

DAS WIENER ERNST HAPPEL STADION

KAPITEL 2_BUCH 3
ARCHIVMATERIAL INKL. QUELLEN UND BEZÜGE

KAPITEL 2_BUCH 3 | ARCHIVMATERIAL INKL. QUELLEN UND BEZÜGE

DAS WIENER ERNST HAPPEL STADION

Detail: B

Detail: C



DAS WIENER ERNST HAPPEL STADION

Wissenschaftliche Bestandsanalyse des Wiener Ernst Happel Stadions

IMPRESSUM

Herausgeber

„Wissenschaftliche Bestandsanalyse – Das Wiener Praterstadion - Ernst Happel Stadion“:
Wiener Sportstätten Betriebsgesellschaft mbH,
architektonische und technische Leitung Mag. Georg Driendl
Wien, Jänner 2024

DAS WIENER ERNST HAPPEL STADION

KAPITEL 2_Buch 3 | ARCHIVMATERIAL INKL. QUELLEN UND BEZÜGE

DAS WIENER ERNST HAPPEL STADION

INHALT:

Vorwort und Beschreibung der Bestandsanalyse - Zielsetzung, Methode, Dokumentation, Ausblick.

KAPITEL 1 historische Entwicklung

Vorwort - Beschreibende Kurzübersicht der ursprünglichen Zielsetzungen und der Nutzungsgeschichte

KAPITEL 2 Archivmaterial inkl. Quellen und Bezüge

Vorwort - Sammlung und Digitalisierung aller Pläne und Unterlagen aus dem Archiv der Wiener Sportstätten Betriebsgesellschaft mbH., Sport Wien und der Baubehörde. Eine Anfrage an das Südwestdeutsche Archiv für Architektur und Ingenieurbau bezüglich des Nachlass Otto Ernst Schweizer wurde verschickt, die Pläne sind digital nicht verfügbar.

KAPITEL 3 3D Bestandsvermessung und Fotodokumentation

Vorwort - Beschreibung der vermessungstechnischen Bestandserfassung mittels Laserscan

KAPITEL 4 Reverse Engineering (3D Modell)

Vorwort - Reverse Engineering; Beschreibung der Herstellung eines digitalen 3D Modells auf Basis der Ausführungspläne des Archivs der Wiener Sportstätten Betriebsgesellschaft mbH, Sport Wien sowie der Baubehörde und die zugehörige integrierte Verknüpfung (Navigation)

KAPITEL 5 Anpassung zur Fortnutzung/Instrumentarium "Digitaler Zwilling"

Vorwort - Beschreibung, wie anstehende Maßnahmen zur Instandhaltung und Kontrollüberprüfung, sowie Entwicklungspotentiale für künftige Nutzungen und Adaptierungen im Hypermodell, vorab erkannt, dargestellt, approbirt, visualisiert, berechnet und dann operativ ein und/oder umgesetzt werden können.

ANNEX Quellenangaben und Glossar

Auswahl und Auflistung der Bezugsquellen und verwendeten Programme; Glossar

DAS WIENER ERNST HAPPEL STADION

KAPITEL 2_Buch 3 | ARCHIVMATERIAL INKL. QUELLEN UND BEZÜGE

- BAU – Archivmaterial Praterstadion – Ernst Happel Stadion

DIGITALE UNTERLAGEN AUS DEM ARCHIV DER WIENER SPORTSTÄTTEN / STAND JÄNNER 2024

(DERZEIT VORLIEGEND) 1882 - 2024

Exklusiv EHS Fotos und EHS Div. Historie

EHS BAU

1930_04_27-Blatt 1-Stadtbauamt-Mittl Umgang Südwest-Bestandspl.PDF
1930_04_27-Blatt 1-Stadtbauamt-Sitz u Stehplätze oben links-Bestandspl.PDF
1930_04_27-Blatt 2-Stadtbauamt-Erdgeschoß Südost-Bestandspl.PDF
1930_04_27-Blatt 2-Stadtbauamt-Mittl Umgang Nordwest-Bestandspl.PDF
1930_04_27-Blatt 2-Stadtbauamt-Sitz u Stehplätze oben rechts-Bestandspl.PDF
1930_04_27-Blatt 3-Stadtbauamt-Erdgeschoß Nordwest-Bestandspl.PDF
1930_04_27-Blatt 3-Stadtbauamt-Mittl Umgang Nordost-Bestandspl.PDF
1930_04_27-Blatt 3-Stadtbauamt-Sitz u Stehplätze unten rechts-Bestandspl.PDF
1930_04_27-Blatt 4-Stadtbauamt-Erdgeschoß Nordost-Bestandspl.PDF
1930_04_27-Blatt 4-Stadtbauamt-Mittl Umgang Südost-Bestandspl.PDF
1930_04_27-Blatt 4-Stadtbauamt-Sitz u Stehplätze unten links-Bestandspl.PDF
1930_04_27-Stadtbauamt-Schnitt Hauptstiege-Bestandspl.PDF
1930_09_01-Plan 16-Stadtbauamt-Alter Situationsplan-Aufnahmepl.PDF
1930_09_01-Stadtbauamt-Lageplan-.pdf
1930_xx_xx-xxxx-Erdgeschoss_HKLS_Elektro.pdf
1930_xx_xx-xxxx-Grundriss auf Höhe Mittelumgang_Übersicht.pdf
1931_12_01-Plan 1-Stadtbauamt-Lageplan-Aufnahmepl.PDF
1931_12_01-Stadtbauamt-Lageplan_Ausführung der Verkehrsbeleuchtung-Ausführungspl.pdf
1931_12_01-Stadtbauamt-Lageplan-1.pdf
1931_12_01-Stadtbauamt-Lageplan-2.pdf
1931_12_01-Stadtbauamt-Lageplan-Bestandspl.pdf
1932_01_01-Stadtbauamt-Hauptkampfbahn_Erdgeschoß.pdf
1932_02_26-Stadtbauamt-Hauptkampfbahn Schnitt durch Hauptaufmarschtunnel A-Bestandsp
1932_02_26-Stadtbauamt-Hauptkampfbahn Schnitt durch Hauptstiege A-Bestandsp
1932_03_01-Stadtbauamt-Hauptkampfbahn Erdgeschoß-Bestandspl.PDF
1932_03_01-Stadtbauamt-Hauptkampfbahn Normalschnitt Deckblatt-Bestandspl.PDF
1932_03_01-Stadtbauamt-Hauptkampfbahn Schnitt durch Hauptaufmarschtunnel B-Bestandspl.PDF
1932_03_01-Stadtbauamt-Hauptkampfbahn Schnitt durch Hauptstiege B-Bestandspl
1932_03_01-Stadtbauamt-Hauptkampfbahn Schnitt durch Hauptstiege-Bestandspl.pdf
1932_03_01-xxxx-Stadtbauamt-Hauptkampfbahn Schnitt durch Hauptstiege-Bestandspl
1932_xx_xx-13-Stadtbauamt-Hauptkampfbahn Schnitt durch Hauptaufmarschtunnel-VAR1 Bestandspl.pdf
1932_xx_xx-13-Stadtbauamt-Hauptkampfbahn Schnitt durch Hauptaufmarschtunnel-VAR2 Bestandspl.pdf
1932_xx_xx-13-Stadtbauamt-Hauptkampfbahn Schnitt durch Hauptaufmarschtunnel-VAR3 Bestandspl.pdf
1932_xx_xx-xxxx-Normalschnitt zw 109-110-VAR1-Bestandspl.pdf
1932_xx_xx-xxxx-Normalschnitt zw 109-110-VAR2-Bestandspl.pdf
1933_08_11-B.D. 2588-33-Aufnahmeschrift_formelle Übergabe Stadionanlagen- Stadion Betriebsges.pdf
1940_05_01-xxxx-Neue Ehrentribüne-.pdf
1940_05_21-Plan 4-xxxx-Ehrentribüne Sektor B-Aufnahmepl.PDF
1941_05_01-7002-xxxx-Schnitt Massengarderoben Sekt D 1-2Rang VAR2-.pdf
1941_05_01-7002-xxxx-Schnitt Massengarderoben Sekt D 1-2Rang-.pdf
1945_07_26-Stadion Betriebsgesellschaft-B_Bgm_Bewilligung Eröffnung Stadionbad und Zutritt Mitarbeiter ins Stadion.pdf
1946_09_03-Hutter_u_Schranz-Vergitterung von 16 Stiegenaufgängen-Werkpl.pdf
1946_09_03-Plan 15-Hutter u Schranz-Vergitterung von 16 Stiegenaufgängen-Aufnahmepl.pdf.PDF
1953_03_11-SK892A-Österr Rundfunk-Sprecherzelle-Detailpl.pdf
1954_07_27-MA7-Sportstelle der Stadt Wien_Bewilligung_Antrag_Erhöhung Fassungsraum.pdf
1955_07_13-986_13-Ing Schischka-Rahmentype R2 Sek B-Bewehrungspl.pdf
1955_07_25-986_16-Ing Schischka-Rahmentype R2a Rahmen Nr8105-Bewehrungspl.pdf
1955_10_20-Blatt 12-Arch Schöll-Anordnung Journalistensitzpl u Aufenthaltsräume VAR2-Detailpl.pdf
1955_10_20-Blatt 12-Arch Schöll-Anordnung Journalistensitzpl u Aufenthaltsräume VAR4-Polierpl.pdf
1955_10_20-Blatt 12-Arch Schöll-Anordnung Journalistensitzpl u Aufenthaltsräume-Detailpl.pdf
1956_01_01-Blatt 5-Arch Schöll-Grundriss Höhe 10-00m Achse 7-20-Ausführungspl.pdf
1956_01_01-Blatt 6-Arch Schöll-Grundriss auf Höhe 14-22m_Anordn Aborte-Einreichpl.pdf
1956_01_01-Blatt 6-Arch Schöll-Grundriss Höhe 14-22m_Schema Anordng Aborte Besucher-Einreichpl.pdf
1956_01_01-Blatt 7-Arch Schöll-Draufsicht Achse 7-20_Nummerierungen korr-Ausführungspl.pdf
1956_01_01-Blatt 7-Arch Schöll-Draufsicht Achse 7-20_Nummerierungen-Ausführungspl.pdf
1956_01_01-Blatt 7-Arch Schöll-Draufsicht-Einreichpl.pdf

DAS WIENER ERNST HAPPEL STADION

KAPITEL 2_Buch 3 | ARCHIVMATERIAL INKL. QUELLEN UND BEZÜGE

1956_03_01-986_23-Ing Schischka-Querträger u Hängesäulen Sekt B_Erg-Bewehrungspl.pdf
1956_03_01-986_23-Ing Schischka-Querträger u Hängesäulen Sekt B_Erg-Polierpl.pdf
1956_03_01-986_23-Ing Schischka-Querträger u Hängesäulen Sekt B-Bewehrungspl.pdf
1956_03_01-Blatt 10-Arch Schöll-Beleuchtungsmaste-Einreichpl.pdf
1956_03_01-Blatt 11-Arch Schöll-Beleuchtungsmaste Grundriß VAR2-Detailpl.pdf
1956_03_01-Blatt 11-Arch Schöll-Beleuchtungsmaste Grundriß VAR3-Detailpl.pdf
1956_03_01-Blatt 11-Arch Schöll-Beleuchtungsmaste Grundriß VAR4-Detailpl.pdf
1956_03_01-Blatt 11-Arch Schöll-Beleuchtungsmaste Grundriß-Detailpl.pdf
1956_03_01-Blatt 11-Arch Schöll-Beleuchtungsmaste Grundriss-Einreichpl.pdf
1956_03_01-Blatt 12-Arch Schöll-Anordnung Journalistenplätze Grundriss-Einreichpl.pdf
1956_03_01-Blatt 13-Arch Schöll-Ehrenloge Grundrisse-Einreichpl.pdf
1956_03_01-Blatt 14-Arch Schöll-Schnitt durch Ehrenloge-Einreichpl.pdf
1956_03_01-Blatt 15-Arch Schöll-Rettungsstiege_Grundrisse_Schnitte-Einreichpl.pdf
1956_03_01-Blatt 2a-Arch Schöll-Grundriss EG-Ausführungspl.pdf
1956_03_01-Blatt 2-Arch Schöll-Grundriss EG Infrastruktur-Ausführungspl.pdf
1956_03_01-Blatt 2-Arch Schöll-Grundriss EG-Ausführungspl.pdf
1956_03_01-Blatt 2-Arch Schöll-Grundriss EG-Plan.pdf
1956_03_01-Blatt 2-Arch Schöll-Sicherheitsbeleuchtung_Grundriss EG-Plan.pdf
1956_03_01-Blatt 3-Arch Schöll-Grundriss auf Höhe 14-22m-Einreichpl.pdf
1956_03_01-Blatt 3-Arch Schöll-Grundriss Höhe 14-22m_Fundament Aussparung-Polierpl.pdf
1956_03_01-Blatt 3-Arch Schöll-Grundriss Höhe 14-22m-Ausführungspl.pdf
1956_03_01-Blatt 4-Arch Schöll-Draufsicht_Baubüro-Ausführungspl.pdf
1956_03_01-Blatt 4-Arch Schöll-Draufsicht-Ausführungspl.pdf
1956_03_01-Blatt 4-Arch Schöll-Draufsicht-Einreichpl.pdf
1956_03_01-Blatt 5-Arch Schöll-Grundriss auf Höhe 10-00m-Einreichpl.pdf
1956_03_01-Blatt 8-Arch Schöll-Normalschnitt m Aufgangstreppe_Nummerierungen-Ausführungspl.pdf
1956_03_01-Blatt 8-Arch Schöll-Normalschnitt mit Aufgangstreppe-Einreichpl.pdf
1956_03_01-Blatt 9-Arch Schöll-Regelgrundriss Aufgangstreppe_Grundriss Pissoir-Einreichpl.pdf
1956_03_02-xxxx-xxxx-Stadion Stufenprofil-Detailpl.pdf
1956_04_01-Plan 10-xxxx-Mittlerer Umgang Sektor A-Aufnahmepl.PDF
1956_04_01-Plan 12-xxxx-Mittlerer Umgang Sektor F-Aufnahmepl.PDF
1956_04_01-Plan 9-xxxx-Erdgeschoß Sektor B-Aufnahmepl.PDF
1956_04_01-xxxx-xxxx-Erdgeschoß Sektor B-.pdf
1956_04_01-xxxx-xxxx-mittlerer Umgang Sektor A-.pdf
1956_04_01-xxxx-xxxx-mittlerer Umgang Sektor F-.pdf
1956_04_11-Blatt 13a-Arch Schöll-Ehrenloge Grundriss_Änderung-Ausführungspl.pdf
1956_04_11-Blatt 13-Arch Schöll-Stadionaufbau Ehrenloge Grundrisse.pdf
1956_04_17-Blatt 16-Arch Schöll-Rahmenskizze Schalungsbretter-Ausführungspl.pdf
1956_06_01-xxxx-Arch Schöll-Bauleitungs-Gebäude Grundriss-Ausführungspl.pdf
1956_06_11-J91936-AEG Union-Nachtspielbeleuchtung_Anordnung Scheinwerfer-Werkpl.pdf
1956_06_12-Blatt 6-W Biro-Scheinwerfermast_Entwurf u Auflagekräfte VAR2-Einreichpl.pdf
1956_06_12-Blatt 6-W Biro-Scheinwerfermast_Entwurf u Auflagekräfte VAR3-Einreichpl.pdf
1956_06_12-Blatt 6-W Biro-Scheinwerfermast_Entwurf u Auflagekräfte-Vorentwurf.pdf
1956_06_14-Blatt 12-Arch Schöll-Anordnung Journalistensitzpl u Aufenthaltsräume VAR3-Detailpl.pdf
1956_06_14-Blatt 7-Arch Schöll-Draufsicht Achse 7-20-Ausführungspl.pdf
1956_06_14-Blatt 9-Arch Schöll-Regelgrundriss Aufgangstreppe_Pissoir u Aborte_Numm korr-Detailpl.pdf
1956_06_14-Blatt 9-Arch Schöll-Regelgrundriss Aufgangstreppe_Pissoir u Aborte-Detailpl.pdf
1956_06_14-Blatt 9-Arch Schöll-Regelgrundriss Aufgangstreppe_Pissoir u Aborte-Detailpl.pdf
1956_06_14-xxxx-xxxx-Grundriss EG Infrastruktur-Ausführungspl.pdf
1956_06_21-Blatt 2-MA 41-Höhenbestimmung Erdgeschoß VAR10-Ausführungspl.pdf
1956_06_21-Blatt 2-MA 41-Höhenbestimmung Erdgeschoß VAR1-Ausführungspl.pdf
1956_06_21-Blatt 2-MA 41-Höhenbestimmung Erdgeschoß VAR2-Ausführungspl.pdf
1956_06_21-Blatt 2-MA 41-Höhenbestimmung Erdgeschoß VAR3-Ausführungspl.pdf
1956_06_21-Blatt 2-MA 41-Höhenbestimmung Erdgeschoß VAR4-Ausführungspl.pdf
1956_06_21-Blatt 2-MA 41-Höhenbestimmung Erdgeschoß VAR5-Ausführungspl.pdf
1956_06_21-Blatt 2-MA 41-Höhenbestimmung Erdgeschoß VAR6-Ausführungspl.pdf
1956_06_21-Blatt 2-MA 41-Höhenbestimmung Erdgeschoß VAR7-Ausführungspl.pdf
1956_06_21-Blatt 2-MA 41-Höhenbestimmung Erdgeschoß VAR8-Ausführungspl.pdf
1956_06_21-Blatt 2-MA 41-Höhenbestimmung Erdgeschoß VAR9-Ausführungspl.pdf
1956_06_28-Blatt 2a-MA 41-Grundriss EG_Lagebestimmung_Absteckelemente-Polierpl.pdf
1956_06_28-Blatt 2-MA 41-Grundriss EG_Lagebestimmung_Absteckelemente-Polierpl.pdf
1956_07_01-Blatt 19-Arch Schöll-Grundriss Höhe 24-41m_Sekt B Rahmen 110-100-Ausführungspl.pdf
1956_07_01-Blatt 26-Arch Schöll-Regelschnitt mit Aufgangstreppe Stehpl VAR2-Ausführungspl.pdf

1956_07_01-Blatt 26-Arch Schöll-Regelschnitt mit Aufgangstreppe Stehpl VAR3-Ausführungspl.pdf
1956_07_01-Blatt 26-Arch Schöll-Regelschnitt mit Aufgangstreppe Stehpl_Erg-Ausführungspl.pdf
1956_07_01-Blatt 26-Arch Schöll-Regelschnitt mit Aufgangstreppe Stehpl-Ausführungspl.pdf
1956_07_01-Blatt 28-Arch Schöll-Schema Anordnung Drehkreuze VAR2-Detailpl.pdf
1956_07_01-Blatt 28-Arch Schöll-Schema Anordnung Drehkreuze-Detailpl.pdf
1956_07_03-986_05_A-Ing Schischka-Fundamente Sekt B-Ausführungspl.pdf
1956_07_06-986_08A-Ing Schischka-Rahmen-Schalungsplan_Normalrahmen Sek B_Baubüro-Schalungspl.pdf
1956_07_06-986_08A-Ing Schischka-Rahmen-Schalungsplan_Normalrahmen Sek B-Schalungspl.pdf
1956_07_10-Universale AG-Standberechnung_Beleuchtungsmaste Pfahlgründung.pdf
1956_07_11-986_08-Ing Schischka-Rahmen-Schalungsplan_Normalrahmen Sek B_ungültig-Schalungspl.pdf
1956_07_12-Blatt 8a-Arch Schöll-Normalschnitt m Aufgangstreppe_Höhenknoten erg VAR2-Ausführungspl.pdf
1956_07_12-Blatt 8a-Arch Schöll-Normalschnitt m Aufgangstreppe_Höhenknoten erg VAR3-Ausführungspl.pdf
1956_07_12-Blatt 8a-Arch Schöll-Normalschnitt m Aufgangstreppe_Höhenknoten erg_Baubüro-Ausführungspl.pdf
1956_07_12-Blatt 8a-Arch Schöll-Normalschnitt m Aufgangstreppe_Höhenknoten erg-Ausführungspl.pdf
1956_07_13-Blatt 18-Arch Schöll-Grundriss Höhe 24-41m_Sekt B Rahmen 3-13-Ausführungspl.pdf
1956_07_18-986_17-Ing Schischka-Fundamente Sekt E-Ausführungspl.pdf
1956_07_18-986_19-Ing Schischka-Fundamente Sekt E-Ausführungspl.pdf
1956_07_18-Blatt 8a-Arch Schöll-Normalschnitt m Aufgangstreppe_Höhenknoten erg VAR4-Ausführungspl.pdf
1956_07_26-986_06-Ing Schischka-Stiegenfundament Sekt B und E VAR2-Ausführungspl.pdf
1956_07_26-986_06-Ing Schischka-Stiegenfundament Sekt B und E-Ausführungspl.pdf
1956_07_26-986_06-Ing Schischka-Stiegenfundament Sekt B und E-Polierpl.pdf
1956_07_27-968_21-Ing Schischka-Fundamentplan Sekt D und F-Ausführungspl.pdf
1956_07_30-J91938a-AEG Union-NS-Schalttafel Entwurf-Werkpl.pdf
1956_08_02-J92074a-AEG Union-Nieder-u Hochspannungsanlage Entwurf-Werkpl.pdf
1956_08_03-986_24-Ing Schischka-Platte bei Stiege Sekt B VAR2-Bewehrungspl.pdf
1956_08_03-986_24-Ing Schischka-Platte bei Stiege Sekt B-Bewehrungspl.pdf
1956_08_03-986_25-Ing Schischka-Fundamentverstärkung Rahmen 112 Sekt B-Ausführungspl.pdf
1956_08_06-Blatt 17-Arch Schöll-Sonderstiege zw Rahmen 22-23_34-35_Erg_ungültig-Ausführungspl.pdf
1956_08_06-Blatt 17-Arch Schöll-Sonderstiege zw Rahmen 22-23_34-35-Ausführungspl.pdf
1956_08_06-Blatt 21-Arch Schöll-Platte ü Eingang Ehrenloge_Auft Schalungsbretter_Vorabzug VAR2-Schalungspl.pdf
1956_08_06-Blatt 21-Arch Schöll-Platte ü Eingang Ehrenloge_Auft Schalungsbretter_Vorabzug VAR3-Schalungspl.pdf
1956_08_06-Blatt 21-Arch Schöll-Platte ü Eingang Ehrenloge_Auft Schalungsbretter_Vorabzug-Schalungspl.pdf
1956_08_09-Blatt 17-Arch Schöll-Sonderstiege zw Rahmen 22-23_34-35-Polierpl.pdf
1956_08_09-Blatt 20-Arch Schöll-Draufsicht Rangaufbau Höhe 34-11m Sekt B Rahmen 3-13 VAR2-Ausführungspl.pdf
1956_08_09-Blatt 20-Arch Schöll-Draufsicht Rangaufbau Höhe 34-11m Sekt B Rahmen 3-13 VAR3-Ausführungspl.pdf
1956_08_09-Blatt 20-Arch Schöll-Draufsicht Rangaufbau Höhe 34-11m Sekt B Rahmen 3-13-Ausführungspl.pdf
1956_08_09-Blatt 20-Arch Schöll-Draufsicht Rangaufbau Höhe 34-11m Sekt B Rahmen 3-13-Polierpl.pdf
1956_08_10-J92124-AEG Union-Niederspannungsverteilung-Prinzipialschaltbild-Werkpl.pdf
1956_08_13-Blatt29-Arch Schöll-Draufsicht Rangaufbau Höhe 34-11m_Sekt B VAR3-Ausführungspl.pdf
1956_08_21-Blatt 30-Arch Schöll-Rinnendetail u Anordnung Befestigung_Teil 1 VAR2-Detailpl.pdf
1956_08_21-Blatt 30-Arch Schöll-Rinnendetail u Anordnung Befestigung_Teil 1-Detailpl.pdf
1956_08_21-Blatt 30-Arch Schöll-Rinnendetail u Anordnung Befestigung_Teil 2 VAR2-Detailpl.pdf
1956_08_21-Blatt 30-Arch Schöll-Rinnendetail u Anordnung Befestigung_Teil 2-Detailpl.pdf
1956_08_21-xxxx-Arch Schöll-Rinnenbefestigung-Ausführungspl.pdf
1956_08_22-J92200-AEG Union-Sicherheitsbeleuchtung_Grundriss 1Stock-Werkpl.pdf
1956_08_23-Blatt 31-Arch Schöll-Anordnung u Austeilung Pakl an Rahmenstielen VAR2-Ausführungspl.pdf
1956_08_23-Blatt 31-Arch Schöll-Anordnung u Austeilung Pakl an Rahmenstielen VAR3-Ausführungspl.pdf
1956_08_23-Blatt 31-Arch Schöll-Anordnung u Austeilung Pakl an Rahmenstielen VAR4-Ausführungspl.pdf
1956_08_27-Blatt 29-Arch Schöll-Draufsicht Rangaufbau Höhe 34-11m_Sekt B VAR2-Ausführungspl.pdf
1956_08_27-Blatt 29-Arch Schöll-Draufsicht Rangaufbau Höhe 34-11m_Sekt B-Ausführungspl.pdf
1956_08_27-Blatt 32-Arch Schöll-Verteilerhäuschen bei Beleuchtungsmaste VAR2-Detailpl.pdf
1956_08_27-Blatt 32-Arch Schöll-Verteilerhäuschen bei Beleuchtungsmaste-Detailpl.pdf
1956_08_27-J92251-AEG Union-Verteilerhäuschen-Werkpl.pdf
1956_08_29-26A-Schischka-Stadionzubau Sektor B-Bewehrungspl.pdf
1956_08_29-986_26A-Ing Schischka-Wangenträger W1a-b_W2b_3b_Platte 17_18-Bewehrungspl.pdf
1956_08_29-986_28A-Ing Schischka-Rahmentype R4_Rahmen No 11_102 VAR2-Polierpl.pdf
1956_08_29-986_28A-Ing Schischka-Rahmentype R4_Rahmen No 11_102-Polierpl.pdf
1956_08_29-986_28-Ing Schischka-Rahmentype R4_Rahmen No 11_102_ungültig VAR2-Bewehrungspl.pdf
1956_08_29-986_28-Ing Schischka-Rahmentype R4_Rahmen No 11_102_ungültig-Bewehrungspl.pdf
1956_08_29-986_28-Ing Schischka-Rahmentype R4_Rahmen No 11_102-Polierpl.pdf
1956_08_29-986_29-Ing Schischka-Rahmentypen R4a_R4b_Rahmen Sekt B VAR2-Polierpl.pdf
1956_08_29-986_29-Ing Schischka-Rahmentypen R4a_R4b_Rahmen Sekt B-Bewehrungspl.pdf
1956_08_29-986_29-Ing Schischka-Rahmentypen R4a_R4b_Rahmen Sekt B-Polierpl.pdf



DAS WIENER ERNST HAPPEL STADION

KAPITEL 2_Buch 3 | ARCHIVMATERIAL INKL. QUELLEN UND BEZÜGE

1956_08_29-WS3300-Dipl Ing Pönninger-Lageplan Ringleitung-Polierpl.pdf
1956_08_30-986_30-Ing Schischka-Rahmenriegel zw Rahmen 3-110_Sekt B-Polierpl.pdf
1956_08_30-986_31-Ing Schischka-Rahmenriegel zw Rahmen 3-8_105-110 VAR2-Polierpl.pdf
1956_08_30-986_31-Ing Schischka-Rahmenriegel zw Rahmen 3-8_105-110-Polierpl.pdf
1956_08_30-986_32-Ing Schischka-Rahmenriegel zw Rahmen 8-13_100-105-Bewehrungspl.pdf
1956_08_31-986_22-Ing Schischka-Platte bei WC u Randbalken Sekt B-Polierpl.pdf
1956_08_31-986_24-Ing Schischka-Platte bei Stiege Sekt B VAR3-Polierpl.pdf
1956_09_03-986_33-Ing Schischka-Mittl Rahmenriegel zw Rahmen 3-110 Sekt B-Bewehrungspl.pdf
1956_09_03-Blatt 29-Arch Schöll-Draufsicht Rangaufbau Höhe 34-11m_Sekt B_4-Polierpl.pdf
1956_09_03-Blatt 31-Arch Schöll-Anordnung u Austeilung Pakl an Rahmenstielen-Polierpl.pdf
1956_09_05-986_34-Arch Schöll-Mittl Rahmenriegel zw 3-8_105-110_8-13_100-105 Sekt B-Bewehrungspl.pdf
1956_09_06-Blatt 27-Arch Schöll-Schnitt Ehrenloge VAR2-Ausführungspl.pdf
1956_09_06-Blatt 27-Arch Schöll-Schnitt Ehrenloge-Ausführungspl.pdf
1956_09_06-Blatt 28-Arch Schöll-Schema Anordnung Drehkreuze_2-Polierpl.pdf
1956_09_10-986_36-Arch Schöll-Stiegen zu Tribüne Rahmenabschn 3-110-Bewehrungspl.pdf
1956_09_12-986_19-Ing Schischka-Platte bei Ehrenloge_Sekt B_Korr-Bewehrungspl.pdf
1956_09_12-986_39-Ing Schischka-Stiege Tribüne zw Rahmen 13-12_101-100-Bewehrungspl.pdf
1956_09_12-Blatt 33-Arch Schöll-Anordnung Aussparungen Einfriedung_Erg VAR3-Ausführungspl.pdf
1956_09_12-Blatt 33-Arch Schöll-Anordnung Aussparungen Einfriedung_Erg-Ausführungspl.pdf
1956_09_14-I92351-AEG Union-Steuerisch für Beleuchtungstürme-Werkpl.pdf
1956_09_17-Blatt 33-Arch Schöll-Anordnung Aussparungen Einfriedung_Erg VAR2-Ausführungspl.pdf
1956_09_17-Blatt 33-Arch Schöll-Anordnung Aussparungen Einfriedung-Polierpl.pdf
1956_09_20-986_42-Ing Schischka-Steckeisen f Wangenträger-Ausführungspl.pdf
1956_09_22-986_40A-Ing Schischka-Tragwand zw 3-110_3-8_105-110_8-13_100-105-Polierpl.pdf
1956_09_24-986_26-Ing Schischka-Wangenträger W1a-b_W2b_3b_Platte 17_18_ungültig-Bewehrungspl.pdf
1956_09_26-xxxx-xxxx-Stiegenpodest u Wangenträgerausbildung-Ausführungspl.pdf
1956_10_03-986_32-Ing Schischka-Rahmenriegel zw Rahmen 8-13_100-105_Erg-Ausführungspl.pdf
1956_10_03-986_40-Ing Schischka-Tragwand zw 3-110_3-8_105-110_8-13_100-105-Bewehrungspl.pdf
1956_10_04-xxxx-Ing Schischka-Stahlbedarf St1 und St3-Liste.pdf
1956_10_19-986_46-Ing Schischka-Rahmentype R1a_R5b Sekt A-C-D-F-Bewehrungspl.pdf
1956_10_23-Blatt 34a-Arch Schöll-Anordnung u Bef Stiegen_Abschlussgel VAR2-Polierpl.pdf
1956_10_23-Blatt 34a-Arch Schöll-Anordnung u Bef Stiegen_Abschlussgel-Polierpl.pdf
1956_10_23-Blatt 34-Arch Schöll-Anordnung u Bef Stiegen_Abschlussgel VAR2-Detailpl.pdf
1956_10_23-Blatt 34-Arch Schöll-Anordnung u Bef Stiegen_Abschlussgel VAR3-Detailpl.pdf
1956_10_23-Blatt 34-Arch Schöll-Anordnung u Bef Stiegen_Abschlussgel_Erg VAR4-Detailpl.pdf
1956_10_23-Blatt 34-Arch Schöll-Anordnung u Bef Stiegen_Abschlussgel-Detailpl.pdf
1956_11_05-986_14-Ing Schischka-Stufenrost Falplatte Sek B-Bewehrungspl.pdf
1956_11_05-WS2890-2-Dipl Ing Pönninger-Situationsplan-Polierpl.pdf
1956_11_05-WS3302-Dipl Ing Pönninger-Längenschnitt SW-Ringkanal-Polierpl.pdf
1956_11_05-WS3303-Dipl Ing Pönninger-Längenschnitt NO-Ringleitung-Polierpl.pdf
1956_11_05-WS3304-Dipl Ing Pönninger-Längenschnitt SO-Ringkanal-Polierpl.pdf
1956_11_05-WS3305-Dipl Ing Pönninger-Regelzeichnung d Abfallstränge-Polierpl.pdf
1956_11_06-Blatt 36-Arch Schöll-Skizze f Rinne bei Vordach zur Ehrenloge VAR2-Detailpl.pdf
1956_11_06-Blatt 36-Arch Schöll-Skizze f Rinne bei Vordach zur Ehrenloge-Detailpl.pdf
1956_11_07-986_52A-Ing Schischka-Faltplatte zw Rahmen 3-110_3-8_105-110-Bewehrungspl.pdf
1956_11_07-986_52B-Ing Schischka-Faltplatte zw Rahmen 3-110_3-8_105-110 VAR2-Bewehrungspl.pdf
1956_11_07-986_52B-Ing Schischka-Faltplatte zw Rahmen 3-110_3-8_105-110-Bewehrungspl.pdf
1956_11_07-Blatt 37-Arch Schöll-Anordnung Fugenabdeckung Dehnfugenrahmen_ungültig-Ausführungspl.pdf
1956_11_08-986_51-Ing Schischka-Ob Umgang mit Platte Sekt B VAR2-Bewehrungspl.pdf
1956_11_08-986_51-Ing Schischka-Ob Umgang mit Platte Sekt B-Bewehrungspl.pdf
1956_11_08-WS2892-Dipl Ing Pönninger-Lageplan ÖSH Teil-Polierpl.pdf
1956_11_08-WS2893-Dipl Ing Pönninger-Längenschnitt Hauptsammler-Polierpl.pdf
1956_11_08-WS2894-Dipl Ing Pönninger-Längenschnitt Ringleitung Südwest-Polierpl.pdf
1956_11_08-WS2895-Dipl Ing Pönninger-Längenschnitt Ringleitung Nordwest-Polierpl.pdf
1956_11_08-WS2896-Dipl Ing Pönninger-Längenschnitt Ringleitung Südost-Polierpl.pdf
1956_11_08-WS2897-Dipl Ing Pönninger-Längenschnitt Ringleitung Nordost-Polierpl.pdf
1956_11_09-MA35_Technischer Bericht_Nachtspielanlage.pdf
1956_11_10-986_62A-Ing Schischka-mittl Querriegel zw Rahmen 13-19_100-94 auf HK 20-84m-Bewehrungspl.pdf
1956_11_10-986_62-Ing Schischka-mittl Querriegel zw Rahmen 13-19_100-94 auf HK 20-84m-Bewehrungspl.pdf
1956_11_15-986_54A-Ing Schischka-Faltplatte Stufen No 31-33-35 VAR2-Bewehrungspl.pdf
1956_11_15-986_54A-Ing Schischka-Faltplatte Stufen No 31-33-35-Bewehrungspl.pdf
1956_11_15-986_54-Ing Schischka-Faltplatte Stufen No 31-33-35-Bewehrungspl.pdf
1956_11_15-986_55-Ing Schischka-Mittl Rahmenabschnitt Stufe 1-3-5 Sekt B-Bewehrungspl.pdf

1956_11_16-Blatt 37A-Arch Schöll-Anordnung Fugenabdeckung Dehnfugenrahmen_Korr-Ausführungspl.pdf
1956_11_17-986_53A-Ing Schischka-Faltplatte zw Rahmen 8-13_100-105-Bewehrungspl.pdf
1956_11_17-986_53B-Ing Schischka-Faltplatte zw Rahmen 8-13_100-105 VAR2-Bewehrungspl.pdf
1956_11_17-986_53B-Ing Schischka-Faltplatte zw Rahmen 8-13_100-105 VAR3-Bewehrungspl.pdf
1956_11_17-986_53B-Ing Schischka-Faltplatte zw Rahmen 8-13_100-105-Bewehrungspl.pdf
1956_11_17-986_55A-Ing Schischka-Mittl Rahmenabschnitt Stufe 1-3-5 Sekt B VAR2-Bewehrungspl.pdf
1956_11_17-986_55A-Ing Schischka-Mittl Rahmenabschnitt Stufe 1-3-5 Sekt B-Bewehrungspl.pdf
1956_11_17-Blatt 38-Arch Schöll-Stiegeneländer f Hauptstiegen VAR2-Ausführungspl.pdf
1956_11_17-Blatt 38-Arch Schöll-Stiegeneländer f Hauptstiegen-Ausführungspl.pdf
1956_11_19-986_56A-Ing Schischka-Faltplatte 3-8 zw Rahmen 105-110 VAR2-Bewehrungspl.pdf
1956_11_19-986_56A-Ing Schischka-Faltplatte 3-8 zw Rahmen 105-110_3-Bewehrungspl.pdf
1956_11_19-986_56A-Ing Schischka-Faltplatte 3-8 zw Rahmen 105-110-Bewehrungspl.pdf
1956_11_19-986_56-Ing Schischka-Faltplatte 3-8 zw Rahmen 105-110 VAR2-Bewehrungspl.pdf
1956_11_19-986_56-Ing Schischka-Faltplatte 3-8 zw Rahmen 105-110 VAR3-Bewehrungspl.pdf
1956_11_19-986_56-Ing Schischka-Faltplatte 3-8 zw Rahmen 105-110-Bewehrungspl.pdf
1956_11_19-Blatt 39-Arch Schöll-Stiegeneländer VAR2-Ausführungspl.pdf
1956_11_19-Blatt 39-Arch Schöll-Stiegeneländer VAR3-Ausführungspl.pdf
1956_11_19-Blatt 39-Arch Schöll-Stiegeneländer-Ausführungspl.pdf
1956_11_19-Blatt 41-Arch Schöll-Gitterroste Dehnfugenabd ü Rinnen zw Alt-Neubestand VAR2-Ausführungspl.pdf
1956_11_19-Blatt 41-Arch Schöll-Gitterroste Dehnfugenabd ü Rinnen zw Alt-Neubestand-Ausführungspl.pdf
1956_11_20-986_51-Ing Schischka-Ob Umgang mit Platte Sekt B_Erg-Bewehrungspl.pdf
1956_11_20-986_57A-Ing Schischka-Faltplatte Stufen 1-3-5 äuß Dehfugenabschn VAR2-Bewehrungspl.pdf
1956_11_20-986_57A-Ing Schischka-Faltplatte Stufen 1-3-5 äuß Dehfugenabschn-Bewehrungspl.pdf
1956_11_20-986_57-Ing Schischka-Faltplatte Stufen 1-3-5 äuß Dehfugenabschn VAR2-Bewehrungspl.pdf
1956_11_20-986_57-Ing Schischka-Faltplatte Stufen 1-3-5 äuß Dehfugenabschn-Bewehrungspl.pdf
1956_11_20-Blatt 40-Arch Schöll-Anordnung u Befestigung Fahnenmaste Sekt B_E VAR2-Detailpl.pdf
1956_11_20-Blatt 40-Arch Schöll-Anordnung u Befestigung Fahnenmaste Sekt B_E-Detailpl.pdf
1956_11_21-986_59-Ing Schischka-Lageskizze Faltplatten Querbewehrung VAR2-Bewehrungspl.pdf
1956_11_21-986_59-Ing Schischka-Lageskizze Faltplatten Querbewehrung VAR3-Bewehrungspl.pdf
1956_11_21-986_59-Ing Schischka-Lageskizze Faltplatten Querbewehrung VAR4-Bewehrungspl.pdf
1956_11_21-986_59-Ing Schischka-Lageskizze Faltplatten Querbewehrung-Bewehrungspl.pdf
1956_11_21-Blatt 42-Arch Schöll-Grundriß Geländer Hauptstiegen VAR2-Ausführungspl.pdf
1956_11_21-Blatt 42-Arch Schöll-Grundriß Geländer Hauptstiegen-Ausführungspl.pdf
1956_11_22-986_53A-Ing Schischka-Faltplatte zw Rahmen 8-13_100-105_Korr-Bewehrungspl.pdf
1956_11_22-986_55-Ing Schischka-Mittl Rahmenabschnitt Stufe 1-3-5 Sekt B_Erg-Bewehrungspl.pdf
1956_11_23-986_52A-Ing Schischka-Faltplatte zw Rahmen 3-110_3-8_105-110-Polierpl.pdf
1956_11_23-986_53A-Ing Schischka-Faltplatte zw Rahmen 8-13_100-105-Polierpl.pdf
1956_11_23-986_54-Ing Schischka-Faltplatte Stufen No 31-33-35-Polierpl.pdf
1956_11_23-986_56-Ing Schischka-Faltplatte 3-8 zw Rahmen 105-110-Polierpl.pdf
1956_11_23-986_57-Ing Schischka-Faltplatte Stufen 1-3-5 äuß Dehfugenabschn-Polierpl.pdf
1956_11_27-Blatt 43-Arch Schöll-Anordnung Konsolen Sitzbänke-Detailpl.pdf
1956_11_29-Blatt 43-Arch Schöll-Anordnung Konsolen Sitzbänke_Erg-Detailpl.pdf
1956_12_04-Blatt 45-Arch Schöll-Skizze Austeilung Drängegeländer_vorabzug-Ausführungspl.pdf
1956_12_07-986_60A-Ing Schischka-Unterer Querriegel Kote 15_21_Sekt C_A-Bewehrungspl.pdf
1956_12_07-986_60-Ing Schischka-Unterer Querriegel Kote 15_21_Sekt C_A VAR2-Bewehrungspl.pdf
1956_12_07-986_60-Ing Schischka-Unterer Querriegel Kote 15_21_Sekt C_A-Bewehrungspl.pdf
1956_12_10-986_61A-Ing Schischka-Platte auf Kote 15_21 Sekt A_C-Bewehrungspl.pdf
1956_12_10-986_61-Ing Schischka-Platte auf Kote 15_21 Sekt A_C-Bewehrungspl.pdf
1956_12_12-986_63A-Ing Schischka-Tragwand zw 13-19_100-94_Sekt C_A-Bewehrungspl.pdf
1956_12_12-986_63-Ing Schischka-Tragwand zw 13-19_100-94_Sekt C_A VAR2-Bewehrungspl.pdf
1956_12_12-986_63-Ing Schischka-Tragwand zw 13-19_100-94_Sekt C_A VAR3-Bewehrungspl.pdf
1956_12_12-986_63-Ing Schischka-Tragwand zw 13-19_100-94_Sekt C_A VAR4-Bewehrungspl.pdf
1956_12_12-986_63-Ing Schischka-Tragwand zw 13-19_100-94_Sekt C_A-Polierpl.pdf
1956_12_12-986_64A-Ing Schischka-Ob Querriegel Kote 24_39_Rahmen 19-13_100-94-Bewehrungspl.pdf
1956_12_12-986_64-Ing Schischka-Ob Querriegel Kote 24_39_Rahmen 19-13_100-94 VAR2-Bewehrungspl.pdf
1956_12_12-986_64-Ing Schischka-Ob Querriegel Kote 24_39_Rahmen 19-13_100-94-Bewehrungspl.pdf
1956_12_12-986_64-Ing Schischka-Ob Querriegel Kote 24_39_Rahmen 19-13_100-94-Polierpl.pdf
1956_12_13-986_60-Ing Schischka-Unterer Querriegel Kote 15_21_Sekt C_A_2-Polierpl.pdf
1956_12_15-Blatt 43-Arch Schöll-Anordnung Konsolen Sitzbänke_überpr-Detailpl.pdf
1956_12_15-Blatt 44-Arch Schöll-Aufgangstreppe Ehrenloge_Vorabzug-Detailpl.pdf
1956_12_20-Blatt 46-Arch Schöll-Grundriss Aborte Stehplatzbesucher VAR2-Detailpl.pdf
1956_12_20-Blatt 46-Arch Schöll-Grundriss Aborte Stehplatzbesucher-Detailpl.pdf
1956_xx_xx-Arch Schöll-Grundriss Höhe 14-22m_Achse 1-28-Ausführungspl.pdf

DAS WIENER ERNST HAPPEL STADION

KAPITEL 2_Buch 3 | ARCHIVMATERIAL INKL. QUELLEN UND BEZÜGE

1956_xx_xx-Arch Schöll-Grundriss Höhe 14-22m_Achse 85-108-Ausführungspl.pdf
1956_xx_xx-Blatt 10-Arch Schöll-Beleuchtungsmaste VAR2-Ausführungspl.pdf.pdf
1956_xx_xx-Blatt 10-Arch Schöll-Beleuchtungsmaste-Ausführungspl.pdf.pdf
1956_xx_xx-Blatt 1-Arch Schöll-Lageplan VAR1-Ausführungspl.pdf
1956_xx_xx-Blatt 1-Arch Schöll-Lageplan VAR2-Ausführungspl.pdf
1956_xx_xx-Blatt 1-Arch Schöll-Lageplan VAR3 Legende-Ausführungspl.pdf
1956_xx_xx-Blatt 1-Arch Schöll-Lageplan-Einreichpl.pdf
1956_xx_xx-Blatt 24-Arch Schöll-Draufsicht Höhe 23-98 Sekt C_B-Ausführungspl.pdf
1957_01_03-986_66-Ing Schischka-Aufgangstreppe Ehrenloge VAR2-Bewehrungspl.pdf
1957_01_03-986_66-Ing Schischka-Aufgangstreppe Ehrenloge-Bewehrungspl.pdf
1957_01_03-986_66-Ing Schischka-Aufgangstreppe Ehrenloge-Polierpl.pdf
1957_01_04-986_65-Ing Schischka-Fundamente Stiege Ehrenloge VAR2-Detailpl.pdf
1957_01_04-986_65-Ing Schischka-Fundamente Stiege Ehrenloge VAR3-Detailpl.pdf
1957_01_04-986_65-Ing Schischka-Fundamente Stiege Ehrenloge_2-Polierpl.pdf
1957_01_04-986_65-Ing Schischka-Fundamente Stiege Ehrenloge-Detailpl.pdf
1957_01_07-986_67-Ing Schischka-Stiege zur Ehrenloge-Wangenträger VAR2-Bewehrungspl.pdf
1957_01_07-986_67-Ing Schischka-Stiege zur Ehrenloge-Wangenträger-Bewehrungspl.pdf
1957_01_07-986_67-Ing Schischka-Stiege zur Ehrenloge-Wangenträger-Polierpl.pdf
1957_01_07-986_68-Ing Schischka-Fundament MAN Dieselmotor VAR2-Bewehrungspl.pdf
1957_01_07-986_68-Ing Schischka-Fundament MAN Dieselmotor VAR2-Polierpl.pdf
1957_01_07-986_68-Ing Schischka-Fundament MAN Dieselmotor VAR3-Polierpl.pdf
1957_01_07-986_68-Ing Schischka-Fundament MAN Dieselmotor-Bewehrungspl.pdf
1957_01_07-986_68-Ing Schischka-Fundament MAN Dieselmotor-Polierpl.pdf
1957_01_15-986_66-Ing Schischka-Aufgangstreppe Ehrenloge_Erg-Bewehrungspl.pdf
1957_01_16-986_102-Ing Schischka-Differenzstiegen Umgang Restaurationsgesch_Korr-Bewehrungspl.pdf
1957_01_16-986_67-Ing Schischka-Stiege zur Ehrenloge-Wangenträger Erg-Bewehrungspl.pdf
1957_01_21-986_69-Ing Schischka-Platte WC-Gruppe_Zugagsplatte Sekt A_C_D_F VAR2-Bewehrungspl.pdf
1957_01_21-986_69-Ing Schischka-Platte WC-Gruppe_Zugagsplatte Sekt A_C_D_F VAR3-Bewehrungspl.pdf
1957_01_21-986_69-Ing Schischka-Platte WC-Gruppe_Zugagsplatte Sekt A_C_D_F-Bewehrungspl.pdf
1957_01_21-Blatt 47-Arch Schöll-Abortanlagen Sitzplatzbesucher VAR2-Detailpl.pdf
1957_01_21-Blatt 47-Arch Schöll-Abortanlagen Sitzplatzbesucher VAR3-Detailpl.pdf
1957_01_21-Blatt 47-Arch Schöll-Abortanlagen Sitzplatzbesucher-Detailpl.pdf
1957_01_21-Blatt 49-Arch Schöll-Ansicht u Detal Stiegenländer Aufgang Ehrenloge VAR2-Detailpl.pdf
1957_01_21-Blatt 49-Arch Schöll-Ansicht u Detal Stiegenländer Aufgang Ehrenloge-Detailpl.pdf
1957_01_22-986_64-Ing Schischka-Ob Querriegel Kote 24_39_Rahmen 19-13_100-94-Bewehrungspl.pdf
1957_01_26-Blatt 50-Arch Schöll-Trenngeländer Sitz-Stehpl VAR2-Detailpl.pdf
1957_01_26-Blatt 50-Arch Schöll-Trenngeländer Sitz-Stehpl VAR3-Detailpl.pdf
1957_01_26-Blatt 50-Arch Schöll-Trenngeländer Sitz-Stehpl-Detailpl.pdf
1957_01_26-Blatt 51-Arch Schöll-Anordnung Restauration Sekt B-Ausführungspl.pdf
1957_01_26-Blatt 53-Arch Schöll-Fahnenaufhängung VAR2-Detailpl.pdf
1957_01_26-Blatt 53-Arch Schöll-Fahnenaufhängung VAR3-Detailpl.pdf
1957_01_26-Blatt 53-Arch Schöll-Fahnenaufhängung-Detailpl.pdf
1957_01_29-986_71-Ing Schischka-Faltplatte Stufen 1_3_5_Abschn 13-19 VAR2-Bewehrungspl.pdf
1957_01_29-986_71-Ing Schischka-Faltplatte Stufen 1_3_5_Abschn 13-19 VAR3-Bewehrungspl.pdf
1957_01_29-986_71-Ing Schischka-Faltplatte Stufen 1_3_5_Abschn 13-19 VAR4-Bewehrungspl.pdf
1957_01_29-986_71-Ing Schischka-Faltplatte Stufen 1_3_5_Abschn 13-19 VAR5-Bewehrungspl.pdf
1957_01_29-986_71-Ing Schischka-Faltplatte Stufen 1_3_5_Abschn 13-19-Bewehrungspl.pdf
1957_01_30-986_72A-Ing Schischka-Erg zu 986_52A_Faltplatte No 3-8_105-110 VAR5-Bewehrungspl.pdf
1957_01_30-986_72A-Ing Schischka-Erg zu 986_52A_Faltplatte No 3-8_105-110 VAR6-Bewehrungspl
1957_01_30-986_72A-Ing Schischka-Erg zu 986_52A_Faltplatte No 3-8_105-110-Bewehrungspl.pdf
1957_01_30-986_72-Ing Schischka-Erg zu 986_52A_Faltplatte No 3-8_105-110 VAR2-Bewehrungspl.pdf
1957_01_30-986_72-Ing Schischka-Erg zu 986_52A_Faltplatte No 3-8_105-110 VAR3-Bewehrungspl.pdf
1957_01_30-986_72-Ing Schischka-Erg zu 986_52A_Faltplatte No 3-8_105-110 VAR4-Bewehrungspl.pdf
1957_01_30-986_72-Ing Schischka-Erg zu 986_52A_Faltplatte No 3-8_105-110-Bewehrungspl.pdf
1957_02_05-986_75A-Ing Schischka-Erg zu 986_56 Faltplatte 3-8_105-110 VAR2-Bewehrungspl.pdf
1957_02_05-986_75A-Ing Schischka-Erg zu 986_56 Faltplatte 3-8_105-110-Bewehrungspl.pdf
1957_02_05-986_75-Ing Schischka-Erg zu 986_56 Faltplatte 3-8_105-110-Bewehrungspl.pdf
1957_02_11-Blatt 52-Arch Schöll-Pissoiranlagen f Stehplätze VAR2-Ausführungspl.pdf
1957_02_11-Blatt 52-Arch Schöll-Pissoiranlagen f Stehplätze VAR3-Ausführungspl.pdf
1957_02_11-Blatt 52-Arch Schöll-Pissoiranlagen f Stehplätze-Ausführungspl.pdf
1957_02_13-Blatt 35a-Arch Schöll-Stiegen- und Podestgeländer_Korr-Ausführungspl.pdf
1957_02_13-Blatt 35-Arch Schöll-Stiegen- und Podestgeländer VAR2-Ausführungspl.pdf
1957_02_13-Blatt 35-Arch Schöll-Stiegen- und Podestgeländer-Ausführungspl.pdf

1957_02_13-Blatt 51-Arch Schöll-Anordnung Restauration Sekt B_Erg-Ausführungspl.pdf
1957_02_21-Blatt 48-Arch Schöll-Grundriss Stiegeneländer Aufgang Ehrenloge VAR2-Ausführungspl.pdf
1957_02_21-Blatt 48-Arch Schöll-Grundriss Stiegeneländer Aufgang Ehrenloge-Ausführungspl.pdf
1957_02_26-986_76-Ing Schischka-Faltplatte Bewehrung Stufen No 7-29_37 VAR2-Bewehrungspl.pdf
1957_02_26-986_76-Ing Schischka-Faltplatte Bewehrung Stufen No 7-29_37-Bewehrungspl.pdf
1957_02_28-986_77-Ing Schischka-Erg Plan NR 986_54_Faltplatte Stufen 31_33_35-Bewehrungspl.pdf
1957_03_02-986_80-Ing Schischka-Trägerverstärkung zw Rahmen 2_1_112_111 VAR2-Bewehrungspl.pdf
1957_03_02-986_80-Ing Schischka-Trägerverstärkung zw Rahmen 2_1_112_111-Bewehrungspl.pdf
1957_03_11-Blatt 54-Arch Schöll-Anordnung Stehtische Restaurationsgeschoß-Detailpl.pdf
1957_03_11-Blatt 55-Arch Schöll-Anordnung Wände Restaurationsgeschoß zw 111-105-Ausführungspl.pdf
1957_03_11-Blatt 56A-Arch Schöll-Konsolen für Sitzplatz-Ausweitung 1-2Rang-Detailpl.pdf
1957_03_13-986_71-Ing Schischka-Faltplatte Stufen 1_3_5_Abschn 13-19 VAR2-Polierpl.pdf
1957_03_13-986_71-Ing Schischka-Faltplatte Stufen 1_3_5_Abschn 13-19-Polierpl.pdf
1957_03_13-986_72-Ing Schischka-Erg zu 986_52A_Faltplatte No 3-8_105-110 VAR2-Polierpl
1957_03_13-986_72-Ing Schischka-Erg zu 986_52A_Faltplatte No 3-8_105-110-Polierpl
1957_03_13-986_73A-Ing Schischka-Faltplatte Stufen No 31-33-35 Abschn 13-19 VAR2-Bewehrungspl.pdf
1957_03_13-986_73-Ing Schischka-Faltplatte Stufen No 31-33-35 Abschn 13-19 VAR2-Bewehrungspl.pdf
1957_03_13-986_73-Ing Schischka-Faltplatte Stufen No 31-33-35 Abschn 13-19 VAR2-Polierpl.pdf
1957_03_13-986_73-Ing Schischka-Faltplatte Stufen No 31-33-35 Abschn 13-19-Bewehrungspl.pdf
1957_03_13-986_73-Ing Schischka-Faltplatte Stufen No 31-33-35 Abschn 13-19-Polierpl.pdf
1957_03_13-986_74A-Ing Schischka-Faltplatte 8-13_100-105 VAR3-Bewehrungspl.pdf
1957_03_13-986_74A-Ing Schischka-Faltplatte 8-13_100-105 VAR4-Bewehrungspl.pdf
1957_03_13-986_74-Ing Schischka-Faltplatte 8-13_100-105 VAR2-Bewehrungspl.pdf
1957_03_13-986_74-Ing Schischka-Faltplatte 8-13_100-105-Bewehrungspl.pdf
1957_03_13-986_75-Ing Schischka-Erg zu 986_56 Faltplatte 3-8_105-110-Polierpl.pdf
1957_03_13-986_76A-Ing Schischka-Faltplatte Bewehrung Stufen No 7-29_37-Bewehrungspl.pdf
1957_03_13-986_76-Ing Schischka-Faltplatte Bewehrung Stufen No 7-29_37 VAR2-Polierpl.pdf
1957_03_13-986_76-Ing Schischka-Faltplatte Bewehrung Stufen No 7-29_37-Polierpl.pdf
1957_03_13-986_77-Ing Schischka-Erg Plan NR 986_54_Faltplatte Stufen 31_33_35-Polierpl.pdf
1957_03_14-Blatt 56-Arch Schöll-Konsolen für Sitzplatz-Ausweitung 1-2Rang-Detailpl.pdf
1957_03_17-Blatt 57-Arch Schöll-Konsolen Sitzplätze Sekt B_E VAR2-Detailpl.pdf
1957_03_17-Blatt 57-Arch Schöll-Konsolen Sitzplätze Sekt B_E VAR3-Detailpl.pdf
1957_03_17-Blatt 57-Arch Schöll-Konsolen Sitzplätze Sekt B_E VAR4-Detailpl.pdf
1957_03_17-Blatt 57-Arch Schöll-Konsolen Sitzplätze Sekt B_E VAR5-Detailpl.pdf
1957_03_17-Blatt 57-Arch Schöll-Konsolen Sitzplätze Sekt B_E_Erg-Detailpl.pdf
1957_03_17-Blatt 57-Arch Schöll-Konsolen Sitzplätze Sekt B_E-Detailpl.pdf
1957_03_19-986_79A-Ing Schischka-Erg Plan NR 986_57_Faltplatte Rahm 8-13_100-105 VAR2-Bewehrungspl.pdf
1957_03_19-986_79A-Ing Schischka-Erg Plan NR 986_57_Faltplatte Rahm 8-13_100-105-Bewehrungspl.pdf
1957_03_19-986_79-Ing Schischka-Erg Plan NR 986_57_Faltplatte Rahm 8-13_100-105-Bewehrungspl.pdf
1957_03_25-Blatt 58-Arch Schöll-Vergrößerung Abortanlagen Sitzplatzbes SektB VAR2-Ausführungspl.pdf
1957_03_25-Blatt 58-Arch Schöll-Vergrößerung Abortanlagen Sitzplatzbes SektB VAR2-Polierpl.pdf
1957_03_25-Blatt 58-Arch Schöll-Vergrößerung Abortanlagen Sitzplatzbes SektB-Ausführungspl.pdf
1957_03_27-Blatt 59-Arch Schöll-Skizze best Türen zw Rahmen 1-112 Höhe 15-40m-Ausführungspl.pdf
1957_03_30-Blatt 60-Arch Schöll-Sitzplan zw Rahmen 110-3 Sekt B VAR2-Ausführungspl.pdf
1957_03_30-Blatt 60-Arch Schöll-Sitzplan zw Rahmen 110-3 Sekt B VAR3-Ausführungspl.pdf
1957_03_30-Blatt 60-Arch Schöll-Sitzplan zw Rahmen 110-3 Sekt B-Ausführungspl.pdf
1957_04_02-Blatt 61-Arch Schöll-Fernsehreporterzellen unter Ehrenloge_Vorprojekt VAR2-Ausführungspl.pdf
1957_04_02-Blatt 61-Arch Schöll-Fernsehreporterzellen unter Ehrenloge_Vorprojekt VAR3-Ausführungspl.pdf
1957_04_02-Blatt 61-Arch Schöll-Fernsehreporterzellen unter Ehrenloge_Vorprojekt VAR4-Ausführungspl.pdf
1957_04_02-Blatt 61-Arch Schöll-Fernsehreporterzellen unter Ehrenloge_Vorprojekt-Ausführungspl.pdf
1957_04_13-986_81-Ing Schischka-Unterer Querriegel Kote 15_21-Bewehrungspl.pdf
1957_04_13-986_82A-Ing Schischka-Mittl Querriegel zw Rahmen 19-24_89-94 HK 20-74m-Bewehrungspl.pdf
1957_04_16-Blatt 63-Arch Schöll-Schnitt Raum f Journalisten Vorabzug VAR2-Ausführungspl.pdf
1957_04_16-Blatt 63-Arch Schöll-Schnitt Raum f Journalisten Vorabzug VAR3-Ausführungspl.pdf
1957_04_16-Blatt 63-Arch Schöll-Schnitt Raum f Journalisten Vorabzug-Ausführungspl.pdf
1957_04_16-Blatt 63-Arch Schöll-Schnitt Raum f Journalisten Vorabzug-Polierpl.pdf
1957_04_23-Blatt 64-Arch Schöll-Skizze Fernseh-Reportagezellen ob Umgang_Vorabzug VAR2-Detailpl.pdf
1957_04_23-Blatt 64-Arch Schöll-Skizze Fernseh-Reportagezellen ob Umgang_Vorabzug VAR3-Detailpl.pdf
1957_04_23-Blatt 64-Arch Schöll-Skizze Fernseh-Reportagezellen ob Umgang_Vorabzug VAR4-Detailpl.pdf
1957_04_23-Blatt 64-Arch Schöll-Skizze Fernseh-Reportagezellen ob Umgang_Vorabzug-Detailpl.pdf
1957_04_23-Blatt 65-Arch Schöll-Skizze Rundfunk-Reporterzellen über Marathontor-Detailpl.pdf
1957_04_25-Blatt 66-Arch Schöll-Anordnung Abfallkörbe Restaurationsgeschoss VAR2-Detailpl.pdf
1957_04_25-Blatt 66-Arch Schöll-Anordnung Abfallkörbe Restaurationsgeschoss-Detailpl.pdf



DAS WIENER ERNST HAPPEL STADION

KAPITEL 2_Buch 3 | ARCHIVMATERIAL INKL. QUELLEN UND BEZÜGE

1957_04_30-Blatt 67-Arch Schöll-Foyer Ehrenloge Grundriss Vorabzug VAR2-Ausführungspl.pdf
1957_04_30-Blatt 67-Arch Schöll-Foyer Ehrenloge Grundriss Vorabzug-Ausführungspl.pdf
1957_04_30-Blatt 68-Arch Schöll-Ehrenloge Schnitt A-A VAR2-Ausführungspl.pdf
1957_04_30-Blatt 68-Arch Schöll-Ehrenloge Schnitt A-A-Ausführungspl.pdf
1957_04_30-Blatt 69-Arch Schöll-Ehrenloge Schnitt B-B Vorabzug VAR2-Ausführungspl.pdf
1957_04_30-Blatt 69-Arch Schöll-Ehrenloge Schnitt B-B Vorabzug-Ausführungspl.pdf
1957_05_03-986_70-Ing Schischka-Querträger Randbalken u Hängesäulen WC VAR2-Ausführungspl.pdf
1957_05_03-986_70-Ing Schischka-Querträger Randbalken u Hängesäulen WC VAR3-Ausführungspl.pdf
1957_05_03-986_70-Ing Schischka-Querträger Randbalken u Hängesäulen WC-Ausführungspl.pdf
1957_05_03-986_70-Ing Schischka-Querträger Randbalken u Hängesäulen WC-Polierpl.pdf
1957_05_03-986_81A-Ing Schischka-Unterer Querriegel Kote 15_21_erg-Bewehrungspl.pdf
1957_05_03-986_81-Ing Schischka-Unterer Querriegel Kote 15_21_erg-Bewehrungspl.pdf
1957_05_03-986_81-Ing Schischka-Unterer Querriegel Kote 15_21-Polierpl.pdf
1957_05_03-986_83A-Ing Schischka-Ob Querriegel Kote 24-29 VAR2-Bewehrungspl.pdf
1957_05_03-986_83A-Ing Schischka-Ob Querriegel Kote 24-29-Bewehrungspl.pdf
1957_05_03-986_83-Ing Schischka-Ob Querriegel Kote 24-29_Erg-Bewehrungspl.pdf
1957_05_03-Blatt 69-Arch Schöll-Ehrenloge Schnitt B-B Vorabzug Erg-Polierpl.pdf
1957_05_06-Blatt 46-Arch Schöll-Grundriss Aborte Stehplatzbesucher_Erg-Detailpl.pdf
1957_05_06-Blatt 47-Arch Schöll-Abortanlagen Sitzplatzbesucher_Erg-Detailpl.pdf
1957_05_07-Blatt 56A-Arch Schöll-Konsolen für Sitzplatz-Ausweitung 1-2Rang_Erg-Detailpl.pdf
1957_05_07-Blatt 61-Arch Schöll-Fernsehreporterzellen unter Ehrenloge_Vorprojekt_ungültig-Polierpl.pdf
1957_05_27-Blatt 71-Arch Schöll-Tischlerarbeiten im Sektor B VAR2-Detailpl.pdf
1957_05_27-Blatt 71-Arch Schöll-Tischlerarbeiten im Sektor B VAR3-Detailpl.pdf
1957_05_27-Blatt 71-Arch Schöll-Tischlerarbeiten im Sektor B VAR4-Detailpl.pdf
1957_05_27-Blatt 71-Arch Schöll-Tischlerarbeiten im Sektor B VAR5-Detailpl.pdf
1957_05_27-Blatt 71-Arch Schöll-Tischlerarbeiten im Sektor B VAR6-Detailpl.pdf
1957_05_27-Blatt 71-Arch Schöll-Tischlerarbeiten im Sektor B VAR7-Detailpl.pdf
1957_05_27-Blatt 71-Arch Schöll-Tischlerarbeiten im Sektor B VAR8-Detailpl.pdf
1957_05_27-Blatt 71-Arch Schöll-Tischlerarbeiten im Sektor B_Erg-Detailpl.pdf
1957_05_27-Blatt 71-Arch Schöll-Tischlerarbeiten im Sektor B-Detailpl.pdf
1957_05_27-Blatt 72-Arch Schöll-Übersicht Tischlerarbeiten Sektor B VAR2-Ausführungspl.pdf
1957_05_27-Blatt 72-Arch Schöll-Übersicht Tischlerarbeiten Sektor B VAR3-Ausführungspl.pdf
1957_05_27-Blatt 72-Arch Schöll-Übersicht Tischlerarbeiten Sektor B-Ausführungspl.pdf
1957_05_31-Blatt 73-Arch Schöll-Ausstattung Repräsentationsraumes Nr2 VAR2-Detailpl.pdf
1957_05_31-Blatt 73-Arch Schöll-Ausstattung Repräsentationsraumes Nr2 VAR3-Detailpl.pdf
1957_05_31-Blatt 73-Arch Schöll-Ausstattung Repräsentationsraumes Nr2 VAR4-Detailpl.pdf
1957_05_31-Blatt 73-Arch Schöll-Ausstattung Repräsentationsraumes Nr2 VAR5-Detailpl.pdf
1957_05_31-Blatt 73-Arch Schöll-Ausstattung Repräsentationsraumes Nr2-Detailpl.pdf
1957_06_03-Blatt 74-Arch Schöll-Sitzplan Sektor B zw 100-112 VAR2-Ausführungspl.pdf
1957_06_03-Blatt 74-Arch Schöll-Sitzplan Sektor B zw 100-112 VAR3-Ausführungspl.pdf
1957_06_03-Blatt 74-Arch Schöll-Sitzplan Sektor B zw 100-112 VAR4-Ausführungspl.pdf
1957_06_03-Blatt 74-Arch Schöll-Sitzplan Sektor B zw 100-112 VAR5-Ausführungspl.pdf
1957_06_03-Blatt 74-Arch Schöll-Sitzplan Sektor B zw 100-112 VAR6-Ausführungspl.pdf
1957_06_03-Blatt 74-Arch Schöll-Sitzplan Sektor B zw 100-112-Ausführungspl.pdf
1957_06_03-Blatt 75-Arch Schöll-Sitzplan Sektor B zw 1-13 VAR2-Ausführungspl.pdf
1957_06_03-Blatt 75-Arch Schöll-Sitzplan Sektor B zw 1-13 VAR3-Ausführungspl.pdf
1957_06_03-Blatt 75-Arch Schöll-Sitzplan Sektor B zw 1-13 VAR4-Ausführungspl.pdf
1957_06_03-Blatt 75-Arch Schöll-Sitzplan Sektor B zw 1-13 VAR5-Ausführungspl.pdf
1957_06_03-Blatt 75-Arch Schöll-Sitzplan Sektor B zw 1-13-Ausführungspl.pdf
1957_06_03-Blatt 75-Arch Schöll-Sitzplan Sektor B zw 1-13-Polierpl.pdf
1957_06_05-Blatt 64-Arch Schöll-_2Skizze Fernseh-Reportagezellen ob Umgang_Vorabzug-Polierpl.pdf
1957_06_05-Blatt 65-Arch Schöll-Skizze Rundfunk-Reporterzellen über Marathontor VAR2-Detailpl.pdf
1957_06_05-Blatt 65-Arch Schöll-Skizze Rundfunk-Reporterzellen über Marathontor-Polierpl.pdf
1957_06_11-986_84-Ing Schischka-Tragdecke Stahlkonstruktion-Detailpl.pdf
1957_06_11-Blatt 76-Arch Schöll-Abgangtreppen Ehrenloge-Reporterzellen Grundriss VAR2-Ausführungspl.pdf
1957_06_11-Blatt 76-Arch Schöll-Abgangtreppen Ehrenloge-Reporterzellen Grundriss VAR3-Ausführungspl.pdf
1957_06_11-Blatt 76-Arch Schöll-Abgangtreppen Ehrenloge-Reporterzellen Grundriss VAR4-Ausführungspl.pdf
1957_06_11-Blatt 76-Arch Schöll-Abgangtreppen Ehrenloge-Reporterzellen Grundriss VAR5-Ausführungspl.pdf
1957_06_11-Blatt 76-Arch Schöll-Abgangtreppen Ehrenloge-Reporterzellen Grundriss VAR6-Ausführungspl.pdf
1957_06_11-Blatt 76-Arch Schöll-Abgangtreppen Ehrenloge-Reporterzellen Grundriss-Ausführungspl.pdf
1957_06_11-Blatt 76-Arch Schöll-Abgangtreppen Ehrenloge-Reporterzellen Schnitt VAR2-Ausführungspl.pdf
1957_06_11-Blatt 76-Arch Schöll-Abgangtreppen Ehrenloge-Reporterzellen Schnitt VAR3-Ausführungspl.pdf
1957_06_11-Blatt 76-Arch Schöll-Abgangtreppen Ehrenloge-Reporterzellen Schnitt-Ausführungspl.pdf

1957_06_11-Blatt 76-Arch Schöll-Abgangtreppen Ehrenloge-Reporterzellen Schnitt-Polierpl.pdf
1957_06_17-Blatt 67-Arch Schöll-Foyer Ehrenloge Grundriss Vorabzug-Polierpl.pdf
1957_06_17-Blatt 68-Arch Schöll-Ehrenloge Schnitt A-A VAR3-Ausführungspl.pdf
1957_06_17-Blatt 68-Arch Schöll-Ehrenloge Schnitt A-A_Erg-Ausführungspl.pdf
1957_06_17-Blatt 69-Arch Schöll-Ehrenloge Schnitt B-B Vorabzug Erg-Ausführungspl.pdf
1957_06_17-Blatt 70-Arch Schöll-Übersicht Tischlerarbeiten Sekt B H 24-41m VAR2-Ausführungspl.pdf
1957_06_17-Blatt 70-Arch Schöll-Übersicht Tischlerarbeiten Sekt B H 24-41m-Ausführungspl.pdf
1957_06_18-Blatt 77-Arch Schöll-Ausb Anschlag Oberlichten an Faltplatte_Sekt B VAR2-Ausführungspl.pdf
1957_06_18-Blatt 77-Arch Schöll-Ausb Anschlag Oberlichten an Faltplatte_Sekt B VAR3-Ausführungspl.pdf
1957_06_18-Blatt 77-Arch Schöll-Ausb Anschlag Oberlichten an Faltplatte_Sekt B-Ausführungspl.pdf
1957_06_19-Blatt 67-Arch Schöll-Foyer Ehrenloge Grundriss Vorabzug-Polierpl.pdf
1957_06_19-Blatt 68-Arch Schöll-Ehrenloge Schnitt A-A-Polierpl.pdf
1957_06_19-Blatt 69-Arch Schöll-Ehrenloge Schnitt B-B Vorabzug Erg-Polierpl.pdf
1957_06_19-Blatt 70-Arch Schöll-Übersicht Tischlerarbeiten Sekt B H 24-41m-Polierpl.pdf
1957_06_19-Blatt 71-Arch Schöll-Tischlerarbeiten im Sektor B-Polierpl.pdf
1957_06_19-Blatt 71-Arch Schöll-Tischlerarbeiten im Sektor E VAR2-Ausführungspl.pdf
1957_06_19-Blatt 71-Arch Schöll-Tischlerarbeiten im Sektor E VAR3-Ausführungspl.pdf
1957_06_19-Blatt 71-Arch Schöll-Tischlerarbeiten im Sektor E VAR4-Ausführungspl.pdf
1957_06_19-Blatt 71-Arch Schöll-Tischlerarbeiten im Sektor E-Ausführungspl.pdf
1957_06_19-Blatt 72-Arch Schöll-Übersicht Tischlerarbeiten Sektor B-Polierpl.pdf
1957_06_19-Blatt 78-Arch Schöll-Ausstattung Repräsentationsraumes Nr3 VAR2-Ausführungspl.pdf
1957_06_19-Blatt 78-Arch Schöll-Ausstattung Repräsentationsraumes Nr3 VAR3-Ausführungspl.pdf
1957_06_19-Blatt 78-Arch Schöll-Ausstattung Repräsentationsraumes Nr3 VAR4-Ausführungspl.pdf
1957_06_19-Blatt 78-Arch Schöll-Ausstattung Repräsentationsraumes Nr3 VAR5-Ausführungspl.pdf
1957_06_19-Blatt 78-Arch Schöll-Ausstattung Repräsentationsraumes Nr3 VAR6-Ausführungspl.pdf
1957_06_19-Blatt 78-Arch Schöll-Ausstattung Repräsentationsraumes Nr3-Ausführungspl.pdf
1957_06_25-Blatt 79-Arch Schöll-Beleuchtungskörper f Repräsentationsraum Nr2 VAR2-Ausführungspl.pdf
1957_06_25-Blatt 79-Arch Schöll-Beleuchtungskörper f Repräsentationsraum Nr2-Ausführungspl.pdf
1957_06_26-986_85-Ing Schischka-Unterer Querriegel Kote 15-21 Sekt A_C-Bewehrungspl.pdf
1957_06_28-986_86a-Ing Schischka-Mittl Querriegel Kote 20-74m Sekt A_C-Bewehrungspl.pdf
1957_06_28-986_86a-Ing Schischka-Mittl Querriegel Kote 20-74m Sekt A_C-Polierpl.pdf
1957_06_28-986_86-Ing Schischka-Mittl Querriegel Kote 20-74m Sekt A_C_Korr-Bewehrungspl.pdf
1957_07_01-986_85-Ing Schischka-Unterer Querriegel Kote 15-21 Sekt A_C_Erg VAR2-Bewehrungspl.pdf
1957_07_01-986_85-Ing Schischka-Unterer Querriegel Kote 15-21 Sekt A_C_Erg_2-Polierpl.pdf
1957_07_01-986_85-Ing Schischka-Unterer Querriegel Kote 15-21 Sekt A_C_Erg-Bewehrungspl.pdf
1957_07_01-986_87-Ing Schischka-Oberer Querriegel Kote 24-39-Bewehrungspl.pdf
1957_07_01-Blatt 80-Arch Schöll-Rettungsstiege_Schnitte VAR2-Ausführungspl.pdf
1957_07_01-Blatt 80-Arch Schöll-Rettungsstiege_Schnitte-Ausführungspl.pdf
1957_07_01-Blatt 81-Arch Schöll-Rettungsstiege Grundriss Schnitte Geländer-Detailpl.pdf
1957_07_01-Blatt 82-Arch Schöll-Rettungsstiege Regelgrundriß_Detail_Schnitte-Gel-Detailspl.pdf
1957_07_01-Blatt 82-Arch Schöll-Rettungsstiege Regelgrundriß_Detail_Schnitte-Gel-Detailpl.pdf
1957_07_01-Blatt 83-Arch Schöll-Rettungsstiege Grundriss H33-77m_Schnitte_Gel-Detailpl.pdf
1957_07_03-986_88a-Ing Schischka-Turnsaalstiege VAR2-Bewehrungspl.pdf
1957_07_03-986_88a-Ing Schischka-Turnsaalstiege-Bewehrungspl.pdf
1957_07_03-986_88-Ing Schischka-Turnsaalstiege_Korr-Bewehrungspl.pdf
1957_07_03-986_89a-Ing Schischka-Unterer Querriegel m Turnsaalstiege-Bewehrungspl.pdf
1957_07_03-986_89-Ing Schischka-Unterer Querriegel m Turnsaalstiege_Korr-Bewehrungspl.pdf
1957_07_03-Blatt 74-Arch Schöll-Sitzplan Sektor B zw 100-112-Polierpl.pdf
1957_07_05-Blatt 84a-Arch Schöll-Ehrenloge Reporterzellen u Abgangstreppe Grundr VAR2-Ausführungspl.pdf
1957_07_05-Blatt 84a-Arch Schöll-Ehrenloge Reporterzellen u Abgangstreppe Grundr-Ausführungspl.pdf
1957_07_05-Blatt 84-Arch Schöll-Ehrenloge Reporterzellen u Abgangstreppe Grundr-Ausführungspl.pdf
1957_07_05-Blatt 85-Arch Schöll-Ehrenloge Reporterzellen Schnitt VAR2-Ausführungspl.pdf
1957_07_05-Blatt 85-Arch Schöll-Ehrenloge Reporterzellen Schnitt-Ausführungspl.pdf
1957_07_05-Blatt 86-Arch Schöll-Ehrenloge Abgangstreppe Schnitte VAR2-Ausführungspl.pdf
1957_07_05-Blatt 86-Arch Schöll-Ehrenloge Abgangstreppe Schnitte VAR3-Ausführungspl.pdf
1957_07_05-Blatt 86-Arch Schöll-Ehrenloge Abgangstreppe Schnitte VAR4-Ausführungspl.pdf
1957_07_05-Blatt 86-Arch Schöll-Ehrenloge Abgangstreppe Schnitte-Ausführungspl.pdf
1957_07_06-Blatt 17a-Arch Schöll-Sonderstiege zw Rahmen 22-23_34-35_Erg-Ausführungspl.pdf
1957_07_12-Blatt 62a-Arch Schöll-Raum f Journalisten_Vorabzug VAR2-Ausführungspl.pdf
1957_07_12-Blatt 62a-Arch Schöll-Raum f Journalisten_Vorabzug-Ausführungspl.pdf
1957_07_16-Blatt 88-Arch Schöll-Geländerausteilung zw Rahmen 12-13_100-101 VAR2-Ausführungspl.pdf
1957_07_16-Blatt 88-Arch Schöll-Geländerausteilung zw Rahmen 12-13_100-101-Ausführungspl.pdf
1957_07_16-Blatt 88-Arch Schöll-Geländerausteilung zw Rahmen 12-13_100-101-Polierpl.pdf



DAS WIENER ERNST HAPPEL STADION

KAPITEL 2_Buch 3 | ARCHIVMATERIAL INKL. QUELLEN UND BEZÜGE

1957_07_16-Blatt 89-Arch Schöll-Erg zu Blatt 17a_Sonderstiege zw 22-23_34-35 VAR2-Detailpl.pdf
1957_07_16-Blatt 89-Arch Schöll-Erg zu Blatt 17a_Sonderstiege zw 22-23_34-35 VAR3-Detailpl.pdf
1957_07_16-Blatt 89-Arch Schöll-Erg zu Blatt 17a_Sonderstiege zw 22-23_34-35-Detailpl.pdf
1957_07_16-Blatt 92-Arch Schöll-Gewichtsschl Sekt B Glaswand_Türe VAR2-Detailpl.pdf
1957_07_16-Blatt 92-Arch Schöll-Gewichtsschl Sekt B Glaswand_Türe-Detailpl.pdf
1957_07_17-986_91-Ing Schischka-Platte zw Rahmen 29_28_84_85-Bewehrungspl.pdf
1957_07_17-Blatt 90-Arch Schöll-Übersicht Schlosser Sekt B VAR2-Ausführungspl.pdf
1957_07_17-Blatt 90-Arch Schöll-Übersicht Schlosser Sekt B-Ausführungspl.pdf
1957_07_18-Blatt 91-Arch Schöll-Gewichtsschl Sekt B_Glaswand_Türe_Übersicht VAR2-Detailpl.pdf
1957_07_18-Blatt 91-Arch Schöll-Gewichtsschl Sekt B_Glaswand_Türe_Übersicht-Detailpl.pdf
1957_07_23-986_92-Ing Schischka-Tribünenpl Fundamente Sekt B-Bewehrungspl.pdf
1957_07_23-Blatt 93-Arch Schöll-Gewichtsschl div Türen Sekt B VAR2-Detailpl.pdf
1957_07_23-Blatt 93-Arch Schöll-Gewichtsschl div Türen Sekt B VAR3-Detailpl.pdf
1957_07_23-Blatt 93-Arch Schöll-Gewichtsschl div Türen Sekt B-Detailpl.pdf
1957_07_29-6714-xxxx-Stadion-Foyer Ehrenloge-Detailpl.pdf
1957_08_05-986_86-Ing Schischka-Mittl Querriegel Kote 20-74m Sekt A_C_Korr-Polierpl.pdf
1957_08_05-986_87-Ing Schischka-Oberer Querriegel Kote 24-39-Polierpl.pdf
1957_08_05-Blatt 62a-Arch Schöll-Raum f Jourlanisten_Vorabzug-Polierpl.pdf
1957_08_05-Blatt 78-Arch Schöll-Ausstattung Repräsentationsraumes Nr3-Polierpl.pdf
1957_08_05-Blatt 79-Arch Schöll-Beleuchtungskörper f Repräsentationsraum Nr2-Polierpl.pdf
1957_08_05-Blatt 85-Arch Schöll-Ehrenloge Reporterzellen Schnitt-Polierpl.pdf
1957_08_06-986_93A-Ing Schischka-Oberer Umgang m Platte_Sekt C_Korr-Bewehrungspl.pdf
1957_08_06-Blatt 62b-Arch Schöll-Raum f Jourlanisten_Vorabzug-Polierpl.pdf
1957_08_07-986_93-Ing Schischka-Oberer Umgang m Platte_Sekt C_Korr VAR2-Bewehrungspl.pdf
1957_08_07-986_93-Ing Schischka-Oberer Umgang m Platte_Sekt C_Korr-Bewehrungspl.pdf
1957_08_07-986_93-Ing Schischka-Oberer Umgang m Platte_Sekt C_Korr-Polierpl.pdf
1957_08_07-Blatt 86-Arch Schöll-Ehrenloge Abgangstreppe Schnitte-Polierpl.pdf
1957_08_08-986_94A-Ing Schischka-Oberer Umgang m Platte_Sekt C_VAR2-Bewehrungspl.pdf
1957_08_08-986_94A-Ing Schischka-Oberer Umgang m Platte_Sekt C-Bewehrungspl.pdf
1957_08_08-986_94-Ing Schischka-Oberer Umgang m Platte_Sekt C_Korr-Bewehrungspl.pdf
1957_08_08-986_94-Ing Schischka-Oberer Umgang m Platte_Sekt C-Bewehrungspl.pdf
1957_08_08-Blatt 94-Arch Schöll-Telefonzellen Journalisten VAR2-Detailpl.pdf
1957_08_08-Blatt 94-Arch Schöll-Telefonzellen Journalisten-Detailpl.pdf
1957_08_08-Blatt 95-Arch Schöll-Telefonzellen Journalisten VAR2-Detailpl.pdf
1957_08_08-Blatt 95-Arch Schöll-Telefonzellen Journalisten-Detailpl.pdf
1957_08_09-Blatt 98-Arch Schöll-Anordnung Bänke Repräsentationsraum Nr2 VAR2-Detailpl.pdf
1957_08_09-Blatt 98-Arch Schöll-Anordnung Bänke Repräsentationsraum Nr2-Detailpl.pdf
1957_08_12-Blatt 96-Arch Schöll-Gewichtsschl Glaswände u Ehrenloge Sekt B VAR2-Detailpl.pdf
1957_08_12-Blatt 96-Arch Schöll-Gewichtsschl Glaswände u Ehrenloge Sekt B-Detailpl.pdf
1957_08_14-Blatt 97-Arch Schöll-Gewichtsschl div Glaswände Sekt B VAR2-Detailpl.pdf
1957_08_14-Blatt 97-Arch Schöll-Gewichtsschl div Glaswände Sekt B-Detailpl.pdf
1957_08_14-Blatt 99-Arch Schöll-Beleuchtungskörper Foyer zur Ehrenloge-Detailpl.pdf
1957_08_16-Blatt 100-Arch Schöll-Regelausteilung hor u rad Drängegeländer Steh VAR2-Ausführungspl.pdf
1957_08_16-Blatt 100-Arch Schöll-Regelausteilung hor u rad Drängegeländer Steh-Ausführungspl.pdf
1957_08_18-Blatt 87a-Arch Schöll-Rückenlehne letzte Sitzbankreihe Sekt B VAR2-Ausführungspl.pdf
1957_08_18-Blatt 87a-Arch Schöll-Rückenlehne letzte Sitzbankreihe Sekt B VAR3-Ausführungspl.pdf
1957_08_18-Blatt 87a-Arch Schöll-Rückenlehne letzte Sitzbankreihe Sekt B VAR4-Ausführungspl.pdf
1957_08_18-Blatt 87a-Arch Schöll-Rückenlehne letzte Sitzbankreihe Sekt B-Ausführungspl.pdf
1957_08_18-Blatt 87a-Arch Schöll-Rückenlehne letzte Sitzbankreihe Sekt B-Polierpl.pdf
1957_08_21-Blatt 45-Arch Schöll-Skizze Austeilung Drängegeländer_ungültig-Ausführungspl.pdf
1957_08_24-Blatt 101-Arch Schöll-Ehrenloge Grundriss u Abortanlage-Ausführungspl.pdf
1957_08_24-Blatt 101-Arch Schöll-Ehrenloge Grundriss u Abortanlage-Polierpl.pdf
1957_08_26-Blatt 102-Arch Schöll-Ehrenloge Schnitte VAR2-Ausführungspl.pdf
1957_08_26-Blatt 102-Arch Schöll-Ehrenloge Schnitte-Ausführungspl.pdf
1957_08_27-986_48-Ing Schischka-Rahmentype R6 No 29_84 Sekt D-F-Bewehrungspl.pdf
1957_08_27-986_48-Ing Schischka-Rahmentype R6 No 29_84 Sekt D-F-Polierpl.pdf
1957_08_27-Blatt 85a-Arch Schöll-Ehrenloge Reporterzellen Schnitt-Ausführungspl.pdf
1957_08_30-986_50-Ing Schischka-Rahmentype R6B Sekt A-C-Bewehrungspl.pdf
1957_08_30-Bescheid_MA_35_4104_57_Umbau Abortanlagen Sektor B_Einreichplan.PDF
1957_08_31-986_49-Arch Schöll-Rahmentype R6A Sekt C-A_Erg-Bewehrungspl.pdf
1957_08_31-986_49-Arch Schöll-Rahmentype R6A Sekt C-A-Bewehrungspl.pdf
1957_09_03-Blatt 103-Arch Schöll-Anordnung Drehkreuze zw 5-6_107-108_92-93 VAR2-Detailpl.pdf
1957_09_03-Blatt 103-Arch Schöll-Anordnung Drehkreuze zw 5-6_107-108_92-93-Detailpl.pdf

1957_09_03-Blatt 104-Arch Schöll-Anordnung Drehkreuze zw 5-6_107-108_92-93 VAR2-Detailpl.pdf
1957_09_03-Blatt 104-Arch Schöll-Anordnung Drehkreuze zw 5-6_107-108_92-93 VAR3-Detailpl.pdf
1957_09_03-Blatt 105-Arch Schöll-Einfriedung_Ausgangstore-Ausführungspl.pdf
1957_09_09-Blatt 106-Arch Schöll-Einfriedung_Ein-Ausgang m Drehkreuze VAR2-Detailpl.pdf
1957_09_09-Blatt 106-Arch Schöll-Einfriedung_Ein-Ausgang m Drehkreuze-Detailpl.pdf
1957_09_10-Blatt 101-Arch Schöll-Ehrenloge Grundriss u Abortanlage VAR2-Polierpl.pdf
1957_09_10-Blatt 107-Arch Schöll-Einfriedung_Ausgangstore VAR2-Detailpl.pdf
1957_09_10-Blatt 107-Arch Schöll-Einfriedung_Ausgangstore-Detailpl.pdf
1957_09_10-Blatt 80-Arch Schöll-Rettungsstiege_Schnitte-Polierpl.pdf
1957_09_10-Blatt 81-Arch Schöll-Rettungsstiege Grundriss Schnitte Geländer-Polierpl.pdf
1957_09_17-Blatt 108-Arch Schöll-Einfriedung_Ausgangstore VAR2-Detailpl.pdf
1957_09_17-Blatt 108-Arch Schöll-Einfriedung_Ausgangstore VAR3-Detailpl.pdf
1957_09_17-Blatt 108-Arch Schöll-Einfriedung_Ausgangstore-Detailpl.pdf
1957_09_20-Blatt 102-Arch Schöll-Ehrenloge Schnitte-Ausführungspl.pdf
1957_09_20-Blatt 104-Arch Schöll-Anordnung Drehkreuze zw 5-6_107-108_92-93-Polierpl.pdf
1957_09_20-Blatt 105-Arch Schöll-Einfriedung_Ausgangstore-Polierpl.pdf
1957_09_20-Blatt 73-Arch Schöll-Ausstattung Repräsentationsraumes Nr2-Polierpl.pdf
1957_09_20-Blatt 84a-Arch Schöll-Ehrenloge Reporterzellen u Abgangstreppe Grundr_Erg-Ausführungspl.pdf
1957_09_20-Blatt 85a-Arch Schöll-Ehrenloge Reporterzellen Schnitt_Erg-Ausführungspl.pdf
1957_09_20-Blatt 90-Arch Schöll-Übersicht Schlosser Sekt B-Polierpl.pdf
1957_09_20-Blatt 99-Arch Schöll-Beleuchtungskörper Foyer zur Ehrenloge-Polierpl.pdf
1957_09_23-Blatt 110-Arch Schöll-Einfriedung_Ehrenloge zw 112-1-Ausführungspl.pdf
1957_09_23-Blatt 111-Arch Schöll-Einfriedung_Ehrenloge zw 112-1_1-2 VAR2-Detailpl.pdf
1957_09_23-Blatt 111-Arch Schöll-Einfriedung_Ehrenloge zw 112-1_1-2-Detailpl.pdf
1957_09_24-Blatt 109-Arch Schöll-Einfriedung_zweifel Ausgangstore VAR2-Detailpl.pdf
1957_09_24-Blatt 109-Arch Schöll-Einfriedung_zweifel Ausgangstore-Detailpl.pdf
1957_09_24-Blatt 2_P-Arch Schöll-Grundriss EG_Ergänzung Einfriedung endgültig VAR2-Polierpl.pdf
1957_09_24-Blatt 2_P-Arch Schöll-Grundriss EG_Ergänzung Einfriedung endgültig VAR3-Polierpl.pdf
1957_09_24-Blatt 2_P-Arch Schöll-Grundriss EG_Ergänzung Einfriedung endgültig VAR4-Polierpl.pdf
1957_09_24-Blatt 2_P-Arch Schöll-Grundriss EG_Ergänzung Einfriedung endgültig-Polierpl.pdf
1957_09_24-Blatt 2a-Arch Schöll-Einfriedung Pos endgültig-Ausführungspl.pdf
1957_09_28-Blatt 112-Arch Schöll-Erg zu Bl 105-106-107-108-109 VAR2-Detailpl.pdf
1957_09_28-Blatt 112-Arch Schöll-Erg zu Bl 105-106-107-108-109-Detailpl.pdf
1957_09_30-Blatt 113-Arch Schöll-Tischpult Journalistenraum VAR2-Detailpl.pdf
1957_09_30-Blatt 113-Arch Schöll-Tischpult Journalistenraum VAR3-Detailpl.pdf
1957_09_30-Blatt 113-Arch Schöll-Tischpult Journalistenraum-Detailpl.pdf
1957_09_30-Blatt 114-Arch Schöll-Granitpflaster Vorplatz Ehrenloge-Detailpl.pdf
1957_10_01-986_96a-Ing Schischka-Faltplatte 19-24-Bewehrungspl.pdf
1957_10_01-986_96-Ing Schischka-Faltplatte 19-24 VAR2-Bewehrungspl.pdf
1957_10_01-986_96-Ing Schischka-Faltplatte 19-24-Bewehrungspl.pdf
1957_10_04-Blatt 109-Arch Schöll-Einfriedung_zweifel Ausgangstore VAR2-Polierpl.pdf
1957_10_04-Blatt 111-Arch Schöll-Einfriedung_Ehrenloge zw 112-1_1-2-Polierpl.pdf
1957_10_04-Blatt 2_P-Arch Schöll-Grundriss EG_Ergänzung Einfriedung-Polierpl.pdf
1957_10_04-Blatt 72-Arch Schöll-Übersicht Tischlerarbeiten Sektor B_Teil 2-Aufnahmepl.pdf
1957_10_04-Blatt 72-Arch Schöll-Übersicht Tischlerarbeiten Sektor B-Aufnahmepl.pdf
1957_10_05-986_95A-Ing Schischka-Faltplatte 19-24-Bewehrungspl.pdf
1957_10_07-Blatt 115-Arch Schöll-Stiegenländer Aufgang Ehrenloge neu-Ausführungspl.pdf
1957_10_07-Blatt 48A-Arch Schöll-Grundriss Stiegenländer Aufgang Ehrenloge_Korr VAR2-Ausführungspl.pdf
1957_10_07-Blatt 48A-Arch Schöll-Grundriss Stiegenländer Aufgang Ehrenloge_Korr-Ausführungspl.pdf
1957_10_08-Blatt 116-Arch Schöll-Schreibpulte Journalistenraum VAR2-Detailpl.pdf
1957_10_08-Blatt 116-Arch Schöll-Schreibpulte Journalistenraum-Detailpl.pdf
1957_10_09-Blatt 117-Arch Schöll-Tisch Repräsentationsraum No2 VAR2-Detailpl.pdf
1957_10_18-986_97a-Ing Schischka-Faltplatte 19-24_Stufe 31-33-35-Bewehrungspl.pdf
1957_10_18-986_97-Ing Schischka-Faltplatte 19-24_Stufe 31-33-35-Bewehrungspl.pdf
1957_10_18-Blatt 118-Arch Schöll-Deckblatt Details Einfriedung VAR2-Ausführungspl.pdf
1957_10_18-Blatt 118-Arch Schöll-Deckblatt Details Einfriedung-Ausführungspl.pdf
1957_10_21-Blatt 119-Arch Schöll-Erg zu Bl 115_Details Stiegenländer Ehrenloge VAR2-Ausführungspl.pdf
1957_10_21-Blatt 119-Arch Schöll-Erg zu Bl 115_Details Stiegenländer Ehrenloge-Ausführungspl.pdf
1957_10_31-Blatt 2-Arch Schöll-Grundriss EG_Fernsehkabel Sek B-Polierpl.pdf
1957_11_06-Blatt 112-Arch Schöll-Erg zu Bl 105-106-107-108-109-Polierpl.pdf
1957_11_06-Blatt 113-Arch Schöll-Tischpult Journalistenraum-Polierpl.pdf
1957_11_06-Blatt 114-Arch Schöll-Granitpflaster Vorplatz Ehrenloge-Detailpl.pdf
1957_11_07-Blatt 120-Arch Schöll-Gitter um Beleuchtungsmaste VAR2-Ausführungspl.pdf



DAS WIENER ERNST HAPPEL STADION

KAPITEL 2_Buch 3 | ARCHIVMATERIAL INKL. QUELLEN UND BEZÜGE

1957_11_07-Blatt 120-Arch Schöll-Gitter um Beleuchtungsmaste-Ausführungspl.pdf
1957_11_12-Blatt 121-Arch Schöll-Aussparungen Betonfssb u Betonplatte Reporterzellen VAR2-Ausführungspl.pdf
1957_11_12-Blatt 121-Arch Schöll-Aussparungen Betonfssb u Betonplatte Reporterzellen-Ausführungspl.pdf
1957_11_13-986_98-Ing Schischka-Bodenplatte Reporterzellen-Bewehrungspl.pdf
1957_11_18-Blatt 122-Arch Schöll-Stiegen Umgang Restaurationsgesch VAR2-Detailpl.pdf
1957_11_18-Blatt 122-Arch Schöll-Stiegen Umgang Restaurationsgesch-Detailpl.pdf
1957_11_21-Blatt 123-Arch Schöll-Heizkörper Repräsentationsraum No2 VAR2-Detailpl.pdf
1957_11_21-Blatt 123-Arch Schöll-Heizkörper Repräsentationsraum No2 VAR3-Detailpl.pdf
1957_11_21-Blatt 123-Arch Schöll-Heizkörper Repräsentationsraum No2-Detailpl.pdf
1957_11_25-Blatt 124a-Arch Schöll-Austeilung Konsolen Sitzbänke Journalisten-Detailpl.pdf
1957_11_25-Blatt 124-Arch Schöll-Austeilung Konsolen Sitzbänke Journalisten VAR2-Detailpl.pdf
1957_11_25-Blatt 124-Arch Schöll-Austeilung Konsolen Sitzbänke Journalisten_ungültig VAR2-Detailpl.pdf
1957_11_25-Blatt 124-Arch Schöll-Austeilung Konsolen Sitzbänke Journalisten_ungültig-Detailpl.pdf
1957_11_25-Blatt 127-Arch Schöll-Reporterzellen u Ehrenloge_Grunderiss_Ansicht VAR2-Detailpl.pdf
1957_11_25-Blatt 127-Arch Schöll-Reporterzellen u Ehrenloge_Grunderiss_Ansicht VAR3-Detailpl.pdf
1957_11_25-Blatt 127-Arch Schöll-Reporterzellen u Ehrenloge_Grunderiss_Ansicht-Detailpl.pdf
1957_11_28-986_77A-Ing Schischka-Erg Plan NR 986_54_Faltplatte Stufen 31_33_35 VAR2-Bewehrungspl.pdf
1957_11_28-986_77A-Ing Schischka-Erg Plan NR 986_54_Faltplatte Stufen 31_33_35-Bewehrungspl.pdf
1957_11_28-986_77-Ing Schischka-Erg Plan NR 986_54_Faltplatte Stufen 31_33_35-Bewehrungspl.pdf
1957_12_01-Blatt 130-Arch Schöll-Einrichtung Repräsentationsräume_Polstermöbel VAR2-Detailpl.pdf
1957_12_01-Blatt 130-Arch Schöll-Einrichtung Repräsentationsräume_Polstermöbel-Ausführungspl.pdf
1957_12_01-Blatt 130-Arch Schöll-Einrichtung Repräsentationsräume_Polstermöbel-Detailpl.pdf
1957_12_01-Blatt 131-Arch Schöll-Einrichtung Repräsentationsräume_Tisch VAR2-Detailpl.pdf
1957_12_01-Blatt 131-Arch Schöll-Einrichtung Repräsentationsräume_Tisch VAR3-Detailpl.pdf
1957_12_01-Blatt 131-Arch Schöll-Einrichtung Repräsentationsräume_Tisch-Ausführungspl.pdf
1957_12_01-Blatt 131-Arch Schöll-Einrichtung Repräsentationsräume_Tisch-Detailpl.pdf
1957_12_01-Blatt 132-Arch Schöll-Einrichtung Repräsentationsräume_Buffetpult VAR2-Detailpl.pdf
1957_12_01-Blatt 132-Arch Schöll-Einrichtung Repräsentationsräume_Buffetpult-Ausführungspl.pdf
1957_12_01-Blatt 132-Arch Schöll-Einrichtung Repräsentationsräume_Buffetpult-Detailpl.pdf
1957_12_01-Blatt 133-Arch Schöll-Einrichtung Repräsentationsräume_Sitzbank Wandelgang VAR2-Detailpl.pdf
1957_12_01-Blatt 133-Arch Schöll-Einrichtung Repräsentationsräume_Sitzbank Wandelgang-Ausführungspl.pdf
1957_12_01-Blatt 133-Arch Schöll-Einrichtung Repräsentationsräume_Sitzbank Wandelgang-Detailpl.pdf
1957_12_01-Blatt 134-Arch Schöll-Einrichtung Repräsentationsräume_Kleiderablage VAR2-Detailpl.pdf
1957_12_01-Blatt 134-Arch Schöll-Einrichtung Repräsentationsräume_Kleiderablage-Ausführungspl.pdf
1957_12_01-Blatt 134-Arch Schöll-Einrichtung Repräsentationsräume_Kleiderablage-Detailpl.pdf
1957_12_01-Blatt 135-Arch Schöll-Einrichtung Repräsentationsräume_Buffetraum VAR2-Detailpl.pdf
1957_12_01-Blatt 135-Arch Schöll-Einrichtung Repräsentationsräume_Buffetraum-Detailpl.pdf
1957_12_01-Blatt 142-Arch Schöll-Einrichtung Repräsentationsräume_Armsessel-Ausführungspl.pdf
1957_12_01-Blatt 143-Arch Schöll-Einrichtung Repräsentationsräume_Grundr Sprechz-Ausführungspl.pdf
1957_12_03-Blatt 128-Arch Schöll-Austeilung Sitze Ehrenloge_Grunderiss VAR2-Ausführungspl.pdf
1957_12_03-Blatt 128-Arch Schöll-Austeilung Sitze Ehrenloge_Grunderiss VAR3-Ausführungspl.pdf
1957_12_03-Blatt 128-Arch Schöll-Austeilung Sitze Ehrenloge_Grunderiss-Ausführungspl.pdf
1957_12_03-Blatt 129-Arch Schöll-klappbare Reihenfauteil Ehrenloge VAR2-Detailpl.pdf
1957_12_03-Blatt 129-Arch Schöll-klappbare Reihenfauteil Ehrenloge VAR3-Detailpl.pdf
1957_12_03-Blatt 129-Arch Schöll-klappbare Reihenfauteil Ehrenloge-Detailpl.pdf
1957_12_08-986_99-Ing Schischka-Ehrentribüne_Decke ü Reporterzellen-Bewehrungspl.pdf
1957_12_10-986_101-Ing Schischka-Ehrenloge Abgabgsstiegen_Korr-Bewehrungspl.pdf
1957_12_10-986_101-Ing Schischka-Ehrenloge Abgabgsstiegen-Bewehrungspl.pdf
1957_12_10-986_99-Ing Schischka-Ehrentribüne_Decke ü Reporterzellen_Korr-Bewehrungspl.pdf
1957_12_10-Blatt 115-Arch Schöll-Stiegengeländer Aufgang Ehrenloge neu-Polierpl.pdf
1957_12_10-Blatt 116-Arch Schöll-Schreibpulte Journalistenraum-Polierpl.pdf
1957_12_10-Blatt 117-Arch Schöll-Tisch Repräsentationsraum No2-Polierpl.pdf
1957_12_10-Blatt 118-Arch Schöll-Deckblatt Details Einfriedung-Polierpl.pdf
1957_12_10-Blatt 120-Arch Schöll-Gitter um Beleuchtungsmaste-Polierpl.pdf
1957_12_10-Blatt 121-Arch Schöll-Aussparungen Betonfssb u Betonplatte Reporterzellen_Korr-Ausführungspl.pdf
1957_12_10-Blatt 122-Arch Schöll-Stiegen Umgang Restaurationsgesch_Korr-Detailpl.pdf
1957_12_11-986_102-Ing Schischka-Differenzstiegen Umgang Restaurationsgesch-Bewehrungspl.pdf
1957_12_17-986_103-Ing Schischka-Füllturm Abdeckung Sekt C-Bewehrungspl.pdf
1957_12_23-986_100-Ing Schischka-Unterer Querriegel Kote 15_21 zw 28-33_80-85-Polierpl.pdf
1957_12_23-986_104-Ing Schischka-Oberer Querriegel Kote 24-39-Bewehrungspl.pdf
1957_xx_xx-Blatt 126-Arch Schöll-Reporterzellen u Ehrenloge Schnitte VAR2-Detailpl.pdf
1957_xx_xx-Blatt 126-Arch Schöll-Reporterzellen u Ehrenloge Schnitte-Detailpl.pdf
1957_xx_xx-Blatt 2-Arch Schöll-Grundriss EG Stadion Top Nr 1-123-Ausführungspl.pdf

1958_01_14-Blatt 136-Arch Schöll-Portierhäuschen zw 108-109 VAR2-Detailpl.pdf
1958_01_14-Blatt 136-Arch Schöll-Portierhäuschen zw 108-109-Detailpl.pdf
1958_01_20-986_105-Ing Schischka-Decke Reporterzellen-Bewehrungspl.pdf
1958_01_27-Blatt 137-Arch Schöll-Eiserne Türl auf Umgang VAR2-Detailpl.pdf
1958_01_27-Blatt 137-Arch Schöll-Eiserne Türl auf Umgang VAR3-Detailpl.pdf
1958_01_27-Blatt 137-Arch Schöll-Eiserne Türl auf Umgang-Detailpl.pdf
1958_01_28-Blatt 138-Arch Schöll-Pflasterung vor Ehrenloge VAR2-Ausführungspl.pdf
1958_01_28-Blatt 138-Arch Schöll-Pflasterung vor Ehrenloge-Ausführungspl.pdf
1958_01_28-Blatt 139-Arch Schöll-Sitzplan Sektor B links VAR2-Ausführungspl.pdf
1958_01_28-Blatt 139-Arch Schöll-Sitzplan Sektor B links-Ausführungspl.pdf
1958_01_28-Blatt 139-Arch Schöll-Sitzplan Sektor B links-Polierpl.pdf
1958_01_28-Blatt 140-Arch Schöll-Sitzplan Sektor B rechts VAR2-Ausführungspl.pdf
1958_01_28-Blatt 140-Arch Schöll-Sitzplan Sektor B rechts VAR3-Ausführungspl.pdf
1958_01_28-Blatt 140-Arch Schöll-Sitzplan Sektor B rechts-Ausführungspl.pdf
1958_01_31-986_105-Ing Schischka-Decke Reporterzellen_Korr-Bewehrungspl.pdf
1958_01_31-Blatt 124a-Arch Schöll-Austeilung Konsolen Sitzbänke Journalisten_korr-Detailpl.pdf
1958_01_31-Blatt 125-Arch Schöll-Teilansicht Schreibpulte Journalisten_korr-Detailpl.pdf
1958_02_03-Blatt 141-Arch Schöll-Div Geländer Sitzplatzausweitung VAR2-Detailpl.pdf
1958_02_03-Blatt 141-Arch Schöll-Div Geländer Sitzplatzausweitung-Ausführungspl.pdf
1958_02_03-Blatt 141-Arch Schöll-Div Geländer Sitzplatzausweitung-Detailpl.pdf
1958_02_03-Blatt 141-Arch Schöll-Div Geländer Sitzplatzausweitung-Polierpl.pdf
1958_02_06-Blatt 142-Arch Schöll-Einrichtung Repräsentationsräume_gep Armsessel VAR2-Ausführungspl.pdf
1958_02_06-Blatt 142-Arch Schöll-Einrichtung Repräsentationsräume_gep Armsessel VAR3-Ausführungspl.pdf
1958_02_06-Blatt 142-Arch Schöll-Einrichtung Repräsentationsräume_gep Armsessel-Ausführungspl.pdf
1958_02_06-Blatt 142-Arch Schöll-Einrichtung Repräsentationsräume_gep Armsessel-Polierpl.pdf
1958_02_06-Blatt 143-Arch Schöll-Einrichtung Repräsentationsräume_Grundriss VAR2-Ausführungspl.pdf
1958_02_06-Blatt 143-Arch Schöll-Einrichtung Repräsentationsräume_Grundriss VAR3-Ausführungspl.pdf
1958_02_06-Blatt 143-Arch Schöll-Einrichtung Repräsentationsräume_Grundriss VAR4-Ausführungspl.pdf
1958_02_06-Blatt 143-Arch Schöll-Einrichtung Repräsentationsräume_Grundriss-Ausführungspl.pdf
1958_02_06-Blatt 143-Arch Schöll-Einrichtung Repräsentationsräume_Grundriss-Polierpl.pdf
1958_02_07-Blatt 144-Arch Schöll-Fenster Wandelgang Ehrenloge VAR2-Detailpl.pdf
1958_02_07-Blatt 144-Arch Schöll-Fenster Wandelgang Ehrenloge-Detailpl.pdf
1958_02_07-Blatt 144-Arch Schöll-Fenster Wandelgang Ehrenloge-Polierpl.pdf
1958_02_11-986_106-Ing Schischka-Rahmentype R1 Var 26-Bewehrungspl.pdf
1958_02_19-986_107-Ing Schischka-Faltplatte zw 24-28_89-85_Stufen Nr 31-33-35-Bewehrungspl.pdf
1958_02_19-986_108-Ing Schischka-Faltplatte zw Rahmen 24-28_85-89 VAR2-Bewehrungspl.pdf
1958_02_19-986_108-Ing Schischka-Faltplatte zw Rahmen 24-28_85-89-Bewehrungspl.pdf
1958_02_20-986_109-Ing Schischka-Faltplatte zw 24-28_89-85_Stufen Nr 1-3-5 VAR2-Bewehrungspl.pdf
1958_02_20-986_109-Ing Schischka-Faltplatte zw 24-28_89-85_Stufen Nr 1-3-5-Bewehrungspl.pdf
1958_03_01-Blatt 145-Arch Schöll-Grundriss_Ansicht Kassen VAR2-Detailpl.pdf
1958_03_01-Blatt 145-Arch Schöll-Grundriss_Ansicht Kassen VAR3-Detailpl.pdf
1958_03_01-Blatt 145-Arch Schöll-Grundriss_Ansicht Kassen-Detailpl.pdf
1958_03_01-Blatt 146-Arch Schöll-Schnitt_Detail Kassen Sekt B_E VAR2-Detailpl.pdf
1958_03_01-Blatt 146-Arch Schöll-Schnitt_Detail Kassen Sekt B_E-Detailpl.pdf
1958_03_03-Blatt 147-Arch Schöll-letzt Sitzbankreihe Journalistenplätze 1Rang VAR2-Detailpl.pdf
1958_03_03-Blatt 147-Arch Schöll-letzt Sitzbankreihe Journalistenplätze 1Rang-Detailpl.pdf
1958_03_03-Blatt 147-Arch Schöll-letzt Sitzbankreihe Journalistenplätze 1Rang-Polierpl.pdf
1958_03_03-xxxx-Blatt 1_Pos1_1-20.pdf
1958_03_03-xxxx-Blatt 2_Pos2.pdf
1958_03_03-xxxx-Blatt 4_Pos12.pdf
1958_03_04-xxxx-Blatt 3_Pos7.pdf
1958_03_11-986_110-Ing Schischka-Rettungsstiege zw 28-29_84-85_Lauf 1-2-4-6-8 VAR2-Bewehrungspl.pdf
1958_03_11-986_110-Ing Schischka-Rettungsstiege zw 28-29_84-85_Lauf 1-2-4-6-8-Bewehrungspl.pdf
1958_03_11-986_111-Ing Schischka-Rettungsstiege zw 28-29_84-85_Lauf 3-5-7-9-10_Korr-Bewehrungspl.pdf
1958_03_11-986_111-Ing Schischka-Rettungsstiege zw 28-29_84-85_Lauf 3-5-7-9-10-Bewehrungspl.pdf
1958_03_14-986_90-Ing Schischka-Rettungsstiege Übersicht-Bewehrungspl.pdf
1958_03_18-986_112A-Ing Schischka-Faltplatte zw 80-85 Sekt F_28-33 Sekt D-Bewehrungspl.pdf
1958_03_28-Blatt 147-Arch Schöll-letzt Sitzbankreihe Journalistenplätze 1Rang VAR3-Detailpl.pdf
1958_03_28-Blatt 148-Arch Schöll-Pflasterungen vor Ehrenloge VAR2-Detailpl.pdf
1958_03_28-Blatt 148-Arch Schöll-Pflasterungen vor Ehrenloge-Detailpl.pdf
1958_04_02-Blatt 148-Arch Schöll-Pflasterungen vor Ehrenloge VAR3-Detailpl.pdf
1958_04_02-Blatt 149-Arch Schöll-Abschlussgeländer letzte Sitzeihe Journalisten VAR2-Detailpl.pdf
1958_04_02-Blatt 149-Arch Schöll-Abschlussgeländer letzte Sitzeihe Journalisten-Detailpl.pdf

DAS WIENER ERNST HAPPEL STADION

KAPITEL 2_Buch 3 | ARCHIVMATERIAL INKL. QUELLEN UND BEZÜGE

1958_04_02-Blatt 149-Arch Schöll-Abschlussgeländer letzte Sitzreihe Journalisten-Polierpl.pdf
1958_04_02-Blatt 150-Arch Schöll-Sitzreihe Umgang 1Rang Rahmen 111-Detailpl.pdf
1958_04_06-Blatt 156-Arch Schöll-Geländer zw 112-1_Zugang Ehrenloge VAR2-Detailpl.pdf
1958_04_06-Blatt 156-Arch Schöll-Geländer zw 112-1_Zugang Ehrenloge-Detailpl.pdf
1958_04_09-Blatt 151-Arch Schöll-Beschriftung Aufgangstreppen 3Rang VAR2-Detailpl.pdf
1958_04_09-Blatt 151-Arch Schöll-Beschriftung Aufgangstreppen 3Rang VAR3-Detailpl.pdf
1958_04_09-Blatt 151-Arch Schöll-Beschriftung Aufgangstreppen 3Rang-Detailpl.pdf
1958_04_10-Blatt 152-Arch Schöll-Schutzgeländer Eingänge WC_Pissoir VAR2-Detailpl.pdf
1958_04_10-Blatt 152-Arch Schöll-Schutzgeländer Eingänge WC_Pissoir-Detailpl.pdf
1958_04_10-Blatt 152-Arch Schöll-Schutzgeländer Eingänge WC_Pissoir-Polierpl.pdf
1958_04_22-Blatt 153-Arch Schöll-Änderung Parabetausbild mittl Kabine Fernsehrep VAR2-Detailpl.pdf
1958_04_22-Blatt 153-Arch Schöll-Änderung Parabetausbild mittl Kabine Fernsehrep-Detailpl.pdf
1958_04_25-Blatt 154-Arch Schöll-Vorlegestufe Granitplatten Eingang Ehrenloge VAR2-Detailpl.pdf
1958_04_25-Blatt 154-Arch Schöll-Vorlegestufe Granitplatten Eingang Ehrenloge-Detailpl.pdf
1958_04_29-Blatt 155-Arch Schöll-Geländer letzte Sitzplatzreihe Ehrenloge VAR2-Detailpl.pdf
1958_04_29-Blatt 155-Arch Schöll-Geländer letzte Sitzplatzreihe Ehrenloge-Detailpl.pdf
1958_04_29-Blatt 155-Arch Schöll-Geländer letzte Sitzplatzreihe Ehrenloge-Polierpl.pdf
1958_05_09-Blatt 157-Arch Schöll-Fläche Draufsicht Rangaufbau VAR2-Ausführungspl.pdf
1958_05_09-Blatt 157-Arch Schöll-Fläche Draufsicht Rangaufbau VAR3-Ausführungspl.pdf
1958_05_09-Blatt 157-Arch Schöll-Fläche Draufsicht Rangaufbau-Ausführungspl.pdf
1958_05_09-Blatt 157-Arch Schöll-Fläche Draufsicht Rangaufbau-Polierpl.pdf
1958_05_13-986_113A-Ing Schischka-Faltplatte zw 28_33_80_85 VAR2-Bewehrungspl.pdf
1958_05_13-986_113A-Ing Schischka-Faltplatte zw 28_33_80_85-Bewehrungspl.pdf
1958_05_13-986_113-Ing Schischka-Faltplatte zw 28_33_80_85-Bewehrungspl.pdf
1958_05_28-Blatt 158-Arch Schöll-Änderung Parabetausbild Reporterzellen VAR2-Detailpl.pdf
1958_05_28-Blatt 158-Arch Schöll-Änderung Parabetausbild Reporterzellen VAR3-Detailpl.pdf
1958_05_28-Blatt 158-Arch Schöll-Änderung Parabetausbild Reporterzellen-Detailpl.pdf
1958_06_05-Blatt 161-Arch Schöll-Restauration Sekt B_Anordnung ZW Decke VAR2-Detailpl.pdf
1958_06_05-Blatt 161-Arch Schöll-Restauration Sekt B_Anordnung ZW Decke VAR3-Detailpl.pdf
1958_06_05-Blatt 161-Arch Schöll-Restauration Sekt B_Anordnung ZW Decke-Detailpl.pdf
1958_06_06-986_115-Ing Schischka-Oberer Querriegel Kote 24-39-Bewehrungspl.pdf
1958_06_16-Blatt 159-Arch Schöll-Anordnung Betongerippe Fenster Wandelgang Ehrenl_VAR2-Detailpl.pdf
1958_06_16-Blatt 159-Arch Schöll-Anordnung Betongerippe Fenster Wandelgang Ehrenl_VAR3-Detailpl.pdf
1958_06_16-Blatt 159-Arch Schöll-Anordnung Betongerippe Fenster Wandelgang Ehrenl_VAR4-Detailpl.pdf
1958_06_16-Blatt 159-Arch Schöll-Anordnung Betongerippe Fenster Wandelgang Ehrenl-Detailpl.pdf
1958_07_05-Blatt 162-Arch Schöll-Restauration Sekt B_ZW Decke_Grundriss VAR2-Ausführungspl.pdf
1958_07_05-Blatt 162-Arch Schöll-Restauration Sekt B_ZW Decke_Grundriss-Ausführungspl.pdf
1958_07_05-Blatt 162-Arch Schöll-Restauration Sekt B_ZW Decke_Grundriss-Polierpl.pdf
1958_07_06-986_116-Ing Schischka-Austritt aus Ehrenstiege_Deckplatte-Bewehrungspl.pdf
1958_07_08-Blatt 160-Arch Schöll-Skizze Beschriftung Eingänge Sekt B VAR2-Ausführungspl.pdf
1958_07_08-Blatt 160-Arch Schöll-Skizze Beschriftung Eingänge Sekt B VAR3-Ausführungspl.pdf
1958_07_08-Blatt 160-Arch Schöll-Skizze Beschriftung Eingänge Sekt B-Ausführungspl.pdf
1958_07_21-Blatt 163-Arch Schöll-Skizze Trenngitter Sitzplätze Sekt B-A_B-C VAR2-Ausführungspl.pdf
1958_07_21-Blatt 163-Arch Schöll-Skizze Trenngitter Sitzplätze Sekt B-A_B-C-Ausführungspl.pdf
1958_07_21-Blatt 163-Arch Schöll-Skizze Trenngitter Sitzplätze Sekt B-A_B-C-Polierpl.pdf
1958_08_25-Blatt 164-Arch Schöll-Vorschlag Gestaltung Vorplatz Ehrenloge VAR2-Ausführungspl.pdf
1958_08_25-Blatt 164-Arch Schöll-Vorschlag Gestaltung Vorplatz Ehrenloge VAR3-Ausführungspl.pdf
1958_08_25-Blatt 164-Arch Schöll-Vorschlag Gestaltung Vorplatz Ehrenloge-Ausführungspl.pdf
1958_08_25-Blatt 165-Arch Schöll-Einrichtung Repräsentationsräume_Tisch Ehreng VAR2-Detailpl.pdf
1958_08_25-Blatt 165-Arch Schöll-Einrichtung Repräsentationsräume_Tisch Ehreng VAR3-Detailpl.pdf
1958_08_25-Blatt 165-Arch Schöll-Einrichtung Repräsentationsräume_Tisch Ehreng-Detailpl.pdf
1958_08_25-Blatt 166-Arch Schöll-Skizze Abschluss Ehrenstiege_Anordn Geländerspitzen VAR2-Detailpl.pdf
1958_08_25-Blatt 166-Arch Schöll-Skizze Abschluss Ehrenstiege_Anordn Geländerspitzen VAR3-Detailpl.pdf
1958_08_25-Blatt 166-Arch Schöll-Skizze Abschluss Ehrenstiege_Anordn Geländerspitzen-Detailpl.pdf
1958_09_01-Blatt 167-Arch Schöll-Skizze Abschluss Ehrenstiege_Anordn Geländerspitzen_neu VAR2-Detailpl.pdf
1958_09_01-Blatt 167-Arch Schöll-Skizze Abschluss Ehrenstiege_Anordn Geländerspitzen_neu VAR3-Detailpl.pdf
1958_09_01-Blatt 167-Arch Schöll-Skizze Abschluss Ehrenstiege_Anordn Geländerspitzen_neu-Detailpl.pdf
1958_09_01-Blatt 168-Arch Schöll-Vorschlag Aufstellung Kassenhäuschen_Grundr VAR2-Ausführungspl.pdf
1958_09_01-Blatt 168-Arch Schöll-Vorschlag Aufstellung Kassenhäuschen_Grundr VAR3-Ausführungspl.pdf
1958_09_01-Blatt 168-Arch Schöll-Vorschlag Aufstellung Kassenhäuschen_Grundr-Ausführungspl.pdf
1958_10_04-Blatt 110-Arch Schöll-Einfriedung Ehrenloge zw 112-1-Ausführungspl.pdf
1958_10_06-Blatt 169-Arch Schöll-Zufahrtstor Abfriedung Meiereistr VAR2-Ausführungspl.pdf
1958_10_06-Blatt 169-Arch Schöll-Zufahrtstor Abfriedung Meiereistr VAR3-Ausführungspl.pdf

1958_10_06-Blatt 169-Arch Schöll-Zufahrtstor Abfriedung Meiereistr-Ausführungspl.pdf
1958_10_06-Blatt 170-Arch Schöll-Zusammenstellung Farbmuster Maler VAR2-Liste.pdf
1958_10_06-Blatt 170-Arch Schöll-Zusammenstellung Farbmuster Maler-Liste.pdf
1958_11_11-8295a-Gellert-Betonsockel für Kühlpult-Werkpl.pdf
1958_11_15-Blatt 70-Arch Schöll-Übersicht Tischlerarbeiten Sekt E H 24-41m VAR2-Ausführungspl.pdf
1958_11_15-Blatt 70-Arch Schöll-Übersicht Tischlerarbeiten Sekt E H 24-41m VAR3-Ausführungspl.pdf
1958_11_15-Blatt 70-Arch Schöll-Übersicht Tischlerarbeiten Sekt E H 24-41m-Ausführungspl.pdf
1958_11_18-Blatt 171-Arch Schöll-Dehnfugenabdeckung über Rinne VAR2-Detailpl.pdf
1958_11_18-Blatt 171-Arch Schöll-Dehnfugenabdeckung über Rinne VAR3-Detailpl.pdf
1958_11_18-Blatt 171-Arch Schöll-Dehnfugenabdeckung über Rinne VAR4-Detailpl.pdf
1958_11_18-Blatt 171-Arch Schöll-Dehnfugenabdeckung über Rinne-Detailpl.pdf
1958_11_26-Blatt 7_zu 15059-PAG Presswerk-Sitzbankbefestigung f Rohrunterbau-Werkpl.pdf
1958_12_03-Blatt 125-Arch Schöll-Teilansicht Schreibpulte Journalisten VAR2-Detailpl.pdf
1958_12_03-Blatt 125-Arch Schöll-Teilansicht Schreibpulte Journalisten-Detailpl.pdf
1958_12_12-Blatt 141-Arch Schöll-Div Geländer Sitzplatzausweitung_Erg-Ausführungspl.pdf
1958_12_15-Blatt 172-Arch Schöll-Anordnung Fahnenmaste Sekt E VAR2-Detailpl.pdf
1958_12_15-Blatt 172-Arch Schöll-Anordnung Fahnenmaste Sekt E VAR3-Detailpl.pdf
1958_12_15-Blatt 172-Arch Schöll-Anordnung Fahnenmaste Sekt E-Detailpl.pdf
1958_12_15-Blatt 19-Arch Schöll-Grundriss Höhe 24-41m_Sekt E Rahmen 44-54 VAR2-Ausführungspl.pdf
1958_12_15-Blatt 19-Arch Schöll-Grundriss Höhe 24-41m_Sekt E Rahmen 44-54-Ausführungspl.pdf
1958_12_15-Blatt 20-Arch Schöll-Draufsicht Rangaufbau Höhe 34-11m Sekt E Rahmen 59-69-Ausführungspl.pdf
1958_12_15-Blatt 29-Arch Schöll-Draufsicht Rangaufbau Höhe 34-11m_Sekt E-Ausführungspl.pdf
1958_12_15-Blatt 77-Arch Schöll-Ausb Anschlag Oberlichten an Faltplatte_Sekt E VAR2-Ausführungspl.pdf
1958_12_15-Blatt 77-Arch Schöll-Ausb Anschlag Oberlichten an Faltplatte_Sekt E VAR3-Ausführungspl.pdf
1958_12_15-Blatt 77-Arch Schöll-Ausb Anschlag Oberlichten an Faltplatte_Sekt E-Ausführungspl.pdf
1958_12_15-Blatt 87a-Arch Schöll-Rückenlehne letzte Sitzbankreihe Sekt B_Erg VAR2-Ausführungspl.pdf
1958_12_15-Blatt 87a-Arch Schöll-Rückenlehne letzte Sitzbankreihe Sekt B_Erg-Ausführungspl.pdf
1958_12_15-Blatt 87a-Arch Schöll-Rückenlehne letzte Sitzbankreihe Sekt B_Erg-Polierpl.pdf
1958_12_15-Blatt 88-Arch Schöll-Geländerausteilung zw Rahmen 68-69_44-45_Erg VAR2-Ausführungspl.pdf
1958_12_15-Blatt 88-Arch Schöll-Geländerausteilung zw Rahmen 68-69_44-45_Erg-Ausführungspl.pdf
1959_01_27-WG-012-7-Tobias-Einfriedungstore Pos 2-Werkpl.pdf
1959_01_31-WG-013-7-Tobias-Einfriedungen Pos 8-Werkpl.pdf
1959_02_03-WG-014-7-Tobias-Einfriedungen Pos 7-Werkpl.pdf
1959_02_07-WG-015-7-Tobias-Pos 16_Masteinfriedungen-Werkpl.pdf
1959_02_07-WG-016-7-Tobias-Details zu Pos 2 u 8-Werkpl.pdf
1959_02_12-WG-017-7-Tobias-Details zu Pos 2 u 8-Werkpl.pdf
1959_02_16-xxxx-xxxx-Maße a-l der Pos 2-Liste.pdf
1959_02_27-Blatt 173-Arch Schöll-Änderung Beleuchtungskörper Kassen VAR2-Detailpl.pdf
1959_02_27-Blatt 173-Arch Schöll-Änderung Beleuchtungskörper Kassen-Detailpl.pdf
1959_03_01-Plan 12-Arch Schöll-Sitzplan Sektor B_Behörde-Bestandspl.pdf
1959_03_01-Plan 12-Arch Schöll-Sitzplan Sektor B_Erg-Bestandspl.pdf
1959_03_01-Plan 12-Arch Schöll-Sitzplan Sektor B-Bestandspl.pdf
1959_03_01-Plan 13-Arch Schöll-Stehplatzplan Sektor C-D VAR2-Bestandspl.pdf
1959_03_01-Plan 13-Arch Schöll-Stehplatzplan Sektor C-D VAR3-Bestandspl.pdf
1959_03_01-Plan 13-Arch Schöll-Stehplatzplan Sektor C-D_VARBehörde-Bestandspl.pdf
1959_03_01-Plan 13-Arch Schöll-Stehplatzplan Sektor C-D-Bestandspl.pdf
1959_03_01-Plan 14-Arch Schöll-Sitzplan Sektor E VAR2-Bestandspl.pdf
1959_03_01-Plan 14-Arch Schöll-Sitzplan Sektor E VAR3-Bestandspl.pdf
1959_03_01-Plan 14-Arch Schöll-Sitzplan Sektor E_VARBehörde-Bestandspl.pdf
1959_03_01-Plan 14-Arch Schöll-Sitzplan Sektor E-Bestandspl.pdf
1959_03_01-Plan 15-Arch Schöll-Stehplatzplan Sektor A-F VAR2-Bestandspl.pdf
1959_03_01-Plan 15-Arch Schöll-Stehplatzplan Sektor A-F VAR3-Bestandspl.pdf
1959_03_01-Plan 15-Arch Schöll-Stehplatzplan Sektor A-F_Behörde VAR2-Bestandspl.pdf
1959_03_01-Plan 15-Arch Schöll-Stehplatzplan Sektor A-F_VARBehörde-Bestandspl.pdf
1959_03_01-Plan 15-Arch Schöll-Stehplatzplan Sektor A-F-Bestandspl.pdf
1959_03_02-Blatt 174-Arch Schöll-Anordnung Beleuchtung über Schrifttafeln Eingänge VAR2-Detailpl.pdf
1959_03_02-Blatt 174-Arch Schöll-Anordnung Beleuchtung über Schrifttafeln Eingänge VAR3-Detailpl.pdf
1959_03_02-Blatt 174-Arch Schöll-Anordnung Beleuchtung über Schrifttafeln Eingänge-Detailpl.pdf
1959_03_05-Blatt 175-Arch Schöll-Anordnung Dämmplatten Zwdecke Restaurants VAR2-Ausführungspl.pdf
1959_03_05-Blatt 175-Arch Schöll-Anordnung Dämmplatten Zwdecke Restaurants VAR3-Ausführungspl.pdf
1959_03_05-Blatt 175-Arch Schöll-Anordnung Dämmplatten Zwdecke Restaurants-Ausführungspl.pdf
1959_03_16-Blatt 168A-Arch Schöll-Vorschlag Aufstellung Kassenhäuschen_Grundr-Ausführungspl.pdf
1959_03_16-Blatt 176-Arch Schöll-Skizze Anordnung Nummertafel Kassa VAR2-Ausführungspl.pdf

DAS WIENER ERNST HAPPEL STADION

KAPITEL 2_Buch 3 | ARCHIVMATERIAL INKL. QUELLEN UND BEZÜGE

1959_03_16-Blatt 176-Arch Schöll-Skizze Anordnung Nummertafel Kassa VAR3-Ausführungspl.pdf
1959_03_16-Blatt 176-Arch Schöll-Skizze Anordnung Nummertafel Kassa VAR4-Ausführungspl.pdf
1959_03_16-Blatt 176-Arch Schöll-Skizze Anordnung Nummertafel Kassa-Ausführungspl.pdf
1959_03_16-Blatt 177-Arch Schöll-Änderung zu Plan Nr 109 VAR2-Detailpl.pdf
1959_03_16-Blatt 177-Arch Schöll-Änderung zu Plan Nr 109 VAR3-Detailpl.pdf
1959_03_16-Blatt 177-Arch Schöll-Änderung zu Plan Nr 109-Detailpl.pdf
1959_04_12-Blatt 178-Arch Schöll-Eis Glastüre best Glaswand zw 28-29_84-85 VAR2-Ausführungspl.pdf
1959_04_12-Blatt 178-Arch Schöll-Eis Glastüre best Glaswand zw 28-29_84-85-Ausführungspl.pdf
1959_04_20-Blatt 179-Arch Schöll-Anordnung Gedenktafel Haupteingang VAR2-Ausführungspl.pdf
1959_04_20-Blatt 179-Arch Schöll-Anordnung Gedenktafel Haupteingang-Ausführungspl.pdf
1959_05_15-Blatt 180-Arch Schöll-Kassenhäuschen bei Stehplatzsektoren VAR2-Detailpl.pdf
1959_05_15-Blatt 180-Arch Schöll-Kassenhäuschen bei Stehplatzsektoren VAR3-Detailpl.pdf
1959_05_15-Blatt 180-Arch Schöll-Kassenhäuschen bei Stehplatzsektoren-Detailpl.pdf
1959_05_25-1374_01-Ing Schischka-Kassenhäuschen-Bewehrungspl.pdf
1959_06_22-Blatt 181-Arch Schöll-Sitzplan Sektor E VAR2-Ausführungspl.pdf
1959_06_22-Blatt 181-Arch Schöll-Sitzplan Sektor E-Ausführungspl.pdf
1959_08_31-Blatt 182-Arch Schöll-Vorflächengestaltung Sekt C_D_Korr-Ausführungspl.pdf
1959_08_31-Blatt 182-Arch Schöll-Vorflächengestaltung Sekt C_D-Ausführungspl.pdf
1959_09_23-Blatt 186-Arch Schöll-Skizze Vorhangschiene Repräsentationsraum No3 VAR2-Detailpl.pdf
1959_09_23-Blatt 186-Arch Schöll-Skizze Vorhangschiene Repräsentationsraum No3-Detailpl.pdf
1959_10_01-Blatt 187-Arch Schöll-Vorflächengestaltung Sekt A_F VAR2-Ausführungspl.pdf
1959_10_01-Blatt 187-Arch Schöll-Vorflächengestaltung Sekt A_F VAR3-Ausführungspl.pdf
1959_10_01-Blatt 187-Arch Schöll-Vorflächengestaltung Sekt A_F-Ausführungspl.pdf
1959_10_08-Blatt 183-Arch Schöll-Widmungstafel B (Erg Gedenktafel) VAR2-Ausführungspl.pdf
1959_10_08-Blatt 183-Arch Schöll-Widmungstafel B (Erg Gedenktafel)-Ausführungspl.pdf
1959_10_14-Blatt 184-Arch Schöll-Widmungstafel A (Erg Gedenktafel) VAR2-Ausführungspl.pdf
1959_10_14-Blatt 184-Arch Schöll-Widmungstafel A (Erg Gedenktafel)-Ausführungspl.pdf
1959_10_16-Blatt 185-Arch Schöll-Übersicht_Detail_Anordnung Widmungstafeln VAR2-Detailpl.pdf
1959_10_16-Blatt 185-Arch Schöll-Übersicht_Detail_Anordnung Widmungstafeln-Detailpl.pdf
1959_10_20-Blatt 189-Arch Schöll-Anordnung Aufschrift- und Orientierungstafeln-Detailpl.pdf
1959_10_20-Blatt 190-Arch Schöll-Übersicht Anordnung Aufschrifttafel 1Rang-Ausführungspl.pdf
1959_10_22-Blatt 188-Arch Schöll-Buffer unter Treppe Ehrenloge-Detailpl.pdf
1959_11_09-Blatt 7a-Ing Kruschka-Hauptkampfbahn Wiederherstellung-Detailpl.pdf
1960_01_01-Plan 16-Arch Schöll-Schnitt Ehrenloge VAR2-Bestandspl.pdf
1960_01_01-Plan 16-Arch Schöll-Schnitt Ehrenloge-Bestandspl.pdf
1960_01_01-Plan 17-Arch Schöll-Regelnschnitt Aufgangstreppe VAR2-Bestandspl.pdf
1960_01_01-Plan 17-Arch Schöll-Regelnschnitt Aufgangstreppe_VARBehörde-Bestandspl.pdf
1960_01_01-Plan 17-Arch Schöll-Regelnschnitt Aufgangstreppe-Bestandspl.pdf
1960_01_01-Plan 18-Arch Schöll-Schnitt Längsachse m Innensicht Sekt A-B VAR2-Bestandspl.pdf
1960_01_01-Plan 18-Arch Schöll-Schnitt Längsachse m Innensicht Sekt A-B_VARBehörde-Bestandspl.pdf
1960_01_01-Plan 18-Arch Schöll-Schnitt Längsachse m Innensicht Sekt A-B-Bestandspl.pdf
1960_01_01-Plan 24-Arch Schöll-Grundriss Höhe 24-41m-Auswechslungspl.pdf
1960_03_01-Plan 10-Arch Schöll-Grundriss Höhe 24-41m_Sekt D-E_VARBehörde-Bestandspl.pdf
1960_03_01-Plan 10-Arch Schöll-Grundriss Höhe 24-41m_Sekt D-E-Bestandspl.pdf
1960_03_01-Plan 11-Arch Schöll-Grundriss Höhe 24-41m_Sekt E-F VAR2-Bestandspl.pdf
1960_03_01-Plan 11-Arch Schöll-Grundriss Höhe 24-41m_Sekt E-F_VARBehörde-Bestandspl.pdf
1960_03_01-Plan 11-Arch Schöll-Grundriss Höhe 24-41m_Sekt E-F-Bestandspl.pdf
1960_03_01-Plan 19-Arch Schöll-Schnitt Längsachse m Innensicht Sekt B-C VAR2-Bestandspl.pdf
1960_03_01-Plan 19-Arch Schöll-Schnitt Längsachse m Innensicht Sekt B-C_VARBehörde-Bestandspl.pdf
1960_03_01-Plan 19-Arch Schöll-Schnitt Längsachse m Innensicht Sekt B-C-Bestandspl.pdf
1960_03_01-Plan 1-Arch Schöll-Lageplan_Behörde VAR2-Bestandspl.pdf
1960_03_01-Plan 1-Arch Schöll-Lageplan_Behörde-Bestandspl.pdf
1960_03_01-Plan 1-Arch Schöll-Lageplan-Bestandspl.pdf
1960_03_01-Plan 20-Arch Schöll-Aussenansicht Sekt B-C VAR2-Bestandspl.pdf
1960_03_01-Plan 20-Arch Schöll-Aussenansicht Sekt B-C VAR3-Bestandspl.pdf
1960_03_01-Plan 20-Arch Schöll-Aussenansicht Sekt B-C_VARBehörde-Bestandspl.pdf
1960_03_01-Plan 20-Arch Schöll-Aussenansicht Sekt B-C-Bestandspl.pdf
1960_03_01-Plan 21-Arch Schöll-Aussenansicht Sekt A-B VAR2-Bestandspl.pdf
1960_03_01-Plan 21-Arch Schöll-Aussenansicht Sekt A-B_VARBehörde-Bestandspl.pdf
1960_03_01-Plan 21-Arch Schöll-Aussenansicht Sekt A-B-Bestandspl.pdf
1960_03_01-Plan 2-Arch Schöll-Grundriss Höhe 10-00m_Sekt A-B_EG VAR2-Bestandspl.pdf
1960_03_01-Plan 2-Arch Schöll-Grundriss Höhe 10-00m_Sekt A-B_EG VAR3-Bestandspl.pdf
1960_03_01-Plan 2-Arch Schöll-Grundriss Höhe 10-00m_Sekt A-B_EG_VARBehörde-Bestandspl.pdf

1960_03_01-Plan 2-Arch Schöll-Grundriss Höhe 10-00m_Sekt A-B_EG-Bestandspl.pdf
1960_03_01-Plan 3-Arch Schöll-Grundriss Höhe 10-00m_Sekt B-C_EG VAR2-Bestandspl.pdf
1960_03_01-Plan 3-Arch Schöll-Grundriss Höhe 10-00m_Sekt B-C_EG VARBehörde-Bestandspl.pdf
1960_03_01-Plan 3-Arch Schöll-Grundriss Höhe 10-00m_Sekt B-C_EG-Bestandspl.pdf
1960_03_01-Plan 4-Arch Schöll-Grundriss Höhe 10-00m_Sekt D-E_EG VARBehörde-Bestandspl.pdf
1960_03_01-Plan 4-Arch Schöll-Grundriss Höhe 10-00m_Sekt D-E_EG-Bestandspl.pdf
1960_03_01-Plan 5-Arch Schöll-Grundriss Höhe 10-00m_Sekt E-F_EG VARBehörde-Bestandspl.pdf
1960_03_01-Plan 5-Arch Schöll-Grundriss Höhe 10-00m_Sekt E-F_EG-Bestandspl.pdf
1960_03_01-Plan 6-Arch Schöll-Grundriss Höhe 15-40m_Sekt A-B_VARBehörde-Bestandspl.pdf
1960_03_01-Plan 6-Arch Schöll-Grundriss Höhe 15-40m_Sekt A-B-Bestandspl.pdf
1960_03_01-Plan 7-Arch Schöll-Grundriss Höhe 15-40m_Sekt B-C VAR2-Bestandspl.pdf
1960_03_01-Plan 7-Arch Schöll-Grundriss Höhe 15-40m_Sekt B-C VAR3-Bestandspl.pdf
1960_03_01-Plan 7-Arch Schöll-Grundriss Höhe 15-40m_Sekt B-C-Bestandspl.pdf
1960_03_01-Plan 8A-Arch Schöll-Grundriss Höhe 24-41m_Sekt A-B-Bestandspl.pdf
1960_03_01-Plan 8-Arch Schöll-Grundriss Höhe 24-41m_Sekt A-B VAR2-Bestandspl.pdf
1960_03_01-Plan 8-Arch Schöll-Grundriss Höhe 24-41m_Sekt A-B VAR3-Bestandspl.pdf
1960_03_01-Plan 8-Arch Schöll-Grundriss Höhe 24-41m_Sekt A-B_VARBehörde-Bestandspl.pdf
1960_03_01-Plan 8-Arch Schöll-Grundriss Höhe 24-41m_Sekt A-B-Bestandspl.pdf
1960_03_01-Plan 9-Arch Schöll-Grundriss Höhe 24-41m_Sekt B-C VAR2-Bestandspl.pdf
1960_03_01-Plan 9-Arch Schöll-Grundriss Höhe 24-41m_Sekt B-C VAR3-Bestandspl.pdf
1960_03_01-Plan 9-Arch Schöll-Grundriss Höhe 24-41m_Sekt B-C VAR4-Bestandspl.pdf
1960_03_01-Plan 9-Arch Schöll-Grundriss Höhe 24-41m_Sekt B-C-Bestandspl.pdf
1960_04_01-Blatt 1-Arch Schöll-Grundriss auf Höhe 34-14m_Reportierzellen VAR2-Einreichpl.pdf
1960_04_01-Blatt 1-Arch Schöll-Grundriss auf Höhe 34-14m_Reportierzellen-Einreichpl.pdf
1960_04_01-Blatt 1-Arch Schöll-Oberster Umgang Höhe 34-11m_Reportierzellen_Erg-Einreichpl.pdf
1960_04_01-Blatt 2-Arch Schöll-Ansichten_Reportierzellen-Einreichpl.pdf
1960_04_01-Plan 21-Arch Schöll-Grundriss Höhe 24-41m_Gesamt-Bestandspl.pdf
1960_04_01-Plan 22-Arch Schöll-Grundriss Erdgeschoß Gesamt-Bestandspl.pdf
1960_04_01-Plan 22-Arch Schöll-Grundriss Erdgeschoß m Sitzplatzaufstellung-Bestandspl.pdf
1960_04_01-Plan 22-Arch Schöll-Grundriss Erdgeschoß VAR2-Bestandspl.pdf
1960_04_01-Plan 22-Arch Schöll-Grundriss Erdgeschoß VAR3-Bestandspl.pdf
1960_04_01-Plan 22-Arch Schöll-Grundriss Erdgeschoß_Aufstellung Schächte A-B-Bestandspl.pdf
1960_04_01-Plan 22-Arch Schöll-Grundriss Erdgeschoß_Aufstellung Schächte ges-Bestandspl.pdf
1960_04_01-Plan 22-Arch Schöll-Grundriss Erdgeschoß_VARBehörde-Bestandspl.pdf
1960_04_01-Plan 23-Arch Schöll-Grundriss Höhe 15-40m_Gesamt VAR2-Bestandspl.pdf
1960_04_01-Plan 23-Arch Schöll-Grundriss Höhe 15-40m_Gesamt_VARBehörde-Bestandspl.pdf
1960_04_01-Plan 23-Arch Schöll-Grundriss Höhe 15-40m_Gesamt-Bestandspl.pdf
1960_04_01-Plan 24-Arch Schöll-Grundriss Höhe 24-41m_Gesamt VAR2-Bestandspl.pdf
1960_04_01-Plan 24-Arch Schöll-Grundriss Höhe 24-41m_Gesamt VARBehörde-Bestandspl.pdf
1960_04_01-Plan 24-Arch Schöll-Grundriss Höhe 24-41m_Gesamt-Bestandspl.pdf
1960_04_01-Plan 25-Arch Schöll-Grundriss Höhe 34-14m Draufsicht VAR2-Bestandspl.pdf
1960_04_01-Plan 25-Arch Schöll-Grundriss Höhe 34-14m Draufsicht_VARBehörde-Bestandspl.pdf
1960_04_01-Plan 25-Arch Schöll-Grundriss Höhe 34-14m Draufsicht-Bestandspl.pdf
1960_07_01-Blatt 194-Arch Schöll-Skizze Rundfunk-Fernsehreporterzell Sekt B VAR2-Ausführungspl.pdf
1960_07_01-Blatt 194-Arch Schöll-Skizze Rundfunk-Fernsehreporterzell Sekt B VAR3-Ausführungspl.pdf
1960_07_01-Blatt 194-Arch Schöll-Skizze Rundfunk-Fernsehreporterzell Sekt B-Ausführungspl.pdf
1960_07_01-Blatt 2-Arch Schöll-Rundfunk u Fernsehreporterzellen Sek B ob Umgang VAR1-Ausführungspl.pdf
1960_07_01-Blatt 2-Arch Schöll-Rundfunk u Fernsehreporterzellen Sek B ob Umgang VAR2-Ausführungspl.pdf
1960_08_01-Plan 26-Arch Schöll-Grundriss Kanalplan VAR2-Bestandspl.pdf
1960_08_01-Plan 26-Arch Schöll-Grundriss Kanalplan_VARBehörde-Bestandspl.pdf
1960_08_01-Plan 26-Arch Schöll-Grundriss Kanalplan-Bestandspl.pdf
1960-01-01-Plan 13-Arch Schöll-Stehplatzplan Sektor C-D-Auswechslungspl.pdf
1961_04_20-Blatt 3-Arch Schöll-Ansichten_Reportierzellen_Plankopf-Einreichpl.pdf
1961_04_20-Plan 4-Arch Schöll-Rundfunk-Fernsehreporterzellen Grundriss-Detailpl.pdf
1961_04_20-Plan 5-Arch Schöll-Rundfunk-Fernsehreporterzellen Schnitt VAR2-Detailpl.pdf
1961_04_20-Plan 5-Arch Schöll-Rundfunk-Fernsehreporterzellen Schnitt-Detailpl.pdf
1961_04_20-Plan 6-Arch Schöll-Rundfunk-Fernsehreporterzellen Deckenkonstr VAR2-Detailpl.pdf
1961_04_20-Plan 6-Arch Schöll-Rundfunk-Fernsehreporterzellen Deckenkonstr-Detailpl.pdf
1961_05_17-Plan 5-Arch Schöll-Rundfunk u Fernsehreporterzellen Sek B-Detailpl.pdf
1961_06_01-Aktendeckel-Arch Schöll-Reporterzellen-Einreichpl.pdf
1962_05_01-Blatt 1-Arch Schöll-Grundriss auf Höhe 34-14m_Reportierzellen-Bestandspl.pdf
1962_05_01-Blatt 2-Arch Schöll-Ansichten_Reportierzellen-Bestandspl.pdf
1962_05_01-Blatt 3-Arch Schöll-Oberster Umgang Höhe 34-11m_Reportierzellen-Bestandspl.pdf

DAS WIENER ERNST HAPPEL STADION

KAPITEL 2_Buch 3 | ARCHIVMATERIAL INKL. QUELLEN UND BEZÜGE

1962_05_01-Plan 1-Arch Schöll-Grundriss Höhe 34-14m_Draufsicht VAR2-Bestandspl.pdf
1962_05_01-Plan 1-Arch Schöll-Grundriss Höhe 34-14m_Draufsicht-Bestandspl.pdf
1962_07_30-5a-Dipl Ing Wölzl-Abdichtung Stahlbetontribünen Var A-Werkpl.pdf
1963_04_01-xxxx-BM Jakob-Umbau Bade-Umkleide Sekt E 1Stock_Schnitt A-B-Einreichpl.pdf
1963_04_01-xxxx-BM Jakob-Umbau Bade-Umkleide Sekt E EG_Schnitt A-A-Einreichpl.pdf
1963_05_22-4102-1-Kugi_Valentin-Schalung u Bewehrung Stiege Kote 0-00 bis 5-30-Abrechnungspl.pdf
1963_07_01-xxxx-xxxx-Abbruch Stiegenanlagen_Steh_Sitzplan Grundriss-Einreichpl.pdf
1963_07_23-Bescheid_MA_35-5372_62_Zwischendecke Sanitätsraum Sektor B_Einreichplan.PDF
1963_08_08-49166-Sowitsch&Co-Einbau Lastenaufzug_Grundriss_Schnitt_Lagepl-Detailpl.pdf
1963_08_13-4135_1a-Kugi_Valentin-Einbau Lastenaufzug_Schalung u Bewehrung-Abrechnungspl.pdf
1963_08_13-4135_1a-Kugi_Valentin-Einbau Lastenaufzug_Schalung u Bewehrung-Bewehrungspl.pdf
1964_06_05-Jakob-Statistische Berechnung Einbau eines Lastenaufzuges.pdf
1964_06_11-MA35-Beschreibung der Aufzugsanlage.pdf
1964_12_11-Bescheid_MA_35-Bb_II_32_64_Baubewilligung Brauseanlagen Mannschaftskabinen_Einreichplan.PDF
1965_09_07-Bescheid_MA_35-Bb_II_22_65_Abbruch von Stiegen_Einreichplan.PDF
1967_11_01-xxxx-Technischer_Bericht_Stadionüberdachung.pdf
1967_11_10-Nemeth-Abschrift-Technisches Programm_Prater-Stadion.pdf
1968_02_14-Baravalle-B3_Statistische Berechnung_Einbau 7.Sitzreihe.pdf
1968_08_01-Wr. Stadthalle Kiba-Leichtathletikanlage_Brüstungsgeländer-Einreichpl.pdf
1968_10_01-Wr. Stadthalle Kiba-Einbau 7Sitzreihe Ehrenloge-Einreichpl.pdf
1969_01_13-7300-1501-Prof Baravalle-Einbau 7Sitzreihe Ehrenloge-Bewehrungspl.pdf
1969_02_01-Wr. Stadthalle Kiba-Überdachung Betreuersitzbank-Einreichpl.pdf
1971_03_10-Bescheid_MA_35-Bb_II_53_70_Baubewilligung Abbruch Flutlichtmasten_Einreichplan.PDF
1971_05_26-Bescheid_MA_35-Bb_2_14_71_Baubewilligung_Lagerraum für Sicherheitsfilme_Einreichplan.PDF
1978_04_10-Bescheid_MA_35-Bb_2_26_77_Baubewilligung_Lagerräume_1.Rang_Einreichplan.PDF
1979_05_03-168A-31-Arch Stark-Grundriss Erdgeschoß Dehnfugen-Aufnahmepl.PDF
1979_05_03-168A-32-Arch Stark-Grundriss 1Obergeschoß-Ausschreibungspl.PDF
1980_03_21-116-R. Sturmberger_Baubeschreibung_Tribünen-Überdachung.pdf
1980_10_16-Bescheid_MA_35_Bb_2_28_79 Errichtung Trafostation_Einreichplan.PDF
1980_11_01-100-RRP Architekten ZT-Klubsaal Sekt B_Grundriss EG_Behörde-Einreichpl.pdf
1980_11_01-100-RRP Architekten ZT-Klubsaal Sekt B_Grundriss EG-Einreichpl.pdf
1980_11_01-101-RRP Architekten ZT-Klubsaal Sekt B_Grundriss 1OG_Behörde-Einreichpl.pdf
1980_11_01-101-RRP Architekten ZT-Klubsaal Sekt B_Grundriss 1OG-Einreichpl.pdf
1980_11_01-102-RRP Architekten ZT-Klubsaal Sekt B_Schnitt_Behörde-Einreichpl.pdf
1980_11_01-102-RRP Architekten ZT-Klubsaal Sekt B_Schnitt-Einreichpl.pdf
1980_11_01-103-RRP Architekten ZT-Klubsaal Sekt B_Ansicht_Behörde-Einreichpl.pdf
1980_11_01-103-RRP Architekten ZT-Klubsaal Sekt B_Ansicht-Einreichpl.pdf
1980_11_01-104-RRP Architekten ZT-Klubsaal Sekt B_Lageplan_Behörde-Einreichpl.pdf
1980_11_01-104-RRP Architekten ZT-Klubsaal Sekt B_Lageplan-Einreichpl.pdf
1981_01_14-Bescheid_MA_35-Bb_2_43_80_Baubewilligung Änderung Stufenanlage Sektor B_Einreichplan.PDF
1981_05_04-10-RRP Architekten ZT-Klubsaal Sekt B_Lageplan_Behörde-Bestandspl.pdf
1981_05_04-11-RRP Architekten ZT-Klubsaal Sekt B_Kanalplan_Behörde-Bestandspl.pdf
1981_05_04-12-RRP Architekten ZT-Klubsaal Sekt B_Grundriss EG_Behörde-Bestandspl.pdf
1981_05_04-13-RRP Architekten ZT-Klubsaal Sekt B_Grundriss 1OG_Behörde-Bestandspl.pdf
1981_05_04-14-RRP Architekten ZT-Klubsaal Sekt B_Grundriss Galerie_Behörde-Bestandspl.pdf
1981_05_04-14-RRP Architekten ZT-Klubsaal Sekt B_Schnitt_Behörde-Bestandspl.pdf
1981_05_12-1-Dipl Ing Heintz-Grundriss EG_Rahmen Achse 1-28-Aufnahmepl.PDF
1981_08_18-34-Heintz u Partner-Sektorengitter auf den Stufen-Detailpl.PDF
1981_10_14-xxxx-Lageplan für 14-Oktober 1981_VAR2-.pdf.pdf
1981_10_14-xxxx-xxxx-Lageplan für 14-Oktober 1981-.pdf.pdf
1981_10_22-31-Heintz u Partner-Geländer 1Rang hinten-Detailpl.PDF
1981_10_27-43-Heintz u Partner-Rang 1 hinten 11 Sitzbank-Detailpl.PDF
1981_10_27-47-Heintz u Partner-Geländer 1Rang hinten seitlich-Detailpl.PDF
1981_11_10-35-Heintz u Partner-Sektorengitter 1+2Umgang-Detailpl.PDF
1981_11_11-109-Dipl Ing Heintz-Abbruch-Pläne Grundriss EG-Einreichpl.pdf
1981_11_11-109-Heintz u Partner-Grundriss EG-Aufnahmepl.PDF
1981_11_11-110-Dipl Ing Heintz-Abbruch-Pläne Grundriss 1OG-Einreichpl.pdf
1981_11_11-110-Heintz u Partner-Grundriss 1OG-Aufnahmepl.PDF
1981_11_11-112-Heintz u Partner-Grundriss EG außen-Aufnahmepl.PDF
1981_11_11-112-Heintz u Partner-Grundriss EG-Aufnahmepl.PDF
1981_11_11-112-Heintz u Partner-Kanal Sickerschächte Erdgeschoß-Einreichpl.pdf
1981_11_11-113-Heintz u Partner-Grundriss 1OG-Aufnahmepl.PDF
1981_11_11-114-Dipl Ing Heintz-Abbruch-Pläne Grundriss 3Rang-Einreichpl.pdf

1981_11_12-37-Heintz u Partner-Detail Stufenanlage-Detailpl.PDF
1981_11_12-38-Heintz u Partner-Podest Rang 1 hinten-Detailpl.PDF
1981_11_16-36-Heintz u Partner-Sitzbank mit Rohrkonsole aus Stahl-Detailpl.PDF
1981_11_16-42-Heintz u Partner-Knaggen aus Beton-Detailpl.PDF
1981_11_18-32-Heintz u Partner-Geländer 2Rang unten-Detailpl.PDF
1981_11_18-39-Heintz u Partner-Rinne 1Umgang-Detailpl.PDF
1981_11_20-45-Heintz u Partner-Rinne am Rang 2 unten-Detailpl.PDF
1981_11_23-48-Heintz u Partner-Taubengitter an den Stiegen-Detailpl.PDF
1981_11_25-49-Heintz u Partner-Polymerbitumen-bahn-Detailpl.PDF
1981_11_27-30-Heintz u Partner-Geländer Rang 1 unten-Detailpl.PDF
1981_11_30-Heintz-Statik der neuen Konstruktion 1.Teil.pdf
1981_xx_xx-81008-44-xxxx-Schnitt durch Hauptstiege zw Rahmen 10-11-Aufnahmepl.pdf
1981_xx_xx-81008-44-xxxx-Schnitt durch Hauptstiege-Aufnahmepl.pdf
1981_xx_xx-Heintz_Statische Nachberechnung_Rahmen und Deckenplatten_Teil 1.pdf
1981_xx_xx-Heintz_Statische Nachberechnung_Rahmen und Deckenplatten_Teil 10.pdf
1981_xx_xx-Heintz_Statische Nachberechnung_Rahmen und Deckenplatten_Teil 11.pdf
1981_xx_xx-Heintz_Statische Nachberechnung_Rahmen und Deckenplatten_Teil 12.pdf
1981_xx_xx-Heintz_Statische Nachberechnung_Rahmen und Deckenplatten_Teil 13.pdf
1981_xx_xx-Heintz_Statische Nachberechnung_Rahmen und Deckenplatten_Teil 2.pdf
1981_xx_xx-Heintz_Statische Nachberechnung_Rahmen und Deckenplatten_Teil 3.pdf
1981_xx_xx-Heintz_Statische Nachberechnung_Rahmen und Deckenplatten_Teil 4.pdf
1981_xx_xx-Heintz_Statische Nachberechnung_Rahmen und Deckenplatten_Teil 5.pdf
1981_xx_xx-Heintz_Statische Nachberechnung_Rahmen und Deckenplatten_Teil 6.pdf
1981_xx_xx-Heintz_Statische Nachberechnung_Rahmen und Deckenplatten_Teil 7.pdf
1981_xx_xx-Heintz_Statische Nachberechnung_Rahmen und Deckenplatten_Teil 8.pdf
1981_xx_xx-Heintz_Statische Nachberechnung_Rahmen und Deckenplatten_Teil 9.pdf
1981-11-30_Heintz-Rahmen 1-112.pdf
1982_04_19-108-Heintz u Partner-Sitz u Stehplatzplan Bestand 1982-Einreichpl.PDF
1982_04_19-111-Heintz u Partner-Sitz u Stehplatzplan-Aufnahmepl.PDF
1982_04_19-1-82005-Heintz u Partner-EG Schutzmaßnahmen-Bestandsp.pdf
1982_04_19-2-82005-Heintz u Partner-1OG Schutzmaßnahmen-Bestandsp.PDF
1982_04_19-3-82005-Heintz u Partner-Sitz u Stehplatzplan-Bestandsp.PDF
1982_04_19-82005-Wiener Praterstadion Planverzeichnis GZ82005.pdf
1982_xx_xx-BA3 Absperrungen Überdachungen_Stiegen_Aufstellung 1.pdf
1982_xx_xx-BA3 Absperrungen Überdachungen_Stiegen_Aufstellung 2.pdf
1982-xx-xx-BA3 Absperrungen Überdachungen-Vorschlag Absperrung_Schutzdächer Erdgeschoß-Entwurfsp
1984_03_09-Heintz-Tragwerksanierung_Beilage 2_Prüfberichte MA39_1983 und 1984.pdf
1984_03_09-MA39-Vorentwurf_Beilage 1_Prüfberichte_Teil 1.pdf
1984_03_09-MA39-Vorentwurf_Beilage 1_Prüfberichte_Teil 2.pdf
1984_04_18-118-Heintz u Partner-Überdachung vert Stütze Dachbinder-Trägerpos-Vorentwurf.pdf
1984_04_20-120-Heintz u Partner-Überdachung vert Stütze jeden 2Dachbinder-Trägerpos-Vorentwurf.pdf
1984_04_25-119-Heintz u Partner-Überdachung vert Pylonausf 3Rang-Vorentwurf.pdf
1984_04_27-121-Heintz u Partner-Überdachung vert Pylonausf m Fachwerksverb-Vorentwurf.pdf
1984_04_27-122-Heintz u Partner-Regelrahmen mit Sanierungsdetails in 1-2-3Rang-Einreichpl.pdf
1984_04_27-122-Heintz u Partner-Regelrahmen mit Sanierungsdetails in 1-2-3Rang-Vorentwurf.pdf
1984_04_27-122-Heintz u Partner-Tragwerksanierung Regelrahmen Sanierungsdetails 1-2-3 Rang-Einreichpl.PDF
1984_04_27-123-Heintz u Partner-Sanierungsdetails ABC_Detail D f Dehnfugenausb-Vorentwurf.pdf
1984_05_03-55-Heintz u Partner-Bestandsplan Grundriss 1OG-Vorentwurf.pdf
1984_05_09-57-Heintz u Partner-Bestandsplan Sitz_Stehplatzplan-Vorentwurf.pdf
1984_05_15-56-Heintz u Partner-Bestandsplan Grundriss 3Rang-Vorentwurf.pdf
1984_05_17-Heintz-Vorentwurf_Beilage 2_Statik_Konstruktion_Teil 1.pdf
1984_05_18-54-Heintz u Partner-Bestandsplan Grundriss EG-Vorentwurf.pdf
1984_05_18-Heintz-Vorentwurf_Beilage 2_Statik_Konstruktion_Teil 2.pdf
1984_05_23-115-Heintz u Partner-Überdachung Hauptbinder-Vorentwurf.pdf
1984_05_24-50-Heintz u Partner-Bestandsplan Grundriss EG Nutzflächen-Vorentwurf.pdf
1984_05_24-50-Heintz u Partner-Grundriss Erdgeschoß-Bestandsp.PDF
1984_05_25-116-Heintz u Partner-Überdachung m Schrägpylinb u Stützbock_Dachgrundr-Vorentwurf.pdf
1984_05_25-117-Heintz u Partner-Überdachung m Schrägpylinb u Stützbock_Erdgesch-Vorentwurf.pdf
1984_05_28-51-Heintz u Partner-Bestandsplan Grundriss 1OG Nutzflächen-Vorentwurf.pdf
1984_05_29-100-Heintz u Partner-Lageplan mit Aussenanlagen-Vorentwurf.pdf
1984_05_29-101-Heintz u Partner-Erdgeschoß Sektor D_E_F_best Nutzflächen-Vorentwurf.pdf
1984_05_29-101-Heintz u Partner-Erdgeschoß Sektor D_E_F_Nutzflächen-Vorentwurf.pdf
1984_05_29-102-Heintz u Partner-Erdgeschoß Sektor A_B_C_best Nutzflächen-Vorentwurf.pdf

DAS WIENER ERNST HAPPEL STADION

KAPITEL 2_Buch 3 | ARCHIVMATERIAL INKL. QUELLEN UND BEZÜGE

1984_05_29-102-Heintz u Partner-Erdgeschoß Sektor A_B_C_Nutzflächen-Vorentwurf.pdf
1984_05_29-103-Heintz u Partner-1Stock Sektor D_E_F_best Nutzflächen-Vorentwurf.pdf
1984_05_29-103-Heintz u Partner-1Stock Sektor D_E_F_Nutzflächen-Vorentwurf.pdf
1984_05_29-104-Heintz u Partner-1Stock Sektor E_best Nutzflächen-Vorentwurf.pdf
1984_05_29-104-Heintz u Partner-1Stock Sektor E_Nutzflächen-Vorentwurf.pdf
1984_05_29-105-Heintz u Partner-1Stock Sektor A_B_C_best Nutzflächen-Vorentwurf.pdf
1984_05_29-105-Heintz u Partner-1Stock Sektor A_B_C_Nutzflächen-Vorentwurf.pdf
1984_05_29-106-Heintz u Partner-2Stock Sektor E_best Nutzflächen-Vorentwurf.pdf
1984_05_29-106-Heintz u Partner-2Stock Sektor E_Nutzflächen-Vorentwurf.pdf
1984_05_29-107-Heintz u Partner-2Stock Sektor E_best Nutzflächen-Vorentwurf.pdf
1984_05_29-107-Heintz u Partner-2Stock Sektor E-Vorentwurf.pdf
1984_05_29-108-Heintz u Partner-3Stock 3Rang Buffets Sekt B_E_best Nutzfl-Vorentwurf.pdf
1984_05_29-108-Heintz u Partner-3Stock 3Rang Buffets Sekt B_E-Vorentwurf.pdf
1984_05_29-109-Heintz u Partner-Zuschauer neu 1_2_Rang Sektor D_E_F_best Nutzfl-Vorentwurf.pdf
1984_05_29-110-Heintz u Partner-Regelschnitt durch 1_2_3_Rang-Vorentwurf.pdf
1984_05_29-111-Heintz u Partner-Schnitte-Vorentwurf.pdf
1984_05_29-112-Heintz u Partner-Ansicht Sektor E-Vorentwurf.pdf
1984_05_29-113-Heintz u Partner-Aussenanlagen Details-Vorentwurf.pdf
1984_05_29-114-Heintz u Partner-Überdachung Perspektive-Vorentwurf.pdf
1984_05_29-52-Heintz u Partner-Bestandsplan Grundriss 3Rang-Vorentwurf.pdf
1984_05_30-124-Heintz u Partner-Geländer-Vorentwurf.pdf
1984_05_30-124-Heintz u Partner-Tragwerksanierung Geländer-Vorentwurf.PDF
1984_05_30-53-Heintz u Partner-Bestandsplan Sitz_Stehplatzplan-Vorentwurf.pdf
1984_07_16-203-Heintz u Partner-Erdgeschoß Sektor CD-Einreichpl.PDF
1984_07_16-207-Heintz u Partner-1Obergeschoß Sektor CD-Einreichpl.PDF
1984_07_17-206-Heintz u Partner-1Obergeschoß Sektor B-Einreichpl.PDF
1984_07_18-205-Heintz u Partner-Erdgeschoß Sektor AF-Einreichpl.PDF
1984_07_18-208-Heintz u Partner-1Obergeschoß Sektor E-Einreichpl.PDF
1984_07_18-209-Heintz u Partner-1Obergeschoß Sektor AF-Einreichpl.PDF
1984_07_19-204-Heintz u Partner-Erdgeschoß Sektor E-Einreichpl.PDF
1984_08_01-Heintz-Tragwerksanierung_Beilage 1_Statik und Konstruktion_Teil1.pdf
1984_08_01-Heintz-Tragwerksanierung_statische_Berechnung_Sanierungsbeschreibung.pdf
1984_08_27-110A-Heintz u Partner-Tragwerksanierung Regelschnitt 1-2-3 Rang-Vorentwurf.PDF
1984_08_27-110A-Heintz u Partner-Vorentwurf_Regelschnitt 1-2-3Rang-Einreichpl.pdf
1984_08_xx-xxxx-Tragwerksanierung_Seite_4 und 31_Fertigteilstufe_August1984.pdf
1984_08-01-Heintz-Tragwerksanierung_Beilage 1_Statik und Konstruktion_Teil2.pdf
1984_09_03-F367-84-MA39-Brandverhalten einer Troges-Brandschutzklappe Type TBK-25 mit thermomechanischer Auslösung-Prüfbericht.pdf
1984_10_19-123B-Heintz u Partner-Sanierungsdetails ABC_Detail D f Dehnfugenausb-Einreichpl.pdf
1984_10_19-123B-Heintz u Partner-Tragwerksanierung Detail D Dehnfugenausbildung Stempel-Einreichpl.PDF
1984_10_19-123B-Heintz u Partner-Tragwerksanierung Detail D Dehnfugenausbildung-Einreichpl.PDF
1984_10_29-233-Heintz u Partner-Nutzflächen 1OG-Einreichpl.pdf
1984_10_30-232-Heintz u Partner-Nutzflächen EG-Einreichpl.pdf
1984_10_30-235-Heintz u Partner-Nutzflächen EG-Einreichpl.pdf
1984_11_14-1250-1a-Arge Praterstadion-Bauzeitplan-Ausführungspl.PDF
1984_12_07-Ing Sockel-WINDSTAT Bericht.pdf
1984_xx_xx-xxxx-Vorentwurf_1_Bericht Überdachung (zu Plan Nr 82011.115-117.pdf
1984_xx_xx-xxxx-Vorentwurf_1_Planverzeichnis Pläne 82011.pdf
1984-123-Heintz u Partner-Tragwerksanierung Detail D Dehnfugenausbildung-Einreichpl.PDF
1984-234-Heintz u Partner-Nutzflächen 2OG Sektor E-Einreichpl.pdf
1985_01_09-13623-102-Voest Alpine-Tribünenüberdachung-Außenring-Maßprotokolle.pdf
1985_01_14-110-Conproject-Tribünenüberdachung Innenring-Geländer-Werkpl.pdf
1985_01_14-1134A-Heintz u Partner-Sektor E Anschluss D 1Obergeschoß-Ausführungspl.PDF
1985_01_14-1135B-Heintz u Partner-Sektor E Anschluss Sektor F 1Obergeschoß-Ausführungspl.PDF
1985_01_14-13623-110-Conproject-Tribünenüberdachung-Innenring-Geländer-Werkpl.jpg
1985_01_14-xxxxA-Heintz u Partner-Sektor E Anschluss Sektor D 1Obergeschoß-Ausführungspl.PDF
1985_01_14-xxxxB-Heintz u Partner-Sektor E Anschluss Sektor F 1Obergeschoß-Ausführungspl.PDF
1985_01_18-Statische Berechnung Stufenfertigteile.pdf
1985_01_21-13623-103-c-Conproject-Tribünenüberdachung-Innenring-Werkpl.jpg
1985_01_24-PS1017-Porr-Sitz-Stufen-Ausführungspl.PDF
1985_02_21-V1-Porr-Sitzstufen Längsschnitte durch Fugen-Ausführungspl.PDF
1985_02_25-PS101-Porr-Brüstung zwischen Achse 96 u 98-Ausführungspl.PDF
1985_03_01-Heintz-Tragwerksanierung_Statische_Berechnung_Sanierungsbeschreibung.pdf
1985_03_01-Klement-Kratzer-1.Prüfbericht_Überdachung Stadion_Überprüfung Vorentwurf.pdf

1985_03_04-717-Heintz u Partner-Bundessportheim Sektor E Erdgeschoß-Einreichpl.PDF
1985_03_04-V3-Porr-Unterer Brüstungsbereich Rang 2-Ausführungspl.PDF
1985_03_05-Klement-Kratzer-Schlussbericht_Variante Vollüberdachung_statische Überprüfung Vorprojekt.pdf
1985_03_06-V4b-Porr-Oberer Brüstungsbereich Rang 2-Ausführungspl.PDF
1985_03_10-Magistrats Direktion-Begleitschreiben_MD_Prüfbericht_Überdachung Praterstadion.pdf
1985_03_18-V2b-Porr-Unterer u oberer Brüstungsbereich Rang 1-Ausführungspl.PDF
1985_03_19-PS101-Porr-Brüstung-Ausführungspl.PDF
1985_03_28-V5a-Porr-Stiege zum 2Rang-Ausführungspl.PDF
1985_04_03-Statistische Berechnung Brüstungsfertigteile Blockstufen Stiegenfertigteile.pdf
1985_04_05-PS401a-Porr-Stiege-Ausführungspl.PDF
1985_04_05-PS401-Porr-Stiege-Ausführungspl.PDF
1985_04_09-PS1-Porr-Blockstufe Rang 1-Ausführungspl.PDF
1985_04_09-V6-Porr-Blockstufe Rang 1 u 2-Ausführungspl.PDF
1985_04_10-PS401-Porr-Stiege-Ausführungspl.PDF
1985_04_15-PS500a-Porr-Schalungsplatte-Ausführungspl.PDF
1985_05_02-140C-Heintz u Partner-Sitzbank auf Formrohr 1 und 2Rang-Einreichpl.PDF
1985_05_07-PS1001-Porr-Brüstung-Ausführungspl.PDF
1985_05_13-8-Heintz u Partner-Grundriss 10G Rahmen von Achse 85-112-Aufnahmepl.PDF
1985_05_22-PS2001-Porr-Brüstung-Ausführungspl.PDF
1985_06_16-Zemler+Raunicher- Statik 8. Knoten 2.pdf
1985_06_16-Zemler+Raunicher- Statik 8. Knoten.pdf
1985_06_20-PS805-Porr-Sektorenbegrenzungsmast-Ausführungspl.PDF
1985_06_27-V12-Porr-Obere Brüstungsbereiche Rang 1 u 2 Sektor CD-Ausführungspl.PDF
1985_07_01-54-4-Conproject-Lageplan Tribünen-Überdachung-Einreichpl.pdf
1985_07_01-54-4-Conproject-Tribünenüberdachung Lageplan-Einreichpl.PDF
1985_07_01-54-4-Conproject-Tribünenüberdachung_Lageplan VAR2-Einreichpl.pdf
1985_07_01-54-4-Conproject-Tribünenüberdachung_Lageplan-Einreichpl.pdf
1985_07_01-54-5-Conproject-Dachdraufsicht Tribünen-Überdachung-Einreichpl.pdf
1985_07_01-54-5-Conproject-Tribünenüberdachung Dachdraufsicht-Einreichpl.PDF
1985_07_01-54-5-Conproject-Tribünenüberdachung_Dachdraufsicht LI-Einreichpl.pdf
1985_07_01-54-5-Conproject-Tribünenüberdachung_Dachdraufsicht RE-Einreichpl.pdf
1985_07_01-54-6-Conproject-Schnitt-Ansicht Tribünen-Überdachung VAR2-Einreichpl.pdf
1985_07_01-54-6-Conproject-Schnitt-Ansicht Tribünen-Überdachung-Einreichpl.pdf
1985_07_01-54-6-Conproject-Trbünenüberdachung Schnitt u. Ansicht Einreichpl 1-200.pdf
1985_07_01-54-6-Conproject-Tribünenüberdachung Schnitt Ansicht-Einreichpl.PDF
1985_07_01-DI Heintz-Baubeschreibung_Generalsanierung_Praterstadion_Innenausbau.pdf
1985_07_01-Heintz u Partner-Generalsanierung Baubeschreibung.pdf
1985_07_01-xxxx-Heintz u Partner-Planverzeichnis-Liste.pdf
1985_07_08-PS201-4-Porr-Brüstung zwischen Achse 13-14-Ausführungspl.PDF
1985_07_25-10-Heintz u Partner-Lageplan Montage-Einreichpl.PDF
1985_07_26-704-Heintz u Partner-Sektor AF Erdgeschoß Kanal-Ausführungspl.PDF
1985_07_26-705-Heintz u Partner-Sektor B 1Obergeschoß Kanal-Ausführungspl.PDF
1985_07_26-707-Heintz u Partner-Sektor E 1Obergeschoß Kanal-Ausführungspl.PDF
1985_07_26-708-Heintz u Partner-Sektor AF 1Obergeschoß Kanal-Ausführungspl.PDF
1985_07_26-709-Heintz u Partner-Sektor B 3Rang Kanal-Ausführungspl.PDF
1985_07_26-709-Heintz u Partner-Sektor CD 1Obergeschoß Kanal-Ausführungspl.PDF
1985_07_26-710-Heintz u Partner-Sektor CD 3Rang Kanal-Ausführungspl.PDF
1985_07_26-711-Heintz u Partner-Sektor E 3Rang Kanal-Ausführungspl.PDF
1985_07_26-712-Heintz u Partner-Sektor AF 3Rang Kanal-Ausführungspl.PDF
1985_07_26-714-Heintz u Partner-Schnitte Kanal-Ausführungspl.PDF
1985_07_26-716-Heintz u Partner-Übersicht best Kanalringleitungen-Ausführungspl.PDF
1985_07_26-xxxx-Heintz u Partner-Kanal Ermittlung Regen_Schmutzwass_Sickergrub-Einreichpl.pdf
1985_09_01_Heintz und Partner-Tragwerksanierung_Statische Berechnung_Teil 2_Seite 223-276.pdf
1985_09_01-Heintz und Partner-Tragwerksanierung_Statische Berechnung_Teil 2_Seite 278-279.pdf
1985_09_01-Heintz und Partner-Tragwerksanierung_Statische Berechnung_Teil 2_Seite 342-343.pdf
1985_09_01-Heintz und Partner-Tragwerksanierung_Statische Berechnung_Teil 2_Seite 343-385.pdf
1985_09_01-Heintz und Partner-Tragwerksanierung_Statische Berechnung_Teil 2_Seite 388-451.pdf
1985_09_01-Heintz und Partner-Tragwerksanierung_Statische Berechnung_Teil 2_Seite 452-529.pdf
1985_09_10-13623-104-Voest Alpine-Tribünenüberdachung-Conzem Knoten-Abnahmeprüfzeugnisse.pdf
1985_09_11-Zemler+Raunicher-Statik 5. Auflagerlasten 2.pdf
1985_09_11-Zemler+Raunicher-Statik 5. Auflagerlasten.pdf
1985_09_12-10C-Heintz u Partner-Lageplan Montage-Einreichpl.PDF
1985_10_16-598F-Heintz u Partner-Sektor A Erdgeschoß_Fundamentabbr-Abrechnungspl.pdf

DAS WIENER ERNST HAPPEL STADION

KAPITEL 2_Buch 3 | ARCHIVMATERIAL INKL. QUELLEN UND BEZÜGE

1985_10_18-1040-Heintz u Partner-Sitz u Stehplatzplan-Einreichpl.PDF
1985_10_18-10E-Heintz u Partner-Lageplan Montage-Einreichpl.PDF
1985_10_19-101-Conproject-Tribünenberdachung Stützkonstruktionen-Werkpl.pdf
1985_10_21-MA35-Verhandlungsschrift v. 11.10.1085-59851.pdf
1985_10_23-1042-Heintz u Partner-Geländer und Gitter-Einreichpl.PDF
1985_11_04-102a-Conproject-Tribünenüberdachung Außenring-Werkpl.pdf
1985_11_04-Verhandlungsschrift_MA_35_V_2-3157-12-85_Überdachung_Umbau.pdf
1985_11_07-941L-Heintz u Partner-Sektor B Anschluss C_Zargen_Fliesen-Abrechnungspl.pdf
1985_11_08-13623-102-Voest Alpine-Tribünenüberdachung-Außenring-Stücklisten.pdf
1985_11_26-717-Heintz u Partner-Bundessportheim Sektor E Erdgeschoß-Einreichpl.PDF
1985_11_26-718-Heintz u Partner-Bundessportheim Sektor E 1.Obergeschoß-Einreichpl.PDF
1985_11_26-719-Heintz u Partner-Bundessportheim Sektor E 2.Obergeschoß-Einreichpl.PDF
1985_11_26-721-Heintz u Partner-Bundessportheim Ansicht-Einreichpl.PDF
1985_11_27-Baubeschreibung_BDA_10855-85_Tribünen-Überdachung.pdf
1985_11_27-Baubeschreibung_BDA_10855-85_Tribünen-Überdachung_2.pdf
1985_11_28-598H-Heintz u Partner-Sektor A Erdgeschoß_MWK_HLZ_Putz_Isol_Flies-Abrechnungspl.pdf
1985_12_03-13623-102+103-Voest Alpine etc-Tribünenüberdachung-Außenring+Innenring-Werkstoffatteste.pdf
1985_12_06-Zemler+Raunicher-Statik 9. Pfetten Dachhaut.pdf
1985_12_08-13623-103-Voest Alpine-Tribünenüberdachung-Innenring-Stücklisten.pdf
1985_12_10-951C-Heintz u Partner-Gesamtsituation Ehren und Journalistentribüne-Einreichpl.PDF
1985_12_12-VOEST_WrStadion Gesamtüberdachung- Technische Beschreibung - Kurzform Ergänzung zur Baubeschreibung.pdf
1985_12_13-596D-Heintz u Partner-Sektor E Anschluss Sektor D Erdgeschoß HKLS-Ausführungspl.PDF
1985_12_13-597E-Heintz u Partner-Sektor E Anschluss Sektor F Erdgeschoß BM-Ausführungspl.PDF
1985_12_13-901K-Heintz u Partner-Sektor D Erdgeschoß BM-Ausführungspl.PDF
1985_12_18-102D-Conproject-Tribünenüberdachung Aussenring B2-Werkpl.pdf
1985_12_18-102D-Conproject-Tribünenüberdachung Aussenring-Werkpl.jpg
1985_12_18-102D-Conproject-Tribünenüberdachung Aussenring C2-Werkpl.pdf
1985_12_18-13623-102-D-Conproject-Tribünenüberdachung-Außenring-Werkpl.jpg
1985_12_19-13623-101-Voest Alpine-Tribünenüberdachung-Stützkonstruktionen-Prüfprotokolle.pdf
1985_12_20-103a-Conproject-Tribünenberdachung Innenring-Werkpl.pdf
1985_12_20-Zemler+Raunicher-Statik 4. Stützkonstruktion Teil 1.pdf
1985_12_20-Zemler+Raunicher-Statik 4. Stützkonstruktion Teil 2.pdf
1985_12_20-Zemler+Raunicher-Statik 4. Stützkonstruktion.pdf
1985_xx_xx-107-Conproject-Tribünenüberdachung Dacheindeckung-Werkpl.pdf
1985_xx_xx-13623-107-Conproject-Tribünenüberdachung-Dacheindeckung-Werkpl.tif
1985_xx_xx-2-VOEST-ALPINE HEBETECHNIK Stützkonstruktion.PDF
1985_xx_xx-3-VOEST-ALPINE HEBETECHNIK Conzem Knoten_1-2.PDF
1985_xx_xx-4-VOEST-ALPINE HEBETECHNIK Innenring_1-10.PDF
1985_xx_xx-5-VOEST-ALPINE HEBETECHNIK Pfetten_1-10.PDF
1985_xx_xx-6-VOEST-ALPINE HEBETECHNIK Außenring_1-10.PDF
1985_xx_xx-7-VOEST-ALPINE HEBETECHNIK Tribünenüberdachung.pdf
1985_xx_xx-8-VOEST-ALPINE HEBETECHNIK_1-100.PDF
1985_xx_xx-Klement-Kratzer-Zusammenfassung_Statische_Nachrechnung_1985.pdf
1985-09_01-Heintz und Partner-Tragwerksanierung_Statische Berechnung_Teil 2_Seite 280-340.pdf
1985-1986-Außenring_Plan, Listen, Atteste, Prüfprotokolle Inhalt gesamt.pdf
1985-1986-Innenring_Plan, Listen, Atteste, Prüfprotokolle_Inhalt gesamt.pdf
1985-1986-Pfetten_Listen, Atteste, Prüfprotokolle, Maßprotokolle_Inhalt gesamt.pdf
1985-1986-Voest Alpine etc.-Stützen_Plan, Listen, Atteste, Prüfprotokolle Inhalt gesamt.pdf
1986_01_01-Conproject-Schnitt-Werkpl.pdf
1986_01_07-104b-Conproject-Tribünenüberdachung Conzem Knoten-Werkpl.pdf
1986_01_09-101F-Conproject-Tribünenüberdachung Stützkonstruktionen C1-Werkpl.pdf
1986_01_09-101F-Conproject-Tribünenüberdachung Stützkonstruktionen-Werkpl.pdf
1986_01_13-13623-101-Voest Alpine-Tribünenüberdachung-Stützkonstruktionen-Stücklisten.pdf
1986_01_13-5900_145-Heintz und Partner_Einreichplan EG, Sektor A,F.pdf
1986_01_13-700-Heintz u Partner-Lageplan-Einreichpl.pdf
1986_01_13-701-Heintz u Partner-Sektor B Erdgeschoß-Einreichpl.pdf
1986_01_13-702-Heintz u Partner-Sektor C_D Erdgeschoß-Einreichpl.pdf
1986_01_13-703-Heintz u Partner-Sektor E Erdgeschoß-Einreichpl.pdf
1986_01_13-705-Heintz u Partner-Sektor B 1Obergeschoß_Stempel-Einreichpl.pdf
1986_01_13-705-Heintz u Partner-Sektor B 1Obergeschoß-Einreichpl.pdf
1986_01_13-706-Heintz u Partner-Sektor C_D 1Obergeschoß_Stempel-Einreichpl.pdf
1986_01_13-706-Heintz u Partner-Sektor C_D 1Obergeschoß-Einreichpl.pdf
1986_01_13-706-Heintz u Partner-Sektor C_D 1Obergeschoß-Einreichpl.pdf
1986_01_13-707-Heintz u Partner-Sektor E 1Obergeschoß_Stempel-Einreichpl.pdf

1986_01_13-707-Heintz u Partner-Sektor E 1Obergeschoß-Einreichpl.pdf
1986_01_13-708-Heintz u Partner-Sektor A_F 1Obergeschoß-Einreichpl.pdf
1986_01_13-709-Heintz u Partner-Sektor B 3Rang_Stempel-Einreichpl.pdf
1986_01_13-709-Heintz u Partner-Sektor B 3Rang-Einreichpl.pdf
1986_01_13-710-Heintz u Partner-Sektor C_D 3Rang-Einreichpl.pdf
1986_01_13-711-Heintz u Partner-Sektor E 3Rang_Stempel-Einreichpl.pdf
1986_01_13-711-Heintz u Partner-Sektor E 3Rang-Einreichpl.pdf
1986_01_13-712-Heintz u Partner-Sektor A_F 3Rang_Stempel-Einreichpl.pdf
1986_01_13-712-Heintz u Partner-Sektor A_F 3Rang-Einreichpl.pdf
1986_01_13-713-Heintz u Partner-Sektor D_E_F Ansicht_Stempel-Einreichpl.pdf
1986_01_13-713-Heintz u Partner-Sektor D_E_F Ansicht-Einreichpl.pdf
1986_01_13-715-Heintz u Partner-Lager für brennbare Flüssigkeiten-Einreichpl.pdf
1986_01_14-Zemler+Raunicher-Statik 2. Systeme Querschnitte 2.pdf
1986_01_14-Zemler+Raunicher-Statik 2. Systeme Querschnitte.pdf
1986_01_14-Zemler+Raunicher-Statik 3. Lastaufstellung Teil 1.pdf
1986_01_14-Zemler+Raunicher-Statik 3. Lastaufstellung Teil 2.pdf
1986_01_14-Zemler+Raunicher-Statik 3. Lastaufstellung.pdf
1986_01_14-Zemler+Raunicher-Statik 6. Aussenring Innenring Speichen 2.pdf
1986_01_14-Zemler+Raunicher-Statik 6. Aussenring Innenring Speichen.pdf
1986_01_16-13623-101-Voest Alpine etc-Tribünenüberdachung-Stützkonstruktionen-Abnahmeprüfzeugnisse.pdf
1986_01_16-13623-101-Voest Alpine etc-Tribünenüberdachung-Stützkonstruktionen-Werkstoffatteste.pdf
1986_01_21-103c-Conproject-Tribünenüberdachung Innenring-Werkpl.pdf
1986_01_21-103c-Conproject-Tribünenüberdachung_Innenring C3-Werkpl.pdf
1986_01_21-103c-Conproject-Tribünenüberdachung_Innenring-Werkpl.pdf
1986_01_21-104b-Conproject-Tribünenüberdachung_Conzem Knoten_Stempel-Einreichpl.pdf
1986_01_21-104b-Conproject-Tribünenüberdachung_Conzem Knoten-Einreichpl.pdf
1986_01_21-700-Heintz u Partner-Lageplan-Einreichpl.pdf
1986_01_21-701-Heintz u Partner-Kanal Sektor B Erdgeschoß-Einreichpl.pdf
1986_01_21-701-Heintz u Partner-Sektor B Erdgeschoß-Einreichpl.pdf
1986_01_21-702-Heintz u Partner-Kanal Sektor C_D Erdgeschoß-Einreichpl.pdf
1986_01_21-702-Heintz u Partner-Sektor C_D Erdgeschoß-Einreichpl.pdf
1986_01_21-703-Heintz u Partner-Kanal Sektor E Erdgeschoß-Einreichpl.pdf
1986_01_21-703-Heintz u Partner-Sektor E Erdgeschoß-Einreichpl.pdf
1986_01_21-704-Heintz u Partner-Sektor A_F Erdgeschoß-Einreichpl.pdf
1986_01_21-705-Heintz u Partner-Sektor B 1Obergeschoß-Einreichpl.pdf
1986_01_21-706-Heintz u Partner-Sektor C_D 1Obergeschoß-Einreichpl.pdf
1986_01_21-707-Heintz u Partner-Sektor E 1Obergeschoß-Einreichpl.pdf
1986_01_21-708-Heintz u Partner-Sektor A_F 1Obergeschoß-Einreichpl.pdf
1986_01_21-709-Heintz u Partner-Sektor B 3Rang-Einreichpl.pdf
1986_01_21-710-Heintz u Partner-Sektor C_D 3Rang-Einreichpl.pdf
1986_01_21-711-Heintz u Partner-Sektor E 3Rang-Einreichpl.pdf
1986_01_21-712-Heintz u Partner-Sektor A_F 3Rang-Einreichpl.pdf
1986_01_21-713-Heintz u Partner-Sektor D_E_F Ansicht-Einreichpl.pdf
1986_01_21-714-Heintz u Partner-Schnitte-Einreichpl.pdf
1986_01_21-715-Heintz u Partner-Lager brennbare Flüssigkeiten-Einreichpl.pdf
1986_01_21-MA35ÖB-2-3157-3-85_PLANSTEMPEL.pdf
1986_01_27-Zemler +Raunicher-Statik 7. Diagonalen Zwischenringe 2.pdf
1986_01_27-Zemler +Raunicher-Statik 7. Diagonalen Zwischenringe.pdf
1986_01_30-103-Voest Alpine-2 Stück rechts_Maßpl
1986_01_30-103-Voest Alpine-2 Stück rechts_Maßpl.PDF
1986_01_30-13623-103-Conproject-Tribünenüberdachung-Innenring-Werkpl.jpg
1986_02_06-103-Voest Alpine-2 Stück links-Maßpl.PDF
1986_02_06-106-Conproject-Tribünenüberdachung_Conzem Netzwerk_Stempel-Einreichpl.pdf
1986_02_06-106-Conproject-Tribünenüberdachung_Conzem Netzwerk-Einreichpl.pdf
1986_02_06-13623-103-Conproject-Tribünenüberdachung-Innenring-Werkpl.jpg
1986_02_10-1132F-Heintz u Partner-Sektor C 1Obergeschoß-Ausführungspl.PDF
1986_02_10-xxxxF-Heintz u Partner-Sektor C 1Obergeschoß-Ausführungspl.PDF
1986_02_10-xxxxM-Heintz u Partner-Sektor D Erdgeschoß-Ausführungspl.PDF
1986_02_10-Zemler+Raunicher-Statik 10. Montage 2.pdf
1986_02_10-Zemler+Raunicher-Statik 10. Montage.pdf
1986_02_12-104c-Conproject-Tribünenüberdachung Conzem Knoten.pdf
1986_02_12-13623-104-c-Conproject-Tribünenüberdachung-Conzem Knoten-Werkpl.jpg
1986_02_13-103-Voest Alpine-2 Stück rechts-Maßpl.PDF

DAS WIENER ERNST HAPPEL STADION

KAPITEL 2_Buch 3 | ARCHIVMATERIAL INKL. QUELLEN UND BEZÜGE

1986_02_13-13623-103-Conproject-Tribünenüberdachung-Innenring-Werkpl.jpg
1986_02_14-13623-103-Waagner Biro-Tribünenüberdachung-Innenring-Maßprotokolle.pdf
1986_02_15-1136G-Heintz u Partner-Sektor F 1Obergeschoß-Ausführungspl.PDF
1986_02_17-1074A-Heintz u Partner-Fundamente u Schaumgummigrube Sekt C-Bewehrungspl.PDF
1986_02_17-13623-102+103-Voest Alpine etc-Tribünenüberdachung-Außenring+Innenring-Prüfprotokolle.pdf
1986_02_20-13623-103-Conproject-Tribünenüberdachung-Innenring-Werkpl.jpg
1986_02_20-Voest Alpine-103-2 Stück links-Maßpl
1986_02_23-Klement-Kratzer-Auszug der statischen Nachrechnung.pdf
1986_02_23-Klement-Kratzer-Auszug statische Berechnung.pdf
1986_02_25-1128Q-Heintz u Partner-Sektor F Erdgeschoß-Ausführungspl.PDF
1986_02_25-1129J-Heintz u Partner-Sektor A 1Obergeschoß-Ausführungspl.PDF
1986_02_25-1133G-Heintz u Partner-Sektor D 1Obergeschoß-Ausführungspl.PDF
1986_02_25-599Q-Heintz u Partner-Sektor F Erdgeschoß BM-Ausführungspl.PDF
1986_02_25-xxxxG-Heintz u Partner-Sektor D 1Obergeschoß-Ausführungspl.PDF
1986_02_25-xxxxG-Heintz u Partner-Sektor E Anschluss Sektor F Erdgeschoß-Ausführungspl.PDF
1986_02_25-xxxxN-Heintz u Partner-Sektor C Erdgeschoß-Ausführungspl.PDF
1986_02_25-xxxxQ-Heintz u Partner-Sektor F Erdgeschoß-Ausführungspl.PDF
1986_02_26-752-Heintz u Partner-Kanal Sektor B Anschluss C Erdgeschoß-Ausführungspl.pdf
1986_02_26-940B-Heintz u Partner-Kanal Sektor B Anschluss A_Erdgeschoß-Ausführungspl.pdf
1986_02_26-940D-Heintz u Partner-Sektor B Anschluss Sektor A Erdgeschoß BM-Ausführungspl.PDF
1986_02_26-941E-Heintz u Partner-Sektor B Anschluss Sektor C Erdgeschoß BM-Ausführungspl.PDF
1986_02_26-xxxxG-Heintz u Partner-Sektor E Anschluss Sektor D Erdgeschoß-Ausführungspl.PDF
1986_03_01-108-Conproject-Tribünenüberdachung Belichtung-Werkpl.pdf
1986_03_01-13623-108-Conproject-Tribünenüberdachung-Belichtung-Werkpl.jpg
1986_03_03-900N-Heintz u Partner-Sektor C Erdgeschoß-Abrechnungspl.pdf
1986_03_03-xxxxE-Heintz u Partner-Sektor B Anschluss Sektor C 1Obergeschoß-Ausführungspl.PDF
1986_03_05-105-Conproject-Tribünenüberdachung Pfetten-Werkpl.pdf
1986_03_05-105-Conproject-Tribünenüberdachung_Pfetten_Stempel-Einreichpl.pdf
1986_03_05-105-Conproject-Tribünenüberdachung_Pfetten-Einreichpl.pdf
1986_03_05-13623-105-Conproject-Tribünenüberdachung-Pfetten-Werkpl.jpg
1986_03_06-1121K-Heintz u Partner-Sektor A Erdgeschoß-Ausführungspl.PDF
1986_03_06-13623-106-Voest Alpine-Tribünenüberdachung-Conzem Netzwerk-Stücklisten.pdf
1986_03_12-Dr. Matzke-Nutzer_Raumaufteilung_Praterstadion.pdf
1986_03_13-Heintz u Partner-Sektor B Anschluss Sektor A 1Obergeschoß-Ausführungspl.PDF
1986_03_18-5900_289-Klement & Kratzer_Prüfbericht_Überdachung Praterstadion, Überprüfung Detailentwurfes.pdf
1986_03_18-Klement+Kratzer-Überprüfung Detailentwurf 1. Prüfbericht B.pdf
1986_03_18-Klement-Kratzer-Überprüfung Detailentwurf 1. Prüfbericht C.pdf
1986_03_19-104d-Conproject-Conzem Knoten-Werkpl.PDF
1986_03_19-13623-104-d-Conproject-Tribünenüberdachung-Conzem Knoten-Werkpl.jpg
1986_03_20-13623-101-Voest Alpine-Tribünenüberdachung-Stützkonstruktionen-Maßprotokolle.pdf
1986_03_21-106a-Conproject-Tribünenüberdachung Conzem-Netzwerk-Werkpl.PDF
1986_03_21-13623-106-a-Conproject-Tribünenüberdachung-Conzem Netzwerk-Werkpl.jpg
1986_03_21-Conproject-Details Innenring-Einreichpl.pdf.pdf
1986_03_21-DI Sturmberger-Baubeschreibung_Tribünen_Überdachung.pdf
1986_03_21-MA35-Baubeschreibung.pdf
1986_03_21-xxxx-Conproject-Innenring Tribünen-Überdachung-Einreichpl.pdf
1986_04_01-BVFA Arsenal-WINDDDYN Bericht.pdf
1986_04_06-900N-Heintz u Partner-Sektor C Erdgeschoß-Abrechnungspl.pdf
1986_04_08-701-Heintz u Partner-Sektor B Erdgeschoß-Einreichpl.PDF
1986_04_08-702-Heintz u Partner-Sektor CD Erdgeschoß-Einreichpl.PDF
1986_04_08-703-Heintz u Partner-Sektor E Erdgeschoß-Einreichpl.PDF
1986_04_08-704-Heintz u Partner-Sektor AF Erdgeschoß-Einreichpl.PDF
1986_04_08-705-Heintz u Partner-Sektor B 1Obergeschoß-Einreichpl.PDF
1986_04_08-706-Heintz u Partner-Sektor CD 1Obergeschoß-Einreichpl.PDF
1986_04_08-707-Heintz u Partner-Sektor E 1Obergeschoß-Einreichpl.PDF
1986_04_08-708-Heintz u Partner-Sektor AF 1Obergeschoß-Einreichpl.PDF
1986_04_08-714-Heintz u Partner-Schnitte-Einreichpl.PDF
1986_04_08-xxxx-Conproject-Details Innenring-Einreichpl.PDF
1986_04_10-01-1-Heintz u Partner-Vollausbau Sektor CD Erdgeschoß-Vorentwurf.PDF
1986_04_14-13623-105-Voest Alpine-Tribünenüberdachung-Pfetten-Stücklisten.pdf
1986_04_16-101g-Conproject-Tribünenüberdachung Stützenkonstruktionen-Werkpl.pdf
1986_04_16-13623-101-G-Conproject-Tribünenüberdachung-Stützkonstruktionen-Werkpl.jpg
1986_04_23-985-Heintz u Partner-Abänderung Garderobentrakte Wr Austria Sektor E Achse 45-51-Ausführungspl.PDF

1986_04_25-13623-104-c-Voest Alpine-Tribünenüberdachung-Conzem Knoten-Prüfprotokolle.pdf
1986_05_03-5971-Heintz u Partner-Sektor E Anschluss Sektor F Erdgeschoß HKLS-Ausführungspl.PDF
1986_05_07-1125-Heintz u Partner-Sektor D Erdgeschoß-Ausführungspl.PDF
1986_05_07-995-Heintz u Partner-Sektor D Erdgeschoß-Ausführungspl.PDF
1986_05_07-xxxx-Garderoben Wr Austria.PDF
1986_05_12-1124-Heintz u Partner-Sektor C Erdgeschoß-Ausführungspl.PDF
1986_05_12-996-Heintz u Partner-Sektor C Erdgeschoß ersetzt Plan 900-Ausführungspl.PDF
1986_05_16-Zemler+Raunicher-Statik 11. Schwingungen.pdf
1986_05_16-Zemler+Raunicher-Statische Berechnung-Überdachung-Lastabtragung Unterbau_TEIL1.pdf
1986_05_16-Zemler+Raunicher-Statische Berechnung-Überdachung-Lastabtragung Unterbau_TEIL2.pdf
1986_05_27-13623-105-Voest Alpine-Tribünenüberdachung-Pfetten-Prüfprotokolle.pdf
1986_05_28-13623-99-Conproject-Tribünenüberdachung-Querverbände-Werkpl.jpg
1986_05_28-99-Conproject-Tribünenüberdachung Querverbände in Rahmenebene-Werkpl.PDF
1986_06_02-106-Conproject-Tribünenüberdachung Conzem-Netzwerk-Einreichpl.pdf
1986_06_02-940H-Heintz u Partner-Sektor B Anschluss A_MWK_Sanierp-Abrechnungspl.pdf
1986_06_03-1250-1C-Arge Praterstadion-Bauzeitplan-Ausführungspl.PDF
1986_06_04-596K-Heintz u Partner-Sektor E Anschluss Sektor D Erdgeschoß HKLS-Ausführungspl.PDF
1986_06_04-xxxxK-Heintz u Partner-Sektor E Anschluss Sektor D Erdgeschoß-Ausführungspl.PDF
1986_06_06-1110-Heintz u Partner-Sektor CD Erdgeschoß-Übersichtspl.PDF
1986_06_11-13623-104+106-Voest Alpine etc-Tribünenüberdachung-Conzem Knoten+Netzwerk-Werkstoffatteste.pdf
1986_06_13-MA35-ö.B.-1_Schreiben Stellungnahme.pdf
1986_06_20-109a-Conproject-Tribünenüberdachung Dachentwässerung-Werkpl.PDF
1986_06_20-13623-105-Voest Alpine etc-Tribünenüberdachung-Pfetten-Werkstoffatteste.pdf
1986_06_20-13623-109-a-Conproject-Tribünenüberdachung-Dachentwässerung-Werkpl.jpg
1986_06_25-1085B-Heintz u Partner-Grundriss EG-Auswechslungspl.pdf
1986_07_03-995A-Heintz u Partner-Sektor D Erdgeschoß-Ausführungspl.PDF
1986_07_03-996B-Heintz u Partner-Sektor C Erdgeschoß-Ausführungspl.PDF
1986_07_07-B60044-Conproject-Lautsprecherplan-Ausführungspl.PDF
1986_07_11-5900_288-Klement & Kratzer_Prüfbericht_Überdachung Praterstadion, Überprüfung Detailentwurfes.pdf
1986_07_11-Klement-Kratzer-2.Prüfbericht-Überprüfung des Detailentwurfes.pdf
1986_07_15-4913063A-ELIN-Kabeltassenplan Schnitt-Abrechnungspl.PDF
1986_07_28-13623-xx-Voest Alpine etc-Tribünenüberdachung-Querverbände etc-Werkstoffatteste.pdf
1986_07_29-13623-107-Voest Alpine-Tribünenüberdachung-Dachentwässerung-Stücklisten.pdf
1986_08_01-113a-Conproject-Tribünenberdachung ORF Bühnen-Werkpl.pdf
1986_08_01-13623-113-a-Conproject-Tribünenüberdachung-ORF-Bühne-Werkpl.jpg
1986_08_06-B60044-conproject-Scheinwerfersituierung-Abrechnungspl.PDF
1986_08_07-598L-Heintz u Partner-Kanal Sektor A Erdgeschoß-Ausführungspl.pdf
1986_08_15-1-Wund-Spielertunnel Längsschnitt Grundriss-Ausführungspl.PDF
1986_08_15-2-Wund-Spielertunnel Querschnitt-Ausführungspl.PDF
1986_08_27-2-Wund-Spielertunnel Querschnitt-Ausführungspl.PDF
1986_08_28-3-Wund-Spielertunnel Dach- und Wandschnitte-Ausführungspl.PDF
1986_08_31-Prof Würger_Geotechnisches Gutachten nach Überdachung.pdf
1986_09_01-13623-109-Voest Alpine-Tribünenüberdachung-Dacheindeckung-Stücklisten.pdf
1986_09_01-714-Heintz u Partner-Schnitte-Auswechslungspl.pdf
1986_09_01-751-Heintz u Partner-Kanal Sektor B Anschluss A_Erdgeschoß_A VAR2-Auswechslungspl.pdf
1986_09_01-751-Heintz u Partner-Kanal Sektor B Anschluss A_Erdgeschoß_A-Auswechslungspl.pdf
1986_09_01-751-Heintz u Partner-Sektor B Anschluss A Erdgeschoß-Bestandspl.pdf
1986_09_01-751-Heintz u Partner-Sektor B Anschluss A Erdgeschoß-Kollaudierungspl.PDF
1986_09_01-751-Heintz u Partner-Sektor B _Anschluss A Erdgeschoß Parie B-Auswechslungspl.pdf
1986_09_01-751-Heintz u Partner-Sektor B _Anschluss A Erdgeschoß Parie C VAR2-Auswechslungspl.pdf
1986_09_01-751-Heintz u Partner-Sektor B _Anschluss A Erdgeschoß VARParie C _Stempel-Auswechslungspl.pdf
1986_09_01-751-Heintz u Partner-Sektor B _Anschluss A Erdgeschoß VARParie C-Auswechslungspl.pdf
1986_09_01-751-Heintz u Partner-Sektor B _Anschluss A Erdgeschoß _Stempel-Auswechslungspl.pdf
1986_09_01-752-Heintz u Partner-Kanal Sektor B Anschluss C_Erdgeschoß_A-Bestandspl.pdf
1986_09_01-752-Heintz u Partner-Sektor B Anschluss C Erdgeschoß VARParie C _Stempel-Auswechslungspl.pdf
1986_09_01-752-Heintz u Partner-Sektor B Anschluss C Erdgeschoß VARParie C-Auswechslungspl.pdf
1986_09_01-752-Heintz u Partner-Sektor B Anschluss C Erdgeschoß-Bestandspl.pdf
1986_09_01-752-Heintz u Partner-Sektor B Anschluss C Erdgeschoß-Kollaudierungspl.PDF
1986_09_01-752-Heintz u Partner-Sektor B _Anschluss C Erdgeschoß VAR2-Auswechslungspl.pdf
1986_09_01-752-Heintz u Partner-Sektor B _Anschluss C Erdgeschoß _Stempel-Auswechslungspl.pdf
1986_09_01-752-Heintz u Partner-Sektor B _Anschluss C Erdgeschoß-Auswechslungspl.pdf
1986_09_01-753-Heintz u Partner-Kanal Sektor C_Erdgeschoß_A2 -Bestandspl.pdf
1986_09_01-753-Heintz u Partner-Kanal Sektor C_Erdgeschoß_A2 VAR2-Bestandspl.pdf

DAS WIENER ERNST HAPPEL STADION

KAPITEL 2_Buch 3 | ARCHIVMATERIAL INKL. QUELLEN UND BEZÜGE

1986_09_01-753-Heintz u Partner-Kanal Sektor C_Erdgeschoß_B1-Bestandspl.pdf
1986_09_01-753-Heintz u Partner-Sektor C Erdgeschoß Parie C-Auswechslungspl.pdf
1986_09_01-753-Heintz u Partner-Sektor C Erdgeschoß VAR2-Auswechslungspl.pdf
1986_09_01-753-Heintz u Partner-Sektor C Erdgeschoß_Stempel-Auswechslungspl.pdf
1986_09_01-753-Heintz u Partner-Sektor C Erdgeschoß-Auswechslungspl.pdf
1986_09_01-753-Heintz u Partner-Sektor C Erdgeschoß-Bestandspl.pdf
1986_09_01-753-Heintz u Partner-Sektor C Erdgeschoß-Kollaudierungspl.PDF
1986_09_01-754-Heintz u Partner-Kanal Sektor D_Erdgeschoß_A1-Bestandspl.pdf
1986_09_01-754-Heintz u Partner-Kanal Sektor D_Erdgeschoß_A2-Bestandspl.pdf
1986_09_01-754-Heintz u Partner-Kanal Sektor D_Erdgeschoß_B-Bestandspl.pdf
1986_09_01-754-Heintz u Partner-Sektor D Erdgeschoß Parie C-Auswechslungspl.pdf
1986_09_01-754-Heintz u Partner-Sektor D Erdgeschoß VAR2-Auswechslungspl.pdf
1986_09_01-754-Heintz u Partner-Sektor D Erdgeschoß_Stempel-Auswechslungspl.pdf
1986_09_01-754-Heintz u Partner-Sektor D Erdgeschoß-Auswechslungspl.pdf
1986_09_01-754-Heintz u Partner-Sektor D Erdgeschoß-Bestandspl.pdf
1986_09_01-754-Heintz u Partner-Sektor D Erdgeschoß-Kollaudierungspl.PDF
1986_09_01-755-Heintz u Partner-Kanal Sektor E Anschluss D_Erdgeschoß_A-Bestandspl.pdf
1986_09_01-755-Heintz u Partner-Sektor E Anschluss D Erdgeschoß Parie C_Stempel-Auswechslungspl.pdf
1986_09_01-755-Heintz u Partner-Sektor E Anschluss D Erdgeschoß Parie C-Auswechslungspl.pdf
1986_09_01-755-Heintz u Partner-Sektor E Anschluss D Erdgeschoß VAR2-Auswechslungspl.pdf
1986_09_01-755-Heintz u Partner-Sektor E Anschluss D Erdgeschoß_Stempel-Auswechslungspl.pdf
1986_09_01-755-Heintz u Partner-Sektor E Anschluss D Erdgeschoß-Auswechslungspl.pdf
1986_09_01-755-Heintz u Partner-Sektor E Anschluss D Erdgeschoß-Bestandspl.pdf
1986_09_01-755-Heintz u Partner-Sektor E Anschluss D Erdgeschoß-Kollaudierungspl.PDF
1986_09_01-756-Heintz u Partner-Kanal Sektor E Anschluss F_Erdgeschoß_A-Bestandspl.pdf
1986_09_01-756-Heintz u Partner-Sektor E Anschluss F Erdgeschoß Parie C-Auswechslungspl.pdf
1986_09_01-756-Heintz u Partner-Sektor E Anschluss F Erdgeschoß VAR2-Auswechslungspl.pdf
1986_09_01-756-Heintz u Partner-Sektor E Anschluss F Erdgeschoß_Stempel-Auswechslungspl.pdf
1986_09_01-756-Heintz u Partner-Sektor E Anschluss F Erdgeschoß-Auswechslungspl.pdf
1986_09_01-756-Heintz u Partner-Sektor E Anschluss F Erdgeschoß-Bestandspl.pdf
1986_09_01-756-Heintz u Partner-Sektor E Anschluss F Erdgeschoß-Kollaudierungspl.PDF
1986_09_01-757-Heintz u Partner-Kanal Sektor F_Erdgeschoß_A-Bestandspl.pdf
1986_09_01-757-Heintz u Partner-Sektor F Erdgeschoß Parie C-Auswechslungspl.pdf
1986_09_01-757-Heintz u Partner-Sektor F Erdgeschoß VAR2-Auswechslungspl.pdf
1986_09_01-757-Heintz u Partner-Sektor F Erdgeschoß_Stempel-Auswechslungspl.pdf
1986_09_01-757-Heintz u Partner-Sektor F Erdgeschoß-Auswechslungspl.pdf
1986_09_01-757-Heintz u Partner-Sektor F Erdgeschoß-Bestandspl.pdf
1986_09_01-757-Heintz u Partner-Sektor F Erdgeschoß-Kollaudierungspl.PDF
1986_09_01-758-Heintz u Partner-Sektor A Erdgeschoß Parie C-Auswechslungspl.pdf
1986_09_01-758-Heintz u Partner-Sektor A Erdgeschoß VAR2-Auswechslungspl.pdf
1986_09_01-758-Heintz u Partner-Sektor A Erdgeschoß VAR2-Bestandspl.pdf
1986_09_01-758-Heintz u Partner-Sektor A Erdgeschoß-Auswechslungspl.pdf
1986_09_01-758-Heintz u Partner-Sektor A Erdgeschoß-Bestandspl.pdf
1986_09_01-758-Heintz u Partner-Sektor A Erdgeschoß-Kollaudierungspl.PDF
1986_09_01-759-Heintz u Partner-Sektor B Anschluss A 1Obergeschoß VAR2-Auswechslungspl.pdf
1986_09_01-759-Heintz u Partner-Sektor B Anschluss A 1Obergeschoß_Stempel-Auswechslungspl.pdf
1986_09_01-759-Heintz u Partner-Sektor B Anschluss A 1Obergeschoß-Auswechslungspl.pdf
1986_09_01-759-Heintz u Partner-Sektor B Anschluss A 1Obergeschoß-Kollaudierungspl.PDF
1986_09_01-760-Heintz u Partner-Sektor B Anschluss C 1Obergeschoß VAR2-Auswechslungspl.pdf
1986_09_01-760-Heintz u Partner-Sektor B Anschluss C 1Obergeschoß_Stempel-Auswechslungspl.pdf
1986_09_01-760-Heintz u Partner-Sektor B Anschluss C 1Obergeschoß-Auswechslungspl.pdf
1986_09_01-760-Heintz u Partner-Sektor B Anschluss C 1Obergeschoß-Kollaudierungspl.PDF
1986_09_01-761-Heintz u Partner-Sektor C 1Obergeschoß-Auswechslungspl.pdf
1986_09_01-761-Heintz u Partner-Sektor C 1Obergeschoß-Kollaudierungspl.PDF
1986_09_01-762-Heintz u Partner-Sektor D 1Obergeschoß_Stempel-Auswechslungspl.pdf
1986_09_01-762-Heintz u Partner-Sektor D 1Obergeschoß-Auswechslungspl.pdf
1986_09_01-762-Heintz u Partner-Sektor D 1Obergeschoß-Kollaudierungspl.PDF
1986_09_01-763-Heintz u Partner-Sektor E Anschluss D 1Obergeschoß_Stempel-Auswechslungspl.pdf
1986_09_01-763-Heintz u Partner-Sektor E Anschluss D 1Obergeschoß-Auswechslungspl.pdf
1986_09_01-763-Heintz u Partner-Sektor E Anschluss D 1Obergeschoß-Kollaudierungspl.PDF
1986_09_01-764-Heintz u Partner-Sektor E Anschluss F 1Obergeschoß_Stempel-Auswechslungspl.pdf
1986_09_01-764-Heintz u Partner-Sektor E Anschluss F 1Obergeschoß-Auswechslungspl.pdf
1986_09_01-764-Heintz u Partner-Sektor E Anschluss F 1Obergeschoß-Kollaudierungspl.PDF

1986_09_01-765-Heintz u Partner-Sektor F 1Obergeschoß-Auswechslungspl.pdf
1986_09_01-765-Heintz u Partner-Sektor F 1Obergeschoß-Kollaudierungspl.PDF
1986_09_01-766-Heintz u Partner-Sektor A 1Obergeschoß VAR2-Auswechslungspl.pdf
1986_09_01-766-Heintz u Partner-Sektor A 1Obergeschoß-Auswechslungspl.pdf
1986_09_01-766-Heintz u Partner-Sektor A 1Obergeschoß-Kollaudierungspl.PDF
1986_09_01-940J-Heintz u Partner-Sektor B Anschluss A_Zargen-Abrechnungspl.pdf
1986_09_01-940J-Heintz u Partner-Sektor B Anschluss A-Abrechnungspl.pdf
1986_09_01-Klement+Kratzer-Schlussbericht Stat. Ber. u Konstr.Pl..pdf
1986_09_01-Klement-Kratzer-Schlussbericht statische Berechnung u Konstruktionspläne Dach.pdf
1986_09_01-Klement-Kratzer-Schlussbericht statische Berechnung u Konstruktionspläne Dach2.pdf
1986_09_01-W86018-2-Philips-Flutlichtanlage Sektor B-Einstellpl.PDF
1986_09_01-W86018-3-Philips-Flutlichtanlage Sektor E-Einstellpl.PDF
1986_09_01-W86018-4-Philips-Flutlichtanlage Sektor AC-Einstellpl.PDF
1986_09_01-W86018-5-Philips-Flutlichtanlage Sektor DF-Einstellpl.PDF
1986_09_05-5a-Wund-Spielertunnel Verfahrbarkeit mit Seilwinde-Ausführungspl.PDF
1986_09_13-54-5a-Otto Lang-Tribünenüberdachung Dachentwässerung-Einreichpl.pdf
1986_09_13-86-11-1-A-Otto Lang-Tribünenüberdachung-Dachentwässerung-Einreichpl.jpg
1986_09_15-1146-Heintz u Partner-Grundriss EG Stahlbetontragwerk-Bestandspl.pdf
1986_09_15-1146-Heintz u Partner-Grundriss EG_Ortbetonplatten_Plan li-Bestandspl.pdf
1986_09_15-1146-Heintz u Partner-Grundriss EG_Ortbetonplatten_Plan re-Bestandspl.pdf
1986_09_15-1146-Heintz u Partner-Tragwerksanierung Grundriss EG-Einreichpl.PDF
1986_09_18-1085-Heintz u Partner-Grundriss 1OG-Auswechslungspl.pdf
1986_10_01-Klement-Kratzer-Schlussprüfbericht Vollüberdachung_Anhang.pdf
1986_10_01-Klement-Kratzer-Schlussprüfbericht Vollüberdachung_Anhang2.pdf
1986_10_09-996F-Heintz u Partner-Sektor C Erdgeschoß_Wandputz-Abrechnungspl.pdf
1986_10_09-Heintz und Partner-Sitz_Stehplätze_1-500.pdf
1986_10_10-1147-Heintz u Partner-Grundriss 1OG Stahlbetontragwerke-Bestandspl.pdf
1986_10_10-1147-Heintz u Partner-Grundriss 1OG_Ortbetonplatten_Plan li-Bestandspl.pdf
1986_10_10-1147-Heintz u Partner-Grundriss 1OG_Ortbetonplatten_Plan re-Bestandspl.pdf
1986_10_10-1147-Heintz u Partner-Tragwerksanierung Grundriss 1OG-Einreichpl.PDF
1986_10_10-Zemler+Rauchnicher-Statik 1. Überdachung.pdf
1986_10_13-1151-Heintz u Partner-Sitz-u Stehplätze_Draufsicht_Fertigteile_Plan li-Bestandspl.pdf
1986_10_13-1151-Heintz u Partner-Sitz-u Stehplätze_Draufsicht_Fertigteile_Plan re-Bestandspl.pdf
1986_10_13-1151-Heintz u Partner-Sitz-und Stehplätze Stahlbetontragwerke-Bestandspl.pdf
1986_10_13-1151-Heintz u Partner-Tragwerksanierung Sitz u Stehplätze Draufsicht-Einreichpl.PDF
1986_10_16-Voest-Alpine-Überdachung Stadion-Inhaltsverzeichnis Ordner.pdf
1986_10_17-Klement-Kratzer-Protokoll Schlussbegehung Dach.pdf
1986_10_27-BVFA-Schwingungsmessungen Überdachung Bericht.pdf
1986_11_03-996G-Heintz u Partner-Sektor C Erdgeschoß_Estrich_MWK_Zw_Hängedek-Abrechnungspl.pdf
1986_11_10-Zemler+Rauchnicher-Statik 12. Nachrechnung nach Schlussmessung.pdf
1986_11_12-1115B-Heintz u Partner-Sitz u Stehplatzplan-Kollaudierungspl.PDF
1986_11_14-VOEST_ Fertigestellung_Dach_VOEST-ALPINE HEBAG.pdf
1986_11_17-598N-Heintz u Partner-Sektor A Erdgeschoß_WC Büro-Abrechnungspl.pdf
1986_xx_xx-112-Conproject-Tribünenüberdachung Dachausstiege-Werkpl.pdf
1986_xx_xx-112-Conproject-Tribünenüberdachung Dachausstiege-Werkpl.pdf
1986_xx_xx-13623-111-Conproject-Tribünenüberdachung-Übergangsstiege-Werkpl.jpg
1986_xx_xx-13623-112-Conproject-Tribünenüberdachung-Dachausstiege-Werkpl.jpg
1986_xx_xx-Klement-Kratzer-Auftragsumfang und Durchführung der Überprüfung.pdf
1986_xx_xx-xxxx-System_Grundriss1.PDF
1986_xx_xx-xxxx-System_Grundriss2a.pdf
1986_xx_xx-xxxx-System_Waende.pdf
1986-561-Heintz u Partner-Übersichtsplan Fenster Innenring EG Kopie-Ausführungspl.PDF
1986-561-Heintz u Partner-Übersichtsplan Fenster Innenring EG-Ausführungspl.PDF
1986-562-Heintz u Partner-Übersichtsplan Fassade Aussenring EG-1OG-Ausführungspl.PDF
1986-563-Heintz u Partner-Detailschnitt Fassade Aussenring 1OG Kopie-Ausführungspl.PDF
1986-563-Heintz u Partner-Detailschnitt Fassade Aussenring 1OG-Ausführungspl.PDF
1986-564-Heintz u Partner-Reporterkabinen-Ausführungspl.PDF
1986-565-Heintz u Partner-Detailschnitt Fassade Aussenring EG Kopie-Ausführungspl.PDF
1986-565-Heintz u Partner-Detailschnitt Fassade Aussenring EG-Ausführungspl.PDF
1986-583-Heintz u Partner-Reporterkabinen Sektor B EG-Ausführungspl.PDF
1986-584-Heintz u Partner-Detailplan Fassade-Aussenring-Ausführungspl.PDF
1986-585-Heintz u Partner-Detailplan Fassade-Aussenring-Ausführungspl.PDF
1986-586-Heintz u Partner-Detailplan Fassade-Innenring-Ausführungspl.PDF

DAS WIENER ERNST HAPPEL STADION

KAPITEL 2_Buch 3 | ARCHIVMATERIAL INKL. QUELLEN UND BEZÜGE

1986-587-Heintz u Partner-Detailplan Fassade-Innenring-Ausführungspl.PDF
1986-588-Heintz u Partner-Detailplan Fassade-Innenring-Ausführungspl.PDF
1986-589-Heintz u Partner-Detailplan Fassade-Aussenring-Ausführungspl.PDF
1986-590-Heintz u Partner-Detailplan Fassade-Innenring-Ausführungspl.PDF
1986-591-Heintz u Partner-Detailplan Fassadenverkleidung.PDF
1986-594-Heintz u Partner-Detailplan Fassade-Aussenring-Ausführungspl.PDF
1986-701-Heintz u Partner-Kanal Aussenring Sektor B Erdgeschoß-Einreichpl.pdf
1986-702-Heintz u Partner-Kanal Aussenring Sektor C_D Erdgeschoß-Einreichpl.pdf
1986-703-Heintz u Partner-Kanal Aussenring Sektor E Erdgeschoß-Einreichpl.pdf
1986-703-Heintz u Partner-Kanal Aussenring_Sektor E Erdgeschoß VAR2-Einreichpl.pdf
1986-722-Heintz u Partner-Detailplan Fassade-Aussenring-Ausführungspl.PDF
1986-990-Heintz u Partner-Schnitt Achse 49-50-Ausführungspl.PDF
1986-991-Heintz u Partner-Schnitt Achse 55-56-Ausführungspl.PDF
1986-992-Heintz u Partner-Schnitt Achse 57-58-Ausführungspl.PDF
1986-993-Heintz u Partner-Schnitt Achse 62-63-Ausführungspl.PDF
1986-Eindeckung, Belichtung, Geländer, Entwässerung, Stege, ORF Bü.pdf
1986-Knoten_Listen, Atteste, Prüfprotokolle Inhalt gesamt.pdf
1987_03_10-MA35ÖB-2-3157-5-85_Schichtdickenüberprüfung.pdf
1987_03_16-BVFA-Schwingungsmessungen Überdachung Bericht.pdf
1987_05_01-Klement+Kratzer-Erg. Schlussber. Stellungna. Schwingungsmess..pdf
1987_10_01-082-Hazet_Einreichplan_Büroeinbauten im 1. Rang Sektor E .pdf
1988_02_01-285-DI E. Leppa_statische Berechnung_Umbauarbeiten 1. Rang Sektor E.pdf
1988_02_01-xxxx-Hazet Bau-Einbauten 1Rang Sektor E_Achse 31-34_Wr Austria_Stempel-Einreichpl.pdf
1988_02_01-xxxx-Hazet Bau-Einbauten 1Rang Sektor E_Achse 31-34_Wr Austria-Einreichpl.pdf
1988_02_09-B_MA51_MD_Raumaufteilung Praterstadion.pdf
1988_07_01-283-E. Speil_statische Berechnung_Maximallasten für ständige Zusatzlast + Nutzlast.pdf
1988_11_12-195+196-Betriebs-und Bauges.m.b.H_Einreichplan_Errichtung von Lagerräumen.pdf
1988_11_17-Wiener Betriebs- und Baugesellschaft m.b.H.-Errichtung Lagerräume Sektor E_Einreichpl.pdf
1988_12_01-50-RRP Architekten ZT-ÖFB u. Bundesligahaus EG Schnitt A-A B-B; Parie A13-Einreichpl.pdf
1988_12_01-50-RRP Architekten ZT-ÖFB_Erdgeschoss_Schnitte A-A_B-B-Einreichpl.pdf
1988_12_01-51-RRP Architekten ZT-ÖFB u. Bundesligahaus 1.OG, 2.OG; Parie A14-Einreichpl.pdf
1988_12_01-52-RRP Architekten ZT-ÖFB u. Bundesligahaus Ansicht; Parie A15-Einreichpl.pdf
1988_12_01-53-RRP Architekten ZT-ÖFB u. Bundesligahaus Lageplan; Parie A12-Einreichpl.pdf
1989_03_28-4-Ing Brückner-Fundamente Schalung-Schalungspl.pdf
1989_03_30-5-Ing Brückner-Fundamente Bew-Bewehrungspl.pdf
1989_04_01- Ing Brückner-MA35ÖB-2-290-88_Statik Teil 1.pdf
1989_04_01-Ing Brückner-MA35ÖB-2-290-88_Statik Teil 2.pdf
1989_04_06-6A-Ing Brückner-Decke ü EG-Schalungspl.pdf
1989_04_06-7A-Ing Brückner-Decke ü 1OG-Schalungspl.pdf
1989_04_06-8A-Ing Brückner-Decke ü 2OG-Schalungspl.pdf
1989_04_12-18-Ing Brückner-Decke ü EG Schalung UZ 30-75-U7-Schalungspl.pdf
1989_04_12-19-Ing Brückner-Decke ü EG Schalung UZ 30-75-U8-Schalungspl.pdf
1989_04_12-20-Ing Brückner-Decke ü EG Schalung UZ 30-75-U9-Schalungspl.pdf
1989_04_12-21-Ing Brückner-Decke ü EG Schalung UZ 30-75-U10-Schalungspl.pdf
1989_04_12-22-Ing Brückner-Decke ü EG Schalung UZ 30-75-U11-Schalungspl.pdf
1989_04_12-23-Ing Brückner-Decke ü EG Schalung UZ 30-75-U12-Schalungspl.pdf
1989_04_12-82664A-Kone Sowitsch-Personenaufzug 21652-Ausführungspl.pdf
1989_04_13-11-Ing Brückner-Decke ü EG Schalung ZU 35-75-U1-Schalungspl.pdf
1989_04_13-12-Ing Brückner-Decke ü EG Schalung UZ 35-75-U2-Schalungspl.pdf
1989_04_13-13-Ing Brückner-Decke ü EG Schalung UZ 35-75-U3-Schalungspl.pdf
1989_04_13-14-Ing Brückner-Decke ü EG Schalung UZ 35-75-U4-Schalungspl.pdf
1989_04_13-15-Ing Brückner-Decke ü EG Schalung UZ 35-75-U5-Schalungspl.pdf
1989_04_13-16-Ing Brückner-Decke ü EG Schalung UZ 35-75-U6-Schalungspl.pdf
1989_04_14-17-Ing Brückner-Decke ü EG Bewehrung UZ 35-75 U1-U6-Bewehrungspl.pdf
1989_04_14-24I-Ing Brückner-Decke ü EG Bewehrung UZ 30-75 U9-U10-Bewehrungspl.pdf
1989_04_14-24-Ing Brückner-Decke ü EG Bewehrung UZ 30-75-U7-U8-U11-U12-Bewehrungspl.pdf
1989_04_17-25A-Ing Brückner-Unterzug 20-75 Achse 84 Decke ü EG Schal-U14-Schalungspl.pdf
1989_04_17-26A-Ing Brückner-Unterzug 20-75 Achse 85 Decke ü EG Schal-U13-Schalungspl.pdf
1989_04_17-27-Ing Brückner-Unterzug 20-75 Achse 84-85 Decke ü EG Bew-U13-U14-Bewehrungspl.pdf
1989_04_18-28-Ing Brückner-Unterzug 35-65 Schal Decke ü 1OG-U18-Schalungspl.pdf
1989_04_18-29-Ing Brückner-Unterzug 35-65 Schal Decke ü 1OG-U19-Schalungspl.pdf
1989_04_18-30-Ing Brückner-Unterzug 35-65 Schal Decke ü 1OG-U20-Schalungspl.pdf
1989_04_18-31-Ing Brückner-Unterzug 35-65 Schal Decke ü 1OG-U21-Schalungspl.pdf

1989_04_18-32-Ing Brückner-Unterzug 35-65 Schal Decke ü 1OG-U22-Schalungspl.pdf
1989_04_18-33-Ing Brückner-Unterzug 35-65 Schal Decke ü 1OG-U23-Schalungspl.pdf
1989_04_18-37-Ing Brückner-Unterzug 35-65 Bew Decke ü 1OG-U22-Bewehrungspl.pdf
1989_04_18-38-Ing Brückner-Unterzug 35-65 Bew Decke ü 1OG-U23-Bewehrungspl.pdf
1989_04_19-34-Ing Brückner-Unterzug 35-65 Bew Decke ü 1OG-U18-U19-Bewehrungspl.pdf
1989_04_19-35-Ing Brückner-Unterzug 35-65 Bew Decke ü 1OG-U20-Bewehrungspl.pdf
1989_04_19-36-Ing Brückner-Unterzug 35-65 Bew Decke ü 1OG-U21-Bewehrungspl.pdf
1989_04_19-39-Ing Brückner-Unterzug 20-65 Achse 84 Decke ü 1OG-U24-Schalungspl.pdf
1989_04_19-40-Ing Brückner-Unterzug 20-65 Achse 85 Decke ü 1OG-U25-Schalungspl.pdf
1989_04_19-41-Ing Brückner-Unterzug 20-65 Achse 84-85 Decke ü 1OG-U24-U25-Bewehrungspl.pdf
1989_04_19-54-Ing Brückner-Säule S1-Schalungspl.pdf
1989_04_19-55-Ing Brückner-Säule S2-Schalungspl.pdf
1989_04_19-56-Ing Brückner-Säule S3-Schalungspl.pdf
1989_04_19-60-Ing Brückner-Säule S8-Schalungspl.pdf
1989_04_20-42A-Ing Brückner-Unterzug 30-75 Decke ü EG Achse 83-U16-Schalungspl.pdf
1989_04_20-42IA-Ing Brückner-Unterzug 30-75 Decke ü EG Achse 82-U17-Schalungspl.pdf
1989_04_20-43A-Ing Brückner-Unterzug 30-75 Decke ü EG Achse 82-83-U17-U16-Bewehrungspl.pdf
1989_04_20-44-Ing Brückner-Fertigteilträger Achse 88 Decke ü 2OG-U24-Schalungspl.pdf
1989_04_20-45-Ing Brückner-Fertigteilträger Achse 84-87 Decke ü 2OG U25-U28-Schalungspl.pdf
1989_04_20-46A-Ing Brückner-Fertigteilträger Achse 82-83 Decke ü 2OG-U29-U30-Schalungspl.pdf
1989_04_20-47-Ing Brückner-Fertigteilträger Achse 81 Decke ü 2OG-U31-Bewehrungspl.pdf
1989_04_20-50A-Ing Brückner-Fertigteilträger Achse 82-83 Decke ü 2OG-U29-U30-Bewehrungspl.pdf
1989_04_20-57-Ing Brückner-Säule S4-Schalungspl.pdf
1989_04_20-58-Ing Brückner-Säule S5-Schalungspl.pdf
1989_04_20-59-Ing Brückner-Säule S6-S7-Schalungspl.pdf
1989_04_20-61-Ing Brückner-Säule S9-S20-Schalungspl.pdf
1989_04_20-62-Ing Brückner-Säule S10-S15-S18-S19-Schalungspl.pdf
1989_04_20-63-Ing Brückner-Säulen S11-S14-Schalungspl.pdf
1989_04_20-64-Ing Brückner-Säule S16-Schalungspl.pdf
1989_04_20-65-Ing Brückner-Säule S17-Schalungspl.pdf
1989_04_21-48-Ing Brückner-Fertigteilträger Achse 88 Decke ü 2OG-U25-Bewehrungspl.pdf
1989_04_21-49-Ing Brückner-Fertigteilträger Achse 84-87 Decke ü 2OG U25-U28-Bewehrungspl.pdf
1989_04_21-51-Ing Brückner-Fertigteilträger Achse 81 Decke ü 2OG-U31-Bewehrungspl.pdf
1989_04_21-52-Ing Brückner-Wand W1-W2-W5-W6-Schalungspl.pdf
1989_04_21-53-Ing Brückner-Wand W3-W4-W7-W8-Schalungspl.pdf
1989_04_24-66-Ing Brückner-Säule S14-Bewehrungspl.pdf
1989_04_24-67-Ing Brückner-Säule S11-Bewehrungspl.pdf
1989_04_24-68-Ing Brückner-Säule S13-Bewehrungspl.pdf
1989_04_24-69-Ing Brückner-Säule S12-Bewehrungspl.pdf
1989_04_25-70-Ing Brückner-Säule S10-S15-S18-S19-Bewehrungspl.pdf
1989_04_25-71-Ing Brückner-Säule S16-Bewehrungspl.pdf
1989_04_25-72-Ing Brückner-Säule S17-Bewehrungspl.pdf
1989_04_25-73-Ing Brückner-Säule S9-S20_Stempel-Bewehrungspl.pdf
1989_04_25-73-Ing Brückner-Säule S9-S20-Bewehrungspl.pdf
1989_04_26-74-Ing Brückner-Säule S6-S7-Bewehrungspl.pdf
1989_04_26-75-Ing Brückner-Säule S1-S8_Stempel-Bewehrungspl.pdf
1989_04_26-75-Ing Brückner-Säule S1-S8-Bewehrungspl.pdf
1989_04_26-76-Ing Brückner-Säule S4-S5_Stempel-Bewehrungspl.pdf
1989_04_26-76-Ing Brückner-Säule S4-S5-Bewehrungspl.pdf
1989_04_27-77-Ing Brückner-Säule S2-S3_Stempel-Bewehrungspl.pdf
1989_04_27-77-Ing Brückner-Säule S2-S3-Bewehrungspl.pdf
1989_05_01-Ing Brückner-MA35ÖB-2-290-88_Statik Teil 3.pdf
1989_05_03-10-Ing Brückner-Stiegenplan-Bewehrungspl.pdf
1989_05_03-168A-32-Arch Stark-Grundriss 1Obergeschoß VAR2-Ausschreibungspl.PDF
1989_05_08-78-Ing Brückner-Wand W1-W2-W5-W6-Bewehrungspl.pdf
1989_05_08-79-Ing Brückner-Wand W3-W4-W7-W8-Bewehrungspl.pdf
1989_05_09-148-89-Hazet Bau-Elementdecke Decke ü EG-ÖFB Haus-Verlegepl.pdf
1989_05_09-MA35A-2-124-89_Beschreibung 21652.pdf
1989_05_09-MA35A-2-124-89_Festigkeitsberechnung.pdf
1989_05_10-150-89-Hazet Bau-Elementdecke Decke ü EG-ÖFB-Haus-Verlegepl.pdf
1989_05_10-84-Ing Brückner-Decke ü EG-Bewehrungspl.pdf
1989_05_11-85-Ing Brückner-Decke ü 1OG-Bewehrungspl.pdf
1989_05_16-150-89-Hazet Bau-Pos 1_Pos 2-ÖFB Bundesligahaus-Werkpl.pdf

DAS WIENER ERNST HAPPEL STADION

KAPITEL 2_Buch 3 | ARCHIVMATERIAL INKL. QUELLEN UND BEZÜGE

1989_05_17-162-89-Hazet Bau-Elementdecke Decke ü 1OG-ÖFB Haus-Verlegepl.pdf
1989_05_19-1-Lehner-Verlegeplan VHD-9-16 Type E-Verlegepl.pdf
1989_05_21-177-89-Hazet Bau-Elementdecke Decke ü EG-ÖFB Haus-Verlegepl.pdf
1989_05_23-86-Ing Brückner-Decke ü Aufzugshaus Schal-Schalungspl.pdf
1989_05_24-87-Ing Brückner-Decke ü Aufzugshaus Bew-Bewehrungspl.pdf
1989_05_29-195-89-Hazet Bau-Elementdecke Decke ü 1OG-ÖFB Haus-Verlegepl.pdf
1989_05_30-MA35A-2-124-89_Vorprüfung 21652.pdf
1989_06_01-TÜV-Gutachten_Vorprüfung_Aufzugsanlage_ÖFB_21652.pdf
1989_06_06-148-89-Hazet Bau-Pos 1 - Pos 21-ÖFB Bundesligahaus-Werkpl.pdf
1989_06_06-177-89-Hazet Bau-Pos 1 - Pos 12-ÖFB Bundesligahaus-Werkpl.pdf
1989_06_07-162-89-Hazet Bau-Pos 1 - Pos 23-ÖFB Bundesligahaus-Werkpl.pdf
1989_06_07-195-89-Hazet Bau-Pos 1 - Pos 17-ÖFB Bundesligahaus-Werkpl.pdf
1989_06_07-M01000-593-Voest-Alpine-Arbeiten am Dach d. Stadions-Prototyp-Ausführung_Schematische Darstellung-Ausführungspl.PDF
1989_06_12-89-Ing Brückner-Decke ü 2OG Achse 82-83_86-87_Bew-Bewehrungspl.pdf
1989_06_30-271-Kone Sowitsch_allgemeine Einzelheiten_Aufzug.pdf
1989_08_20-287-Conproject_statische Berechnung_Fahrbarer Laufsteg.pdf
1989_11_08-267-Kone Sowitsch_Befund_Abnahmeprüfung_Aufzugsanlage.pdf
1989_12_12-286-Conproject_statische Berechnung_Kranfahrbahn.pdf
1990_09_01-91-90-01-Arch Durst-Umbau Gymnastikraum Sektor C_Achse 17-24-Einreichpl.pdf
1990_09_01-91-90-01-Arch Durst-Umbau Gymnastikraum Sektor C_Stemp-Einreichpl.pdf
1991_01_31-MA35A-2-412-92_Prinzipschema Aufzug 22371.pdf
1991_01_31-MA35A-2-428-92_Prinzipschema Aufzug 22565.pdf
1991_07_01-xxxx-BM Liebl-Athletic Center_Sektor C_Achsen 14-22_Grundriss 1OG_Stempel-Einreichpl.pdf
1991_07_01-xxxx-BM Liebl-Athletic Center_Sektor C_Achsen 14-22_Grundriss 1OG-Einreichpl.pdf
1991_07_01-xxxx-BM Liebl-Athletic Center_Sektor C_Achsen 14-22_Schnitt-Einreichpl.pdf
1991_10_14-500-RRP Architekten ZT-Sektor A,B Achse 89-109 Sektor F, Achse 72-80 BDA-Einreichpl.pdf
1991_10_14-500-RRP Architekten ZT-Sektor A,B Achse 89-109 Sektor F, Achse 72-80 Parie A-Einreichpl.pdf
1991_10_14-500-RRP Architekten ZT-Sektor A,B Achse 89-109 Sektor F, Achse 72-80 Parie C-Einreichpl.pdf
1991_10_14-500-RRP Architekten ZT-Sektor A,B; Achse 89-109; Sektor F, Achse 72-80; A1-Einreichpl.pdf
1991_10_14-511-RRP Architekten ZT-Sektor A,B; Achse 89-109; Ansicht; BDA-Einreichpl.pdf
1991_10_14-511-RRP Architekten ZT-Sektor A,B; Achse 89-109; Grundriss EG; BDA-Einreichpl.pdf
1991_10_14-511-RRP Architekten ZT-Sektor A,B; Achse 89-109; Grundriss EG; Parie A-Einreichpl.pdf
1991_10_14-511-RRP Architekten ZT-Sektor A,B; Achse 89-109; Grundriss EG; VARParie A2-Einreichpl.pdf
1991_10_14-511-RRP Architekten ZT-Sektor A,B; Achse 89-109; Grundriss; 1.OG; BDA-Einreichpl.pdf
1991_10_14-511-RRP Architekten ZT-Sektor A,B; Achse 89-109; Grundriss; 2.OG; BDA-Einreichpl.pdf
1991_10_14-511-RRP Architekten ZT-Sektor A,B; Achse 89-109; Schnitt A-A,B-B; BDA-Einreichpl.pdf
1991_10_14-512-RRP Architekten ZT-Sektor A,B; Achse 89-109; Grundriss; 1.OG; Parie A-Einreichpl.pdf
1991_10_14-512-RRP Architekten ZT-Sektor A,B; Achse 89-109; Grundriss; 1.OG; VARParie A3-Einreichpl.pdf
1991_10_14-513-RRP Architekten ZT-Sektor A,B; Achse 89-109; Grundriss; 2.OG; Parie A-Einreichpl.pdf
1991_10_14-513-RRP Architekten ZT-Sektor A,B; Achse 89-109; Grundriss; 2.OG; VARParie A4-Einreichpl.pdf
1991_10_14-515-RRP Architekten ZT-Sektor A,B; Achse 89-109; Schnitt A-A,B-B; Parie A-Einreichpl.pdf
1991_10_14-515-RRP Architekten ZT-Sektor A,B; Achse 89-109; Schnitt A-A,B-B; VARParie A5-Einreichpl.pdf
1991_10_14-516-RRP Architekten ZT-Sektor A,B; Achse 89-109; Ansicht; Parie A-Einreichpl.pdf
1991_10_14-516-RRP Architekten ZT-Sektor A,B; Achse 89-109; Ansicht; VARParie A6-Einreichpl.pdf
1991_10_14-521-RRP Architekten ZT-Sektor F, Achse 72-80 Grundriss EG; BDA-Einreichpl.pdf
1991_10_14-521-RRP Architekten ZT-Sektor F, Achse 72-80 Grundriss EG; Parie A-Einreichpl.pdf
1991_10_14-521-RRP Architekten ZT-Sektor F, Achse 72-80 Grundriss EG; VARParie A7-Einreichpl.pdf
1991_10_14-522-RRP Architekten ZT-Sektor F, Achse 72-80 Grundriss 1.OG; BDA-Einreichpl.pdf
1991_10_14-522-RRP Architekten ZT-Sektor F, Achse 72-80 Grundriss 1.OG; Parie A8-Einreichpl.pdf
1991_10_14-523-RRP Architekten ZT-Sektor F, Achse 72-80 Grundriss 2.OG; BDA-Einreichpl.pdf
1991_10_14-523-RRP Architekten ZT-Sektor F, Achse 72-80 Grundriss 2.OG; Parie A-Einreichpl.pdf
1991_10_14-523-RRP Architekten ZT-Sektor F, Achse 72-80 Grundriss 2.OG; VARParie A9-Einreichpl.pdf
1991_10_14-523-RRP Architekten ZT-Sektor F, Achse 72-80 Grundriss 2.OG; VARParie C-Einreichpl.pdf
1991_10_14-525-RRP Architekten ZT-Sektor F, Achse 72-80 Schnitt A-A, B-B; BDA-Einreichpl.pdf
1991_10_14-525-RRP Architekten ZT-Sektor F, Achse 72-80 Schnitt A-A, B-B; Parie A-Einreichpl.pdf
1991_10_14-525-RRP Architekten ZT-Sektor F, Achse 72-80 Schnitt A-A, B-B; VARParie A10-Einreichpl.pdf
1991_10_14-526-RRP Architekten ZT-Sektor F, Achse 72-80 Ansicht; BDA-Einreichpl.pdf
1991_10_14-526-RRP Architekten ZT-Sektor F, Achse 72-80 Ansicht; Parie A-Einreichpl.pdf
1991_10_14-526-RRP Architekten ZT-Sektor F, Achse 72-80 Ansicht; Parie VARA11-Einreichpl.pdf
1991_10_14-RRP Architekten_ZT_Baubeschreibung.pdf
1991_10_14-RRP Architekten-Baubeschreibung_Einbau Büroräume.pdf
1992_01_14-10A-Dipl. Ing. Herbert Brückner-Fundament 94-95 Schalung-Schalungspl.pdf
1992_01_16-13A-Dipl. Ing. Herbert Brückner-Fundament 94-95 Bewehr.-Bewehrungspl.pdf

1992_01_16-14A-Dipl. Ing. Herbert Brückner-Fundament 98-99 Bewehr.-Bewehrungspl.pdf
1992_01_16-15A-Dipl. Ing. Herbert Brückner-Fundament 106-107 Bewehr.-Bewehrungspl.pdf
1992_01_30-19-Dipl. Ing. Herbert Brückner-Ausbau 1 MA 4 Bewehr. Stiege-.pdf
1992_01_31-24A-Dipl. Ing. Herbert Brückner-Schal. Decke über EG Achse 94-95-Schalungspl.pdf
1992_02_03-31-Dipl. Ing. Herbert Brückner-Aufzug im EG Bewehr. 109-107-.pdf
1992_02_04-25-Dipl. Ing. Herbert Brückner-Bewehr. Decke über EG Achse 94-95-.pdf
1992_02_05-29-Dipl. Ing. Herbert Brückner-Bewehr. Decke über EG Achse 98-99-.pdf
1992_02_23-RRP Architekten ZT_Baubeschreibung.pdf
1992_02_24-203-E. Csernohorszky_Prüfprotokoll_Blitzschutzanlagen.pdf
1992_02_27-83275A-Kone Sowitsch-Schnitt A-B, C-D; Türaussparung; Beschüttungshöhe; Lageplan -Aufzugseinbauplan.pdf
1992_02_28-531-RRP Architekten ZT-Lager MA.51, Achse 82-71 Grundriss EG; #Parie C1-Auswechslungspl.pdf
1992_02_28-531-RRP Architekten ZT-Lager MA51, Achse 82-71 Grundriss EG; A1-Auswechslungspl.pdf
1992_02_28-531-RRP Architekten ZT-Lager MA51, Achse 82-71 Grundriss EG-Auswechslungspl.pdf
1992_02_28-532-RRP Architekten ZT-Lager MA.51, Achse 82-71 Grundriss 1.OG; #Parie C2-Auswechslungspl.pdf
1992_02_28-532-RRP Architekten ZT-Lager MA51, Achse 82-71 Grundriss 1.OG; A2-Auswechslungspl.pdf
1992_02_28-532-RRP Architekten ZT-Lager MA51, Achse 82-71 Grundriss 1.OG; A-Auswechslungspl.pdf
1992_02_28-533-RRP Architekten ZT-Lager MA.51, Achse 82-71 Schnitt 1-1; #Parie C3-Auswechslungspl.pdf
1992_02_28-533-RRP Architekten ZT-Lager MA51, Achse 82-71 Schnitt 1-1; A3-Auswechslungspl.pdf
1992_02_28-83276A-Kone Sowitsch-Schnitt A-B, C-D; Türaussparung; Beschüttungshöhe; Lageplan -Aufzugseinbauplan.pdf
1992_02_28-83277A-Kone Sowitsch-Schnitt A-B, C-D; Türaussparung; Beschüttungshöhe; Lageplan -Aufzugseinbauplan.pdf
1992_03_27-83275A-Kone Sowitsch-Personenaufzug 22340-Ausführungspl.pdf
1992_03_27-83276A-Kone Sowitsch-Personenaufzug 22341-Ausführungspl.pdf
1992_03_27-83277A-Kone Sowitsch-Personenaufzug 22342-Ausführungspl.pdf
1992_04_01-83313A-Kone Sowitsch-Schnitt A-B, C-D; Türaussparung; Beschüttungshöhe; Lageplan -Aufzugseinbauplan.pdf
1992_04_01-TÜV-Beschreibung_Aufzugsanlage_22341_22342.pdf
1992_04_21-257A-RRP Architekten ZT-Sektor E,F, Achse 54-72 Ansicht; BDA-Entwurf.pdf
1992_04_21-550A-RRP Architekten ZT-Sektor E,F, Achse 54-72 Lageplan; Parie A1-Einreichpl.pdf
1992_04_21-550A-RRP Architekten ZT-Sektor E,F, Achse 54-72 Lageplan; VARBDA-Einreichpl.pdf
1992_04_21-550A-RRP Architekten ZT-Sektor E,F, Achse 54-72 Lageplan; VARParie B1-Einreichpl.pdf
1992_04_21-550A-RRP Architekten ZT-Sektor E-F_Achse 54-72_Lageplan_VARParie C1-Einreichpl.pdf
1992_04_21-551A-RRP Architekten ZT-Sektor E,F, Achse 54-72 Grundriss EG; Parie A2-Einreichpl.pdf
1992_04_21-551A-RRP Architekten ZT-Sektor E,F, Achse 54-72 Grundriss EG; VARBDA-Einreichpl.pdf
1992_04_21-551A-RRP Architekten ZT-Sektor E,F, Achse 54-72 Grundriss EG; VARParie B2-Einreichpl.pdf
1992_04_21-551A-RRP Architekten ZT-Sektor E,F, Achse 54-72 Grundriss EG; VARParie C2-Einreichpl.pdf
1992_04_21-552A-RRP Architekten ZT-Sektor E,F, Achse 54-72 Grundriss 1.OG; Parie A3-Einreichpl.pdf
1992_04_21-552A-RRP Architekten ZT-Sektor E,F, Achse 54-72 Grundriss 1.OG; VARBDA-Einreichpl.pdf
1992_04_21-552A-RRP Architekten ZT-Sektor E,F, Achse 54-72 Grundriss 1.OG; VARParie B3-Einreichpl.pdf
1992_04_21-552A-RRP Architekten ZT-Sektor E,F, Achse 54-72 Grundriss 1.OG; VARParie C3-Einreichpl.pdf
1992_04_21-553A-RRP Architekten ZT-Sektor E,F, Achse 54-72 Grundriss 2.OG; Parie A4-Einreichpl.pdf
1992_04_21-553A-RRP Architekten ZT-Sektor E,F, Achse 54-72 Grundriss 2.OG; VARBDA-Einreichpl.pdf
1992_04_21-553A-RRP Architekten ZT-Sektor E,F, Achse 54-72 Grundriss 2.OG; VARParie B4-Einreichpl.pdf
1992_04_21-553A-RRP Architekten ZT-Sektor E,F, Achse 54-72 Grundriss 2.OG; VARParie C4-Einreichpl.pdf
1992_04_21-555A-RRP Architekten ZT-Sektor E,F, Achse 54-72 Schnitt A-A, B-B; Parie A5-Einreichpl.pdf
1992_04_21-555A-RRP Architekten ZT-Sektor E,F, Achse 54-72 Schnitt A-A, B-B; VARBDA-Einreichpl.pdf
1992_04_21-555A-RRP Architekten ZT-Sektor E,F, Achse 54-72 Schnitt A-A, B-B; VARParie B5-Einreichpl.pdf
1992_04_21-555A-RRP Architekten ZT-Sektor E,F, Achse 54-72 Schnitt A-A, B-B; VARParie C5-Einreichpl.pdf
1992_04_21-556A-RRP Architekten ZT-Sektor E,F, Achse 54-72 Ansicht; Parie A6-Einreichpl.pdf
1992_04_21-556A-RRP Architekten ZT-Sektor E,F, Achse 54-72 Ansicht; VARBDA-Einreichpl.pdf
1992_04_21-556A-RRP Architekten ZT-Sektor E,F, Achse 54-72 Ansicht; VARParie B6-Einreichpl.pdf
1992_04_21-556A-RRP Architekten ZT-Sektor E,F, Achse 54-72 Ansicht; VARParie C6-Einreichpl.pdf
1992_04_22-90 603-Csernohorszky-E-Installation 1OG_A-Ausführungsplan.PDF
1992_04_30-201-Ing Brückner-Köcherfundament Schalung-Bewehrungspl.pdf
1992_04_30-202-Ing Brückner-Köcherfundament Bewehrung-Bewehrungspl.pdf
1992_04_30-RRP Architekten ZT-Baubeschreibung.pdf
1992_04_30-RRP Architekten ZT-MA35ÖB-2-78-92_Baubeschreibung.pdf
1992_05_01-933-Ehardt-Notstromanlage-Einreichpl.pdf
1992_05_04-203-Ing Brückner-Fundamente 58-59 Schalung-Bewehrungspl.pdf
1992_05_04-205-Ing Brückner-Fundamente 66-67-Bewehrungspl.pdf
1992_05_04-207-Ing Brückner-Fundamentsockel f d FT Stützen-Bewehrungspl.pdf
1992_05_06-1-02B-BT1-Eduard Peschek-1OG Bauteil A 1 Bauabschnitt Achse 109-104-Heizung und Sanitär.pdf
1992_05_07-213-Ing Brückner-Decke ü EG 58-59 Schalung-Schalungspl.pdf
1992_05_07-214-Ing Brückner-Bew Decke ü EG Achse 58-59-Bewehrungspl.pdf
1992_05_07-215-Ing Brückner-Decke ü EG 66-67 Schal-Schalungspl.pdf

DAS WIENER ERNST HAPPEL STADION

KAPITEL 2_Buch 3 | ARCHIVMATERIAL INKL. QUELLEN UND BEZÜGE

1992_05_07-216-Ing Brückner-Bew Decke ü EG Achse 66-67-Bewehrungspl.pdf
1992_05_07-217-Ing Brückner-Decke ü 1OG 58-59 Schalung-Schalungspl.pdf
1992_05_07-218-Ing Brückner-Bew Decke ü 1OG Achse 58-59-Bewehrungspl.pdf
1992_05_07-219-Ing Brückner-Decke ü 1OG 66-67 Schal-Schalungspl.pdf
1992_05_07-220-Ing Brückner-Bew Decke ü 1OG Achse 66-67-Bewehrungspl.pdf
1992_05_08-209-Ing Brückner-Stiege 58-59 Schalung-Schalungspl.pdf
1992_05_08-211-Ing Brückner-Stiege 66-67 Schalung-Schalungspl.pdf
1992_05_11-210-Ing Brückner-Stiege 58-59 Bew-Bewehrungspl.pdf
1992_05_11-212-Ing Brückner-Stiege 66-67 Bew-Bewehrungspl.pdf
1992_05_11-225-Ing Brückner-Aufzug im EG Bew Achse 58-59-Bewehrungspl.pdf
1992_05_11-226-Ing Brückner-Aufzug im EG Bew Achse 66-67-Bewehrungspl.pdf
1992_05_11-227-Ing Brückner-Aufzug im 1OG Bew Achse 58-59-Bewehrungspl.pdf
1992_05_11-228-Ing Brückner-Aufzug im 1OG Bew Achse 66-67-Bewehrungspl.pdf
1992_05_12-229-Ing Brückner-Rahmen im 1OG 62 Schalung-Schalungspl.pdf
1992_05_12-51STAD-1-Schmied-MA51, 1.Stock-EDV Installationsplan.pdf
1992_05_12-MA35A-2-68-92_Einschreiben Notstromanlage.pdf
1992_05_13-231-Ing Brückner-Rahmen im 2OG 62 Schalung-Schalungspl.pdf
1992_05_13-233-Ing Brückner-Rahmen im 1OG 65 Schalung-Schalungspl.pdf
1992_05_13-235-Ing Brückner-Rahmen im 2OG 65 Schalung-Schalungspl.pdf
1992_05_13-237-Ing Brückner-Randüberzüge Decke ü EG Achse 55-58_68-71-Bewehrungspl.pdf
1992_05_14-239-Ing Brückner-Randüberzüge Decke ü EG Schalung 60-63-Bewehrungspl.pdf
1992_05_14-240-Ing Brückner-Randüberzüge Decke ü EG Bewehr 60-63-Bewehrungspl.pdf
1992_05_15-2-05A-BT1-Eduard Peschek-1 Bauabschnitt Achse 103-102 u 90-91-Abwasser- und Regenwassersammelleitung.pdf
1992_05_15-241-Ing Brückner-Randüberzüge Decke ü EG Schal 64-66-Bewehrungspl.pdf
1992_05_15-242-Ing Brückner-Randüberzüge Decke ü EG Bewehr 64-66-Bewehrungspl.pdf
1992_05_15-51STAD-2-Schmied-MA51, 2.Stock-EDV Installationsplan.pdf
1992_05_19-230-Ing Brückner-Rahmen im 1OG 62 Bewehr-Bewehrungspl.pdf
1992_05_19-232-Ing Brückner-Rahmen im 2OG Bewehr-Bewehrungspl.pdf
1992_05_19-234-Ing Brückner-Rahmen im 1OG 65 Bewehr-Bewehrungspl.pdf
1992_05_20-221-Ing Brückner-Decke ü 2OG 58-59 Schalung-Schalungspl.pdf
1992_05_20-236-Ing Brückner-Rahmen im 2OG 65 Bewehr-Bewehrungspl.pdf
1992_05_21-223-Ing Brückner-Decke ü 2OG 66-67 Schalung_Stempel-Schalungspl.pdf
1992_05_21-223-Ing Brückner-Decke ü 2OG 66-67 Schalung-Schalungspl.pdf
1992_05_21-MA35A-2-68-92_Baubeschreibung.pdf
1992_05_22-244-Ing Brückner-Lasthaken bei Lastenaufzug 74-75-Bewehrungspl.pdf
1992_05_25-222-Ing Brückner-Decke ü 2OG 58-59 Bewehrung-Bewehrungspl.pdf
1992_05_26-224-Ing Brückner-Decke ü 2OG 66-67 Bewehr-Bewehrungspl.pdf
1992_05_26-MA35A-2-319-92_Verteilerpläne 22341.pdf
1992_05_27-245-Ing Brückner-Decke ü Aufzug 58-59 Schal u Bewehr-Bewehrungspl.pdf
1992_05_27-246-Ing Brückner-Decke ü Aufzug 66-67 Schal u Bewehr-Bewehrungspl.pdf
1992_06_03-1-03E-BT1-Eduard Peschek-1OG Bauteil B 1 Bauabschnitt Achse 104-94-Heizung und Sanitär.pdf
1992_06_03-1-04C-BT1-Eduard Peschek-1OG Bauteil C 1 Bauabschnitt Achse 94-84-Heizung.pdf
1992_06_03-1-07C-BT1-Eduard Peschek-2OG Bauteil C 1 Bauabschnitt Achse 94-89-Heizung und Regenwassersammelleitung.pdf
1992_06_03-MA35A-2-319-92_Beschreibung Aufzugsanlage.pdf
1992_06_03-MA35A-2-319-92_Festigkeitsberechnung 22340.pdf
1992_06_03-TÜV-Beschreibung_Aufzugsanlage_22340.pdf
1992_06_06_MA35A-2-412-92_Vorprüfung 22371.pdf
1992_06_06-MA35A-2-412-92_Beschreibung 22371.pdf
1992_06_06-MA35A-2-412-92_Verteilerpläne 22371.pdf
1992_06_06-MA35A-2-412-92_Zylinderberechnung 22371.pdf
1992_06_10-248-Ing Brückner-Achse 54 Schal u Bewehr-Bewehrungspl.pdf
1992_06_11-83313A-Kone Sowitsch-Lastenaufzug 22371-Ausführungspl.pdf
1992_06_11-83355A-Kone Sowitsch-Schnitt A-B, C-D; Türaussparung; Beschüttungshöhe; Lageplan -Aufzugseinbauplan.pdf
1992_06_12-2-03B-BT1-Eduard Peschek-Nassgruppe 2OG Bauteil B 1 Bauabschnitt Achse 102-103-Sanitär und Abluft.pdf
1992_06_14-MA35A-2-412-92_Beschreibung 22421.pdf
1992_06_14-MA35A-2-412-92_Beschreibung 22422.pdf
1992_06_14-MA35A-2-412-92_Festigkeitsberechnung 22422.pdf
1992_06_16-2-04C-BT1-Eduard Peschek-Nassgruppe 2OG Bauteil C 1 Bauabschnitt Achse 90-91-Sanitär und Abluft.pdf
1992_06_17-1-05C-BT1-Eduard Peschek-2OG Bauteil A 1 Bauabschnitt Achse 109-104-Heizung und Regenwassersammelleitung.pdf
1992_06_17-1-06F-BT1-Eduard Peschek-2OG Bauteil B 1 Bauabschnitt Achse 104-94-Heizung und Regenwassersammelleitung.pdf
1992_06_25-83354A-Kone Sowitsch-Schnitt A-B, C-D; Türaussparung; Beschüttungshöhe; Lageplan -Aufzugseinbauplan.pdf
1992_06_25-MA35A-2-319-92_Vorprüfung 22341_22342.pdf
1992_06_29-MA35A-2-412-92_Festigkeitsberechnung 22371.pdf

1992_07_01-088-Wr. Stadthalle-Kiba_Baubeschreibung_Veranstaltungs- u. Trainingsbereich mit entsprechenden.pdf
1992_07_01-TÜV-Befund_Abnahmeprüfung_Vorprüfung_Aufzüge 22340 bis 22342.pdf
1992_07_06-TÜV-Beschreibung_Aufzugsanlage_22371.pdf
1992_07_07-2-01D-BT1-Eduard Peschek-Nassgruppe 1OG Bauteil B 1 Bauabschnitt Achse 102-103-Sanitär und Abluft.pdf
1992_07_07-2-02D-BT1-Eduard Peschek-1OG Bauteil C 1 Bauabschnitt Achse 90-91-Sanitär und Abluft.pdf
1992_07_07-2-06-BT2-Eduard Peschek-2 Bauabschnitt Nassgruppe 1OG Achse 80-72-Sanitär und Abluft.pdf
1992_07_07-BT2-Anlagenschema Praterstadion Bauteil 2 u 3.pdf
1992_07_07-BT2-Bezugsquellen der Lieferfirmen für Service und Wartungsarbeiten.pdf
1992_07_07-BT2-Technische Beschreibung-Heizung,Sanitär,Lüftung.pdf
1992_07_08-TÜV-Befund_Abnahmeprüfung_Vorprüfung_Aufzug 22371.pdf
1992_07_13-83355A-Kone Sowitsch-Personenaufzug 22422-Ausführungspl.pdf
1992_07_14-TÜV-Beschreibung_Aufzugsanlage_22421.pdf
1992_07_14-TÜV-Beschreibung_Aufzugsanlage_22422.pdf
1992_07_15-1-08A-BT2-Eduard Peschek-2 Bauabschnitt 1OG Achse 80-72-Heizung, Sanitär und Nassraumentlüftung.pdf
1992_07_16-1-13-BT3-Eduard Peschek-2OG, Achse 64-54 BT3-Heizung, Sanitär und Nassräumelüftung.pdf
1992_07_16-BT3-Bezugsquellen d Lieferfirmen für Service- und Wartungsarbeiten.pdf
1992_07_16-BT3-Technische Beschreibung, Heizung, Sanitär, Lüftung.pdf
1992_07_27-2-07A-BT2-Eduard Peschek-2 Bauabschnitt Nassgruppe 2OG Achse 80-72-Sanitär und Abluft.pdf
1992_08_08-MA35A-2-412-92_Verteilerpläne 22421.pdf
1992_08_08-MA35A-2-412-92_Verteilerpläne 22422.pdf
1992_08_08-MA35A-2-412-92_Vorprüfung 22421.pdf
1992_08_10-560-RRP Architekten ZT-Sektor E,D Achse 55-39; Lageplan; BDA-Einreichpl.pdf
1992_08_10-560-RRP Architekten ZT-Sektor E,D, Achse 55-39 Lageplan; Parie A1-Einreichpl.pdf
1992_08_10-560-RRP Architekten ZT-Sektor E,D, Achse 55-39 Lageplan; VARParie B1-Einreichpl.pdf
1992_08_10-561-RRP Architekten ZT-Sektor E,D Achse 55-39; Grundriss EG; BDA-Einreichpl.pdf
1992_08_10-561-RRP Architekten ZT-Sektor E,D, Achse 55-39 Grundriss EG; Parie A2-Einreichpl.pdf
1992_08_10-561-RRP Architekten ZT-Sektor E,D, Achse 55-39 Grundriss EG; VARParie B2-Einreichpl.pdf
1992_08_10-562-RRP Architekten ZT-Sektor E,D Achse 55-39; Grundriss 1.OG; BDA-Einreichpl.pdf
1992_08_10-562-RRP Architekten ZT-Sektor E,D, Achse 55-39 Grundriss 1.OG; Parie A3-Einreichpl.pdf
1992_08_10-562-RRP Architekten ZT-Sektor E,D, Achse 55-39 Grundriss 1.OG; Parie B3-Einreichpl.pdf
1992_08_10-563-RRP Architekten ZT-Sektor E,D Achse 55-39; Schnitt A-A; BDA-Einreichpl.pdf
1992_08_10-563-RRP Architekten ZT-Sektor E,D, Achse 55-39 Schnitt A-A; Parie A4-Einreichpl.pdf
1992_08_10-563-RRP Architekten ZT-Sektor E,D, Achse 55-39 Schnitt A-A; VARParie B4-Einreichpl.pdf
1992_08_11-TÜV-Befund_Abnahmeprüfung_Vorprüfung_Aufzug 22421_22422.pdf
1992_08_17-MA35A-2-319-92_Festigkeitsberechnung 22341.pdf
1992_08_17-MA35A-2-319-92_Verteilerpläne 22340.pdf
1992_09_01-900-RRP Architekten ZT-Lageplan Sektor B-A; Achse 109-89; Parie A1-Bestandspl.pdf
1992_09_01-900-RRP Architekten ZT-Lageplan Sektor B-A; Achse 109-89; VARParie B1-Bestandspl.pdf
1992_09_01-901-RRP Architekten ZT-Grundriss EG Sektor B-A; Achse 109-89; Parie A2-Bestandspl.pdf
1992_09_01-901-RRP Architekten ZT-Grundriss EG Sektor B-A; Achse 109-89; Parie B2-Bestandspl.pdf
1992_09_01-902-RRP Architekten ZT-Grundriss 1.OG Sektor B-A; Achse 109-89; Parie A3-Bestandspl.pdf
1992_09_01-902-RRP Architekten ZT-Grundriss 1.OG Sektor B-A; Achse 109-89; Parie B3-Bestandspl.pdf
1992_09_01-903-RRP Architekten ZT-Grundriss 2.OG Sektor B-A Achse 109-89; Parie A4-Bestandspl.pdf
1992_09_01-903-RRP Architekten ZT-Grundriss 2.OG Sektor B-A Achse 109-89; Parie B4-Bestandspl.pdf
1992_09_01-904-RRP Architekten ZT-Grundriss DG Sektor B-A; Achse 109-89; Parie A5-Bestandspl.pdf
1992_09_01-904-RRP Architekten ZT-Grundriss DG Sektor B-A; Achse 109-89; Parie B5-Bestandspl.pdf
1992_09_01-905-RRP Architekten ZT-Schnitt A-A; B-B Sektor B-A; Achse 109-89; Parie A6-Bestandspl.pdf
1992_09_01-905-RRP Architekten ZT-Schnitt A-A; B-B Sektor B-A; Achse 109-89; VARParie B6-Bestandspl.pdf
1992_09_01-906-RRP Architekten ZT-Ansicht Sektor B-A; Achse 109-89; Parie A7-Bestandspl.pdf
1992_09_01-906-RRP Architekten ZT-Ansicht Sektor B-A; Achse 109-89; VARParie B7-Bestandspl.pdf
1992_09_04-RRP Architekten ZT-Baubeschreibung.pdf
1992_09_14-1-12A-BT3-Eduard Peschek-1OG, 3 Bauabschnitt, Achse 64-54 BT3-Heizung, Sanitär und Nassräumelüftung.pdf
1992_09_14-1-14A-BT3-Eduard Peschek-1OG, 3 Bauabschnitt, Achse 72-64 BT3-Heizung, Sanitär und Nassräumelüftung.pdf
1992_09_14-1-15A-BT3-Eduard Peschek-2OG, 3 Bauabschnitt, Achse 72-64 BT3-Heizung, Sanitär und Nassräumelüftung.pdf
1992_09_23-MA35A-2-319-92_Abnahmeprüfung 22340.pdf
1992_09_23-MA35A-2-319-92_Abnahmeprüfung 22341.pdf
1992_09_24-TÜV-Befund_Abnahmeprüfung_Aufzug 22340_22341.pdf
1992_09_25-1-09B-BT2-Eduard Peschek-2 Bauabschnitt 2OG Achse 80-72-Heizung, Sanitär und Nassraumentlüftung.pdf
1992_10_05-2-09-BT3-Eduard Peschek-Nassgruppe 2OG Achse 71-70, 3 Bauabschnitt, Achse 72-64-Sanitär und Abluft.pdf
1992_10_05-2-11-BT3-Eduard Peschek-Nassgruppe 2OG Achse 61-60, 3 Bauabschnitt, Achse 64-54-Sanitär und Abluft.pdf
1992_10_12-1-11D-BT2-Eduard Peschek-2 Bauabschnitt Bauteil 2 1OG Achse 82-71-Heizung und Sanitär Lager.pdf
1992_10_13-92 604C-Csernohorsky-E-Installation 1OG_B-Ausführungsplan.PDF
1992_10_13-92 605C-Csernohorsky-E-Installation 1OG_C-Ausführungsplan.PDF

DAS WIENER ERNST HAPPEL STADION

KAPITEL 2_Buch 3 | ARCHIVMATERIAL INKL. QUELLEN UND BEZÜGE

1992_10_13-92 606C-Csernohorsky-Elektroinstallation 2OG_A-Ausführungsplan.PDF
1992_10_13-92 606C-Csernohorsky-Elektroinstallation 2OG_A-Ausführungsplan_2.PDF
1992_10_14_RRP Architekten-1_Baubeschreibung.pdf
1992_10_14-92 600C-Csernohorsky-Elektroinstallation EG_A-Ausführungsplan.PDF
1992_10_14-92 601C-Csernohorsky-Elektroinstallation-Ausführungsplan.PDF
1992_10_14-92 602A-Csernohorsky-Elektroinstallation EG_C-Ausführungsplan.PDF
1992_10_14-92 607C-Csernohorsky-Elektroinstallation 2OG_B-Ausführungsplan.PDF
1992_10_19-92 608C-Csernohorsky-Elektroinstallation 2OG_C-Ausführungsplan.PDF
1992_10_23-2-08A-BT3-Eduard Peschek-Nassgruppe 1OG Achse 71-70, 3 Bauabschnitt, Achse 72-69-Sanitär und Abluft.pdf
1992_10_23-2-10A-BT3-Eduard Peschek-Nassgruppe 1OG Achse 61-60, 3 Bauabschnitt, Achse 64-54-Sanitär und Abluft.pdf
1992_11_11-Kone Sowitsch-Aufzugsplan_22565.pdf
1992_11_25-MA35A-2-412-92_Verteilerpläne2 22371.pdf
1992_11_27-83434-Kone Sowitsch-Lastenaufzug 22565-Ausführungspl.pdf
1992_11_28-MA35A-2-428-92_Festigkeitsberechnung 22565.pdf
1992_12_11-MA35A-2-428-92_Beschreibung 22565.pdf
1992_12_11-MA35A-2-428-92_Vorprüfung 22565.pdf
1992_12_11-MA35A-2-428-92_Zylinderbrechnung 22565.pdf
1992_12_11-TÜV-Beschreibung_Aufzugsanlage_22565.pdf
1993_01_20-920-RRP Architekten ZT-Lageplan Sektor F; Achse 80-72; Parie A1-Bestandspl.pdf
1993_01_20-920-RRP Architekten ZT-Lageplan Sektor F; Achse 80-72; VARParie B1-Bestandspl.pdf
1993_01_20-921-RRP Architekten ZT-Erdgeschoss Sektor F; Achse 80-72; Parie A2-Bestandspl.pdf
1993_01_20-921-RRP Architekten ZT-Erdgeschoss Sektor F; Achse 80-72; VARParie B2-Bestandspl.pdf
1993_01_20-922-RRP Architekten ZT-1.Obergeschoss Sektor F; Achse 80-72; Parie A3-Bestandspl.pdf
1993_01_20-922-RRP Architekten ZT-1.Obergeschoss Sektor F; Achse 80-72; VARParie B3-Bestandspl.pdf
1993_01_20-923-RRP Architekten ZT-2.Obergeschoss Sektor F; Achse 80-72; Parie A4-Bestandspl.pdf
1993_01_20-923-RRP Architekten ZT-2.Obergeschoss Sektor F; Achse 80-72; VARParie B4-Bestandspl.pdf
1993_01_20-924-RRP Architekten ZT-Dachgeschoss Sektor F; Achse 80-72; Parie A5-Bestandspl.pdf
1993_01_20-924-RRP Architekten ZT-Dachgeschoss Sektor F; Achse 80-72; VARParie B5-Bestandspl.pdf
1993_01_20-925-RRP Architekten ZT-Schnitt A-A Sektor F; Achse 80-72; Parie A6-Bestandspl.pdf
1993_01_20-925-RRP Architekten ZT-Schnitt A-A Sektor F; Achse 80-72; VARParie B6-Bestandspl.pdf
1993_01_20-926-RRP Architekten ZT-Ansicht Sektor F; Achse 80-72; Parie A7-Bestandspl.pdf
1993_01_20-926-RRP Architekten ZT-Ansicht Sektor F; Achse 80-72; VARParie B7-Bestandspl.pdf
1993_03_16-930-RRP Architekten ZT-Lageplan Sektor E; Achse 72-65; Parie A1-Bestandspl.pdf
1993_03_16-930-RRP Architekten ZT-Lageplan Sektor E; Achse 72-65; VARParie B1-Bestandspl.pdf
1993_03_16-931-RRP Architekten ZT-Grundriss Erdgeschoss Sektor E; Achse 72-54; Parie A2-Bestandspl.pdf
1993_03_16-931-RRP Architekten ZT-Grundriss Erdgeschoss Sektor E; Achse 72-54; VARParie B2-Bestandspl.pdf
1993_03_16-932-RRP Architekten ZT-Grundriss 1.Obergeschoss Sektor E; Achse 72-54; Parie A3-Bestandspl.pdf
1993_03_16-932-RRP Architekten ZT-Grundriss 1.Obergeschoss Sektor E; Achse 72-54; VARParie B3-Bestandspl.pdf
1993_03_16-933-RRP Architekten ZT-Grundriss 2.Obergeschoss Sektor E; Achse 72-54; Parie A4-Bestandspl.pdf
1993_03_16-933-RRP Architekten ZT-Grundriss 2.Obergeschoss Sektor E; Achse 72-54; VARParie B4-Bestandspl.pdf
1993_03_16-934-RRP Architekten ZT-Grundriss Dachgeschoss Sektor E; Achse 72-54; Parie A5-Bestandspl.pdf
1993_03_16-934-RRP Architekten ZT-Grundriss Dachgeschoss Sektor E; Achse 72-54; VARParie B5-Bestandspl.pdf
1993_03_16-935-RRP Architekten ZT-Schnitt A-A; B-B Sektor E; Achse 72-54; Parie A6-Bestandspl.pdf
1993_03_16-935-RRP Architekten ZT-Schnitt A-A; B-B Sektor E; Achse 72-54; VARParie B6-Bestandspl.pdf
1993_03_16-936-RRP Architekten ZT-Ansicht Sektor E; Achse 72-54; Parie A7-Bestandspl.pdf
1993_03_16-936-RRP Architekten ZT-Ansicht Sektor E; Achse 72-54; VARParie B7-Bestandspl.pdf
1993_03_16-940-RRP Architekten ZT-Lageplan Sektor E-D; Achse 55-39; Parie A1-Bestandspl.pdf
1993_03_16-940-RRP Architekten ZT-Lageplan Sektor E-D; Achse 55-39; VARParie B1-Bestandspl.pdf
1993_03_16-940-RRP Architekten ZT-Lageplan Sektor E-D; Achse 55-39; VARParie C1-Bestandspl.pdf
1993_03_16-941-RRP Architekten ZT-Grundriss EG Sektor E-D; Achse 55-39; Parie A2-Bestandspl.pdf
1993_03_16-941-RRP Architekten ZT-Grundriss EG Sektor E-D; Achse 55-39; Parie B2-Bestandspl.pdf
1993_03_16-942-RRP Architekten ZT-Grundriss 1.OG Sektor E-D; Achse 55-39; Parie A3-Bestandspl.pdf
1993_03_16-942-RRP Architekten ZT-Grundriss 1.OG Sektor E-D; Achse 55-39; VARParie B3-Bestandspl.pdf
1993_03_16-943-RRP Architekten ZT-Schnitt A-A Sektor E-D; Achse 55-39; Parie A4-Bestandspl.pdf
1993_03_16-943-RRP Architekten ZT-Schnitt A-A Sektor E-D; Achse 55-39; VARParie B4-Bestandspl.pdf
1993_04_14-MA35A-2-428-92_Verteilerpläne 22565.pdf
1994_02_15-Csernohorsky-Bürozubau_Stadion_MA4-Verteilershemem, Ausführungspläne.pdf
1994_10_01-RRP Architekten-Amtshaus_als_Zubau_zum_EHS_Architektengruppe_Requat.pdf
1994_10_03-ÖIST_Gutachten_Hauptspielfeld.pdf
1995_06_10-112-DI Dr Klement-DI Kratzer_Überprüfung der Dachkonstruktion, Ergänzung zu GZ 11-94.pdf
1996_12_10-Ing Brückner-Grundriss EG.pdf
1997_07_01-xxx-Ing Wozak&Ing Werl-Umbauarbeiten TSA Club Sektor C-D_Achse 17-36-Einreichpl.pdf
1998_06_05-Blatt 1-Planverfassung-Grundstücksplan 1-Vermessungspl.pdf

1998_12_01-1-RRP Architekten ZT-Institut f Medizin_Grundriss-Vorentwurf.PDF
1998_12_01-2-RRP Architekten ZT-Institut f Medizin_Grundriss Variante-Vorentwurf.pdf
1999_10_01-Conproject-Innenringentwässerung-Werkpl.pdf
2000_xx_xx-VOEST-ALPINE-HEBAG_Projektbeschreibung_Version 1.pdf
2000_xx_xx-VOEST-ALPINE-HEBAG_Projektbeschreibung_Version 2.pdf
2001_08_08-178-Bundesdenkmalamt_Information_Denkmäler in 1020 Wien.pdf
2002_12_09-Bestätigung_MA37-2-100-2002_Fertigstellungsanzeige.pdf
2004_03_31-65-RRP Architekten ZT-Übersichtsplan Sitzplätze-Bestandspl.PDF
2004_04_27-MA37BB-2-87-2004_Baubeschreibung.pdf
2004_04_28-100-RRP Architekten ZT-Zu- und Umbauarbeiten Lageplan_Stempel-Einreichpl.pdf
2004_04_28-100-RRP Architekten ZT-Zu- und Umbauarbeiten Lageplan-Einreichpl.pdf
2004_04_28-101-RRP Architekten ZT-Zu- und Umbauarbeiten Grundriss EG, Kanal Parie A-Einreichpl.pdf
2004_04_28-101-RRP Architekten ZT-Zu- und Umbauarbeiten Grundriss EG, Kanal VARParie C-Einreichpl.pdf
2004_04_28-101-RRP Architekten ZT-Zu- und Umbauarbeiten Grundriss EG, Kanal_Stempel-Einreichpl.pdf
2004_04_28-102-RRP Architekten ZT-Zu- und Umbauarbeiten Grundriss 1.Obergeschoss Parie A-Einreichpl.pdf
2004_04_28-102-RRP Architekten ZT-Zu- und Umbauarbeiten Grundriss 1.Obergeschoß VARParie C-Einreichpl.pdf
2004_04_28-102-RRP Architekten ZT-Zu- und Umbauarbeiten Grundriss 1.Obergeschoß_stempel-Einreichpl.pdf
2004_04_28-103-RRP Architekten ZT-Zu- und Umbauarbeiten Grundriss 2.Obergeschoss Parie A-Einreichpl.pdf
2004_04_28-103-RRP Architekten ZT-Zu- und Umbauarbeiten Grundriss 2.Obergeschoß VARParie C-Einreichpl.pdf
2004_04_28-103-RRP Architekten ZT-Zu- und Umbauarbeiten Grundriss 2.Obergeschoß_stempel-Einreichpl.pdf
2004_04_28-104-RRP Architekten ZT-Zu- und Umbauarbeiten Dachdraufsicht Parie A-Einreichpl.pdf
2004_04_28-104-RRP Architekten ZT-Zu- und Umbauarbeiten Dachdraufsicht VARParie C-Einreichpl.pdf
2004_04_28-104-RRP Architekten ZT-Zu- und Umbauarbeiten Dachdraufsicht_Stempel-Einreichpl.pdf
2004_04_28-105-RRP Architekten ZT-Schnitte A-A, Kontrollraum, Studios, Tribünenerw-Einreichpl.pdf
2004_04_28-105-RRP Architekten ZT-Zu- und Umbauarbeiten Schnitt A-A Parie A-Einreichpl.pdf
2004_04_28-105-RRP Architekten ZT-Zu- und Umbauarbeiten Schnitt A-A VARParie C-Einreichpl.pdf
2004_04_28-106-RRP Architekten ZT-Zu- und Umbauarbeiten Schnitt B-B Parie A-Einreichpl.pdf
2004_04_28-106-RRP Architekten ZT-Zu- und Umbauarbeiten Schnitt B-B VARPaerie C-Einreichpl.pdf
2004_04_28-107-RRP Architekten ZT-Zu- und Umbauarbeiten Ansicht Paerie A VAR2-Einreichpl.pdf
2004_04_28-107-RRP Architekten ZT-Zu- und Umbauarbeiten Ansicht Parie A-Einreichpl.pdf
2004_04_28-107-RRP Architekten ZT-Zu- und Umbauarbeiten Ansicht-Einreichpl.pdf
2004_04_28-110-RRP Architekten ZT-Stadieninnenraum, Sitzplätze, Sektoren; Parie A10-Einreichpl.pdf
2004_04_28-110-RRP Architekten ZT-Stadieninnenraum, Sitzplätze, Sektoren; VARParie A10-Einreichpl.pdf
2004_04_28-111-RRP Architekten ZT-Sektor C, Stadieninnenraum, Verkehrswegbreiten; Parie A11-Einreichpl.pdf
2004_04_30-100-RRP Architekten ZT-Zu- und Umbauarbeiten Lageplan-Einreichpl.pdf
2004_05_27-HKLS-EI-701-Vasko + Partner-HKLS; Schema Lüftung; Parie A18-Einreichpl.pdf
2004_05_27-HKLS-EI-702-Vasko + Partner-HKLS; Schema Kälte; Parie A19-Einreichpl.pdf
2004_06_07-1618-04-1375a-RRP Architekten ZT-Projektbeschreibung f. d. Zu- und Umbauten-Projektbeschreibung.pdf
2004_06_07-MA36-V-Ansuchen um Eignungsfeststellung gemäß Wiener Veranstaltungsstättengesetz.pdf
2004_06_08-GZ 526 03-Vasko + Partner-Tech. Beschreibung Gebäutechnik VIP-Bereich-Technische Beschreibung.pdf.pdf
2004_06_08-HKLS-EI-100-Vasko + Partner-HKLS Lüftung, Kälte; Grundriss EG; Parie A13-Einreichpl.pdf
2004_06_08-HKLS-EI-101-Vasko + Partner-HKLS Lüftung, Kälte; Grundriss 1.OG; Parie A14-Einreichpl.pdf
2004_06_08-HKLS-EI-102-Vasko + Partner-HKLS Lüftung, Kälte; Grundriss 2.OG; Parie A15-Einreichpl.pdf
2004_06_08-HKLS-EI-103-Vasko + Partner-HKLS Lüftung, Kälte; Grundriss Dachdrausicht; Parie A16-Einreichpl.pdf
2004_06_08-HKLS-EI-104-Vasko + Partner-HKLS Lüftung, Kälte; Grundriss Sitzplätze; Parie A17-Einreichpl.pdf
2004_06_15-RRP Architekten ZT-Korrespondenz Zugangssystem EHS.pdf
2004_06_23-Vasko+Partner-GZ 447-04_Bauphysik EURO 2008.pdf
2004_07_04-1303_EAV-EIB-schema.dwg
2004_07_07_07A-EAV_Bestandsplan_Zutrittskontrollsystem_Switch 100-900.dwg
2004_07_15-Wr. Stadthalle-08-W.T.-Zutrittskontrollsystem Erdgeschoss Achse 10.PDF
2004_07_17-1301_EAV_Energie Verteilungsschema.DWG
2004_07_17-1302-EAV-LWL-schema-Detailpl.dwg
2004_07_17-1304-EAV-Verteilerschema.dwg
2004_07_17-190-12-01-EAV-Elektro-Bestandsplan.PDF
2004_07_17-190-13-01-EAV-Energie Verteilungsschema.PDF
2004_07_17-190-13-02-EAV-Backbone-LWL-Schema.PDF
2004_07_17-190-13-03-EAV-EIB- und Steuerleitungen.PDF
2004_07_20-190-13-04-EAV-Verteilerschema.PDF
2004_07_21-1190-KK200-EAV Emersberger-Verteilerpläne-Klemmkästen-25polig. Steuerleitung.pdf
2004_07_21-1190-KK300-EAV Emersberger-Verteilerpläne-Klemmkästen-25polig. Steuerleitung.pdf
2004_07_21-1190-KK400-EAV Emersberger-Verteilerpläne-Klemmkästen-25polig. Steuerleitung.pdf
2004_07_21-1190-KK500-EAV Emersberger-Verteilerpläne-Klemmkästen-25polig. Steuerleitung.pdf
2004_07_21-1190-KK600-EAV Emersberger-Verteilerpläne-Klemmkästen-25polig. Steuerleitung.pdf

DAS WIENER ERNST HAPPEL STADION

KAPITEL 2_Buch 3 | ARCHIVMATERIAL INKL. QUELLEN UND BEZÜGE

2004_07_21-1190-KK700-EAV Emersberger-Verteilerpläne-Klemmkästen-25polig_Steuerleitung.pdf
2004_07_21-1190-KK800-EAV Emersberger-Verteilerpläne-Klemmkästen-25polig_Steuerleitung.pdf
2004_07_21-190-IT_100-EAV Emersberger-Verteilerpläne-IT Schränke.pdf
2004_07_21-190-IT_200-EAV Emersberger-Verteilerpläne-IT Schränke.pdf
2004_07_21-190-IT_300-EAV Emersberger-Verteilerpläne-IT Schränke.pdf
2004_07_21-190-IT_400-EAV Emersberger-Verteilerpläne-IT Schränke.pdf
2004_07_21-190-IT_500-EAV Emersberger-Verteilerpläne-IT Schränke.pdf
2004_07_21-190-IT_600-EAV Emersberger-Verteilerpläne-IT Schränke.pdf
2004_07_21-190-IT_700-EAV Emersberger-Verteilerpläne-IT Schränke.pdf
2004_07_21-190-IT_800-EAV Emersberger-Verteilerpläne-IT Schränke.pdf
2004_07_21-190-IT_900-EAV Emersberger-Verteilerpläne-IT Schränke.pdf
2004_07_21-190-KK100-EAV Emersberger-Verteilerpläne-Klemmkästen-25polig_Steuerleitung.pdf
2004_07_21-190-OD100-EAV Emersberger-Verteilerpläne-Outdoor-Schränke.pdf
2004_07_21-190-OD200-EAV Emersberger-Verteilerpläne-Outdoor-Schränke.pdf
2004_07_21-190-OD301-EAV Emersberger-Verteilerpläne-Outdoor-Schränke.pdf
2004_07_21-190-OD302-EAV Emersberger-Verteilerpläne-Outdoor-Schränke.pdf
2004_07_21-190-OD401-EAV Emersberger-Verteilerpläne-Outdoor-Schränke.pdf
2004_07_21-190-OD403-EAV Emersberger-Verteilerpläne-Outdoor-Schränke.pdf
2004_07_21-190-OD404-EAV Emersberger-Verteilerpläne-Outdoor-Schränke.pdf
2004_07_21-190-OD501-EAV Emersberger-Verteilerpläne-Outdoor-Schränke.pdf
2004_07_21-190-OD502-EAV Emersberger-Verteilerpläne-Outdoor-Schränke.pdf
2004_07_21-190-OD601-EAV Emersberger-Verteilerpläne-Outdoor-Schränke.pdf
2004_07_21-190-OD602-EAV Emersberger-Verteilerpläne-Outdoor-Schränke.pdf
2004_07_21-190-OD701-EAV Emersberger-Verteilerpläne-Outdoor-Schränke.pdf
2004_07_21-190-OD702-EAV Emersberger-Verteilerpläne-Outdoor-Schränke.pdf
2004_07_21-190-OD800-EAV Emersberger-Verteilerpläne-Outdoor-Schränke.pdf
2004_07_21-190-OD901-EAV Emersberger-Verteilerpläne-Outdoor-Schränke.pdf
2004_07_21-190-OD902-EAV Emersberger-Verteilerpläne-Outdoor-Schränke.pdf
2004_07_26-190-EIB200-EAV Emersberger-Verteilerpläne.pdf
2004_07_26-190-EIB600-EAV Emersberger-Verteilerpläne.pdf
2004_08_09-EAV-Outdoorverteiler Rittal-Werk-1999_01_20.dwg
2004_08_13-Nortech-Elektroanl. u. Verteilerbau-IT EDV-LWL Messung-EDV_S100.pdf
2004_08_13-Nortech-Elektroanl. u. Verteilerbau-IT EDV-LWL Messung-EDV_S200.pdf
2004_08_13-Nortech-Elektroanl. u. Verteilerbau-IT EDV-LWL Messung-EDV_S300.pdf
2004_08_13-Nortech-Elektroanl. u. Verteilerbau-IT EDV-LWL Messung-EDV_S400.pdf
2004_08_13-Nortech-Elektroanl. u. Verteilerbau-IT EDV-LWL Messung-EDV_S600.pdf
2004_08_13-Nortech-Elektroanl. u. Verteilerbau-IT EDV-LWL Messung-EDV_S700.pdf
2004_08_13-Nortech-Elektroanl. u. Verteilerbau-IT EDV-LWL Messung-EDV_S800.pdf
2004_08_13-Nortech-Elektroanl. u. Verteilerbau-IT EDV-LWL Messung-EDV_S900.pdf
2004_08_23-EAV-IT Messungen-Installation Prüfung.xls
2004_08_26-EAV-Aufstellung EIB-Befehle.xls
2004_11_04-2006_07_28-5900_043-DI Schweighofer_Befunde Beschauten.pdf
2004_12_09-xxxx-Ing Krejci-Übersicht Netzersatzanlagen Öl-Tank 16000L-Einreichpl.pdf
2004_12_28-MA37A-36294-01-2004_Baubeschreibung.pdf
2005_01_31-952-RRP Architekten ZT-Übersichtsplan VIP-Center Grundrisse EG, 1.OG,2.OG,DDS Schnitt A-A-Ausführungspl.PDF
2005_02_28-2005_12_09-043-DI Schneider_Befunde Eisen_Betondruckfestigkeit.pdf
2005_03_03-160-RRP Architekten ZT-Skidata Drehkreuze-Planimport.PDF
2005_03_03-MA37BB-2-87-2004_Befund.pdf
2005_04_06-65A-RRP Architekten ZT-Zu- und Umbauarbeiten Stadieninnenraum Schnitt TribüneAnzeigetafel-Entwurf.PDF
2005_04_12-300G-RRP Architekten ZT-Grundriss Erdgeschoss Garderoben Notstrom-Ausführungspl.PDF
2005_04_12-700D-RRP Architekten ZT-Grundriss Erdgeschoss Büros-Medien Achse 4-11-Ausführungspl.PDF
2005_04_20-420-RRP Architekten ZT-Aggregaterraum Schnitt AR1-Ausführungspl.PDF
2005_06_09-1670-1-Vordach-Rudolf Metallbau-Vordach VIP Tribüne Grundriss,Ansicht,Schnitte,Details-Vorabzug.PDF
2005_06_21-621A-RRP Architekten ZT-Wandansicht 1. 2.OG, Schnitt, Achse 110,Bar&Ausgabe-Ausführungspl.PDF
2005_07_04-623-RRP Architekten ZT-VIP Bar 1&2, Stehpulte, 1OG, Grundriss, Ansichten, Schnitte-Ausführungspl.PDF
2005_07_04-624-RRP Architekten ZT-VIP BAR-3 2OG Grundriss, Ansichten, Schnitte-Ausführungspl.PDF
2005_07_04-625-RRP Architekten ZT-Übersichtsplan VIP-Center für Möbeltischlerarbeiten Grundriss 1.OG, 2.OG-Ausführungspl.PDF
2005_07_11-1670-3-1ag-Rudolf Metallbau-Glasgeländer Stiege 3 VIP Center-Freigabepf.PDF
2005_07_12-1670-4-1ag-Rudolf Metallbau-Gittergeländer Stiege Büro BS1 Achse 9-10-Freigabepf.PDF
2005_07_13-300H-RRP Architekten ZT-Grundriss Erdgeschoß Garderoben_Notstrom_Schnitt Duschen-Ausführungspl.pdf
2005_07_18-1670-3-1A-Rudolf Metallbau-Glasgeländer Stiege 3 VIP-Center-Ausführungspl.PDF
2005_07_28-1670-006-Rudolf Metallbau-1OG-Alu Portale Ausgang VIP Bereich-Freigabepf.PDF
2005_08_01-1670-005-1ag-Rudolf Metallbau-EG-Gitterort lt. Bestand Achse 6-7-Freigabepf.PDF

2005_08_01-1670-005-2ag-Rudolf Metallbau-EG-Gittertor lt. Bestand Steige 306-Freigabepf.PDF
2005_08_01-1670-005-3ag-Rudolf Metallbau-EG-Gittertor lt. Bestand Steige 305-Freigabepf.PDF
2005_08_05-1670-3-5ag-Rudolf Metallbau-Glasgeländer VIP-Center EG-1OG Blatt1-Freigabepf.PDF
2005_08_05-1670-3-6ag-Rudolf Metallbau-Glasgeländer VIP-Center EG-1OG Blatt2-Freigabepf.PDF
2005_08_05-1670-3-7ag-Rudolf Metallbau-Glasgeländer VIP-Center EG-1OG Blatt3-Freigabepf.PDF
2005_08_05-1670-3-8ag-Rudolf Metallbau-Glasgeländer VIP-Center EG-1OG Blatt4-Freigabepf.PDF
2005_08_05-1670-3-9ag-Rudolf Metallbau-Glasgeländer VIP-Center EG-1OG Blatt5-Freigabepf.PDF
2005_08_12-1670-3-8A-Rudolf Metallbau-Glasgeländer VIP-Center EG-1OG Blatt4-Ausführungspl.PDF
2005_08_23-A51023-M-001-0-Zauner Anlagenbau-HKLS 1OG-Montagepl.PDF
2005_08_23-A51023-M-002-0-Zauner Anlagenbau-HKLS 2OG-Montagepl.PDF
2005_08_23-A51023-M-003-0-Zauner Anlagenbau-HKLS 3OG-Montagepl.PDF
2005_08_25-1670-4-3A-Rudolf Metallbau-Gittergeländer Steige Büro BS1 Achse 9-10-Blatt2-Ausführungspl.PDF
2005_09_05-Rudolf-BVH EHS - Gewischtsschlosserarbeiten 1 Vordach Statik-Aktenvermerk.pdf
2005_09_07-100-RRP Architekten ZT-Zu- und Umbauarbeiten Lageplan-Einreichpl.pdf
2005_09_07-101-RRP Architekten ZT-Zu- und Umbauarbeiten Grundriss EG, Kanal Parie A-Einreichpl.pdf
2005_09_07-101-RRP Architekten ZT-Zu- und Umbauarbeiten Grundriss EG, Kanal-Einreichpl.pdf
2005_09_07-102-RRP Architekten ZT-Zu- und Umbauarbeiten Grundriss 1.Obergeschoss-Einreichpl.pdf
2005_09_07-103-RRP Architekten ZT-Zu- und Umbauarbeiten Grundriss 2.Obergeschoss-Einreichpl.pdf
2005_09_07-104-RRP Architekten ZT-Zu- und Umbauarbeiten Dachdraufsicht-Einreichpl.pdf
2005_09_07-106-RRP Architekten ZT-Zu- und Umbauarbeiten Schnitt B-B-Einreichpl.pdf
2005_09_07-120-RRP Architekten ZT-Zu- und Umbauarbeiten Lageplan-Auswechslungspl.pdf
2005_09_07-121-RRP Architekten ZT-Zu- und Umbauarbeiten Grundriss EG, Kanal-Auswechslungspl.pdf
2005_09_07-122-RRP Architekten ZT-Zu- und Umbauarbeiten Grundriss 1Obergeschoß-Auswechslungspl.pdf
2005_09_07-123-RRP Architekten ZT-Zu- und Umbauarbeiten Grundriss 2Obergeschoß-Auswechslungspl.pdf
2005_09_07-126-RRP Architekten ZT-Zu- und Umbauarbeiten Schnitt B-B-Auswechslungspl.pdf
2005_09_08-1670-4-6A-Rudolf Metallbau-Gittergeländer Steige Achse 5-6-Blatt1-Ausführungspl.PDF
2005_09_15-RRP_MA36-4446-2005-47-Änderungsbeschreibung.pdf
2005_09_21-052-Alcatel_Einreichplan-neue Behördenfunkanlage.pdf
2005_10_11-045-RRP_Änderungsbeschreibung_Zu- und Umbauten.pdf
2005_10_18-AX1OG_BM_104-AXIMA-1OG Büro Medien-Freigabepf.PDF
2005_11_03-MA37BB-47819-1-2005_Aktenvermerk.pdf
2005_11_29-111-RRP Architekten ZT-Sektor C Verkehrswegbreiten, Sektor E Rollstuhlplätze-Einreichpl.pdf
2005_11_29-112-RRP Architekten ZT-Sektor B, Rang 3 TV-Studios, Kontrollraum, Medienplätze-Einreichpl.pdf
2005_12_21-Ferro&Partner ZT-Statistische Berechnung - Auflagerbemessung f. Glas- und Steigengeländer.pdf
2006_01_23-130-RRP Architekten ZT-Zu- und Umbauarbeiten Lageplan-Einreichpl.pdf
2006_01_23-131-RRP Architekten ZT-Zu- und Umbauarbeiten Grundriss 1. OG Rang 1-2-Einreichpl.PDF
2006_01_23-132-RRP Architekten ZT-Zu- und Umbauarbeiten Grundriss Rand 2-3-Einreichpl.PDF
2006_01_23-133-RRP Architekten ZT-Zu- und Umbauarbeiten Schnitte, Ansicht, Schaubild-Einreichpl.pdf
2006_01_23-134-RRP Architekten ZT-Zu- und Umbauarbeiten Stadieninnenraum Gesamt-Einreichpl.pdf
2006_01_23-135-RRP Architekten ZT-Zu- und Umbauarbeiten Verkehrswegbreiten-Nachweis-Einreichpl.pdf
2006_02_03-303A-RRP Architekten ZT-Ehrenhalle Erdgeschoß Grundriss u Deckenspiegel-Ausführungspl.pdf
2006_02_09-302B-RRP Architekten ZT-Mixed Zone-Flash Zone_Erdgeschoß_Grundriss u Deckensp-Ausführungspl.pdf
2006_02_13-1618-06-0399-RRP Architekten ZT-Brandschutzkonzept für die Zu- und Umbauten-Brandschutzkonzept.pdf
2006_02_13-920-RRP Architekten ZT-Grundriss Erdgeschoss-Brandschutzkonzept.pdf
2006_02_13-921-RRP Architekten ZT-Grundriss 1. Obergeschoss-Brandschutzkonzept.pdf
2006_02_13-922-RRP Architekten ZT-Grundriss 2. Obergeschoss-Brandschutzkonzept.pdf
2006_03_29-304D-RRP Architekten ZT-Grundriss EG Verwaltungsbereich u Deckenspiegel-Ausführungspl.pdf
2006_03_30-301B-RRP Architekten ZT-Grundriss Erdgeschoß Polizei_Rotes Kreuz-Ausführungspl.pdf
2006_04_18-306-RRP Architekten ZT-Grundriss Erdgeschoss Radio, TV-Studio,Grundriss, Schnitt-Ausführungspl.PDF
2006_05_03-64G-RRP Architekten ZT-Zu- und Umbauarbeiten Stadieninnenraum, Sitzplätze, Sektoren-Entwurf.PDF
2006_05_11-430A-RRP Architekten ZT-Medienplätze, Studios, Einsatzraum Sektor B, Rang 3 Grundriss-Ausführungspl.PDF
2006_05_11-431A-RRP Architekten ZT-Studios,Einsatzraum,Medien, Sektor B, Rang 3, Grundrisse, Schnitte-Ausführungspl.PDF
2006_06_06-75A-RRP Architekten ZT-Schreibpulte aus Bestand Sektor B, Rang 3 Achse 3-8-Ausführungspl.PDF
2006_06_06-78-RRP Architekten ZT-Zu- und Umbauarbeiten Gesamtschnitt Anzeigetafel Grundriss Sektoren D-E-F-Entwurf.PDF
2006_06_14-77va-RRP Architekten ZT-Zu- und Umbauarbeiten Stadieninnenraum, Medien UEFA 08 Sektor B, Rang 3-Entwurf.PDF
2006_06_22-RRP Architekten ZT-Bestehende Nettositzplatzkapazität.pdf
2006_07_03-64H-RRP Architekten ZT-Zu- und Umbauarbeiten Stadieninnenraum, Sitzplätze, Sektoren-Entwurf.PDF
2006_07_03-917-RRP Architekten ZT-3Obergeschoss-Übersichtspl.PDF
2006_07_20-930-RRP Architekten ZT-Übersichtsplan Erdgeschoss Raumprogramm UEFA EM 2008-Ausführungspl.PDF
2006_07_20-931-RRP Architekten ZT-Übersichtsplan 1.Obergeschoss Raumprogramm UEFA EM 2008-Ausführungspl.PDF
2006_08_11-MA37BB-47819-1-2005_Fertigstellungsanzeige.pdf
2006_08_14-914-RRP Architekten ZT-Erdgeschoss-Übersichtspl.PDF
2006_08_14-915-RRP Architekten ZT-1.Obergeschoss-Übersichtspl.PDF

DAS WIENER ERNST HAPPEL STADION

KAPITEL 2_Buch 3 | ARCHIVMATERIAL INKL. QUELLEN UND BEZÜGE

2006_08_14-916-RRP Architekten ZT-2.Obergeschoss-Übersichtspl.PDF
2006_09_06-32-RRP Architekten ZT-1. Obergeschoss Räume 1. & 2. Rang-Vorentwurf.PDF
2006_09_06-35-RRP Architekten ZT-Schnitt EURO 2008 AUSbaustufe 2-Vorentwurf.PDF
2006_09_21-34-RRP Architekten ZT-Dachdraufsicht, Räume Rang 3-Vorentwurf.PDF
2006_09_21-64I-RRP Architekten ZT-Zu- und Umbauarbeiten Stadieninnenraum Sitzplätze Sektoren mit Rang 2 Erweiterung-Entwurf.PDF
2006_09_25-30-RRP Architekten ZT-Lageplan EURO2008 Ausbaustufe 2-Vorentwurf.PDF
2006_10_23-130-RRP Architekten ZT-Lageplan Zu-und Umbauten_Stempel-Einreichpl.pdf
2006_10_23-130-RRP Architekten ZT-Lageplan Zu-und Umbauten-Einreichpl.pdf
2006_11_27-EURO 2008-Raumnummernplan Level+1.PDF
2006_11_30-GZ 551 06-Vasko + Partner-Tech. Beschreibung Gebäutetechnik Bauphase 2-Technische Beschreibung.pdf.pdf
2006_11_30-HT-H-EIN-700-Vasko + Partner-Sektor D,E, Heizung-Anlagenschema.pdf
2006_11_30-HT-K-EIN-702-Vasko + Partner-Sektor E, Kälte-Anlagenschema.pdf
2006_11_30-HT-L-EIN-101-Vasko + Partner-Achse 39-55, Grundriss 1.Rang, Lüftung-Einreichpl.pdf
2006_11_30-HT-L-EIN-102-Vasko + Partner-Achse 59-71, Grundriss 1.Rang, Lüftung-Einreichpl.pdf
2006_11_30-HT-L-EIN-103-Vasko + Partner-WC-Gruppen, Grundriss 3.Rang, Lüftung-Einreichpl.pdf
2006_11_30-HT-L-EIN-701-Vasko + Partner-Sektor A-F, Lüftung-Anlagenschema.pdf
2006_12-RRP Architekten-MA36-38315_A1_Baubeschreibung.pdf
2007_01_01-Conproject-Tribünenüberdachung_Übersicht A3-Skizze.pdf
2007_01_01-Conproject-Tribünenüberdachung_Übersicht A4-Skizze.pdf
2007_03_01-P501353-02 V7-Nüssli GmbH-Detail Schnitt Tribüne.pdf
2007_03_07-072-DI Bernhard Schweighofer_Fertigstellungsanzeige_Zu- Umbau EHS.pdf
2007_03_22-P501353-03 V7-Nüssli GmbH-Ausschnitt Tribüne.pdf
2007_03_22-P501353-04 V7-Nüssli GmbH-Detail Schnitt Tribüne.pdf
2007_03_22-P501353-05 V7-Nüssli GmbH-Grundriss-Tribüne.pdf
2007_03_22-P501353-06 V7 Grundriss-Nüssli GmbH-Grundriss Tribüne Rollstuhlpedest.pdf
2007_06_13-115-RRP Architekten ZT-PV Lageplan_Grundriss_schnitt_Ansicht-Einreichpl.pdf
2007_07_23-821H-RRP Architekten ZT-Lageplan SMC,RMC,PK-Aussenanlagenpl.PDF
2007_08_01-Knotz-PV Technische Beschreibung.pdf
2007_08_04-MA36-4446-2005-46-Prüfstelle für Brandschutztechnik-Brandschutzmaßnahmen-Brandschutzkonzept.pdf
2007_08_21-fleck-Grundriss_PV Sektor F_1-100.PDF
2007_08_22-fleck-Schnitt_PV Sektor F_1-50.PDF
2007_08_28-Ing Brückner-Beiblatt PV Achse 69-80 EURO 2008.pdf
2007_09_07-071-MA37_Konsensübermittlung_MA37BB-2-87-2004 u. MA37BB-42241-1-2005_bauliche Änderungen.pdf
2007_10_11-309250POA-Kone-Personenaufzug 30925-Einreichpl.pdf
2007_10_15-Fiedler-Skizze Blitzschutz.pdf
2007_11_05-136-RRP Architekten ZT-Stadieninnenraum Finalspielen der UEFA EM-2008; Parie A2-Einreichpl.pdf
2007_11_05-137-RRP Architekten ZT-Zu- und Umbauarbeiten, Umbau Ehrenloge, Grundrisse, Schnitte; Parie A3-Einreichpl.pdf
2007_11_05-138-RRP Architekten ZT-Stadieninnenraum Vorrundenspielen der UEFA EM-2008; Parie A4-Einreichpl.pdf
2007_11_05-RRP_MA36-470-2007-56-Änderunsbeschreibung.pdf
2007_11_07-941I-Heintz u Partner-Sektor B Anschluss C-Abrechnungspl.pdf.pdf
2007_11_19-139-RRP Architekten ZT-Entfluchtung Sek. B Rang 3, Stg. 306 zu Vorrunden- u Viertelfinale-Einreichpl.pdf
2008_01_07-141B-RRP Architekten ZT-Stadionmediencenter, Grundrisse-Einreichpl.pdf
2008_01_07-142B-RRP Architekten ZT-Stadionmediencenter, Ansicht, Schnitt-Einreichpl.pdf
2008_01_10-143-RRP Architekten ZT-Stadionmediencenter, Grundrisse, Ansicht, Schnitt-Einreichpl.pdf
2008_01_10-144-RRP Architekten ZT-Stadionmediencenter, Grundrisse, Ansicht-Einreichpl.pdf
2008_01_17-EURO 2008-Raumnummernplan Level+2.PDF
2008_01_21-140B-RRP Architekten ZT-Stadionmediencenter, Lageplan,SMC, Kabelbrücke, Fussgängerbrücke-Einreichpl.pdf
2008_03_25-150-RRP Architekten ZT-Notausgänge VIP-Center-Sektor B - 1.OG Parie A1 VAR2-Einreichpl.pdf
2008_03_25-150-RRP Architekten ZT-Notausgänge VIP-Center-Sektor B - 1.OG Parie A1-Einreichpl.pdf
2008_03_25-151-RRP Architekten ZT-Schaffung Notausgänge VIP-Center-Sektor B - 2.OG (Galerie) Parie A2 VAR6-Einreichpl.pdf
2008_03_25-151-RRP Architekten ZT-Schaffung Notausgänge VIP-Center-Sektor B - 2.OG (Galerie) Parie A2 VAR3-Einreichpl.pdf
2008_03_25-151-RRP Architekten ZT-Schaffung Notausgänge VIP-Center-Sektor B - 2.OG (Galerie) Parie A2 VAR4-Einreichpl.pdf
2008_03_25-151-RRP Architekten ZT-Schaffung Notausgänge VIP-Center-Sektor B - 2.OG (Galerie) Parie A2 VAR5-Einreichpl.pdf
2008_03_25-151-RRP Architekten ZT-Schaffung Notausgänge VIP-Center-Sektor B - 2.OG (Galerie) Parie A2 VAR7-Einreichpl.pdf
2008_03_25-151-RRP Architekten ZT-Schaffung Notausgänge VIP-Center-Sektor B - 2.OG (Galerie) Parie A2 VAR8-Einreichpl.pdf
2008_03_25-151-RRP Architekten ZT-Schaffung Notausgänge VIP-Center-Sektor B - 2.OG (Galerie) Parie A2 VAR9-Einreichpl.pdf
2008_03_25-151-RRP Architekten ZT-Schaffung Notausgänge VIP-Center-Sektor B - 2.OG (Galerie)Parie A2 VAR2-Einreichpl.pdf
2008_03_25-151-RRP Architekten ZT-Schaffung NotausgängeVIP-Center-Sektor B - 2.OG (Galerie) Parie A2-Einreichpl.pdf
2008_04_07-821M-RRP Architekten ZT-Lageplan Sicherheitsring-Aussenanlagenpl.PDF
2008_07_07-E0001_1-Alpine Energie-Grundriss EG u 1OG_Ansicht_Systemtechnik-Einreichpl.pdf
2008_07_07-E0001_2A-Alpine Energie-Draufsicht Antennen_Detail Repeater_Koppler_Stempel-Einreichpl.pdf
2008_07_07-E0001_2A-Alpine Energie-Draufsicht Antennen_Detail Repeater_Koppler-Einreichpl.pdf
2008_07_07-E0001_3A-Alpine Energie-Draufsicht Schnitt Details-Einreichpl.pdf

2008_07_08-W240P2071022_A-Alpine Energie-Flächenwidmung_Übersicht_Detail 1_stempel-Einreichpl.pdf
2008_07_08-W240P2071022_A-Alpine Energie-Flächenwidmung_Übersicht_Detail 1-Einreichpl.pdf
2008_07_08-W248P2071022_A-Alpine Energie-Flächenwidmung_Übersicht_Detail 2_Stempel-Einreichpl.pdf
2008_07_08-W248P2071022_A-Alpine Energie-Flächenwidmung_Übersicht_Detail 2-Einreichpl.pdf
2008_07_08-W249P2071022_A-Alpine Energie-Flächenwidmung_Übersicht_Detail 3_stempel-Einreichpl.pdf
2008_07_08-W249P2071022_A-Alpine Energie-Flächenwidmung_Übersicht_Detail 3-Einreichpl.pdf
2008_07_22-MA37BB-29029-1-2008_Bearbeitungsbogen.pdf
2008_07_22-MA37BB-29056-1-2008_Bearbeitungsbogen.pdf
2008_07_22-MA37BB-29056-1-2008_Standortbeschreibung.pdf
2008_07_28-MA37BB-29029-1-2008_Baubeschreibung.pdf
2008_08_08-MA37BB-29056-1-2008_Fertigstellungsanzeige.pdf
2008_xx_xx-RRP Architekten ZT-Anzahl Sitze.pdf
2008_xx_xx-RRP Architekten ZT-Erweiterungen Sitze im 2. u. 3.Rang adPlan161864H.pdf
2009_08_08-Alpine Energie-MA37BB-29029-1-2008_Fertigstellungsanzeige-Mobilfunkanlage.pdf
2010_06_22-Z+R-stat+dyn.Eingabe 1986-Überdachung-KZ100622-Baudok.doc
2010_06_22-Z+R-stat+dyn.Eingabe 1986-Überdachung-Lastdyn-Baudoku.xls
2010_06_22-Z+R-stat+dyn.Eingabe 1986-Überdachung-Laststat-Baudok.xls
2010_06_22-Z+R-stat+dyn.Eingabe 1986-Überdachung-Sys-Baudoku.xls
2010_10_08-A-Ehrenreich-Umbau Sektor D für Sporthalle-Einreichpl.pdf
2011_04_29-VCE-Tragsicherheitsbeurteil. SD_Seismic82_T1H.xlsx
2011_04_29-VCE-Tragsicherheitsbeurteil. SD_Seismic82_T1V.xlsx
2011_05_01-VCE-Anhang 1-Teilbericht BRIMOS_Dynam. Untersuchung Dach.pdf
2011_05_01-VCE-Anhang 2-Teilbericht CONZEM Sphärogussknoten.pdf
2011_05_01-VCE-Tragsicherheitsbeurteilung des Stadionsdaches des Ernst Happel Stadions HQ.pdf
2011_05_01-VCE-Tragsicherheitsbeurteilung des Stadionsdaches des Ernst Happel Stadions Mai 2011.pdf
2011_05_05-VCE-Tragsicherheitsbeurteil. Dach_SD_C1_STABL.xlsm
2011_05_05-VCE-Tragsicherheitsbeurteil. Dach_SD_C2_STABL.xlsm
2011_05_10-VCE-Tragsicherheitsbeurteil. Dach_SD_Kollaps2.xlsm
2011_05_11-VCE-Tragsicherheitsbeurteil. Dach_SD_C3_STABL.xlsm
2011_05_11-VCE-Tragsicherheitsbeurteil. Dach_SD_C4_STABL.xlsm
2011_05_12-VCE-Tragsicherheitsbeurteil. Dach_SD_Kollaps4.xlsm
2011_05_16-VCE-Tragsicherheitsbeurteil. Dach_SD_Kollaps1.xlsm
2011_12_13-137a-RRP Architekten ZT-Ehrenloge Umbau Glasgeländer_Grundriss_Schnitt-Einreichpl.pdf
2011_12_13-231-RRP Architekten ZT-Stufenteilung Tribüne 3Rang Schnitte-Einreichpl.pdf
2012_03_05-230-RRP Architekten ZT-Grundriss EG Achse 31-40-Ausführungspl.pdf
2012_06_09-Dr, Pech-45585-1-2011_Techn Abnahme.pdf
2012_06_12-RRP-Architekten ZT-Einrichtung von Bürogebäuden unter den Tribünen des EHS-Baubeschreibung.pdf
2012_06_30-101-RRP Architekten ZT-Achse 11-24 Grundriss Erdgeschoss Parie B-Einreichpl.PDF
2012_06_30-102-RRP Architekten ZT-Achse 33-53 Grundriss Erdgeschoss Parie B-Einreichpl.PDF
2012_06_30-103-RRP Architekten ZT-Achse 11-24 Grundriss 1OG Parie B-Einreichpl.PDF
2012_06_30-104-RRP Architekten ZT-Achse 33-53 Grundriss 1OG Parie B-Einreichpl.PDF
2012_06_30-105-RRP Architekten ZT-Achse 11-24 Grundriss 2OG Parie B-Einreichpl.PDF
2012_06_30-106-RRP Architekten ZT-Achse 33-53 Grundriss 2OG Parie B-Einreichpl.PDF
2012_06_30-107-RRP Architekten ZT-Achse 11-24 Dachdraufsicht Parie B-Einreichpl.PDF
2012_06_30-108-RRP Architekten ZT-Achse 33-53 Dachdraufsicht Parie B-Einreichpl.PDF
2012_06_30-109-RRP Architekten ZT-Schnitte Parie B-Einreichpl.PDF
2012_06_30-110-RRP Architekten ZT-Regelansicht Sektor E Animationsbilder Parie B-Einreichpl.PDF
2013_02_19-MA37A-25475-2013_Beschreibung 22565.pdf
2013_03_26-100-RRP Architekten ZT-Lageplan Stellplätze Parie B-Einreichpl.PDF
2013_05_22-AH02_18E110-MA19-Umbau Amtshäuser_Sektor B_Grundriss EG_1OG_2OG-Einreichpl.pdf
2013_08_21-MA37BB-45585-1-2011_Fertigstellungsanzeige.pdf
2014_01_21-P13711038-E-001-Integral-Lüftung 1OG-Einreichpl.pdf
2014_01_21-P13711038-E-002-Integral-Lüftung 2OG-Einreichpl.pdf
2014_01_21-P13711038-E-003-Integral-Lageplan-Einreichpl.pdf
2014_04_11-Ferro & Partner-MA37BB-420554-2014_Einreichstatik-Amtshaus.pdf
2014_10_15-MA37BB-420554-2014_Techn Beschreibung.pdf
2015_03_26-AH02_MS7_EI_1_Zimmerteilung-MA19-1OG Teilbereich-Einreichpl.pdf
2015_07_29-100-RRP Architekten ZT-Toreinbau EHS Sektor B-Einreichpl.pdf
2018_09_21-1302_002-MA19-Umbau Amtshäuser_Sektor E_1.OG_Ansicht-Einreichpl.pdf
2019_05_22-1302_003-MA19-Umbau Amtshäuser_Sektor E_1.OG-Ausführungspl.pdf
2022_03_07-P501353-01 V7-Nüssli GmbH-Grundriss Schnitt Tribüne.pdf
2023_04_19-IBBS_Statisches Gutachten_PV Erweiterung Dächer Amtshäuser EHS_02.1_7335.23 gem. § 63.pdf
2023_04_19-IBBS_Statisches Gutachten_PV Erweiterung Dächer Amtshäuser EHS_02.1_7335.23.pdf


DAS WIENER ERNST HAPPEL STADION


KAPITEL 2_Buch 3 | ARCHIVMATERIAL INKL. QUELLEN UND BEZÜGE


2023_05_25-driendl architects_Happel Stadion_PV_Neu_DACH_ER01-Einreichplan.pdf
2023_05_xx-WCE Wenzel Consulting Engineers_PVA am Dach des Happel Stadions, Standsicherheitsbeurteilung.pdf
2023_07_04-IBBS_Stellungnahme zu Einreichung Photovoltaikanlage.pdf
2023_07_05-driendl architects_Happel Stadion_PV_Neu_Achse 67-100_ER01-E Ergänzung signiert.pdf
2023_07_08-driendl architects_Happel Stadion_PV_Neu_DACH_ER01-3-Einreichplan.pdf
2023_10_16-MA37_DBE Gesamtpläne gültig.pdf

DAS WIENER ERNST HAPPEL STADION

KAPITEL 2_Buch 3 | ARCHIVMATERIAL INKL. QUELLEN UND BEZÜGE

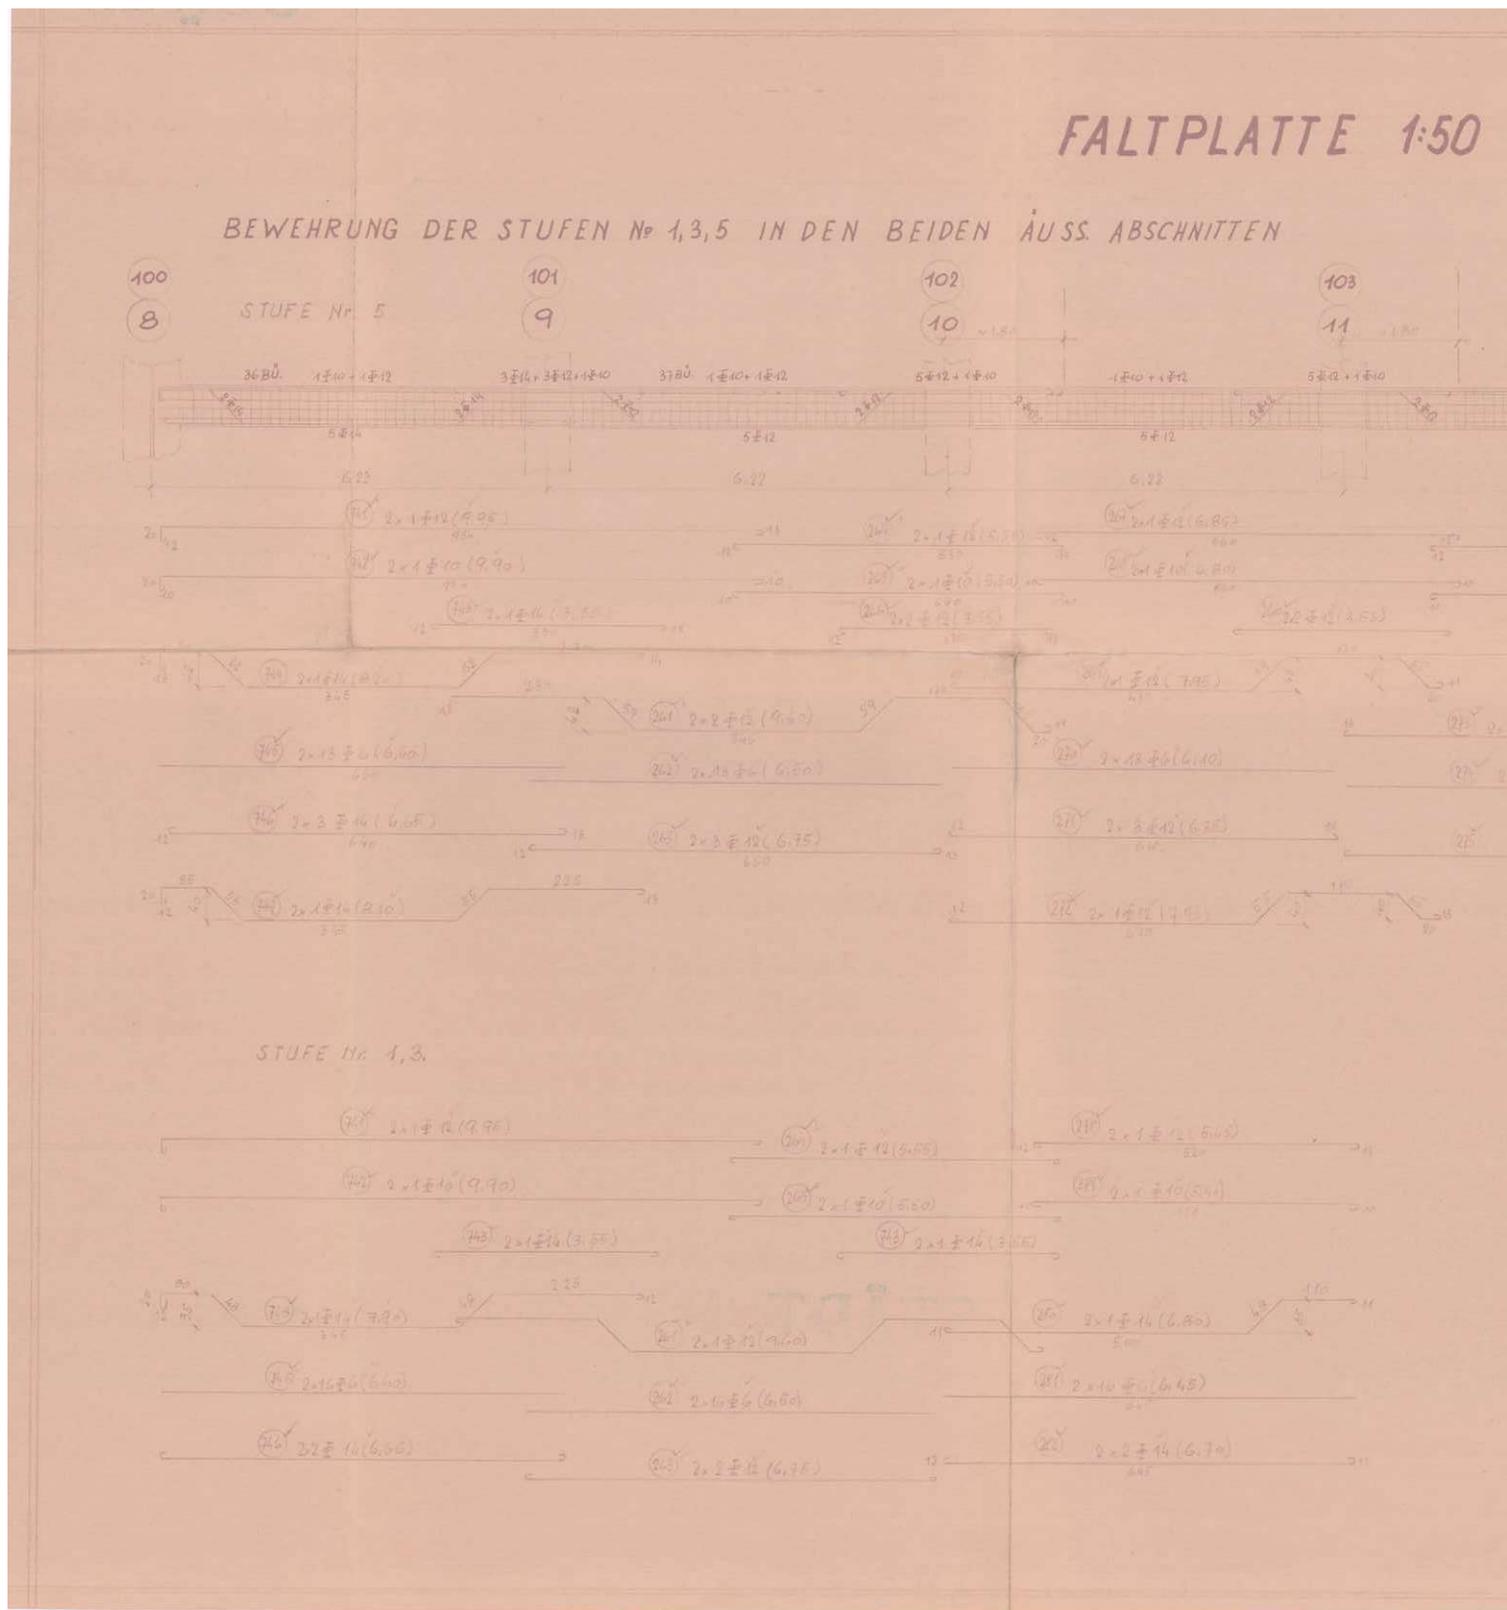

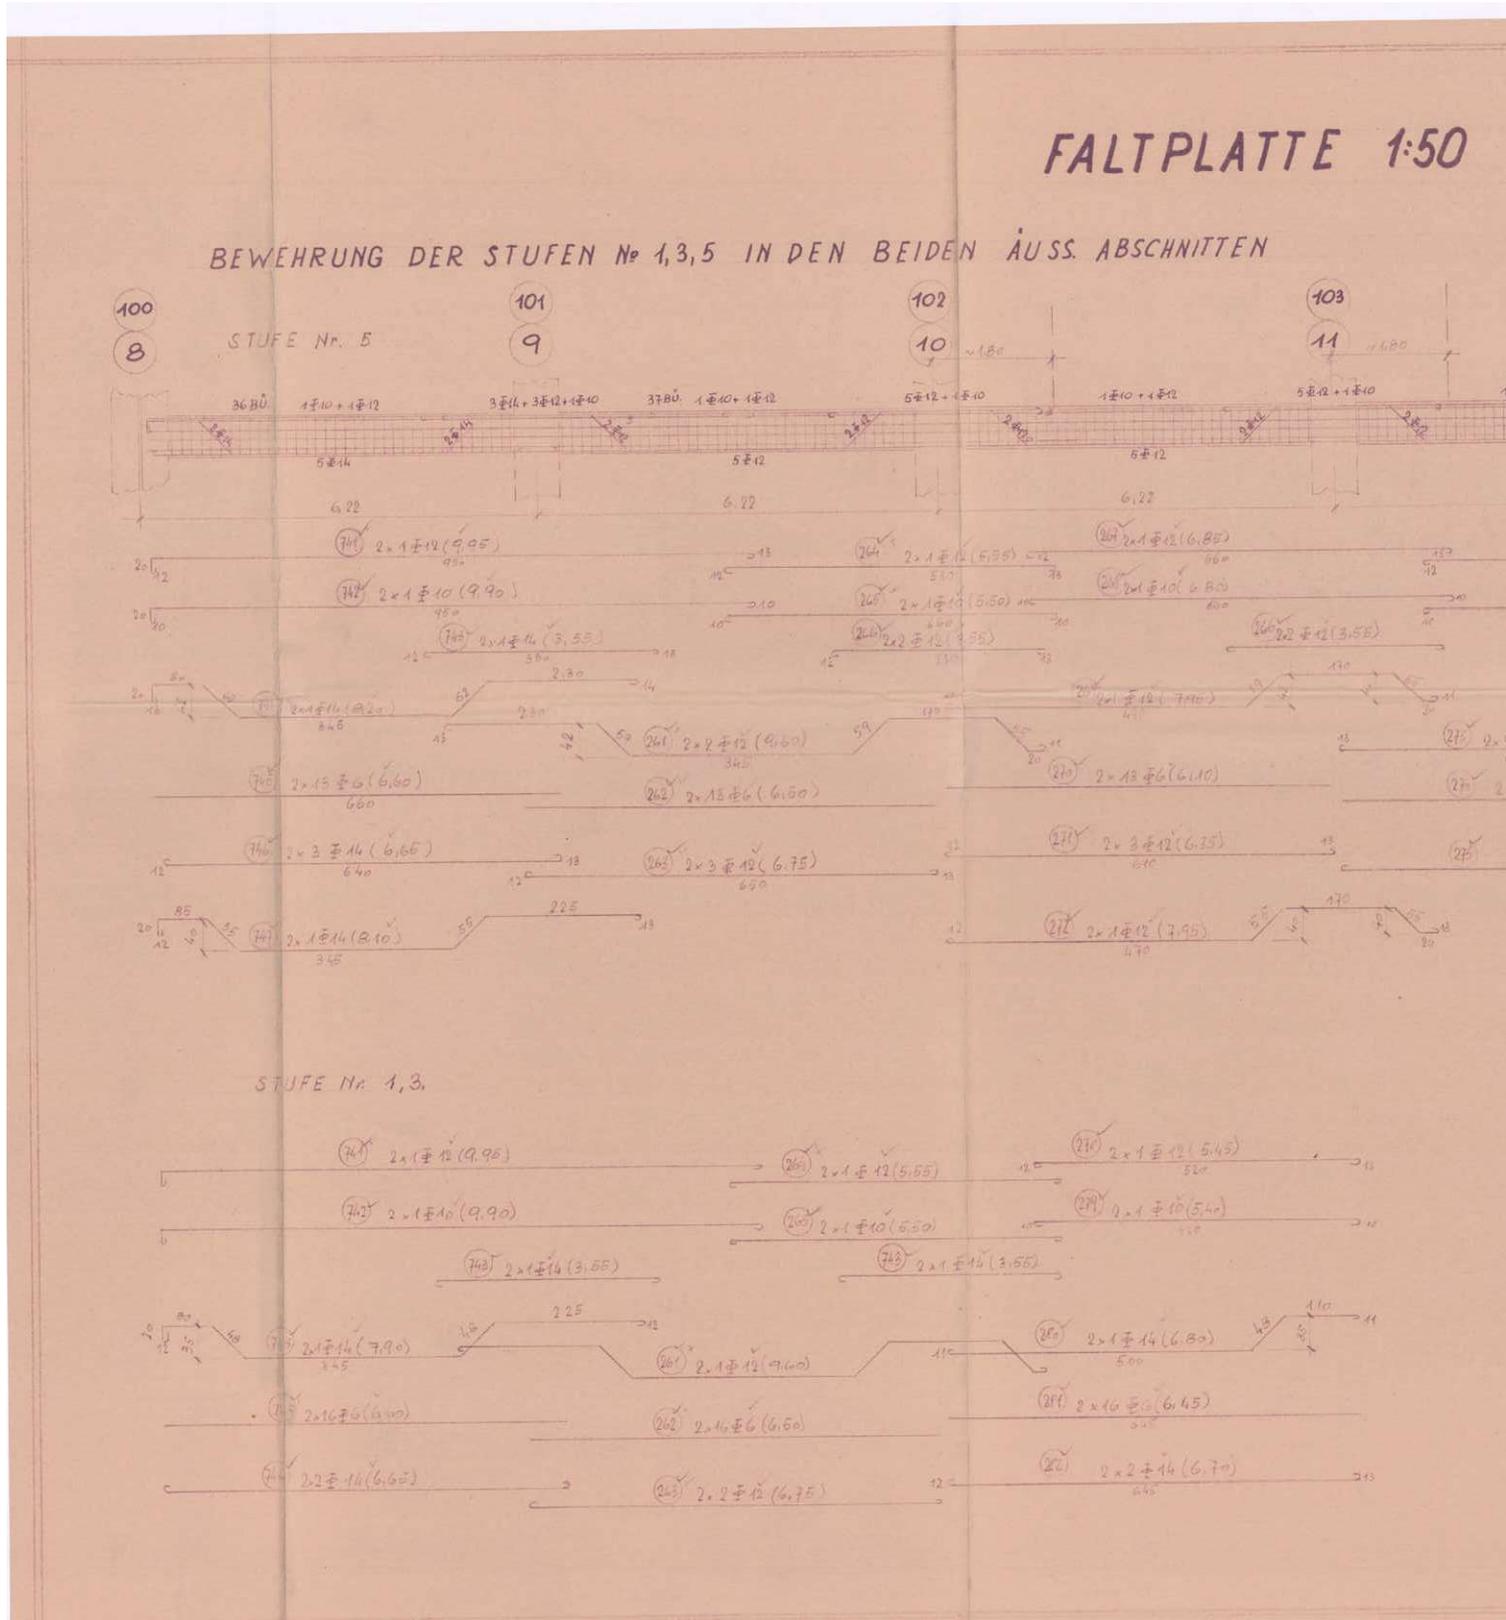

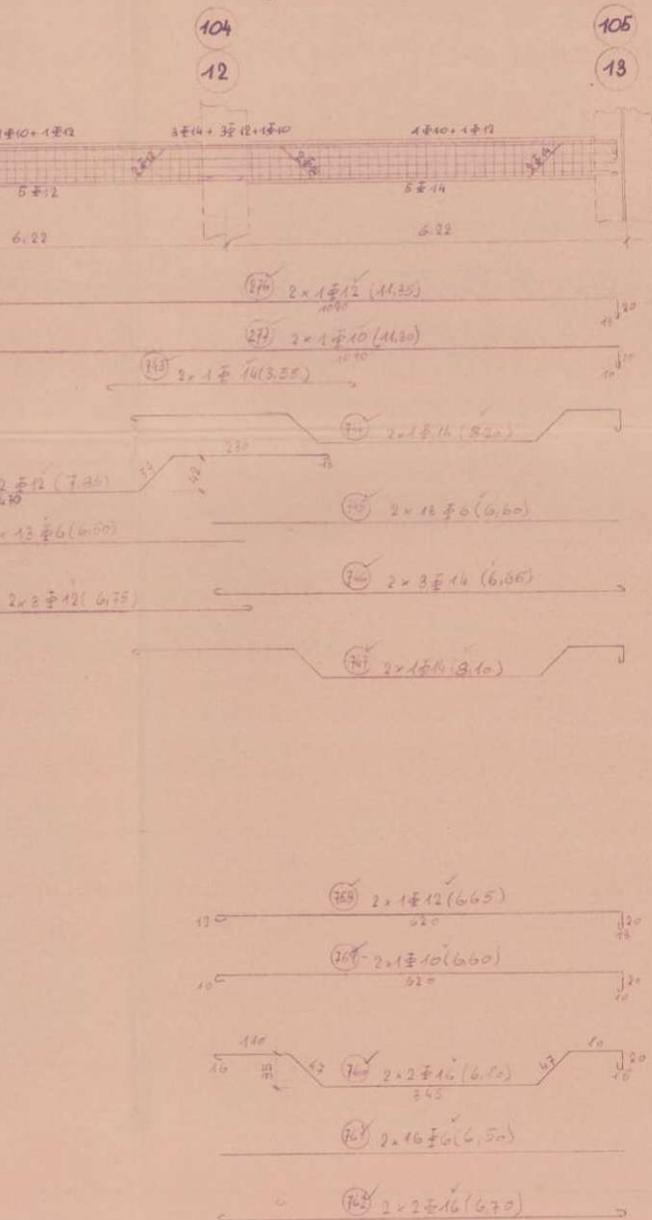

STAHL-AUSZUG


STÄDT. BAUBÜRO

STADIONZUBAU
 ERGÄNZUNG ZU
 PLAN NR. 986/57
 SEKTOR B
 RAHM NR. B-13, 100-105

1:50

986/57
 986/79
 ERGÄNZUNG ZU
 PLAN NR. 986/57
 SEKTOR B
 RAHM NR. B-13, 100-105

DAS WIENER ERNST HAPPEL STADION

KAPITEL 2_Buch 3 | ARCHIVMATERIAL INKL. QUELLEN UND BEZÜGE




Stadionaufbau

Berung und Umbau der bestehenden Abortanlagen für Sitzplatzbesucher im best. Stadion Sektor B

Bl. NR. 58

Stadion-Aufbau.


Vergrößerung und Umbau der bestehenden Abortanlagen für Sitzplatzbesucher im best. Stadion, Sektor B

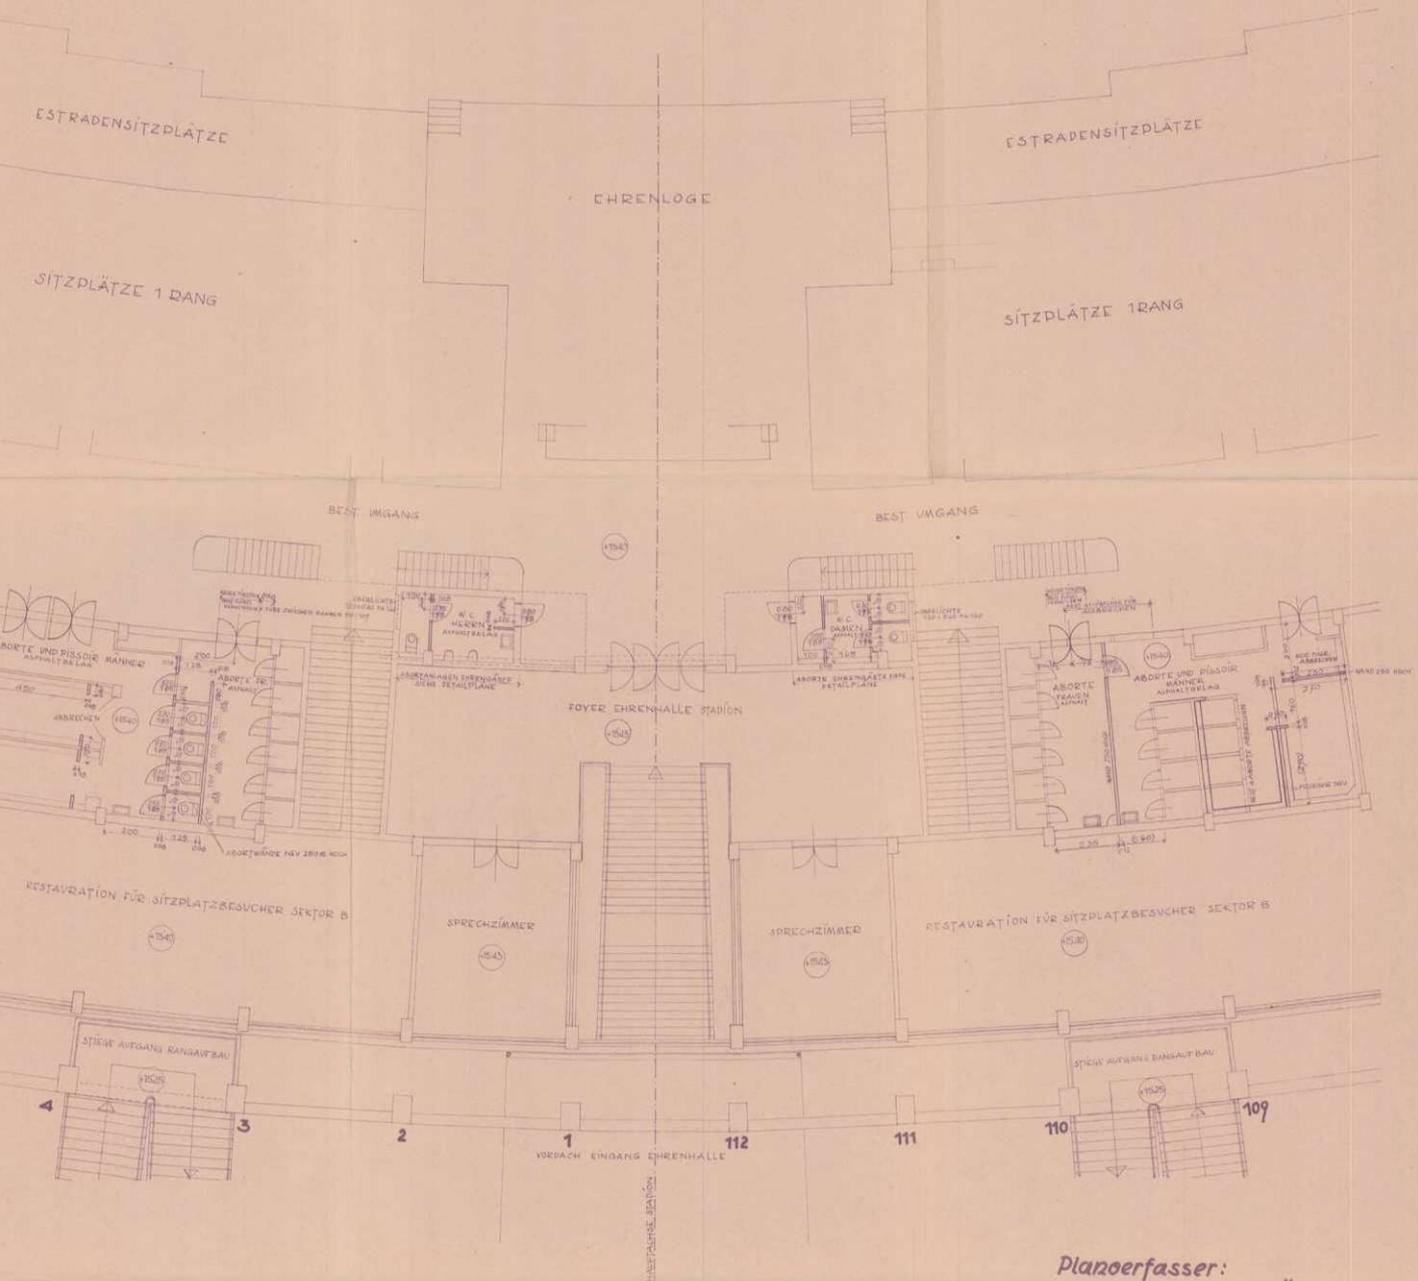

Planoerfasser:
Arch. Prof. Theodor SCHÖLL
25. III. 1957.

DAS WIENER ERNST HAPPEL STADION

KAPITEL 2_Buch 3 | ARCHIVMATERIAL INKL. QUELLEN UND BEZÜGE

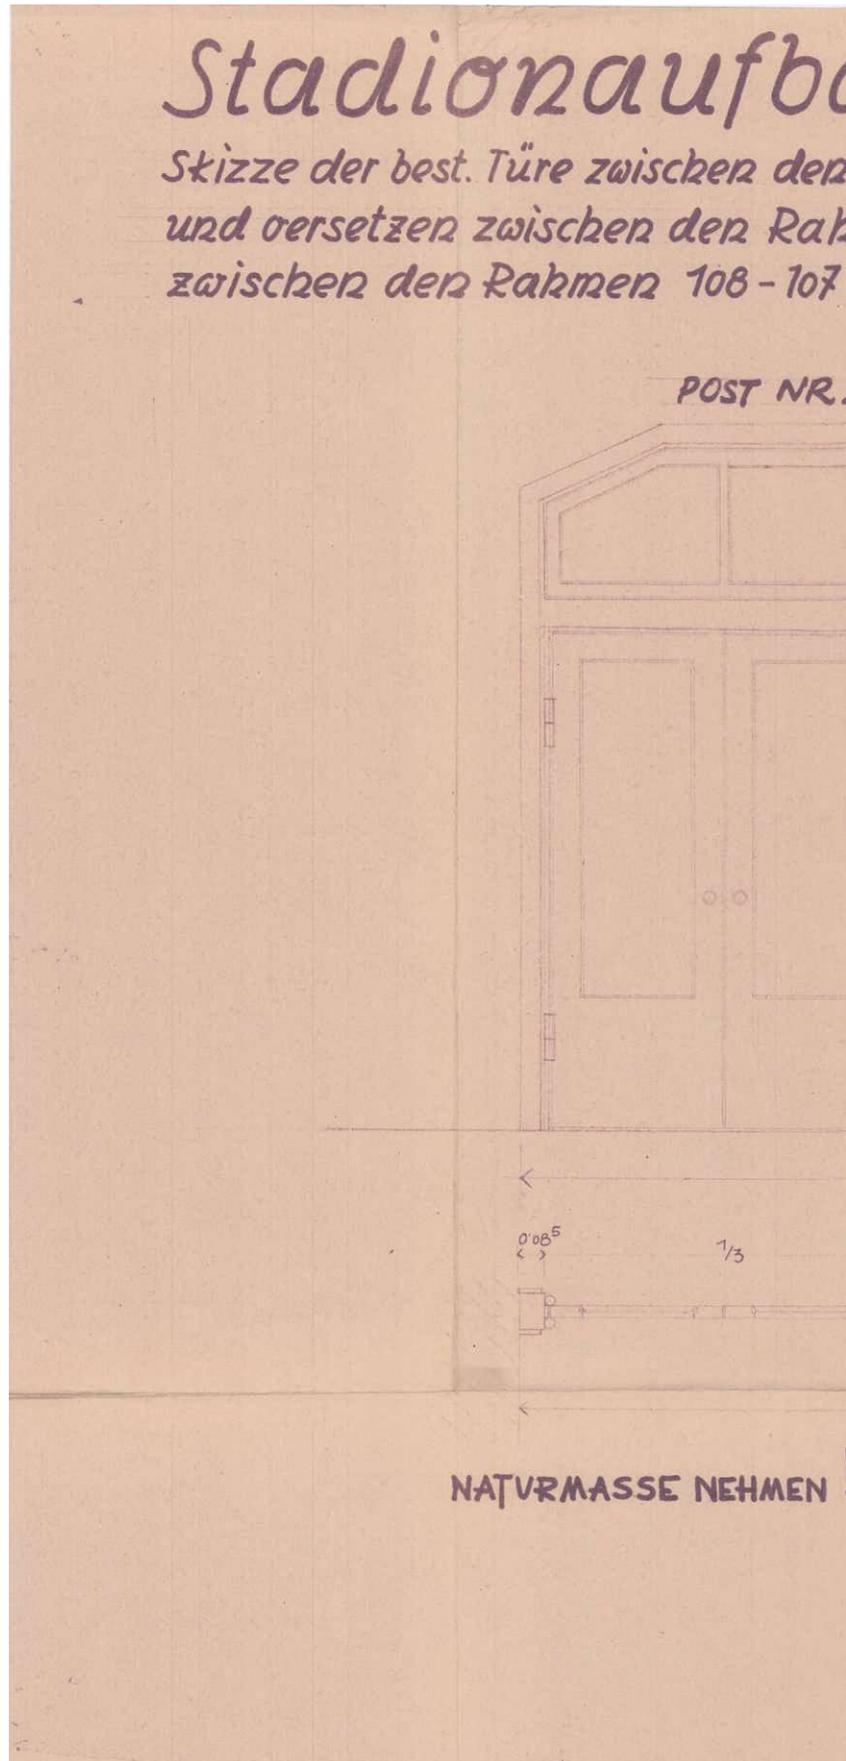

au


BL. NR. 59.

Rahmen 1-112 auf Höhe +15.40 (Mittelgang), best. Türe auslösen
Rahmen 5-6. 1 Stück Türe neu herstellen analog best. Türe und
ersetzen.

M 1:20

16


Stadion-Aufbau.
Skizze der best. Türen zwischen den Rahmen
1-112, auf Höhe +15.40 (Mittelgang) M=1:20

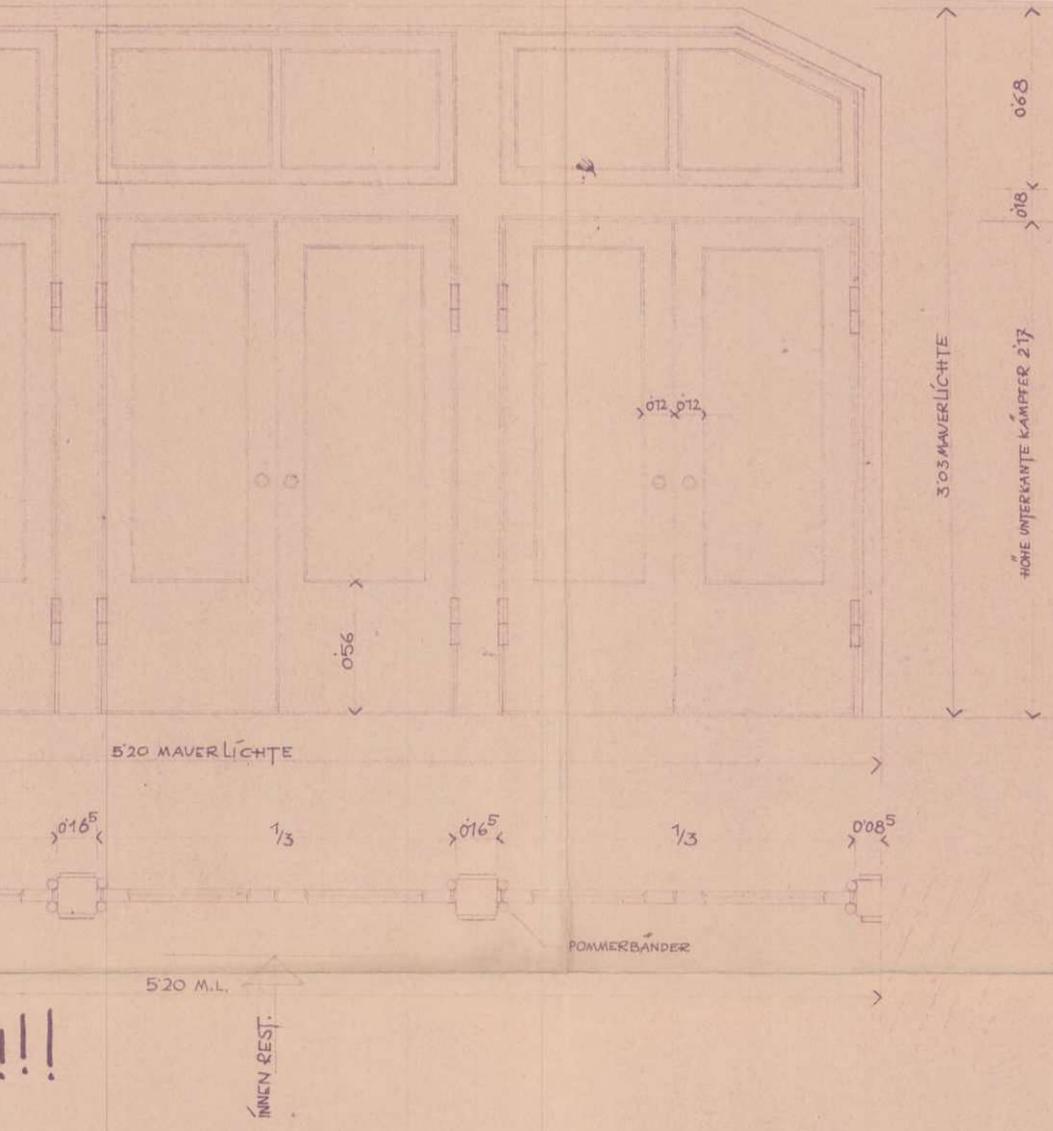

Planverfasser:
Arch. Prof. Theodor SCHÖLL
27. III. 1957.

DAS WIENER ERNST HAPPEL STADION

KAPITEL 2_Buch 3 | ARCHIVMATERIAL INKL. QUELLEN UND BEZÜGE

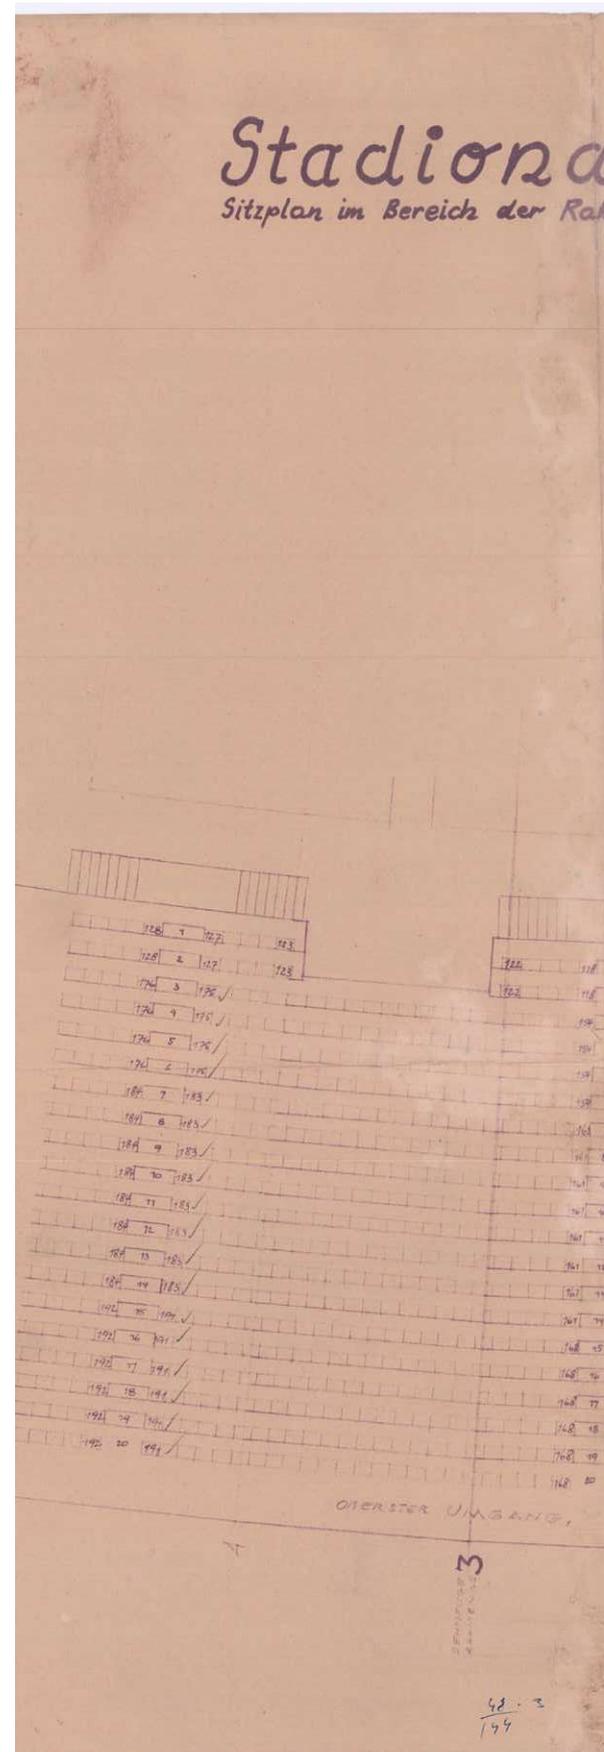

STÄDT. BAUBÜRO

BLT. NR. 60


Luftbau

Namen 110 bis 3 im Sektor B. 1:100

1545

2. RANG

OBERESTER UMGANG RESTI STADIUM.

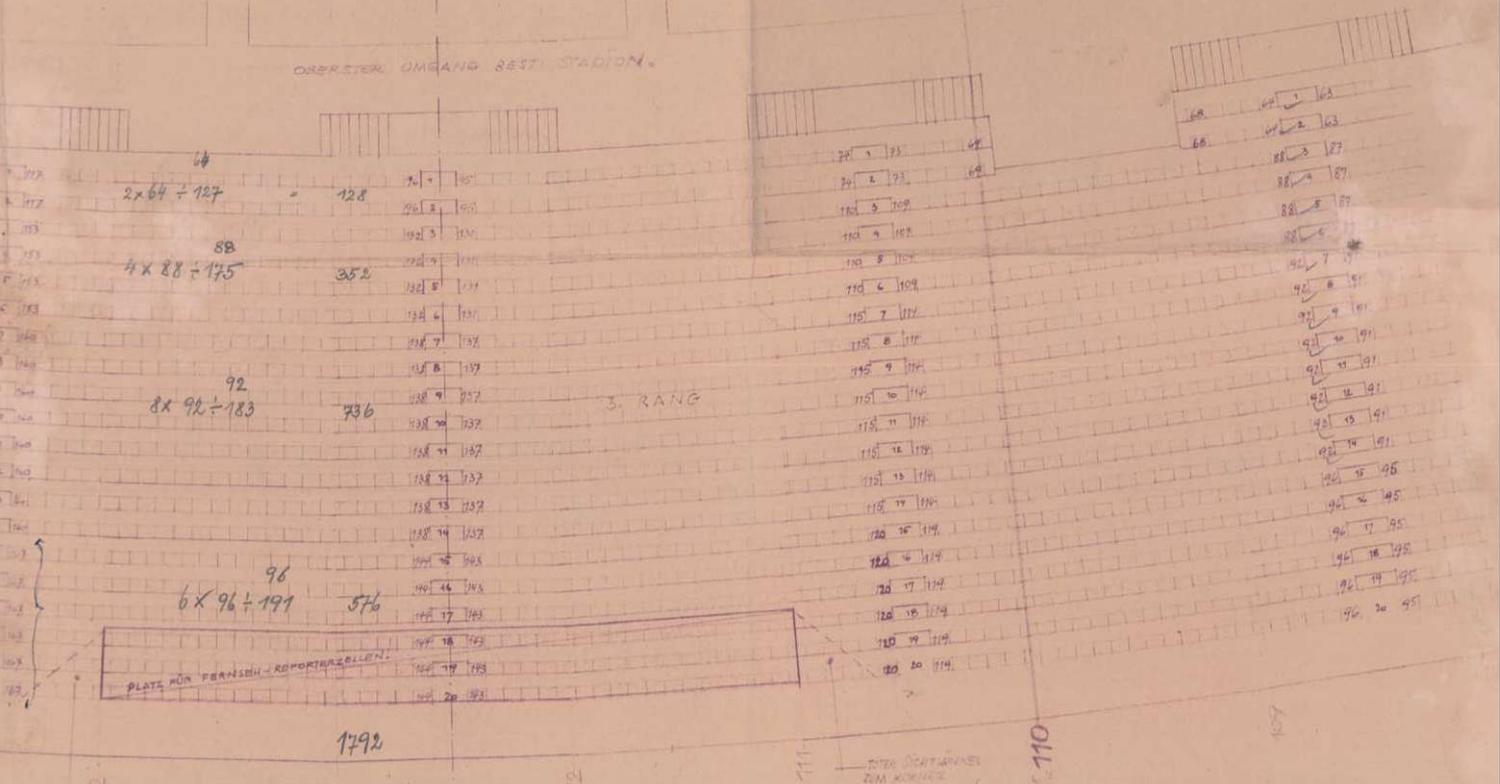

1792

112

111
110
109

Im. 4. 57: 20x oben beidseitig
Nimmerrangung auch dabei
mit Reclin Nr. 413
Be. Konstruktion abgeändert
17.92 Reclin a. 1.50 = 2688-S


3544
1942
5336 - 144 = 5192
2668 2/3

Planverfasser:
Arch. Prof. Theodor SCHÖLL
U 42871

30. III. 57

DAS WIENER ERNST HAPPEL STADION

KAPITEL 2_Buch 3 | ARCHIVMATERIAL INKL. QUELLEN UND BEZÜGE

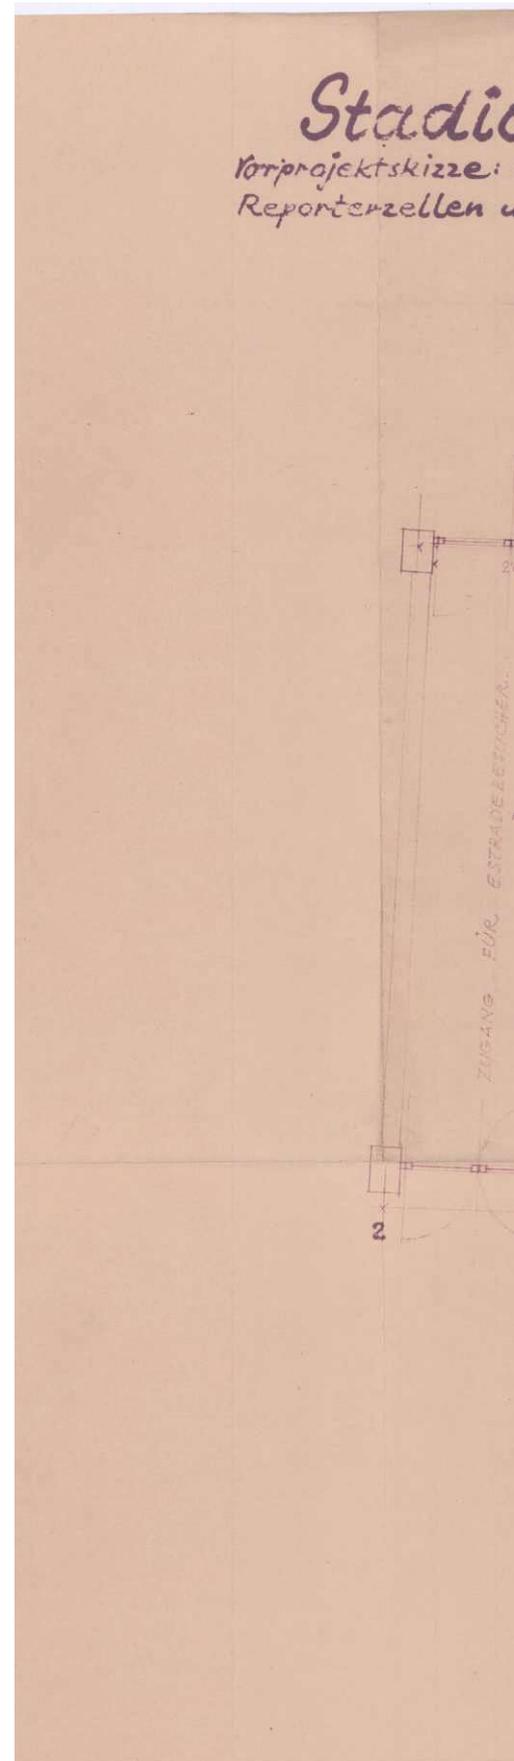


STÄDT. BAUBÜRO

BLT. NR. 67

Staufbau

Grösse u. Anordnung der Fernseh-
unter Ehrenloge M=1:50

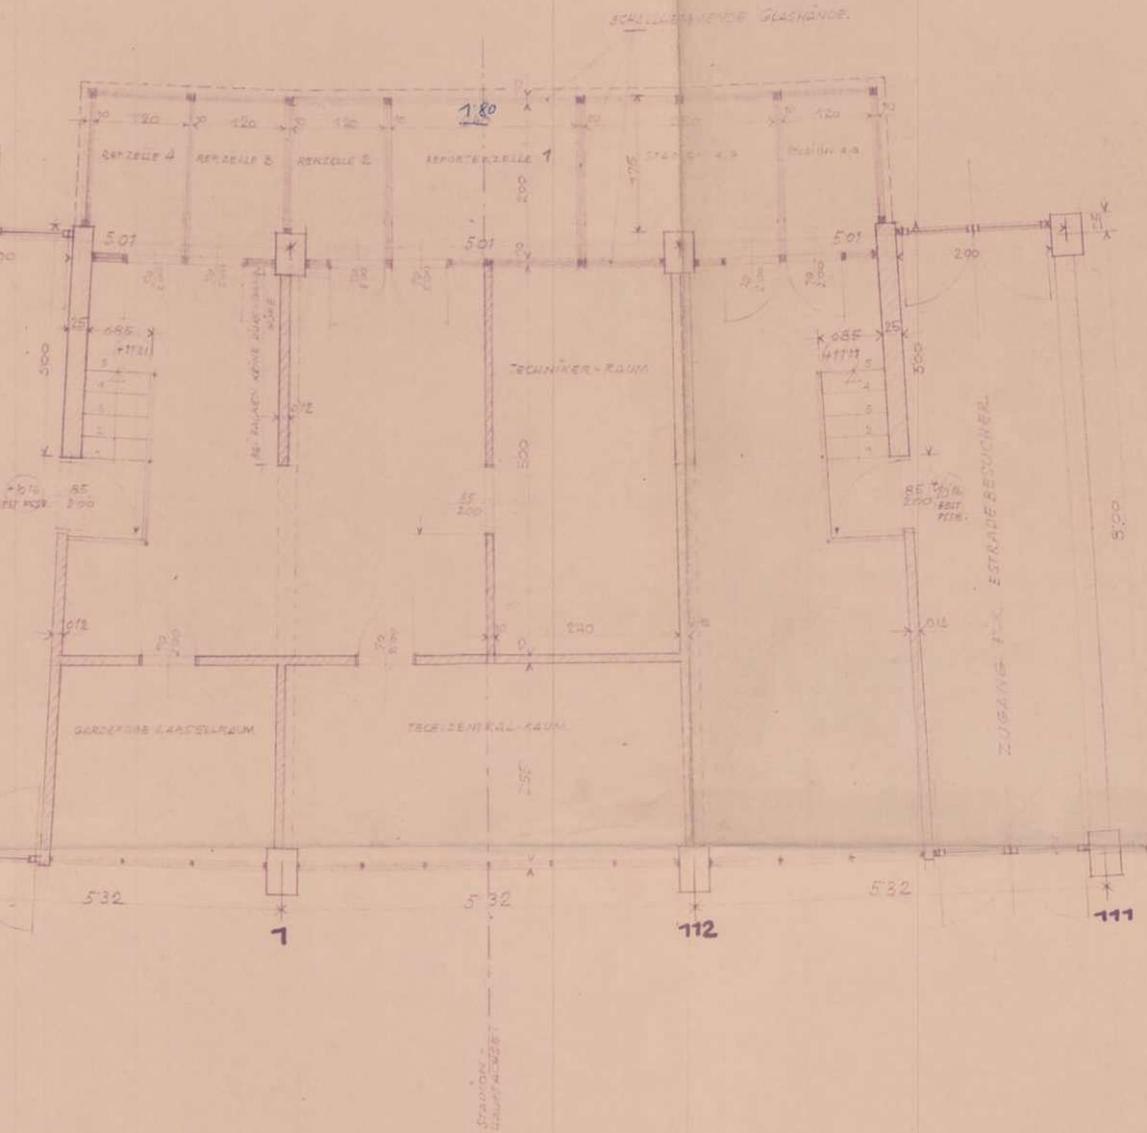



Planverfasser:
Arch. Prof. Theodor SCHÖLL

2.IV./57.

DAS WIENER ERNST HAPPEL STADION

KAPITEL 2_Buch 3 | ARCHIVMATERIAL INKL. QUELLEN UND BEZÜGE

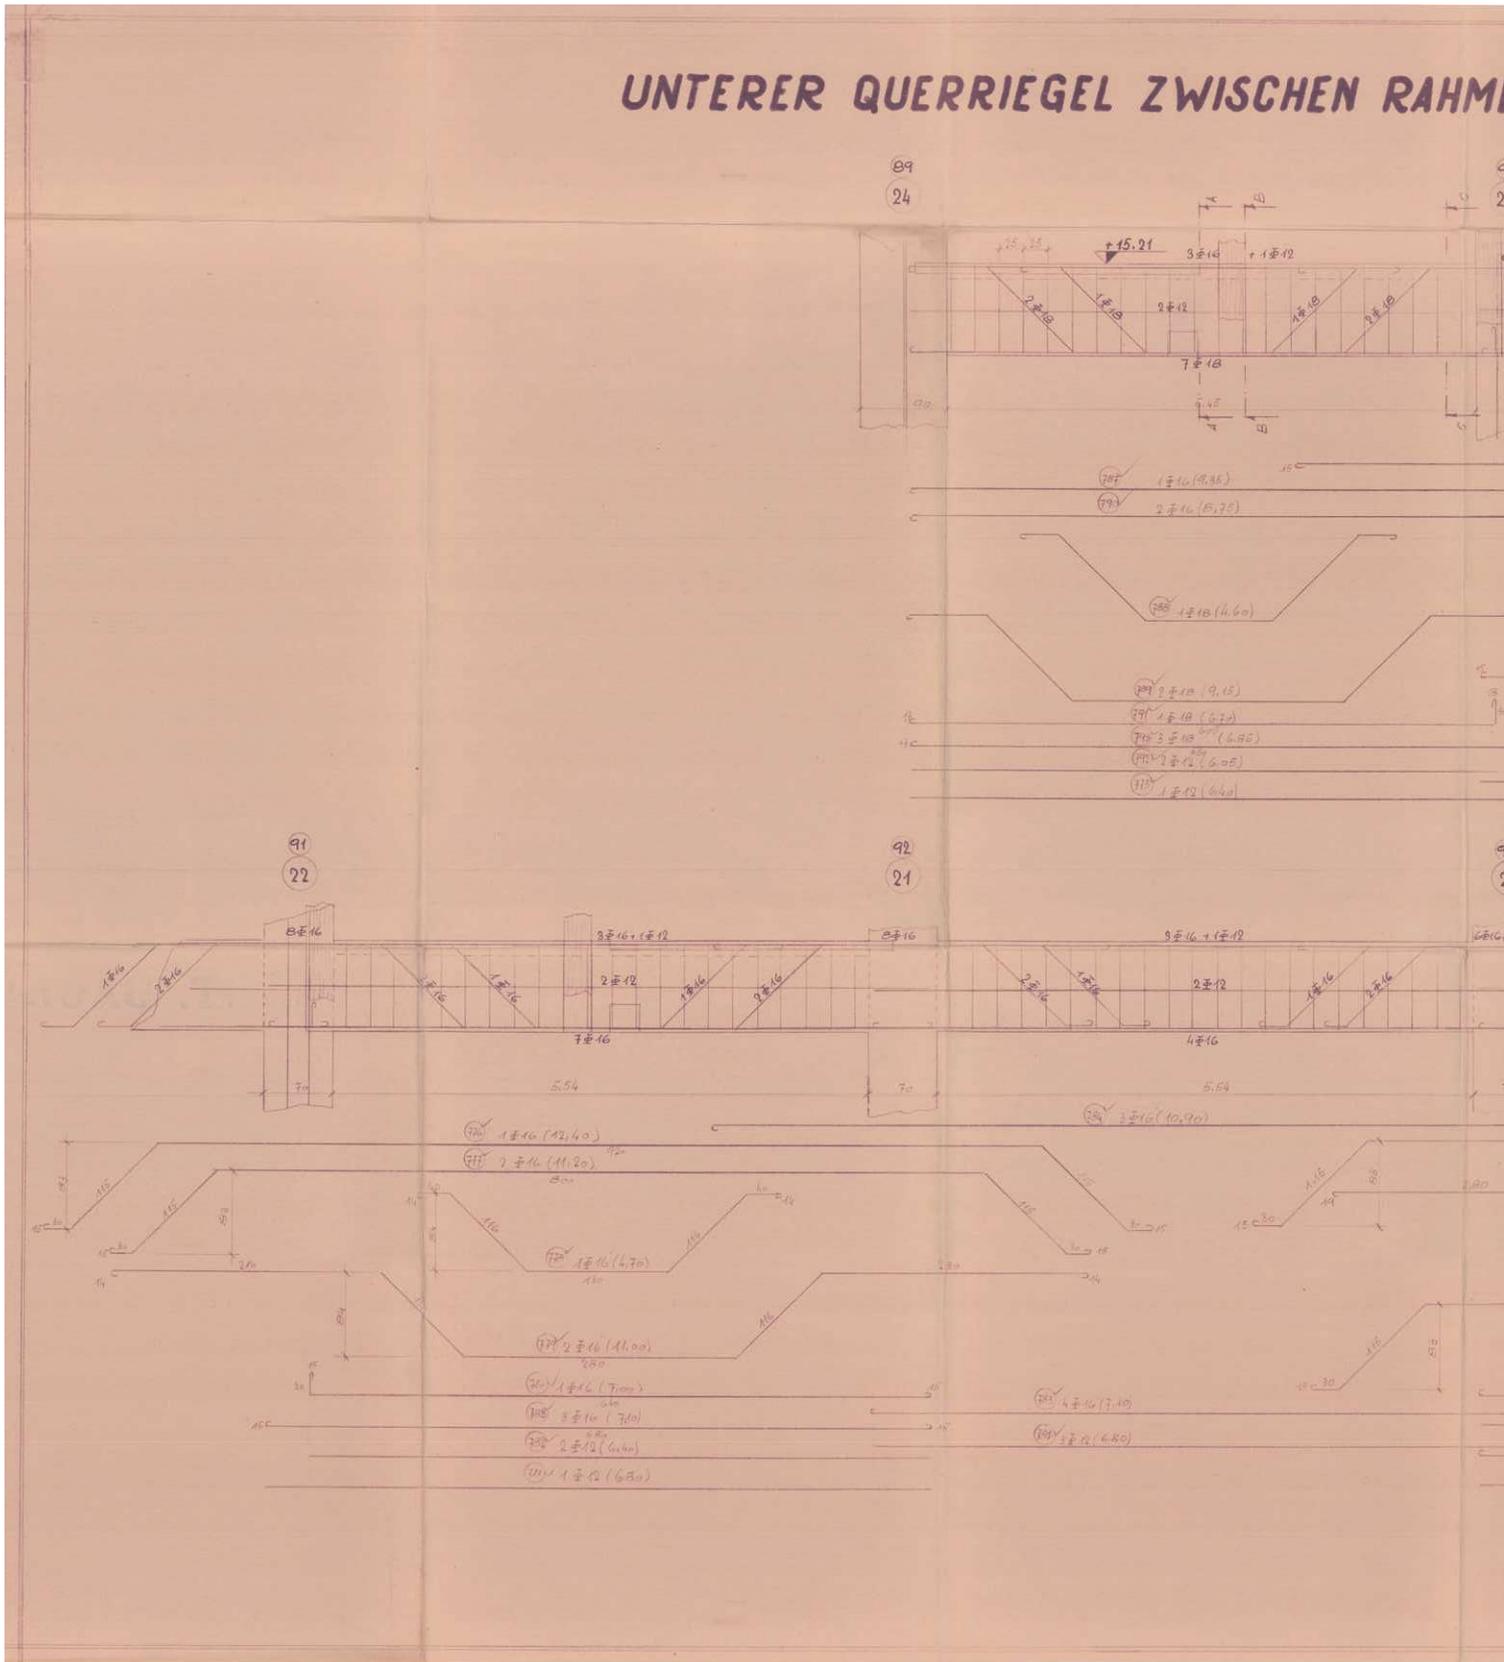

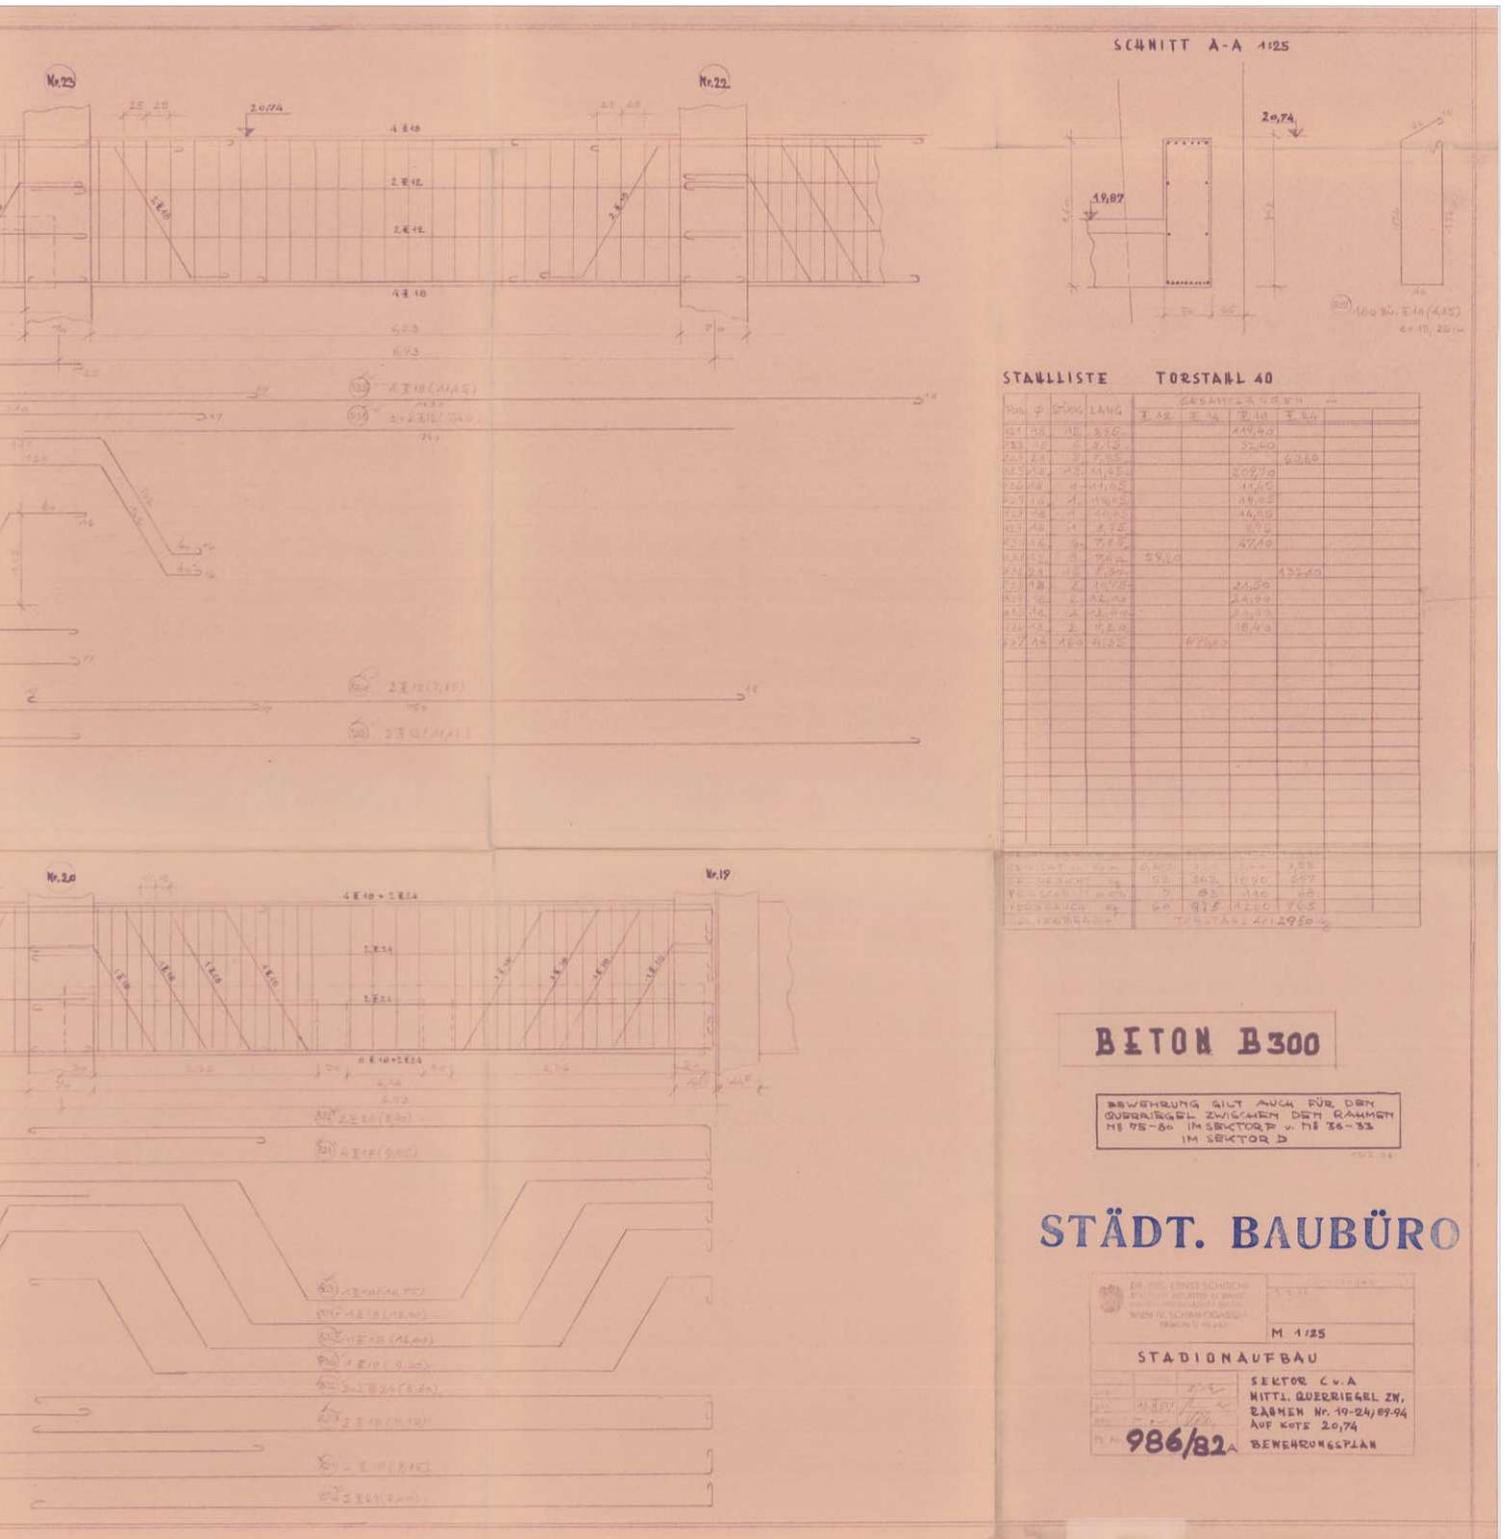

BITON B300

BEWEHRUNG GILT AUCH FÜR DEN
 QUERRIEGEL ZWISCHEN DEN RAMMEN
 NS 95-80 IM SEKTOR C v. NS 36-33
 IM SEKTOR D

STÄDT. BAUBÜRO


M 1:25


STADIONAUFBAU

SEKTOR C v. A
 MITTL. QUERRIEGEL ZW.
 RAMMEN Nr. 19-24/87-94
 AUF KOTE 20,74
 BEWEHRUNGSPLAN

986/82


DAS WIENER ERNST HAPPEL STADION

KAPITEL 2_Buch 3 | ARCHIVMATERIAL INKL. QUELLEN UND BEZÜGE

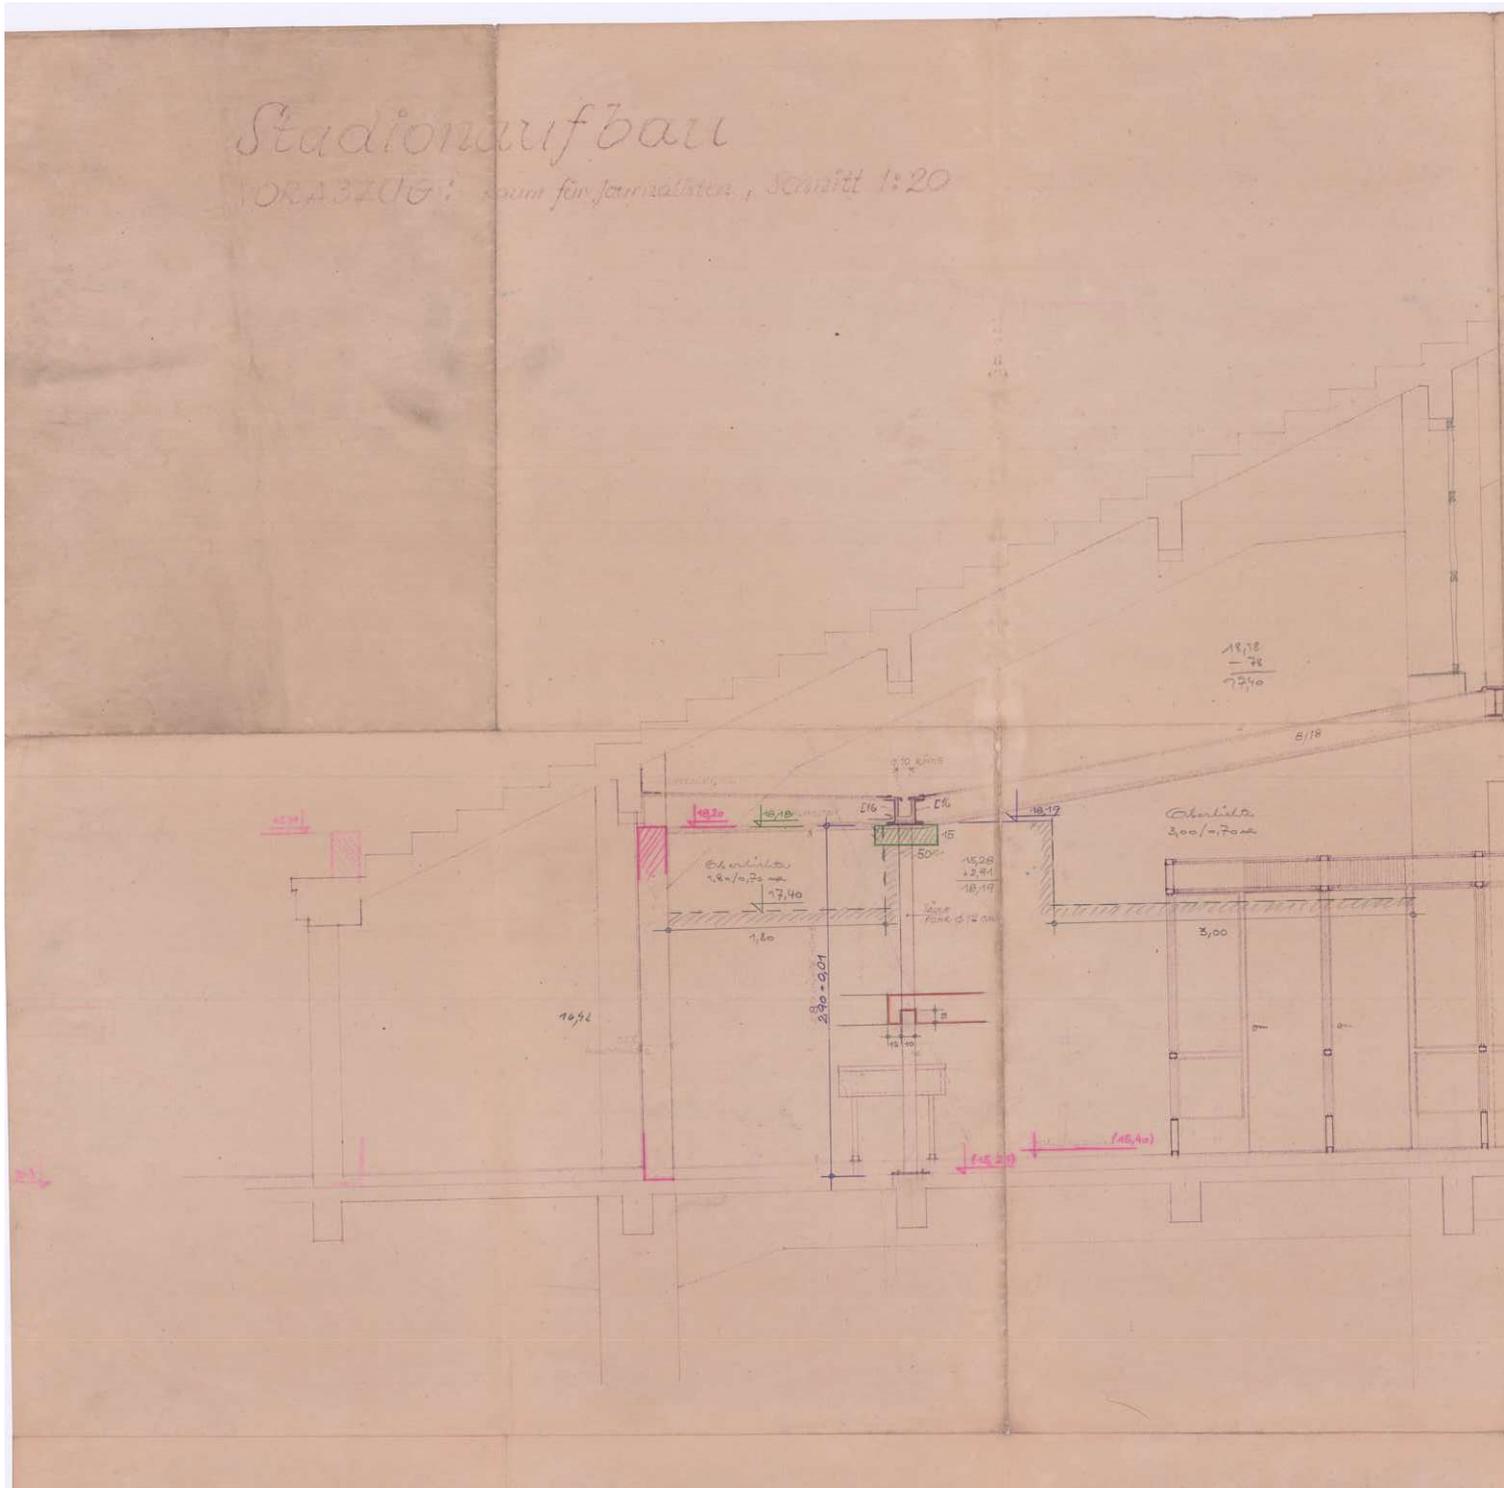

Bl. Nr. 63

POLIER-PLAN

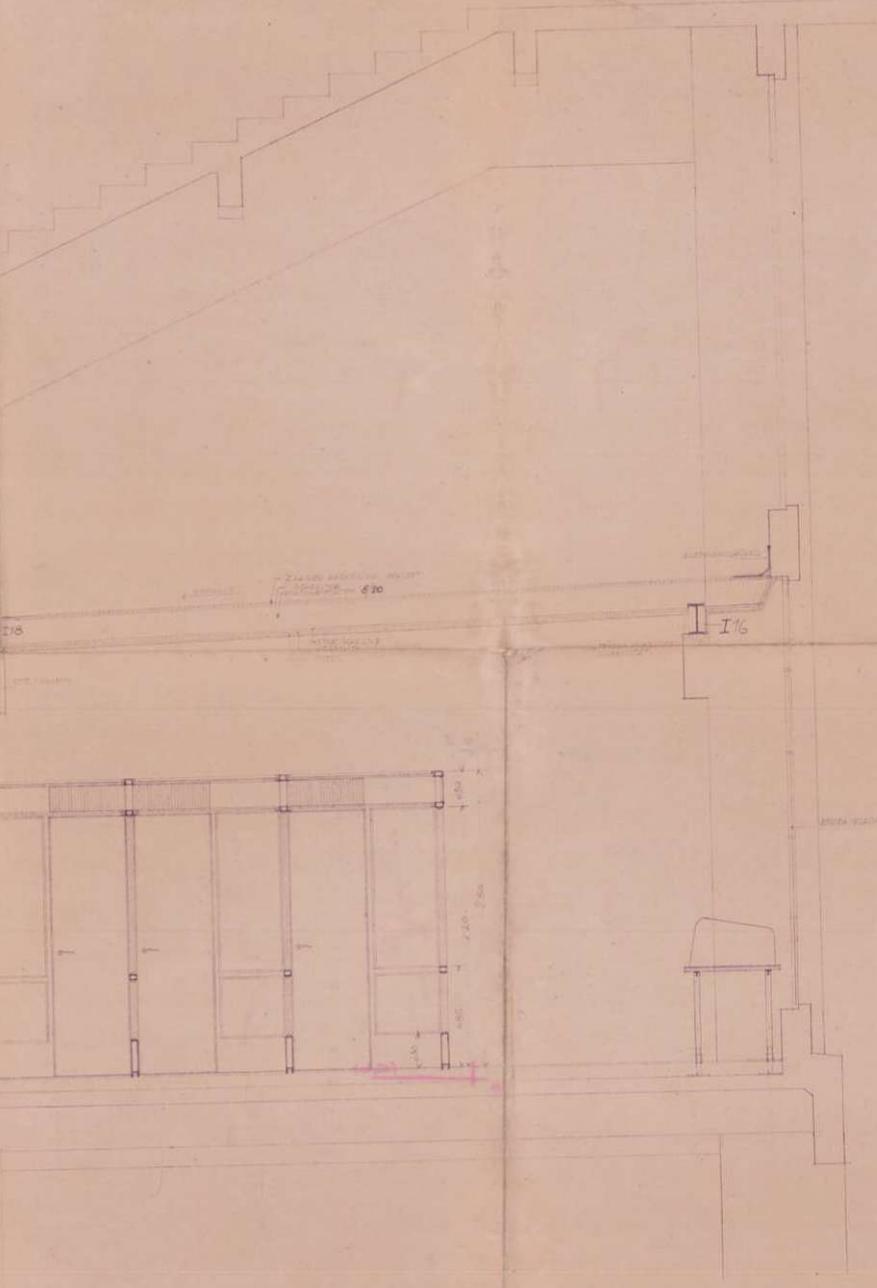

Architekturbüro
Prof. Theodor Schödl
1917


Stadionaufbau

Skizze für Fernseh-Reportagezellen am obersten
Umgang Aufbau Höhe +34^m, zwischen Rängen 111 bis 2

M = 1:50

VORABZUG,


BL.NR. 64

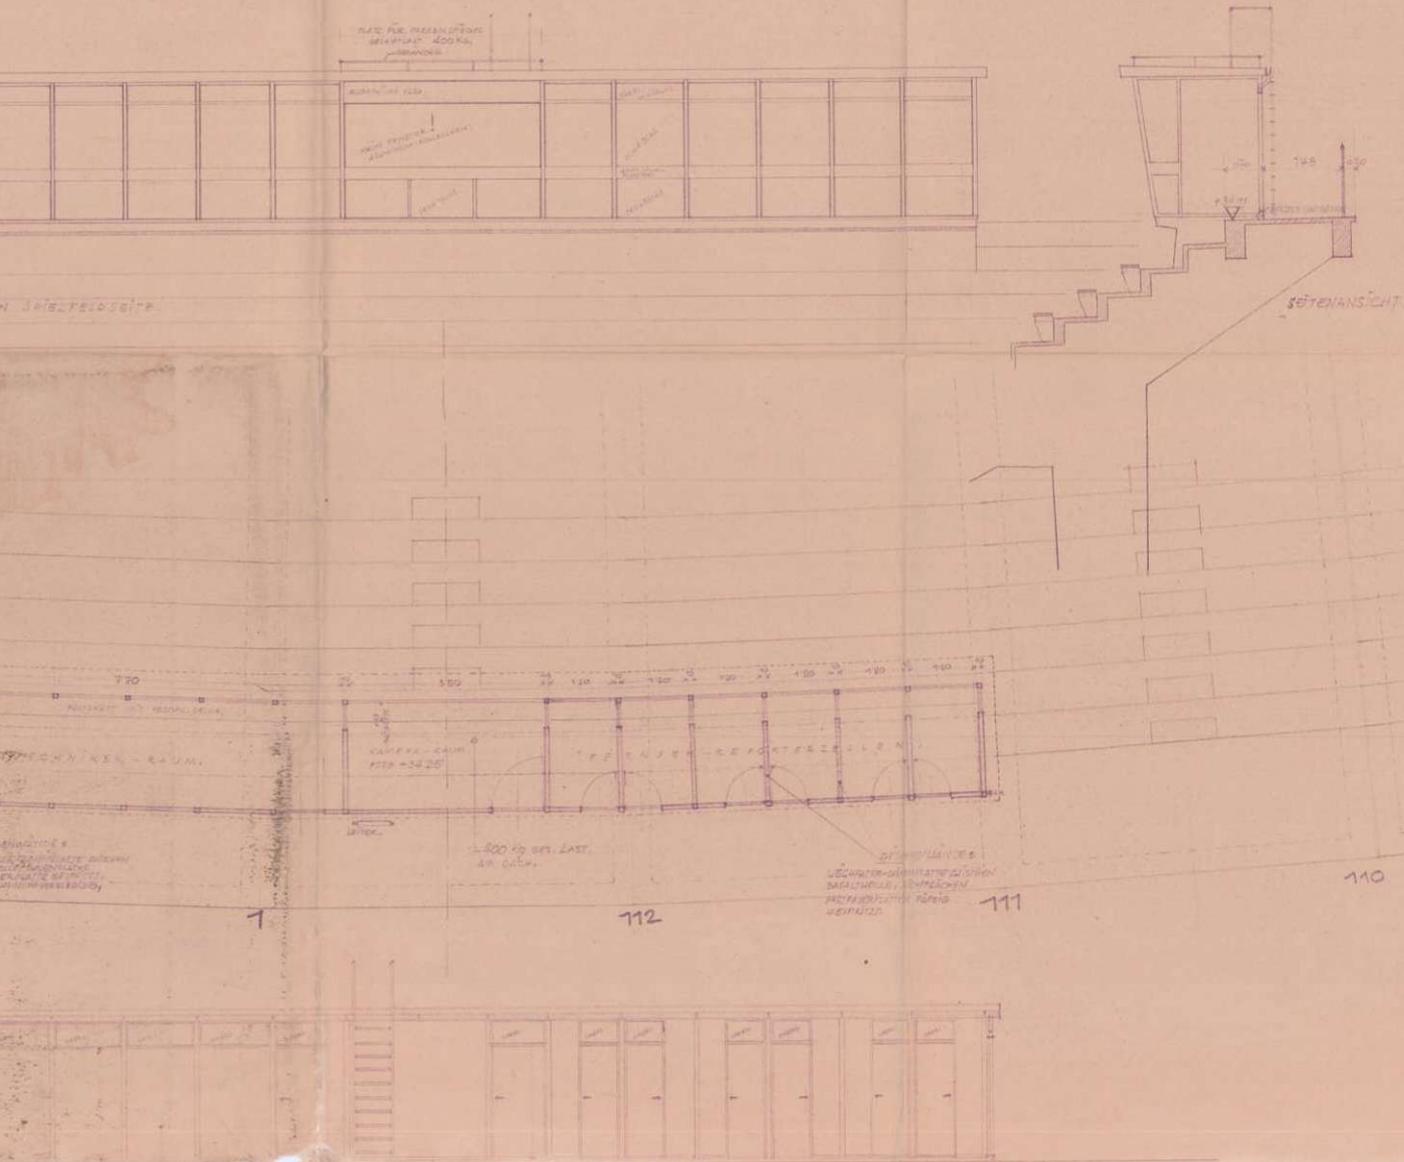

Arch. Prof. Theodor SCHÖLL
Tel. 65 39 81
23. II / 57

DAS WIENER ERNST HAPPEL STADION




KAPITEL 2_Buch 3 | ARCHIVMATERIAL INKL. QUELLEN UND BEZÜGE

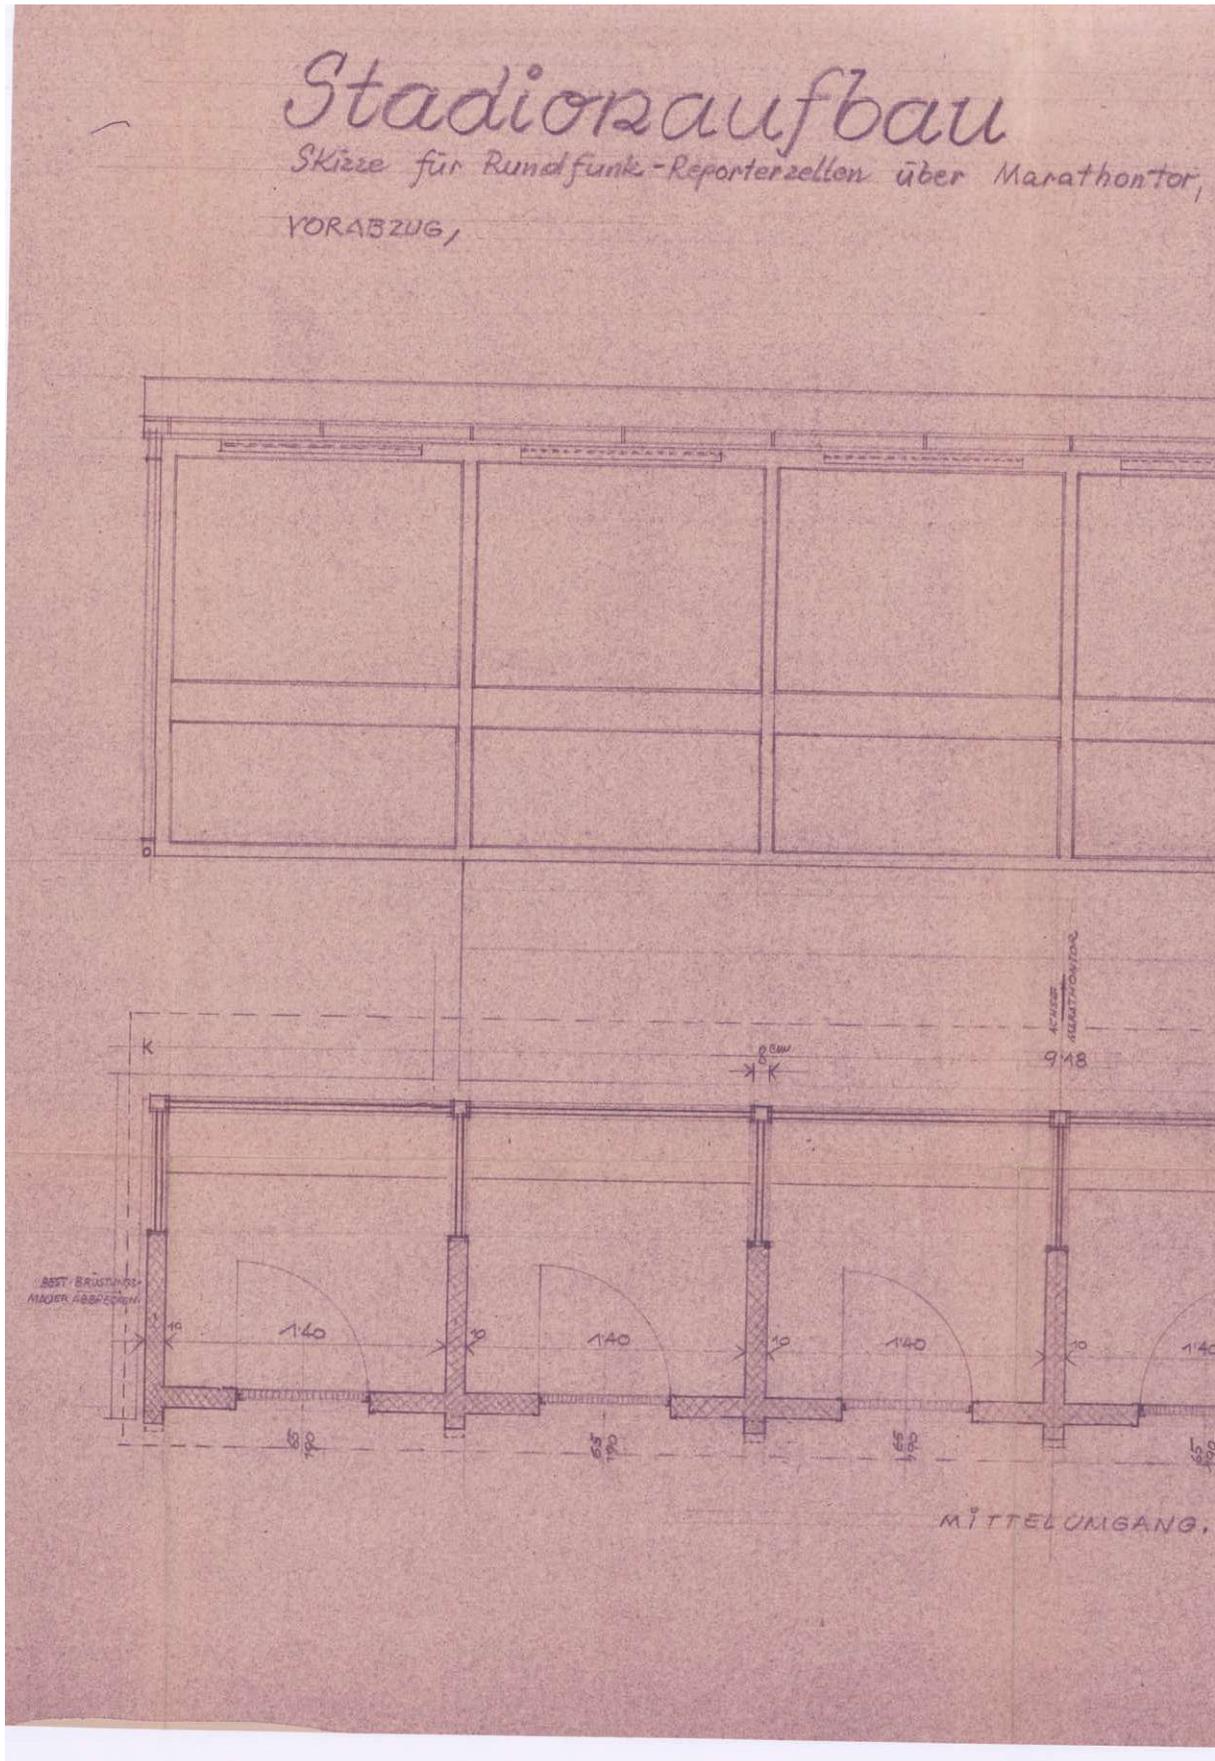

1957_04_23-Blatt 65-Arch Schöll-Skizze Rundfunk-Reporterzellen über Marathontor-Detailpl.pdf

1:20


BLT. NR. 65

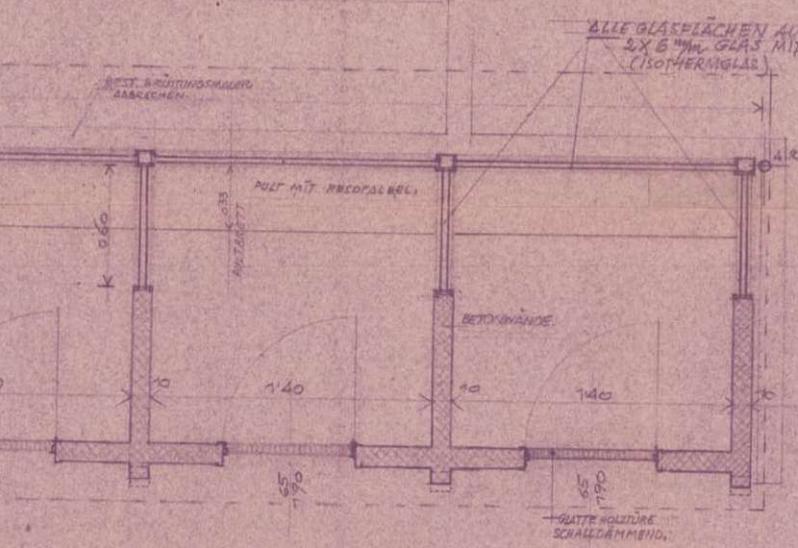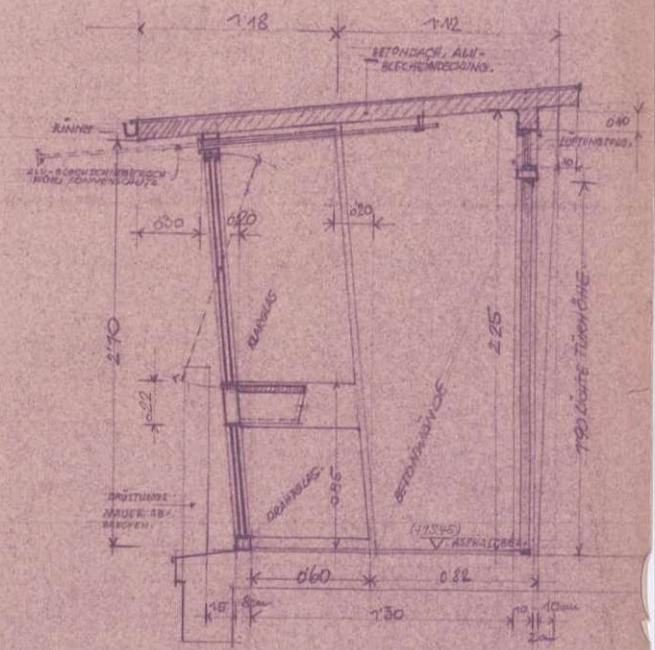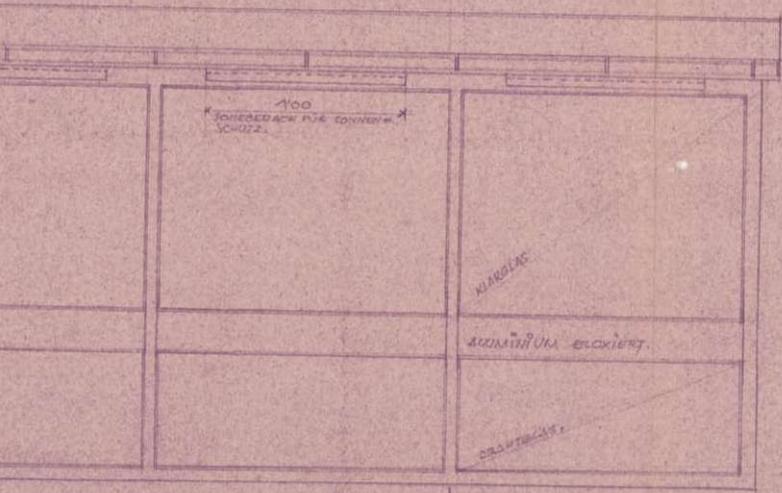



ALLE METALLTEILE AUS ALUMINIUM ELOXIERT AUSFÜHREN!

Arch. Prof. Theodor SCHÖLL
Tel. 65 39 82

23. IV. 57.

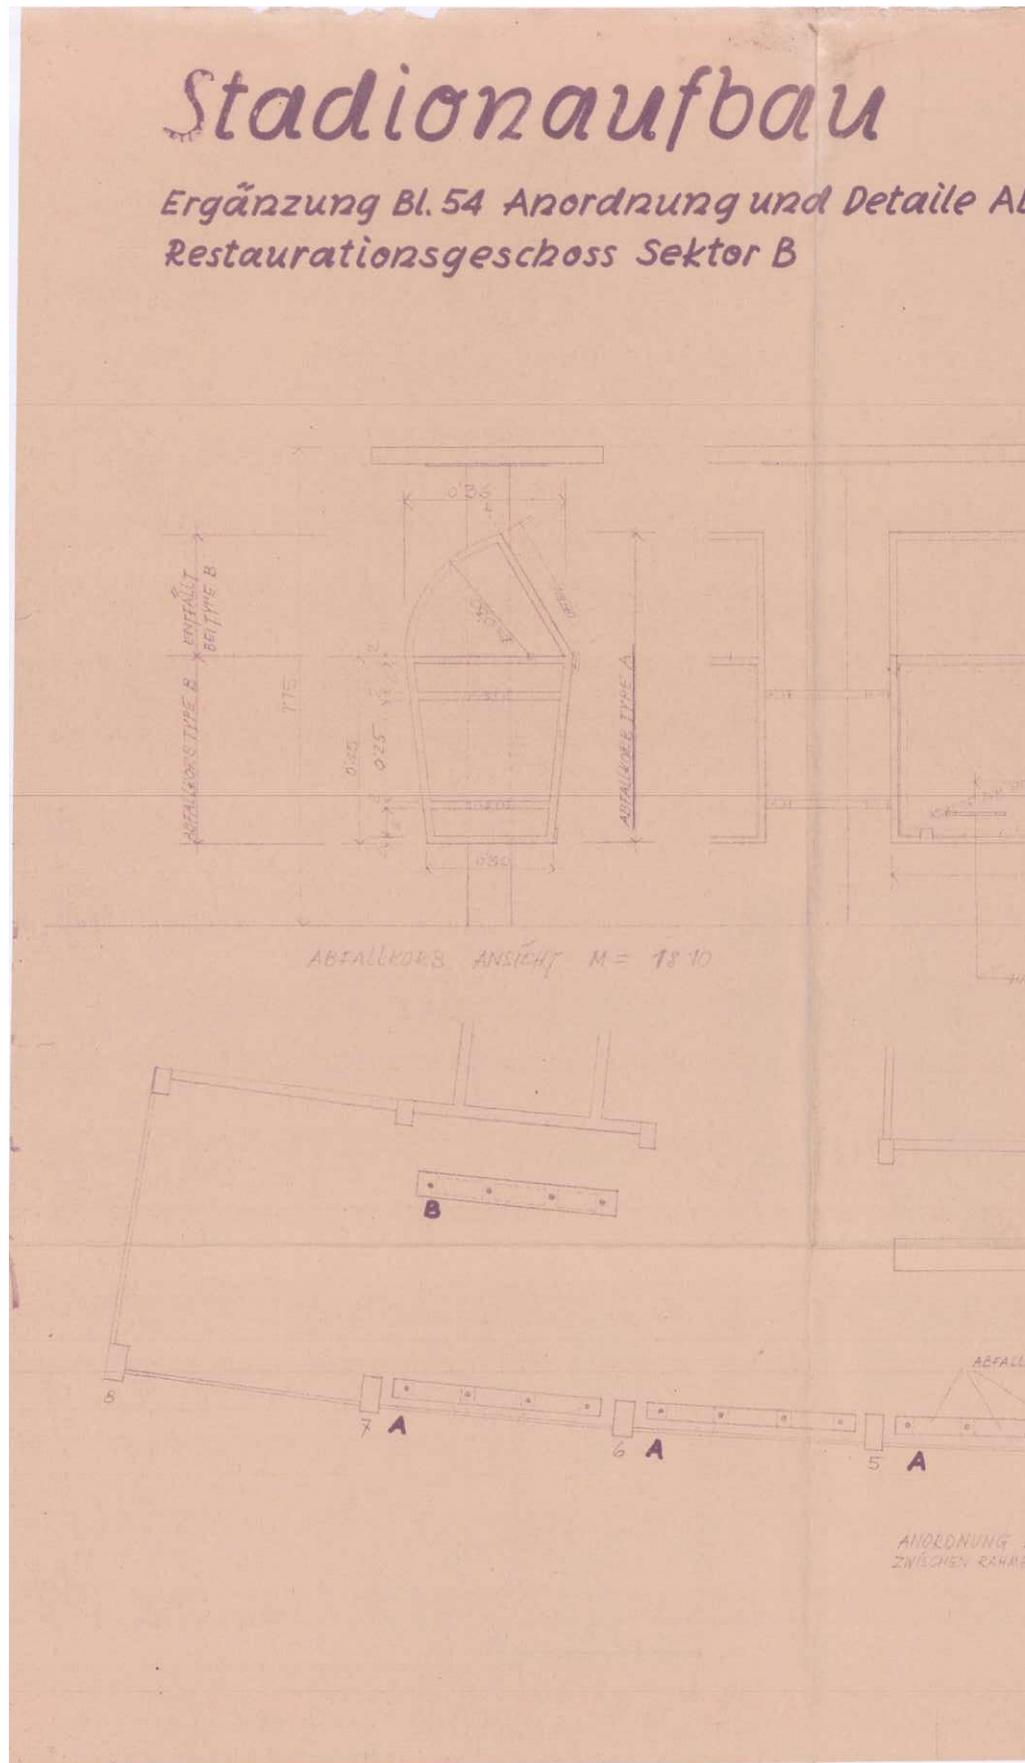

ABFALLKÖRBE im

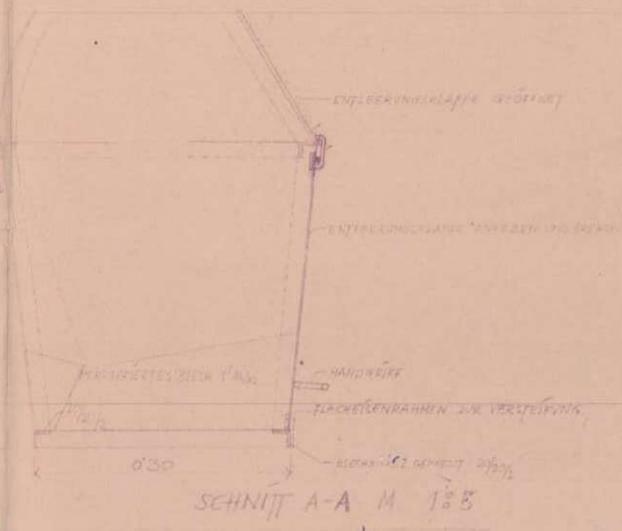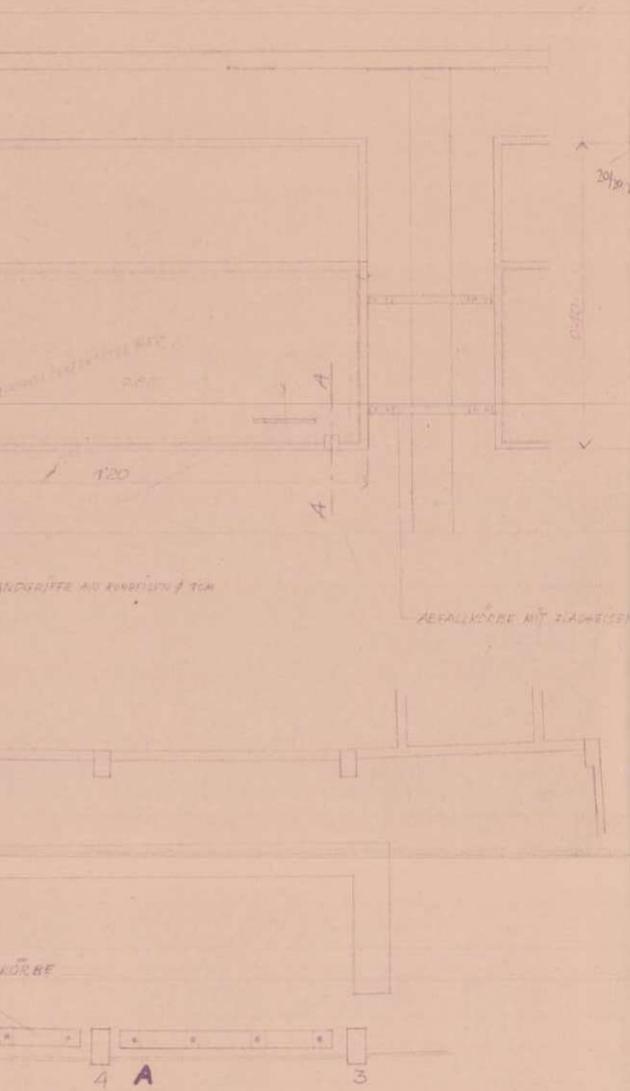

ANORDNUNG DER ABFALLKÖRBE
 TYPE "A" 24 STÜCK
 TYPE "B" 6 STÜCK


Planverfasser:
 Arch. Prof. Theodor SCHÖLL

25. IX. 1957


DER ABFALLKÖRBE M 1:50
 EN 3-7 u. 107-111

DAS WIENER ERNST HAPPEL STADION

KAPITEL 2_Buch 3 | ARCHIVMATERIAL INKL. QUELLEN UND BEZÜGE

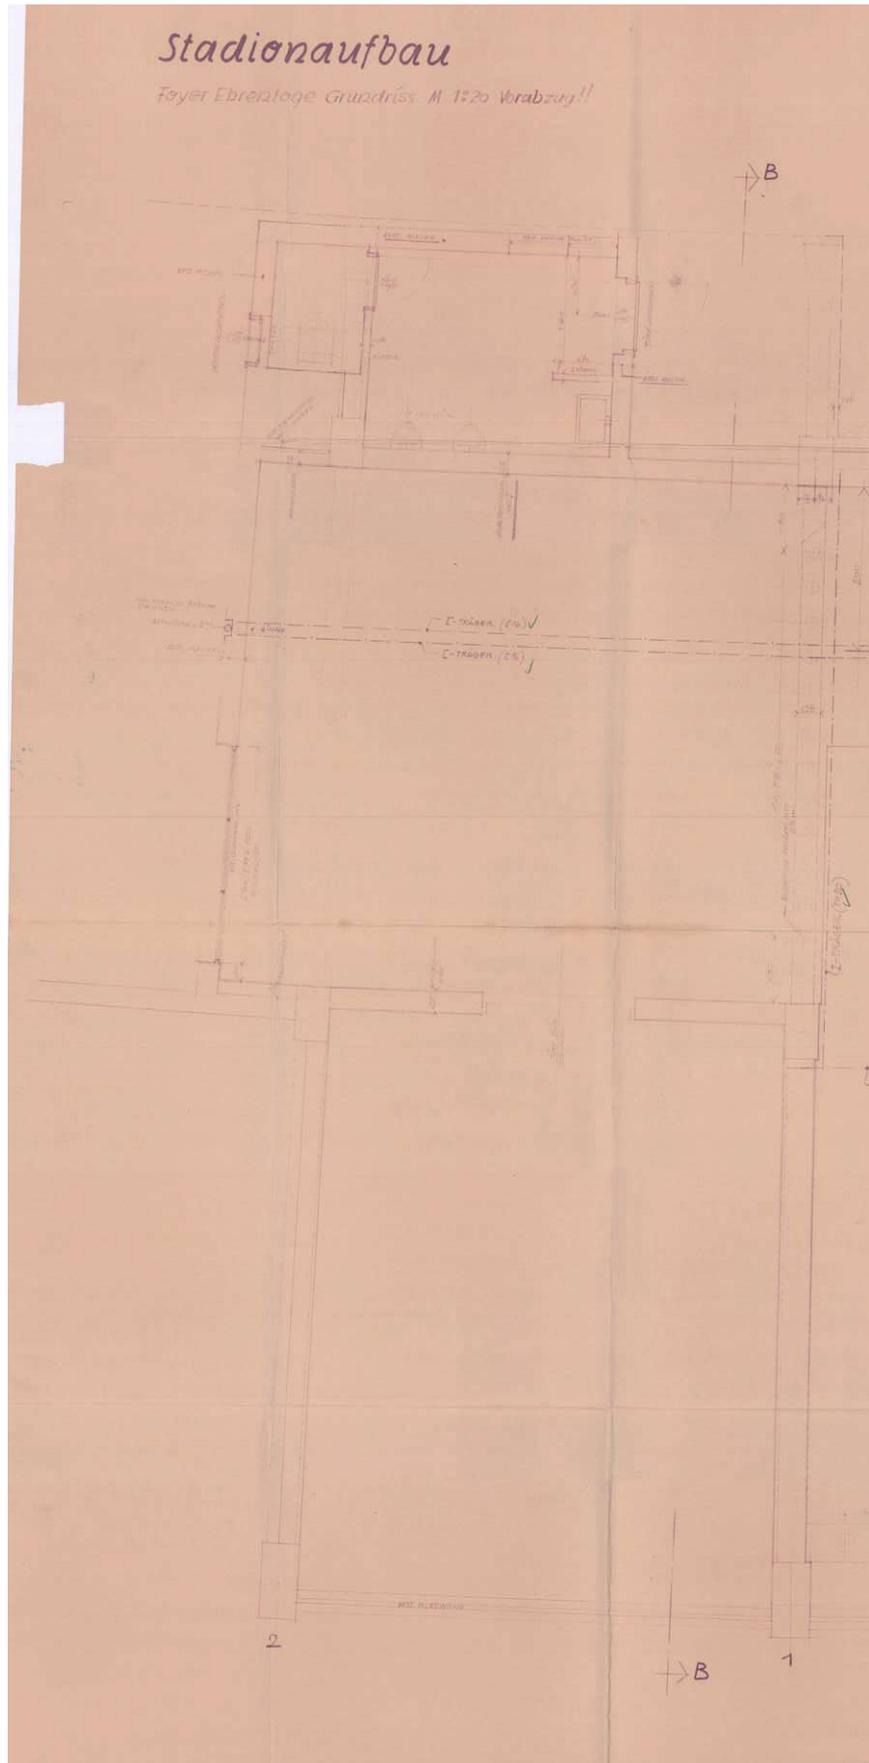

1957_04_30-Blatt 67-Arch Schöll-Foyer Ehrenloge Grundriss Vorabzug-Ausführungspl.pdf

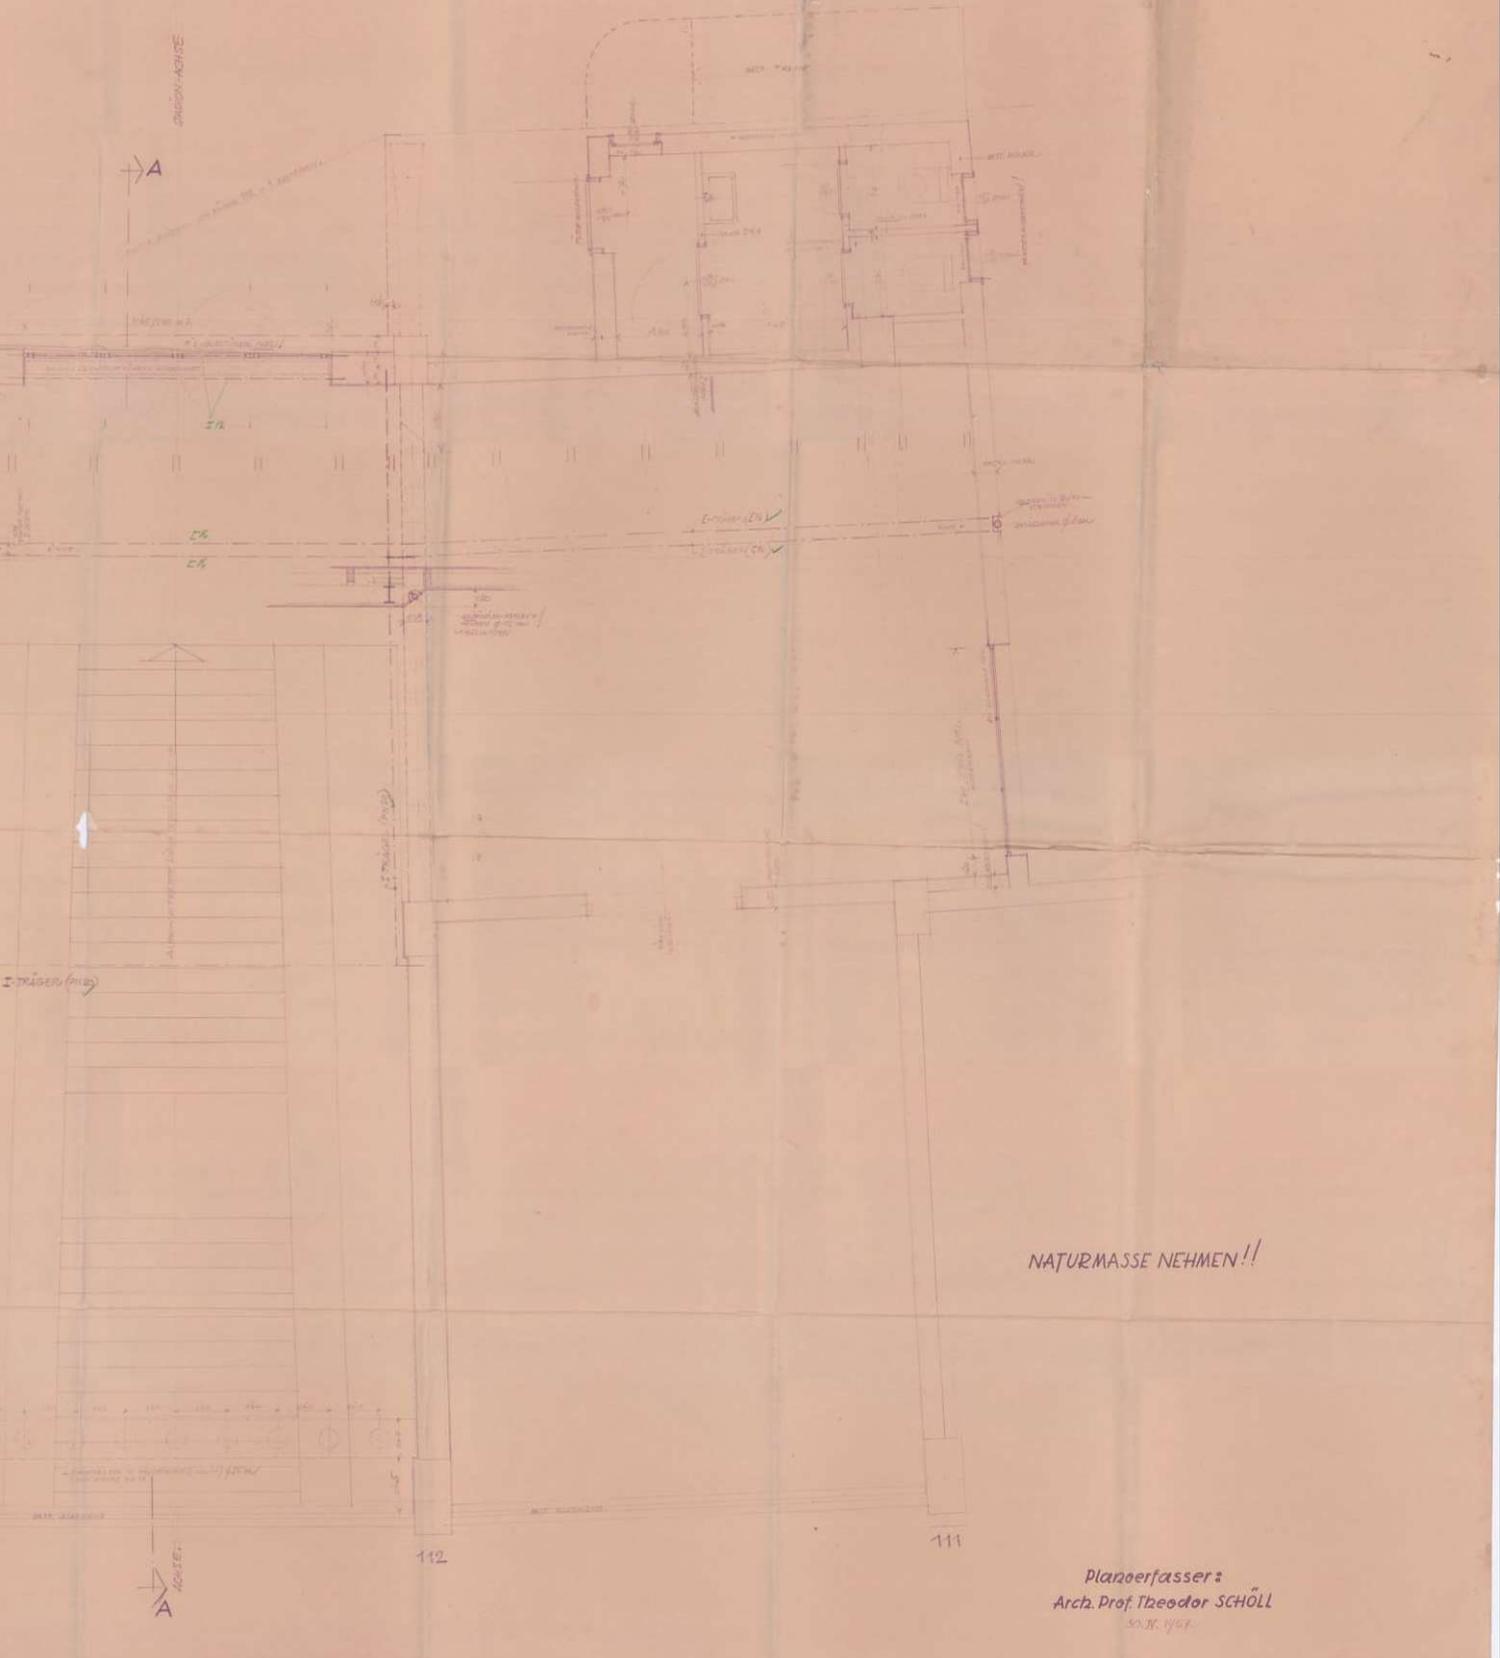



NATURMASSE NEHMEN!!

Planerfasser:
Arch. Prof. Theodor SCHÖLL

DAS WIENER ERNST HAPPEL STADION

KAPITEL 2_Buch 3 | ARCHIVMATERIAL INKL. QUELLEN UND BEZÜGE

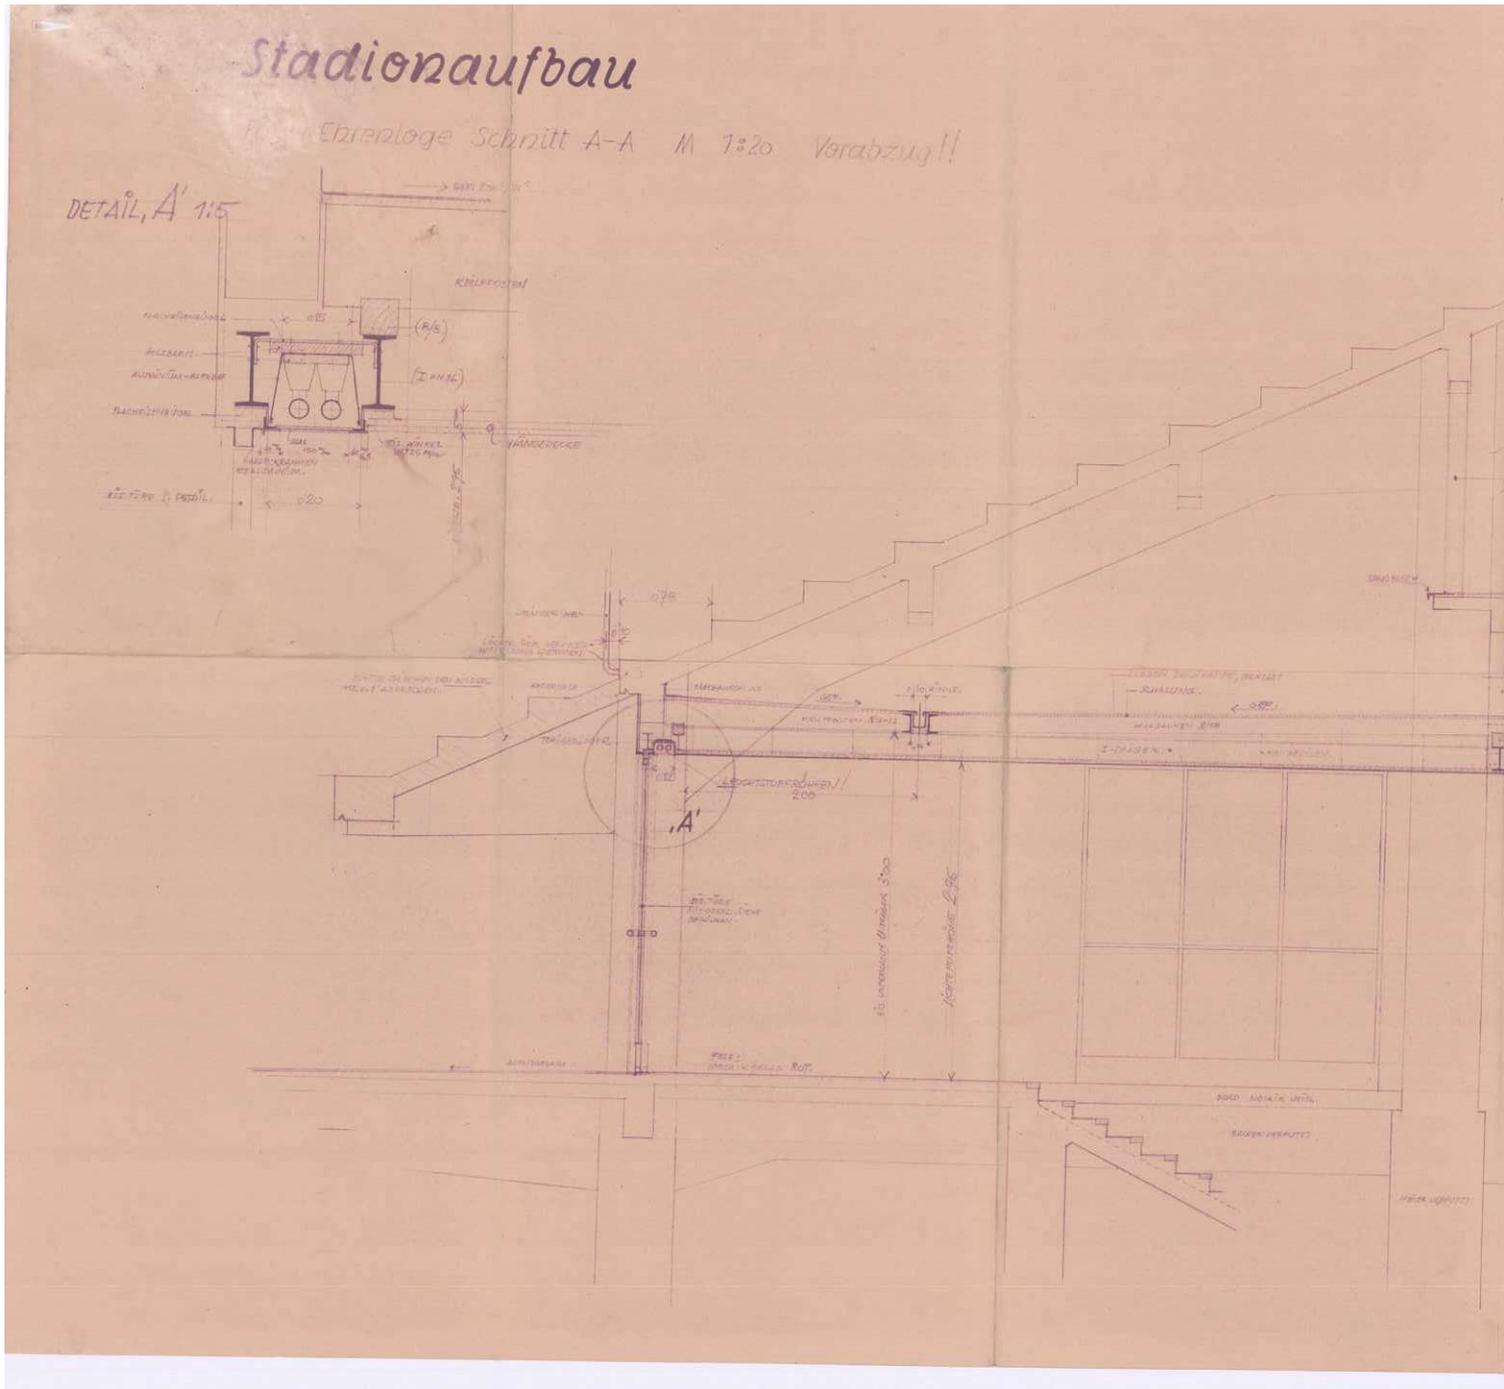

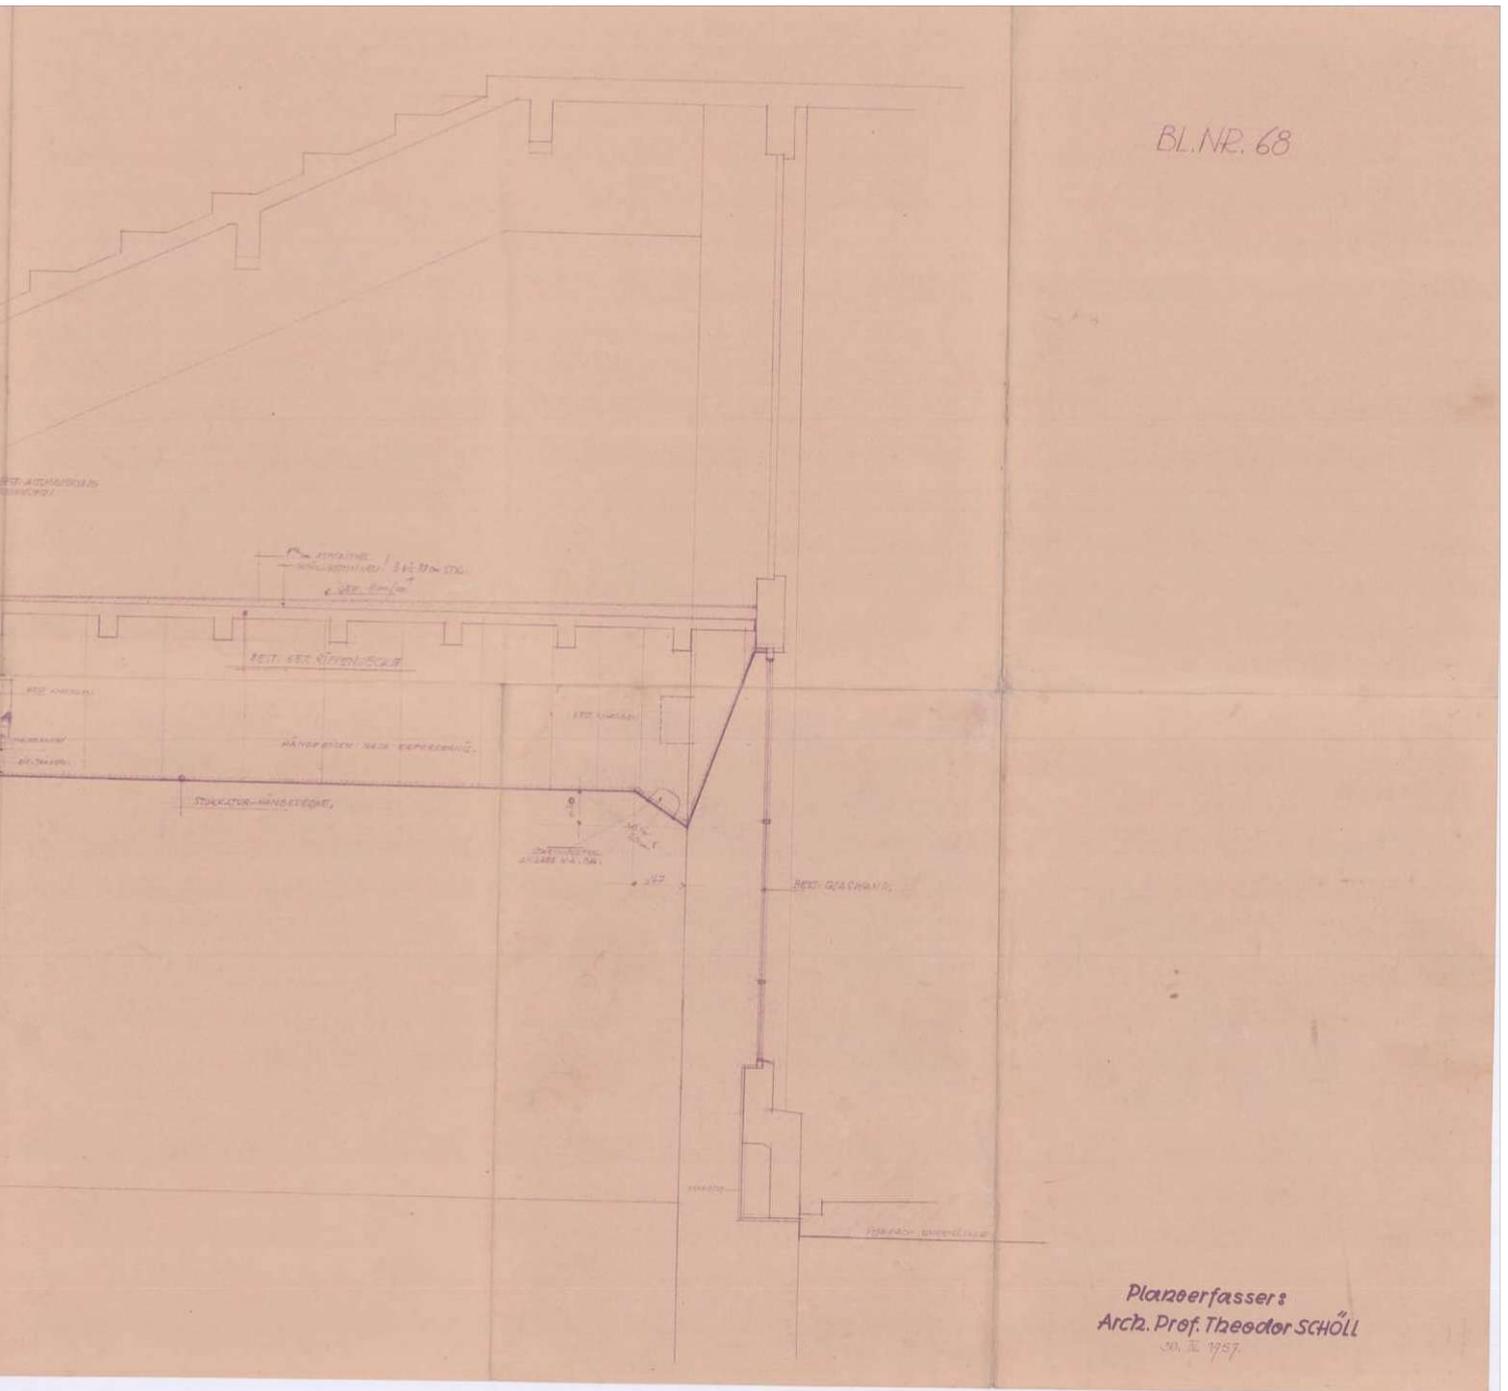



BL. NR. 68

Planoerfasser:
Arch. Prof. Theodor SCHÖLL

DAS WIENER ERNST HAPPEL STADION

KAPITEL 2_Buch 3 | ARCHIVMATERIAL INKL. QUELLEN UND BEZÜGE

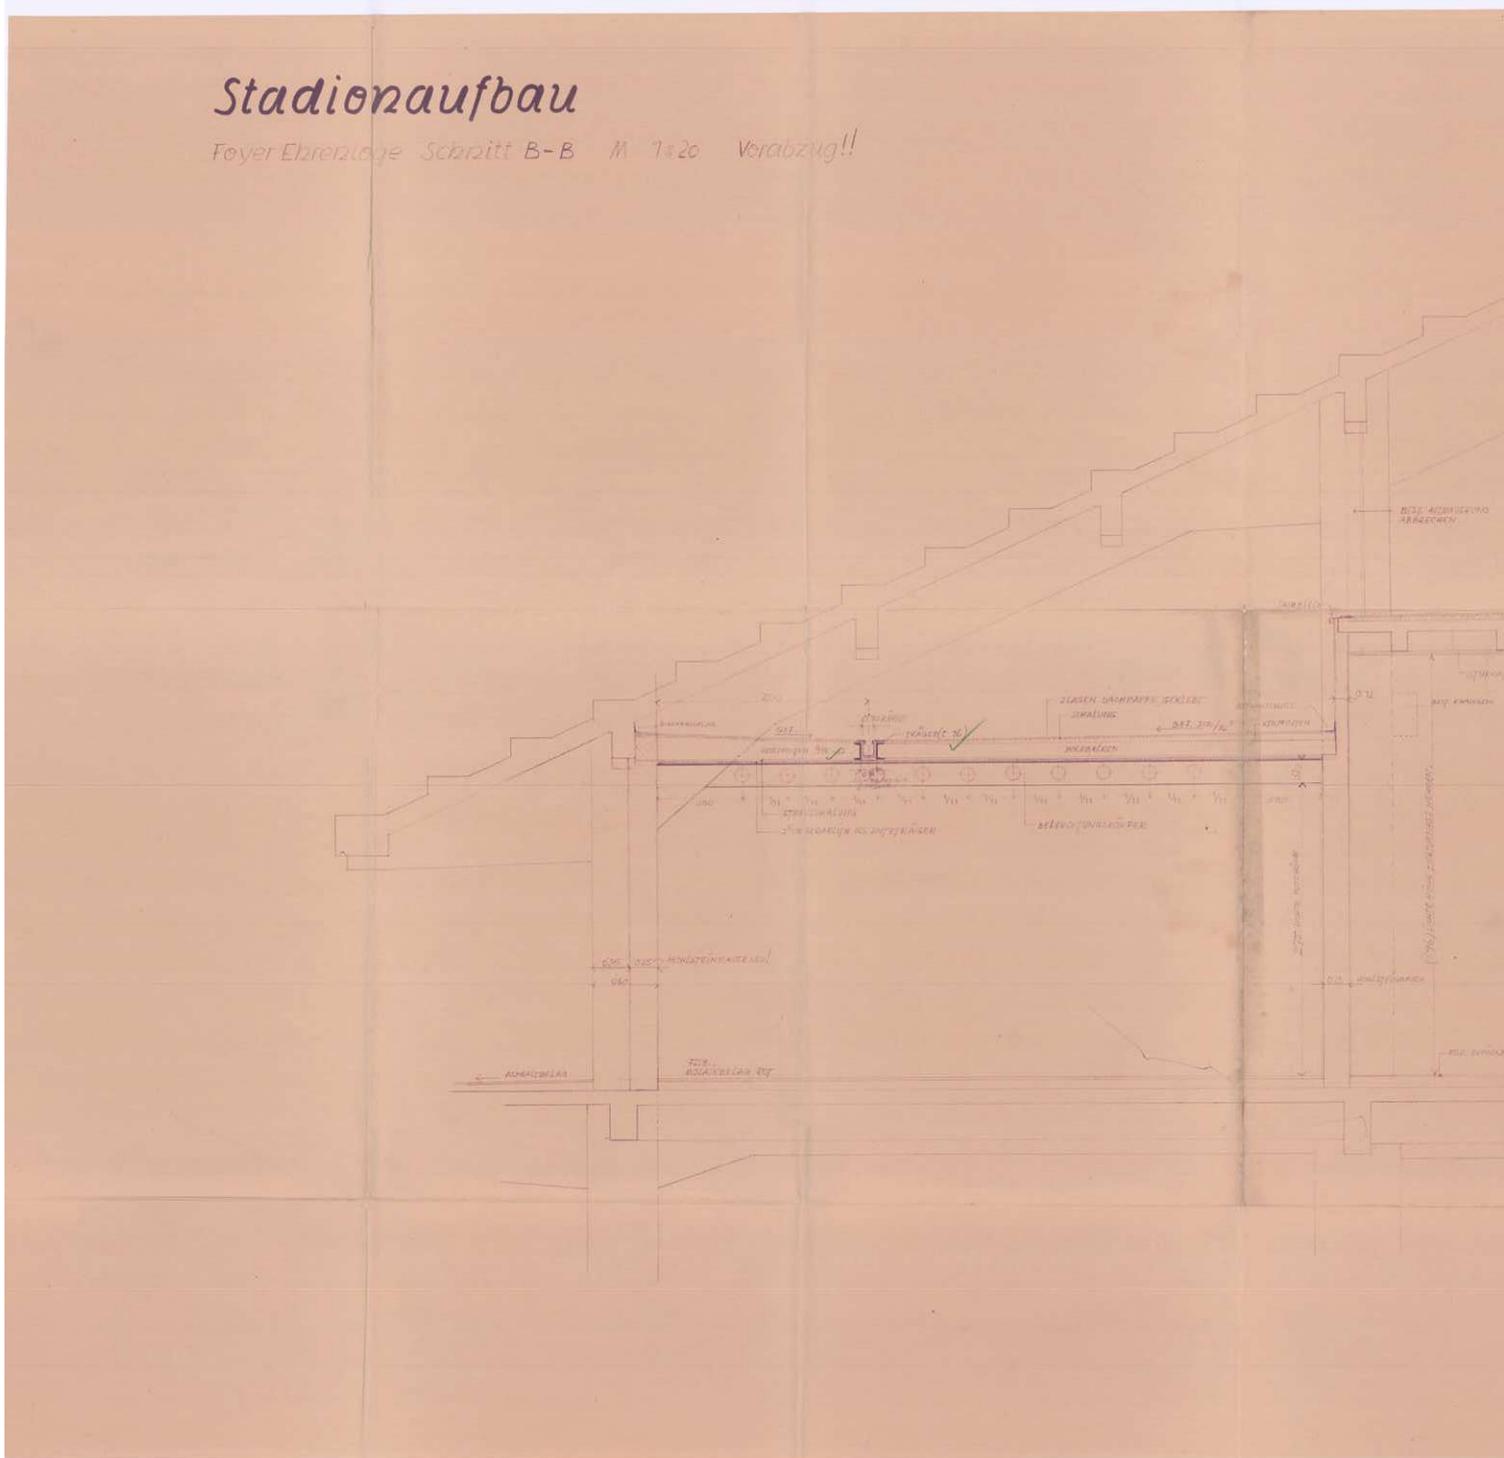

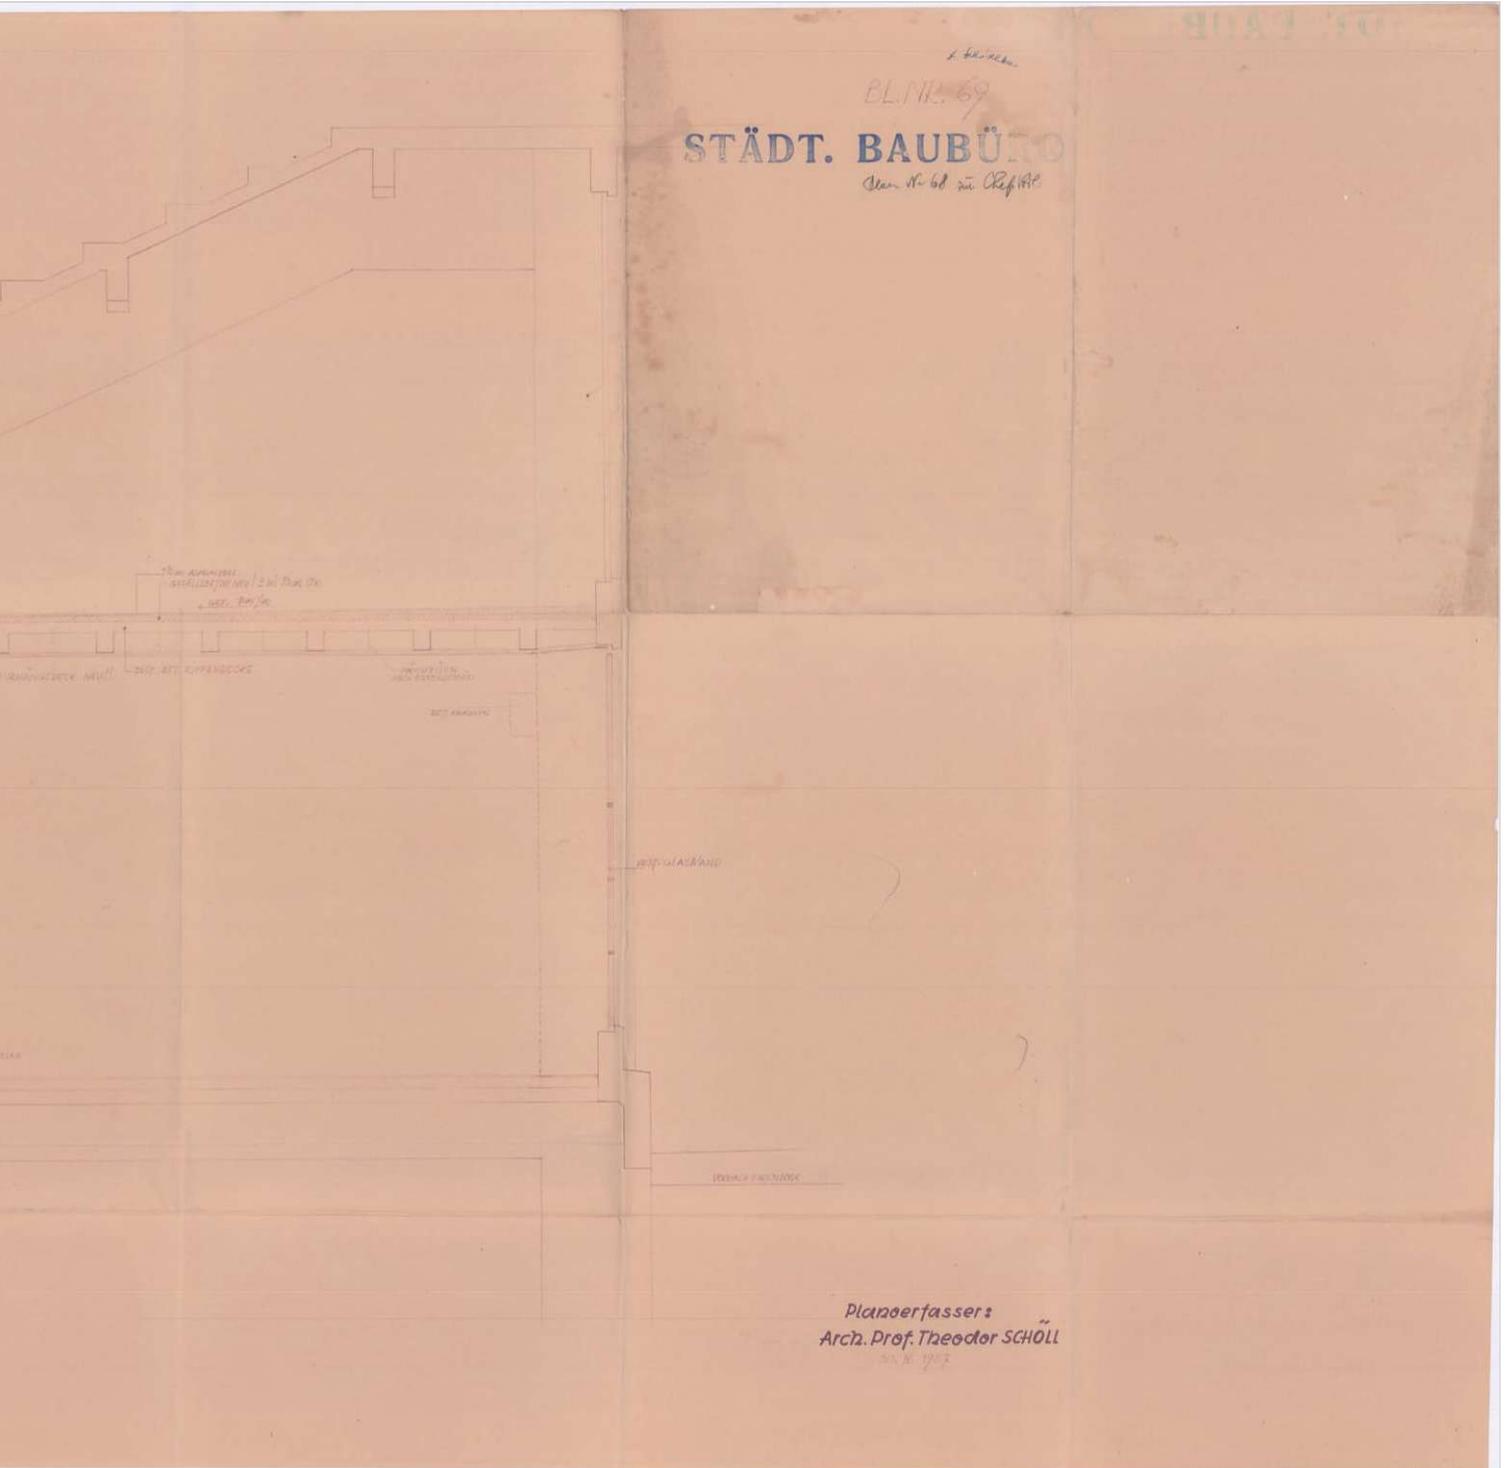



STÄDT. BAUBÜRO

Plan N. 68 im Ref. 113

Planoerfasser:
Arch. Prof. Theodor SCHÖLL
1902

DAS WIENER ERNST HAPPEL STADION


KAPITEL 2_Buch 3 | ARCHIVMATERIAL INKL. QUELLEN UND BEZÜGE

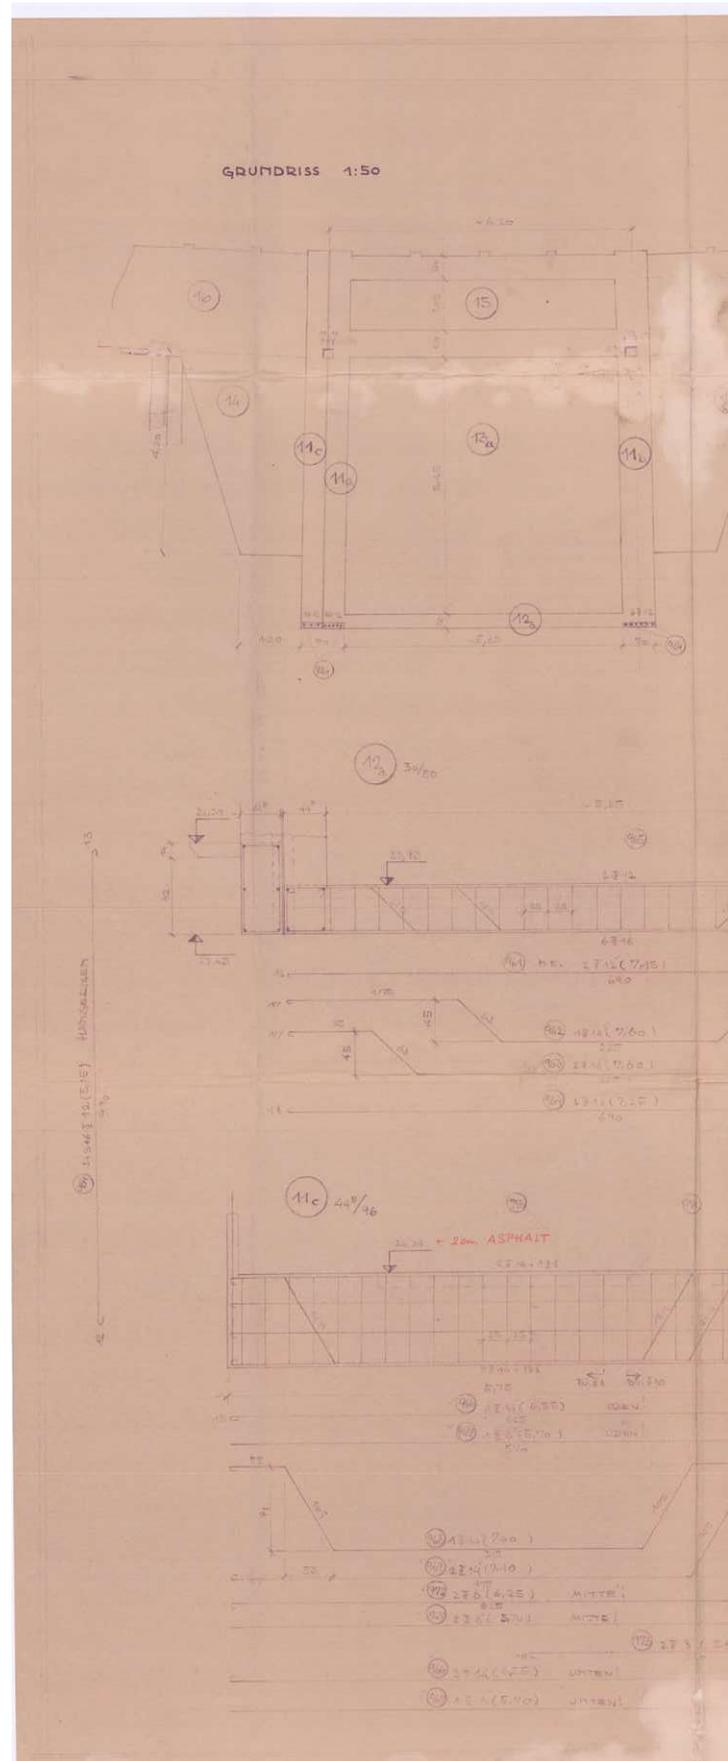

QUERTRÄGER, RANDBALKEN UND HANGESÄULEN

1:25

W.C. GRUPPEN IN DEN SEKTOREN A, C, D, F

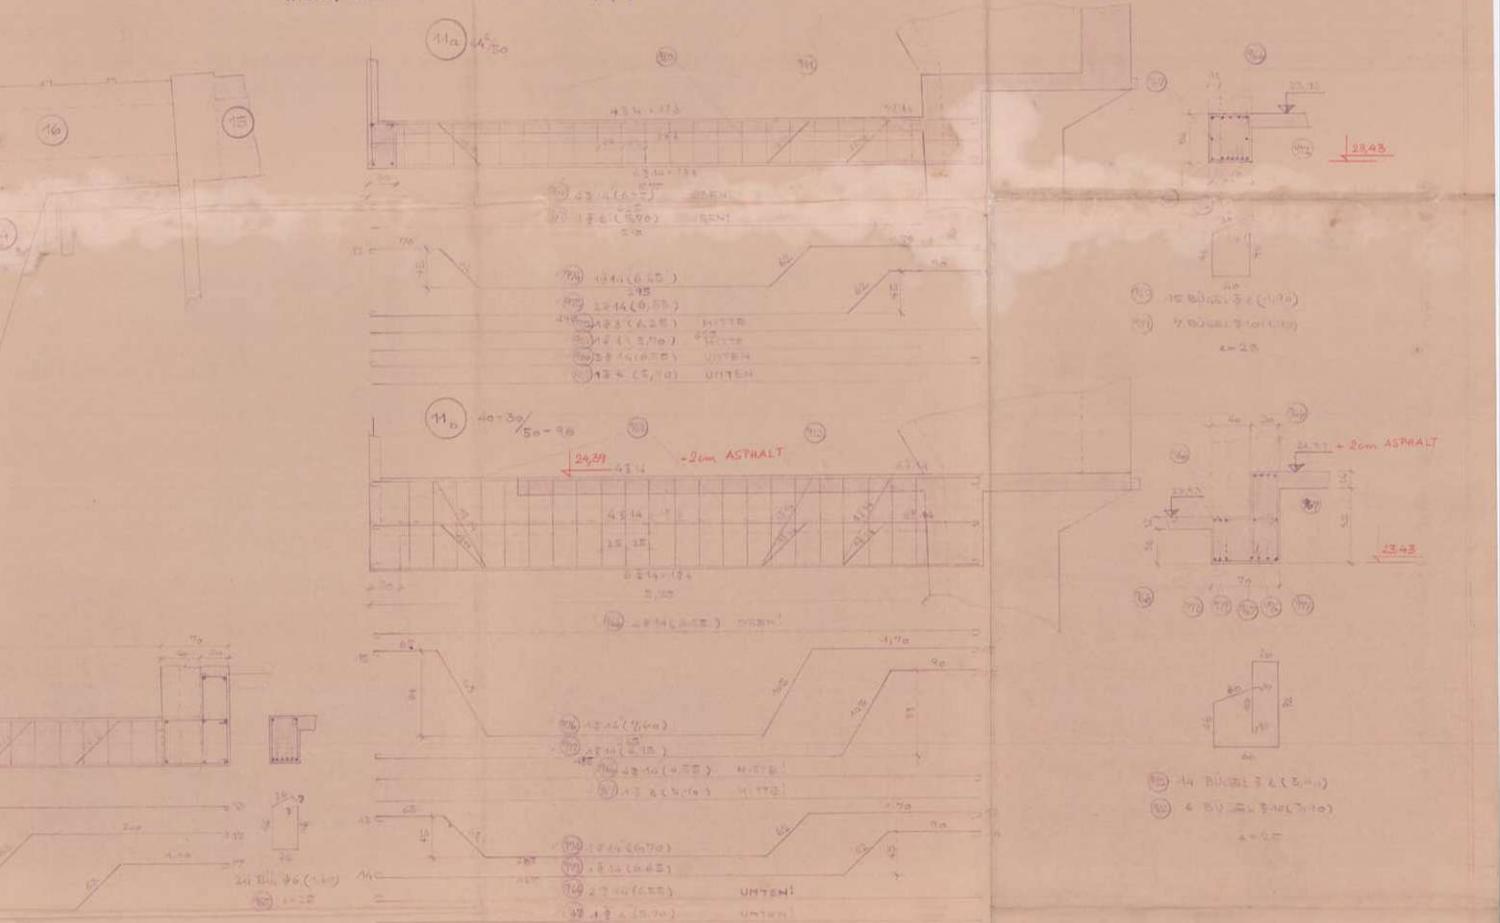

STAHLISTE TORSTÄLLE - STI

BETON: B300

! NATURMASSE NEHMEN!
ARCHITEKTEN-PLAN N° 46
BEACHTEN!

POLIER-PLAN / I

1:50, 1:25


STADIONAUFBAU

SEKTOREN: A, C, D, F
QUERTRÄGER, RAND-
BALKEN UND HANG-
SÄULEN BEI W.C.
BEWEHRUNGSPLAN

986/70





DAS WIENER ERNST HAPPEL STADION

KAPITEL 2_Buch 3 | ARCHIVMATERIAL INKL. QUELLEN UND BEZÜGE

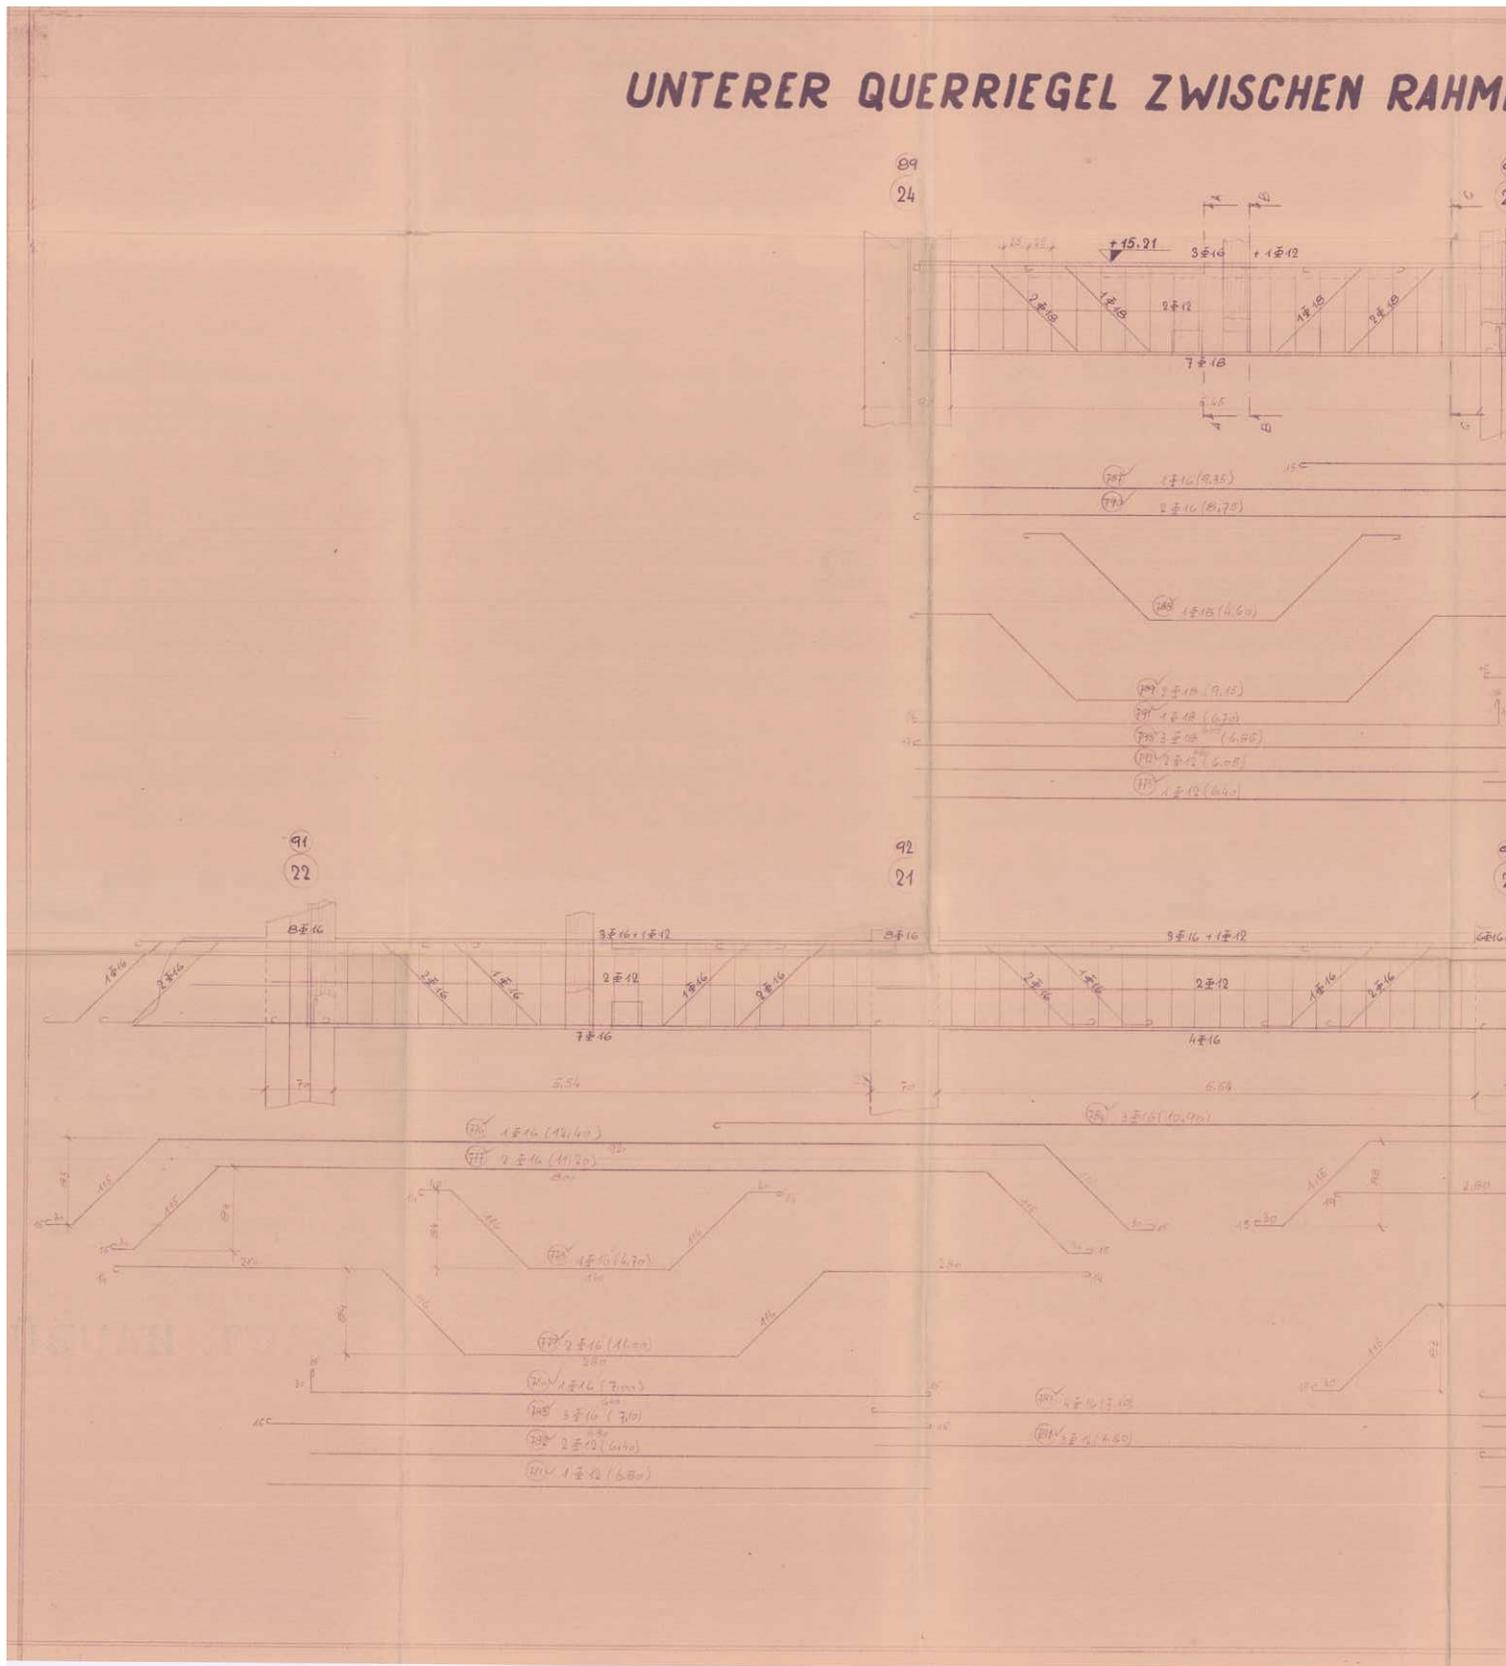

EN Nr. ~~24-19~~
94-89

ERGÄNZUNG SIEHE PL. NR. 986/89
1:25

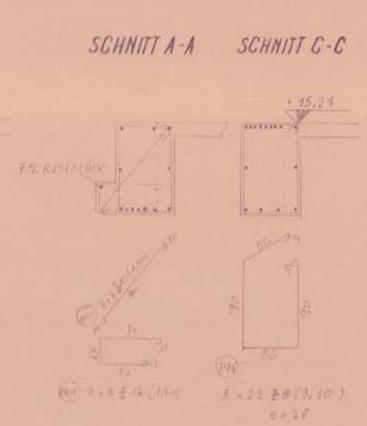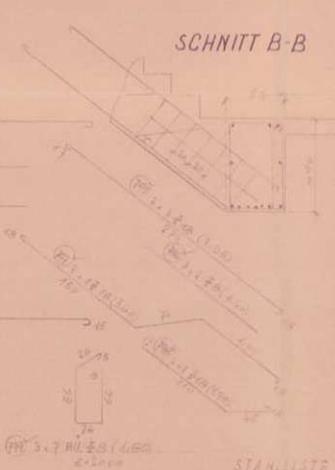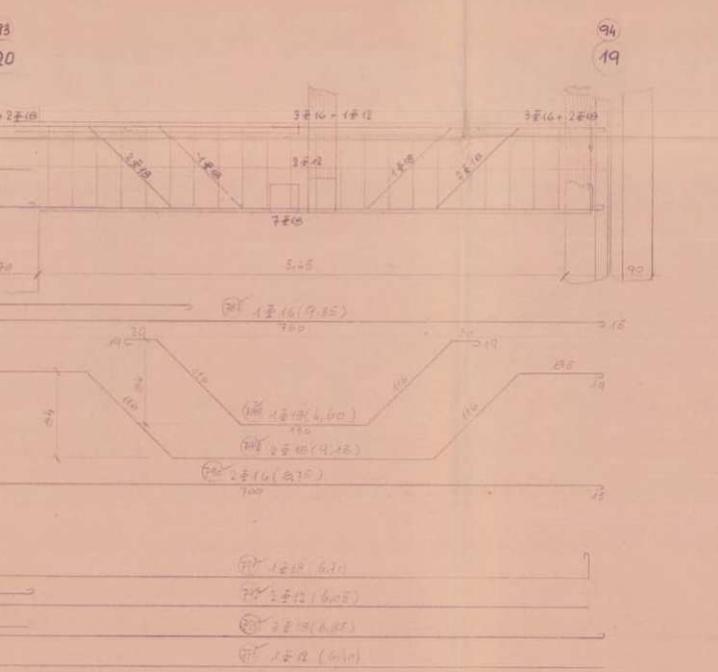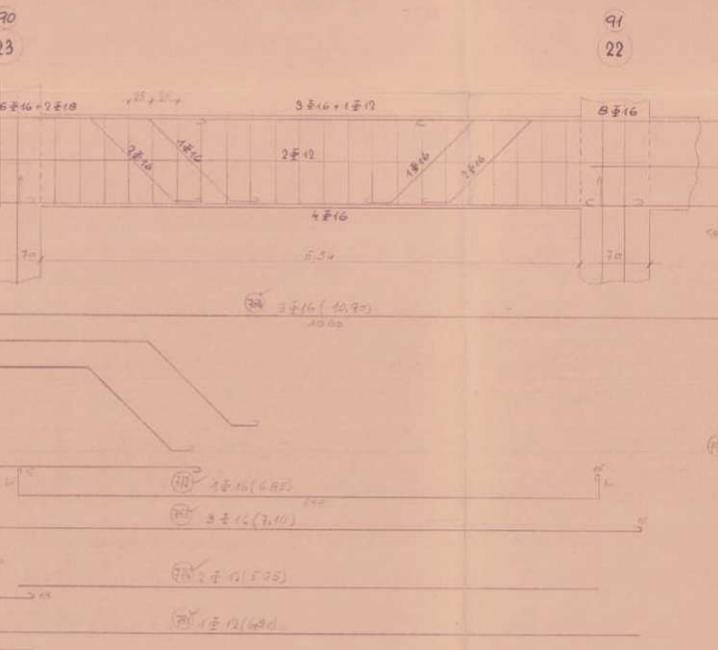

STANLISTE TORSTAL 40

BETON: B 300

NATURMASSE NEHMEN!


STÄDT. BAUBÜRO

BEWEHRUNG GILT AUCH FÜR DEN QUERRIEGEL ZWISCHEN DEM RAHMEN NE 75-80 INSEKTOR F

STADIONZUBAU	
1:25	
SEKTOR C und A	
UNTERER QUERRIEGEL	
AUF KOTE +15,21	
BEWEHRUNGSPLAN	
986/81A	




DAS WIENER ERNST HAPPEL STADION

KAPITEL 2_Buch 3 | ARCHIVMATERIAL INKL. QUELLEN UND BEZÜGE

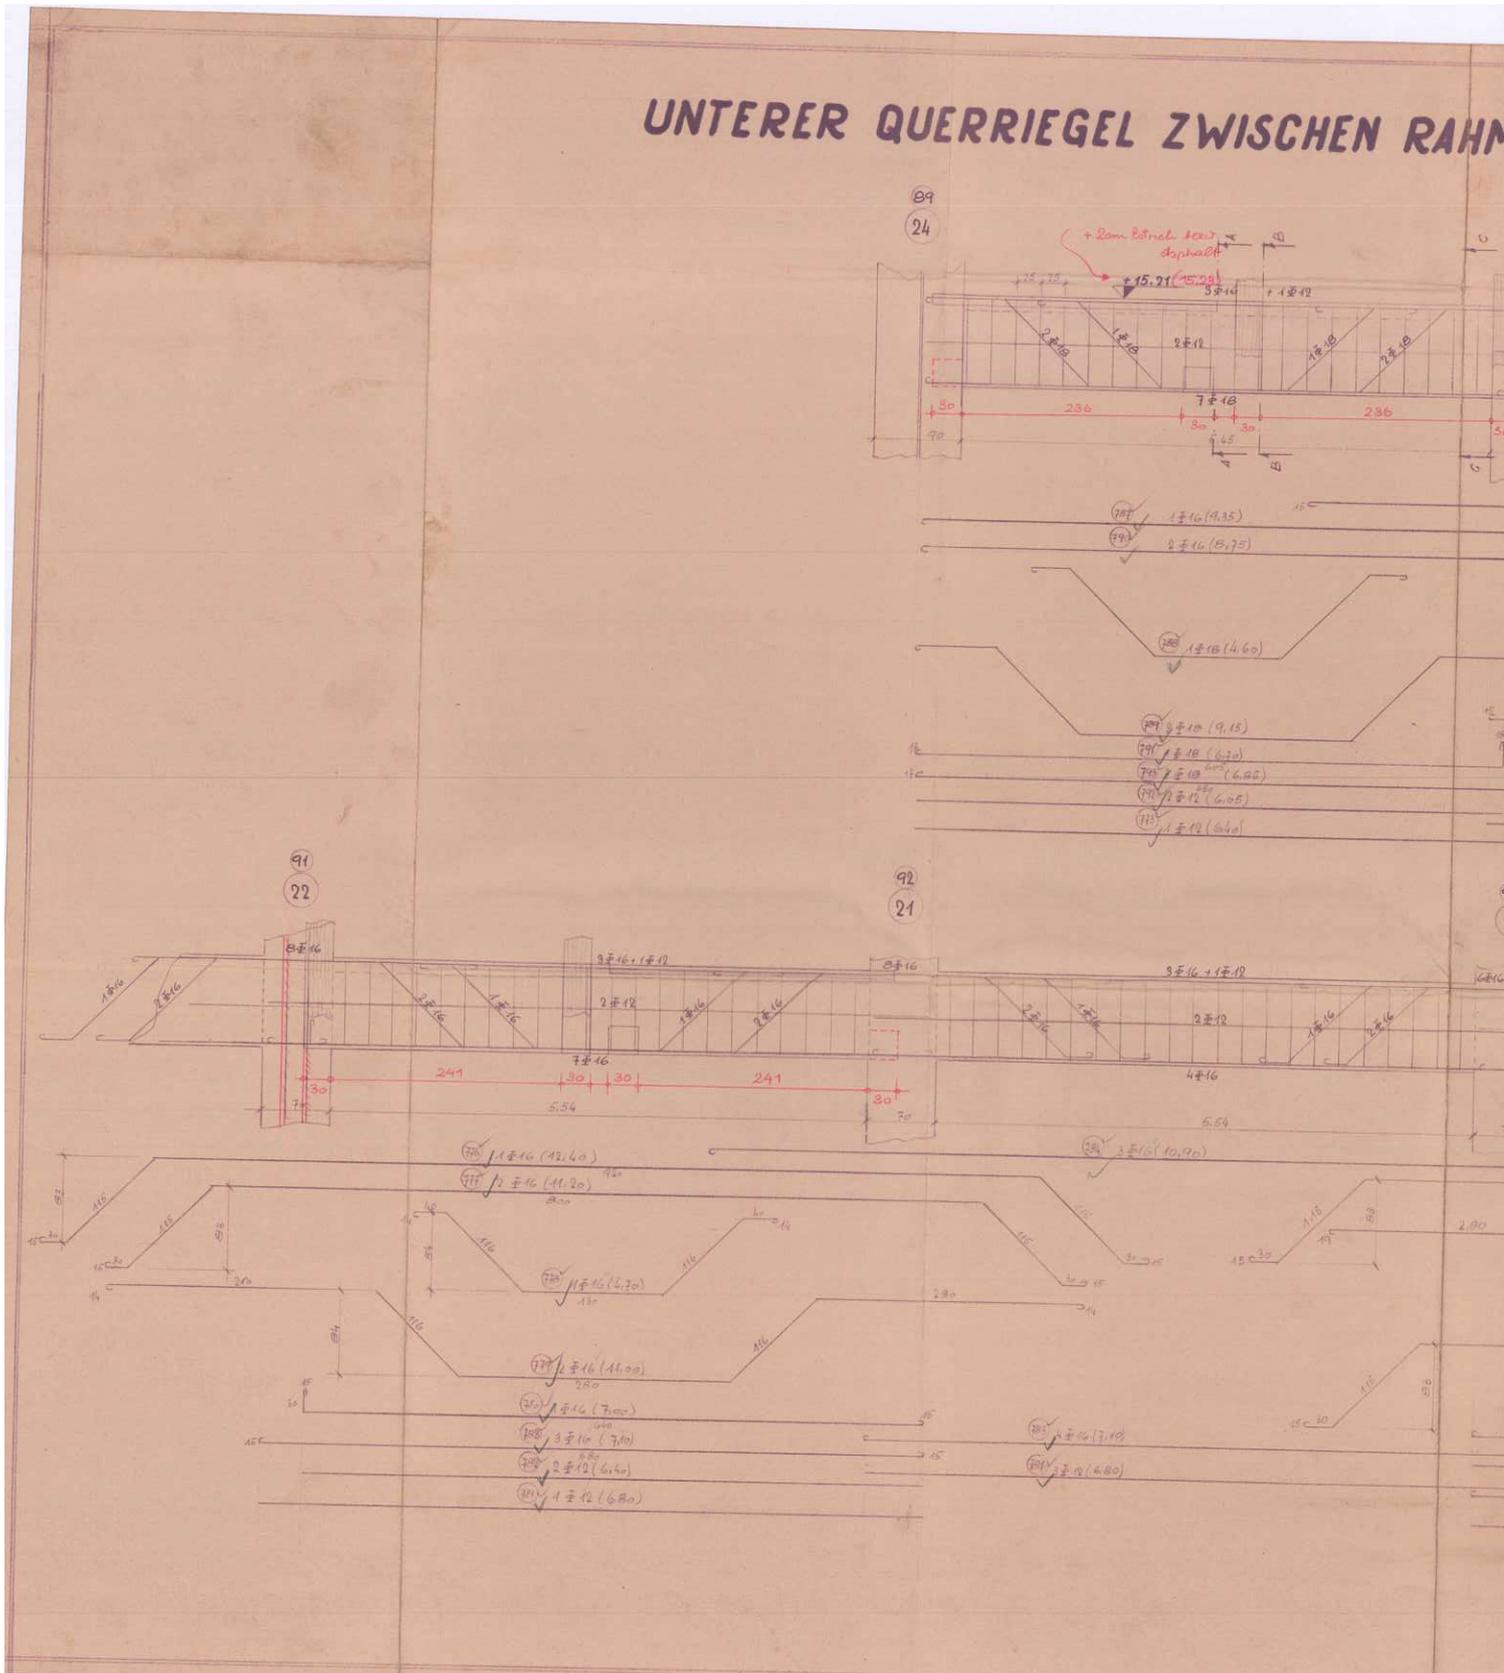

Pl. Nr. 24-19
94-89 1:25


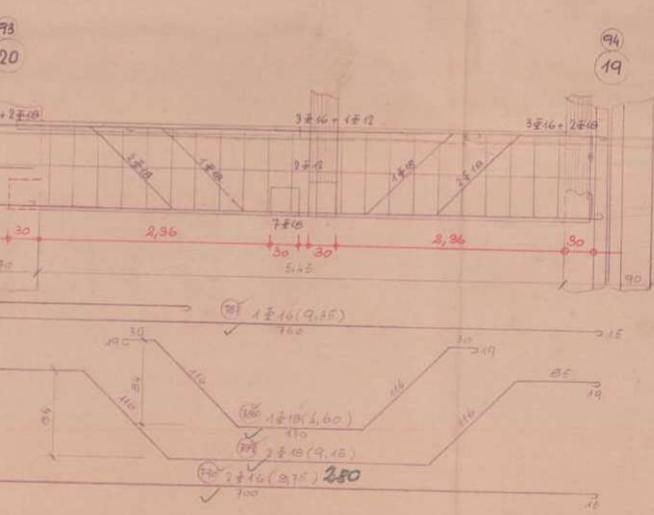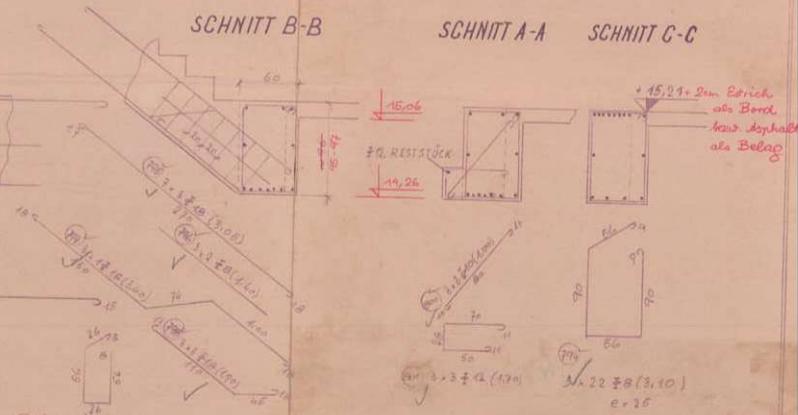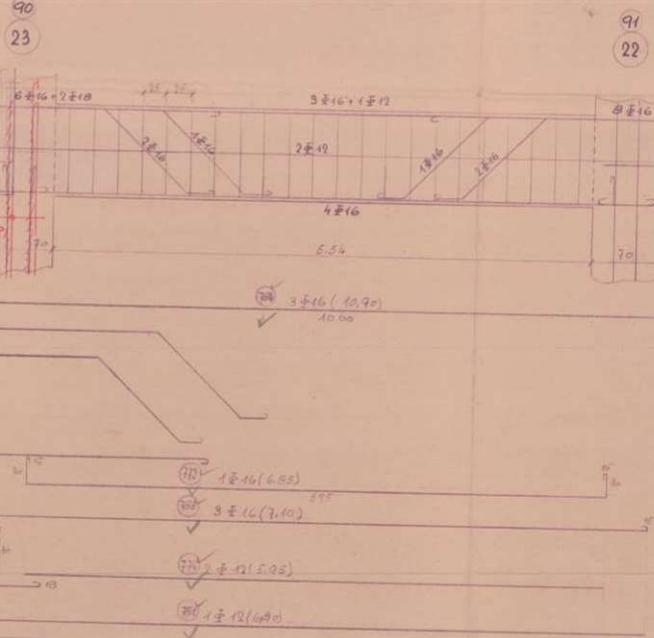

STAHLISTE TORSTAHL 40


BETON: B 300


NATURMASSE NEHMEN!

POLIER-PLAN / I


STADIONZUBAU
SEKTOR C und A
UNTERER QUERRIEGEL
AUF KOTE +15,21

DAS WIENER ERNST HAPPEL STADION


KAPITEL 2_Buch 3 | ARCHIVMATERIAL INKL. QUELLEN UND BEZÜGE

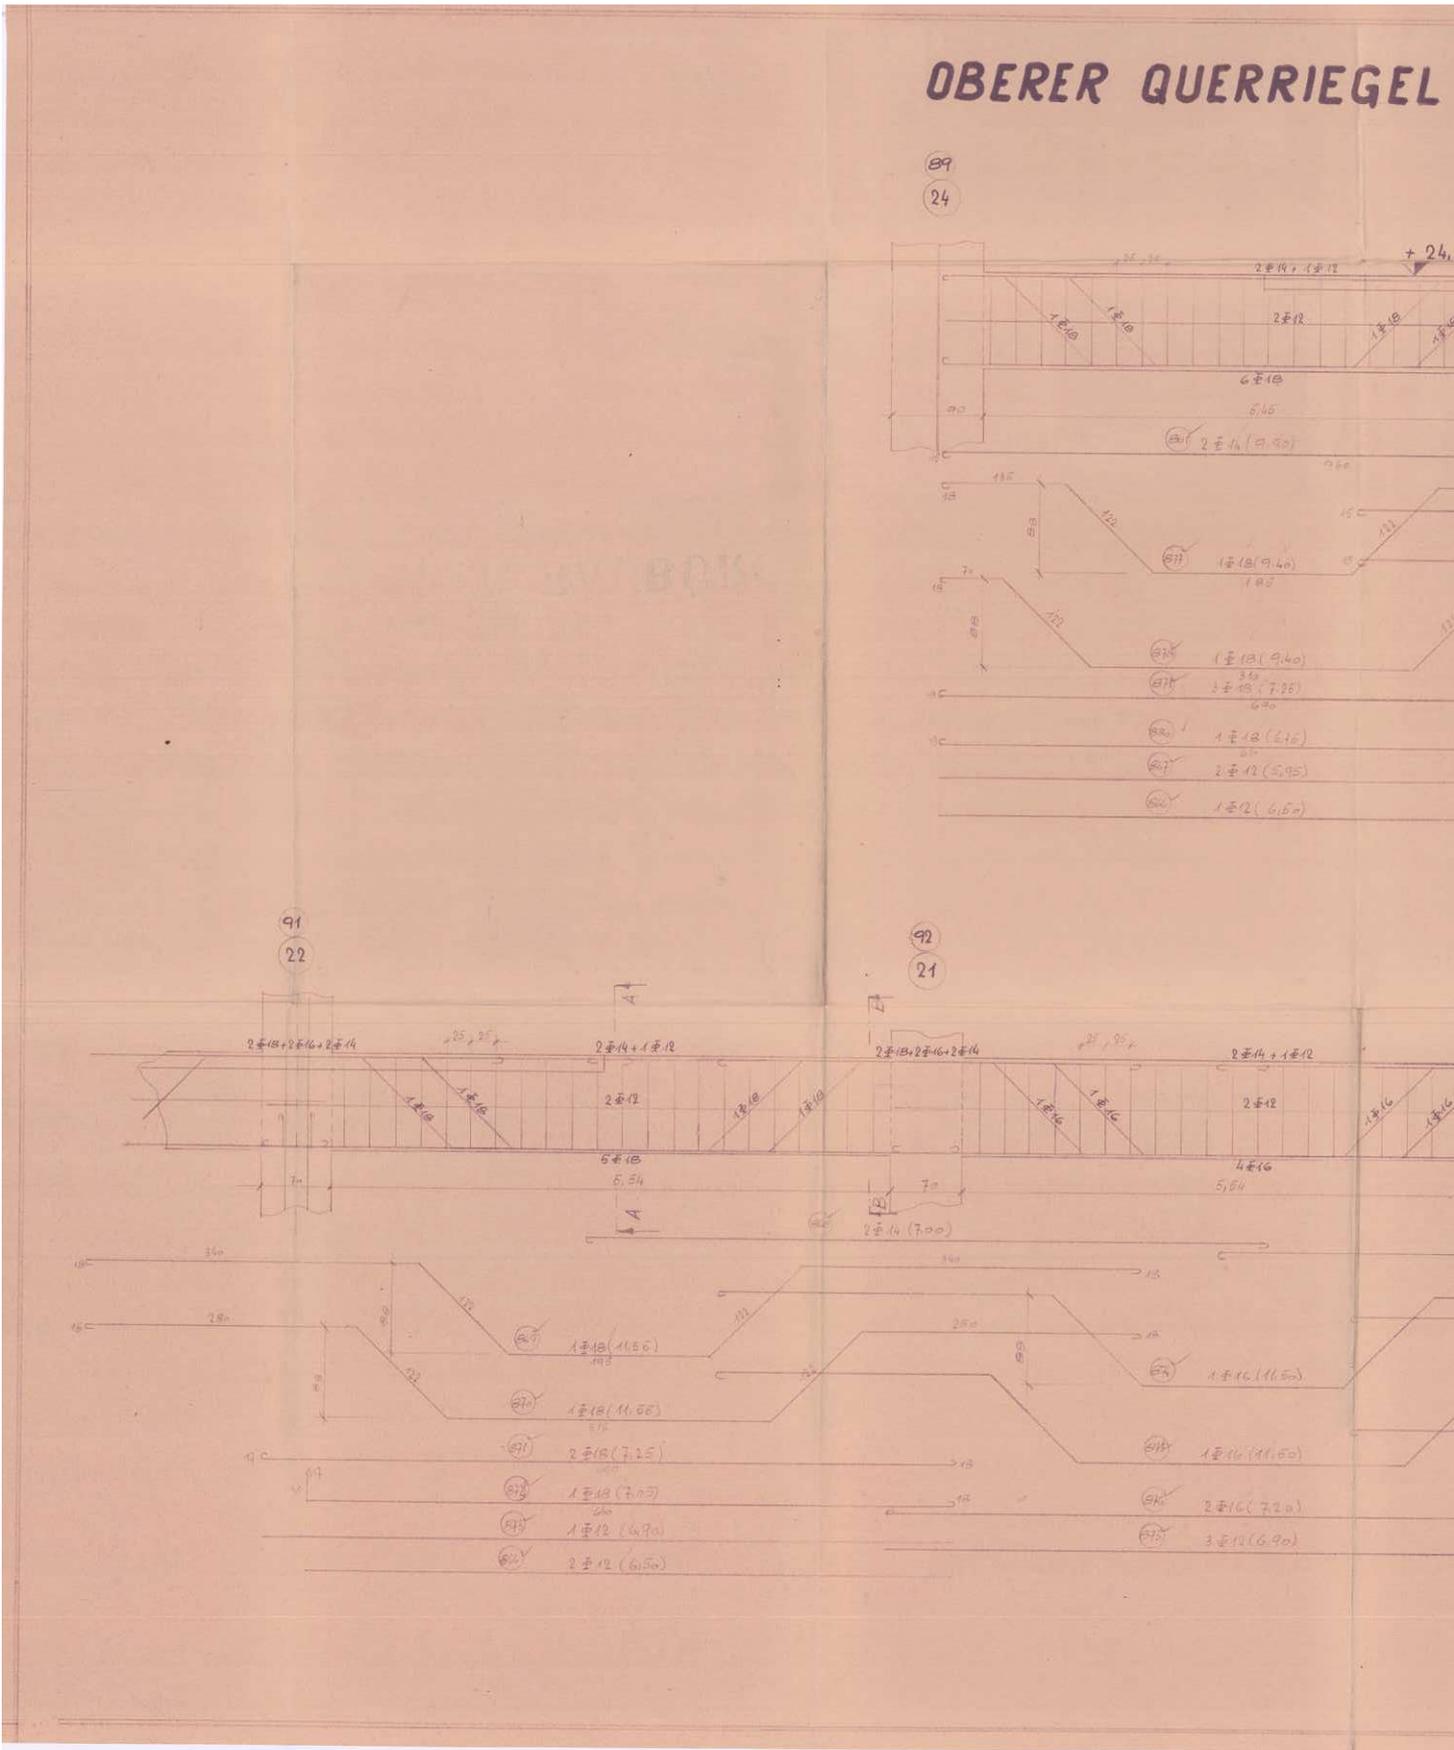

ZW. RAHMEN Nr. 24-19
94-89 1:25

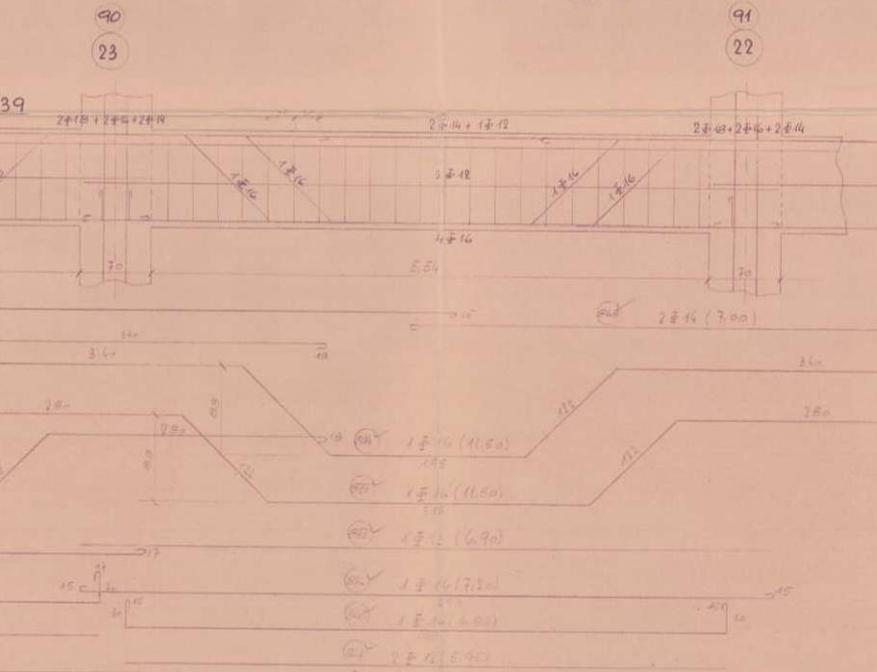

SCHNITT A-A SCHNITT B-B

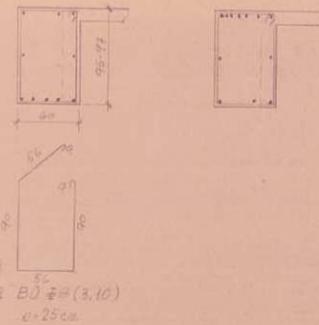


STAHL-AUSZUG FÜR TORSTAHL 40

POS #	STÜCK LANG	GESAMTLÄNGE				
		St 8	St 12	St 14	St 16	St 18



DAS WIENER ERNST HAPPEL STADION

KAPITEL 2_Buch 3 | ARCHIVMATERIAL INKL. QUELLEN UND BEZÜGE

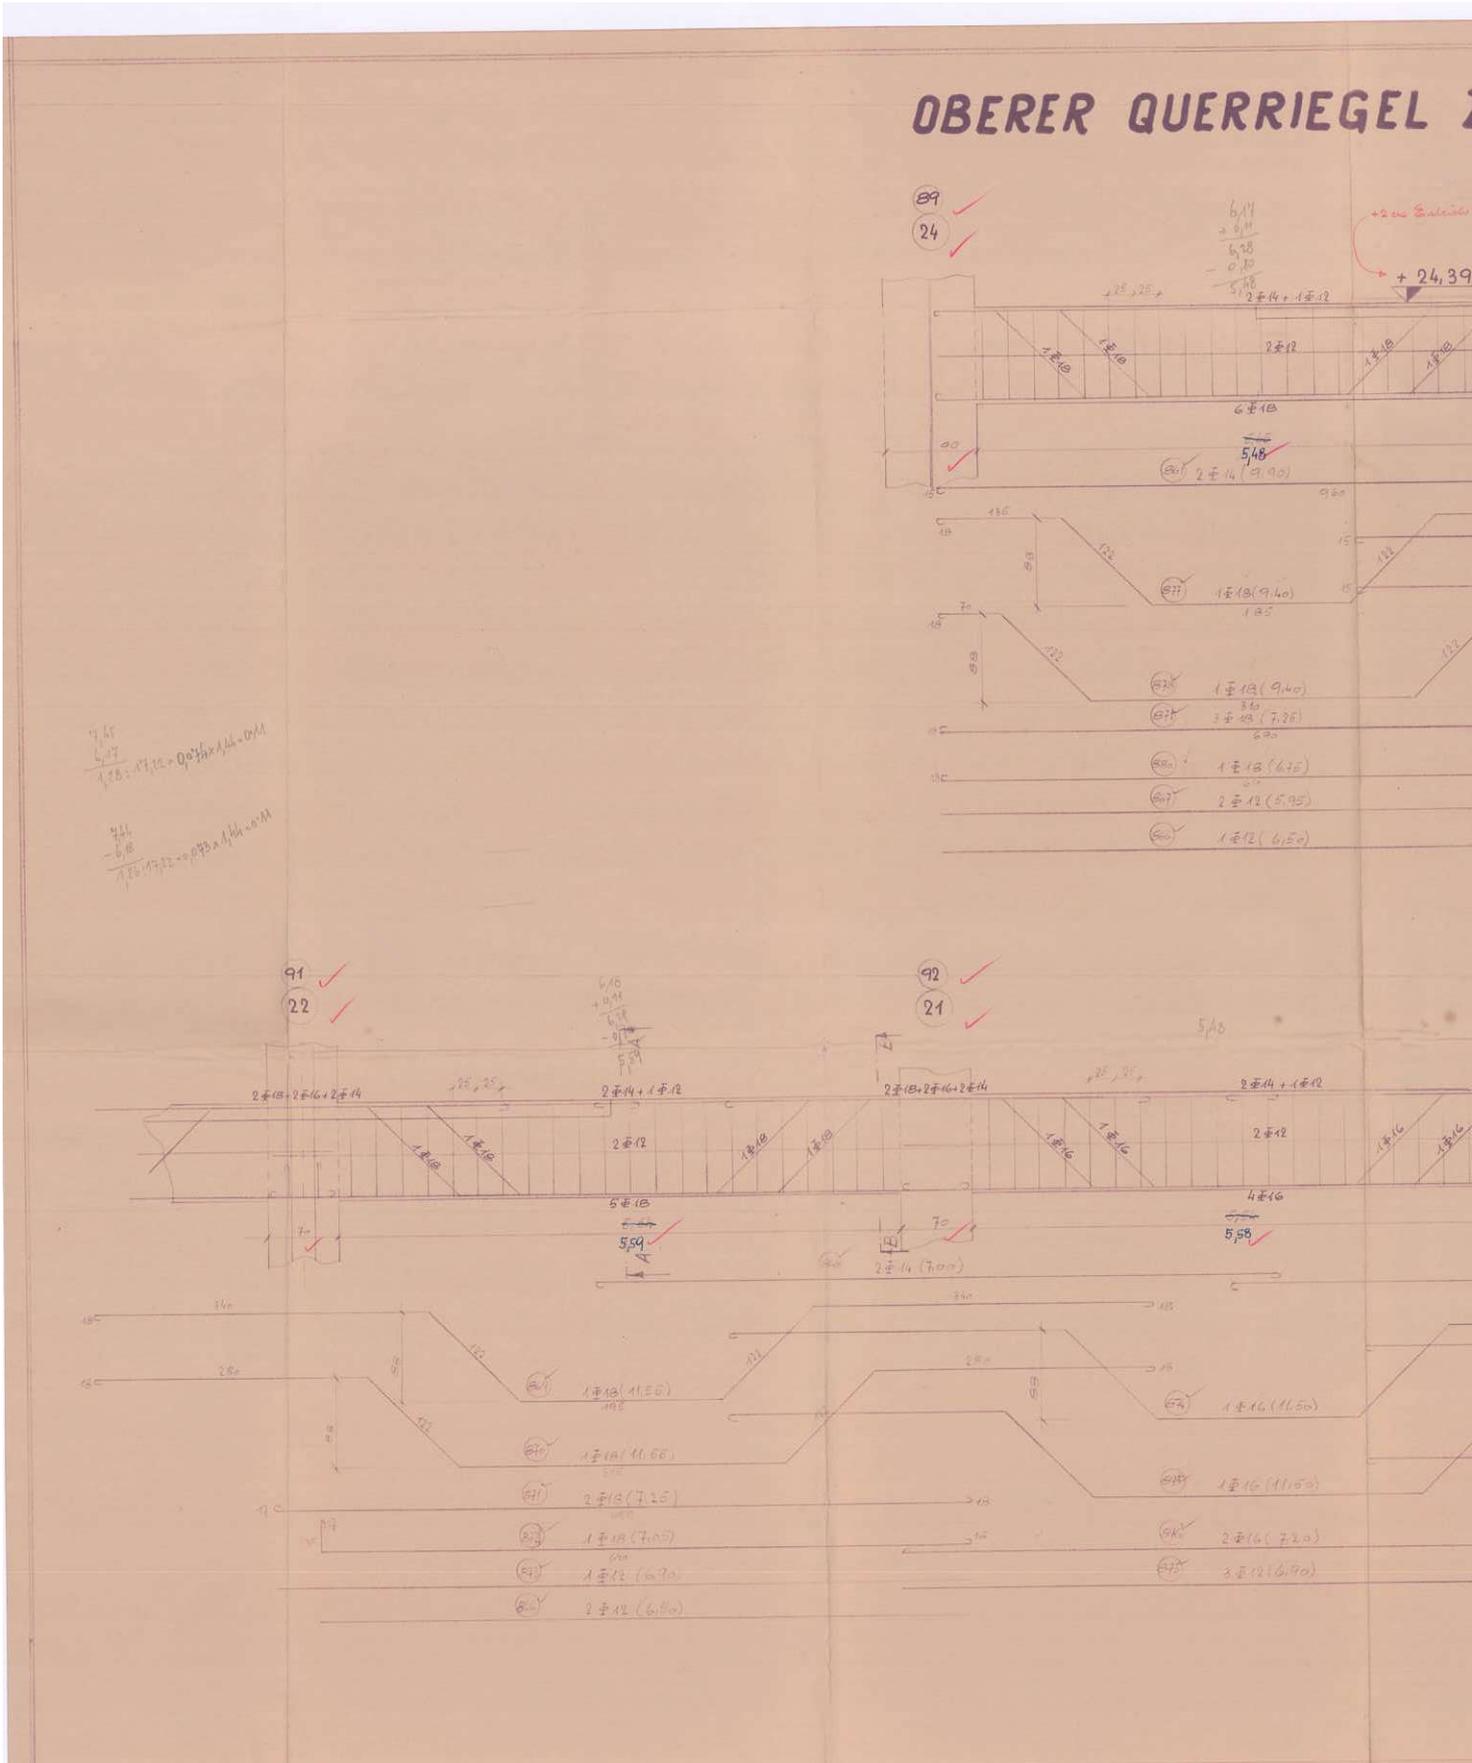


1957_05_03-986_83-Ing Schischka-Ob Querriegel Kote 24-29_Erg-Bewehrungspl.pdf

ZW. RAHMEN Nr. 24-19 1:25
94-89

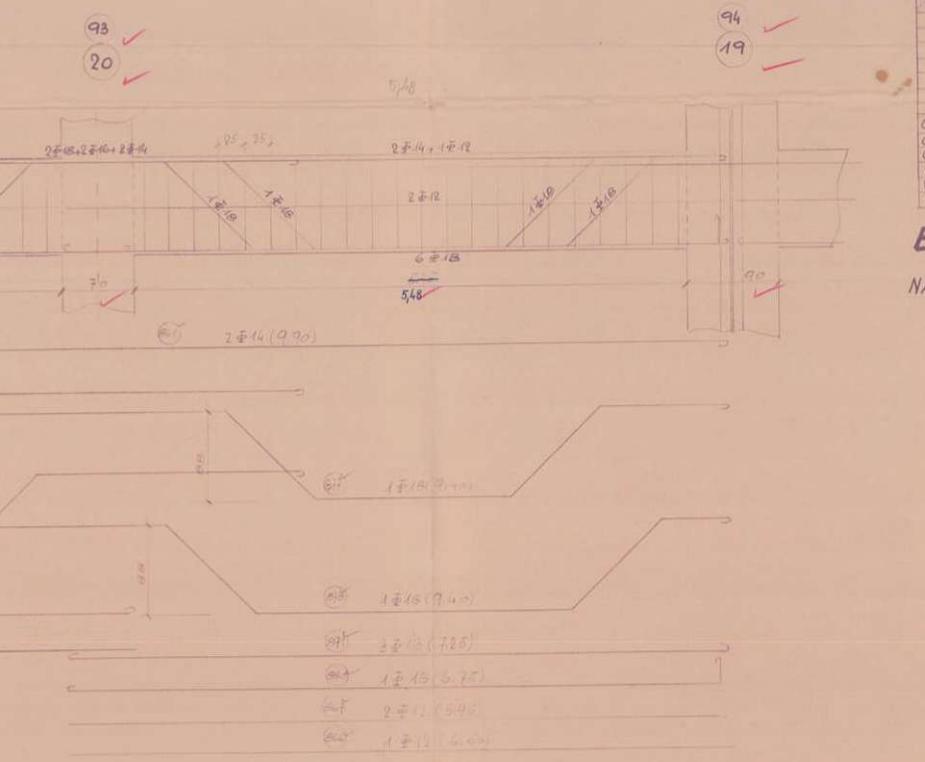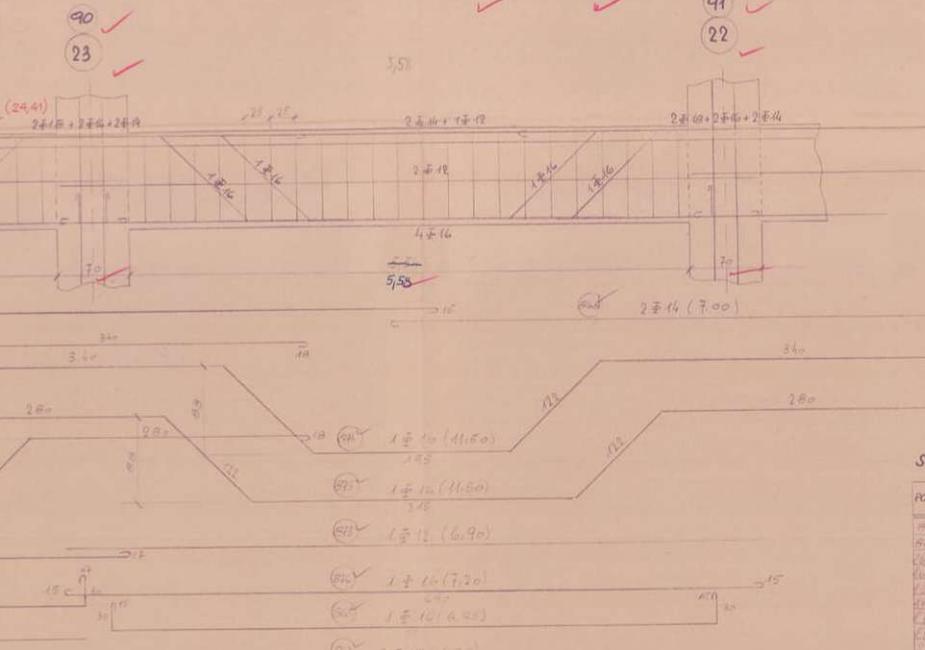

SCHNITT A-A

SCHNITT B-B

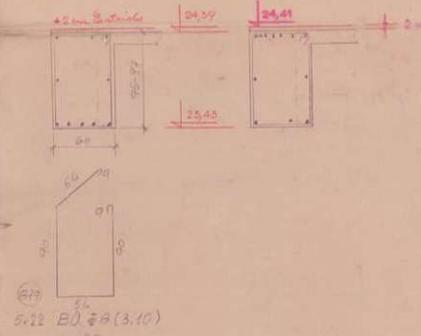

STAHL-AUSZUG FÜR TORSTAHL 40

POS	STÜCK	LANG	GESAMTLÄNGE				
			Ø 8	Ø 12	Ø 14	Ø 16	Ø 18
90/23	2	9,80			39,00		
90/22	1	9,70				1,20	
91/22	1	6,50		2,00			
91/22	1	5,30		3,70			
91/22	2	2,00			38,00		
91/22	1	16,00					16,00
91/22	1	11,50					11,50
91/22	1	6,90					6,90
91/22	1	7,20					7,20
91/22	1	6,20					6,20
91/22	2	5,90			34,00		
91/22	2	11,50				23,00	
91/22	2	11,50				24,00	
91/22	2	7,30				24,00	
91/22	2	9,10					36,00
91/22	2	9,10					36,00
91/22	10	3,20	32,00				11,20
91/22	2	0,20					
GESAMTLÄNGE m			34,00	9,70	16,00	74,00	1,20
GEWICHT kg			62,40	9,70	11,50	12,30	1,20
GESAMTGEW kg			123,10	19,40	22,50	24,60	2,40
VERSNITT-10% kg			12,31	1,94	2,25	2,46	0,24
VERBRAUCH kg			100,79	17,46	20,25	22,14	2,16
GESAMTVERBRAUCH					388,84		

BETON B 300

NATURMASSE NEHMEN!

KANZLEI-ORIGINAL

alt. am 19. II. 89. Dr. Sauer
3.3.89

DR. THEO ANNE SCHICKL
Ingenieur für Bauwesen
KEMALILANEGASSE 210
1150 WIEN

STADIONZURAU


1:25

SEKTOR C und A
OBERER QUERRIEGEL
AUF KOTE +24,39
BEWEHRUNGSPLAN


986/83

DAS WIENER ERNST HAPPEL STADION

KAPITEL 2_Buch 3 | ARCHIVMATERIAL INKL. QUELLEN UND BEZÜGE

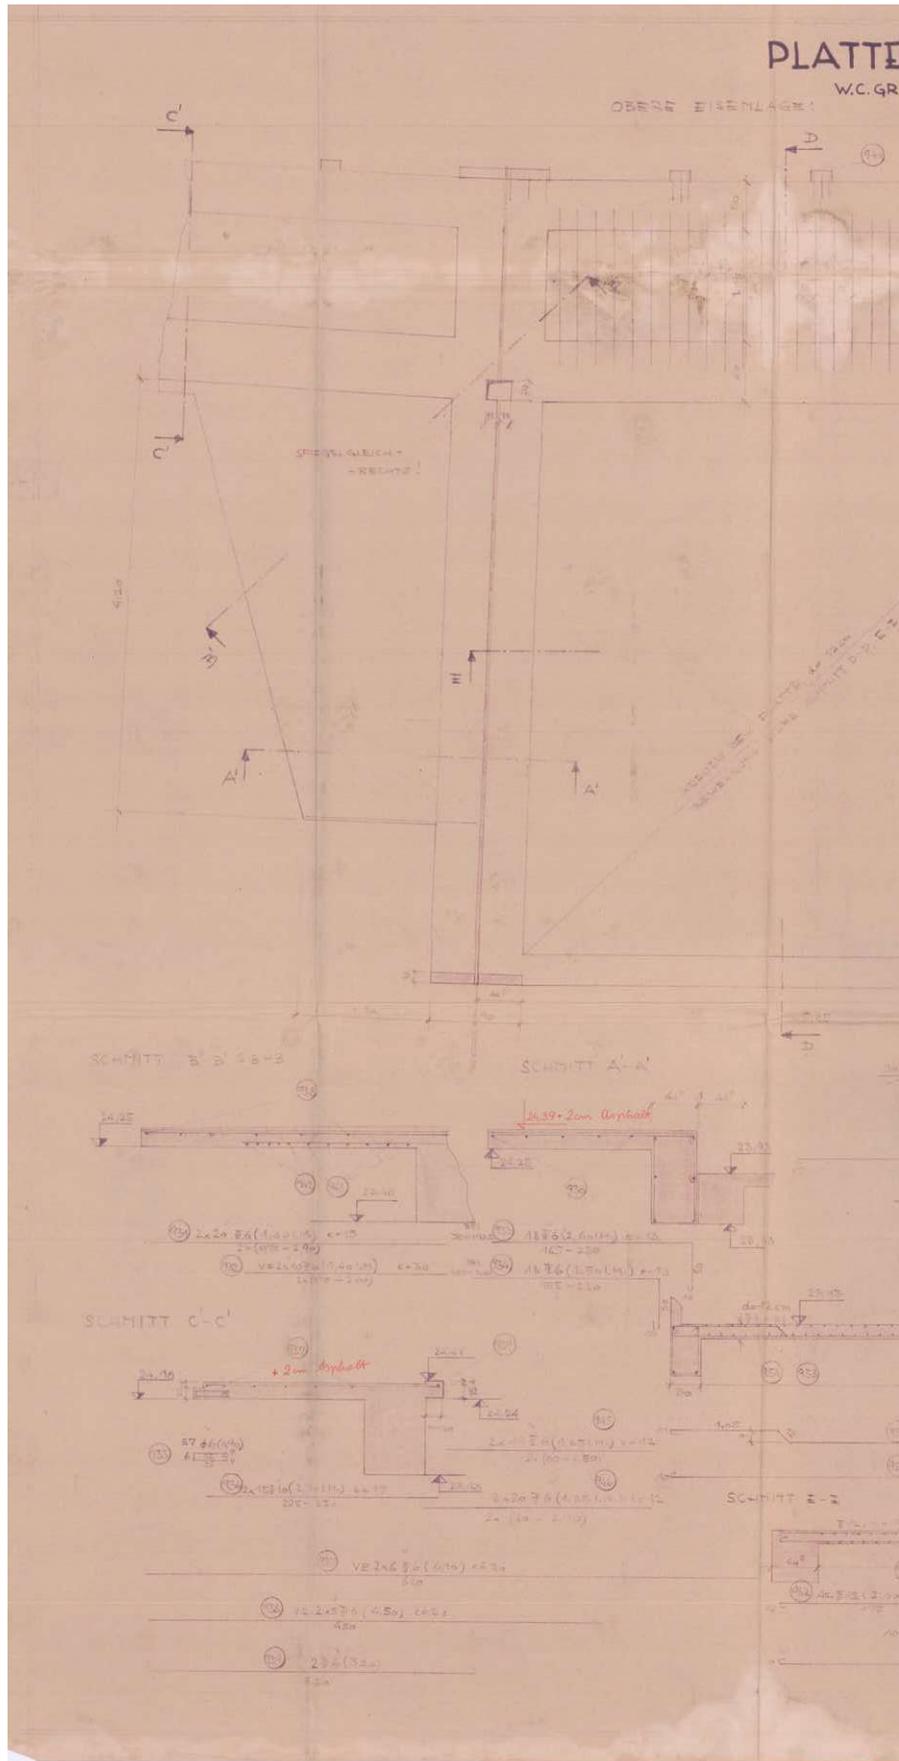

BEI W.C. GRUPPE, ZUGANGSPLATTE
 GRUPPE IN DEN SEKTOREN A, C, D, F; (Z.B. ZWISCHEN DEN RAHMEN NR 17-21.)

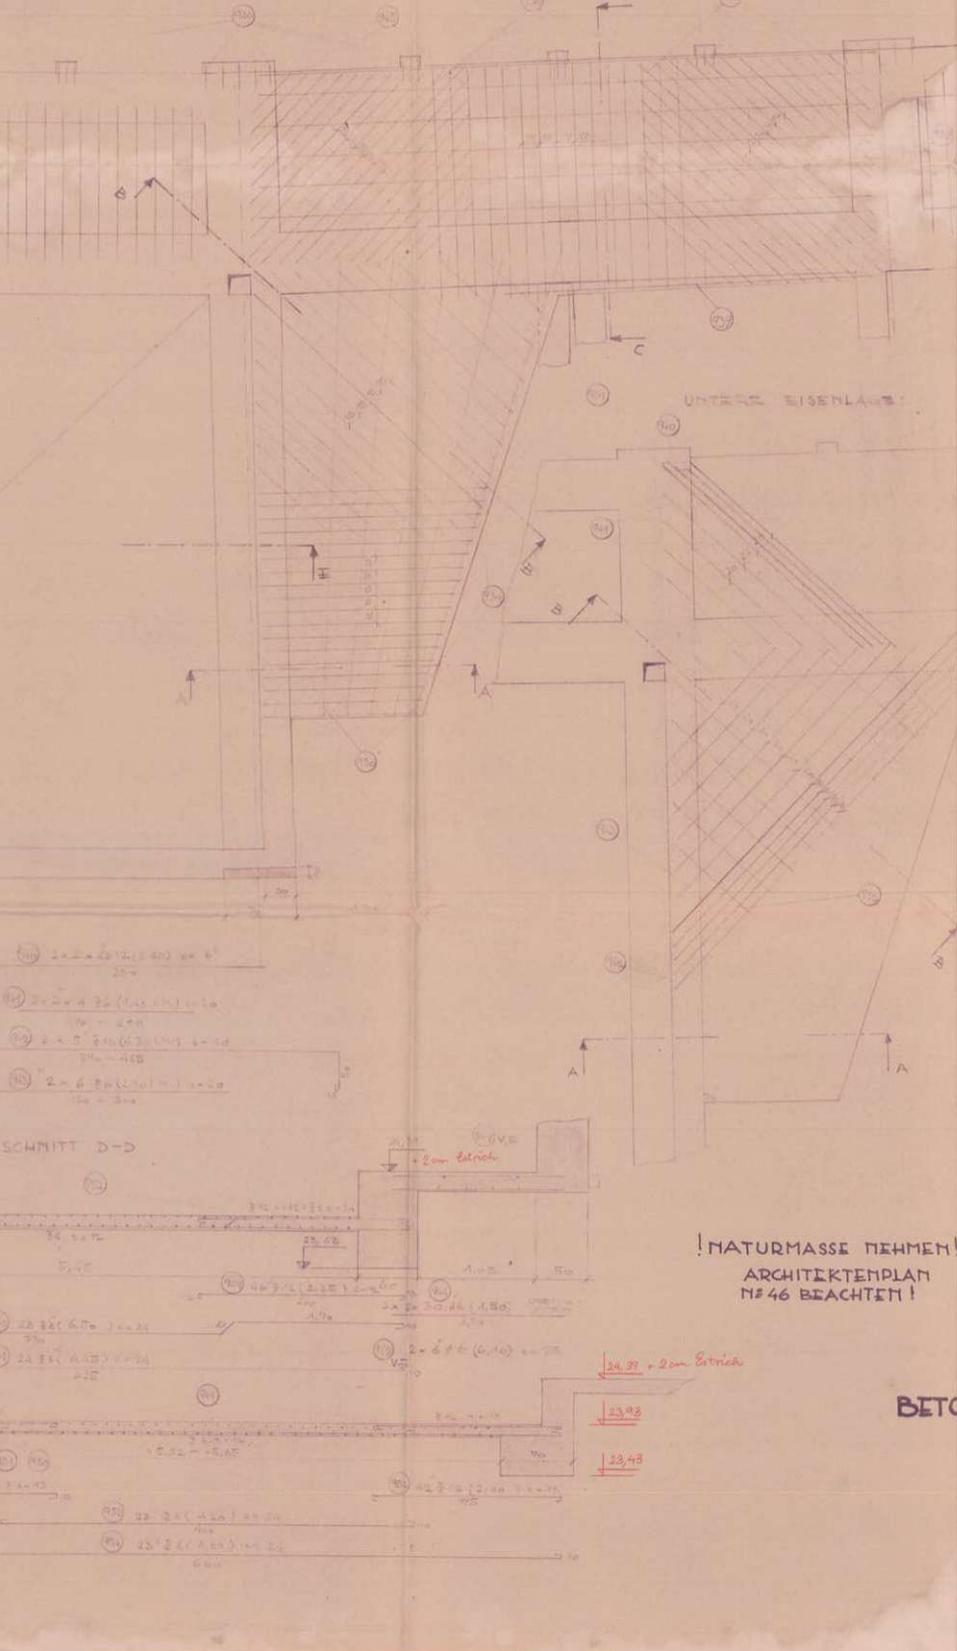

DISTANZREIHE
 INHÖHE 60 cm (50) 10 cm
 NUR FÜR STUFE W.C.-ZUGANG

UNTERE EISENLAGE

STANDORTE TÜRSTÜLZE + ST.I.

! NATURMASSE NEHMEN!
 ARCHITEKTENPLAN
 NR 46 BEACHTEN!


BETON: B300

POLIER-PLAN/I

1:25
 STADIONAUFBAU
 SEKTOREN A, C, D, F.
 PLATTE BEI W.C.-
 GRUPPE ZUGANGS-
 PLATTE
 BEWEHRUNGSPLAN
 986/69

DAS WIENER ERNST HAPPEL STADION

KAPITEL 2_Buch 3 | ARCHIVMATERIAL INKL. QUELLEN UND BEZÜGE

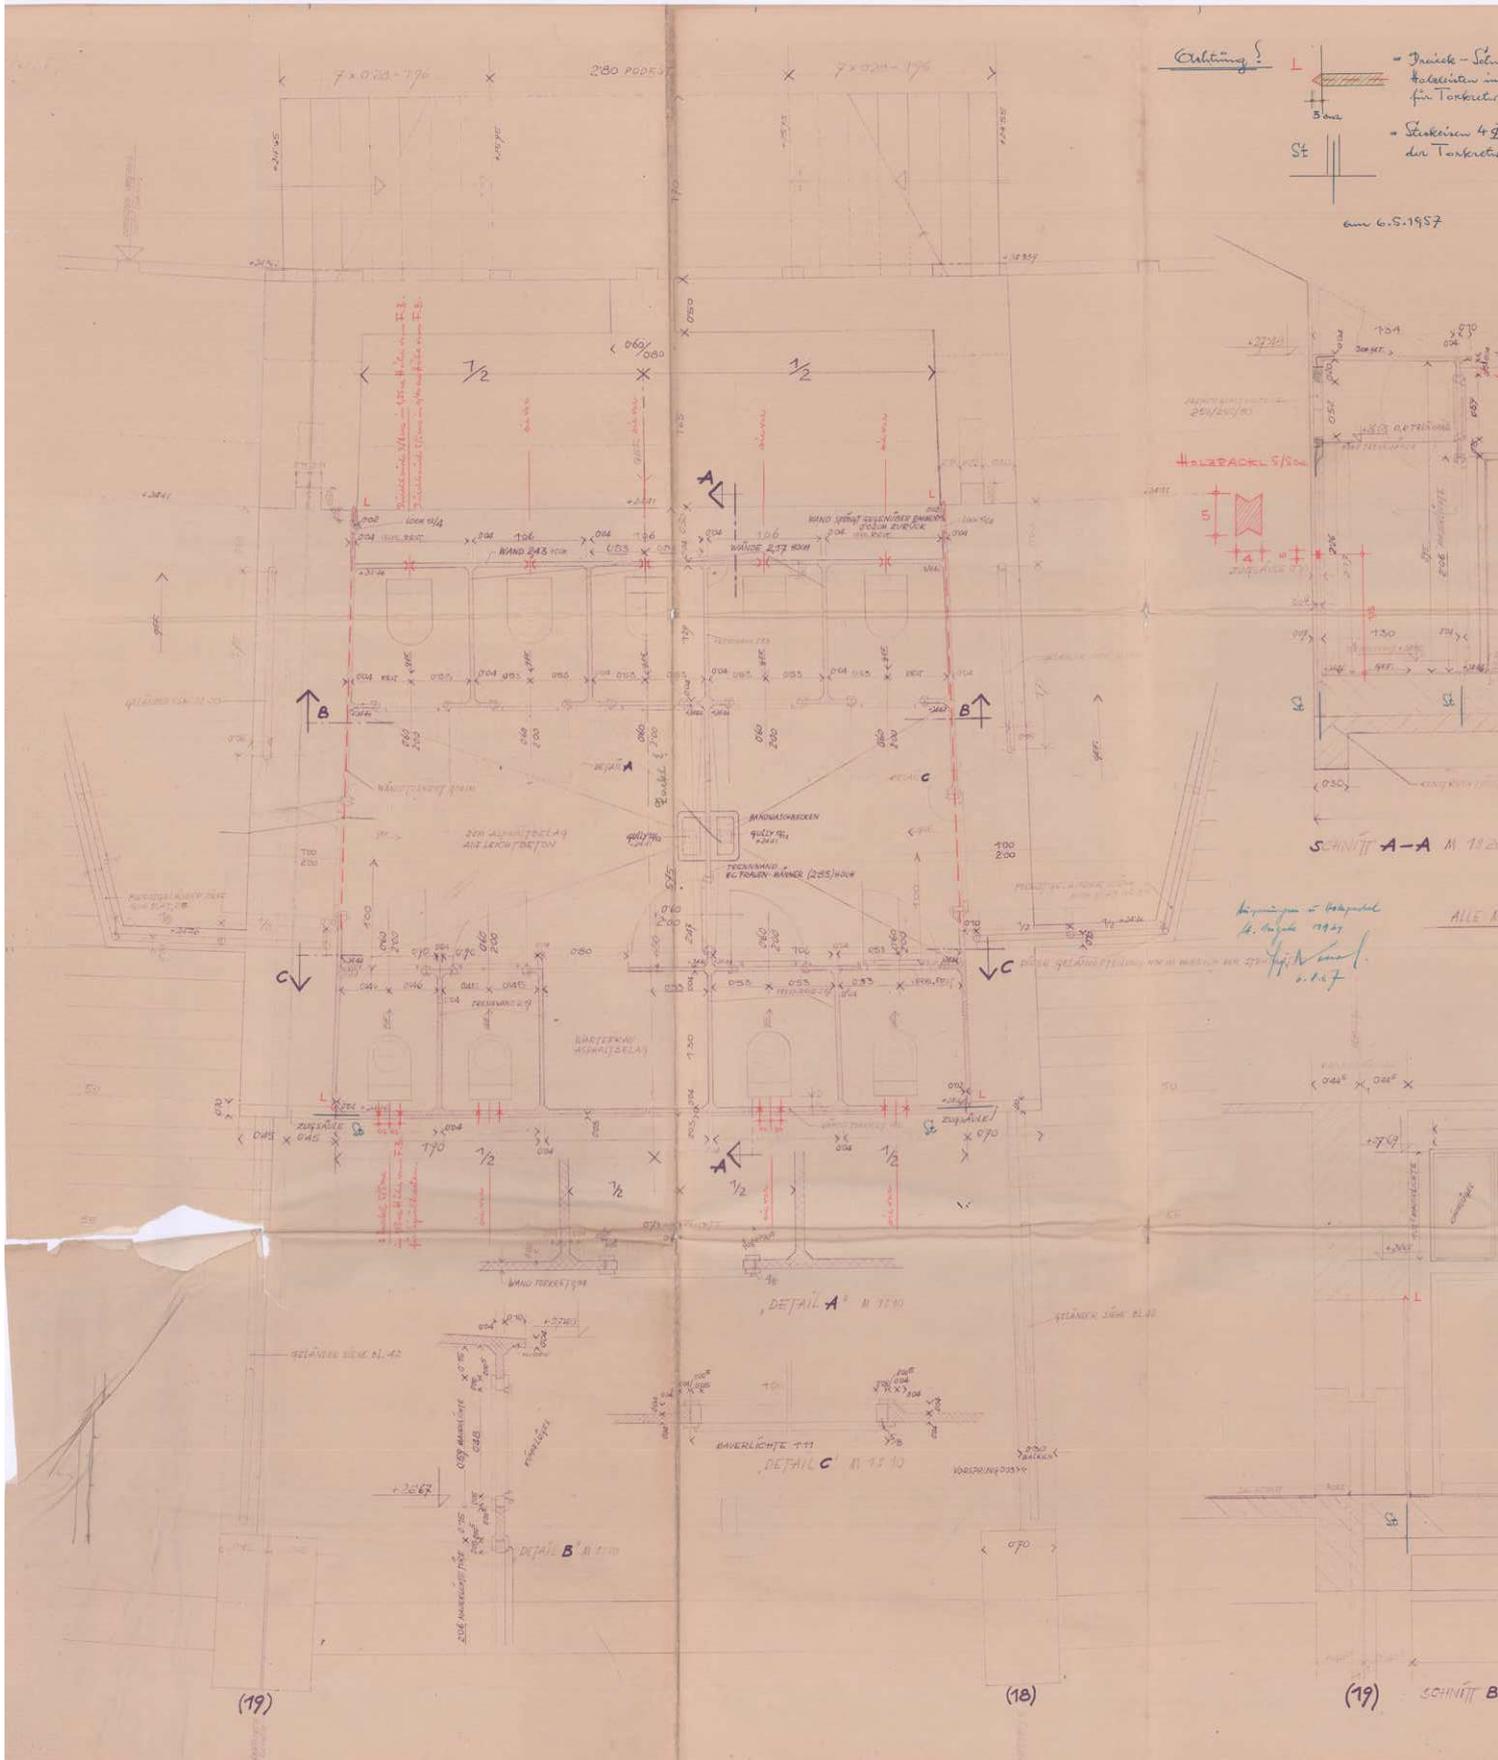


1957_05_06-Blatt 46-Arch Schöll-Grundriss Aborte Stehplatzbesucher_Erg-Detailpl.pdf

Stadionaufbau

Grundriss Aborte für Stuhplatzbesucher M=1:20, M=1:10
zwischen den Rahmen 18-19, 26-27, 34-35, 42-43, 70-71, 78-79, 86-87, 94-95.


unter durch einlegen von
Kambrittschichten
und auswechselbar herstellen.
50 mm für Verankerung
einbringen.

Seite C 307-
= 441-

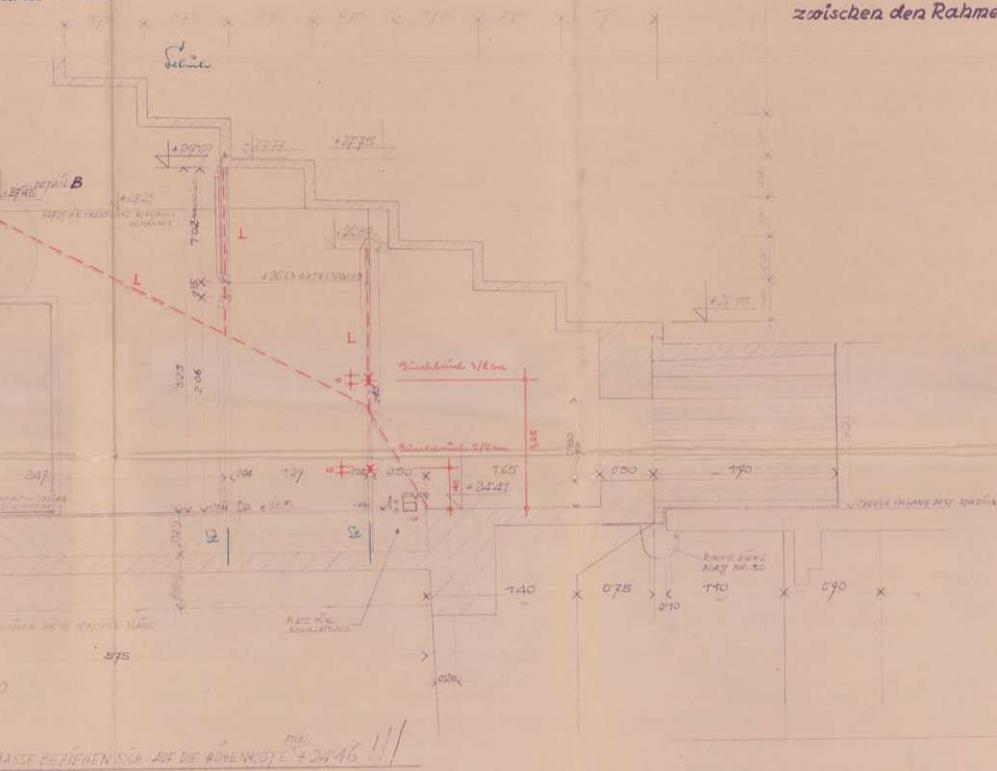

KANZLEI-ORIGINAL

Seite
15.2.57
6.8.1956
Schöll

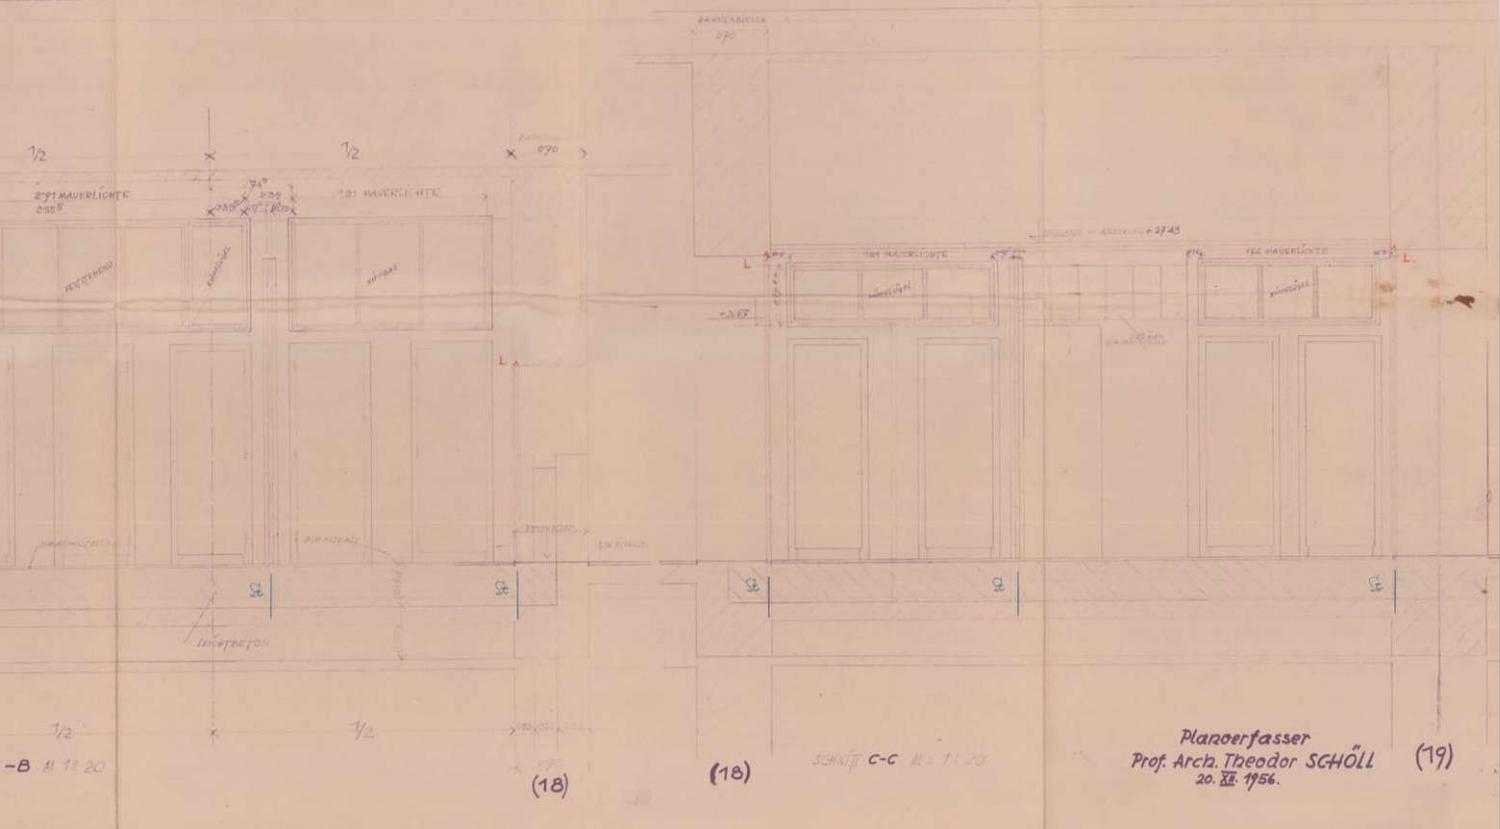

-B 11 11 20

(18)

(18)

SCHNITT C-C M=1:20

Planerfasser
Prof. Arch. Theodor SCHÖLL
20. 11. 1956.

(19)

DAS WIENER ERNST HAPPEL STADION

KAPITEL 2_Buch 3 | ARCHIVMATERIAL INKL. QUELLEN UND BEZÜGE



Stadionaufbau


Detailplan Abortanlagen Sitzplatzbesucher zwischen den Rahmen 8-11, 64-67
H 1:20, 1:10, 1:5
und spiegelbildlich zwischen den Rahmen 105-102, 46-49

Bestimmung



- c.s. 1957

KANZLEI-ORIGINAL
Bl. Nr. 24 I 17. 20. fa
am 2.1.1957

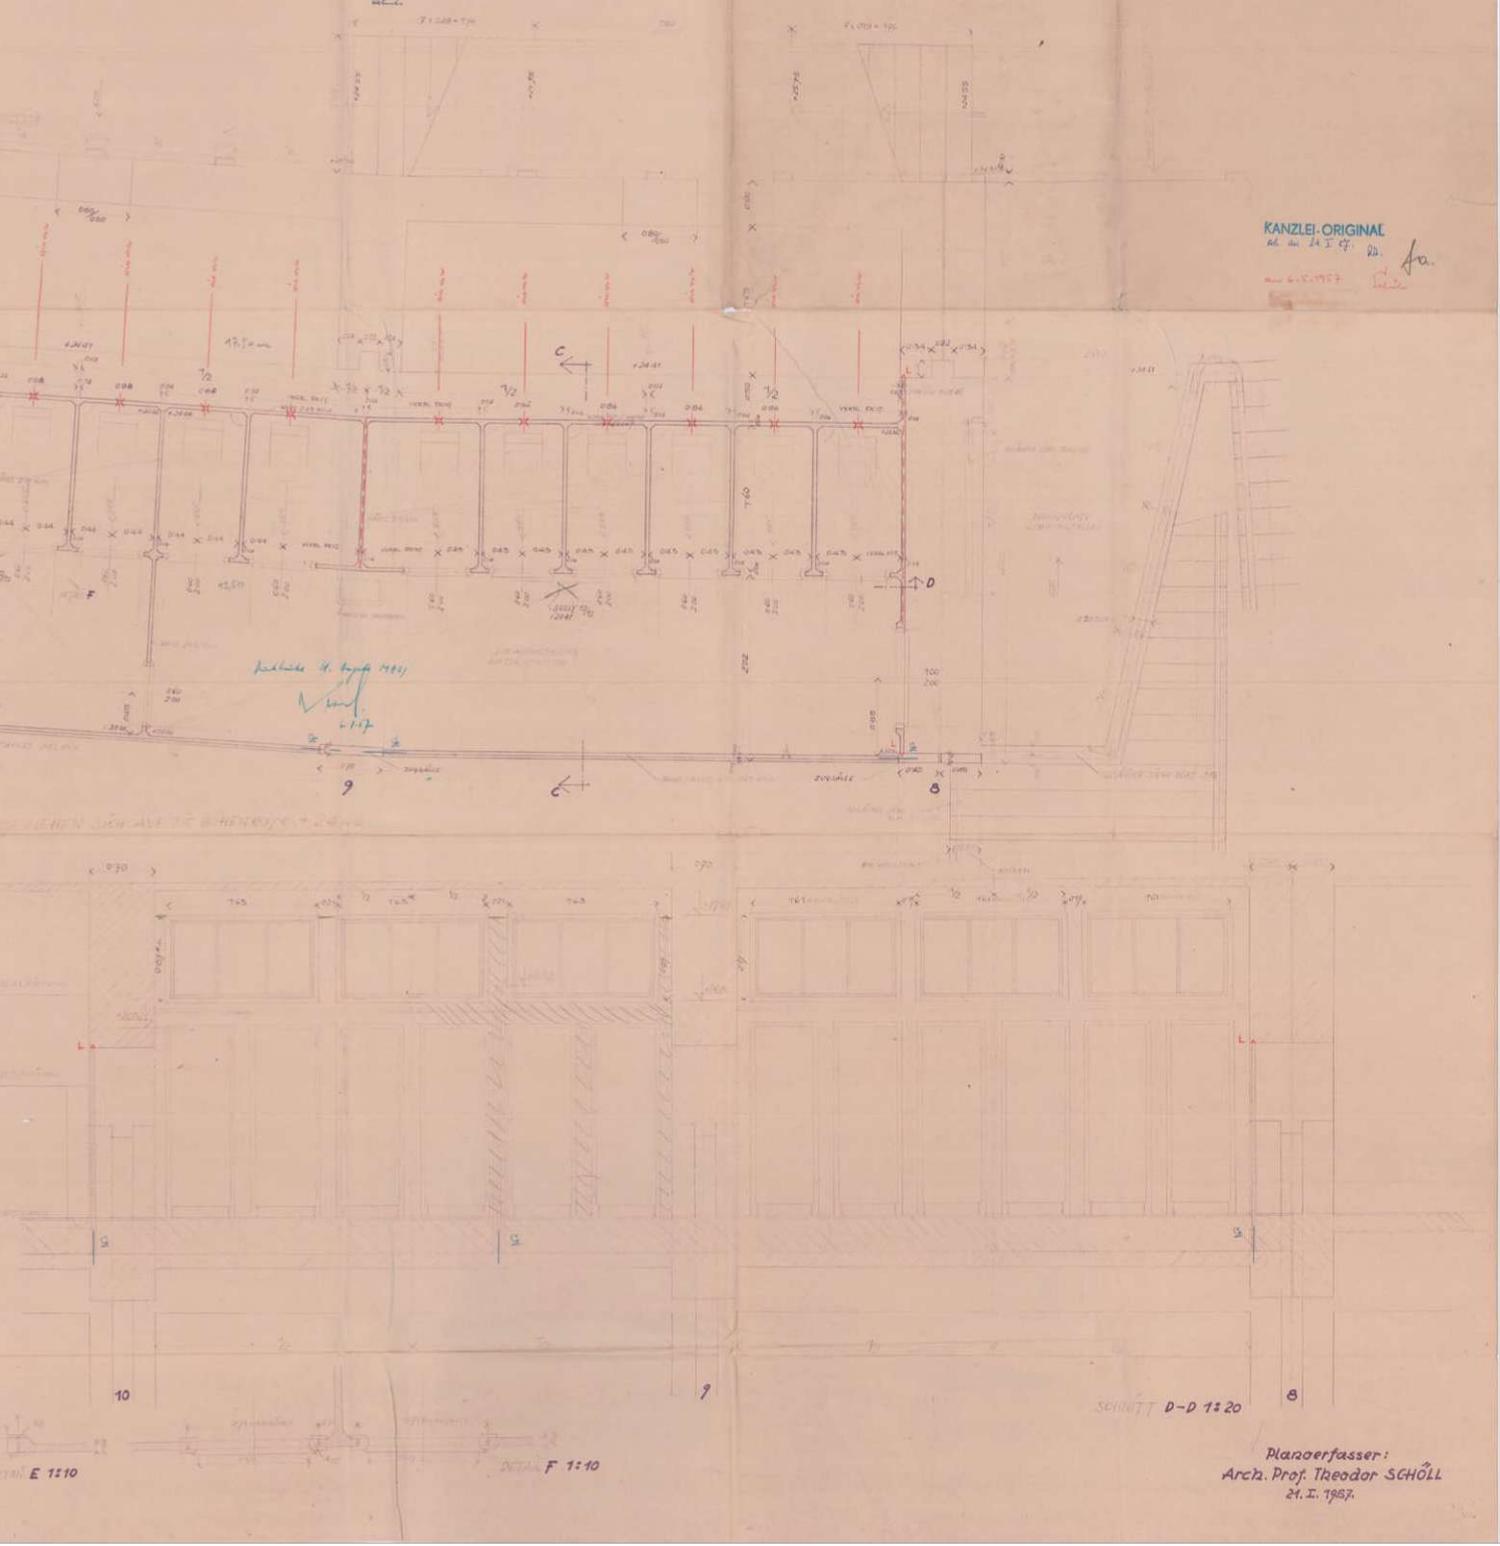



SCHEITT D-D 1:20

Planerfasser:
Arch. Prof. Theodor SCHÖLL
21. I. 1957.

DAS WIENER ERNST HAPPEL STADION

KAPITEL 2_Buch 3 | ARCHIVMATERIAL INKL. QUELLEN UND BEZÜGE

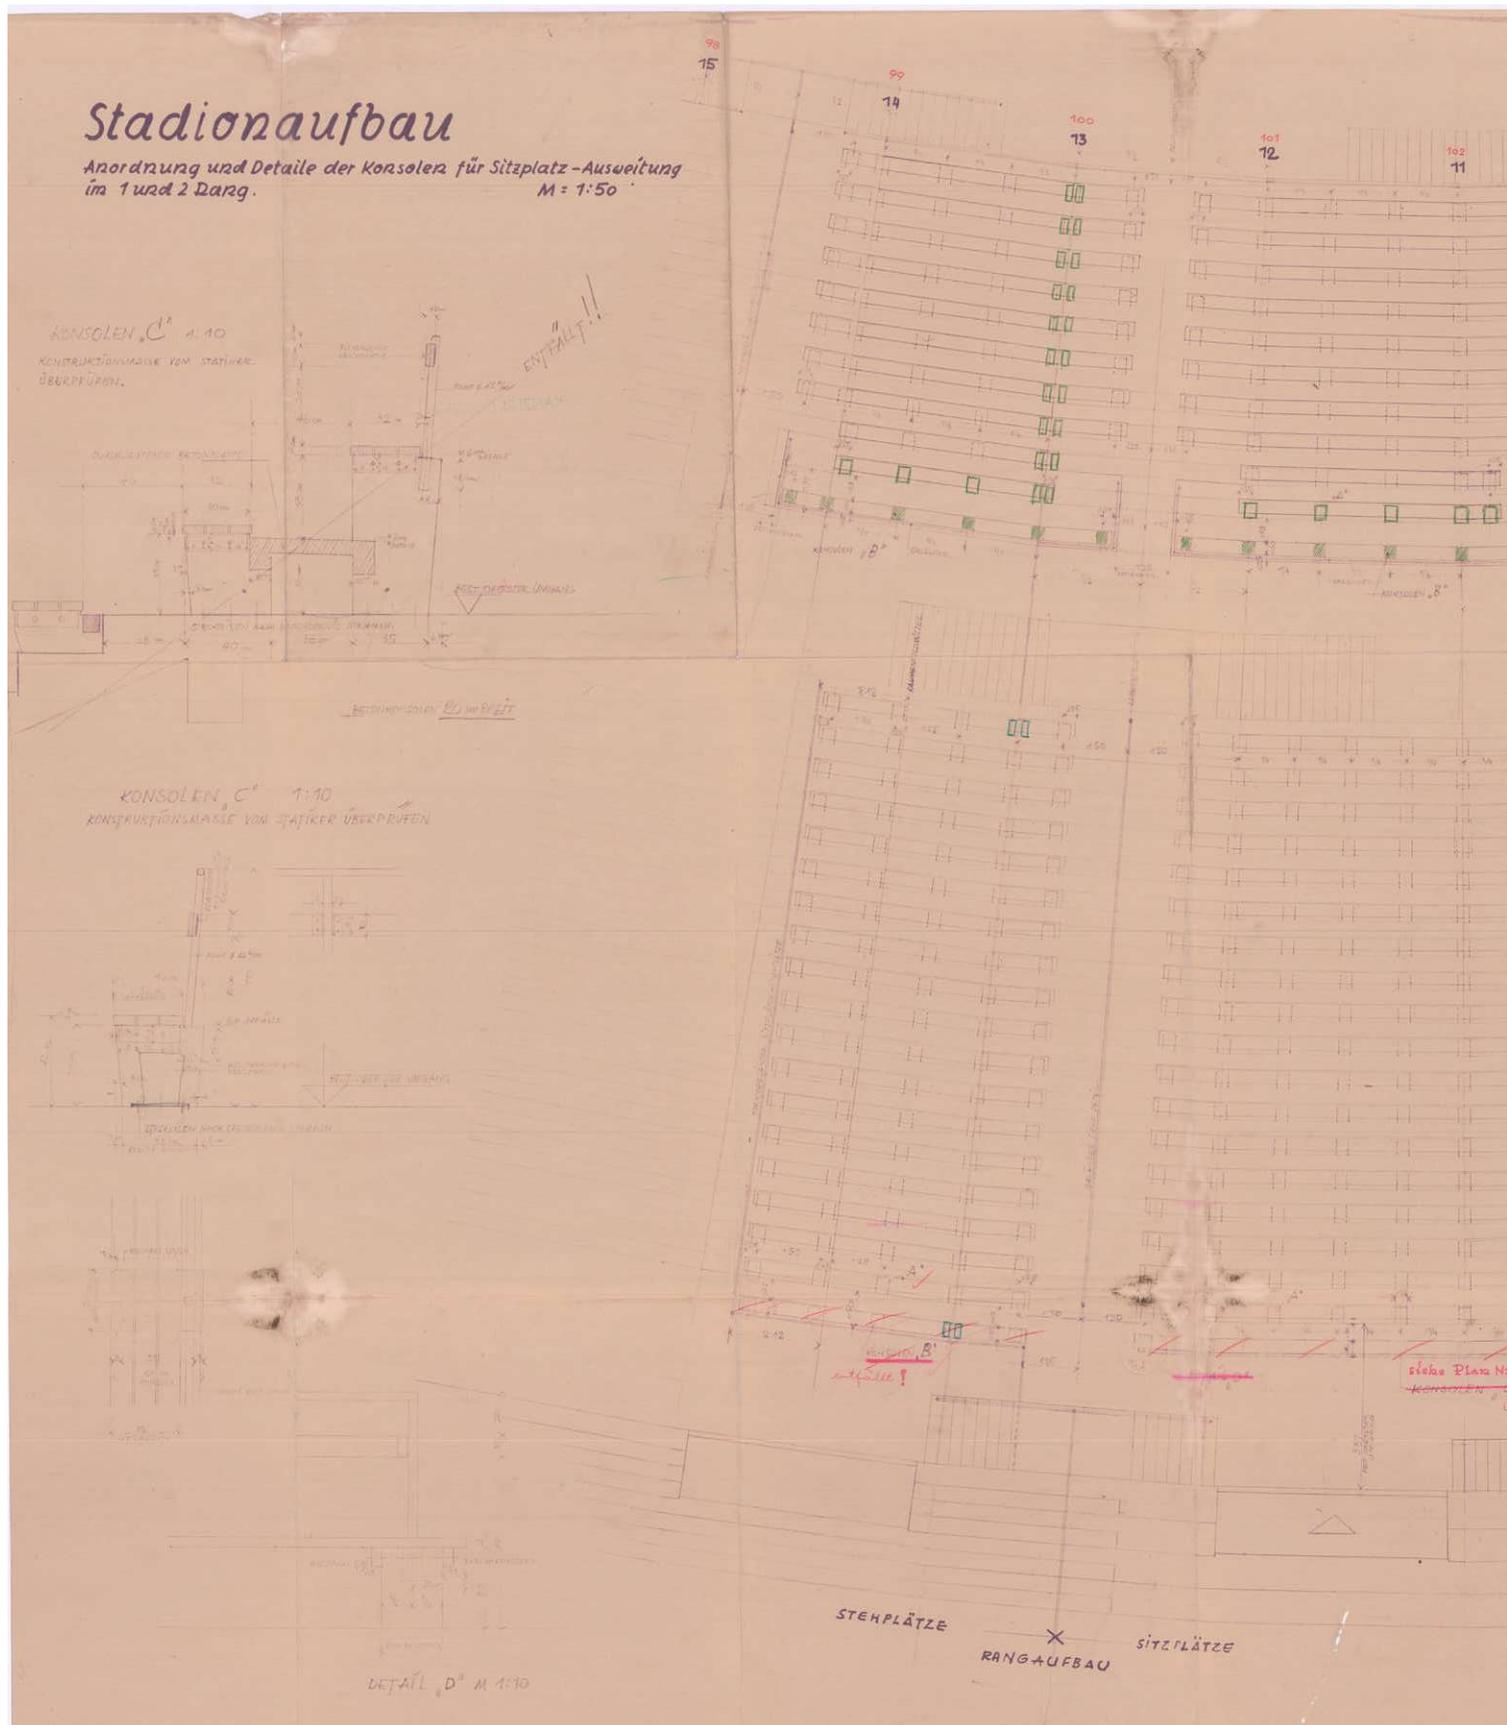

Bl. NR. 56 A
RICHTIGGESTELLT am 14. II. 57 //

NATURMASSE NEHMEN!

BESTEHEND SITZPLÄTZE.

DETAIL NORMALKONSOLEN A' IM
1. UND 2. RANG M=1:5 ✓

KANZLEI-ORIGINAL
am 14. II. 57

7. 2. 1957

Plan No 722

BEST. SITZPLÄTZE

KONSOLEN B' M=1:5

Planerfasser:
Arch. Prof. Theodor SCHÖLL
11. II. 1957.

DAS WIENER ERNST HAPPEL STADION


KAPITEL 2_Buch 3 | ARCHIVMATERIAL INKL. QUELLEN UND BEZÜGE



Aufbau

Größe u. Anordnung der Fernseh-
ter Ehrenloge M=1:50

BLT. NR. 67

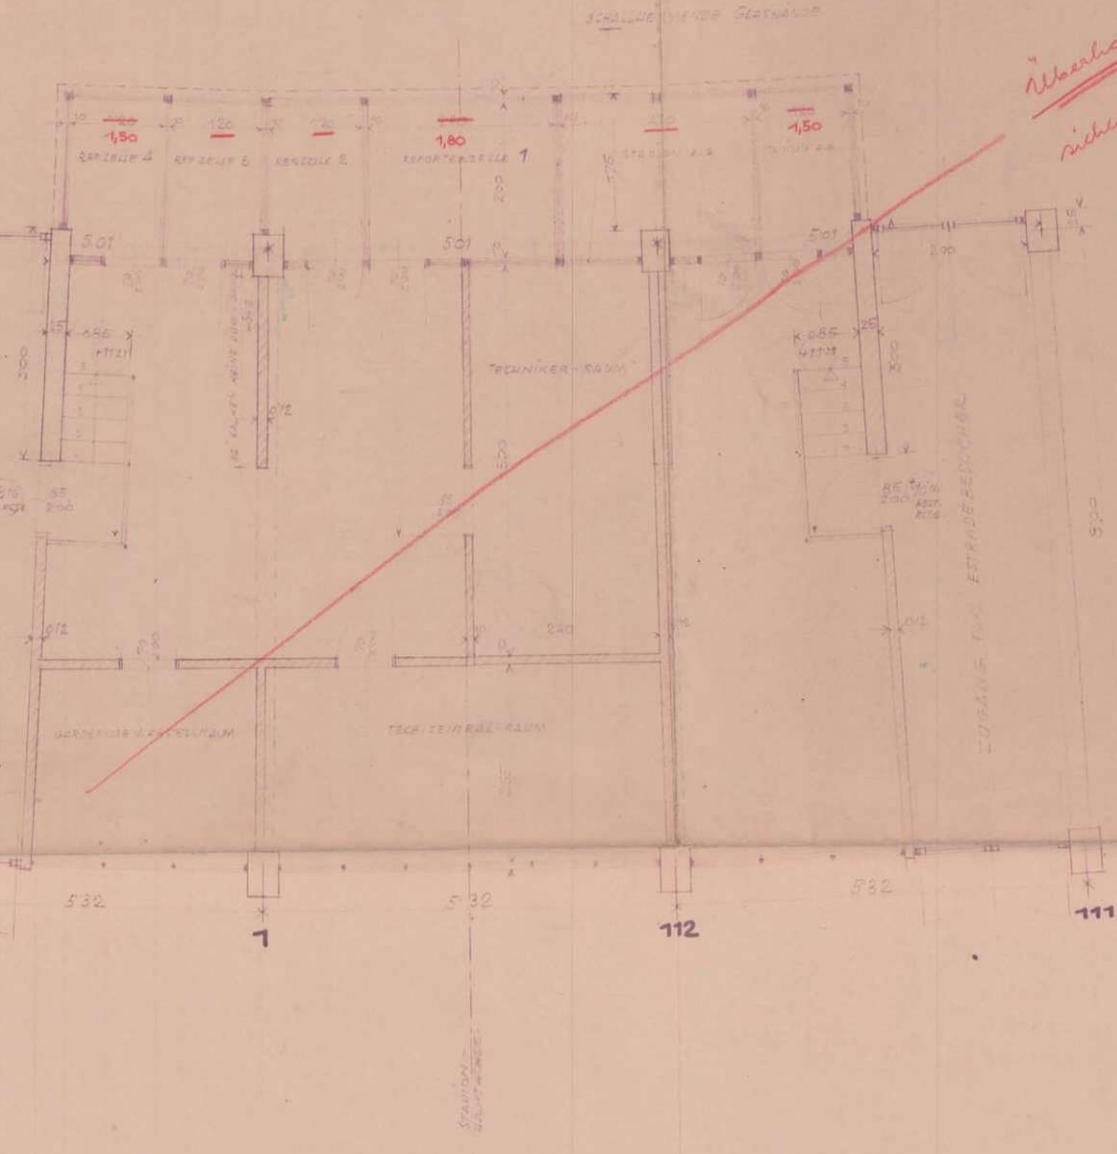

*Überholt!
siehe Plan Nr 84
am 5.8.1957 Schiller*

POLIER-PLAN


am 7.5.1957 Schiller

Planverfasser:
Arch. Prof. Theodor SCHÖLL

2.IV./57.

DAS WIENER ERNST HAPPEL STADION

KAPITEL 2_Buch 3 | ARCHIVMATERIAL INKL. QUELLEN UND BEZÜGE

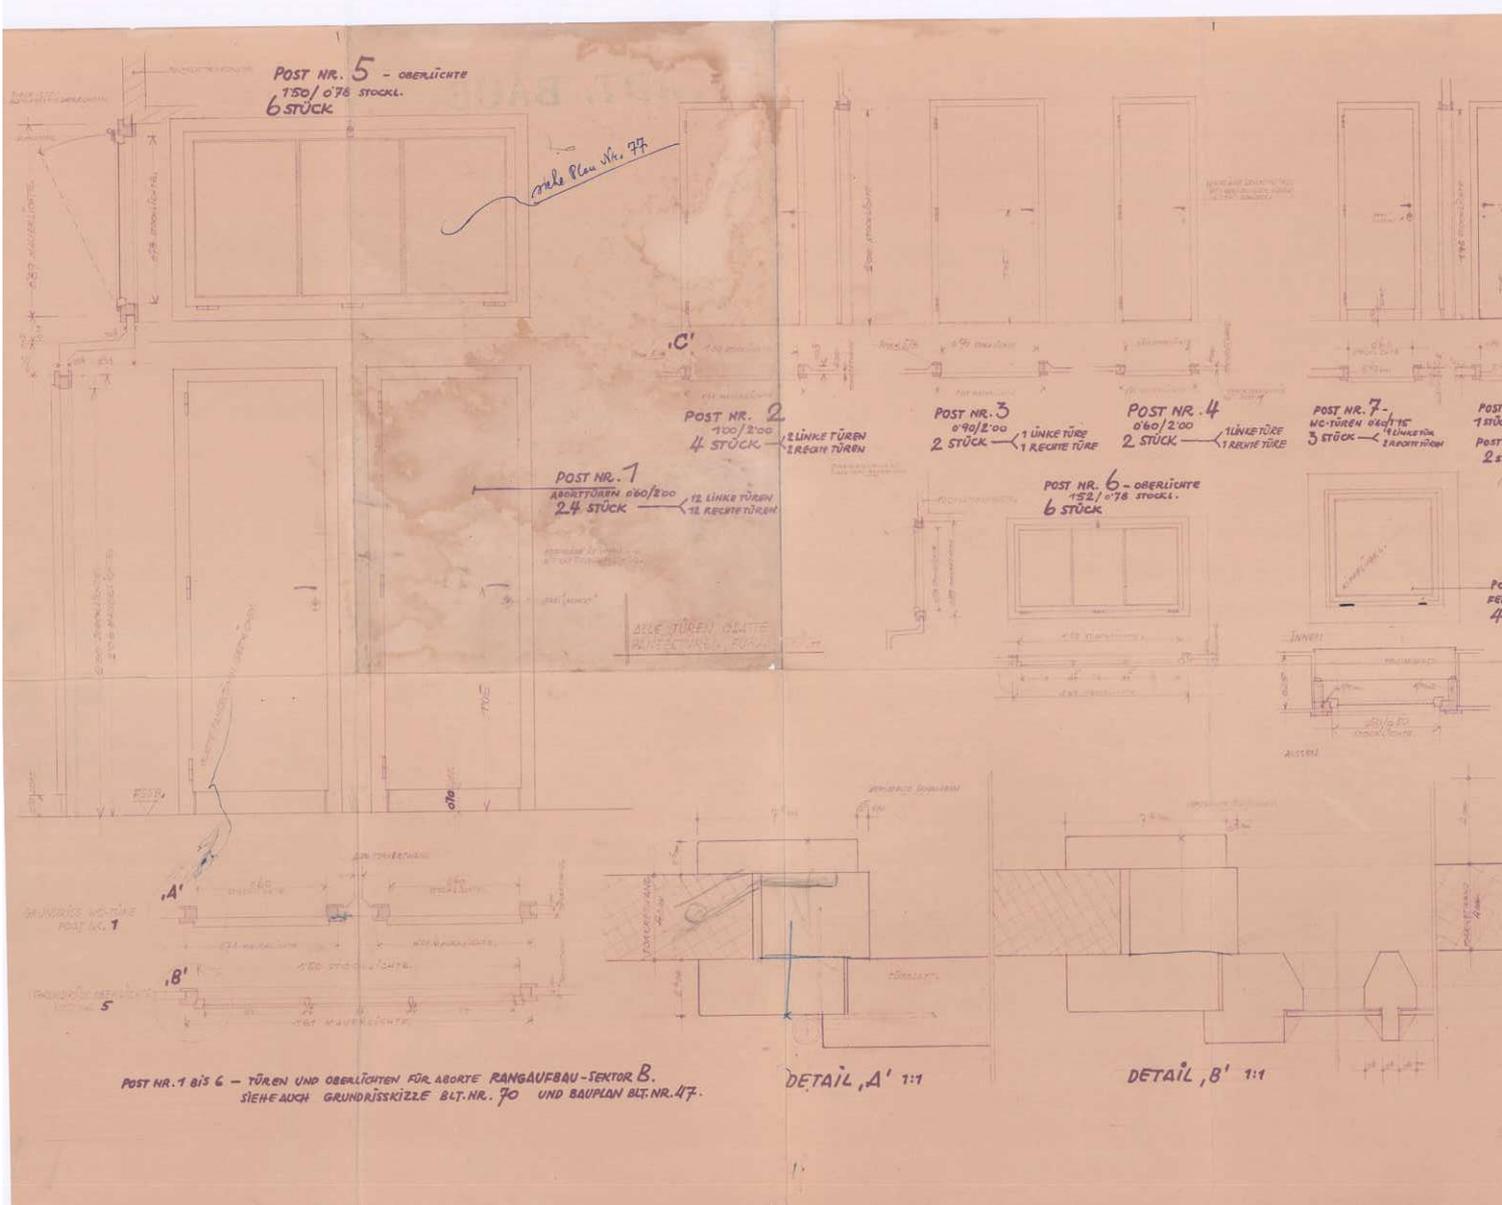

Stadionaufbau 71


Tischlerarbeiten im Sektor B Maßstab 1:10, 1:20

SIEHE AUCH BLATT NR. 70 UND 72

POST NR. 8 - 2/1/12 = 2 STÜCK - 1 RECHTE TÜR
 POST NR. 9 - 0/20/195 = 2 STÜCK - 1 RECHTE TÜR
 POST NR. 11 - 0/76/200 = 2 STÜCK - 1 LINKE TÜR, 1 RECHTE TÜR
 POST NR. 12 - 0/70/200 = 2 STÜCK - 1 RECHTE TÜR, 1 LINKE TÜR

POST NR. 10
NEHER 0/20/150 STÜCK


POST NR. 13 - 0/75/200mm = 4 STÜCK - 1 LINKE TÜR, 3 RECHTE TÜR
 POST NR. 14 - 1/10/200 = 7 STÜCK - aufteilt

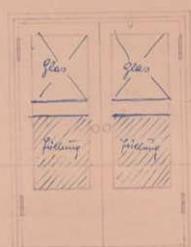


~~SCHNITTEN~~
 FÜR DEN EINBAU IN DEN TÜR-
 BÜNDEN SIEHE POST NR. 10
 Die Türe wurde für die 11. verwendet

POST NR. 15
 2 STÜCK PENDEL TÜREN
 FÜR DEN EINBAU IN DEN TÜR-
 BÜNDEN SIEHE POST NR. 10

20. Abstand der Handgriffe

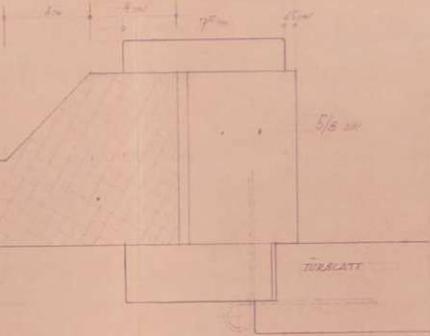

DETAIL, C' 1:1

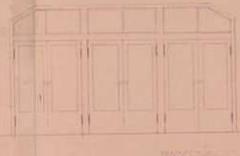

POST NR. 16 - 1 STÜCK.
 DETAILRECHNUNG SIEHE
 BLT. NR. 59


GENAUE NATURMASSE NEHMEN!

Planverfasser:
 Arch. Prof. Theodor SCHÖLL
 Tel. 65-39-82

27. II. 57

DAS WIENER ERNST HAPPEL STADION

KAPITEL 2_Buch 3 | ARCHIVMATERIAL INKL. QUELLEN UND BEZÜGE


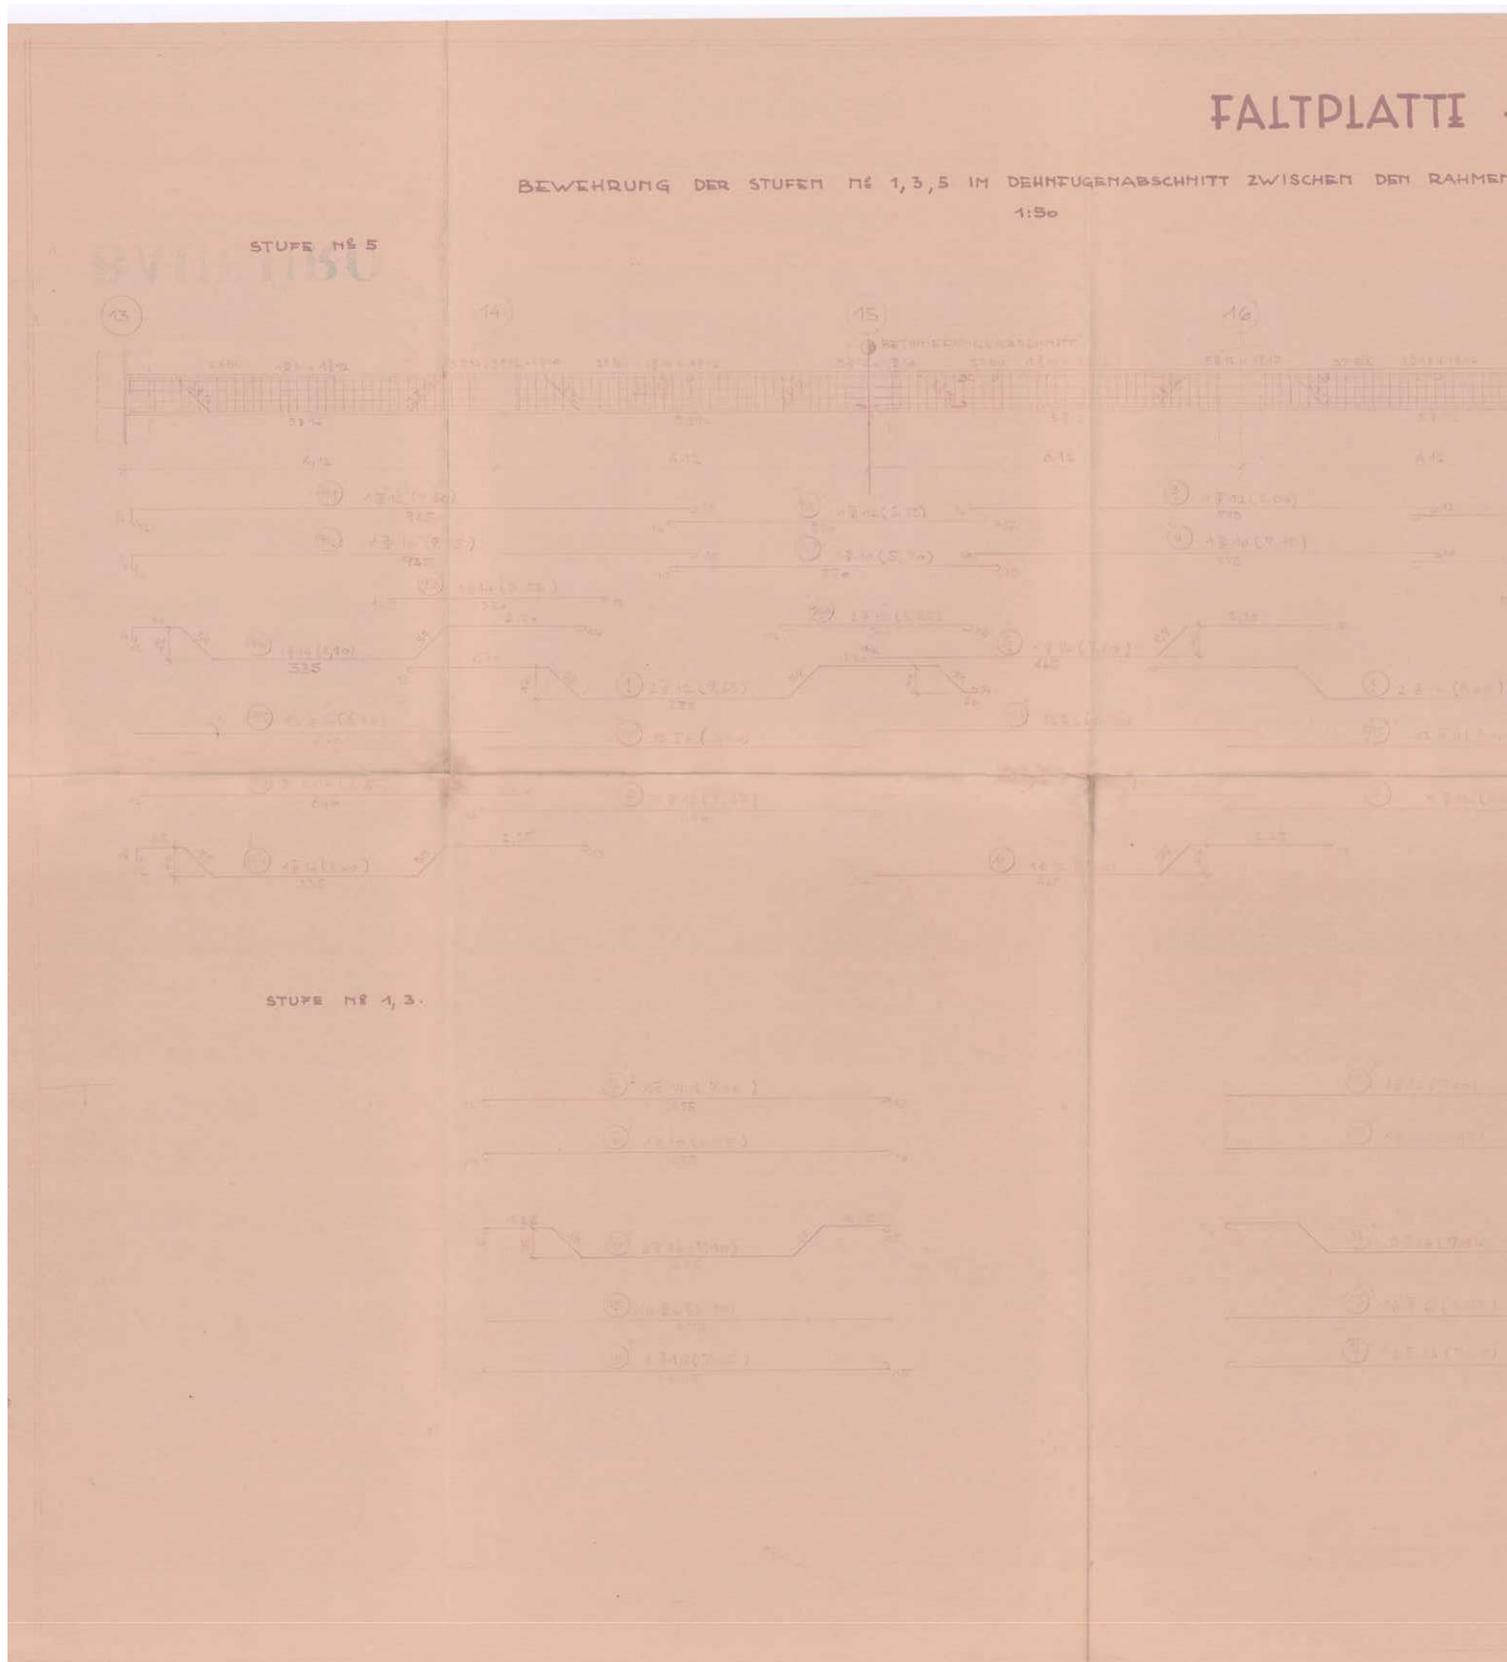


1:50

Nr 13-19

SCHNITT A-A 1:25

SCHNITT B-B 1:25

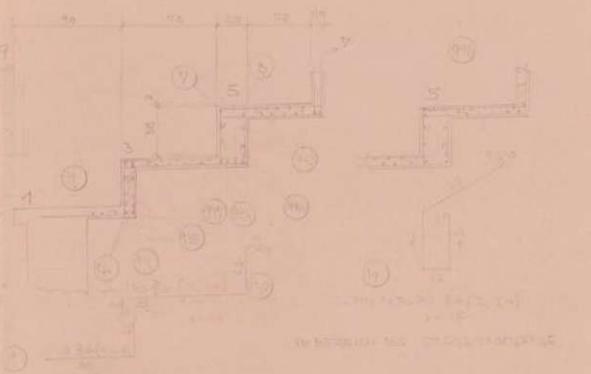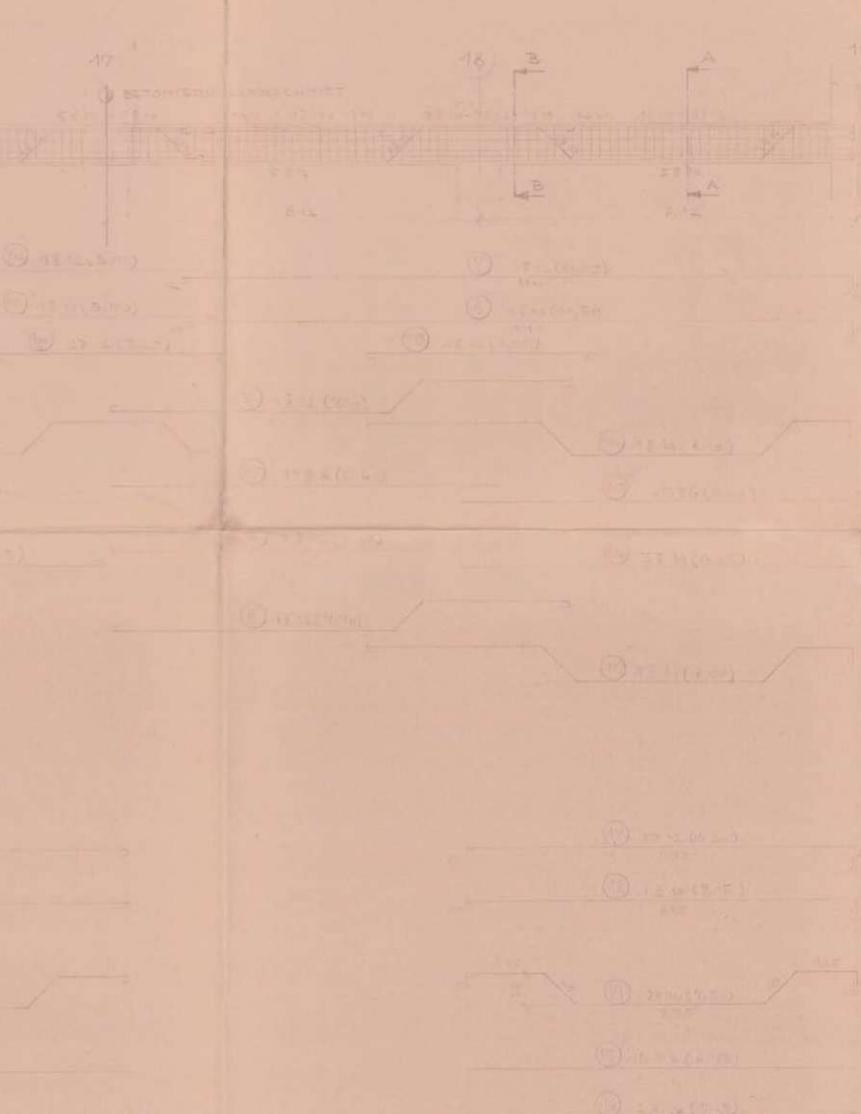

STAHLLISTE TORSTAHL 40 :

№	Menge	Abmessungen	Abt.	Abt.

BETON: B 300
STÄDT. BAUBÜRO

BEWEHRUNG GILT AUCH FÜR DIE FALTPLATTE ZWISCHEN DEN RAHMEN N^o 100-104 IM SEKTOR A, ZWISCHEN N^o 44-54 IM SEKTOR D UND ZWISCHEN N^o 69-75 IM SEKTOR F

1:50, 1:25
STADIONAUSBAU

SEKTOR C:
FALTPLATTE, STUFEN
N^o 13,5 IM ABSCHNITT
13-19
BEWEHRUNGSPLAN

986/71A




WIENER SPORTSTÄTTEN
ein unternehmen der **wienholding**



DAS WIENER ERNST HAPPEL STADION

KAPITEL 2_Buch 3 | ARCHIVMATERIAL INKL. QUELLEN UND BEZÜGE

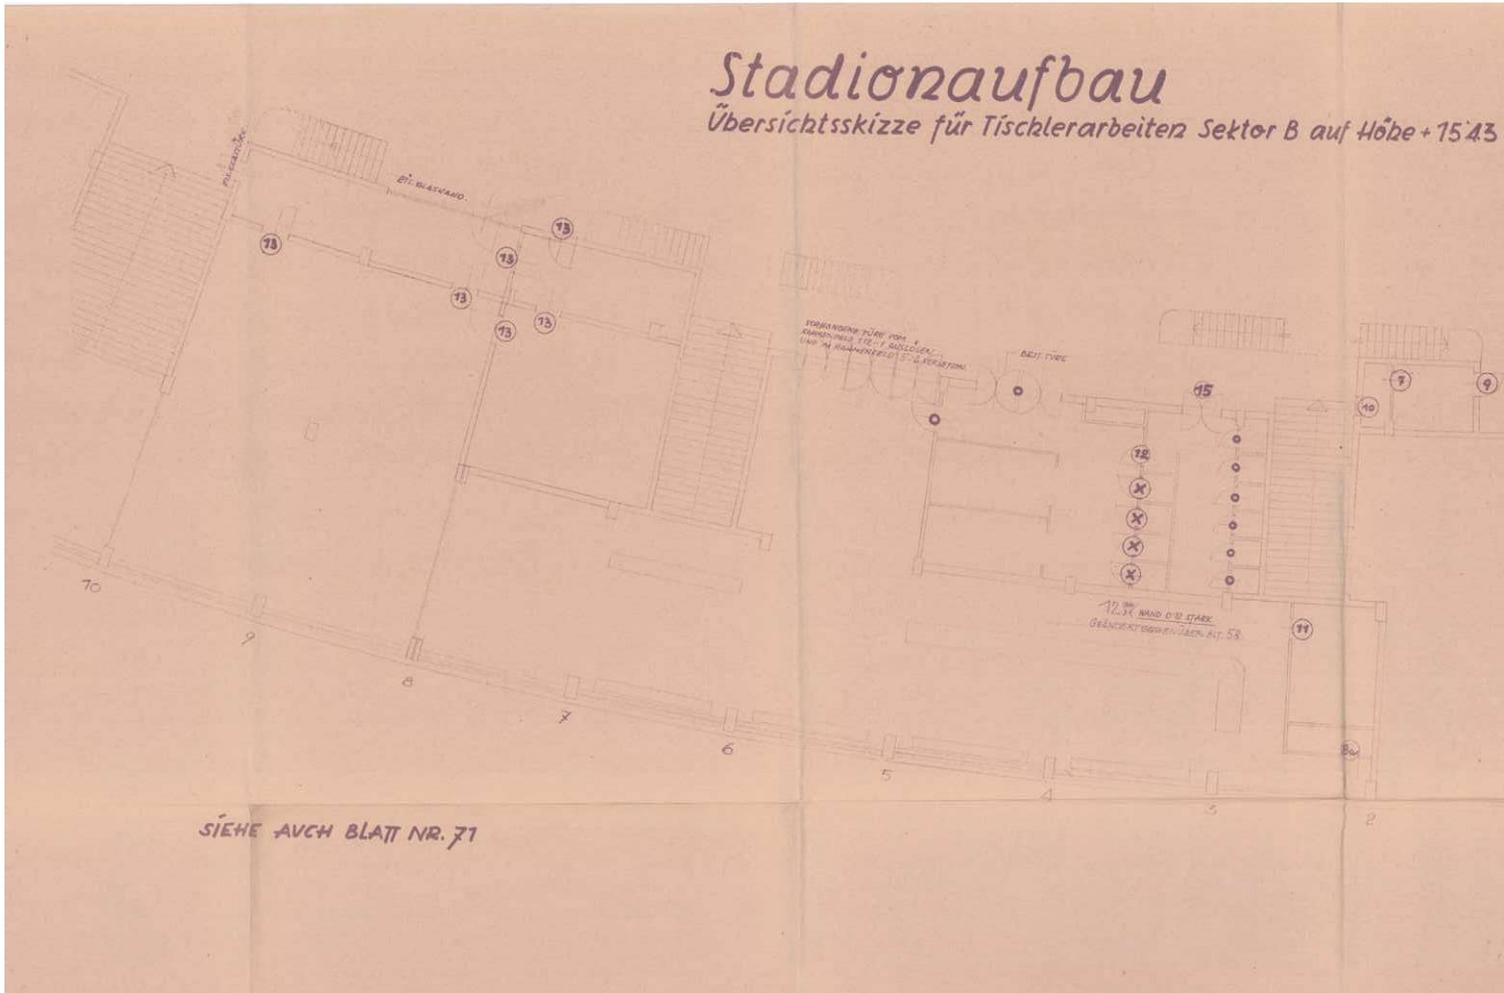


BL. NR 72

Stadion-Aufbau.
Tischlerarbeiten im Sektor B

M = 1:100

○ = BESTEHENDE TÜREN


X = VORHANDENE TÜREN, IM RÄHMENFELD 108-109
AUSLESEN UND IM RÄHMENFELD 3-4 VERSETZEN

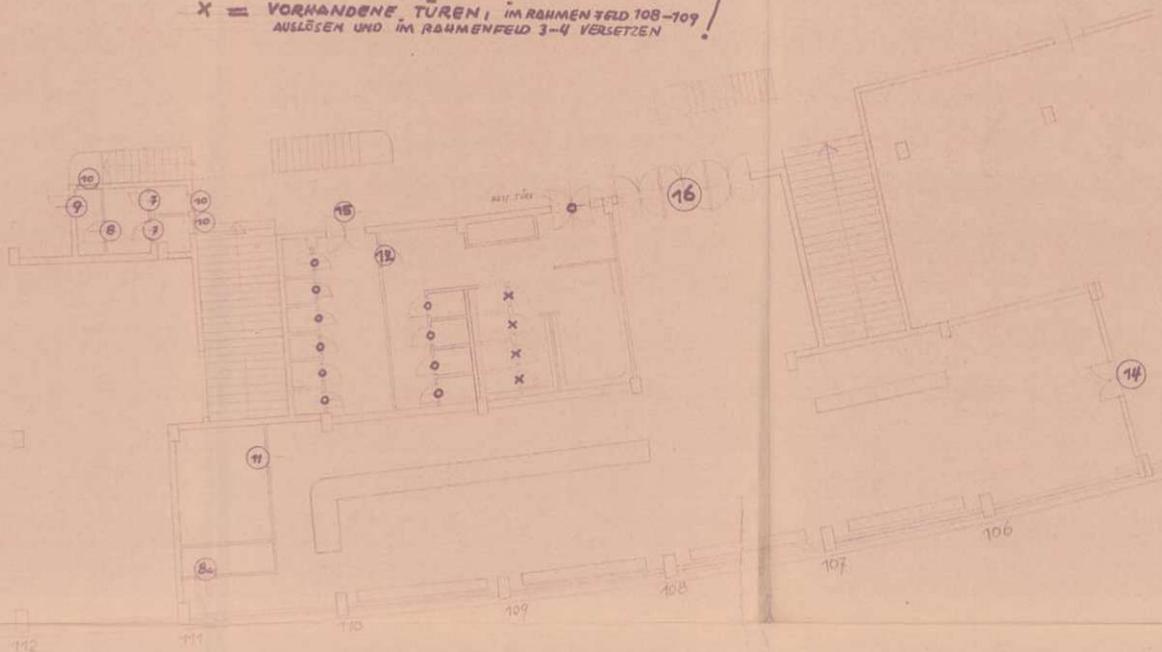

Planoerfasser:
Arch. Prof. Theodor SCHÖLL
27. V. 1957.

DAS WIENER ERNST HAPPEL STADION

KAPITEL 2_Buch 3 | ARCHIVMATERIAL INKL. QUELLEN UND BEZÜGE

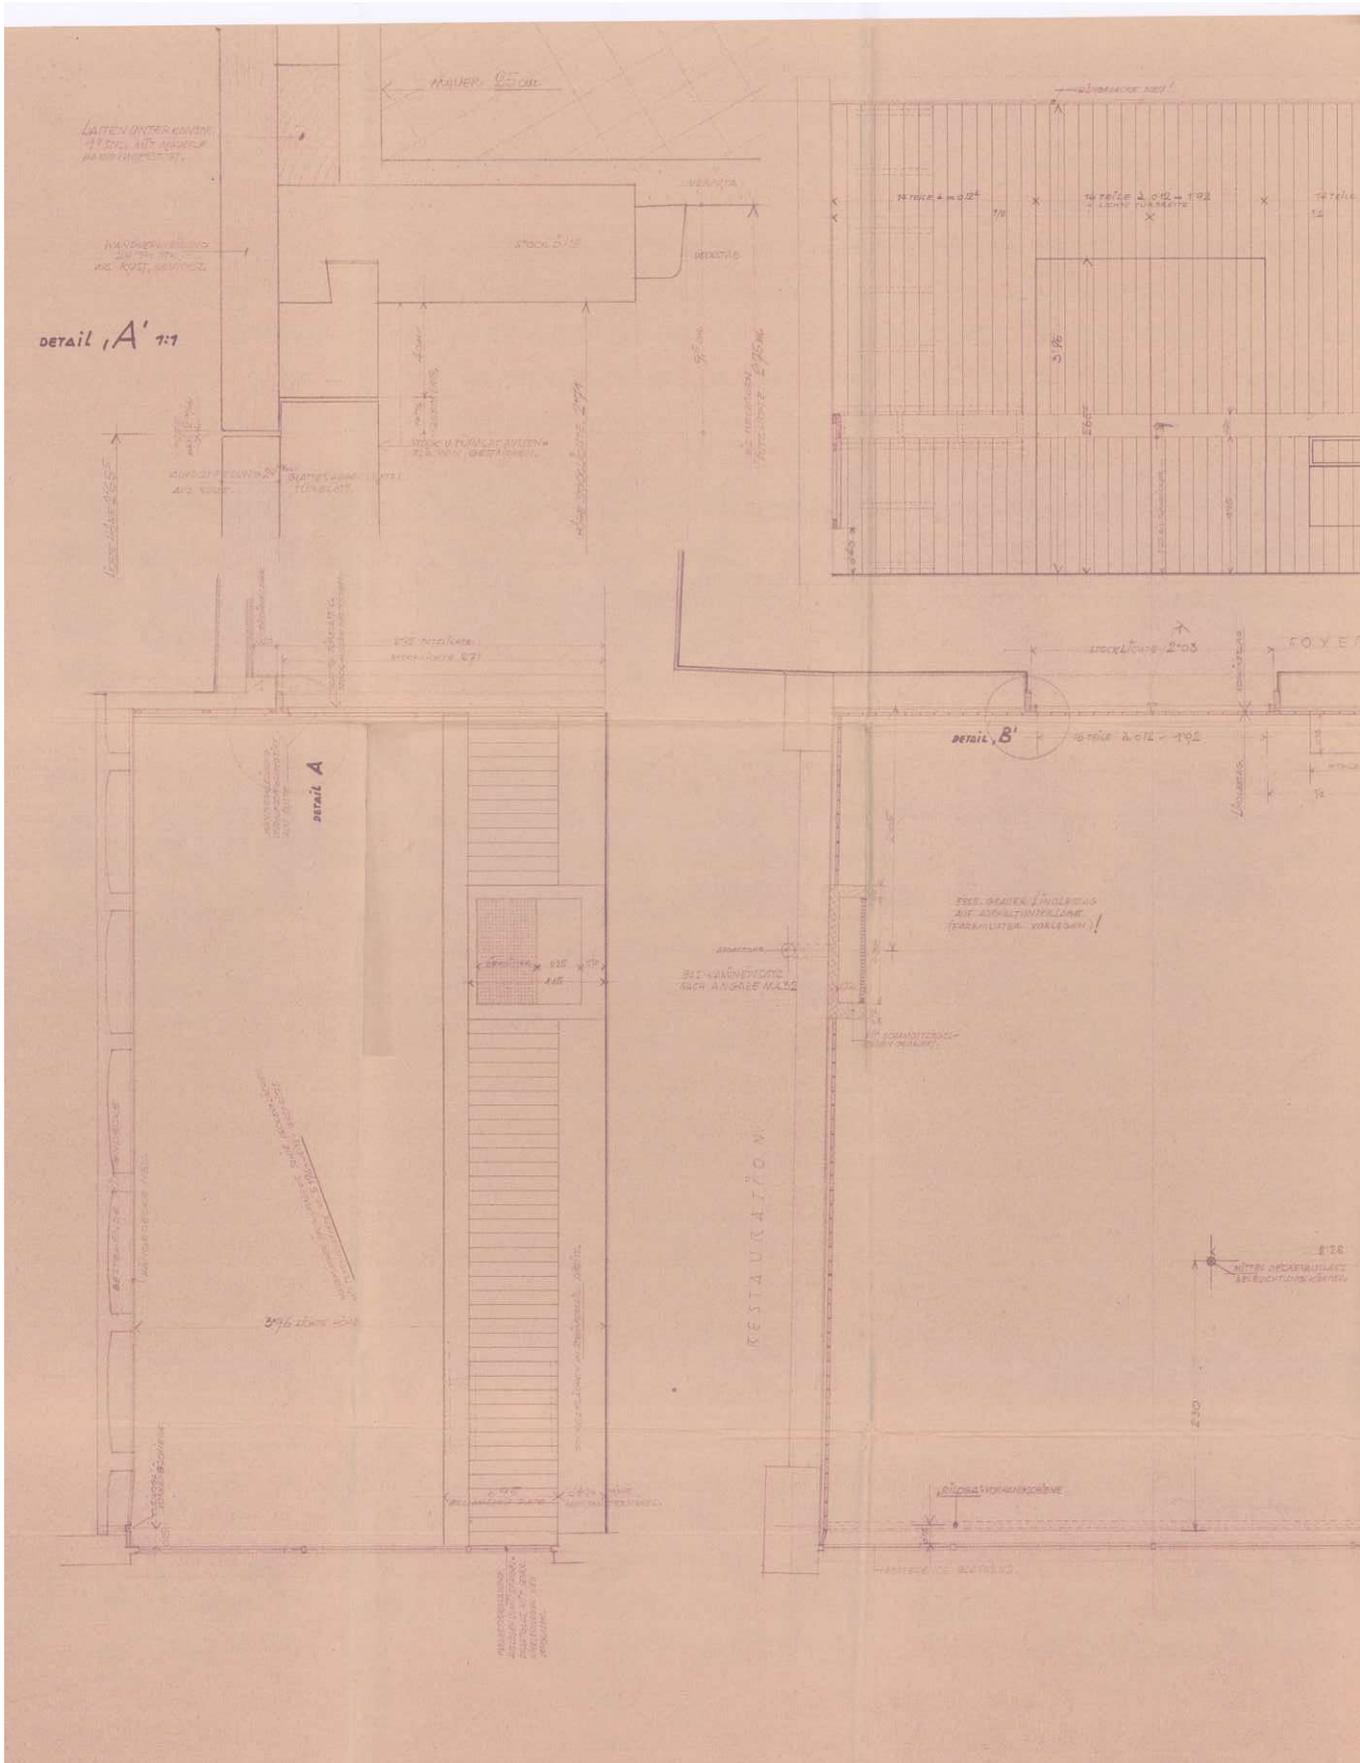

1957_05_31-Blatt 73-Arch Schöll-Ausstattung Repräsentationsraumes Nr2-Detailpl.pdf

BLATT NR. 73

Stadion-Aufbau.
Ausstattung des Repräsentationsraumes Nr. 2

Schnitt C' 1:1

Schnitt D' 1:5
Wandmechanik

Detail B' 1:1

Stadionaufbau


Ausstattung des Repräsentationsraumes Nr. 2 M= 1:20

NATURMASSE NEHMEN.

Planverfasser:
Arch. Prof. Theodor SCHÖLL
11. 9. 99


DAS WIENER ERNST HAPPEL STADION

KAPITEL 2_Buch 3 | ARCHIVMATERIAL INKL. QUELLEN UND BEZÜGE

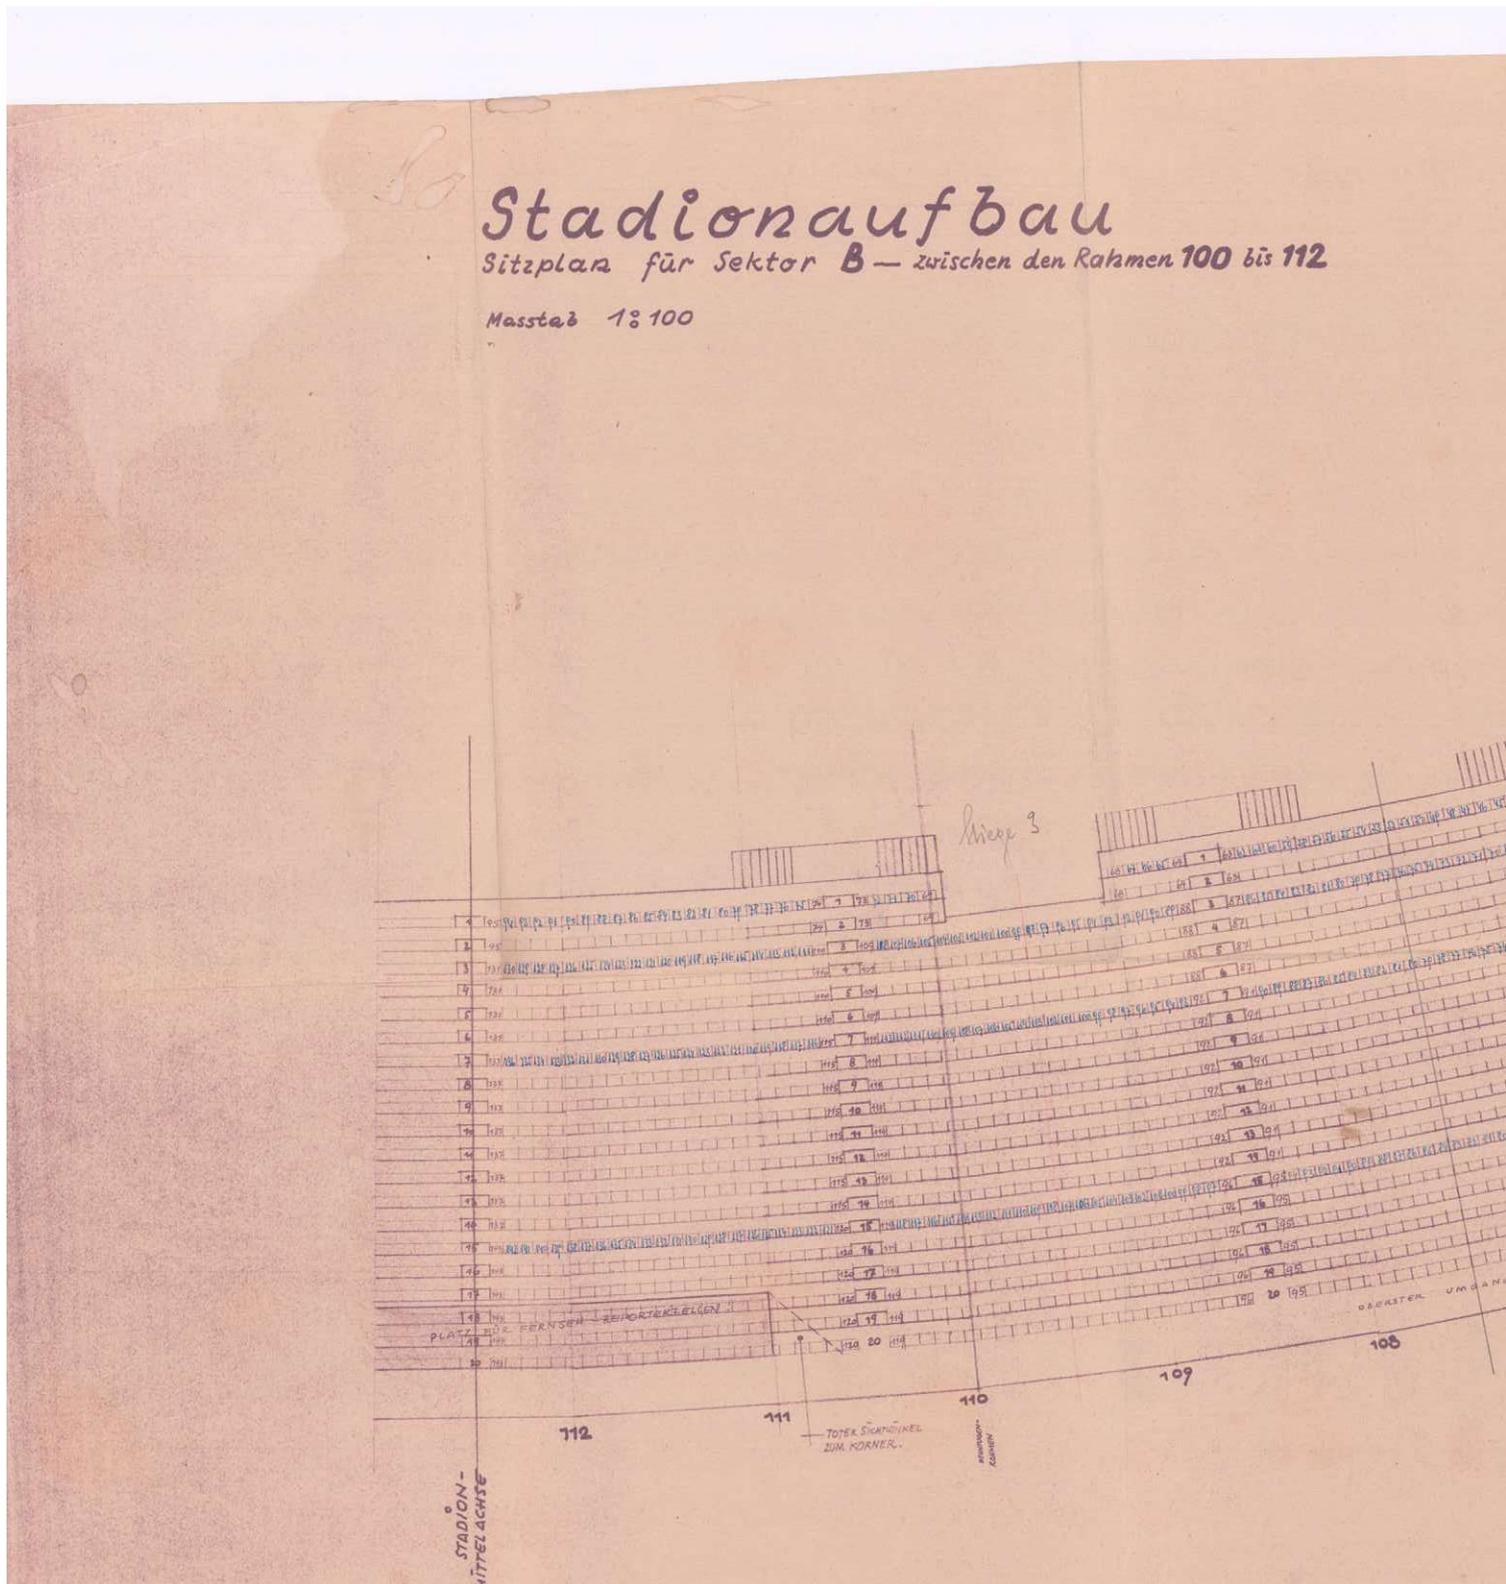

BLATT NR. 74

Stadion-Aufbau.
Sitzplan für Sektor B-zwischen den Rahmen 100-112

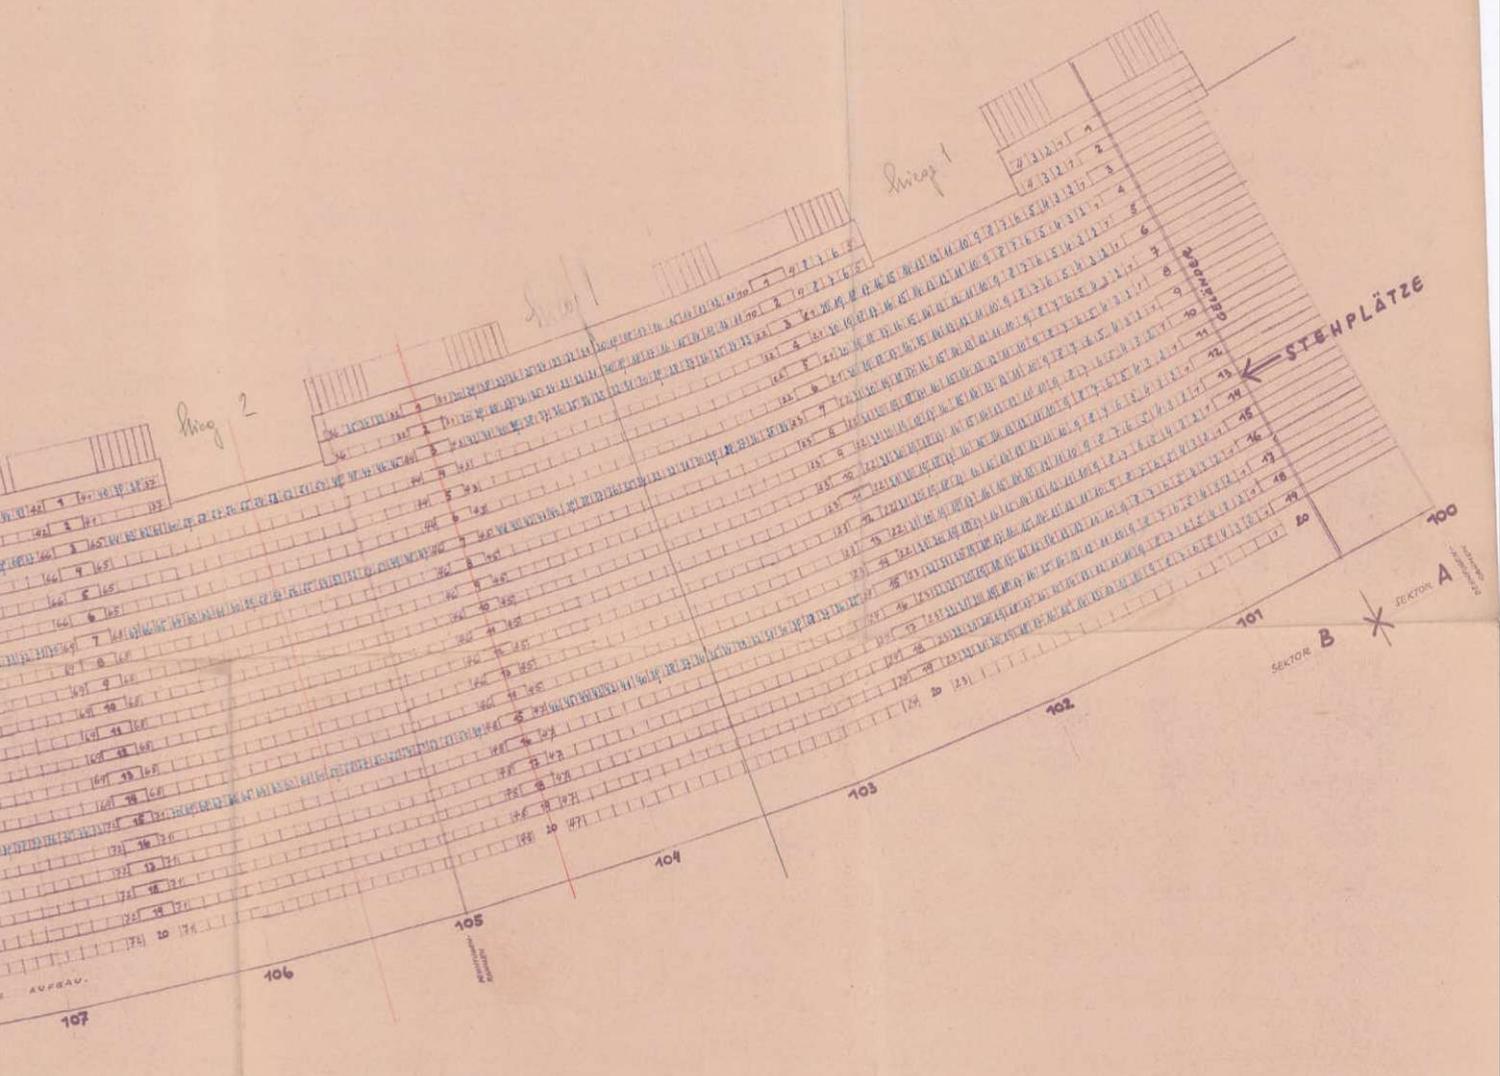


Planverfasser:
Arch. Prof. Theodor SCHÖLL

3. VI. 1957

DAS WIENER ERNST HAPPEL STADION


KAPITEL 2_Buch 3 | ARCHIVMATERIAL INKL. QUELLEN UND BEZÜGE

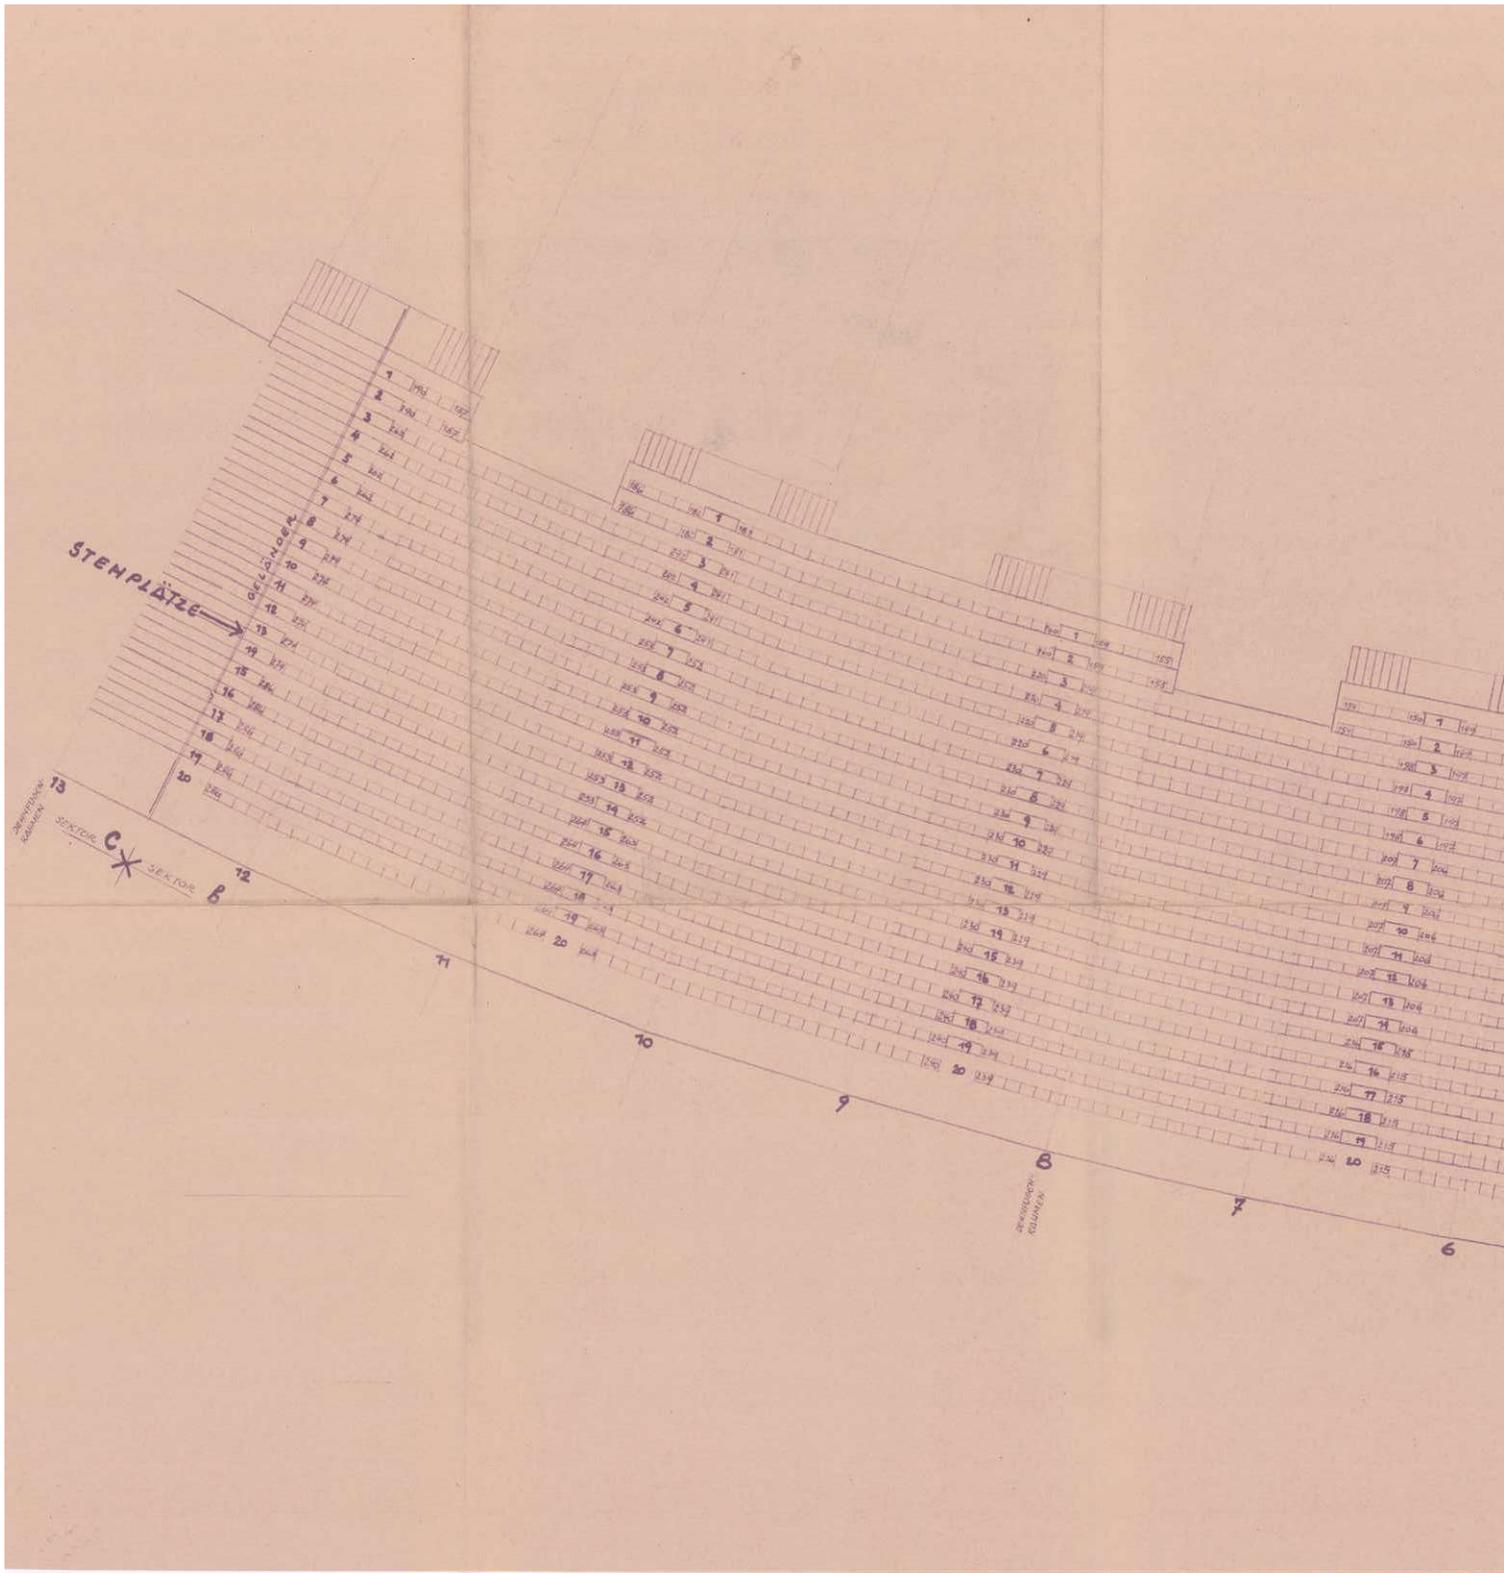

Stadionaufbau

Sitzplan für Sektor B - zwischen den Rahmen 1 bis 13
 Masstab 1:100

BLATT NR. 75

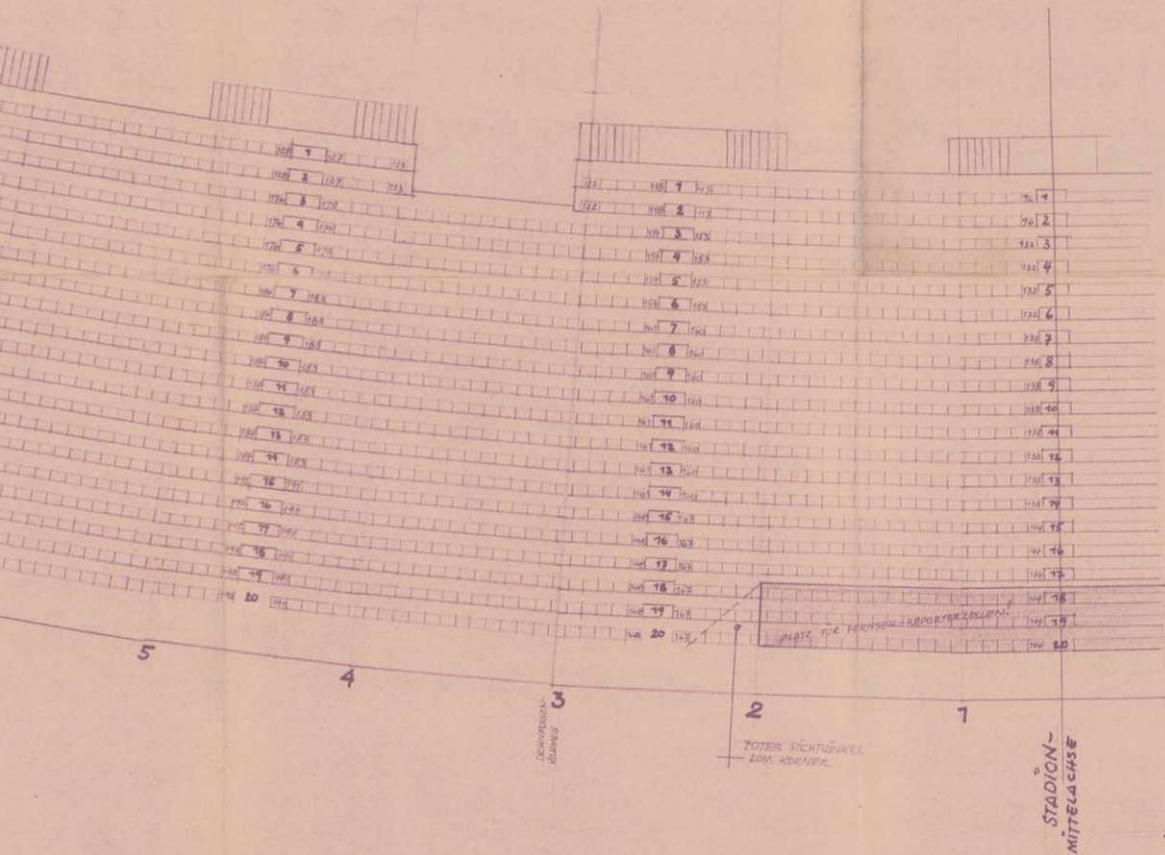


POLIER-PLAN

5.7.57 *Leser*

Planerfasser:
 Arch. Prof. Theodor SCHÖLL
 3. VI. 1957

DAS WIENER ERNST HAPPEL STADION

KAPITEL 2_Buch 3 | ARCHIVMATERIAL INKL. QUELLEN UND BEZÜGE

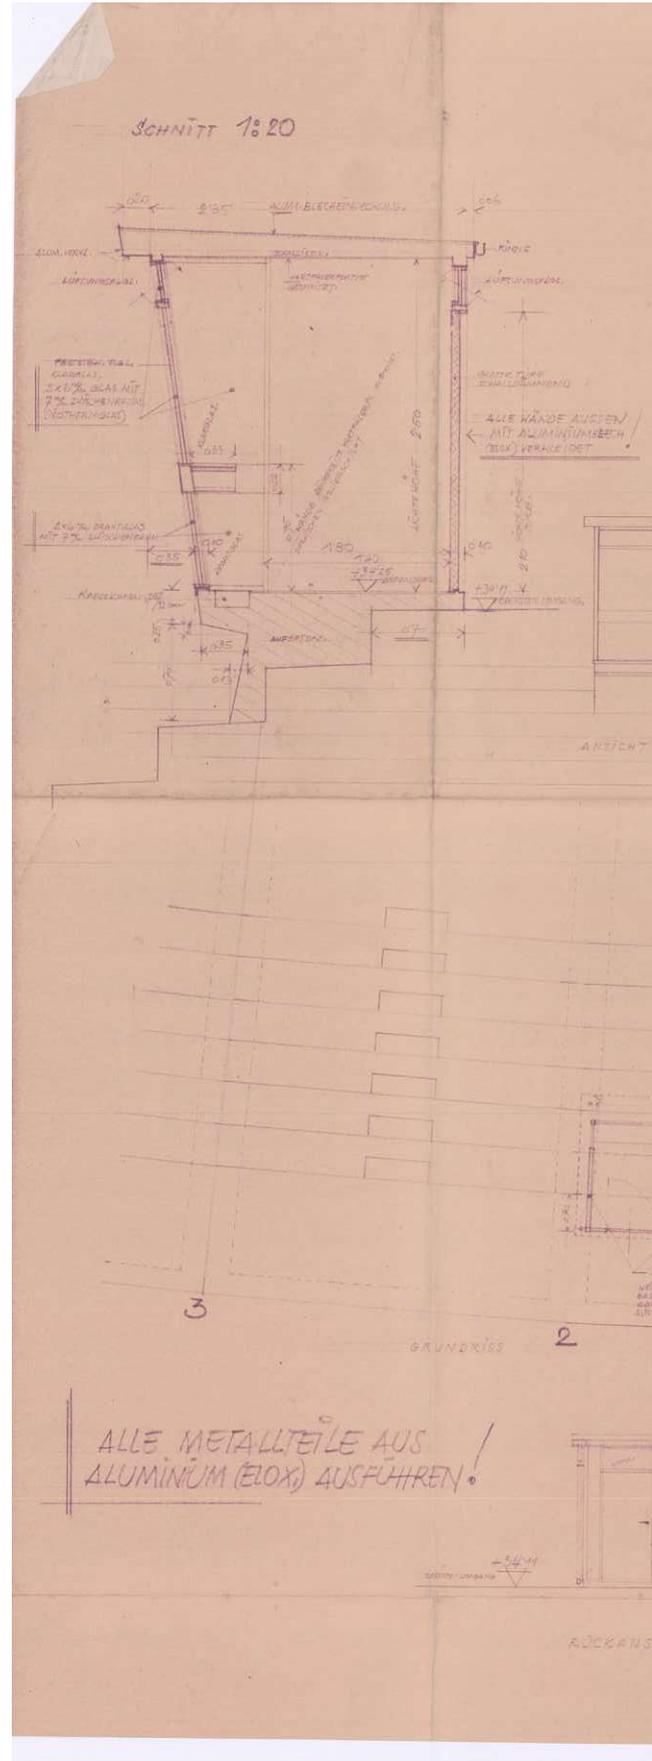

Stadionaufbau


Skizze für Fernseh-Reportagezellen am obersten
Umgang Aufbau Höhe +34.4m, zwischen Rahmen 111 bis 2 M=1:50

Blatt-Nr. 64

VORABZUG

POLIER-PLAN


aus S. 6. 57

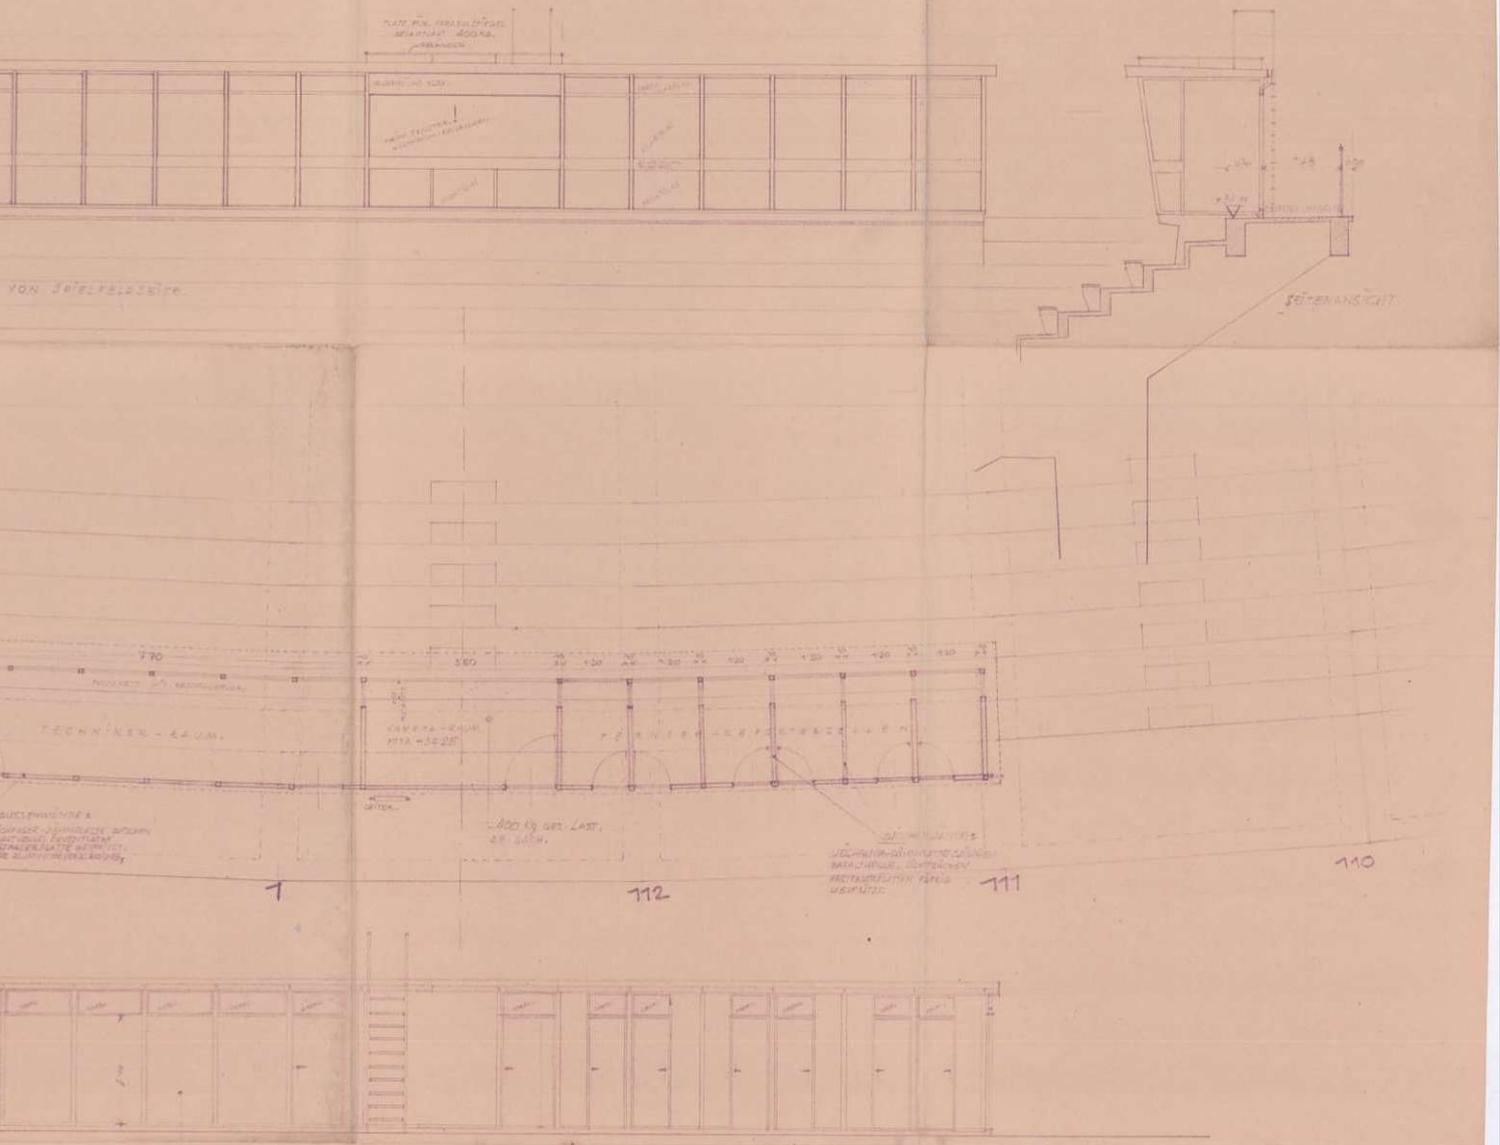

Arch.-Prof. Theodor SCHÖLL
Tel. 65 39 82
21. 8./57

DAS WIENER ERNST HAPPEL STADION

KAPITEL 2_Buch 3 | ARCHIVMATERIAL INKL. QUELLEN UND BEZÜGE



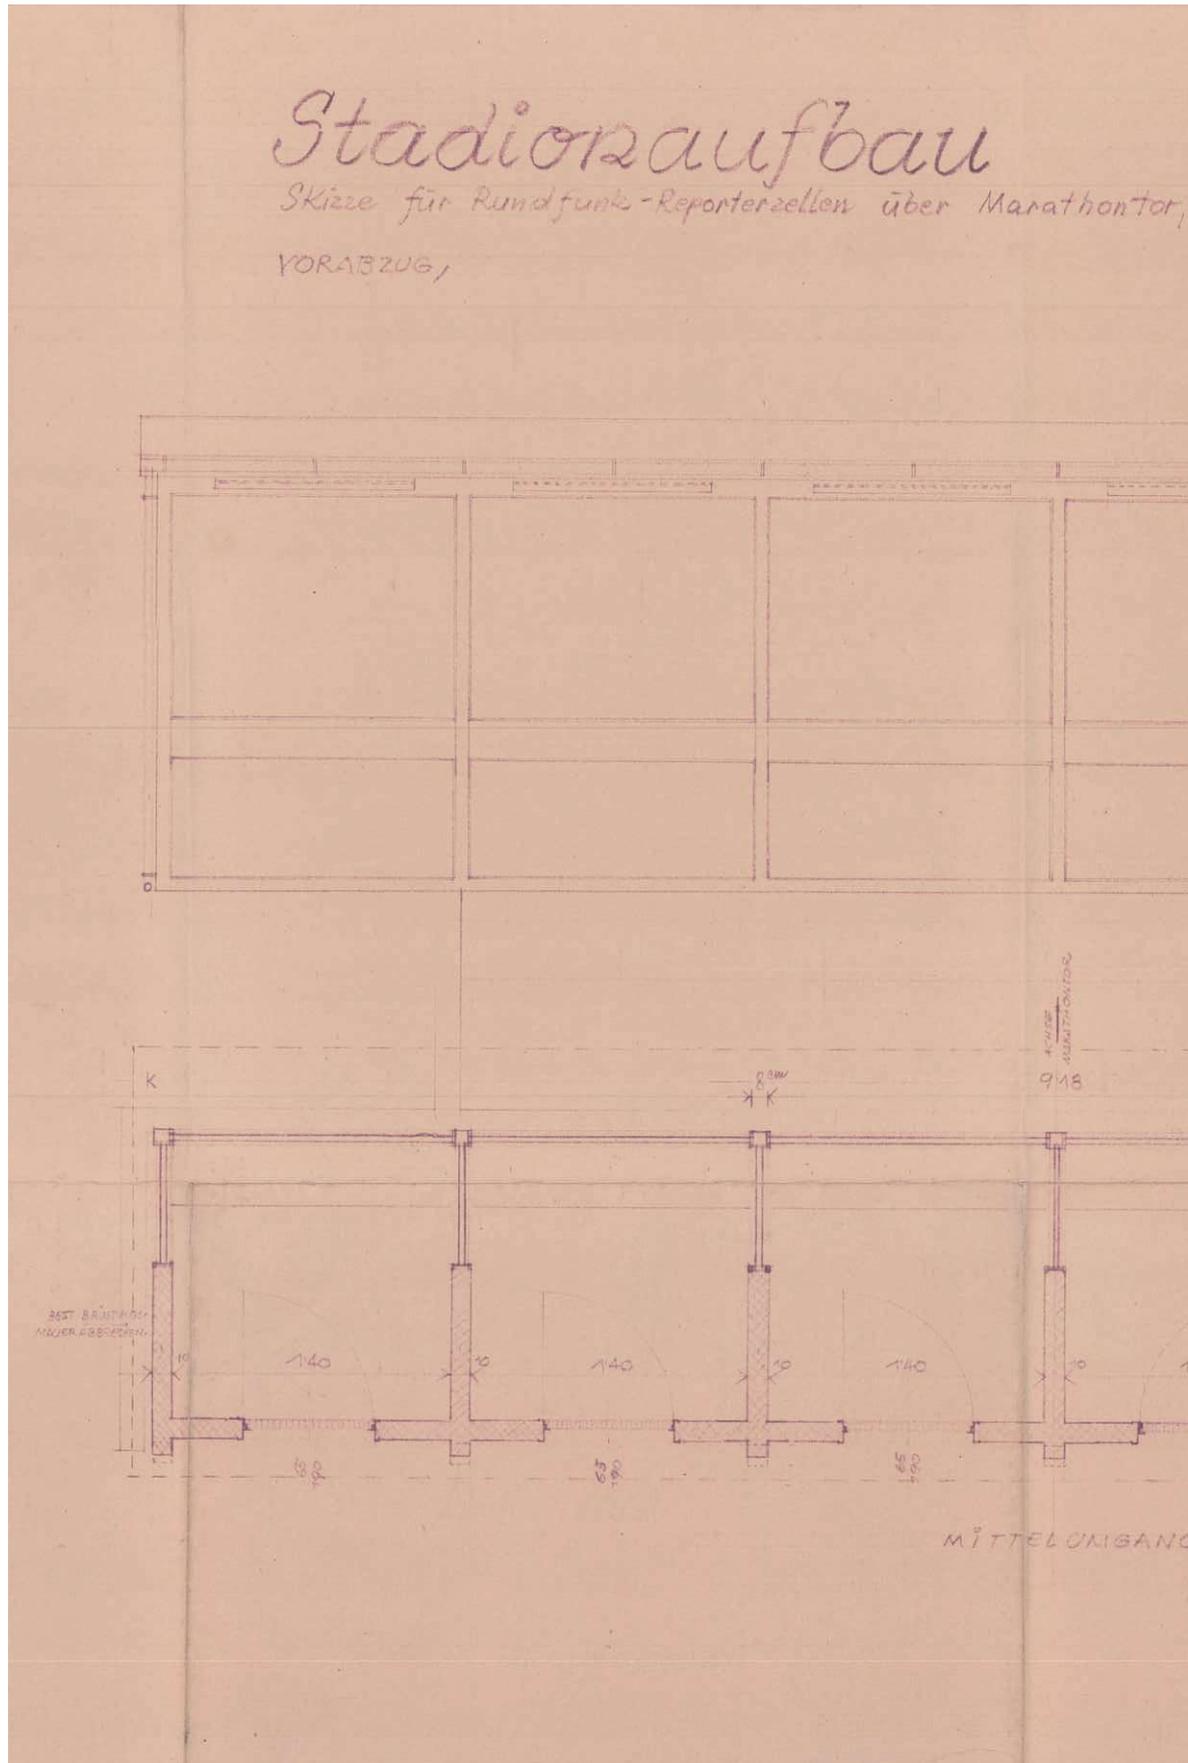


1:20

BLT. NR. 65

POLIER-PLAN

am 5.6.57

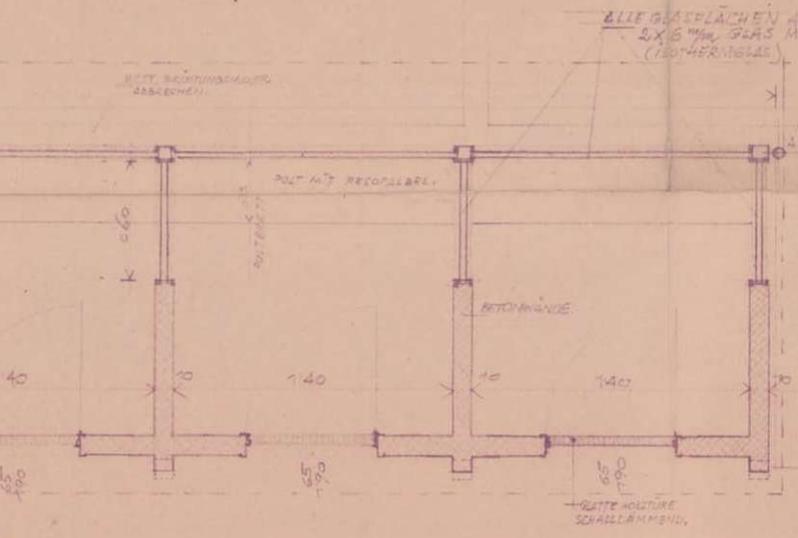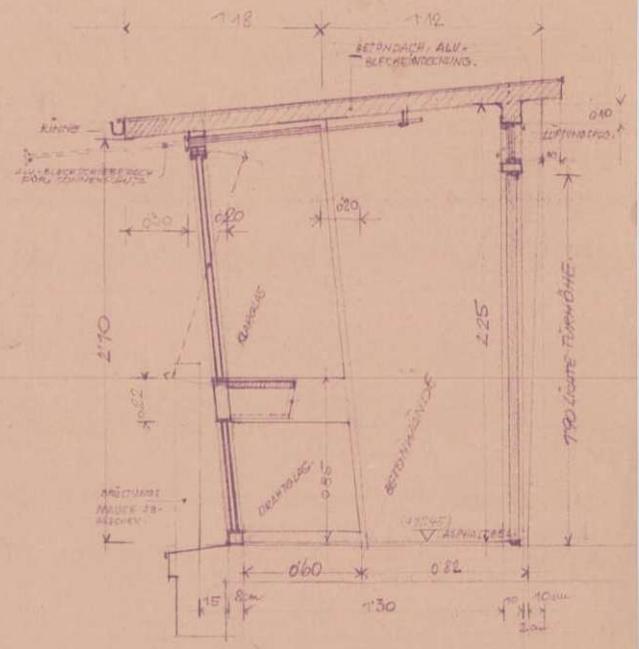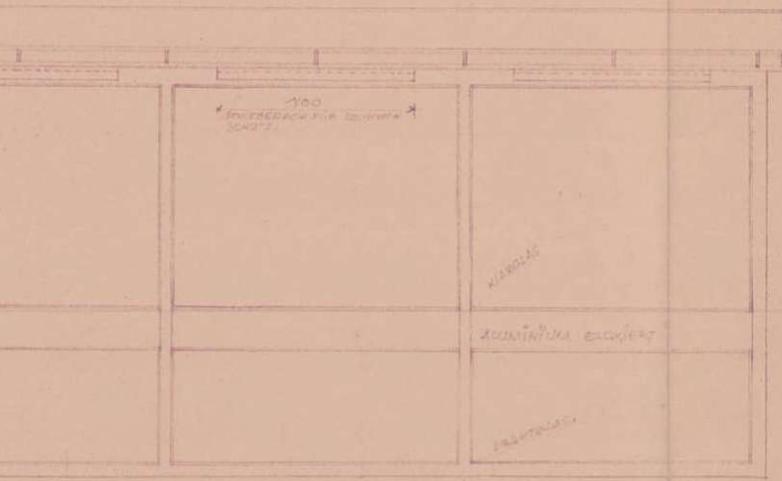


ALLE METALLTEILE AUS ALUMINIUM ELOXIERT AUSFÜHREN!

Arch. Prof. Theodor SCHÖLL
Tel. 65 39 82


23. IV. 57.

DAS WIENER ERNST HAPPEL STADION


KAPITEL 2_Buch 3 | ARCHIVMATERIAL INKL. QUELLEN UND BEZÜGE

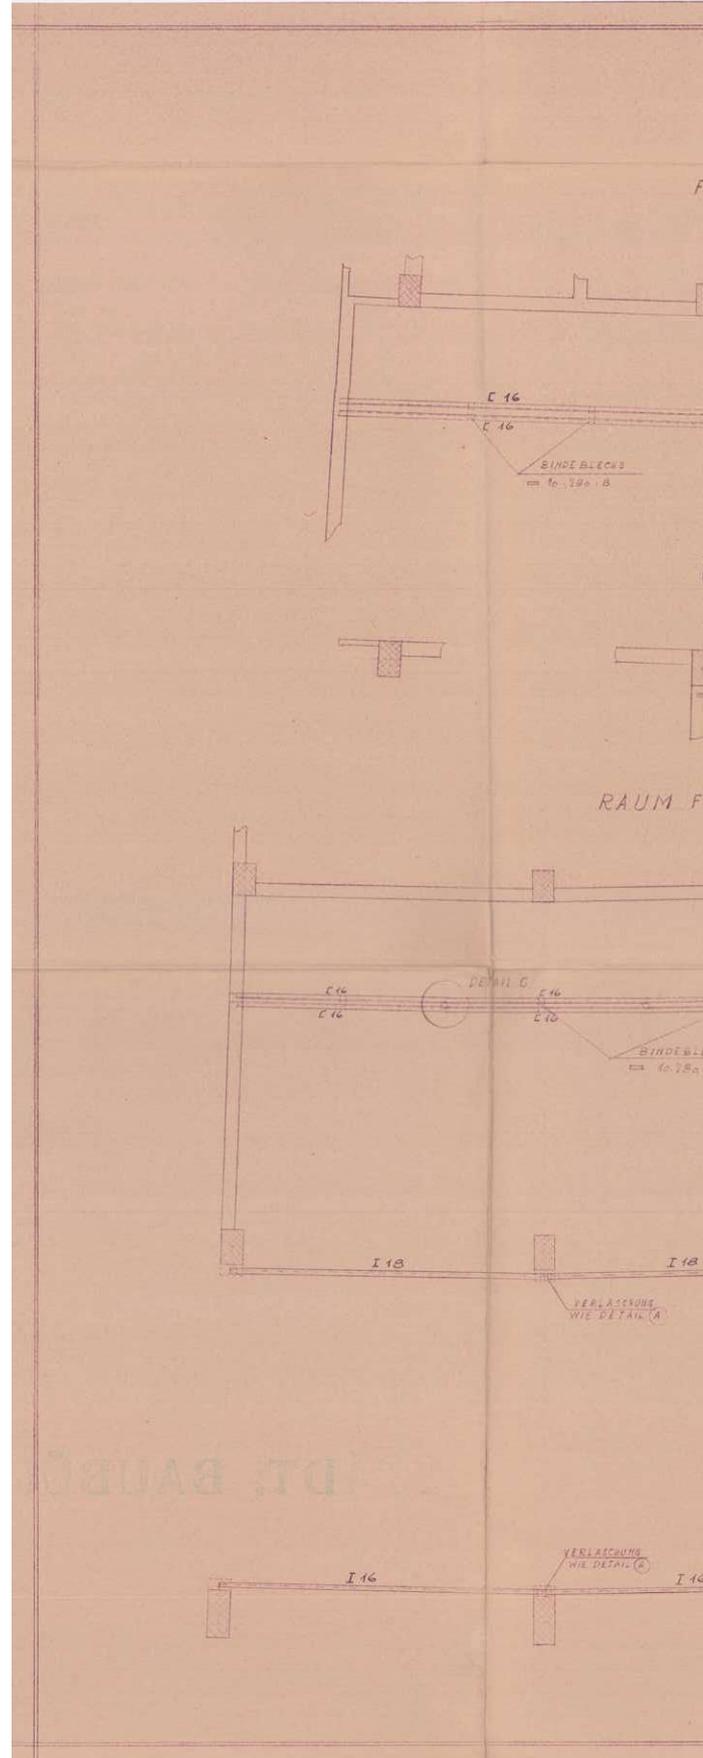


FOYER EHRENLOGE 1:50

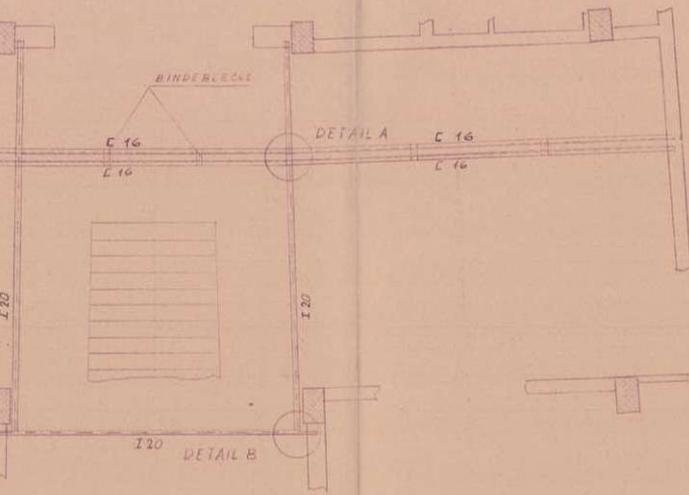


DETAIL B 1:10

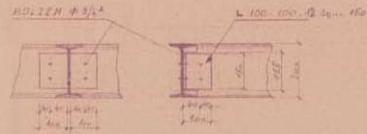





DETAIL A 1:10

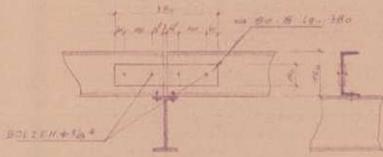


FÜR JOURNALISTEN 1:50

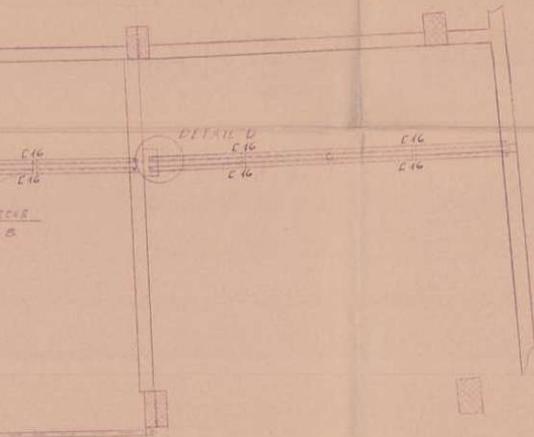

DETAIL C

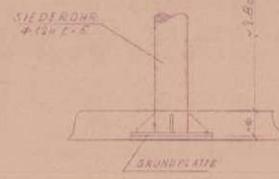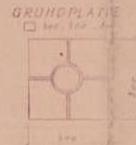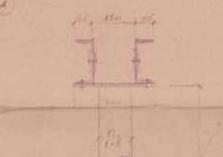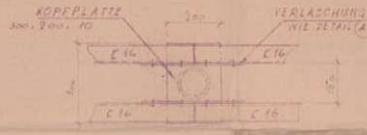


DETAIL D
GILT FÜR JEDES AUFLAGER

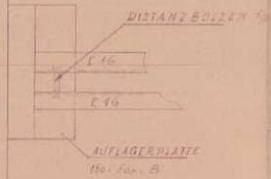

STÄDT. BAUBÜRO

	Zeichnung:	
	Nr. 1:50; 1:10	
STADION - ZUBAU		
Datum:	Blatt:	TRAGDECKE
bearb.: H.W.G.	gezeichnet: K.B.	STAHLKONSTRUKTION
Pl. Nr.: 986/84		

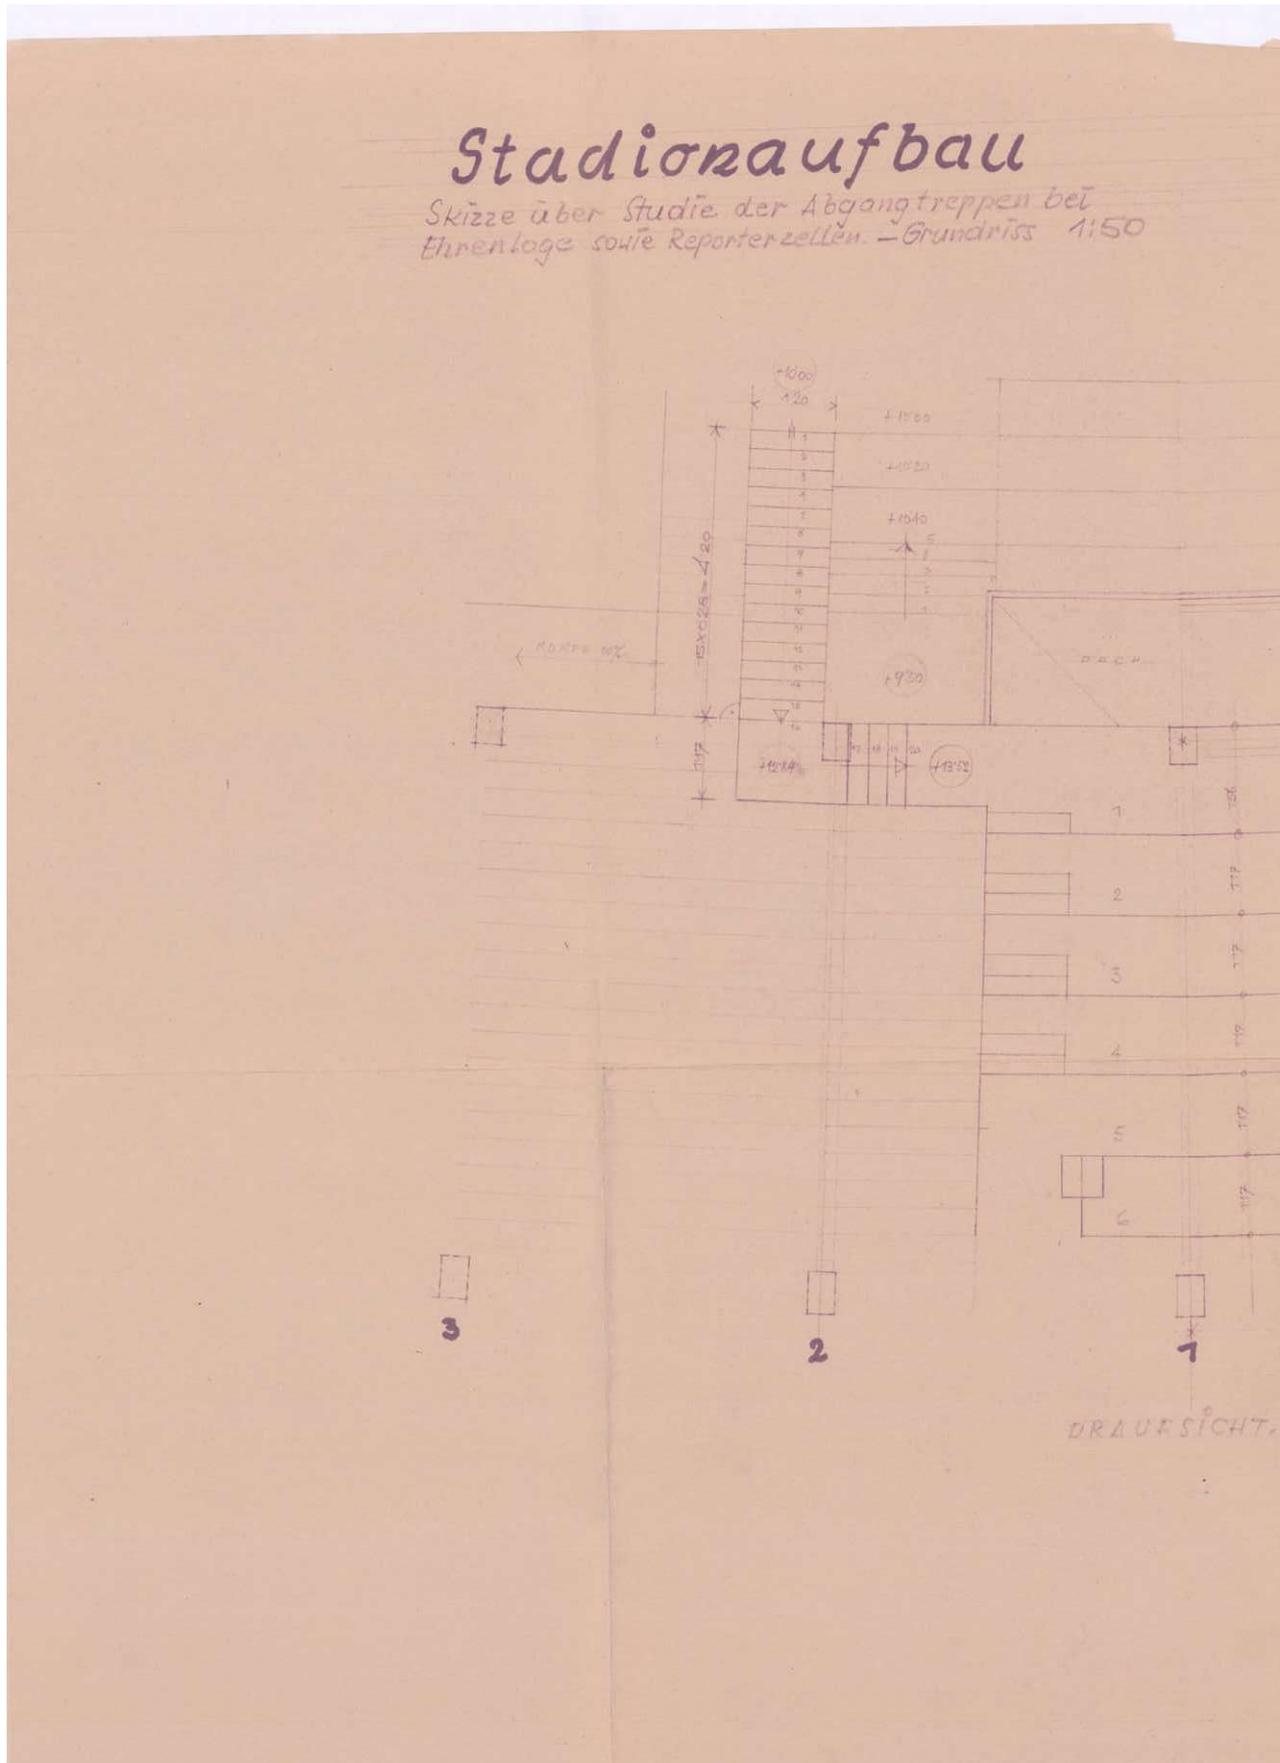

BLT. NR. 76



GRUNDRISS

Planverfasser:
Arch. Prof. Theodor SCHÖLL
11.11.57

DAS WIENER ERNST HAPPEL STADION


KAPITEL 2_Buch 3 | ARCHIVMATERIAL INKL. QUELLEN UND BEZÜGE



naufbau

ie der Abgangstreppe bei
porterzellen - Schnitt 1:50

BUT. NR. 77

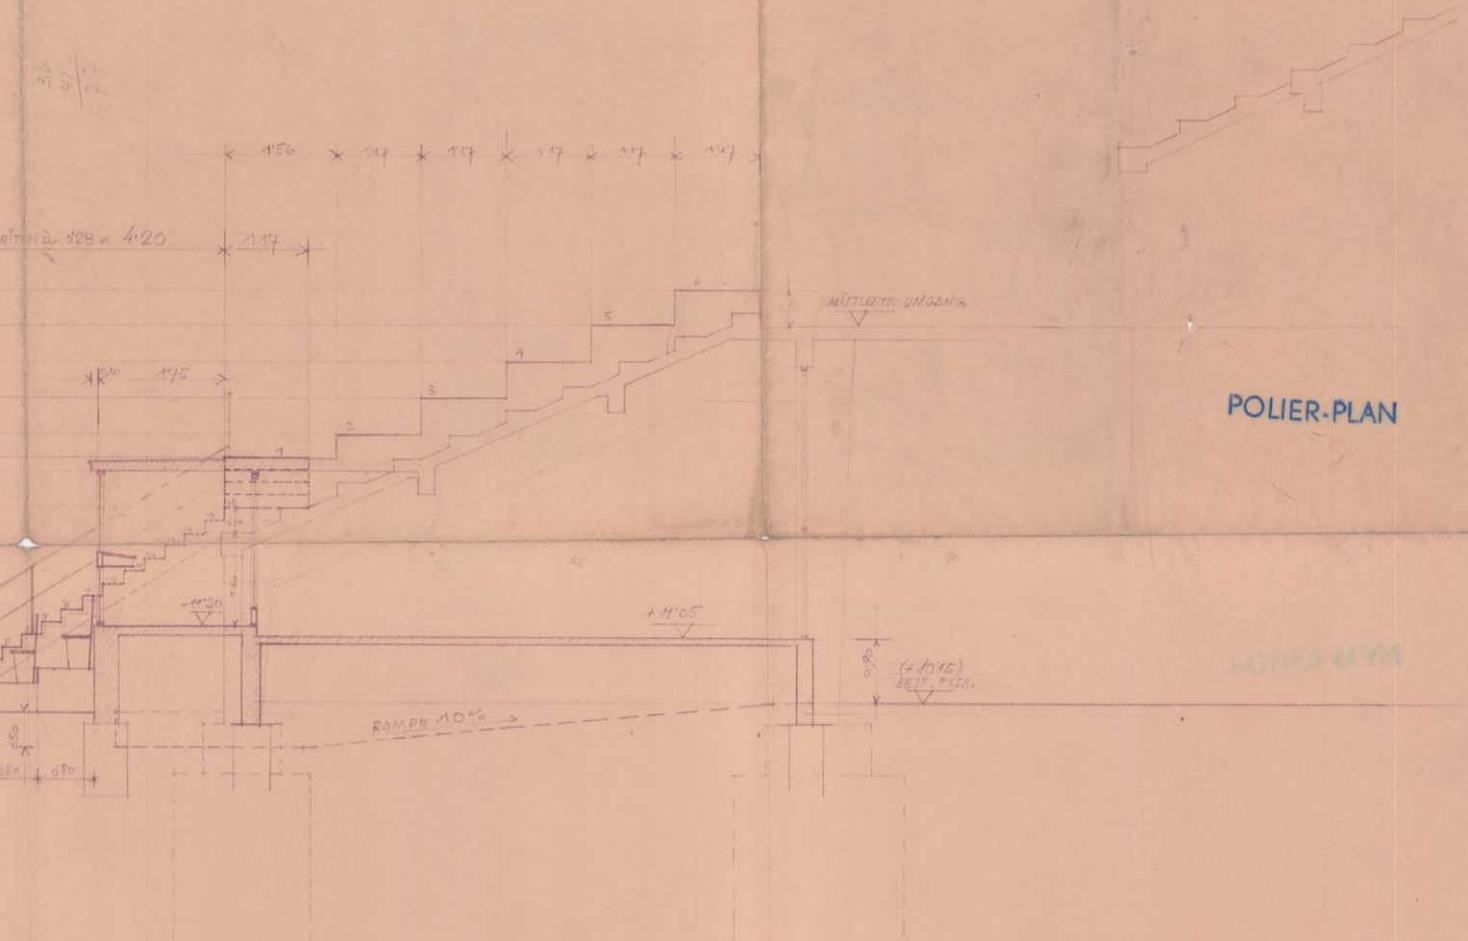

POLIER-PLAN

Planverfasser =
Arch. Prof. Theodor SCHÖLL

11.12/57


DAS WIENER ERNST HAPPEL STADION

KAPITEL 2_Buch 3 | ARCHIVMATERIAL INKL. QUELLEN UND BEZÜGE



BL. NR. 67

KANZLEI-ORIGINAL
vom 14.5.17

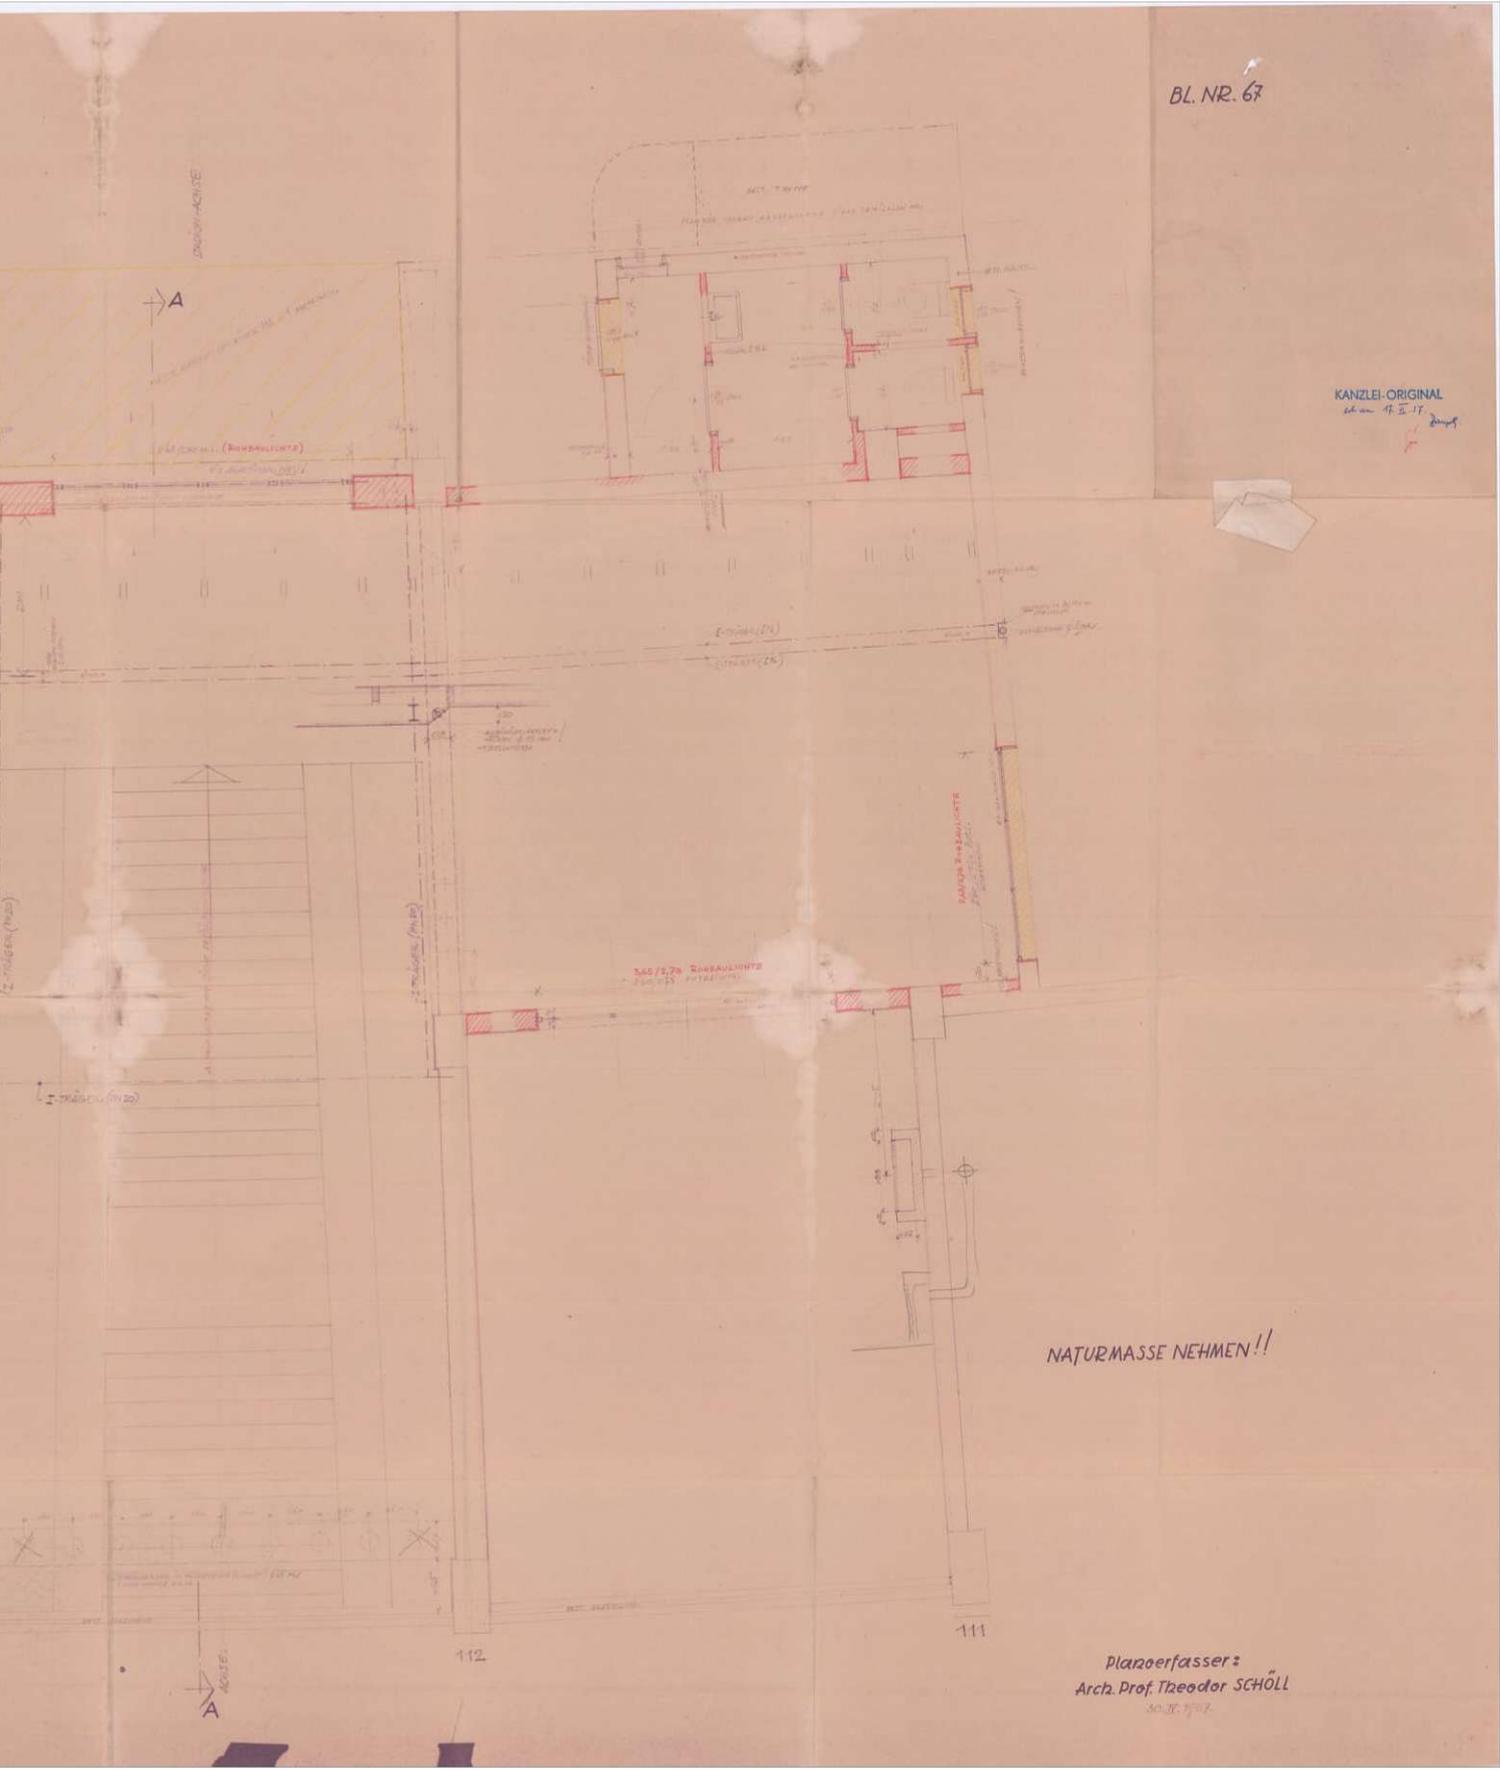


NATURMASSE NEHMEN!!

Planoerfasser:
Arch. Prof. Theodor SCHÖLL



DAS WIENER ERNST HAPPEL STADION

KAPITEL 2_Buch 3 | ARCHIVMATERIAL INKL. QUELLEN UND BEZÜGE

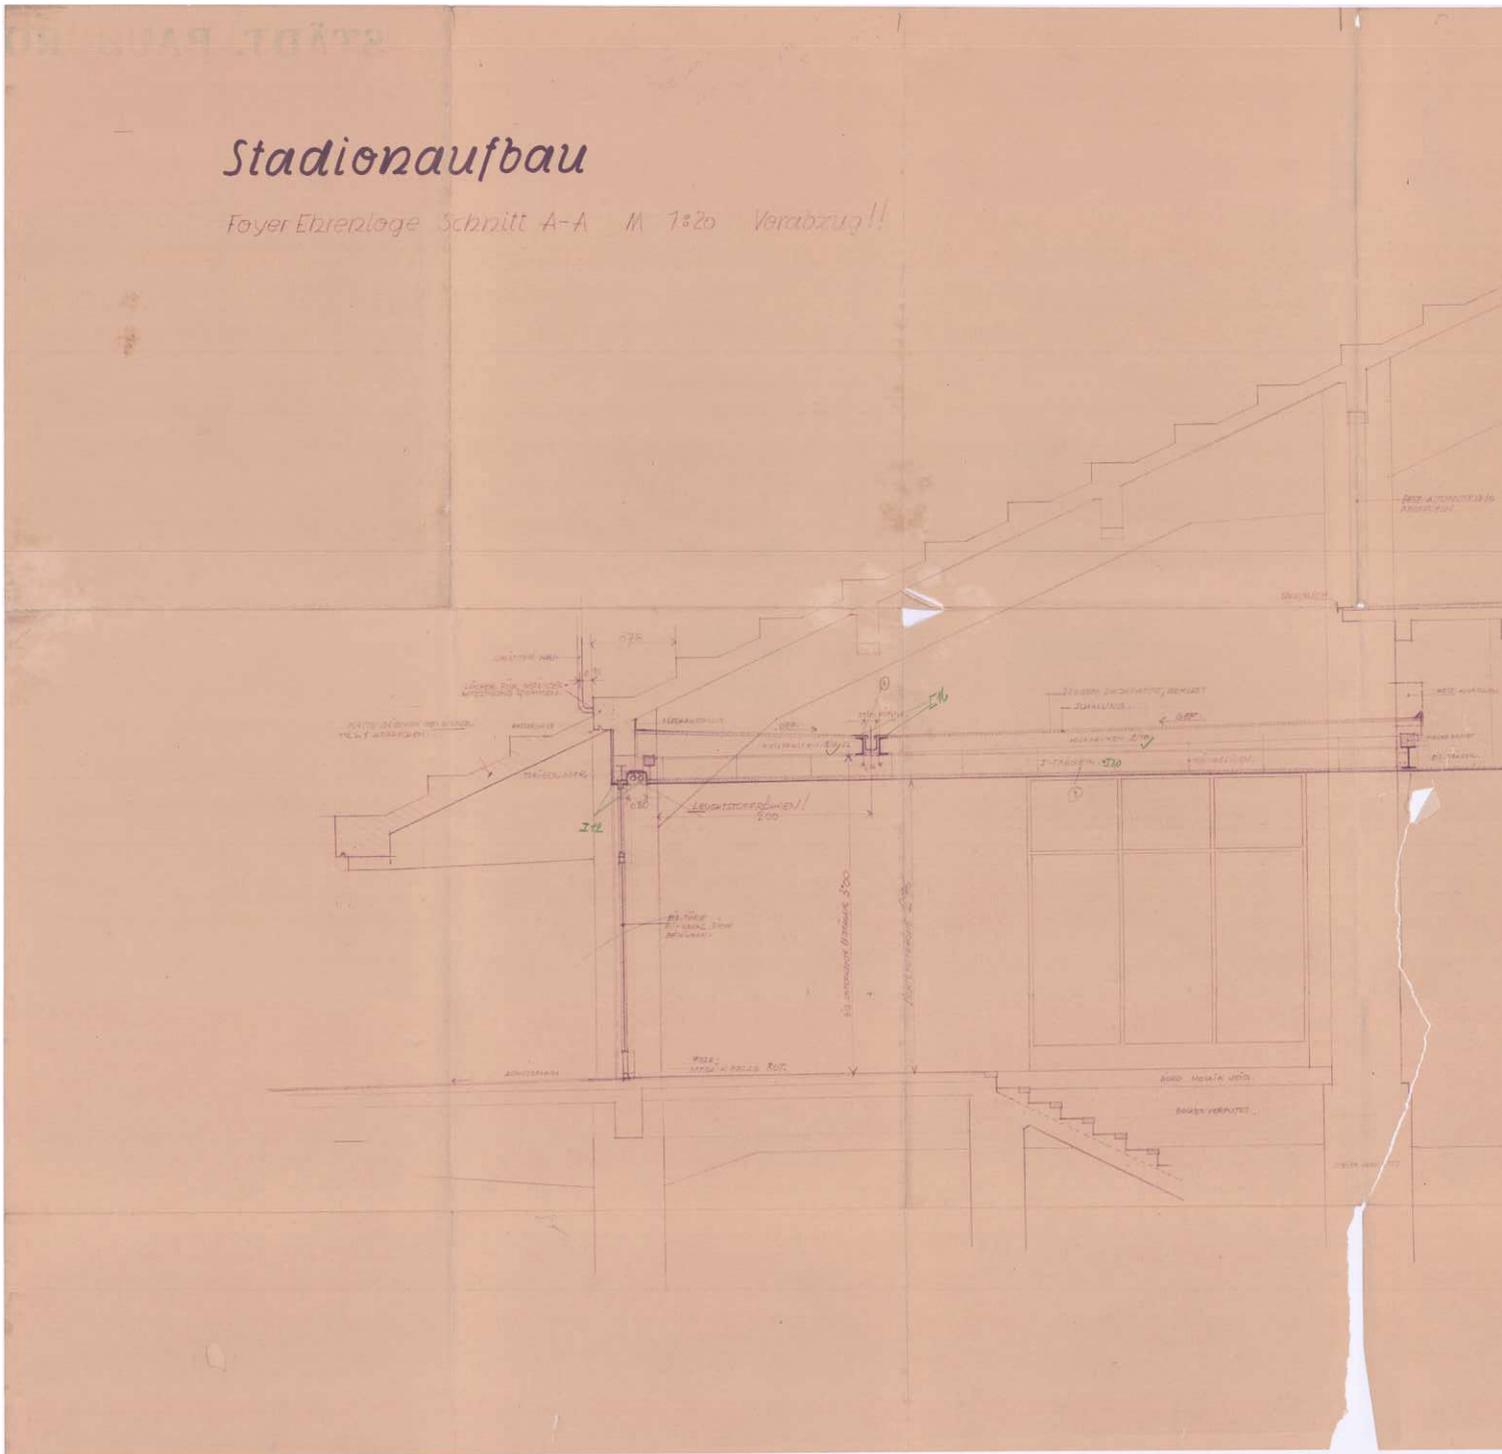

STÄDT. BAUBÜRO


BL. NR. 68

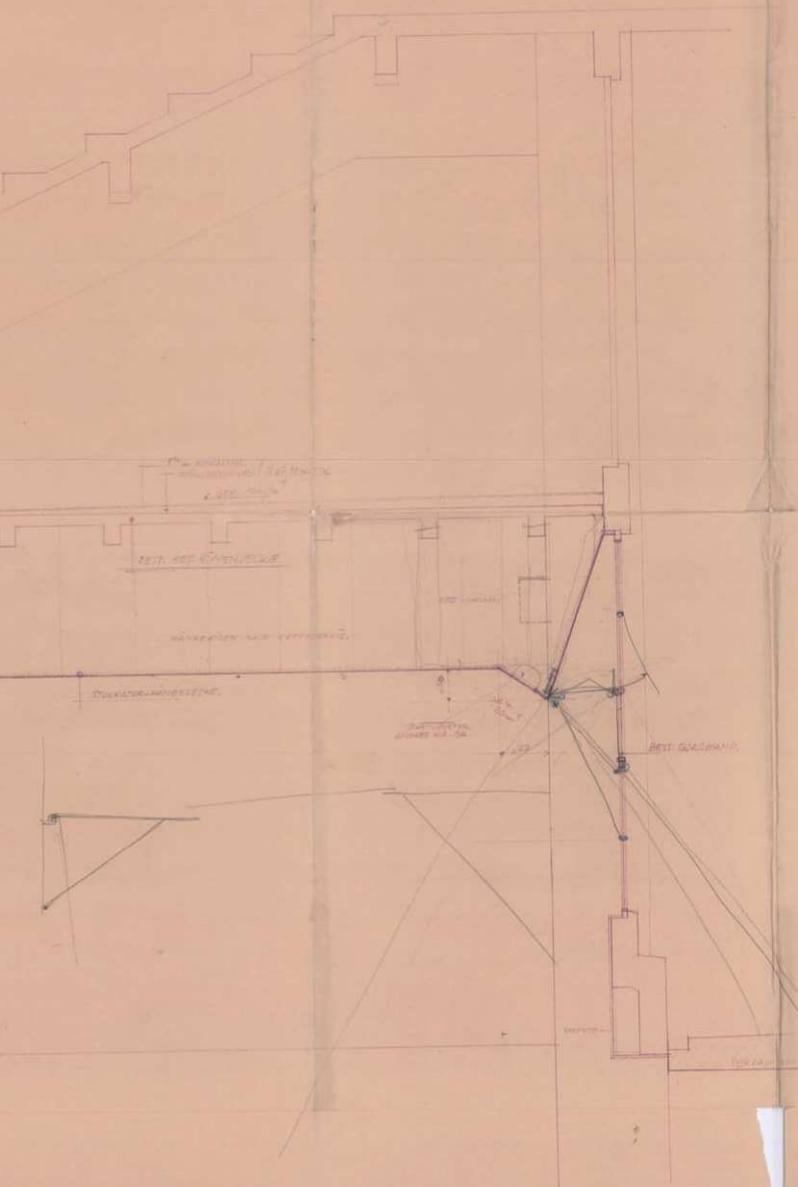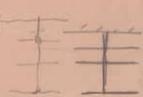


Platzerfassers
Arch. Prof. Theodor SCHÖLL
20. 5. 1957

DAS WIENER ERNST HAPPEL STADION

KAPITEL 2_Buch 3 | ARCHIVMATERIAL INKL. QUELLEN UND BEZÜGE

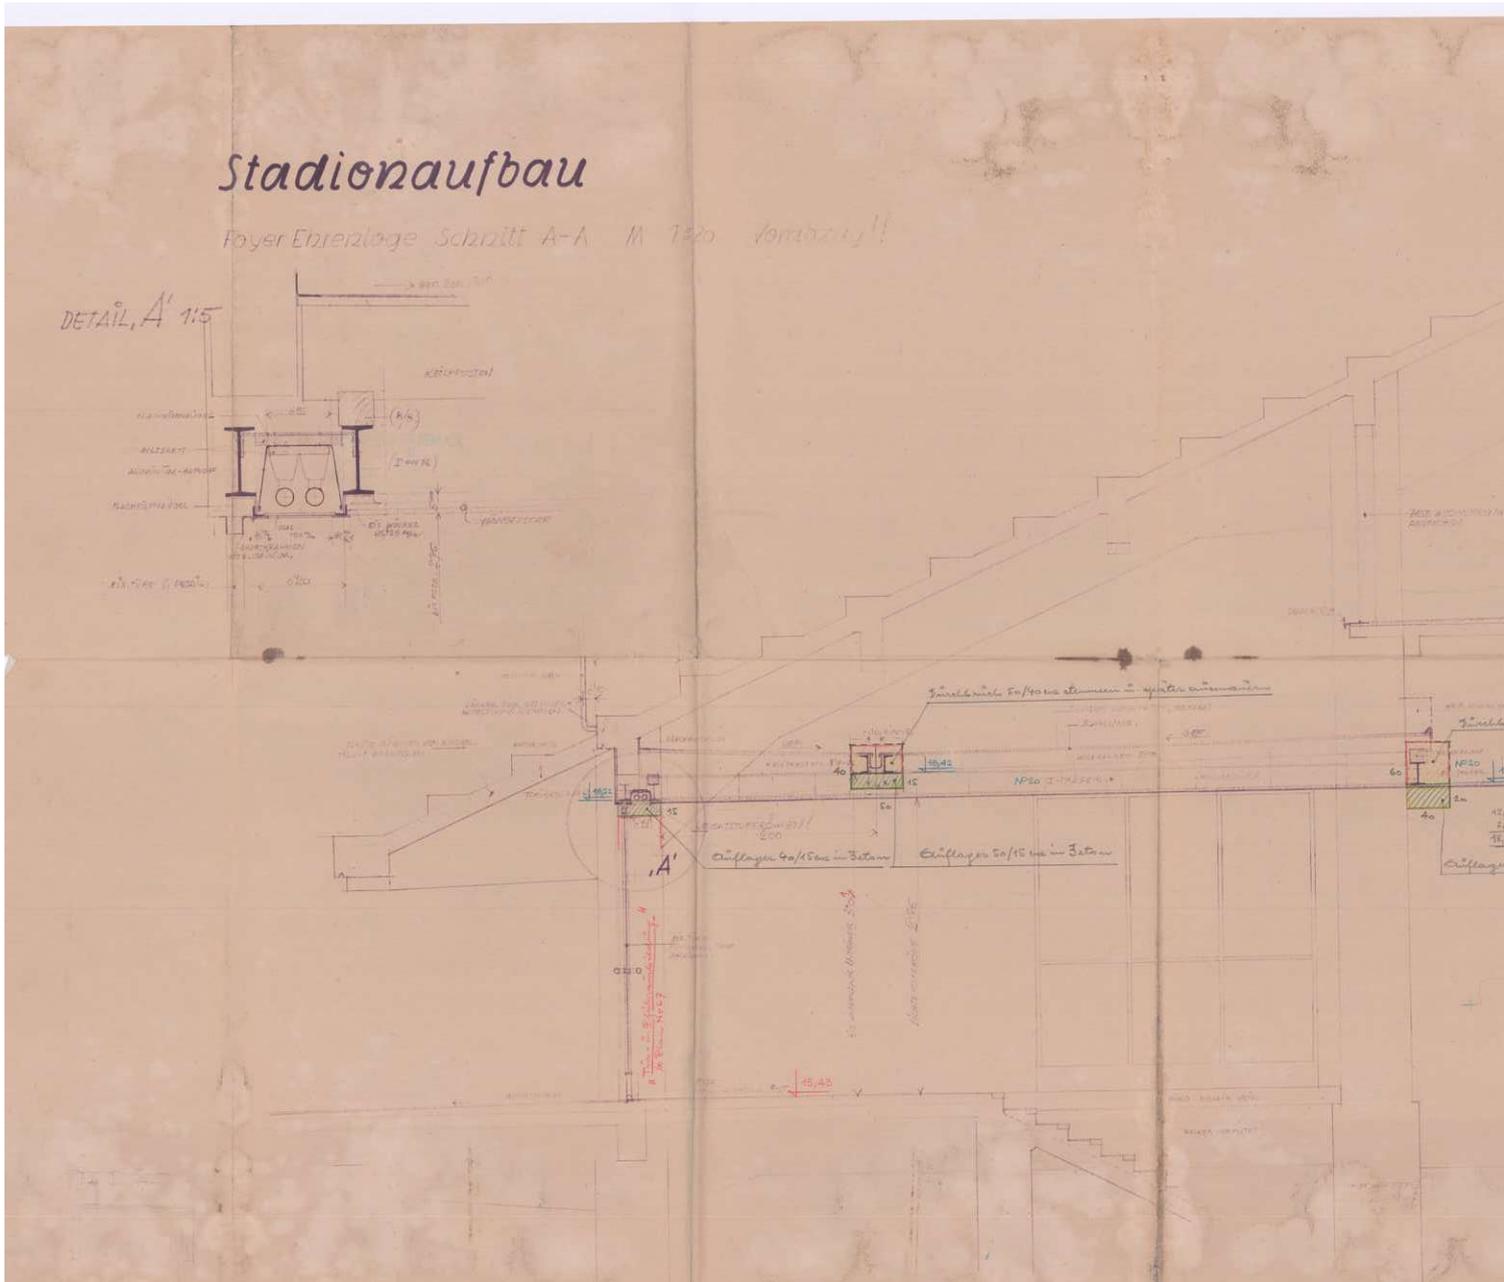

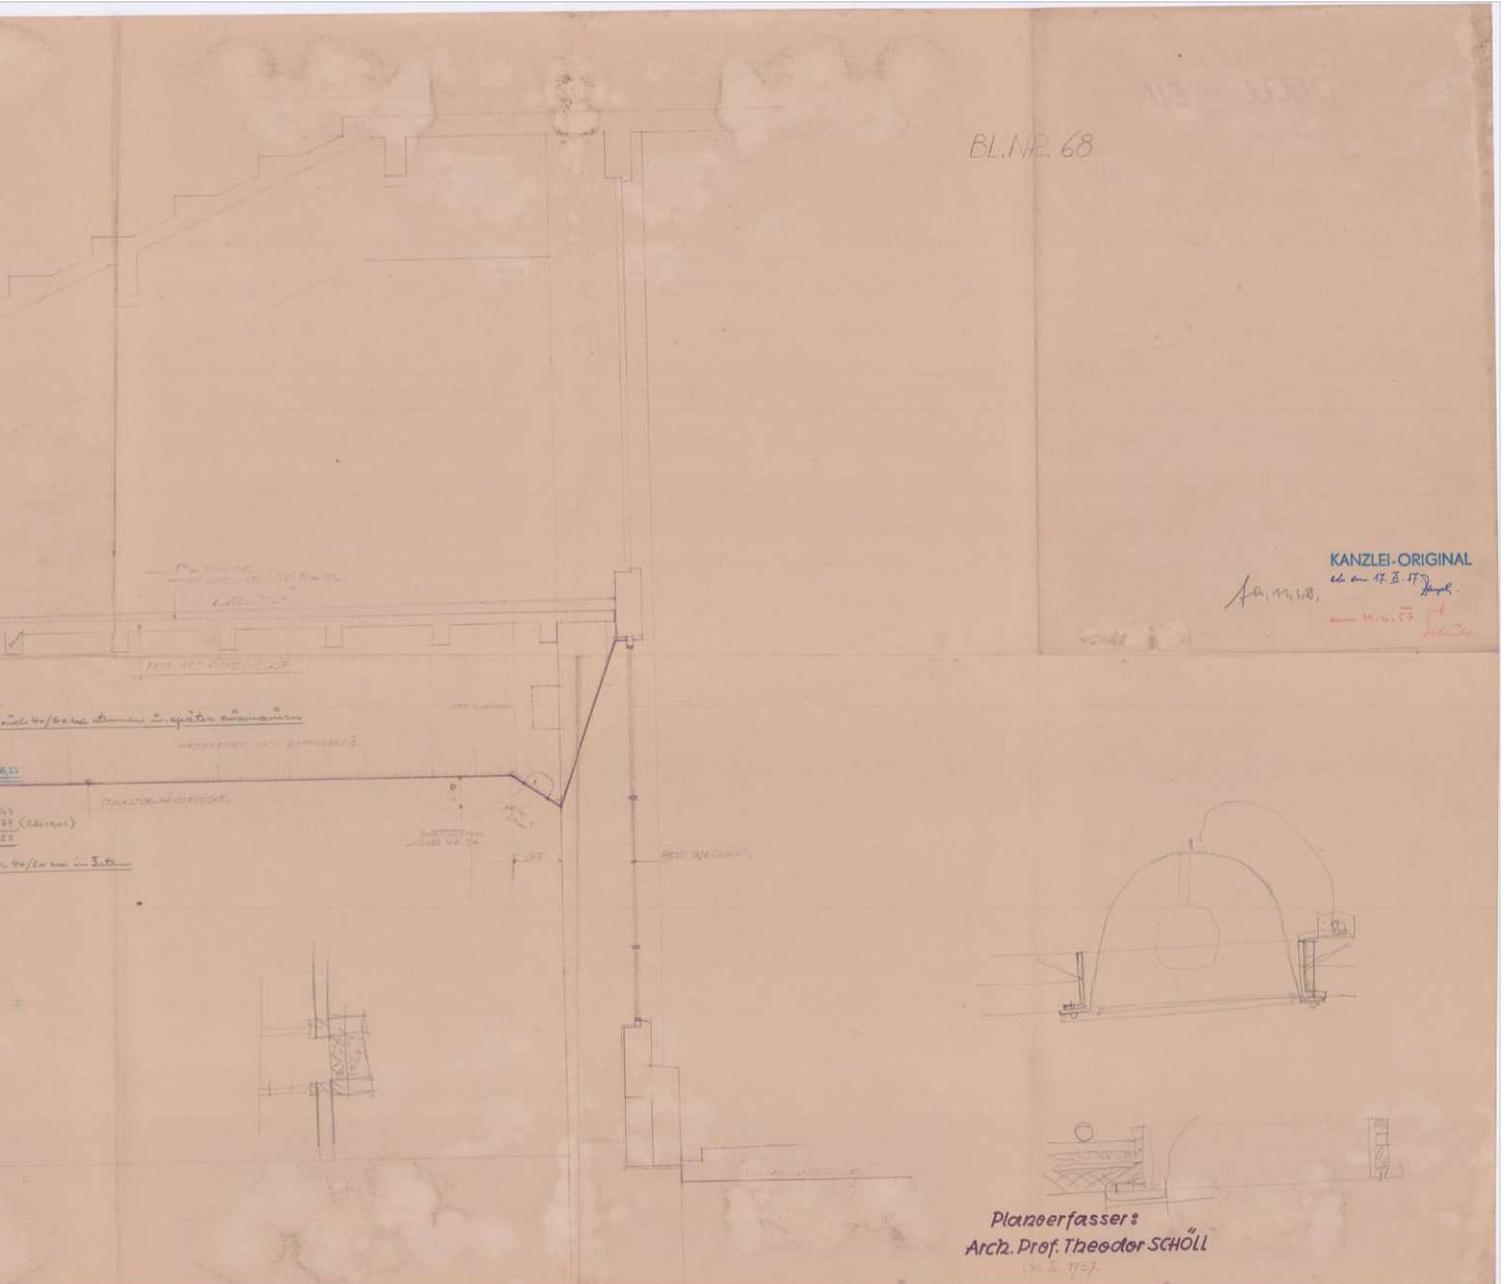


BL.NR. 68

KANZLEI-ORIGINAL

14. 11. 18
H. Schöll

Planoerfasser:
Arch. Prof. Theodor SCHÖLL

BL. NR. 69

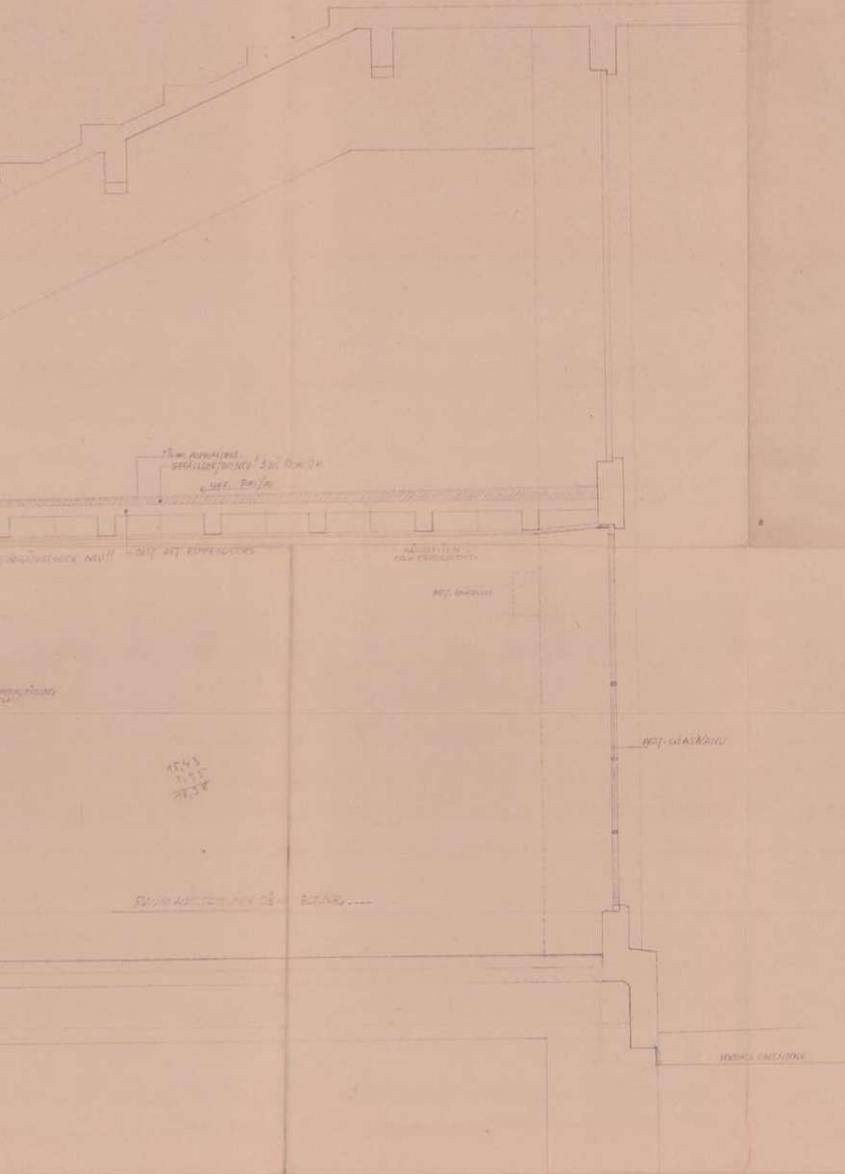

KANZLEI-ORIGINAL


26. 11. 1957

5


Planverfasser:
Arch. Prof. Theodor SCHÖLL
26. 11. 1957

DAS WIENER ERNST HAPPEL STADION

KAPITEL 2_Buch 3 | ARCHIVMATERIAL INKL. QUELLEN UND BEZÜGE

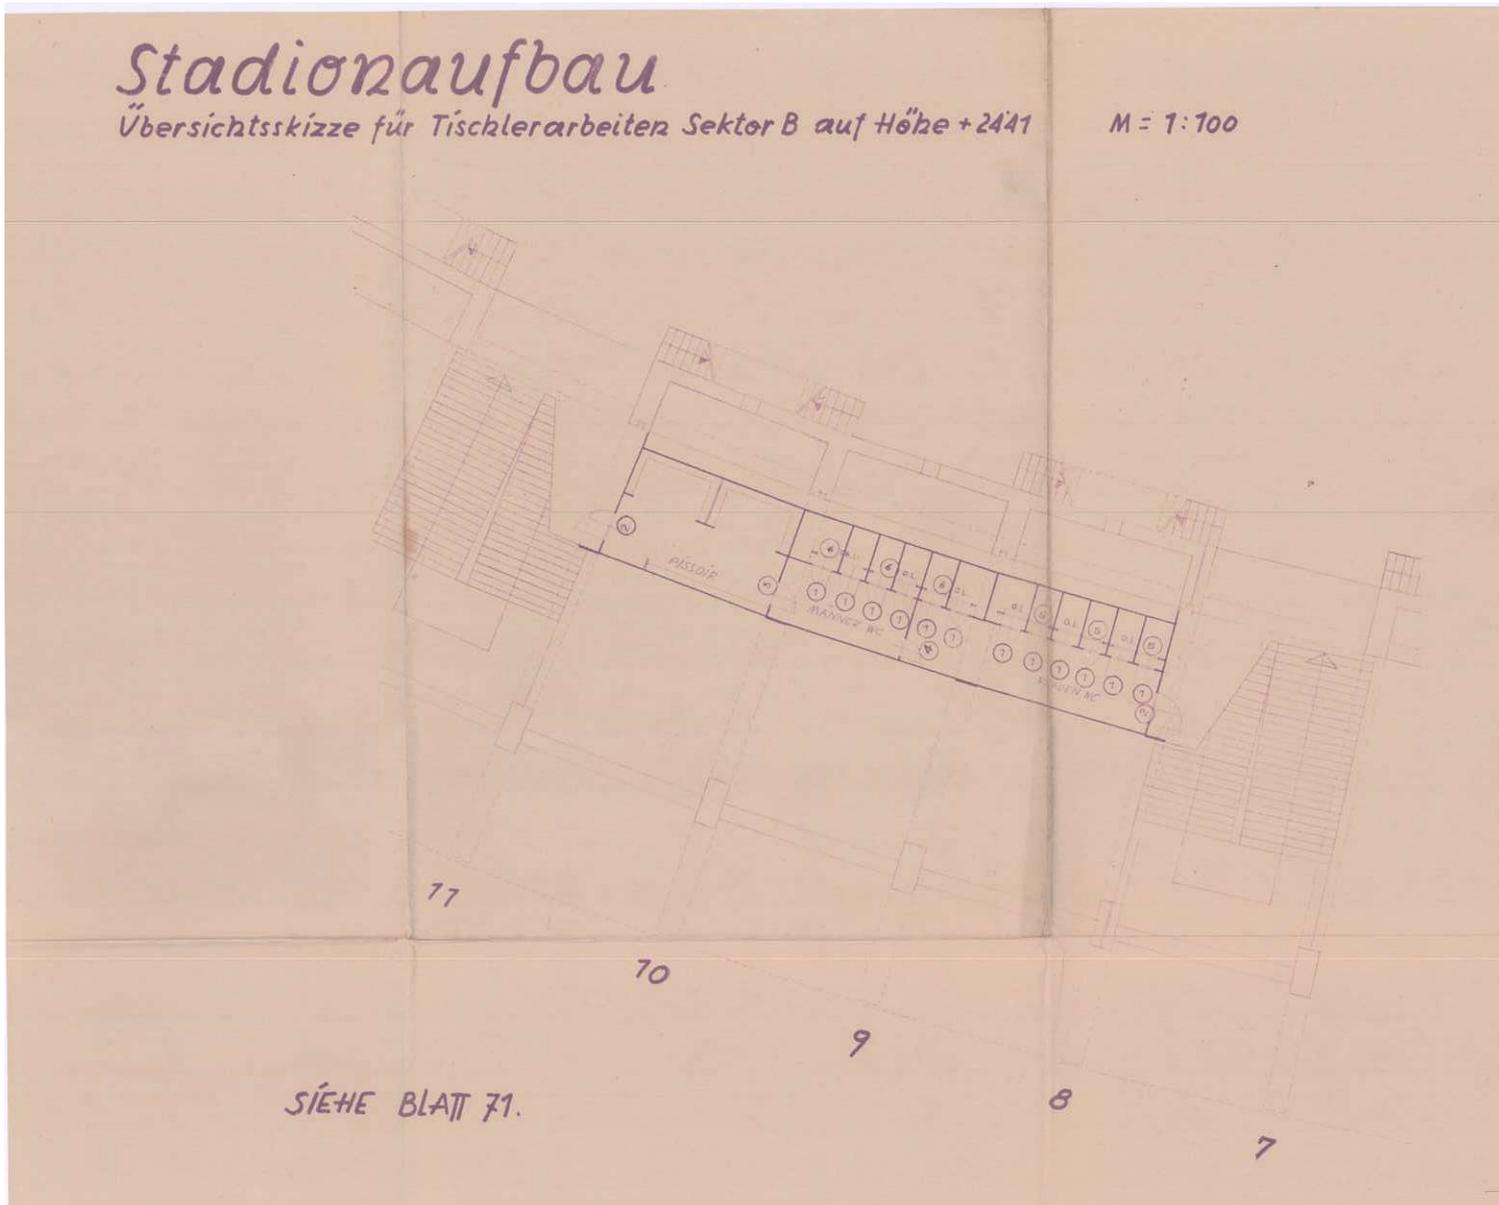

Bl. NR. 70.

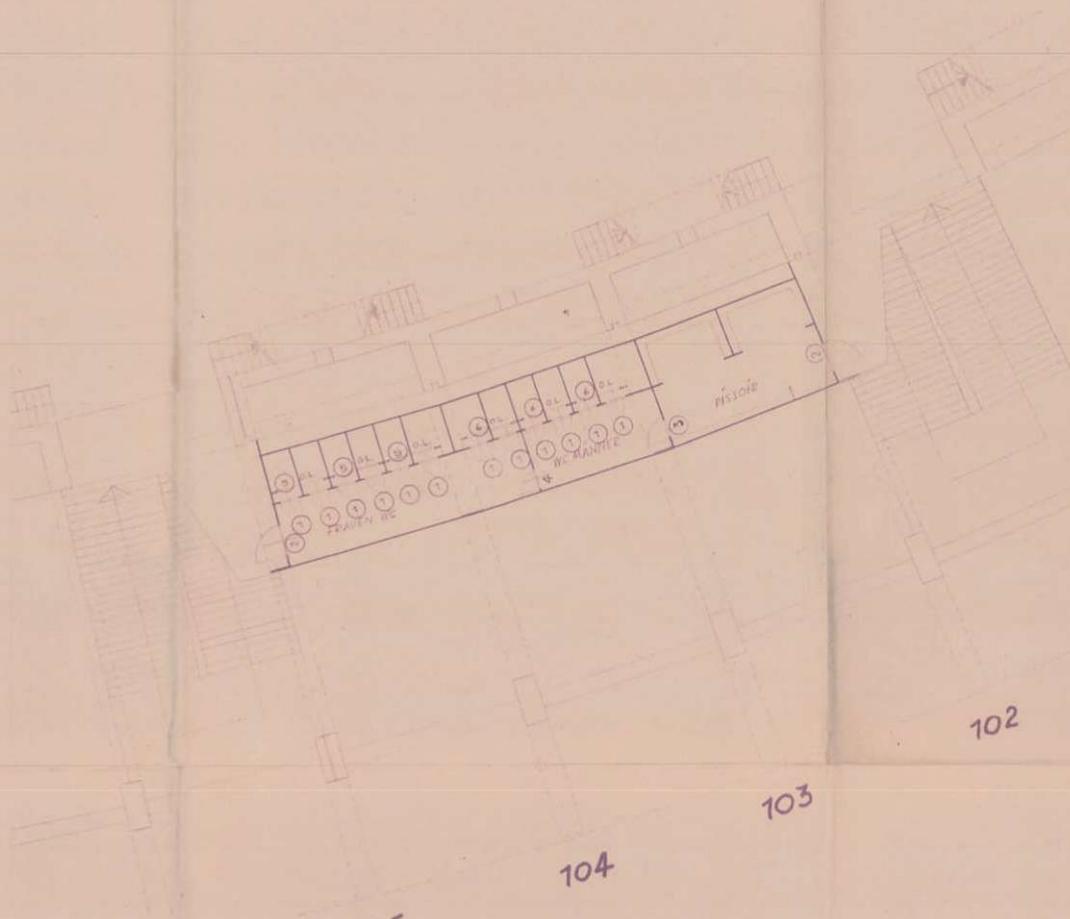

KANZLEI-ORIGINAL

sch. am 17. II 57
Sanyatky

102


103

104

105

106


Planverfasser:
Arch. Prof. Theodor SCHÖLL

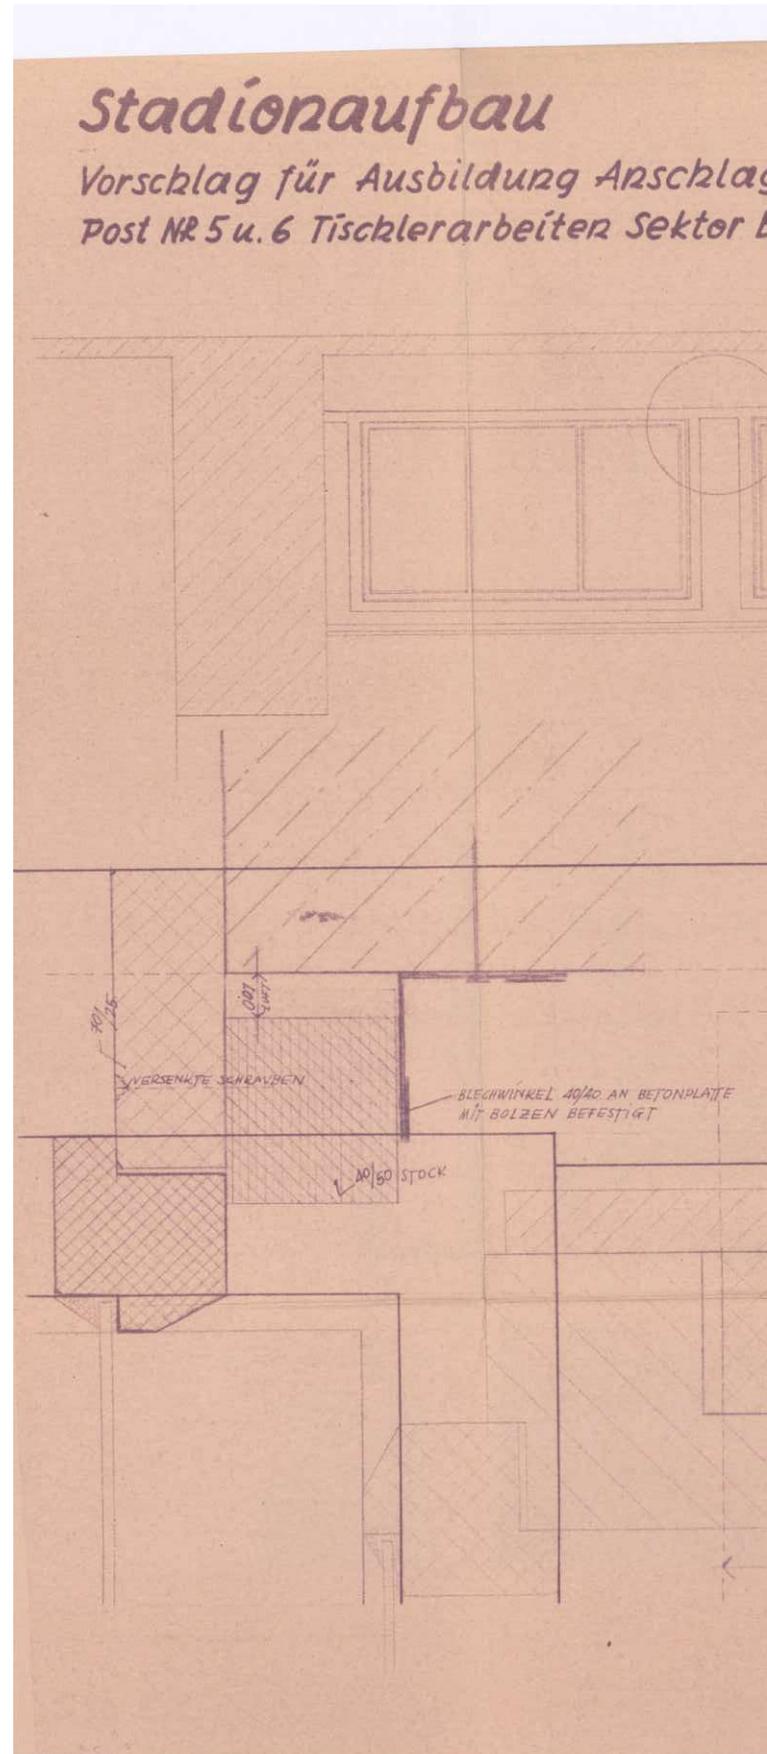

g Oberlichten an Faltplatte
3 Bl. Nr. 77. M 1:20 M 1:1

BL. NR. 77.
Ergänzung zu BL. NR. 77

Stadion-Aufbau.
Vorschlag für Ausbildung Anschlag Oberlichten an Faltplatte

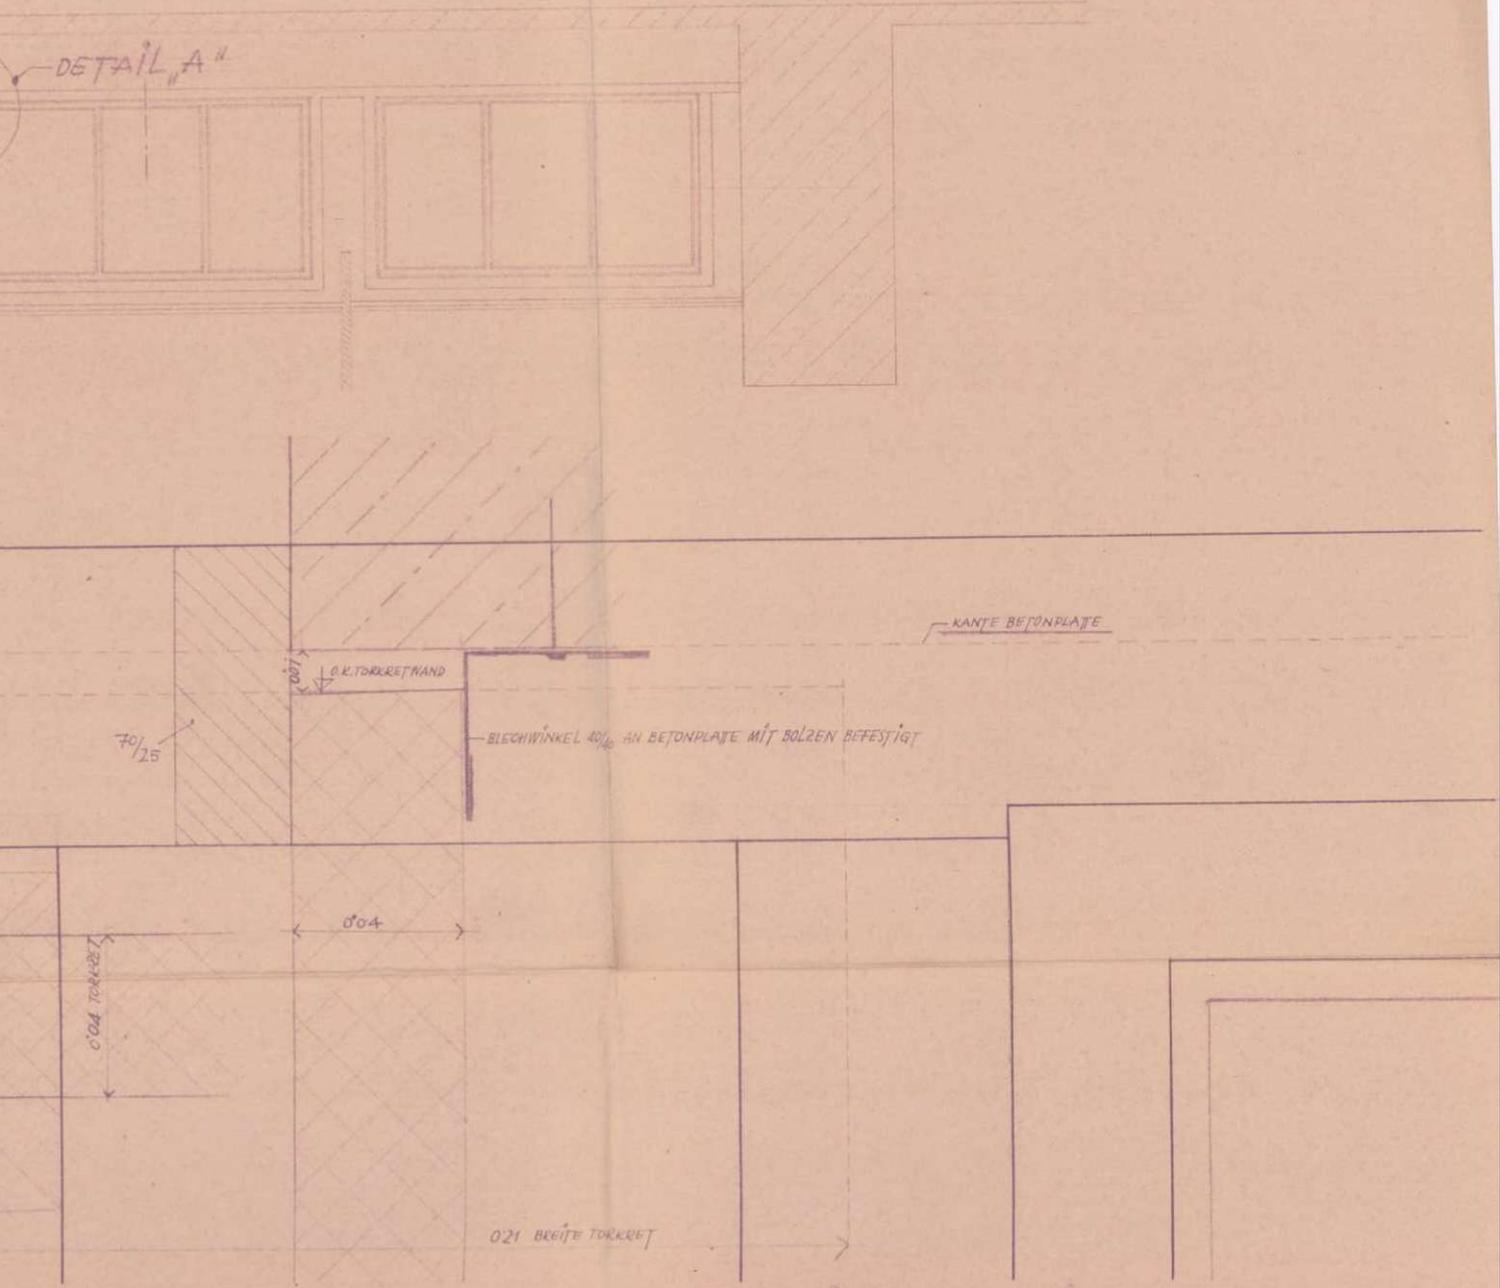

DETAIL A" MIT SCHNITTEN. 1:1

Planverfasser:
Architekt Prof. Dr. SCHÖLL
10. II. 1957.

DAS WIENER ERNST HAPPEL STADION

KAPITEL 2_Buch 3 | ARCHIVMATERIAL INKL. QUELLEN UND BEZÜGE



BL. NR. 67



PLAN I

POLIER-PLAN

PLAN II

PLAN III

NATURMASSE NEHMEN!!

112

111

Planzerfasser:
Arch. Prof. Theodor SCHÖLL




**WIENER
SPORTSTÄTTEN** 
ein unternehmen der **wienholding**



DAS WIENER ERNST HAPPEL STADION

KAPITEL 2_Buch 3 | ARCHIVMATERIAL INKL. QUELLEN UND BEZÜGE

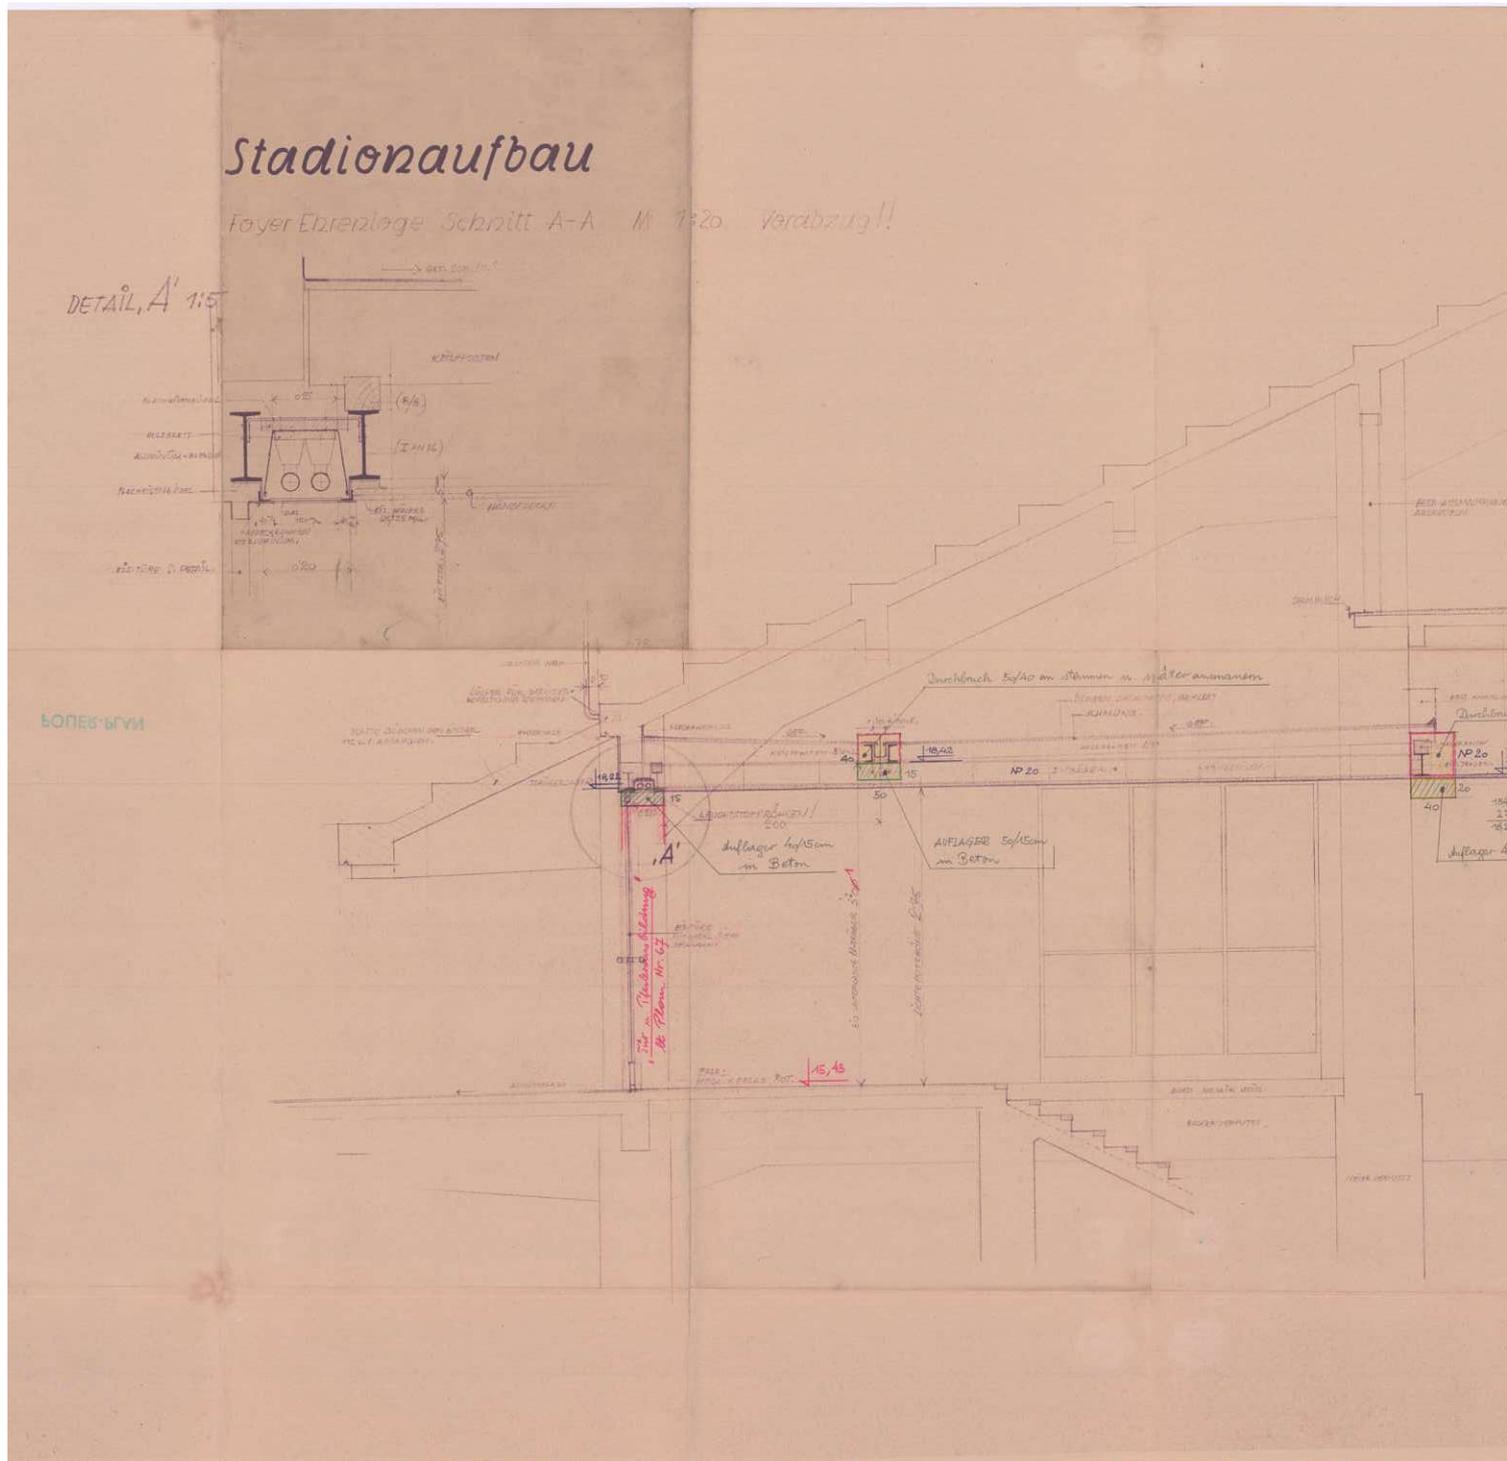


BL. NR. 68

WIENER-SPORTSTÄTTEN

POLIER-PLAN


am 19. 6. 1957

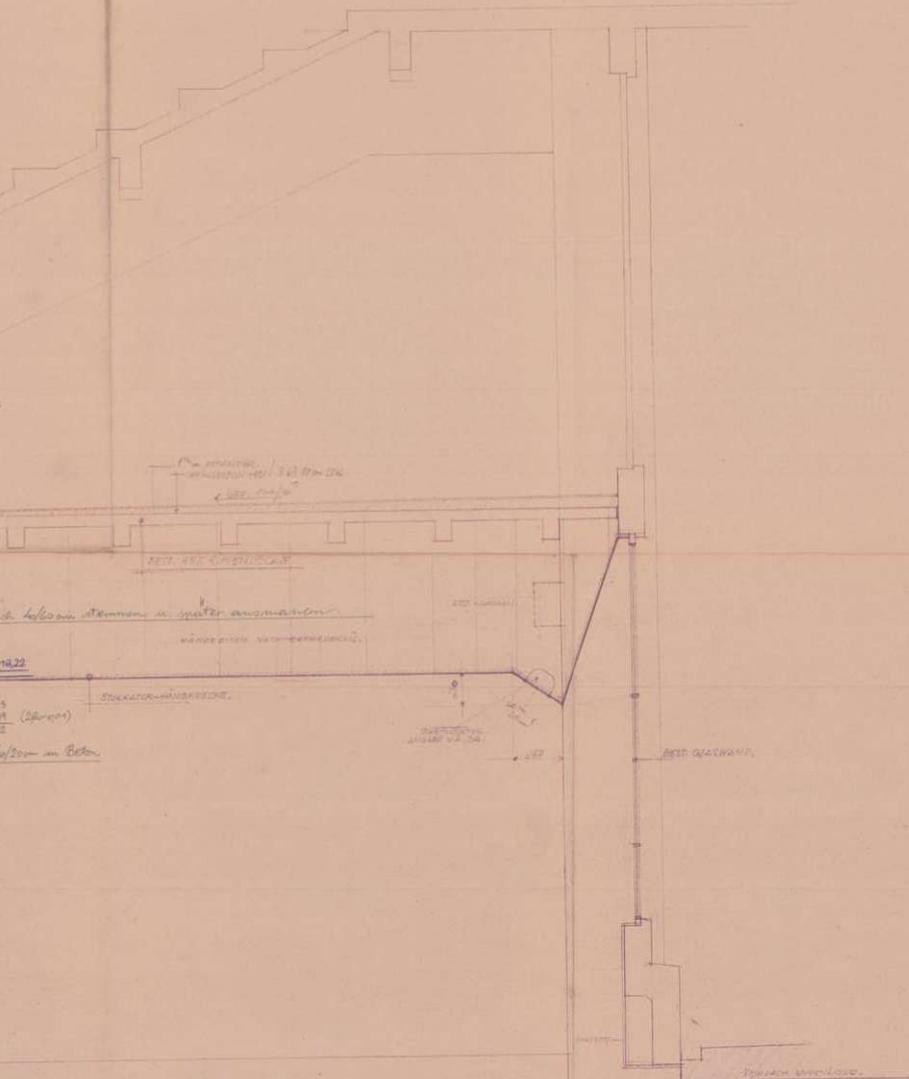


Planerfasser:
 Arch. Prof. Theodor SCHÖLL
 20. 6. 1957

DAS WIENER ERNST HAPPEL STADION

KAPITEL 2_Buch 3 | ARCHIVMATERIAL INKL. QUELLEN UND BEZÜGE

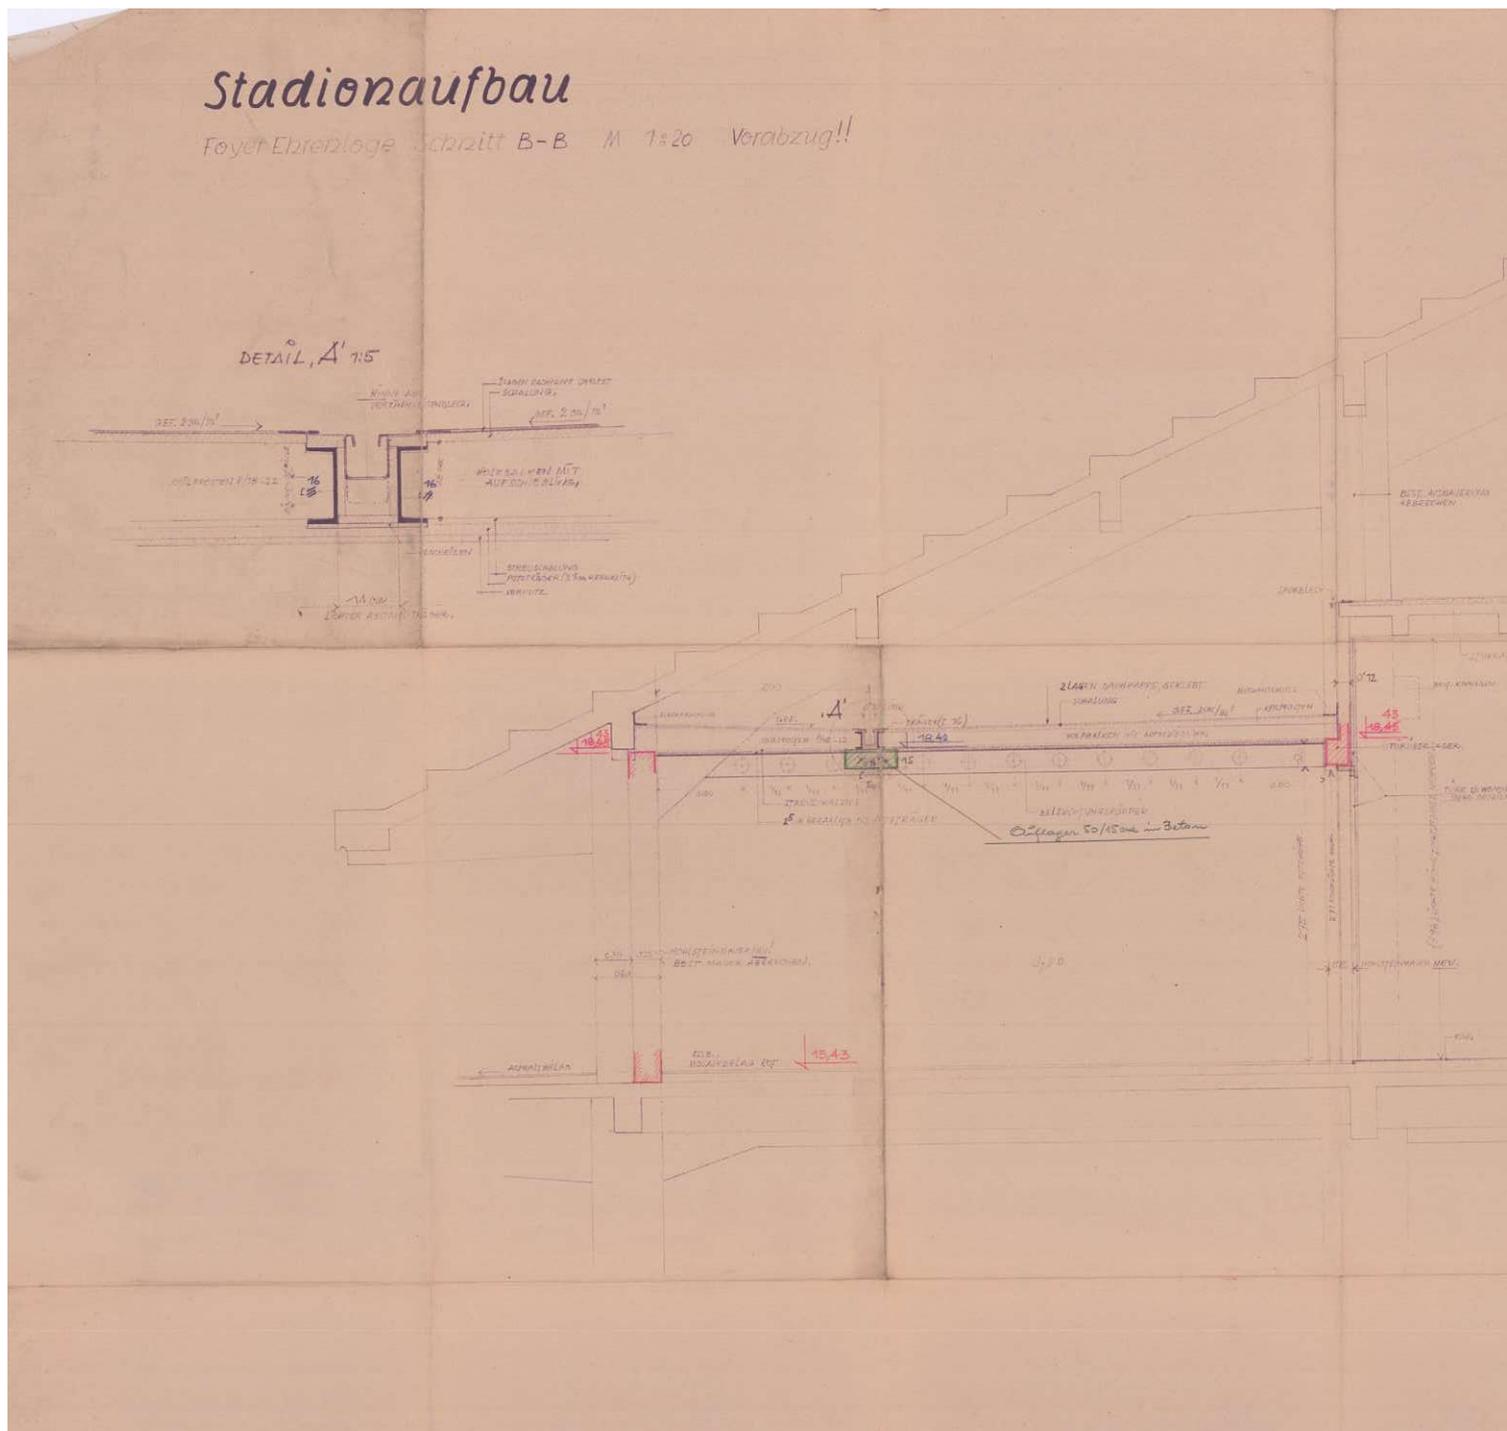

BL. NR. 69

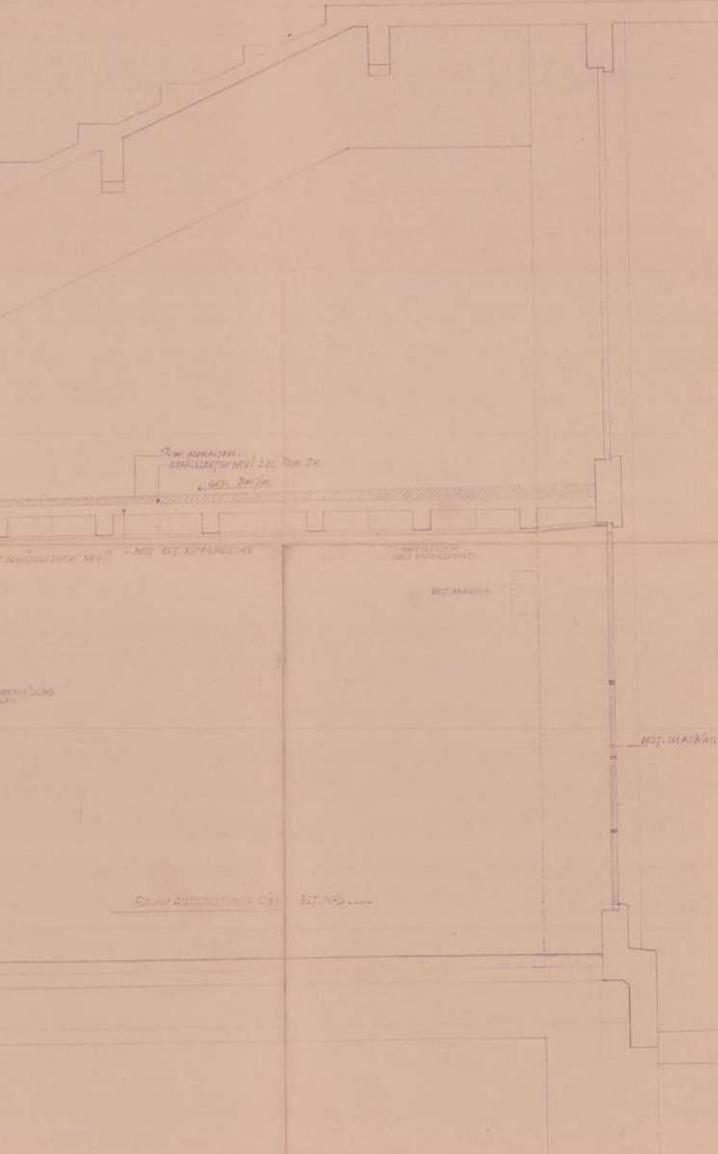

POLIER-PLAN


19.6.1952

1673
1674
1675


Planoerfasser:
Arch. Prof. Theodor SCHÖLL

DAS WIENER ERNST HAPPEL STADION

KAPITEL 2_Buch 3 | ARCHIVMATERIAL INKL. QUELLEN UND BEZÜGE

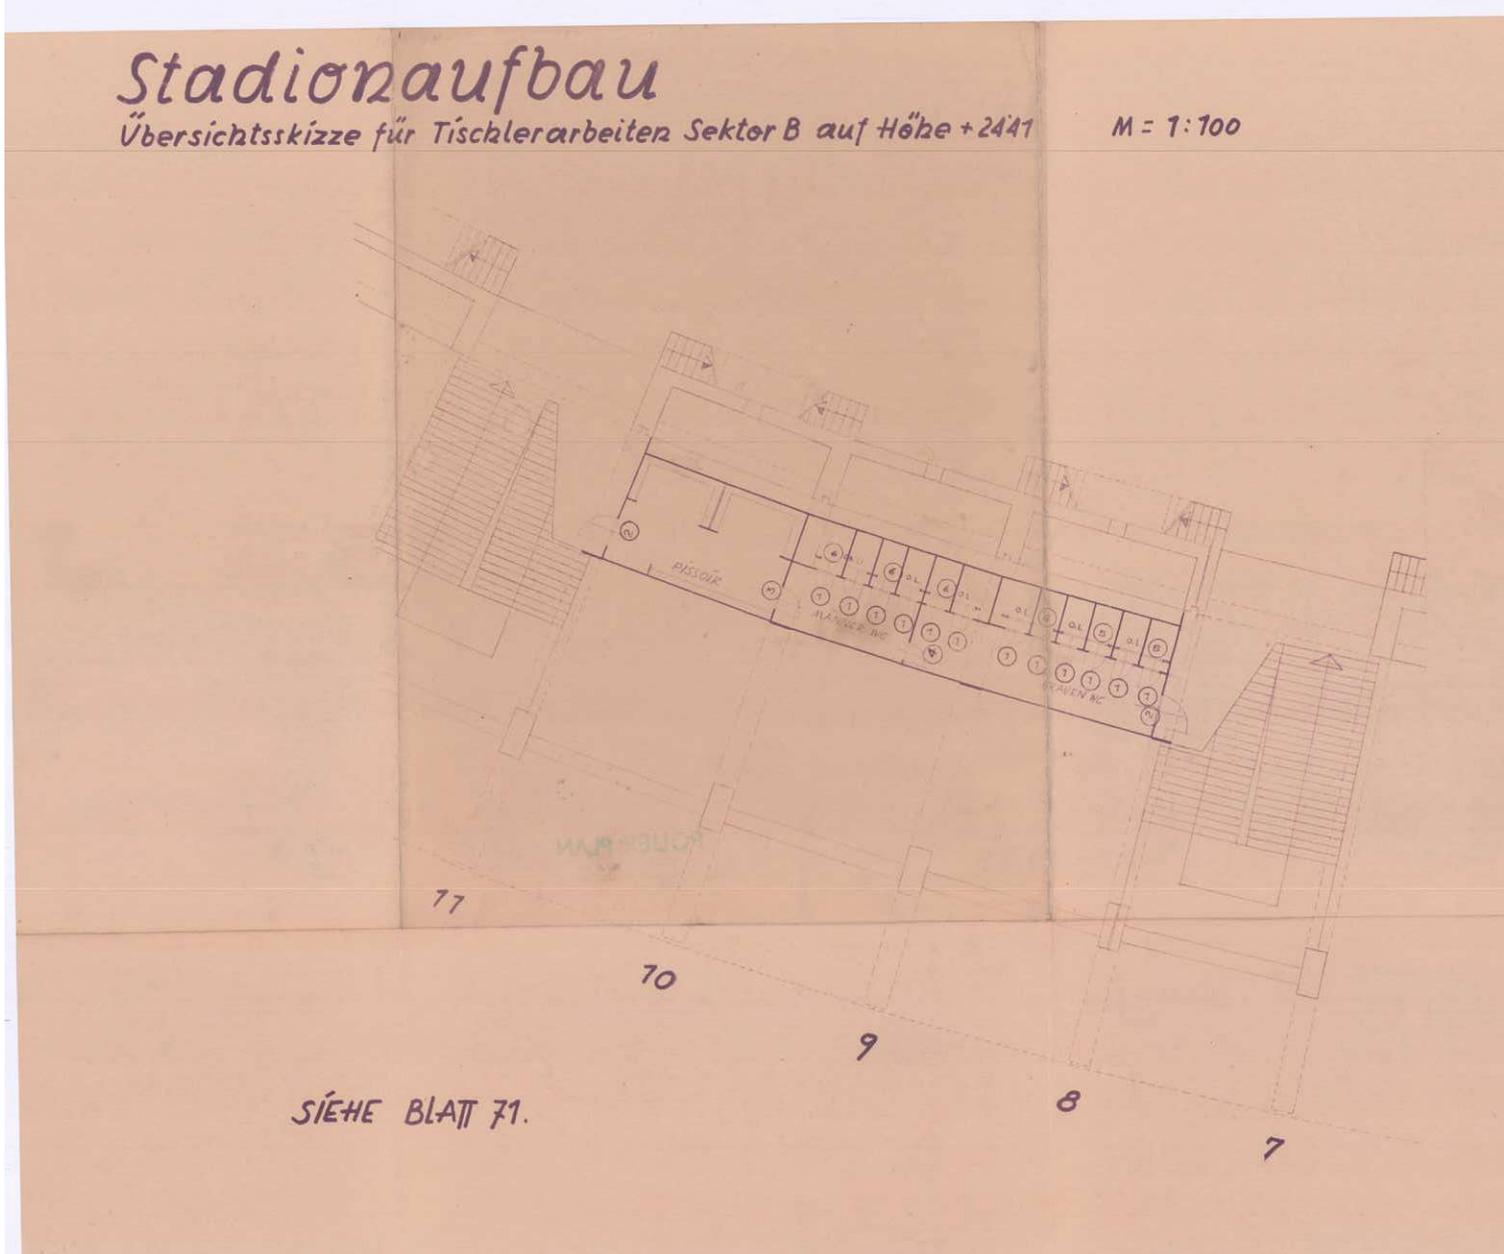

Bl. NR. 70.

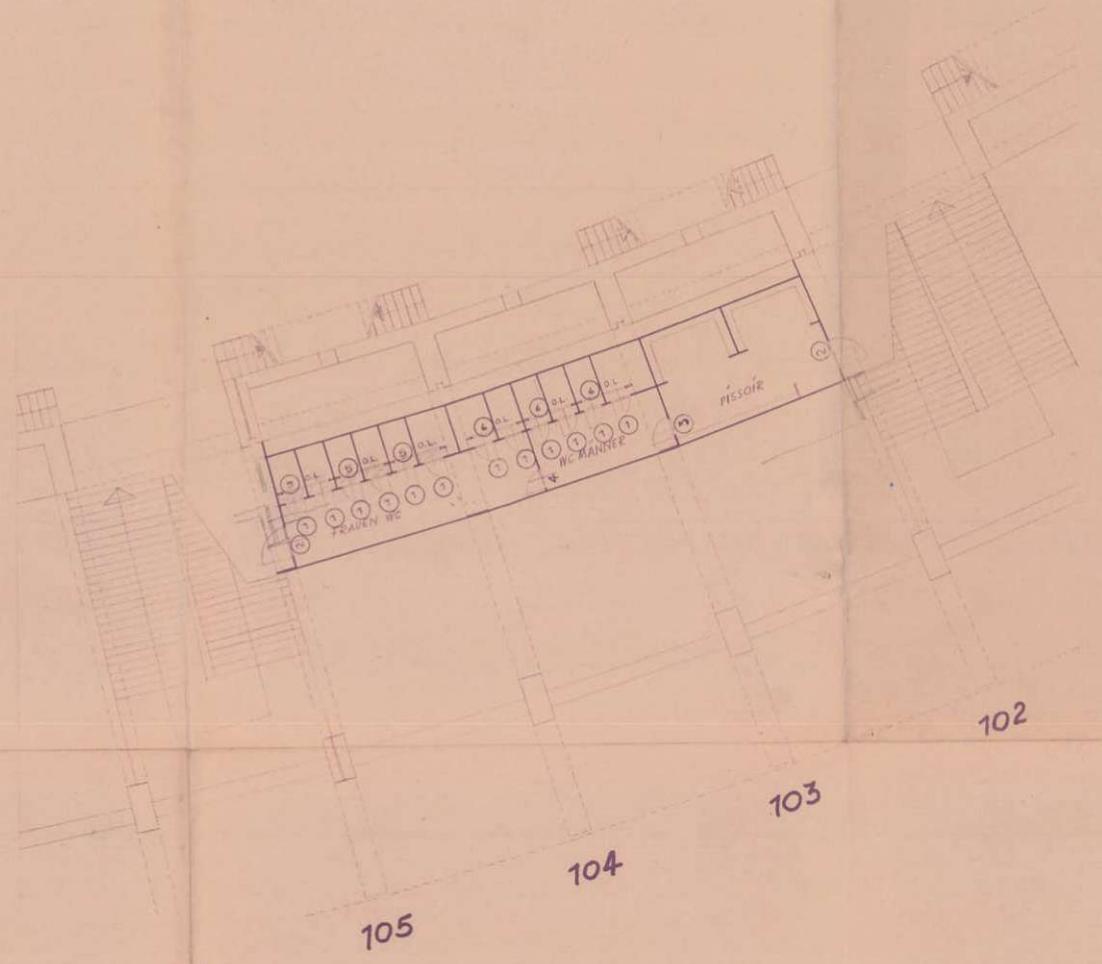

POLIER-PLAN

am 19.6.1957

106

105

104


103

102

Planoerfasser:
Arch. Prof. Theodor SCHÖLL
27. V. 57.

DAS WIENER ERNST HAPPEL STADION


KAPITEL 2_Buch 3 | ARCHIVMATERIAL INKL. QUELLEN UND BEZÜGE

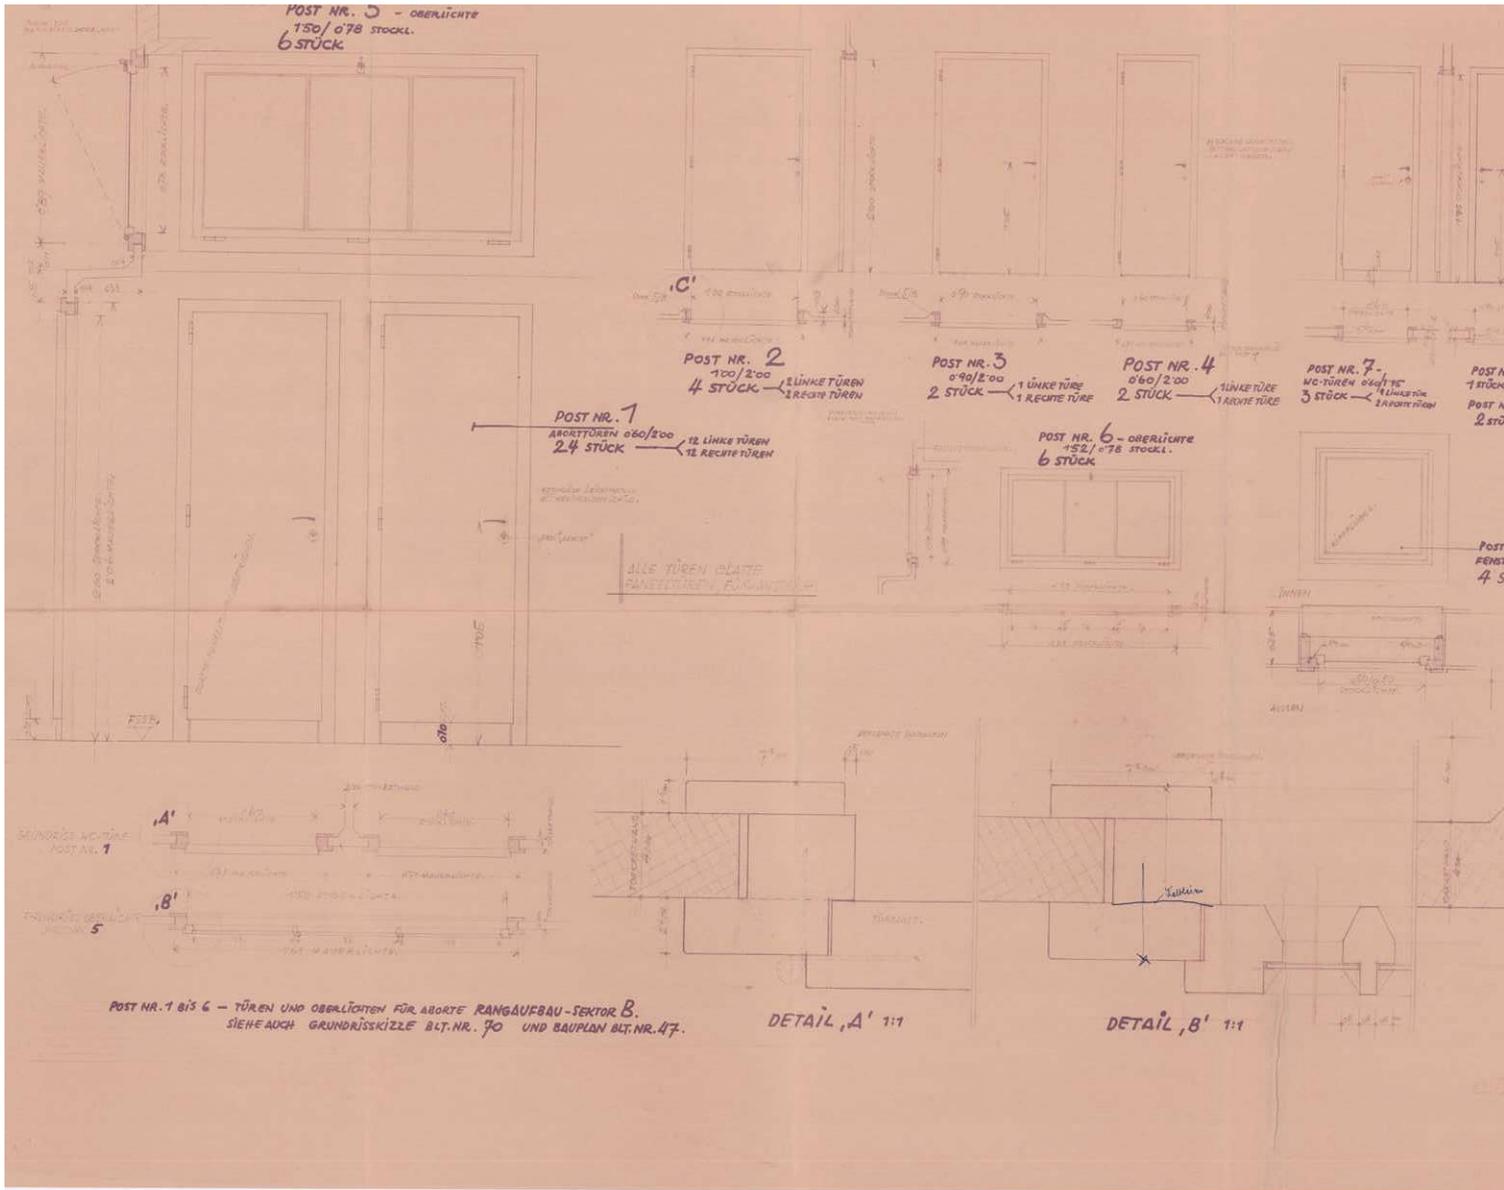

Stadionaufbau BLF.NR. 71

Tischlerarbeiten im Sektor B M= 1:10, 1:20

SIEME AUCH BLATT NR. 70 UND 72

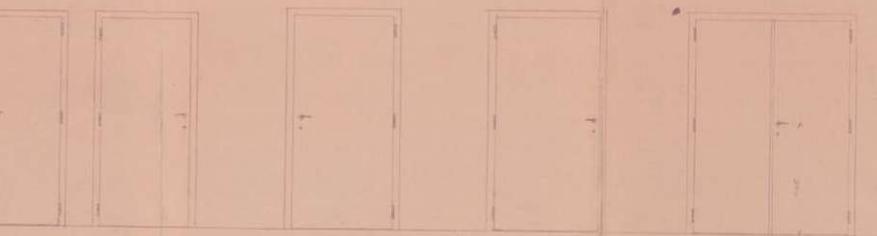

NR. 8 - 80/175 = 1 RECHTE TÜR
 NR. 8a - 80/200 = 1 RECHTE TÜR
 NR. 8b - 80/200 = 1 RECHTE TÜR
 NR. 8c - 80/200 = 1 RECHTE TÜR
 NR. 8d - 80/200 = 1 RECHTE TÜR

POST NR. 9 - 80/175 = 2 STÜCK
 1 RECHTE TÜR
 1 LINKE TÜR


POST NR. 11 - 80/200 = 2 STÜCK
 1 LINKE TÜR
 1 RECHTE TÜR

POST NR. 12 - 80/200 = 2 STÜCK
 1 RECHTE TÜR
 1 LINKE TÜR

POST NR. 13 - 80/200 = 6 STÜCK
 1 RECHTE TÜR


POST NR. 14 - 110/200 = 7 STÜCK

NR. 10
 1 RECHTE TÜR
 1 LINKE TÜR

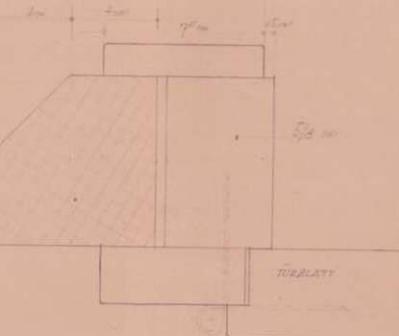


DETAIL, C' 1:1

GENAUE NATURMASSE NEHMEN!

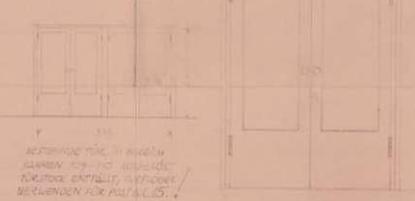

POST NR. 15
 2 STÜCK PENDEL TÜREN
 TÜRLETT VORHANDEN
 TÜRLETT NETZ

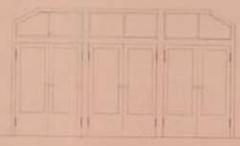

POST NR. 16 - 1 STÜCK.
 DETAILRECHNUNG SIEHE
 BLF. NR. 59

POLIER-PLAN


am 19.6.1957

Planverfasser:
 Arch. Prof. Theodor SCHÖLL
 Tel. 65-39-82

27.V/57

DAS WIENER ERNST HAPPEL STADION

KAPITEL 2_Buch 3 | ARCHIVMATERIAL INKL. QUELLEN UND BEZÜGE

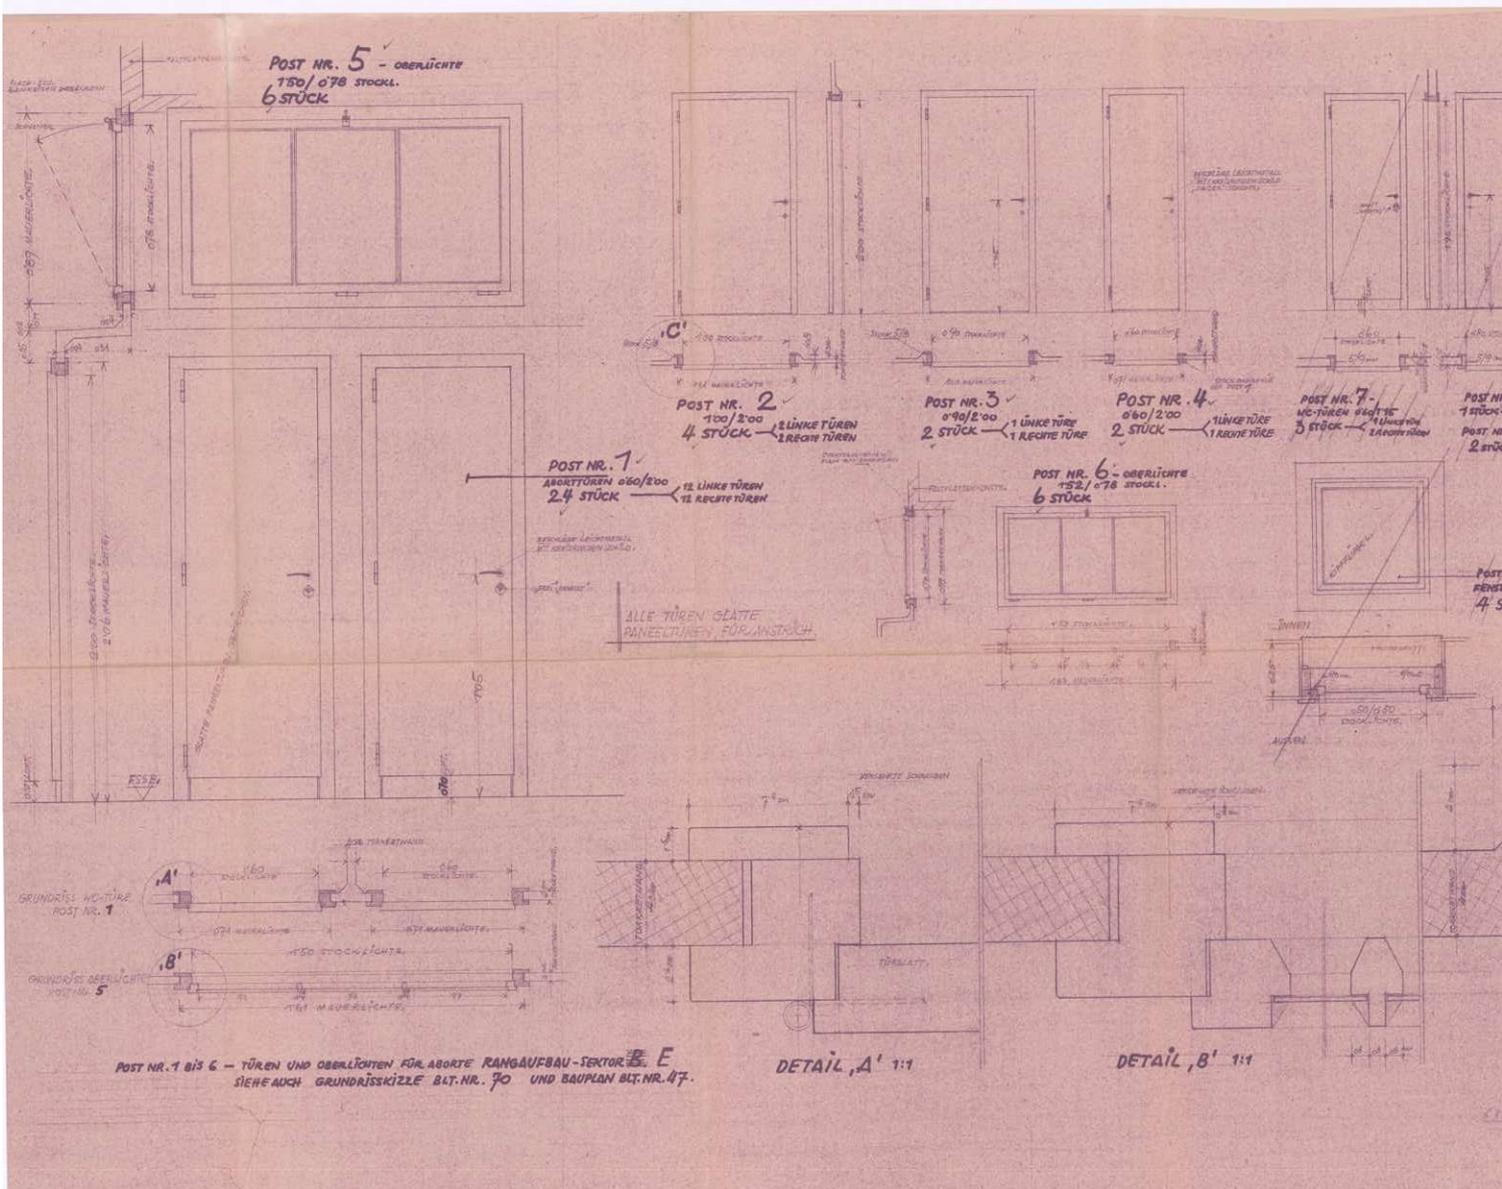


Stadionaufbau ^{BLT.NR. 71}

~~Tischlerarbeiten im Sektor B~~ M= 1:10, 1:20
 ERGÄNZT AM 15. XII. 1958


TISCHLERARBEIT POST 1 bis 6 GILT FÜR SEKTOR E
 POST NR. 7 bis 16 FÜR SEKTOR E UNGÜLTIG!

SIEHE AUCH BLATT NR. 70 UND 77

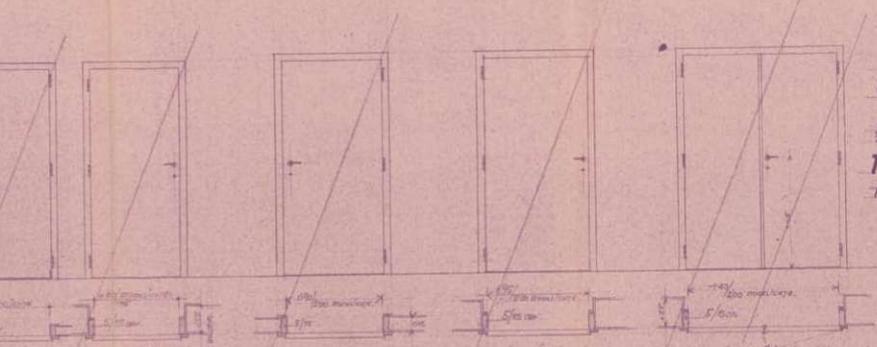


POST NR. 8 - 20/175 = 1 RECHTE TÜR
 2 STÜCK
 POST NR. 9 - 220/175 = 1 RECHTE TÜR
 2 STÜCK
 POST NR. 11 - 0/90/200 = 1 RECHTE TÜR
 2 STÜCK
 POST NR. 12 - 0/90/200 = 1 RECHTE TÜR
 2 STÜCK
 POST NR. 13 - 0/95/200 = 1 RECHTE TÜR
 6 STÜCK
 POST NR. 14 - 1/40/200 = 1 RECHTE TÜR
 1 STÜCK

nr. 10
 0/20/100
 1 STÜCK

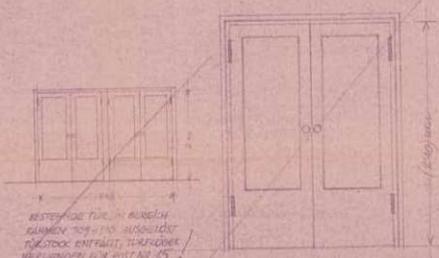


BESTEHENDE TÜR IN BUNDEL
 KÄMMEN TOR-110 AUSGESCHNITT
 TÜRSTÜCK ENTFERNT, TÜRFLÜGEL
 VERWENDET FÜR POST NR. 15.

POST NR. 15
 2 STÜCK PENDELSTÜRE
 TÜRLÜGEL VORHANDEN
 TÜRSTÜCK NEU

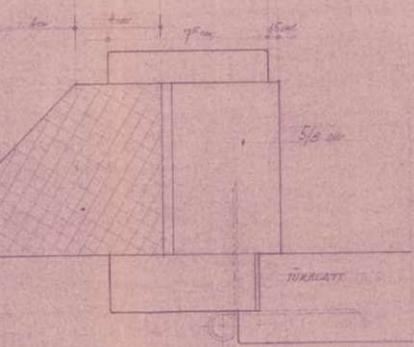

DETAIL, C' 1:1

GENAUE NATURMASSE NEHMEN!

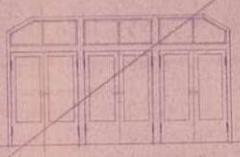


POST NR. 16 - 1 STÜCK
 DETAILRECHNUNG SIEHE
 BLT. NR. 59

Planverfasser:
 Arch. Prof. Theodor SCHÖLL
 65.308 24

27. I. 57

DAS WIENER ERNST HAPPEL STADION


KAPITEL 2_Buch 3 | ARCHIVMATERIAL INKL. QUELLEN UND BEZÜGE

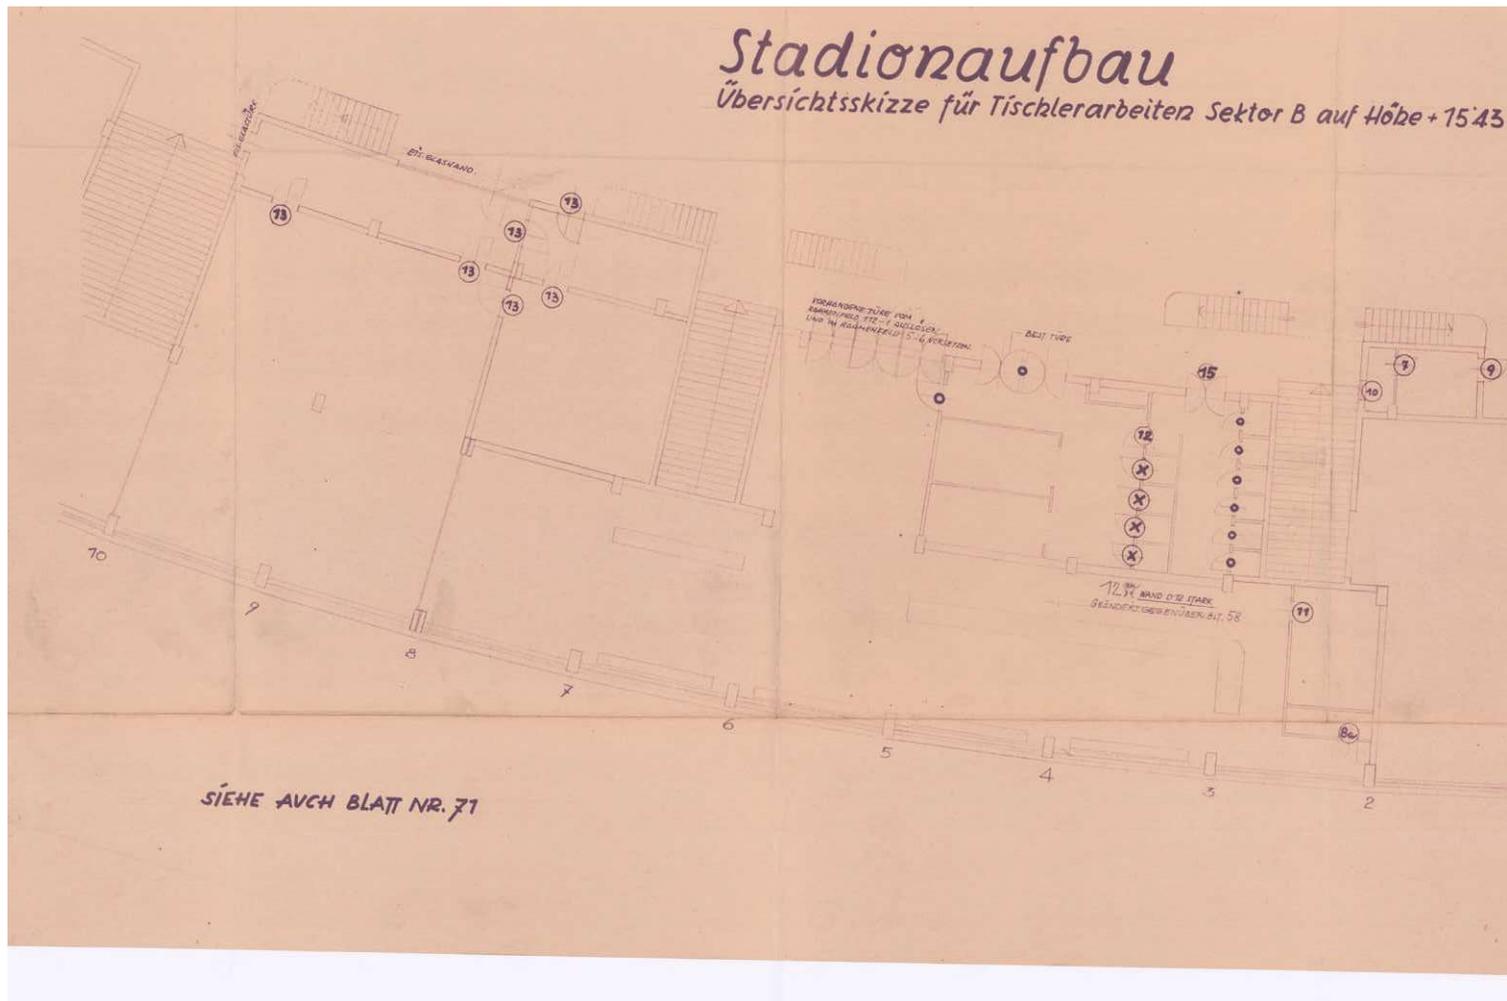

M = 1:100

○ = BESTEHENDE TÜREN


X = VORHANDENE TÜREN, IM RAHMENFELD 108-109
AUSLÖSEN UND IM RAHMENFELD 3-4 VERSETZEN

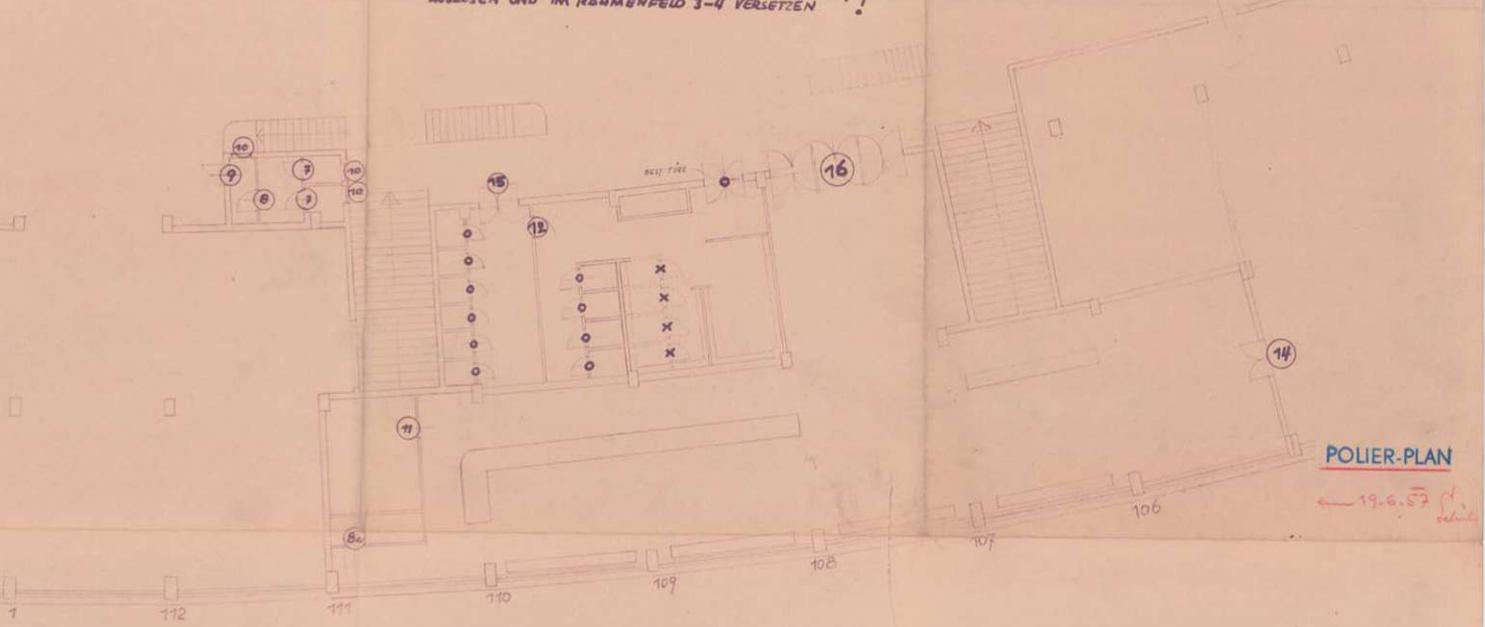

Planverfasser:
Arch. Prof. Theodor SCHÖLL
27. I. 1957.

DAS WIENER ERNST HAPPEL STADION

KAPITEL 2_Buch 3 | ARCHIVMATERIAL INKL. QUELLEN UND BEZÜGE

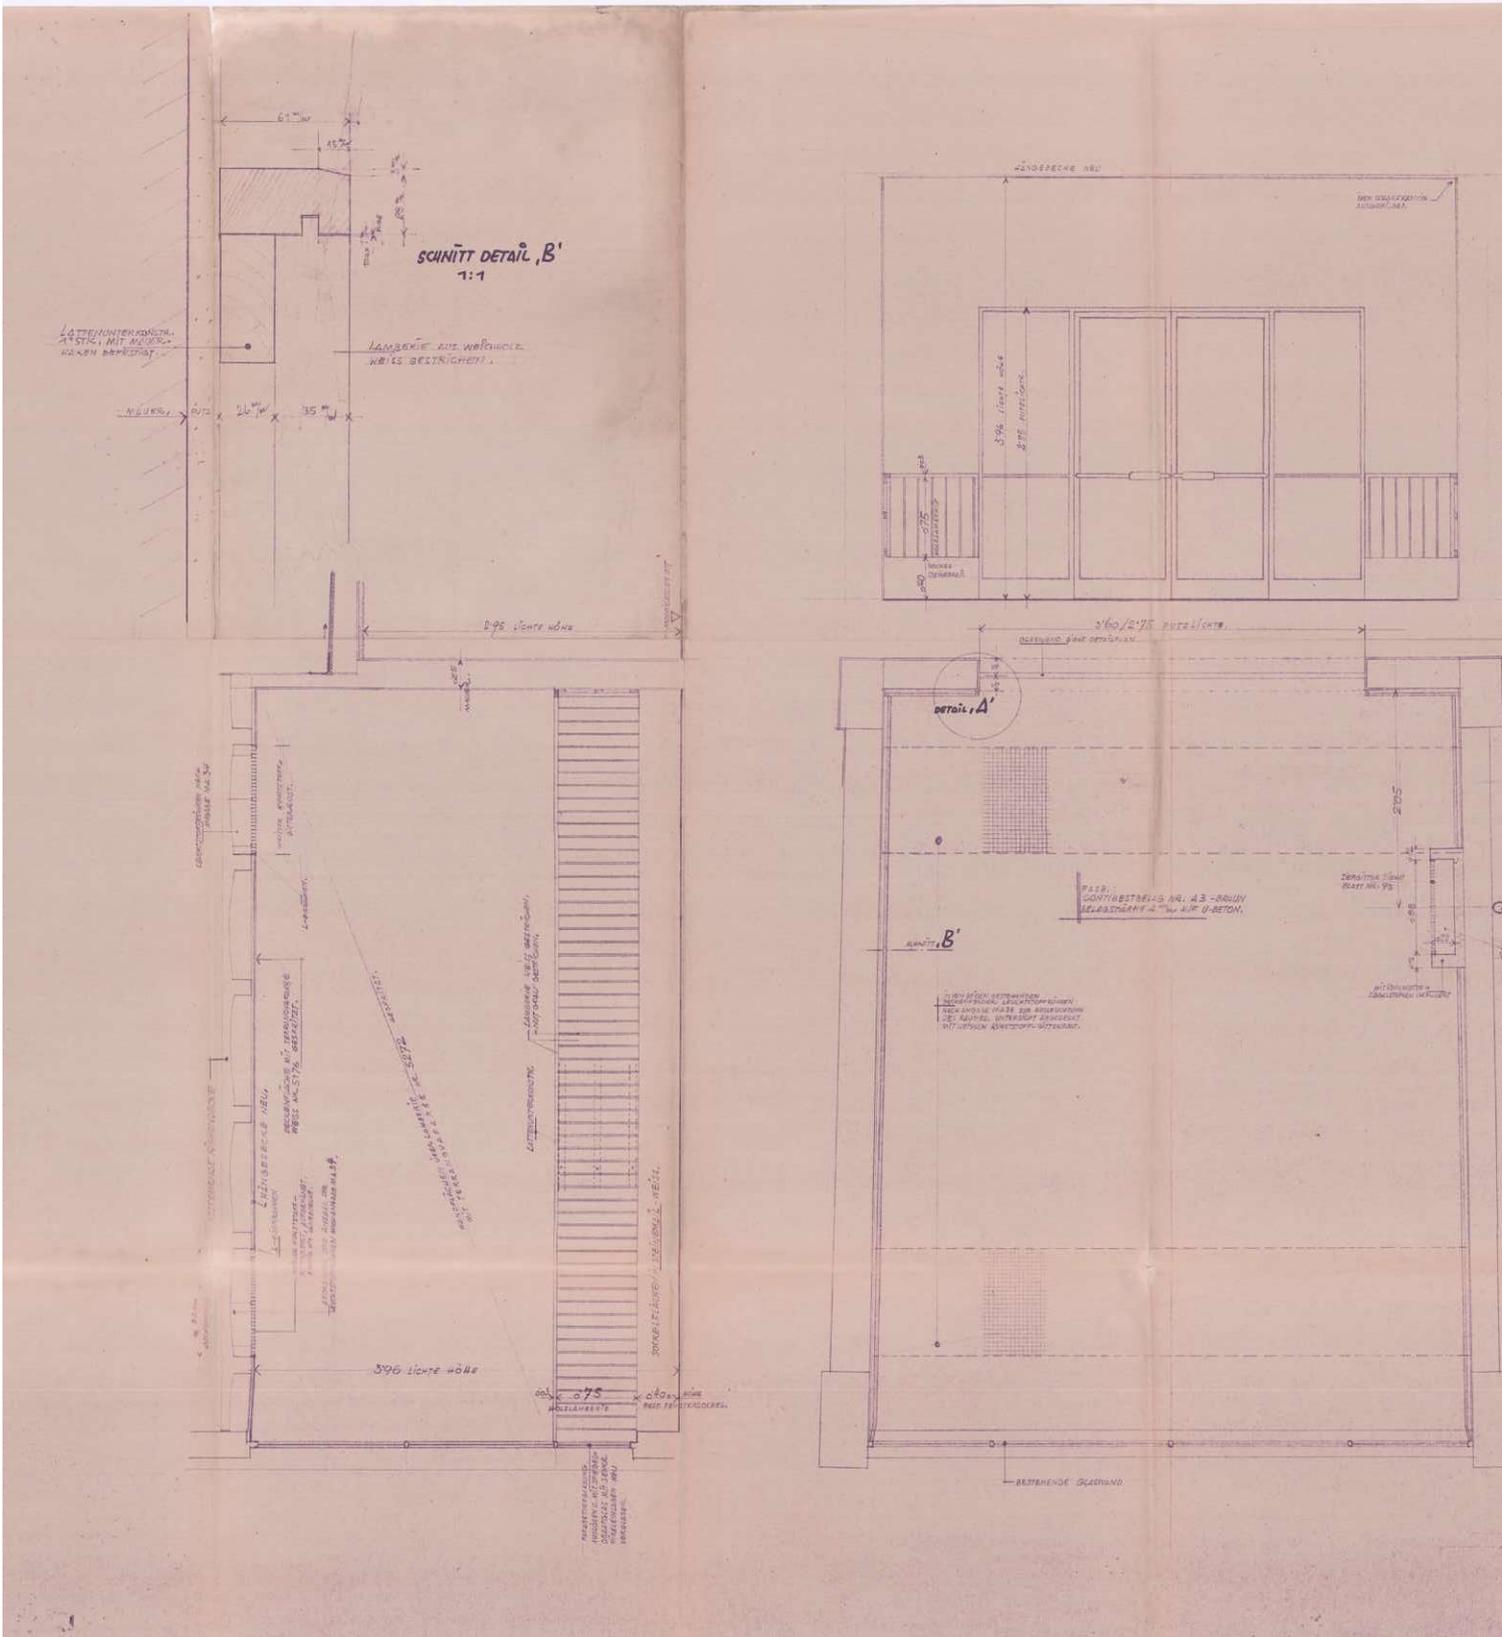

GLASWAND SIEHE DETAILPLAN.

BLZ. NR. 78

DETAIL 'A' 1:1

MAUER

LÄTTEN UNTERKÄSTEN
BESTAUBT MIT MALENDREIEN
SCHICHTEN

PUTZ

WEISS GESTRICHEN

WEISS GESTRICHEN

WEISS GESTRICHEN

Stadionaufbau

Ausstattung des Repräsentationsraumes NR.3 M=1:20

NATURMASSE NEHMEN.

Planverfasser:
Arch. Prof. Theodor SCHÖLL
45 39 82

19. VI / 57

DAS WIENER ERNST HAPPEL STADION


KAPITEL 2_Buch 3 | ARCHIVMATERIAL INKL. QUELLEN UND BEZÜGE

Stadionaufbau



Beleuchtungskörper für Repräsentationsraum NR. 2
M = 185, M = 727.

Bl. NR. 79.


Senterhaken 3

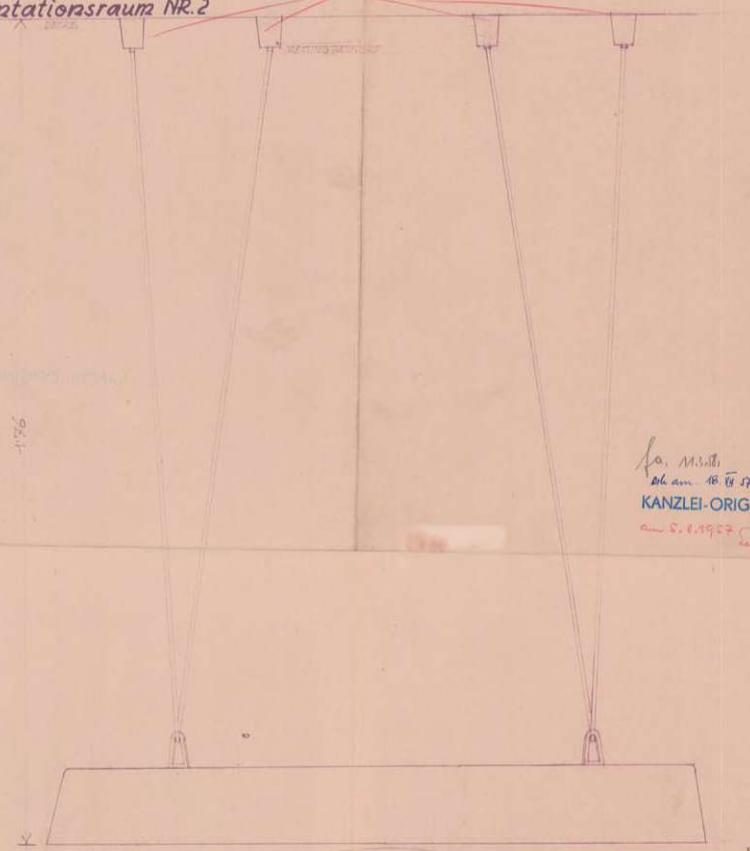

fo. M. 5. 11. 57
Bl. am 18. 11. 57
KANZLEI-ORIGINAL
am 5. 1. 1957

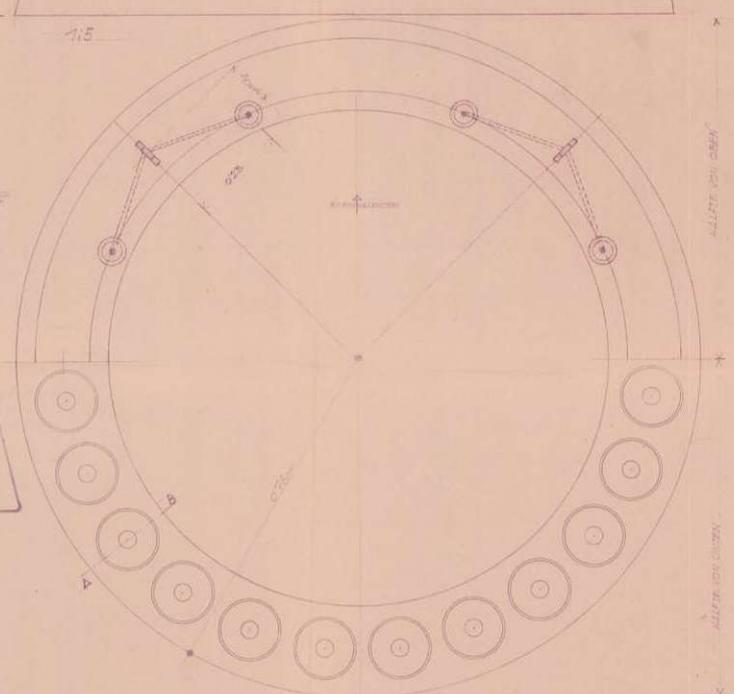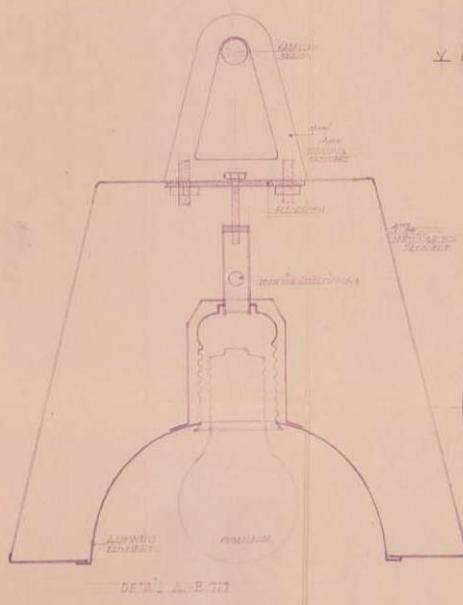


Planoerfasser:
Arch. Prof. Theodor SCHÖLL
25. 11. 57.

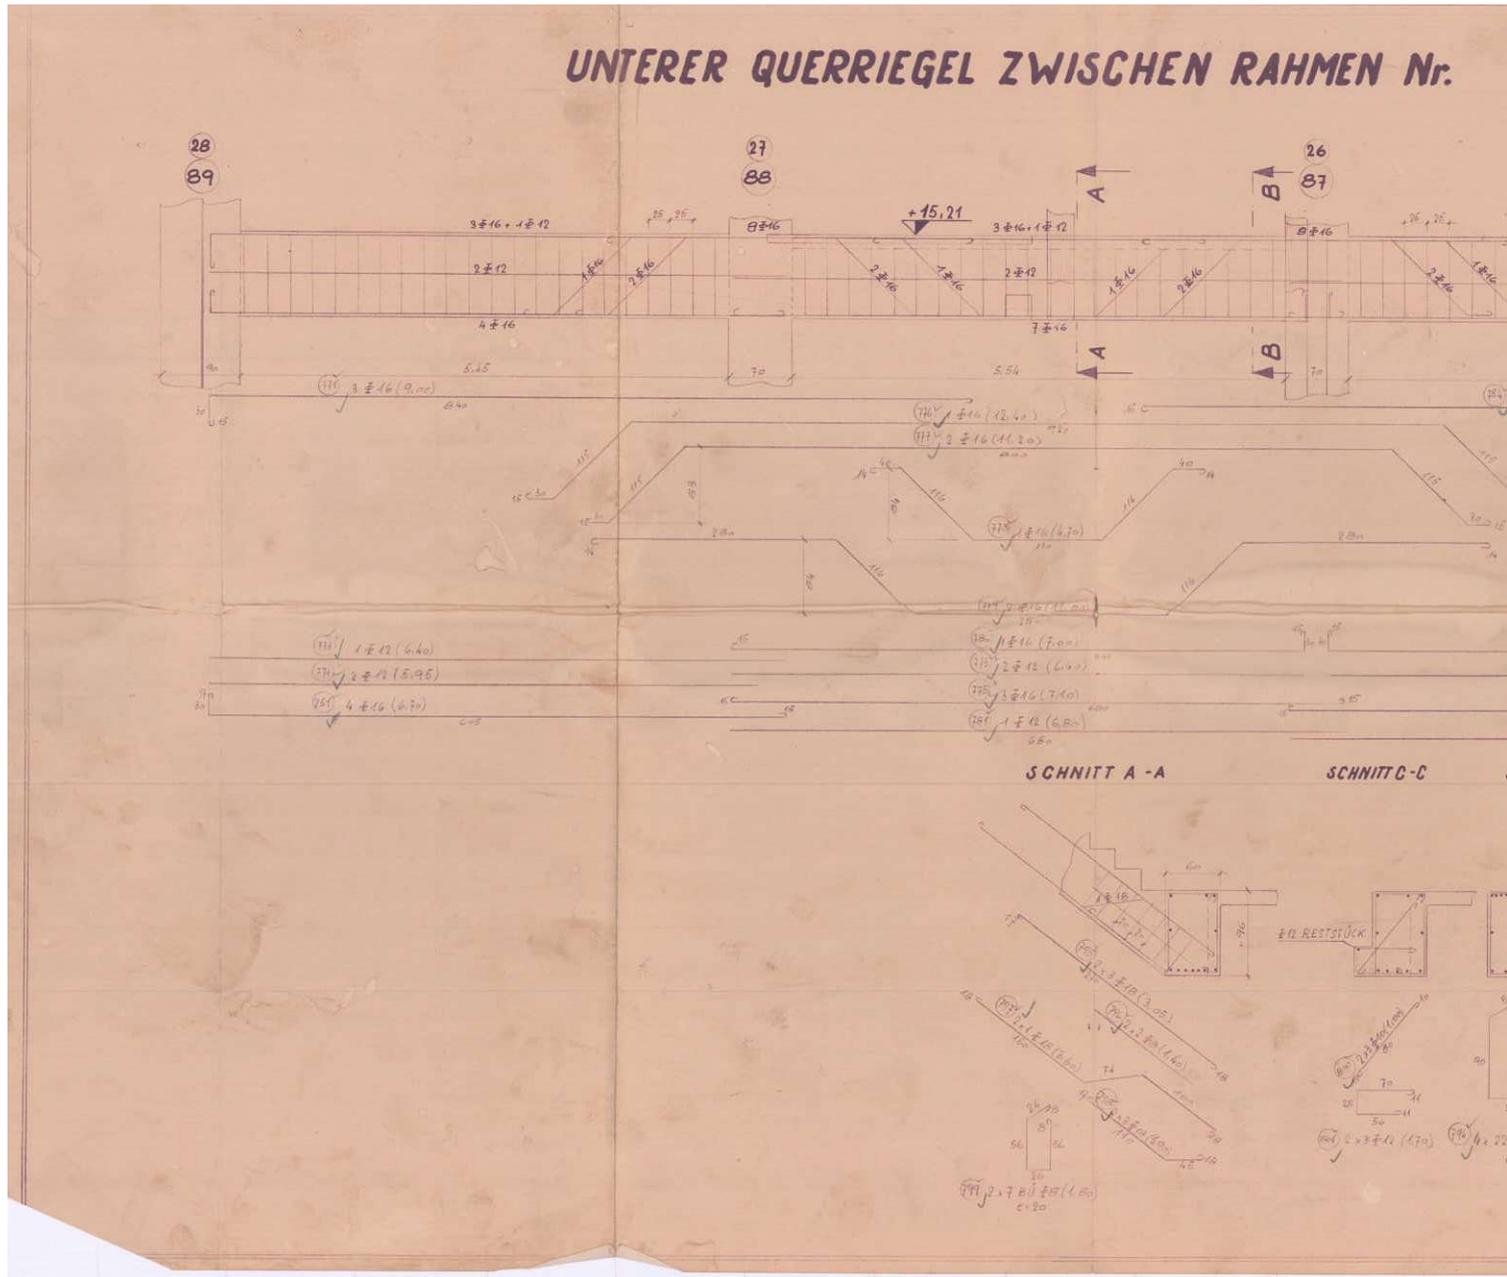

89-85
28-24


1:25

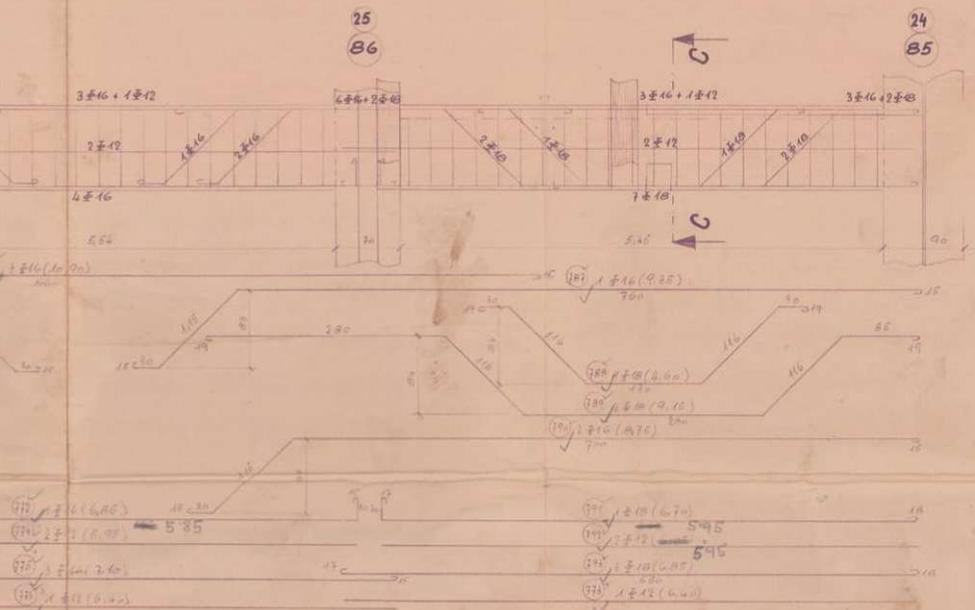

SCHNITT B-B

STAHLAUSZUG FÜR TORSTAHL 40

POS	STÜCK LANG	GESAMTLÄNGE m				
		#8	#10	#12	#16	#18
201	4 x 4.00					
202	4 x 4.00					
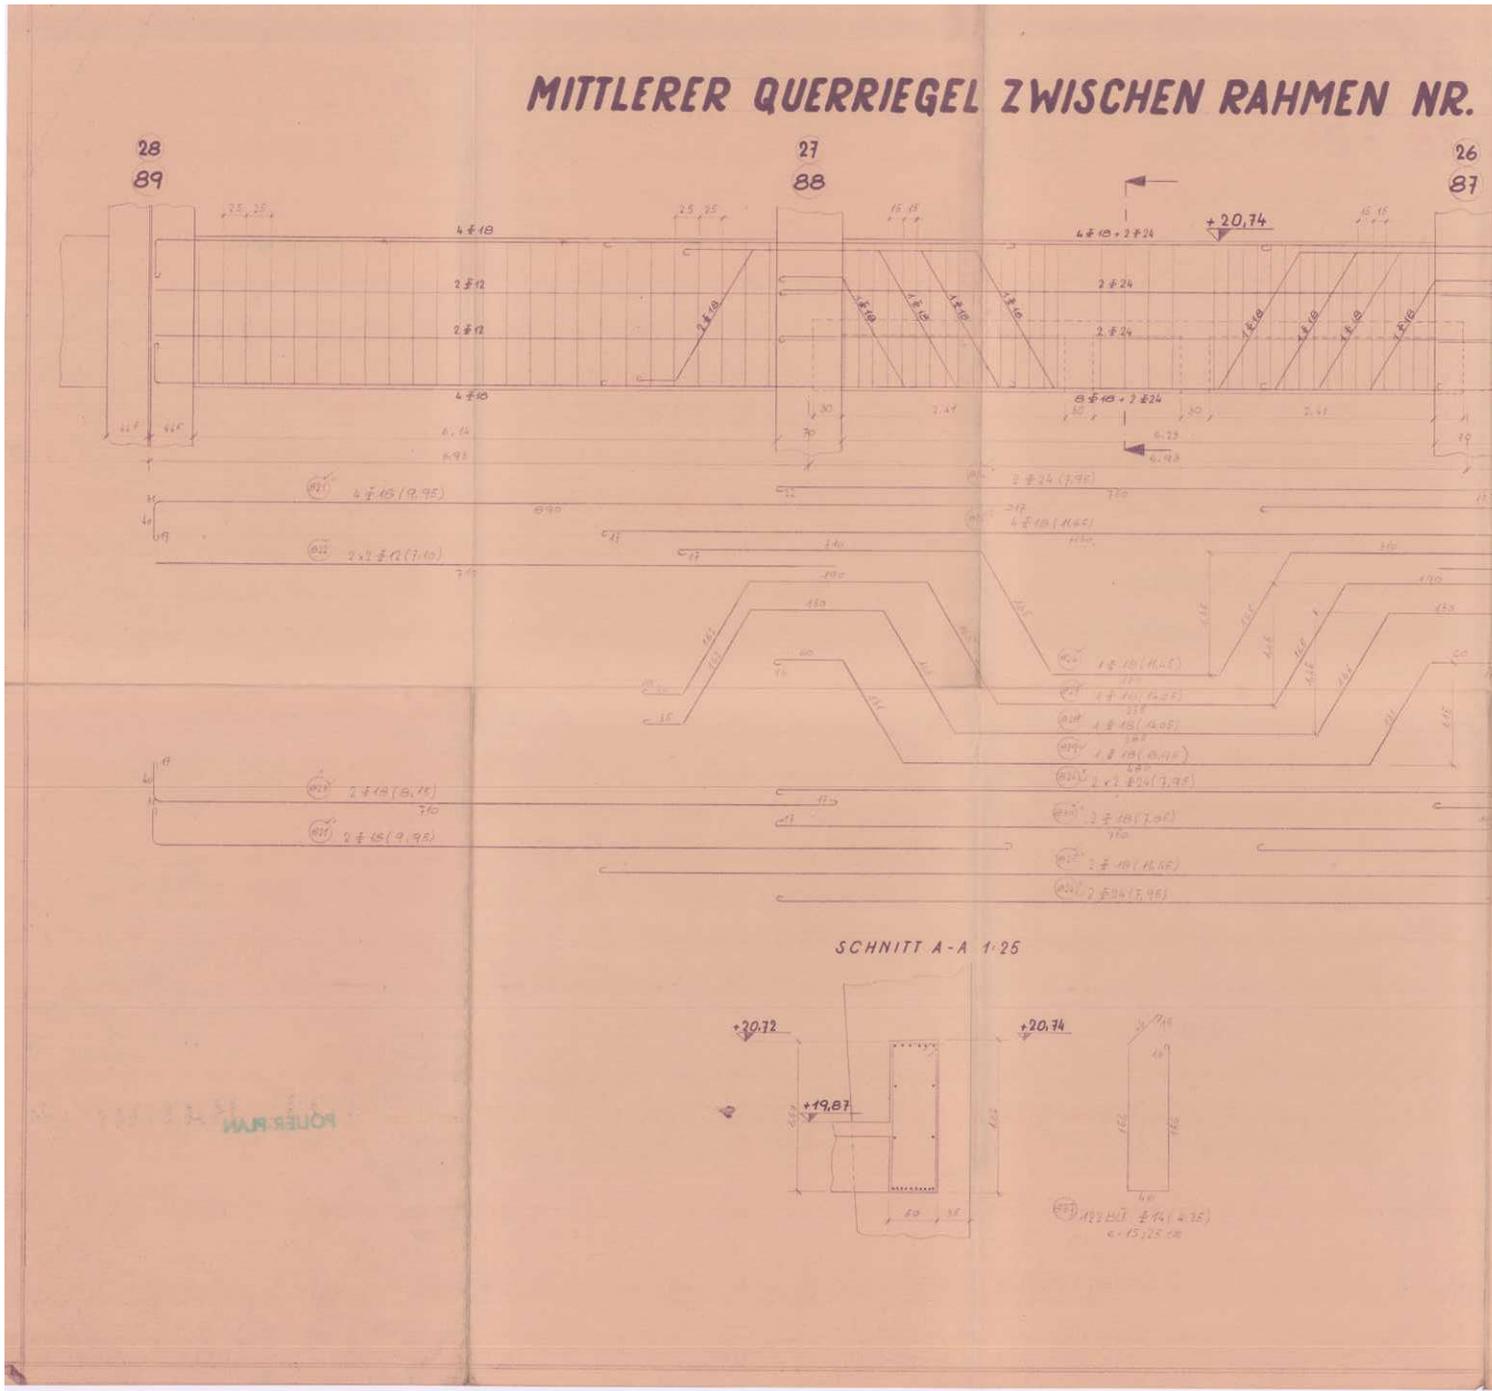


89 - 85

1:25

28 - 24

25
86

24
85

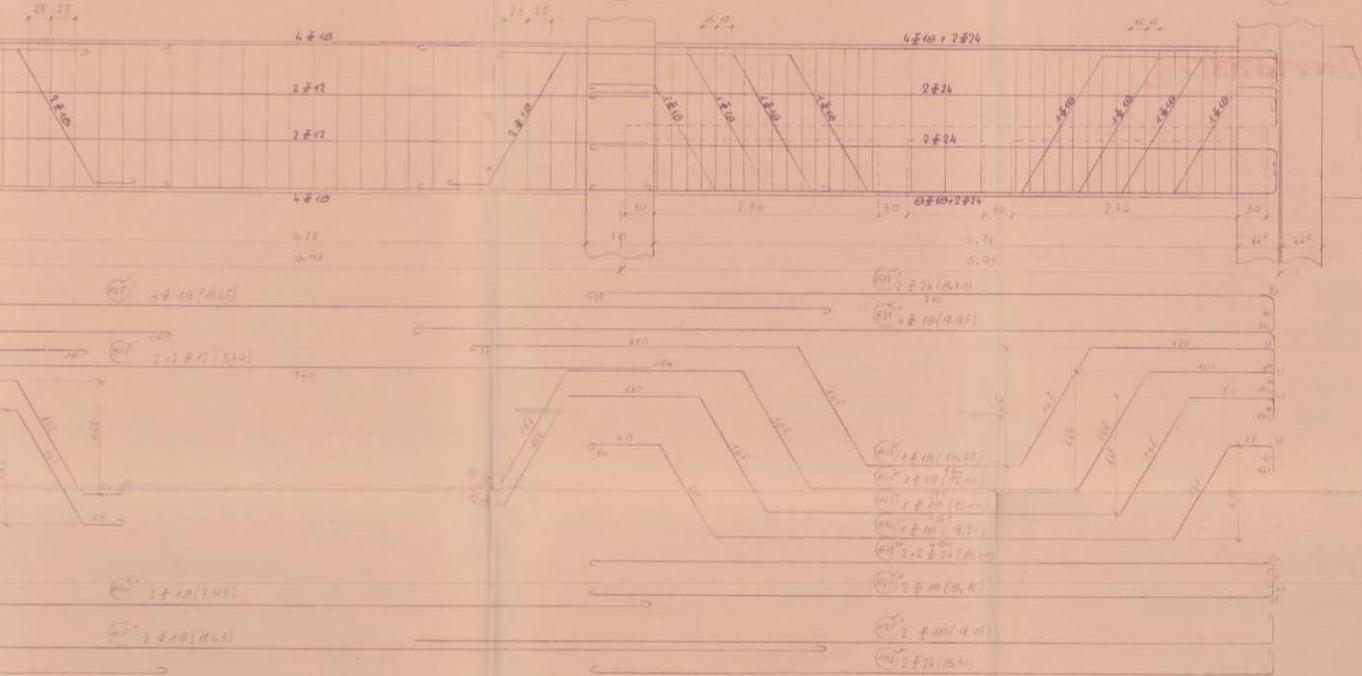

STAHL-AUSZUG FÜR TORSTAH 40

POS + STÜCK LANG	GESAMTLÄNGE m			
	bis 10	11 bis 20	21 bis 30	über 30
M1 1/2 3	10.00			
M1 1/2 4	10.00			
BETON: B 300

BEWERUNG GILT AUCH FÜR DEN QUERRIEGEL ZWISCHEN DEN KLAMMEN NR 29-38 IM SEKTOR D UND NR 84-86 IM SEKTOR F

POLIERPLAN/II



STADION-ZUBAU
 SEKTOR A und C
 MITTLERER QUERRIEGEL
 AUF KOTE +20,74
 BEWERBUNGSPLAN

1:25
 986/86



DAS WIENER ERNST HAPPEL STADION

KAPITEL 2_Buch 3 | ARCHIVMATERIAL INKL. QUELLEN UND BEZÜGE

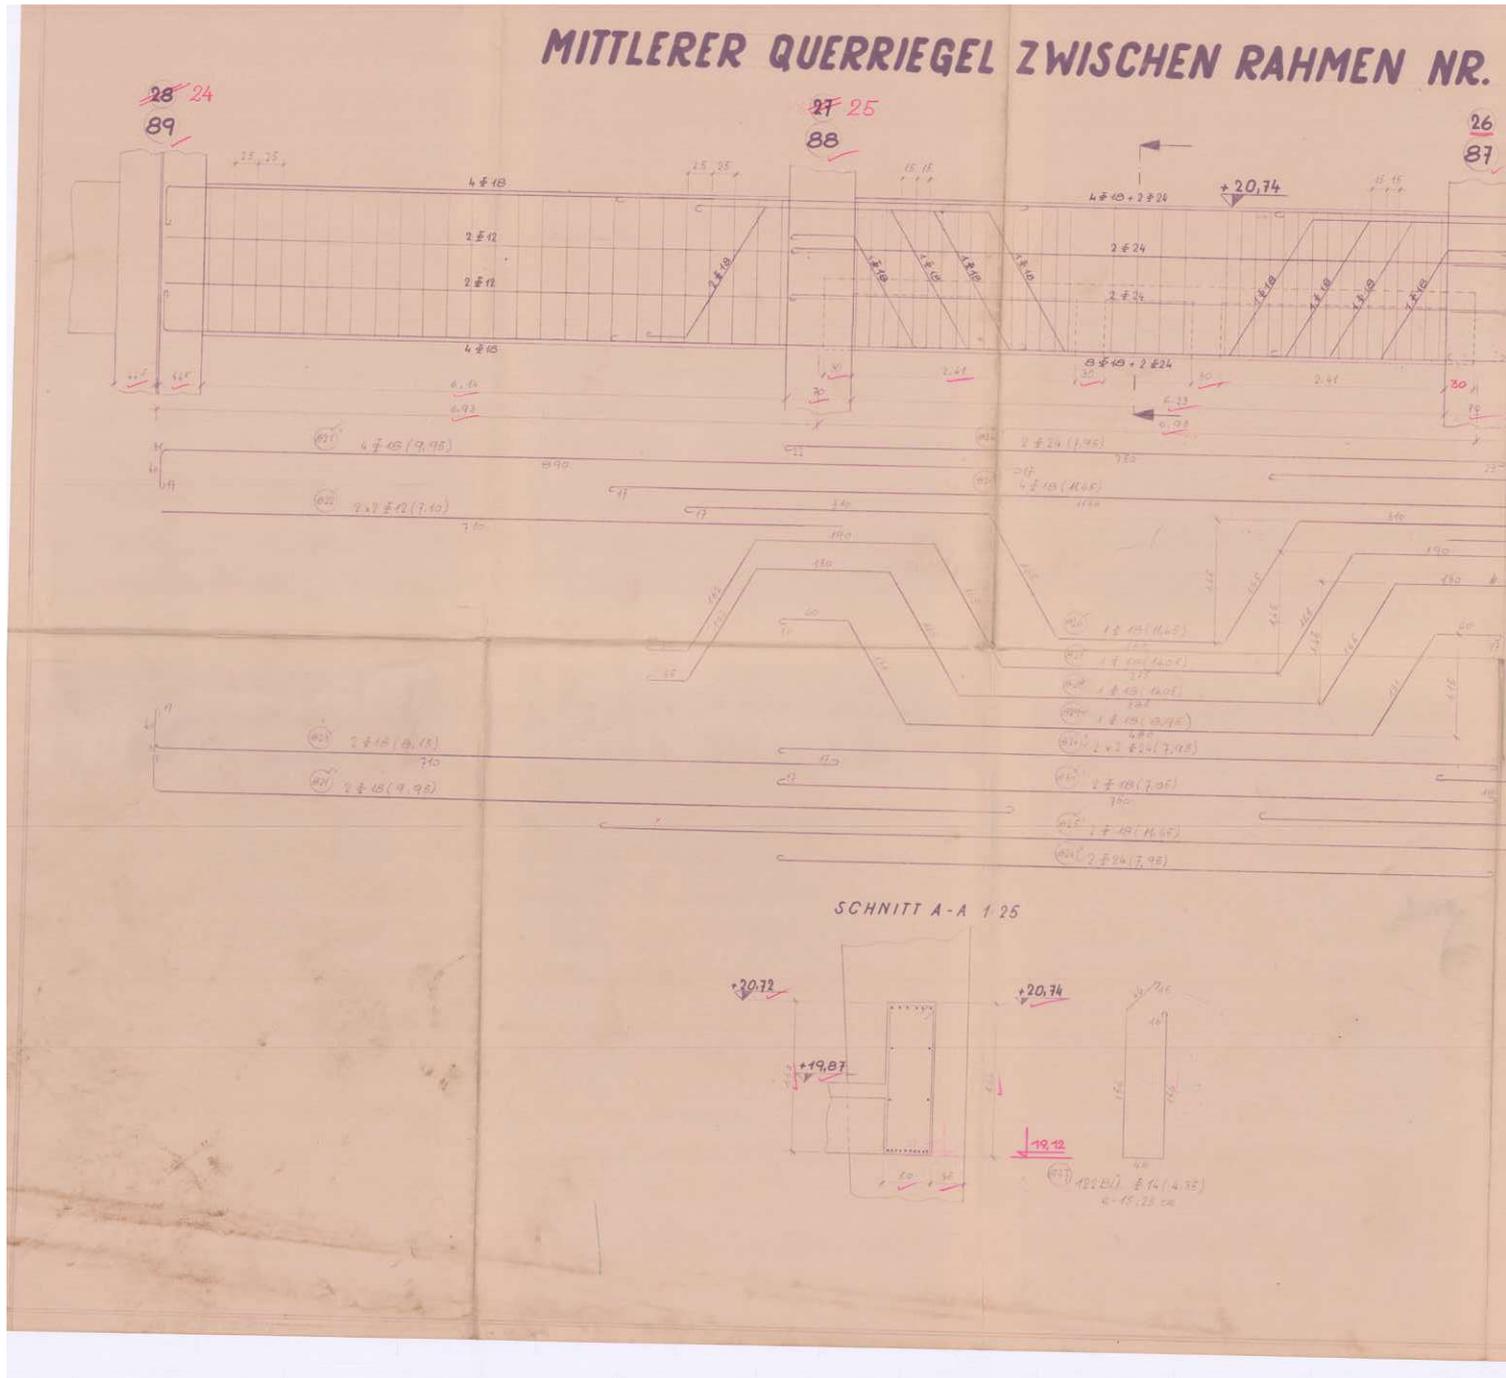

89 - 85

1:25


28 - 24

25 27

86

24 28

85

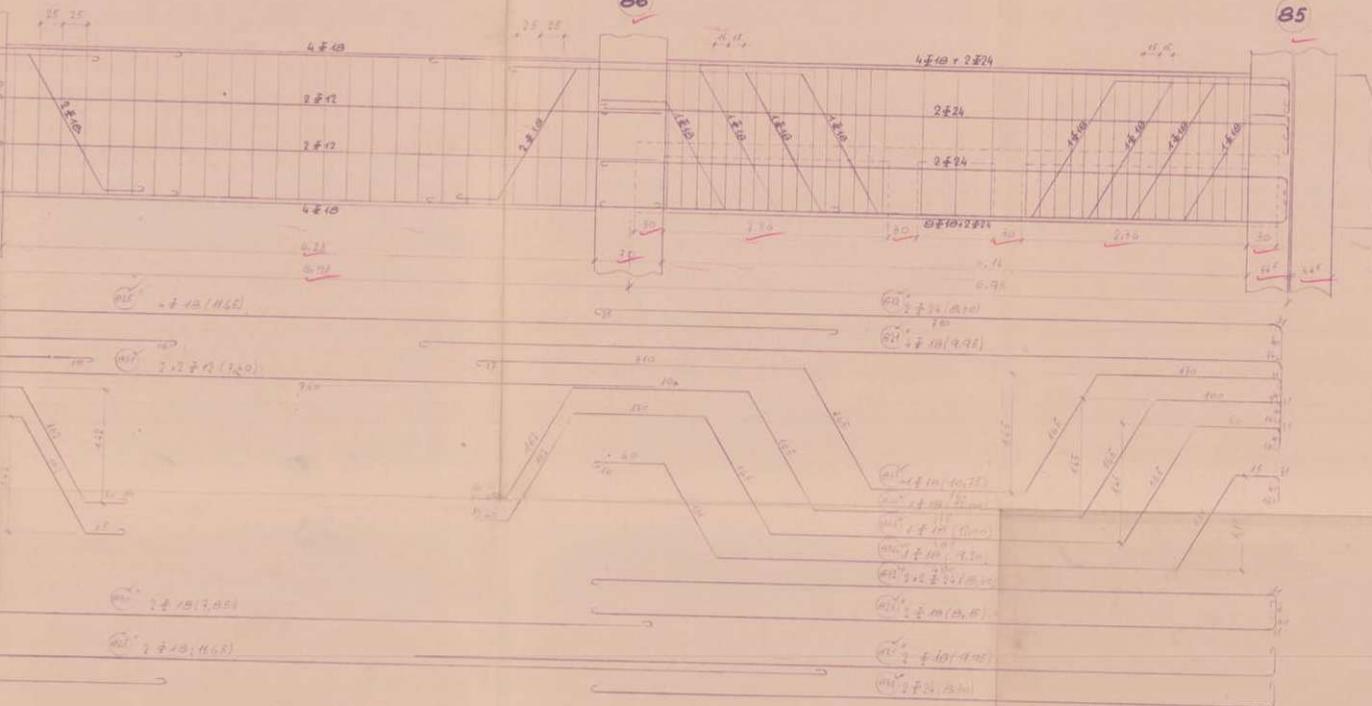

STAHL-AUSZUG FÜR TORSTAHL 40

BETON: B300

KANZLEI-ORIGINAL

STADION-ZUBAU		


DAS WIENER ERNST HAPPEL STADION

KAPITEL 2_Buch 3 | ARCHIVMATERIAL INKL. QUELLEN UND BEZÜGE

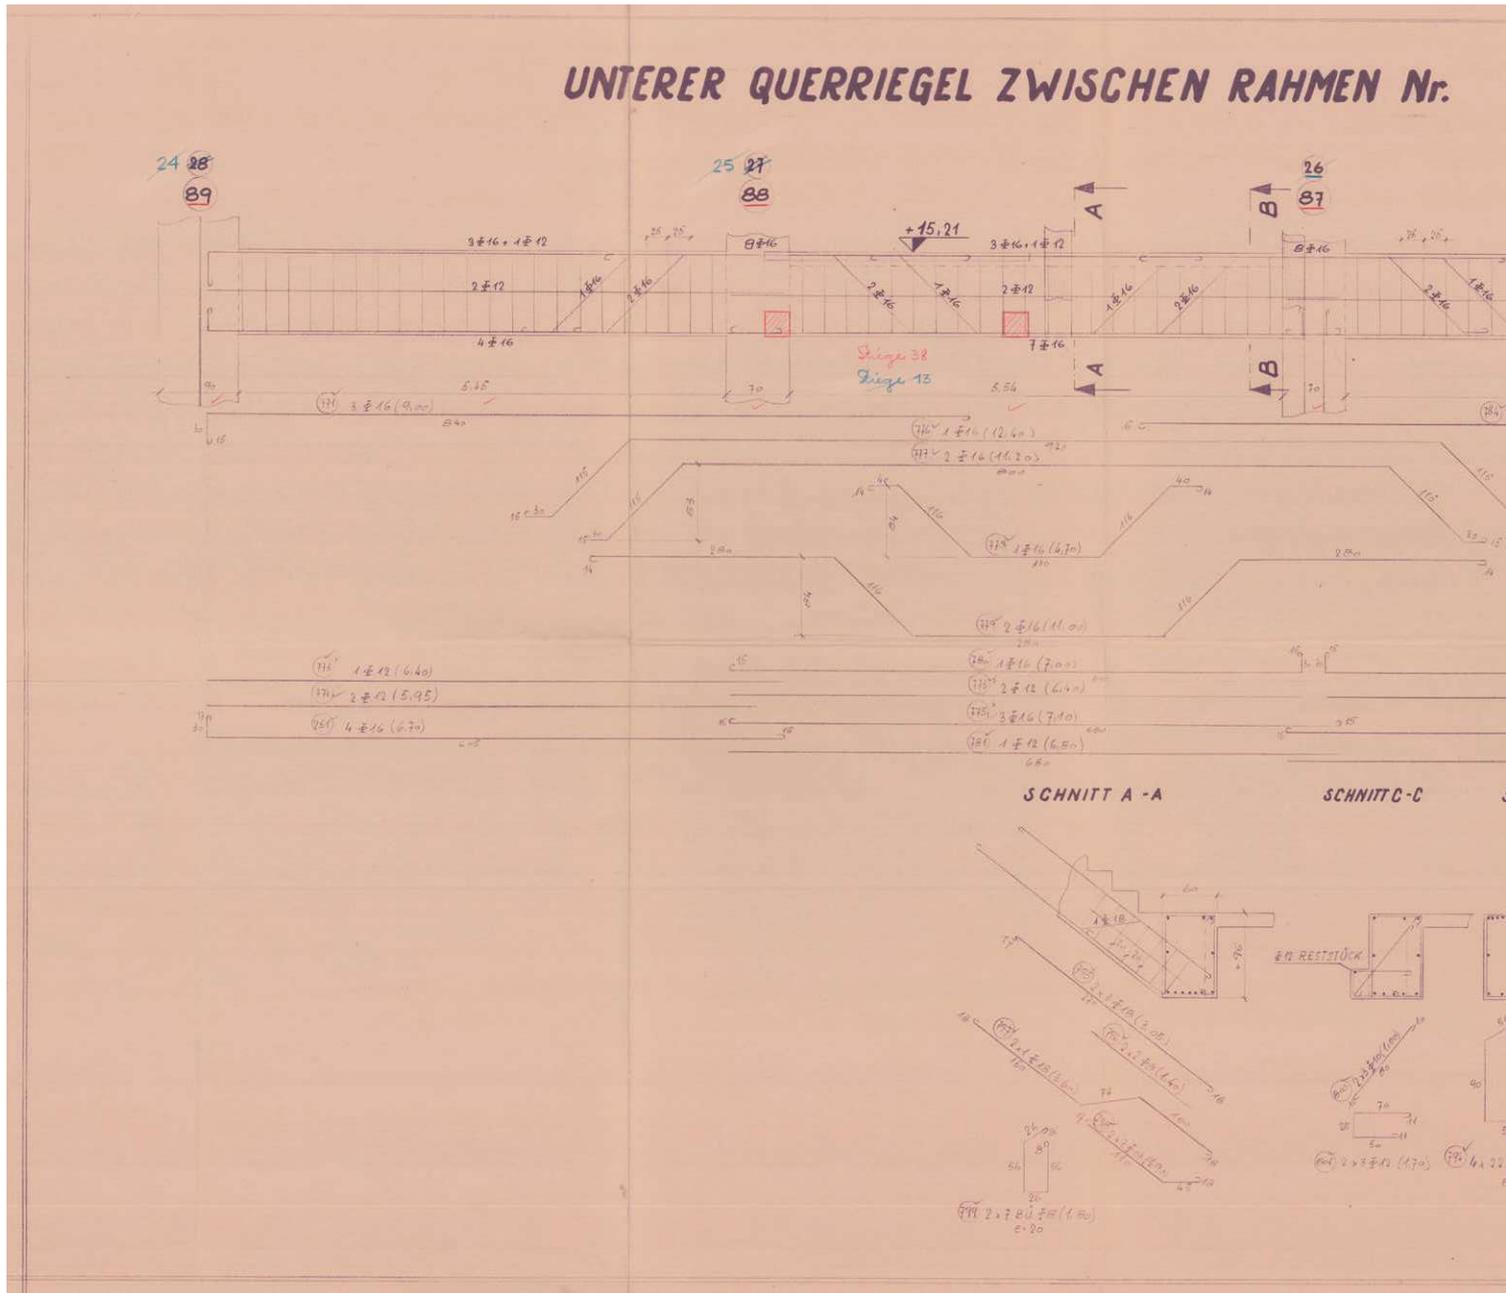

89-85
28-24
1:25

Stiegen 13 u. 14 zwischen Säulen 24-21 im Ostlauf
spindelblech als Kleb

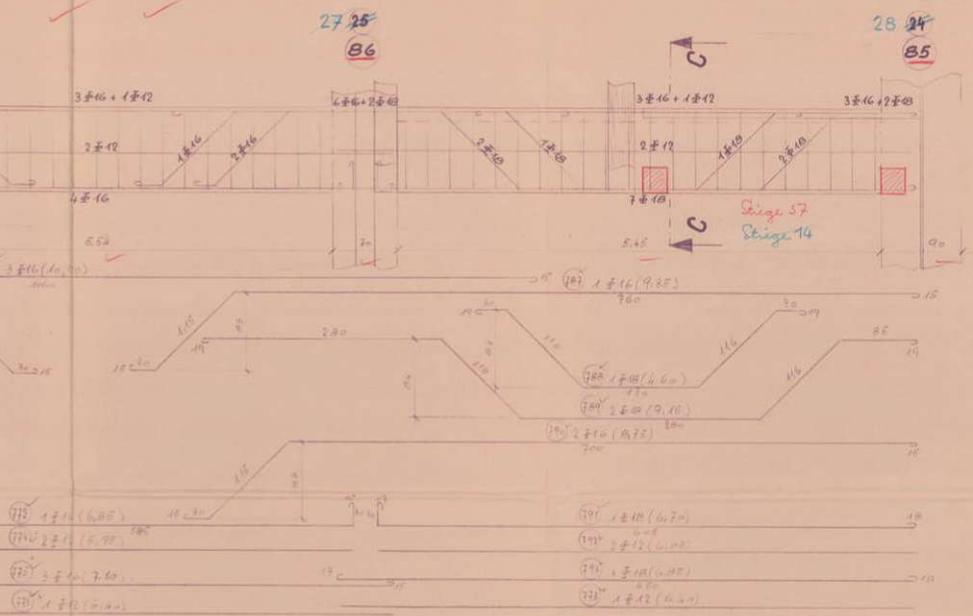


STAHLAUSZUG FÜR TORSTAHL 40


POS. + STÜCK	LANG	GESAMTLÄNGE m			
		St 8	St 10	St 12	St 16
DAS WIENER ERNST HAPPEL STADION

KAPITEL 2_Buch 3 | ARCHIVMATERIAL INKL. QUELLEN UND BEZÜGE

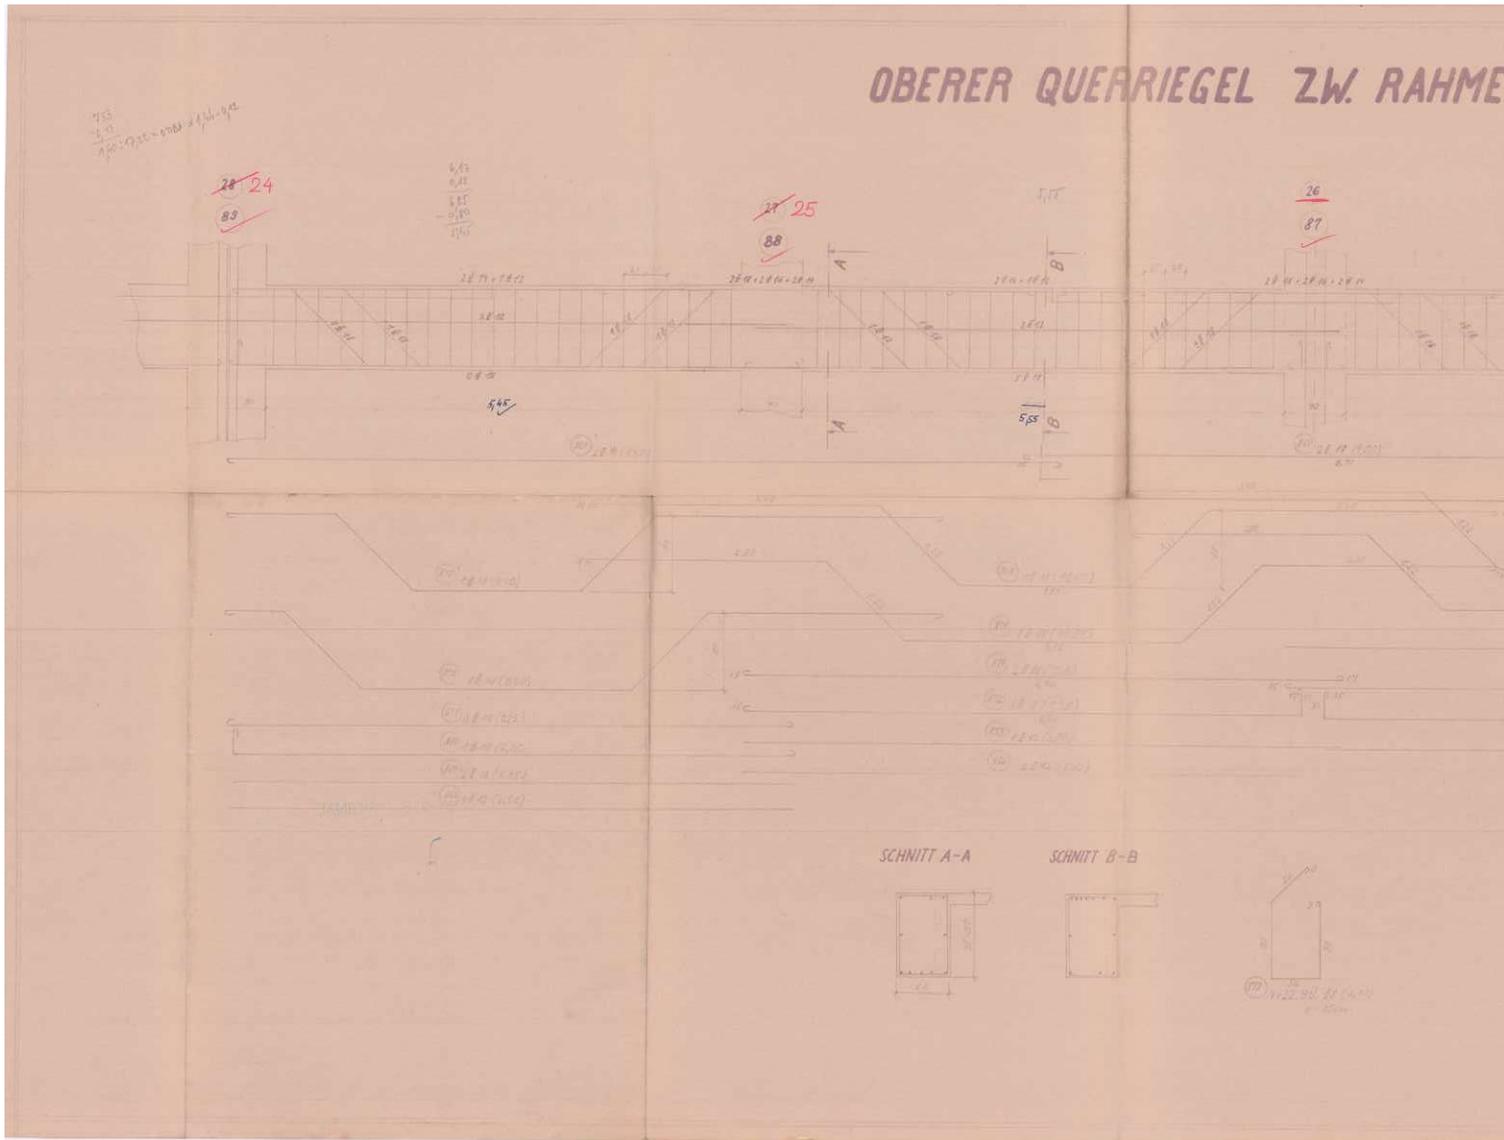

Nr. 89-85
28-24 1:25

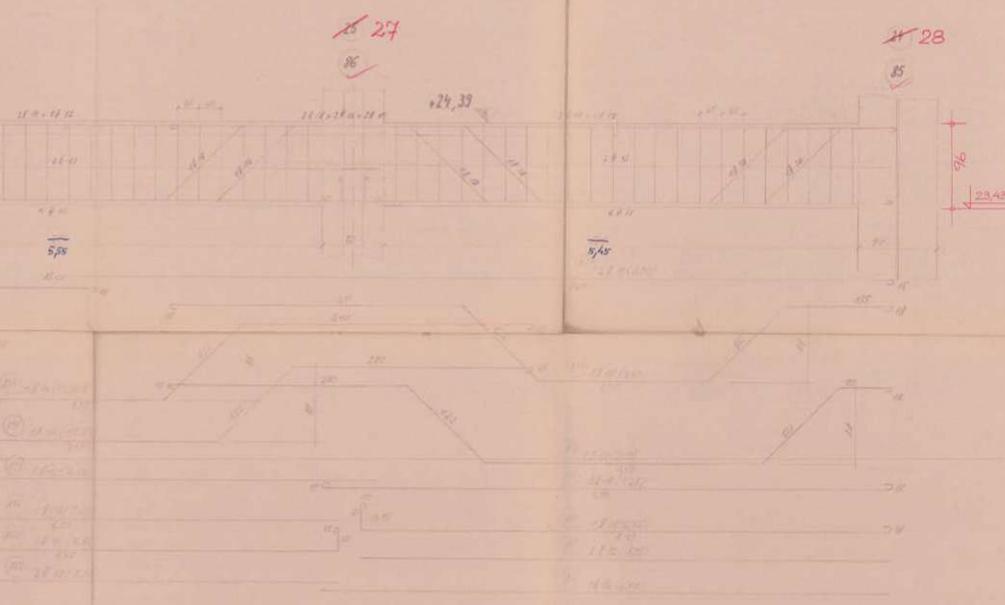

STAHL - AUSZUG FÜR TORSTAHL 40

FIG.	P.	STÜCK	LÄNGE	GESAMTLÄNGE M				
BETON B 300
NATURMASSE NEHMEN!

KANZLEI-ORIGINAL

Projekt: SEKTOR A und C OBERER QUERRIEGEL AUF KOTE + 21,39	306/87 BEWEHRUNGSPLAN	



DAS WIENER ERNST HAPPEL STADION

KAPITEL 2_Buch 3 | ARCHIVMATERIAL INKL. QUELLEN UND BEZÜGE

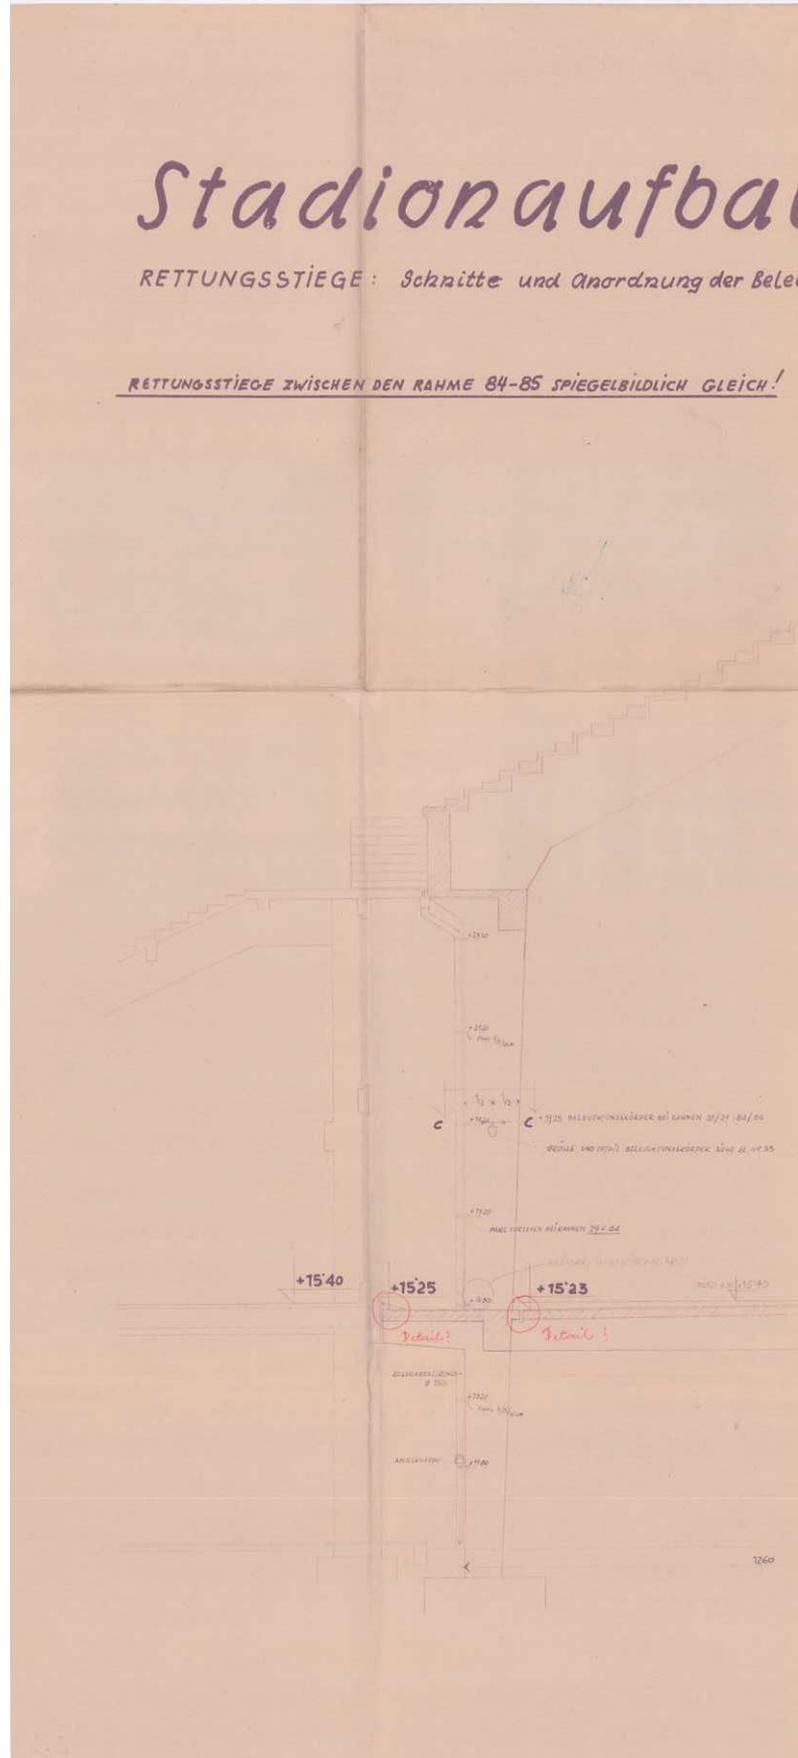


Leuchtungskörper
M = 1:50

BLATT NR. 80

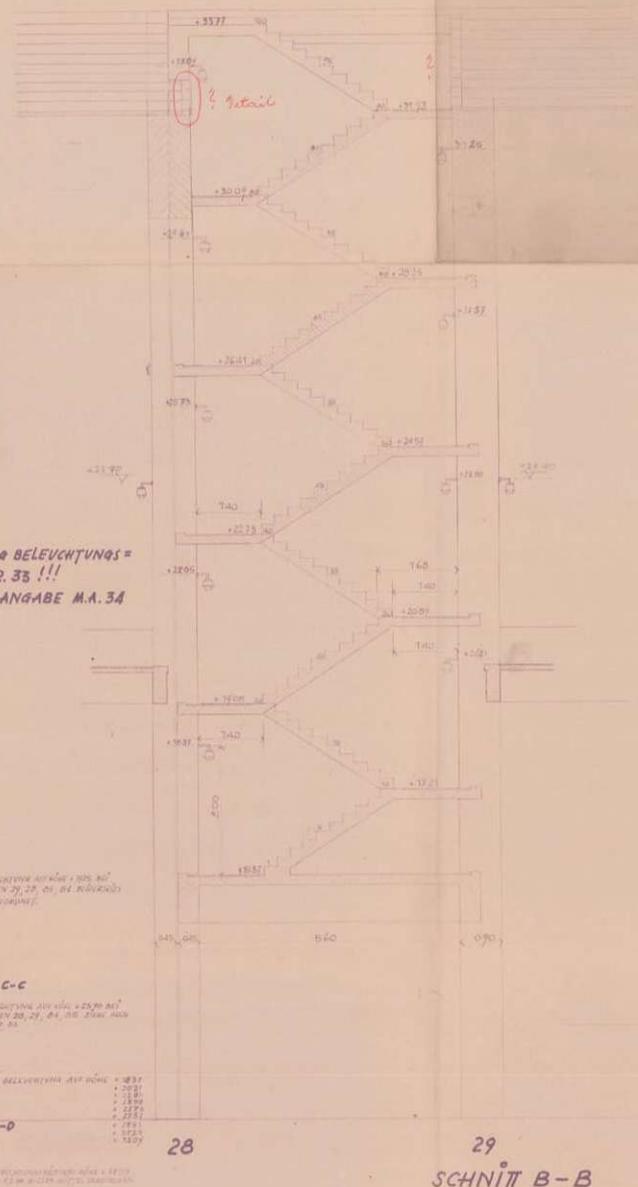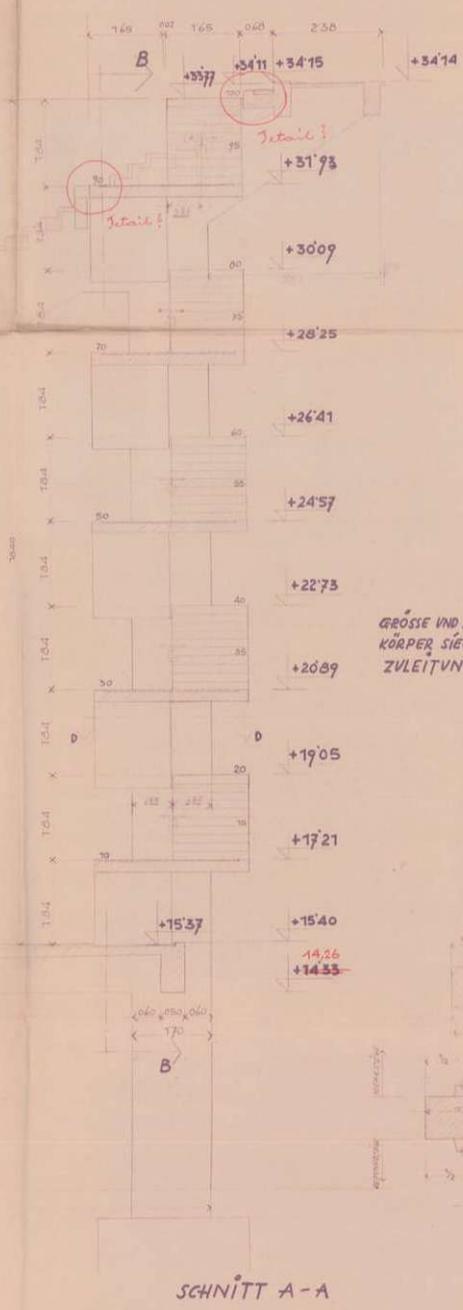

KANZLEI-ORIGINAL
am 9.7.1957
fa. m. sch. Schöll

GRÖSSE UND BEFESTIGUNG BELEUCHTUNGS-
KÖRPER SIEHE BLATT NR. 35 !!!
ZULEITUNGEN NACH ANGABE M.A. 34

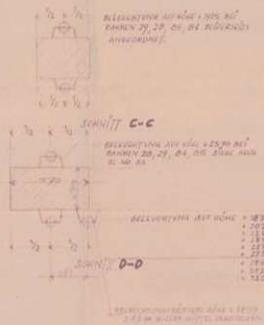


SCHNITT A-A

SCHNITT B-B

Planverfasser:
Arch. Prof. Theodor SCHÖLL
1. VII. 1957


DAS WIENER ERNST HAPPEL STADION

KAPITEL 2_Buch 3 | ARCHIVMATERIAL INKL. QUELLEN UND BEZÜGE

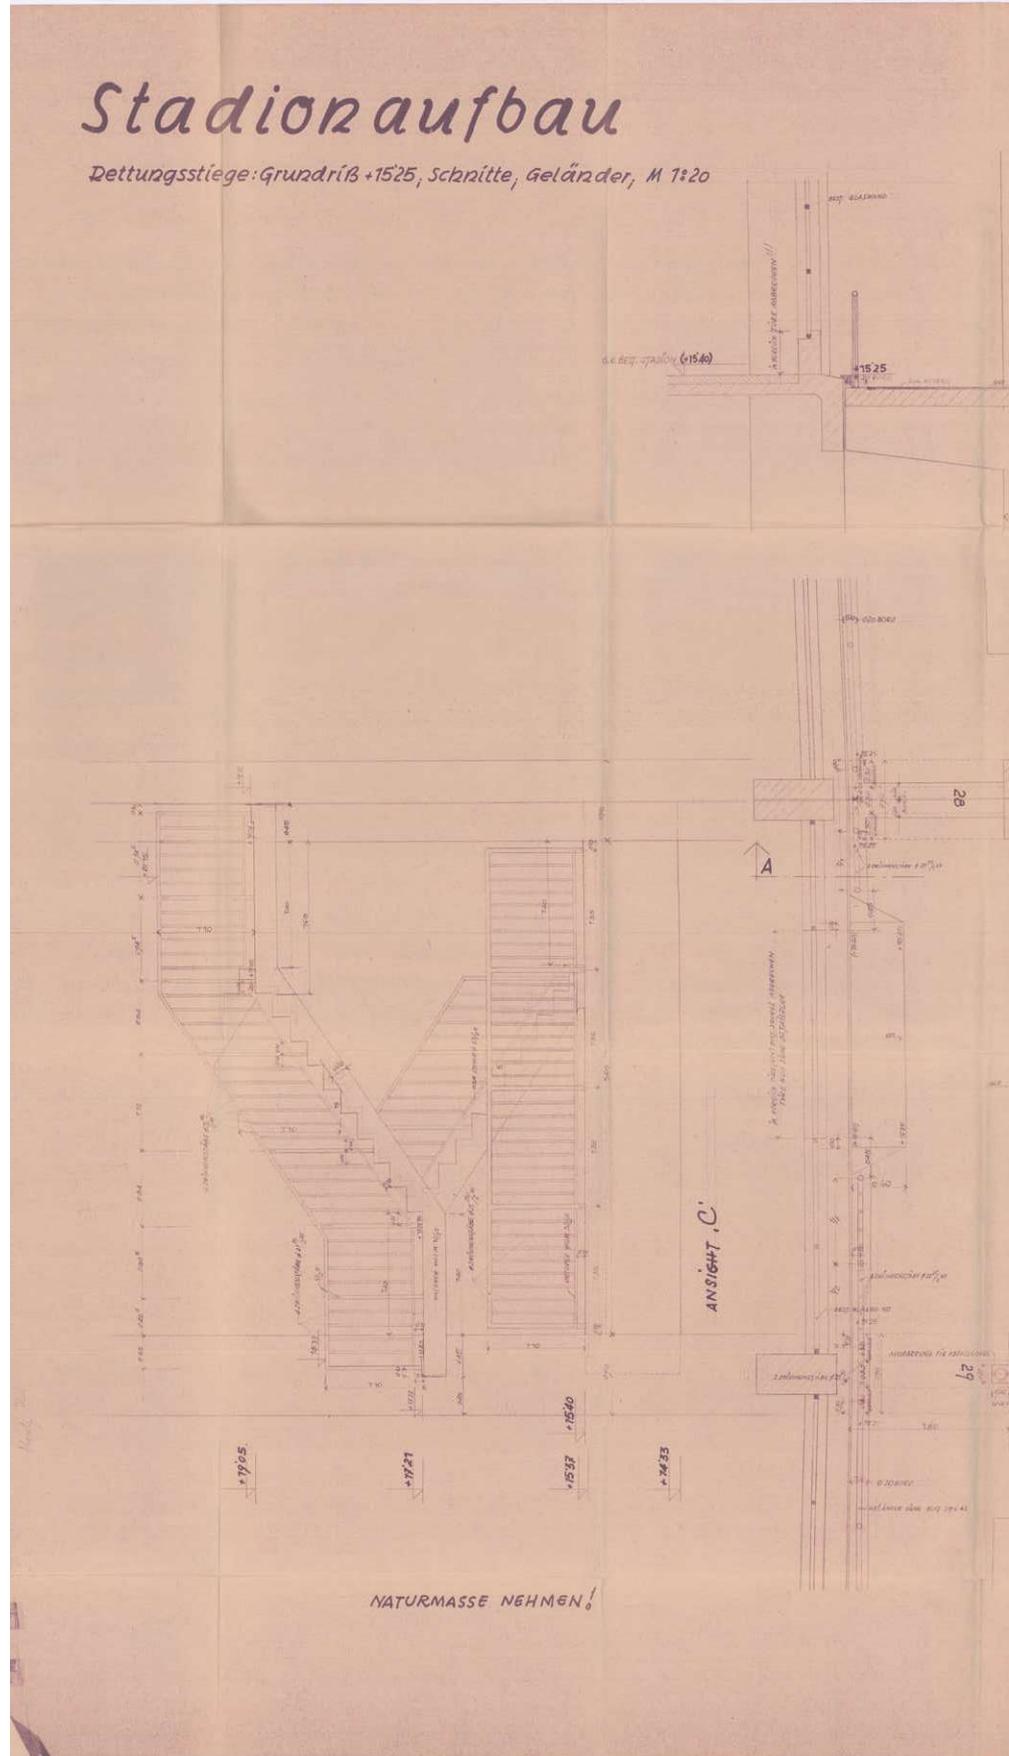

BL. NR. 81



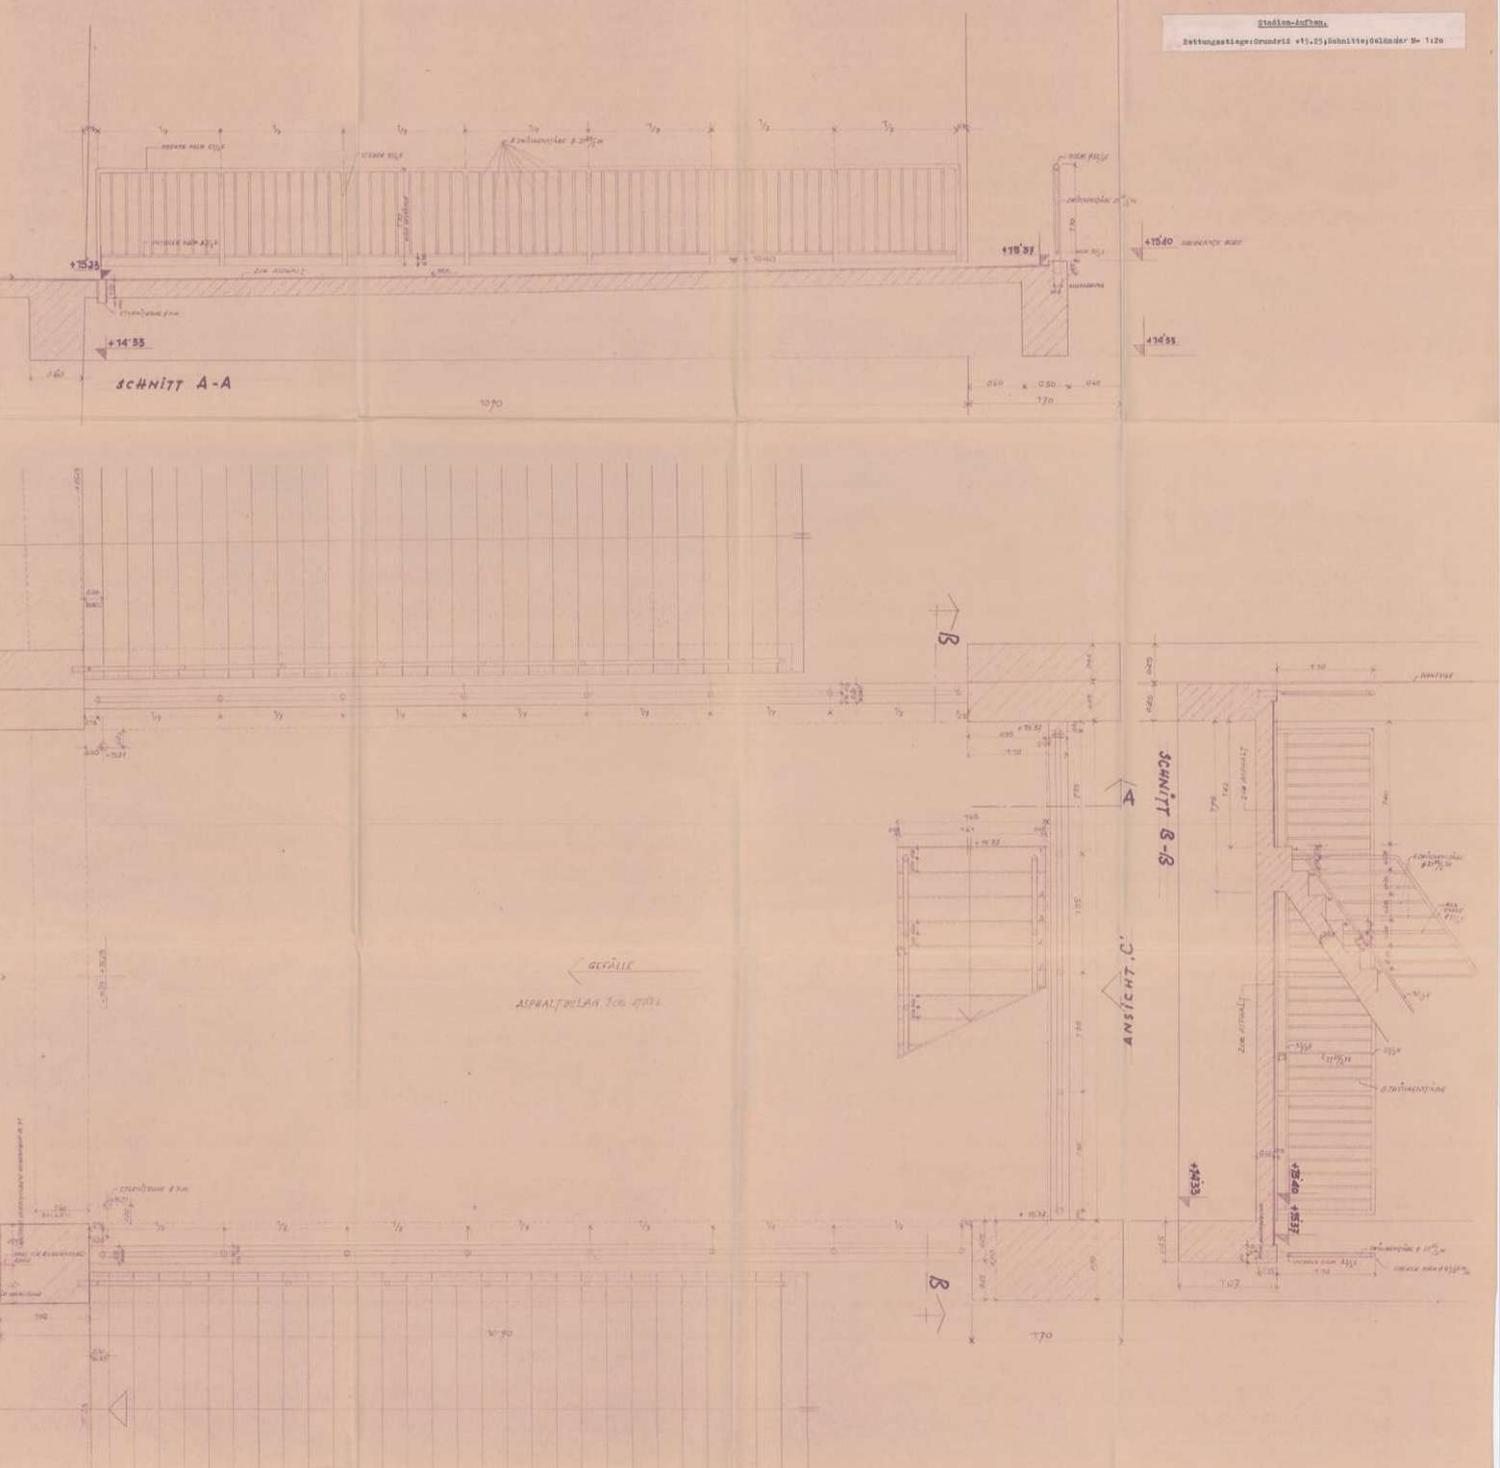

Planverfasser
Arch. Prof. Theodor SCHÖLL
7. II. 1957.


DAS WIENER ERNST HAPPEL STADION

KAPITEL 2_Buch 3 | ARCHIVMATERIAL INKL. QUELLEN UND BEZÜGE

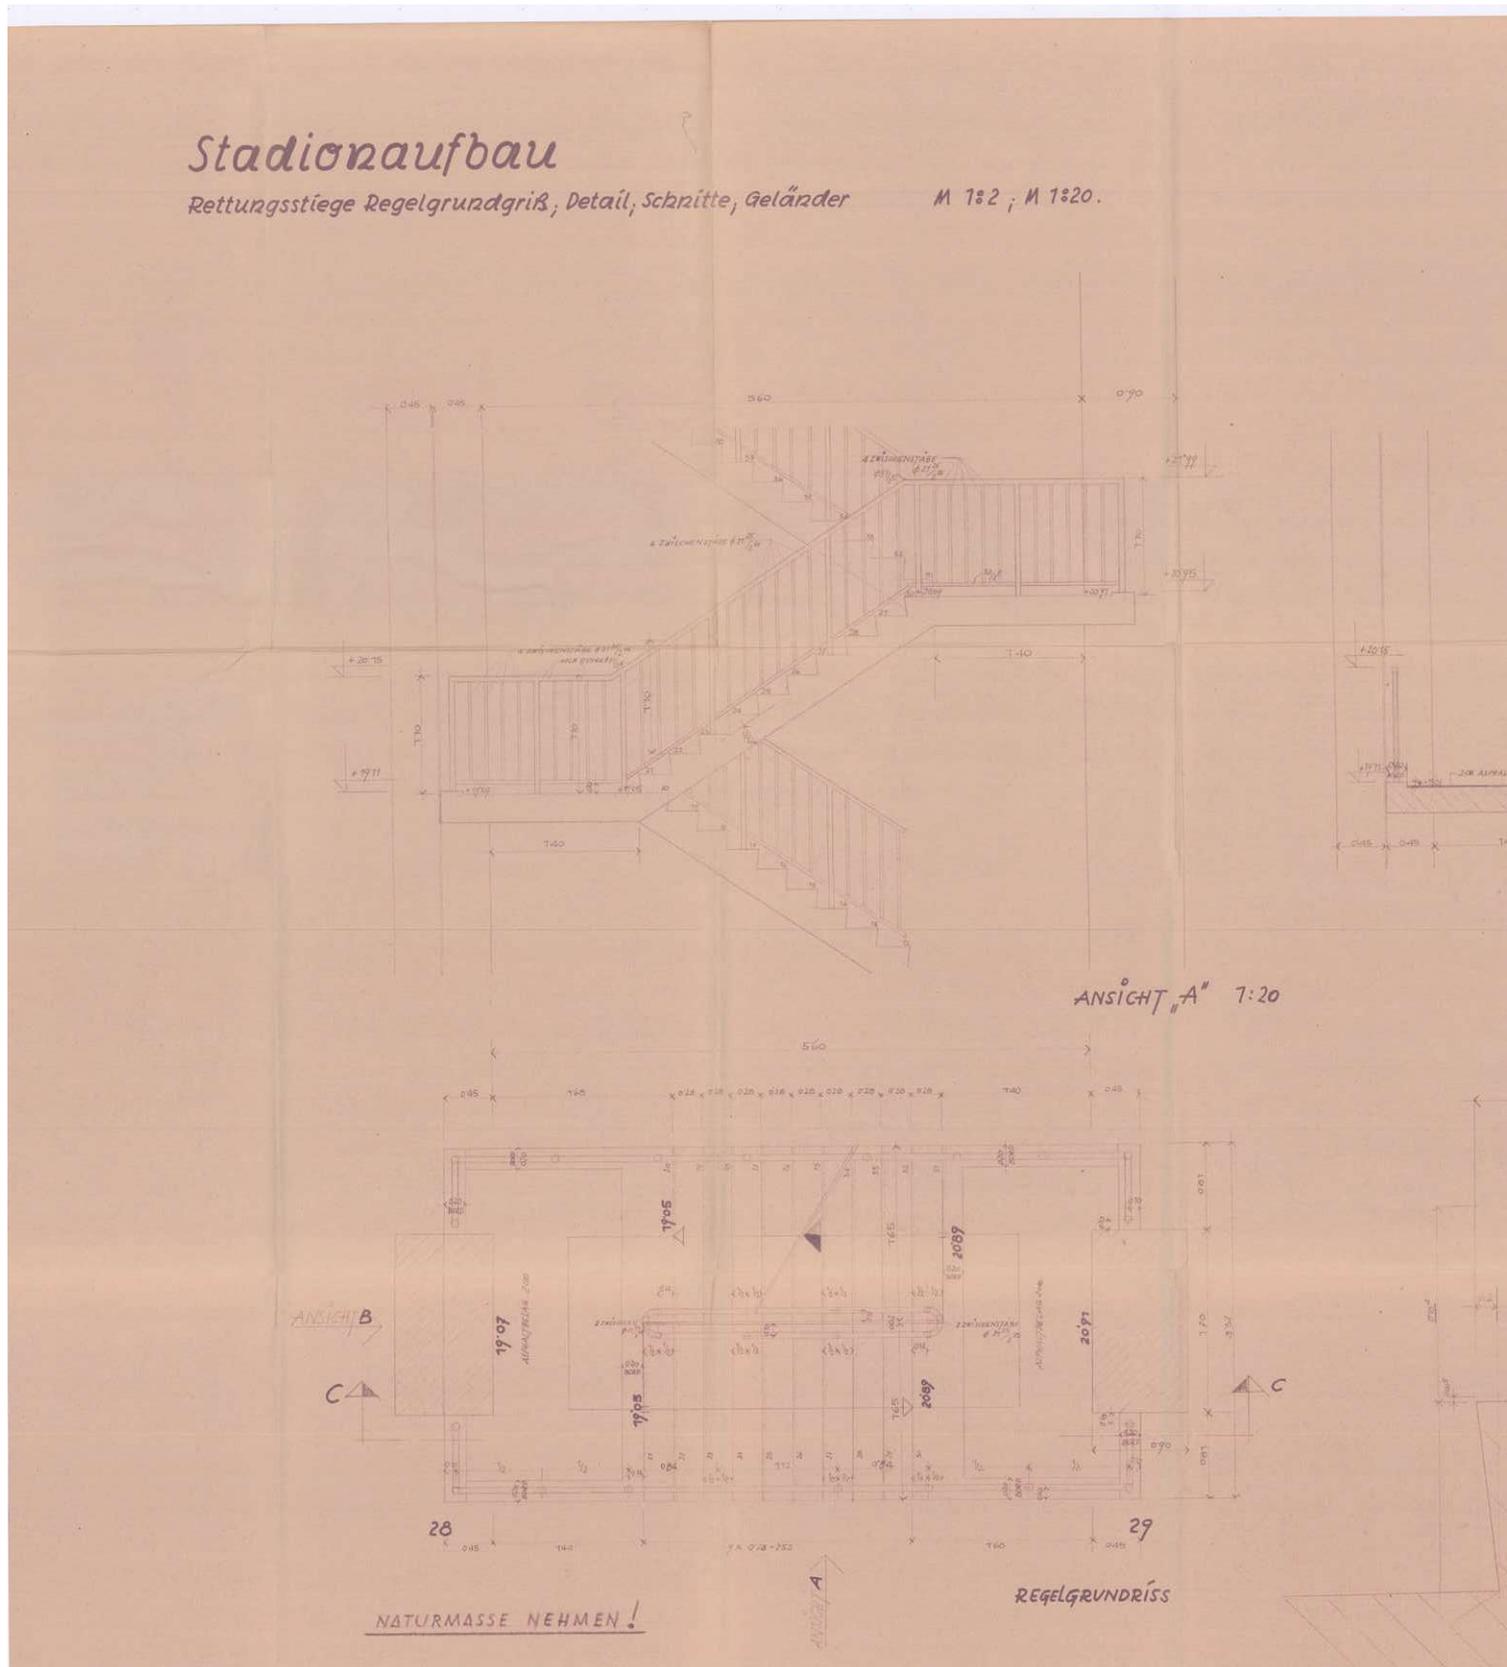


Bl. NR. 82

Stadion-Aufbau
Rettungstiege Regelgrundris; Detail; Schnitt; Geländer

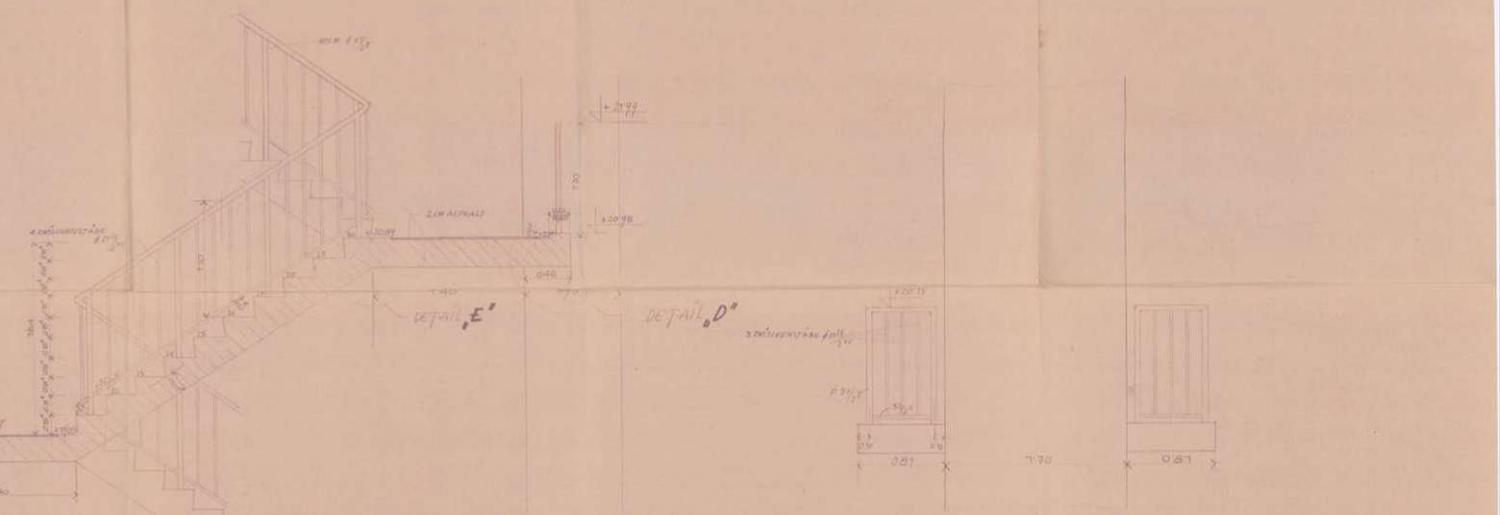

SCHNITT C-C 1:20

ANSICHT B

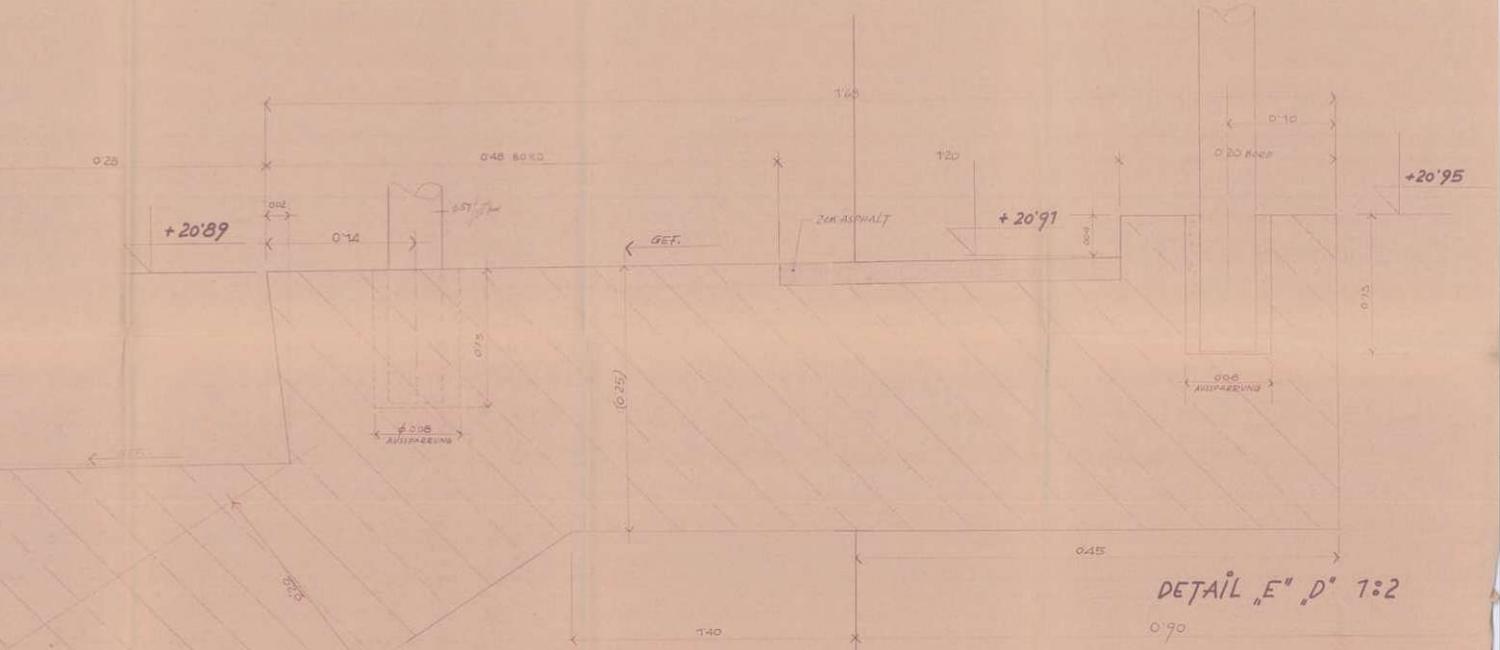


DETAIL „E“ „D“ 1:2

Planerfasser:
Arch. Prof. Theodor SCHÖLL
1. VL. 57.

DAS WIENER ERNST HAPPEL STADION

KAPITEL 2_Buch 3 | ARCHIVMATERIAL INKL. QUELLEN UND BEZÜGE

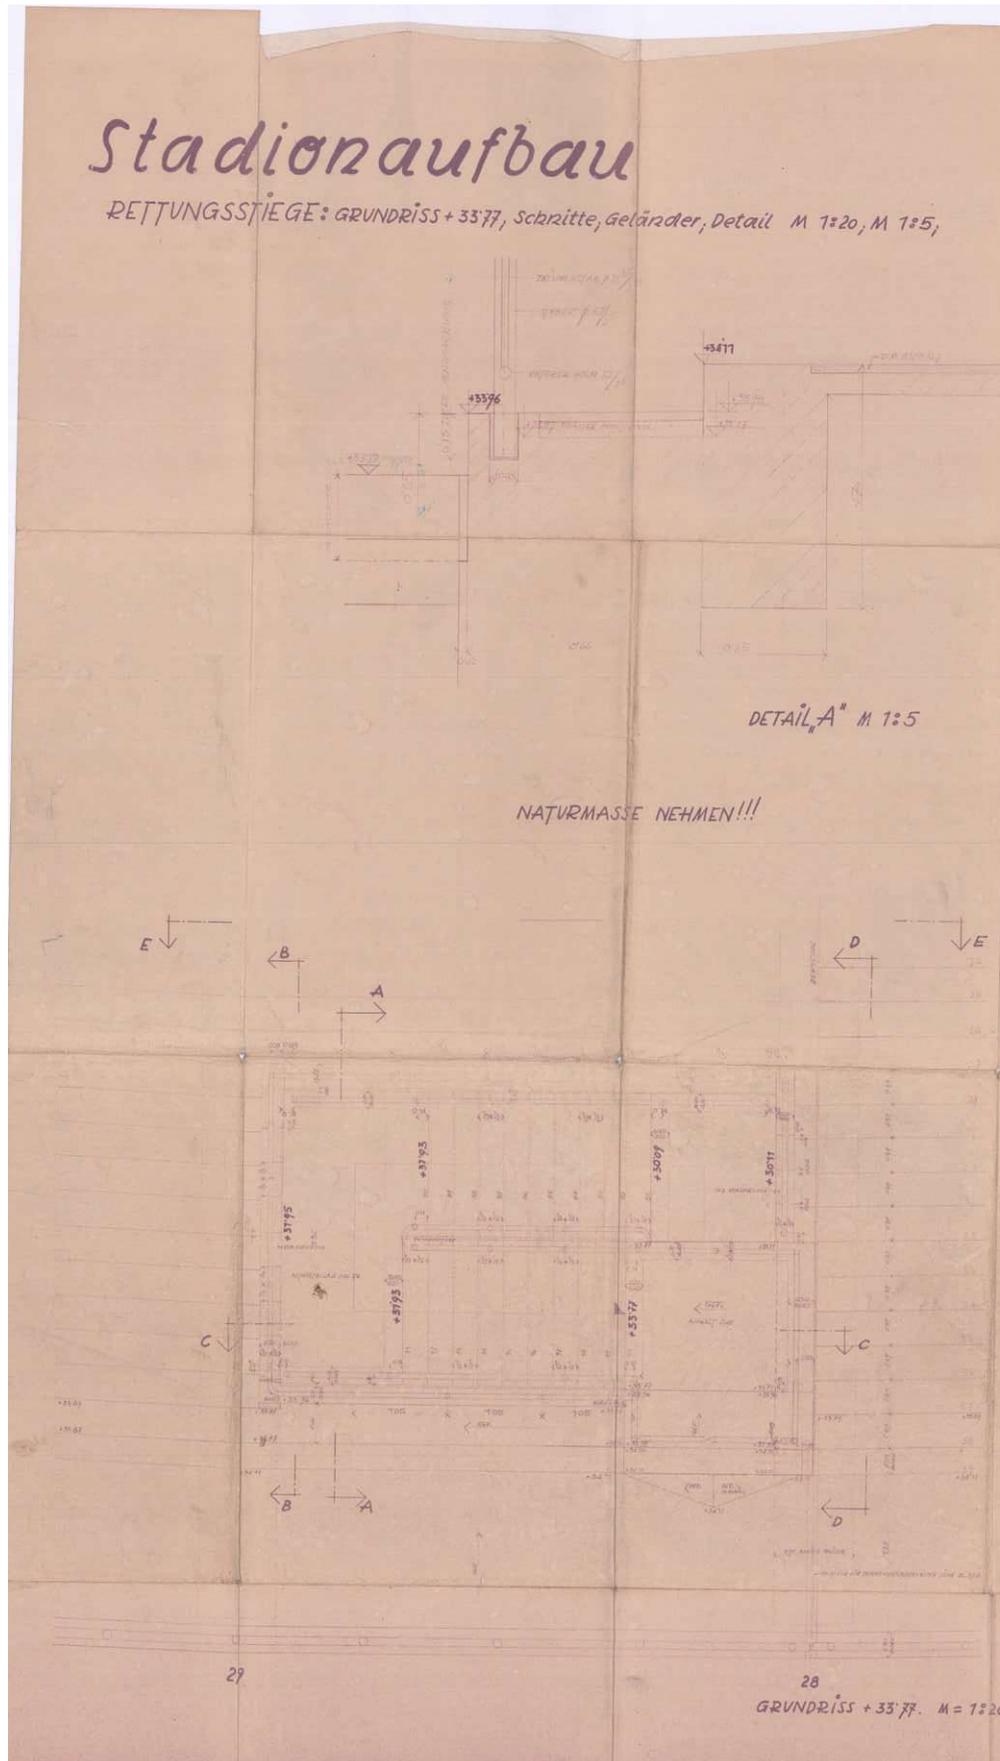


Bl. NR. 83.

KANZLEI ORIGINAL


7.9.1957 für *mit*
Sch



Planverfasser:
Arch. Prof. Theodor SCHÖLL
1. VII. 1957.

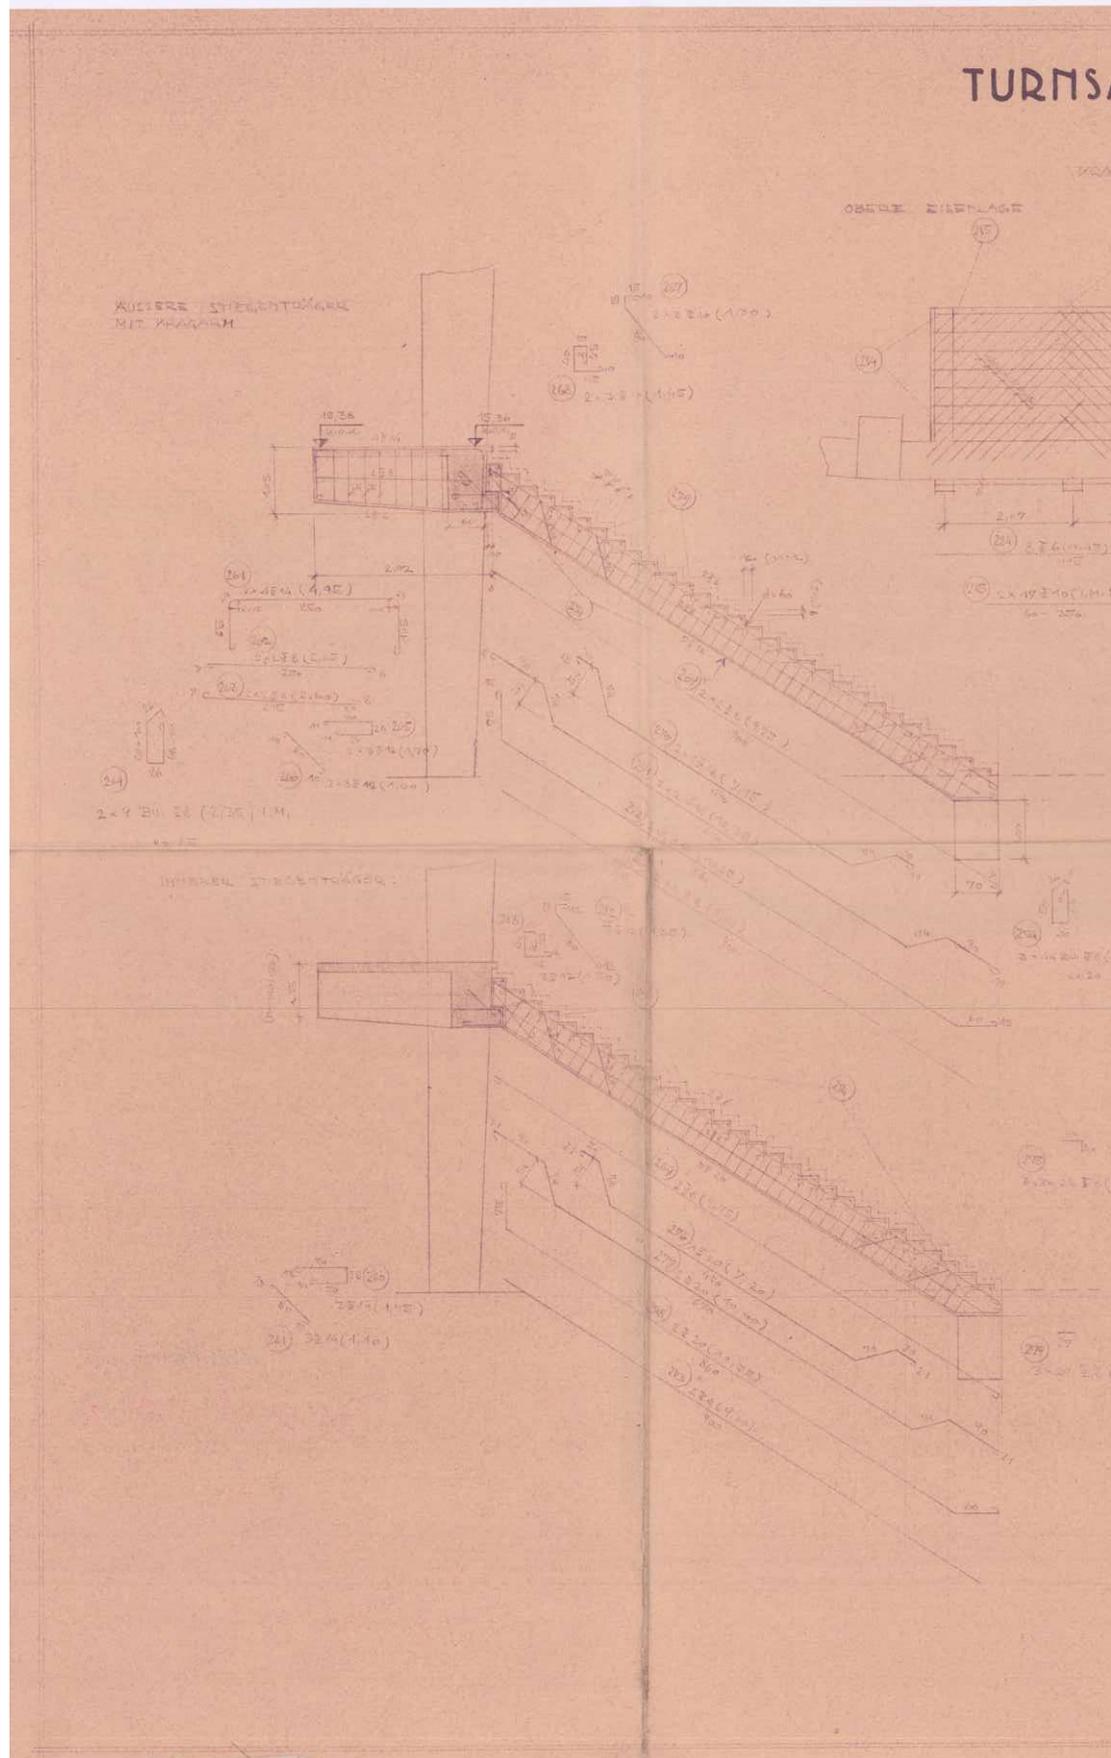

TURNSAALSTIEGE 1:50

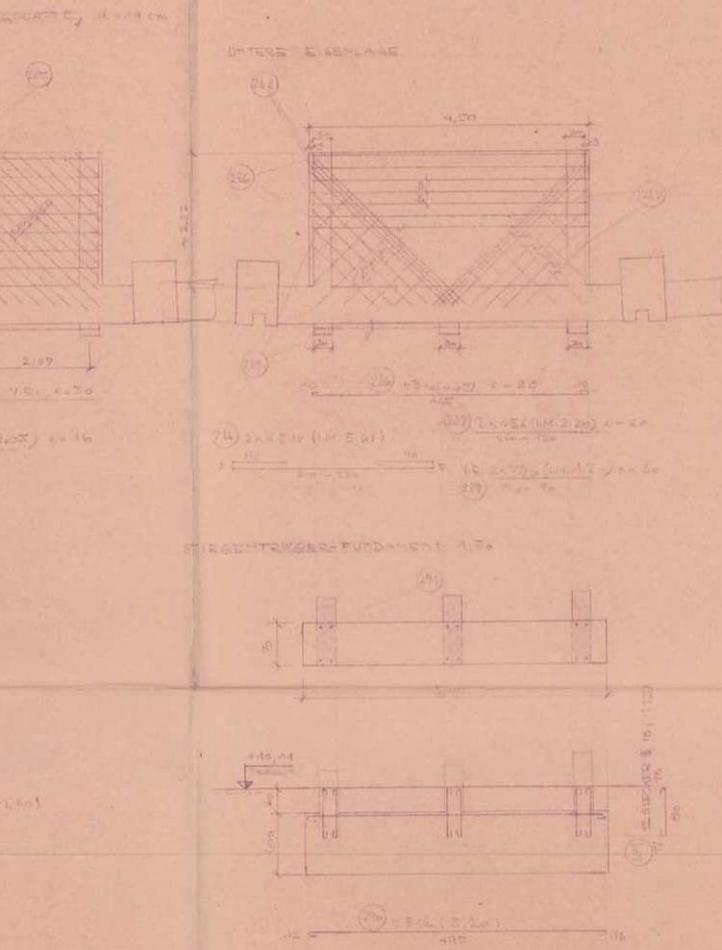

STAHLSTIEGE TORSTAHL 40:

NO	φ	STÜCK	LÄNGE	GESAMTLÄNGEN									
				1-4	5-6	7-8	9-11	12-13	14-15	16-17			
1	8	4	4.70										
2	8	4	4.70										

BETON: B 300

KANZLEI ORIGINAL
 ed. a. 8. II. 58. 2.

!NATURMASSE NEHMEN!
 !ARCHITEKTENPLAN BEACHTEN!


BEWEHRUNG GILT AUCH FÜR DIE TURNSAALSTIEGE IMSEKTOR D

STADIONAUSBAU	
TURNSAALSTIEGE	
BEWEHRUNGSPLAN	


986/88A

DAS WIENER ERNST HAPPEL STADION

KAPITEL 2_Buch 3 | ARCHIVMATERIAL INKL. QUELLEN UND BEZÜGE

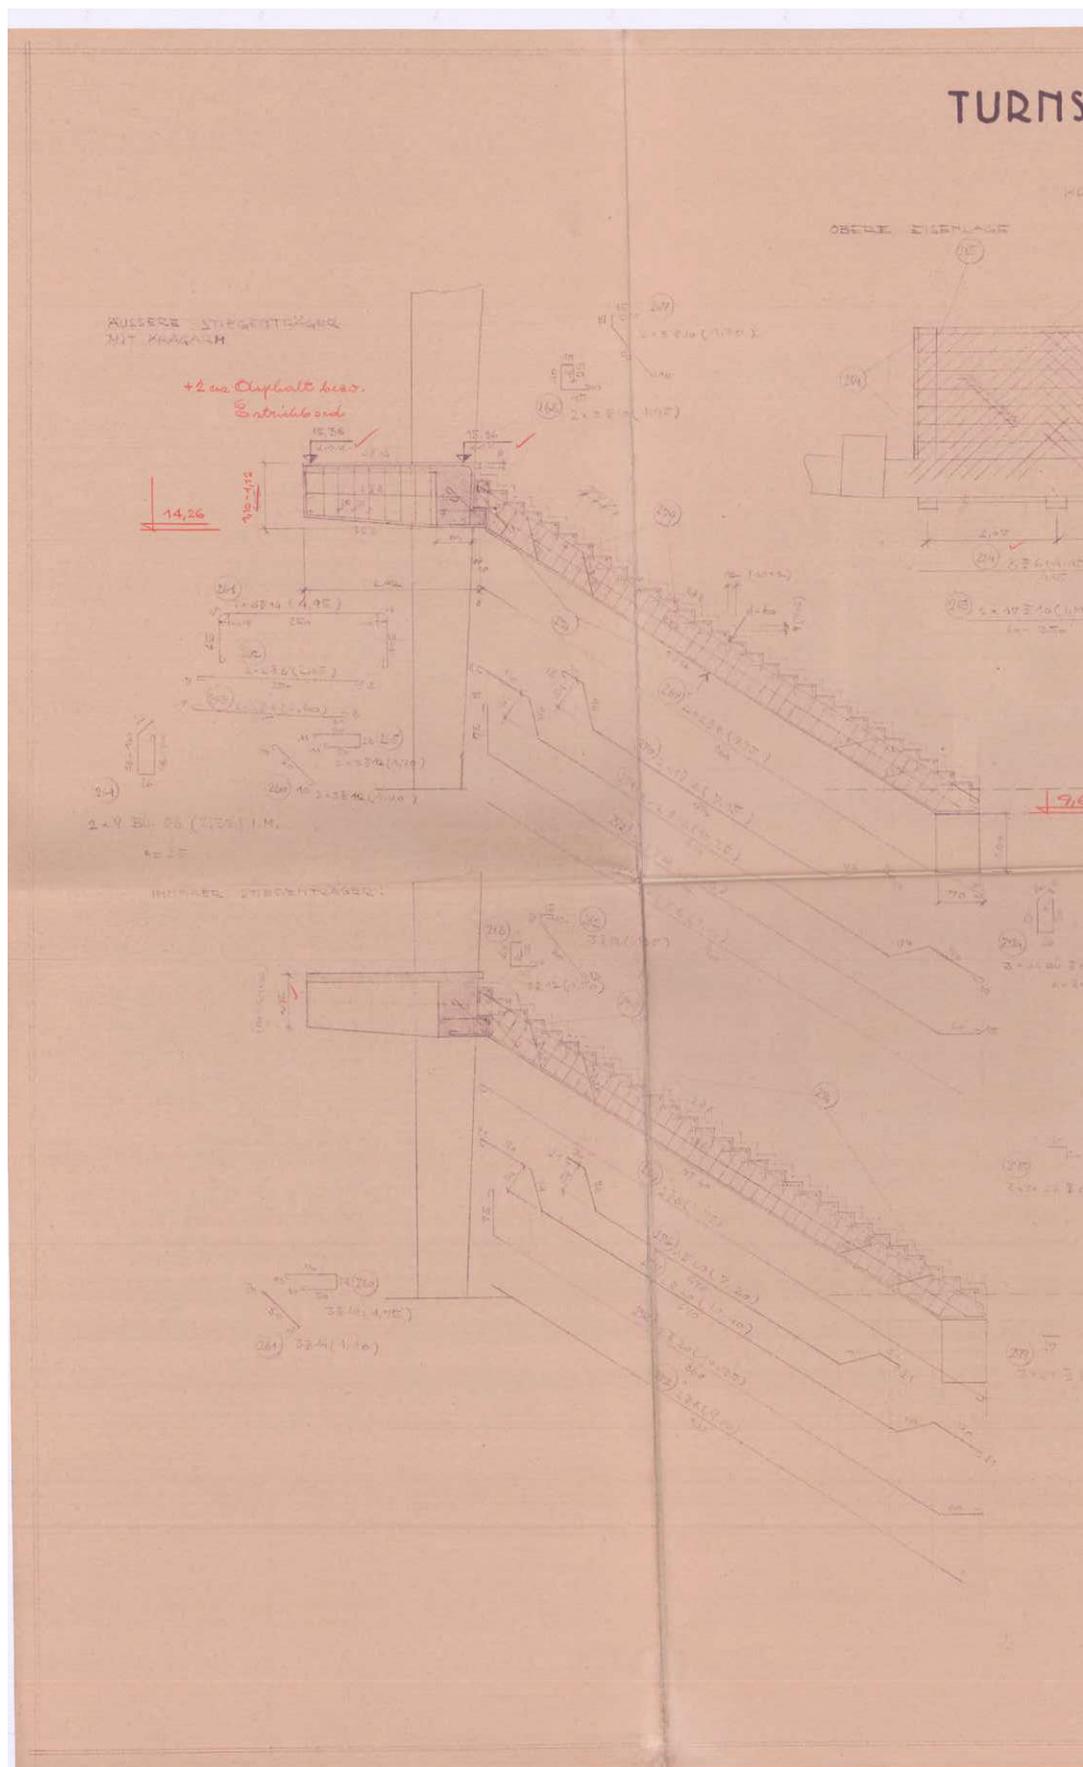

TURNHAALSTIEGE 1:50

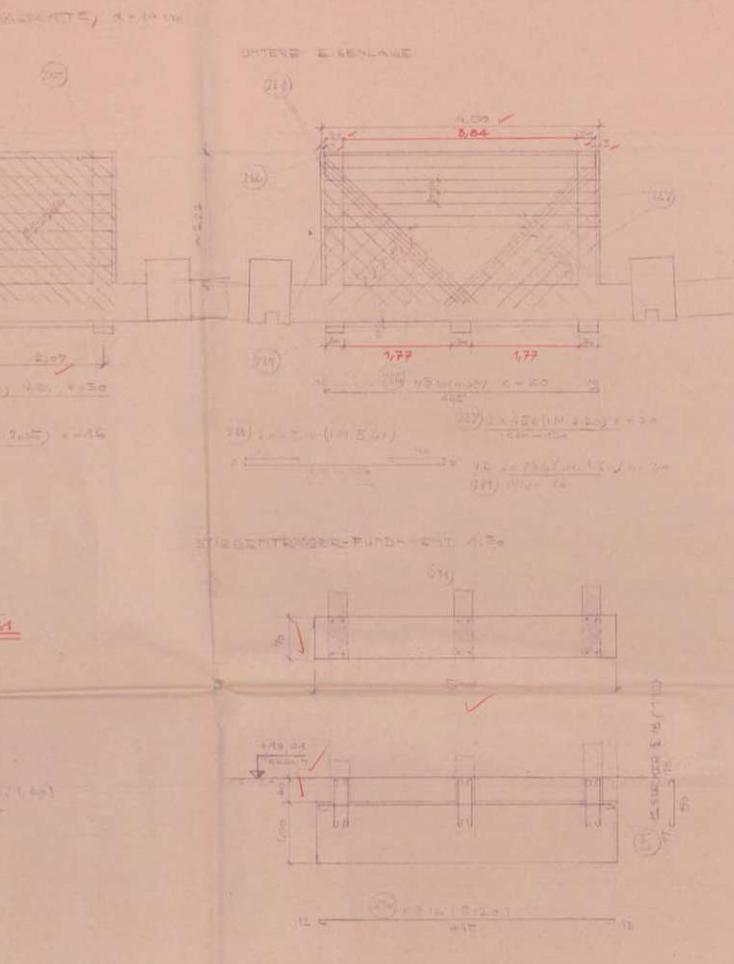

STADT. BAU

KANZLEI ORIGINAL

STAHLLISTE TORSTAU 4a:

No	Stück	Beschreibung	Längsmaß						
			1-2	1-3	2-3	2-4	3-4	3-5	4-5
1	1	Stange							
2	1	Stange							
BETON: B 300

KANZLEI-ORIGINAL

am 3.7.1957 *Schick*


!NATURMASSE NEHMEN!


!ARCHITEKTENPLAN BEACHTEN! N=17

DR. ING. ERNST SCHÖNKA ARCHITECTEN- u. INGENIEURBÜRO WILHELMSTRASSE 5 TEL. 0185 2374		Zeichnung: 1:50
STADIONAUSBAU		
Datum: <i>3.7.57</i> Blatt: <i>MA</i> P. Nr. 986/88		TURNHAALSTIEGE BEWEHRUNGSPLAN


DAS WIENER ERNST HAPPEL STADION

KAPITEL 2_Buch 3 | ARCHIVMATERIAL INKL. QUELLEN UND BEZÜGE

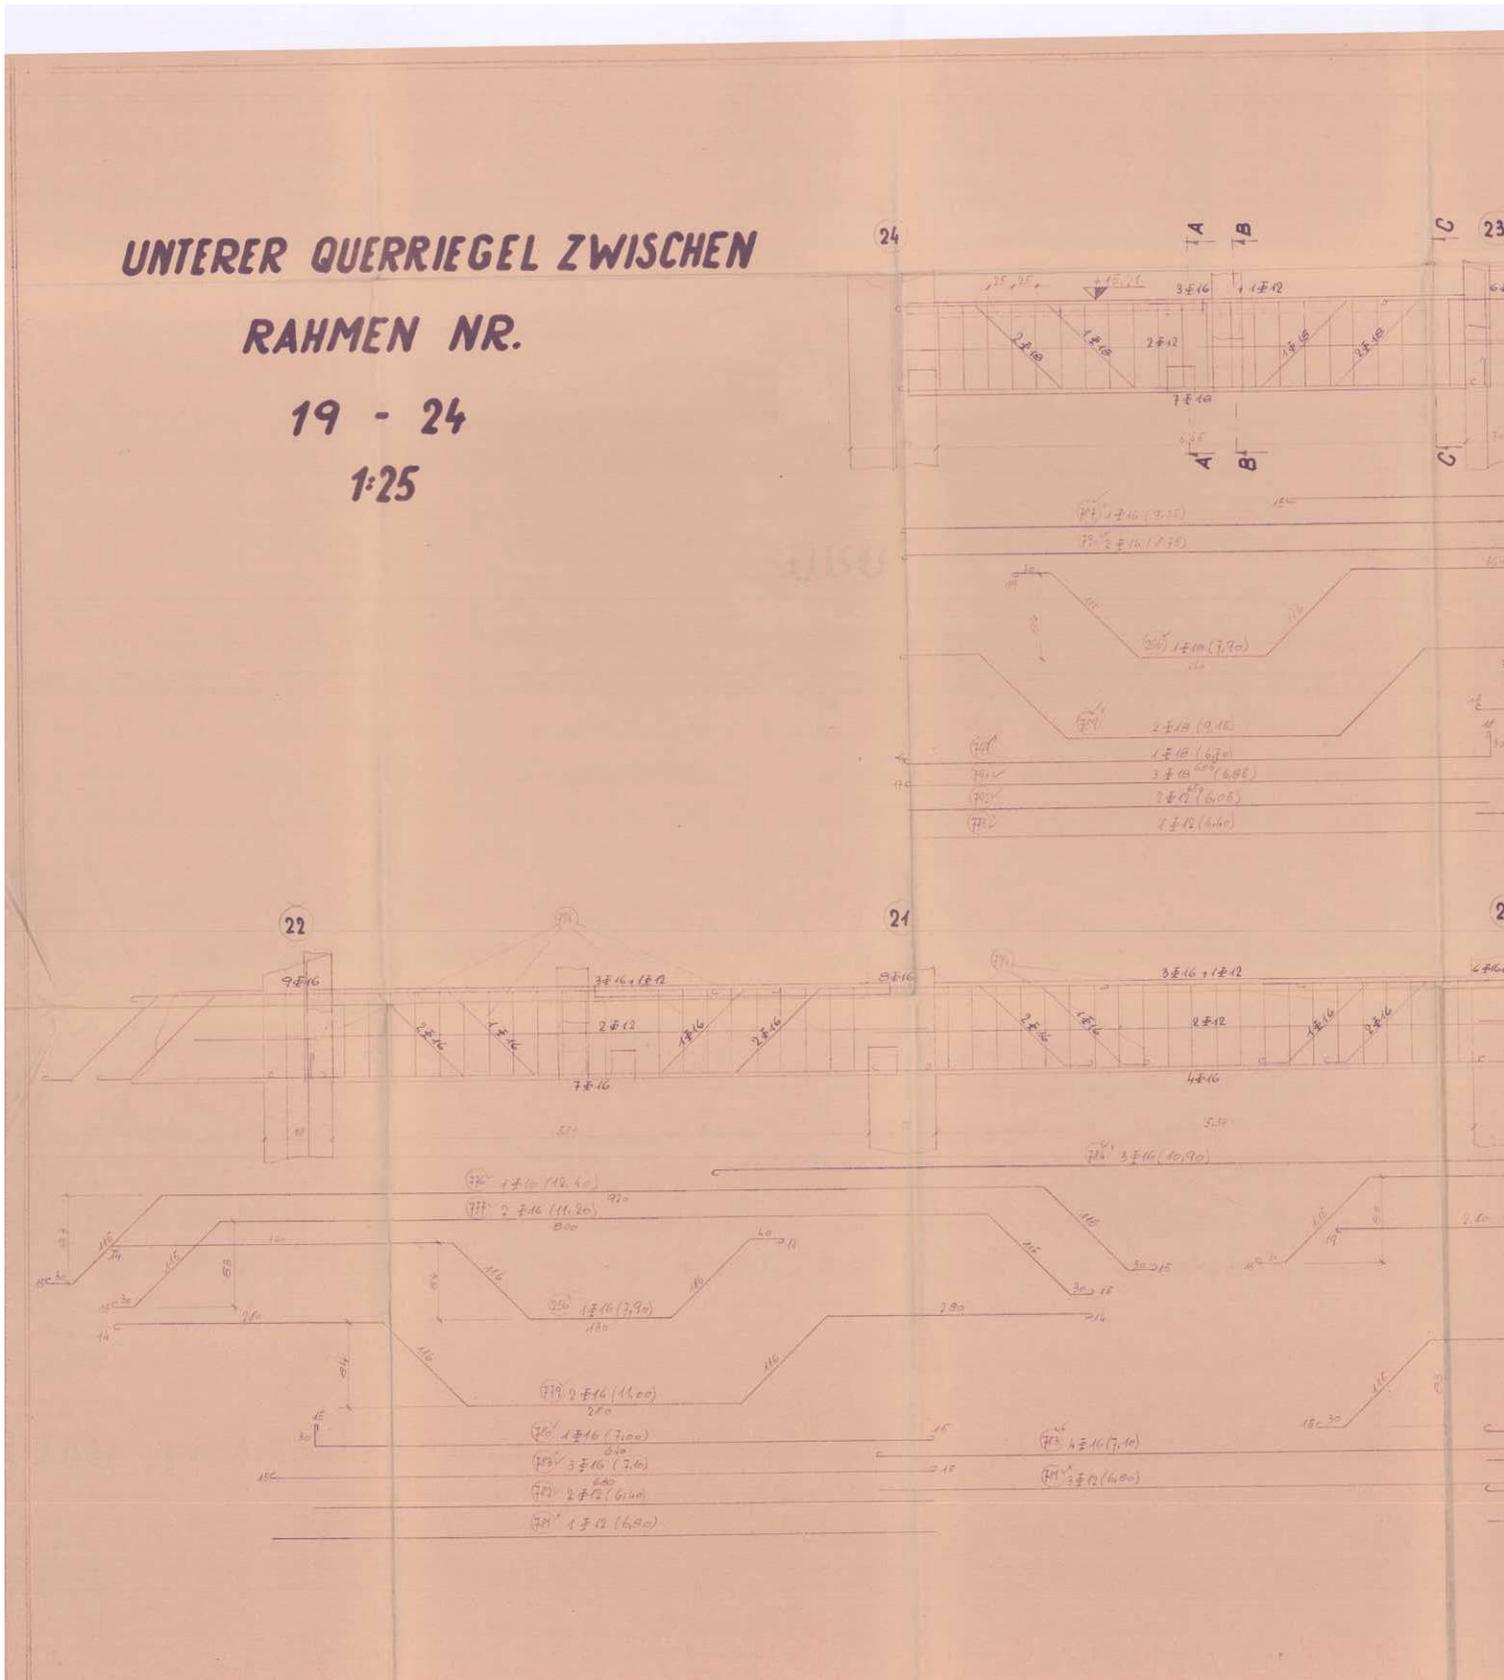


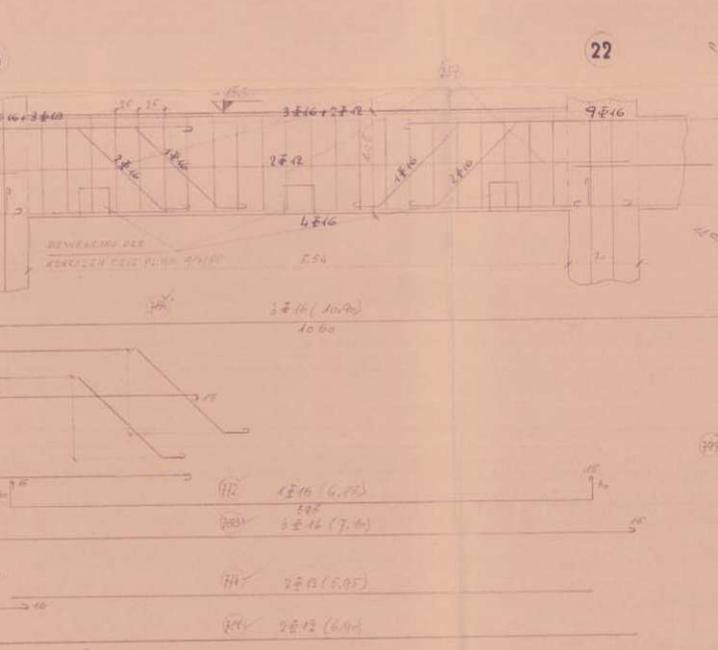

22

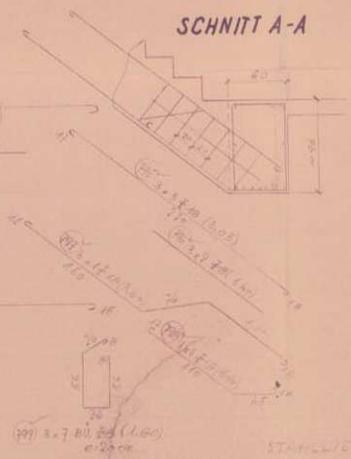


SCHNITT A-A

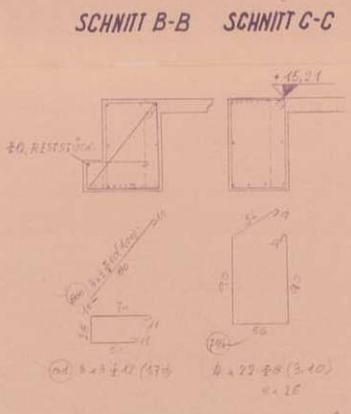

SCHNITT B-B

SCHNITT C-C

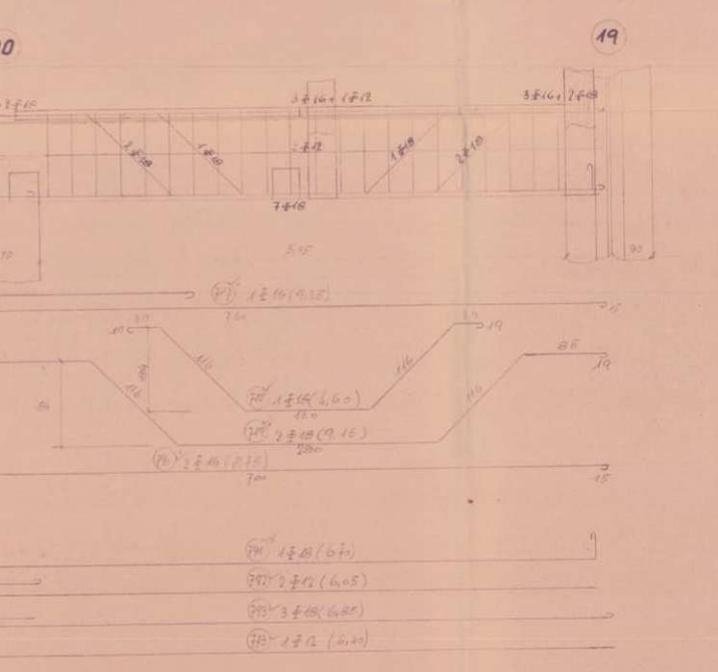

19

Table titled 'STÄHLE/STE TORSTÄH. 40' with columns for position, type, quantity, and weight. It lists various reinforcement bars and their specifications.

BETON: B 300

NATURMASSE NEHMEN!


STÄDT. BAUBÜRO


BEWEHRUNG GILT AUCH FÜR DEN QUERRIEGEL ZWISCHEN DEN BAUKÄMPEN NR 23-29 IM SEKTOR D

Project information table with fields for drawing title, date, scale, and project name: STADION-ZUBAU SEKTOR G UNTERER QUERRIEGEL MIT TURNHAUS STIEGE BEWEHRUNGSPLAN.

DAS WIENER ERNST HAPPEL STADION


KAPITEL 2_Buch 3 | ARCHIVMATERIAL INKL. QUELLEN UND BEZÜGE

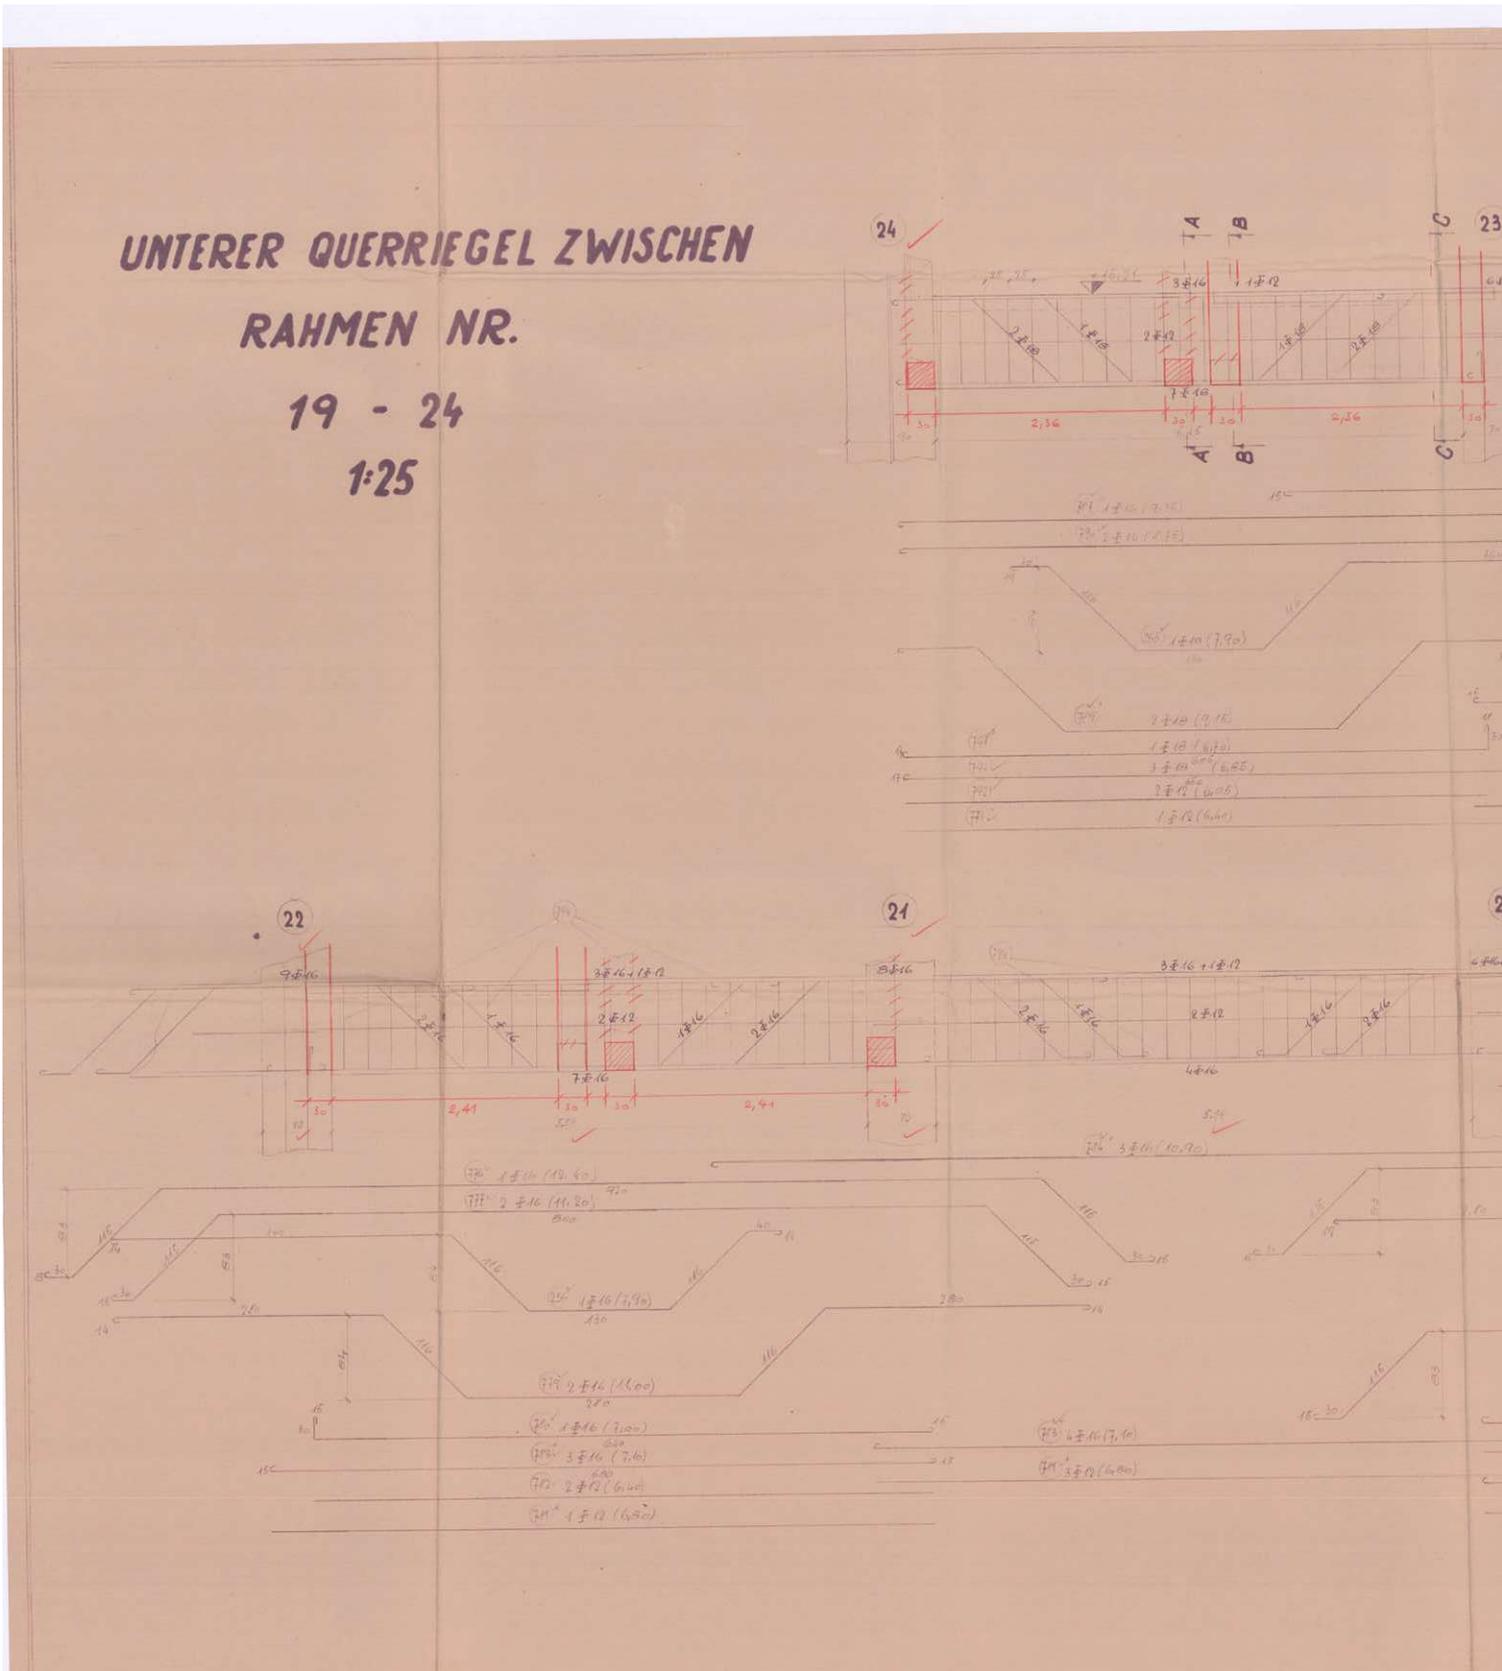

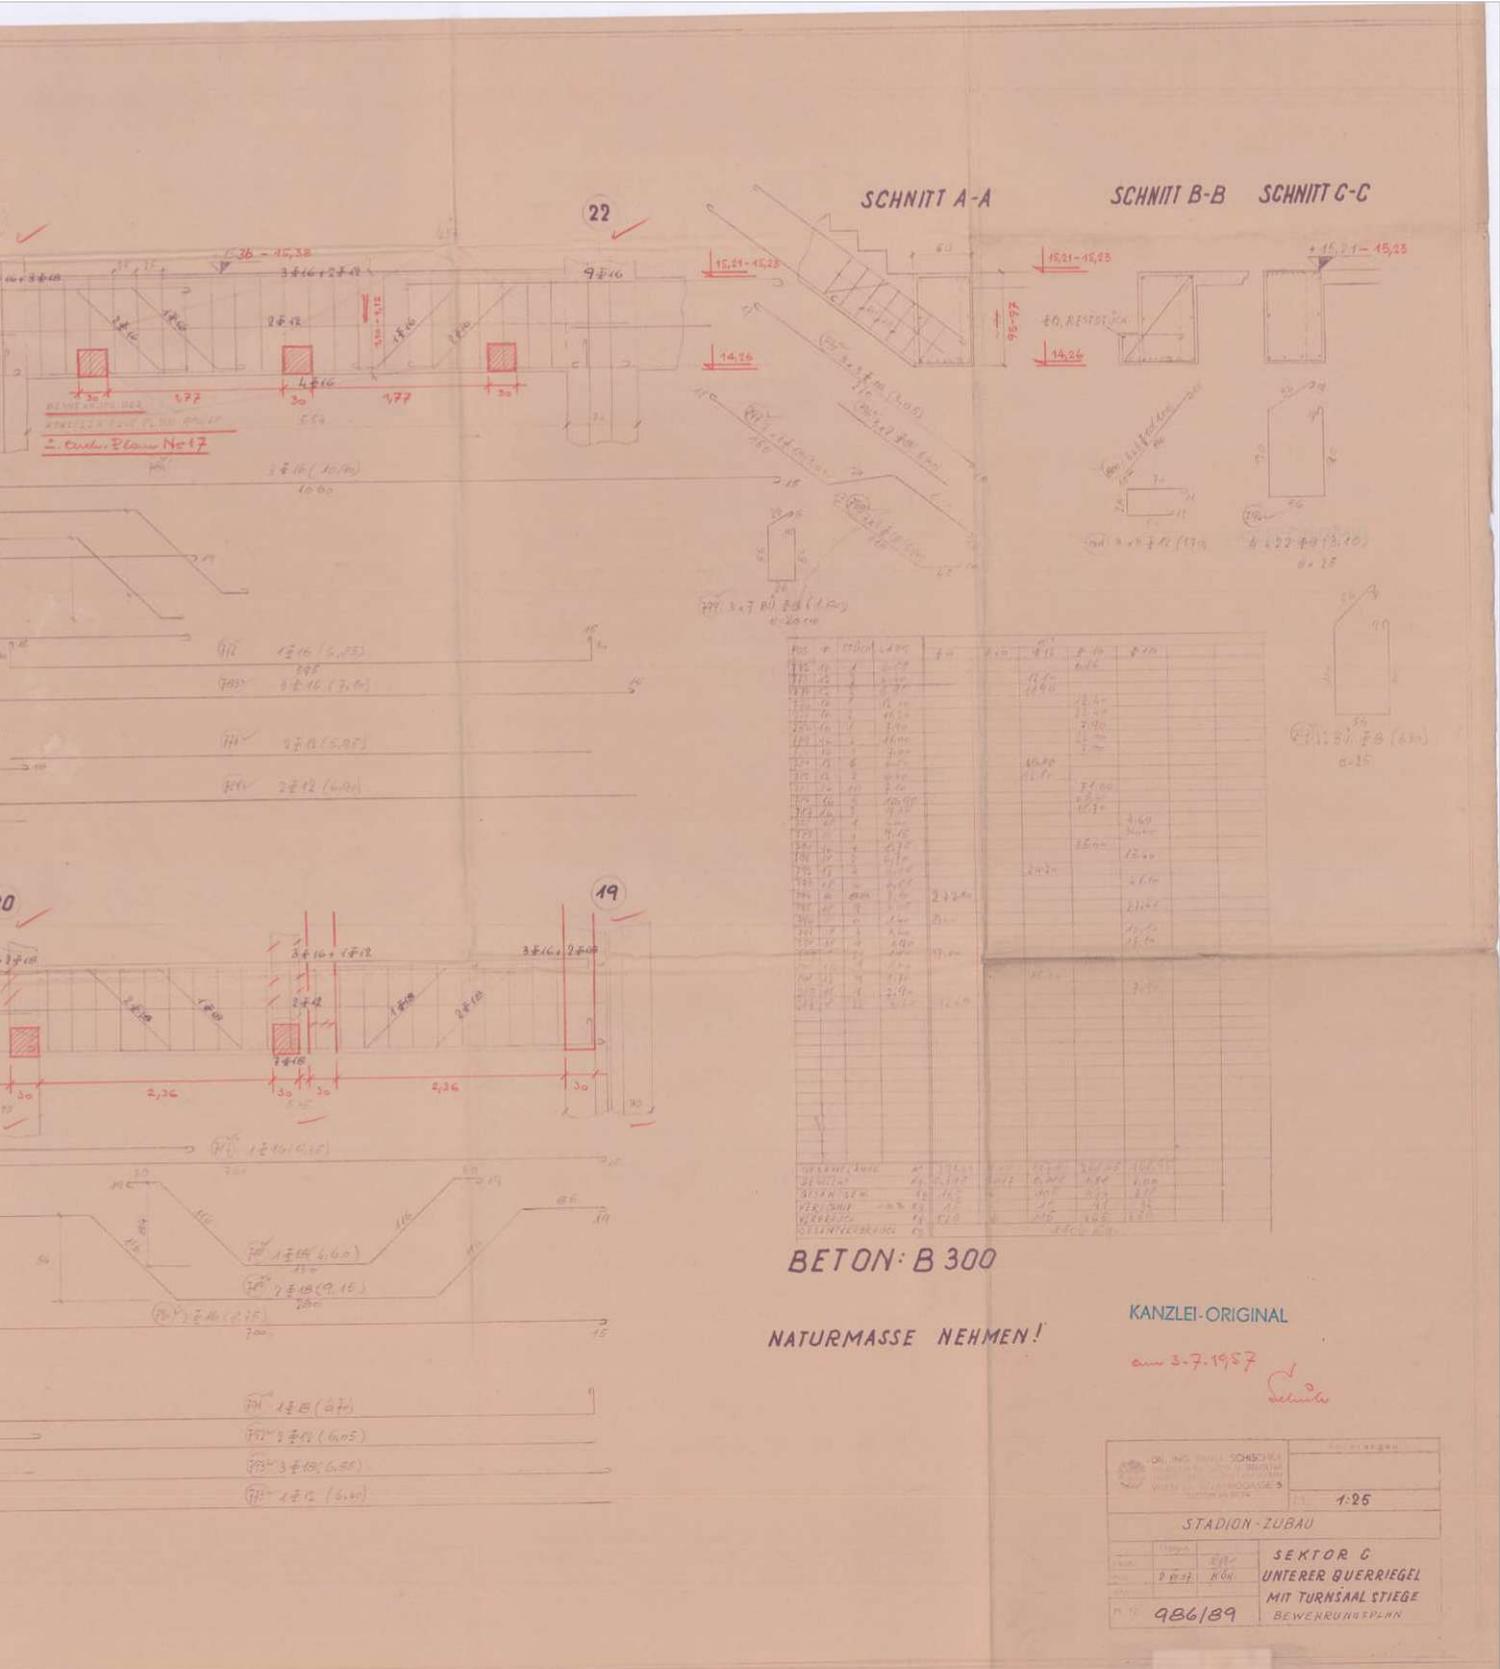


DAS WIENER ERNST HAPPEL STADION

KAPITEL 2_Buch 3 | ARCHIVMATERIAL INKL. QUELLEN UND BEZÜGE

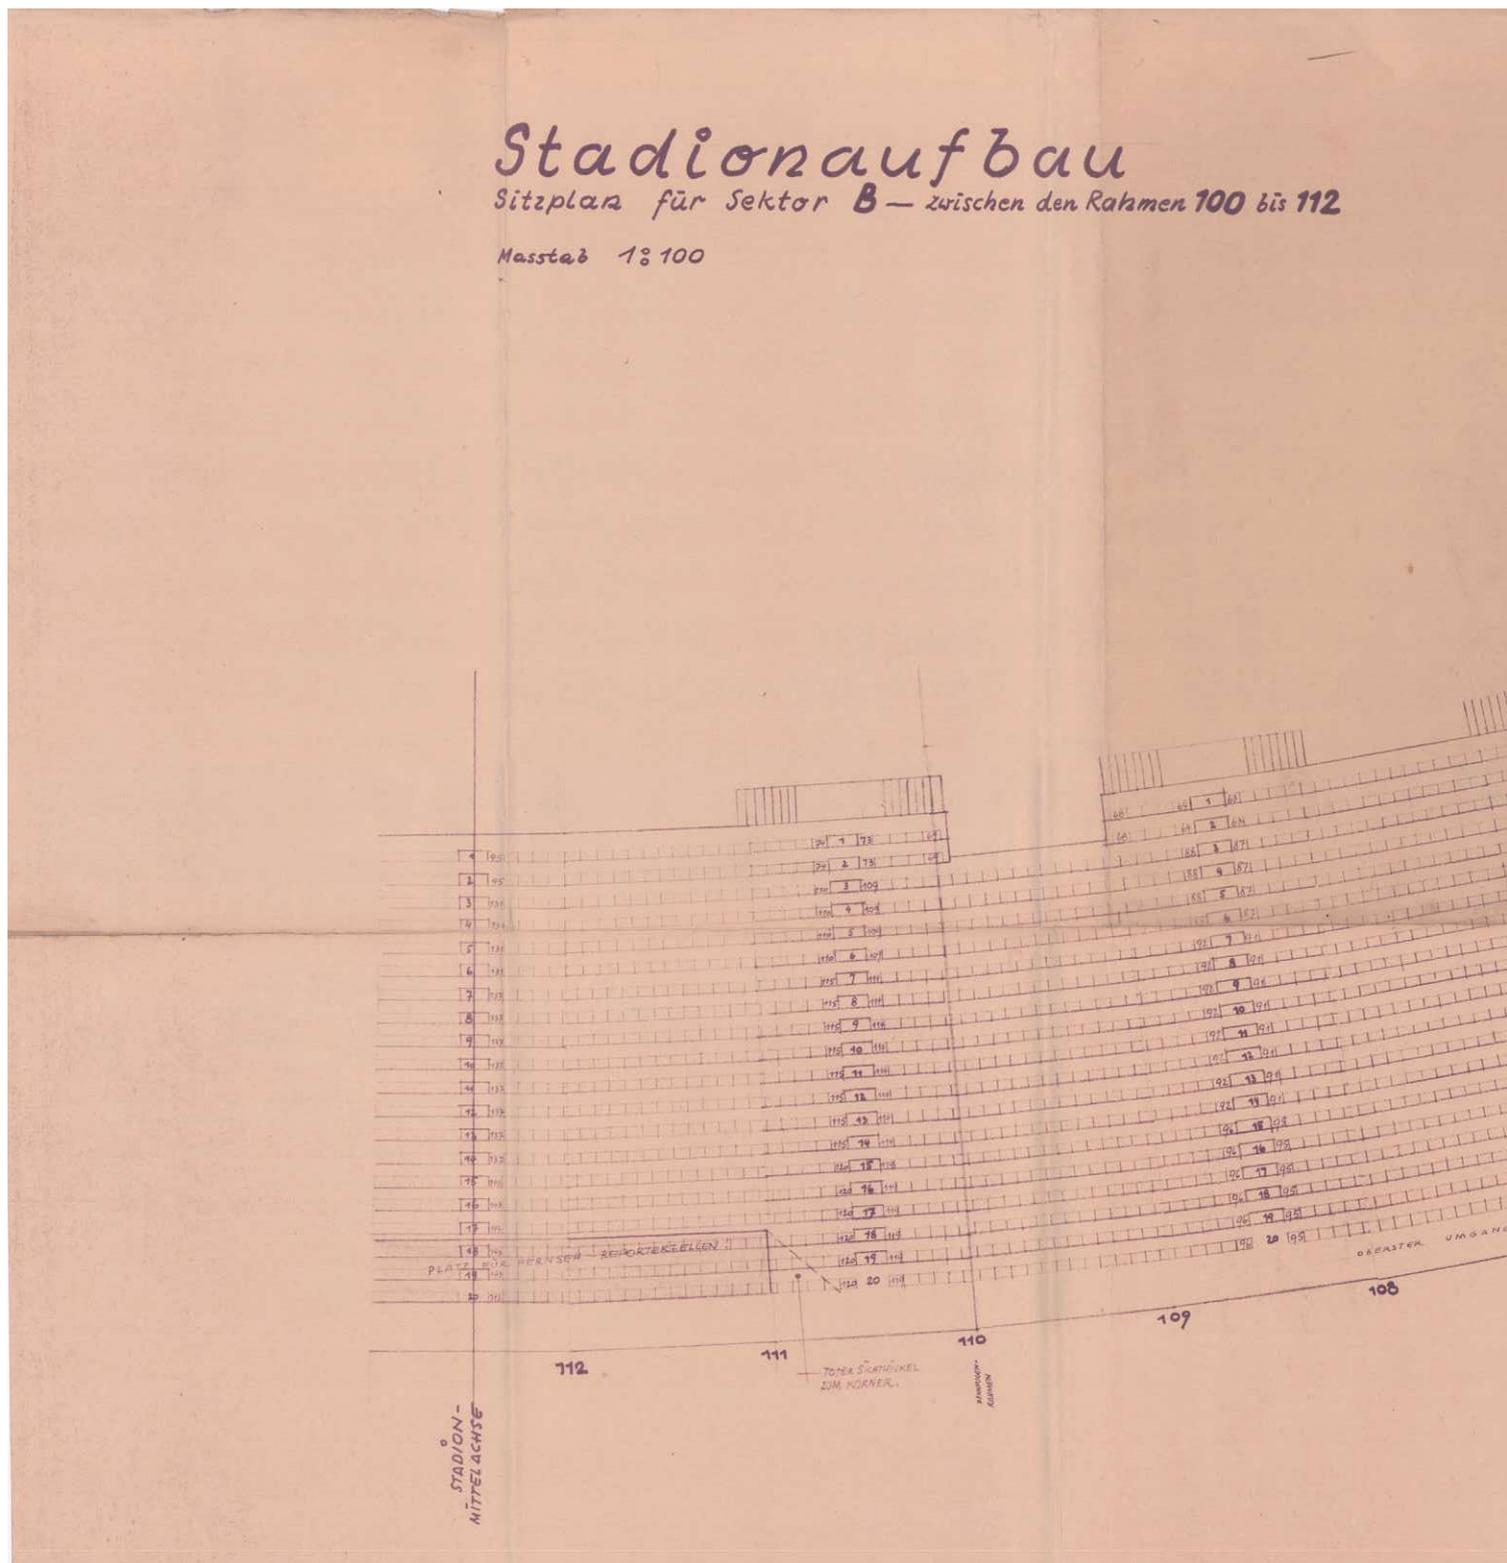


Fa Jakob

BLATT NR. 74

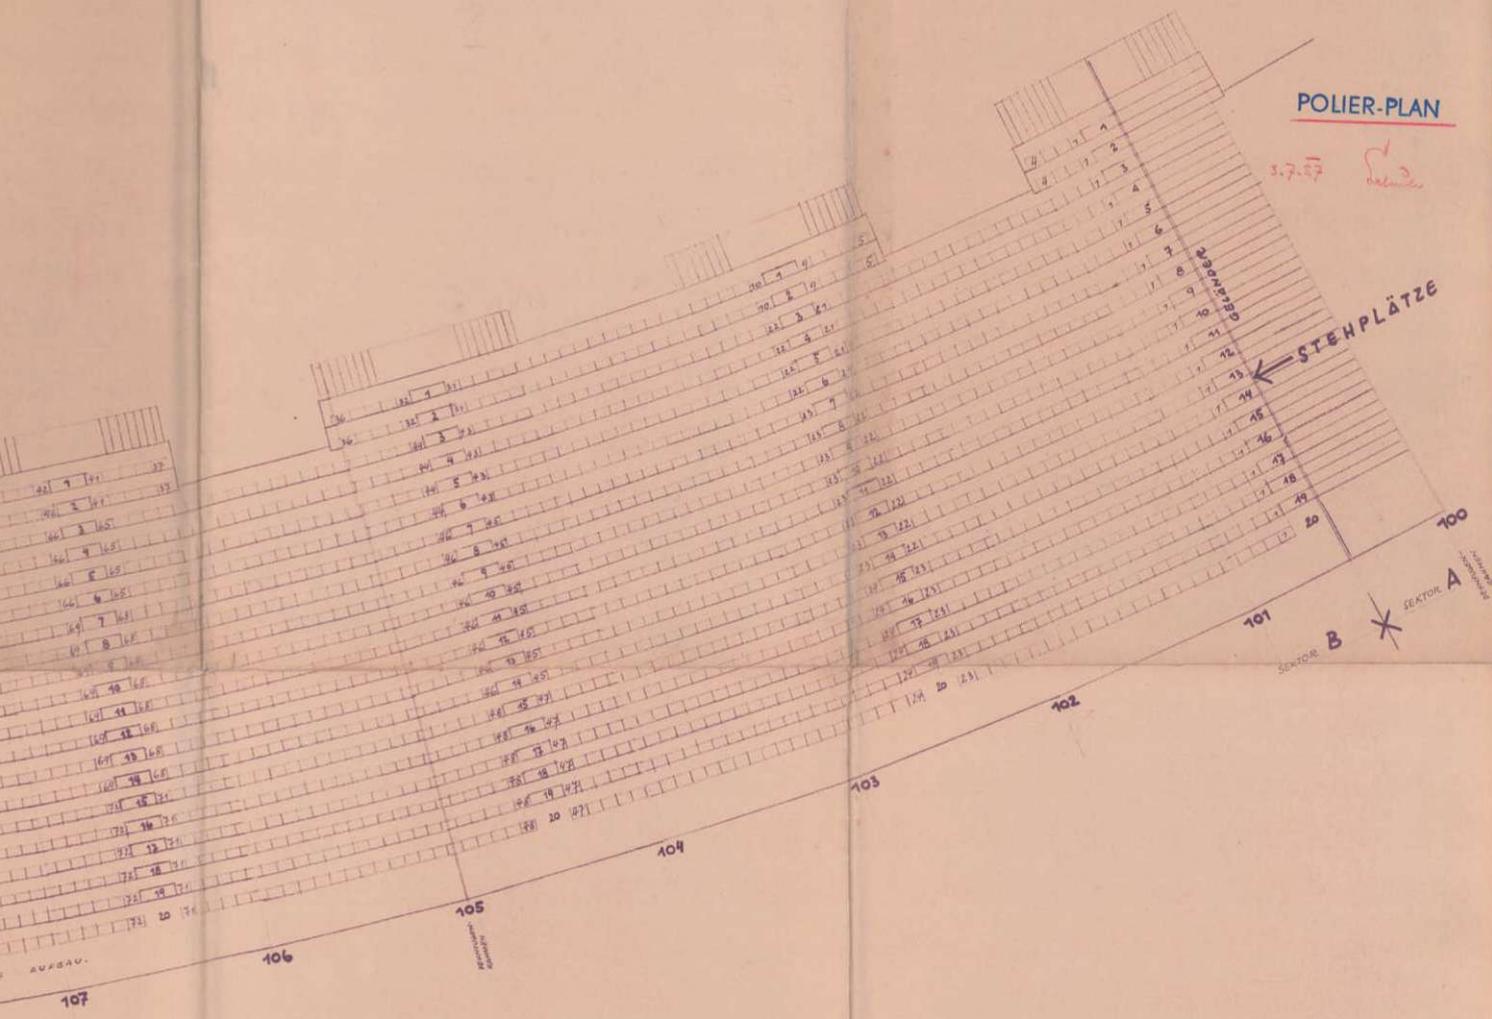


Planverfasser:
Arch. Prof. Theodor SCHÖLL

3. VI. 1957

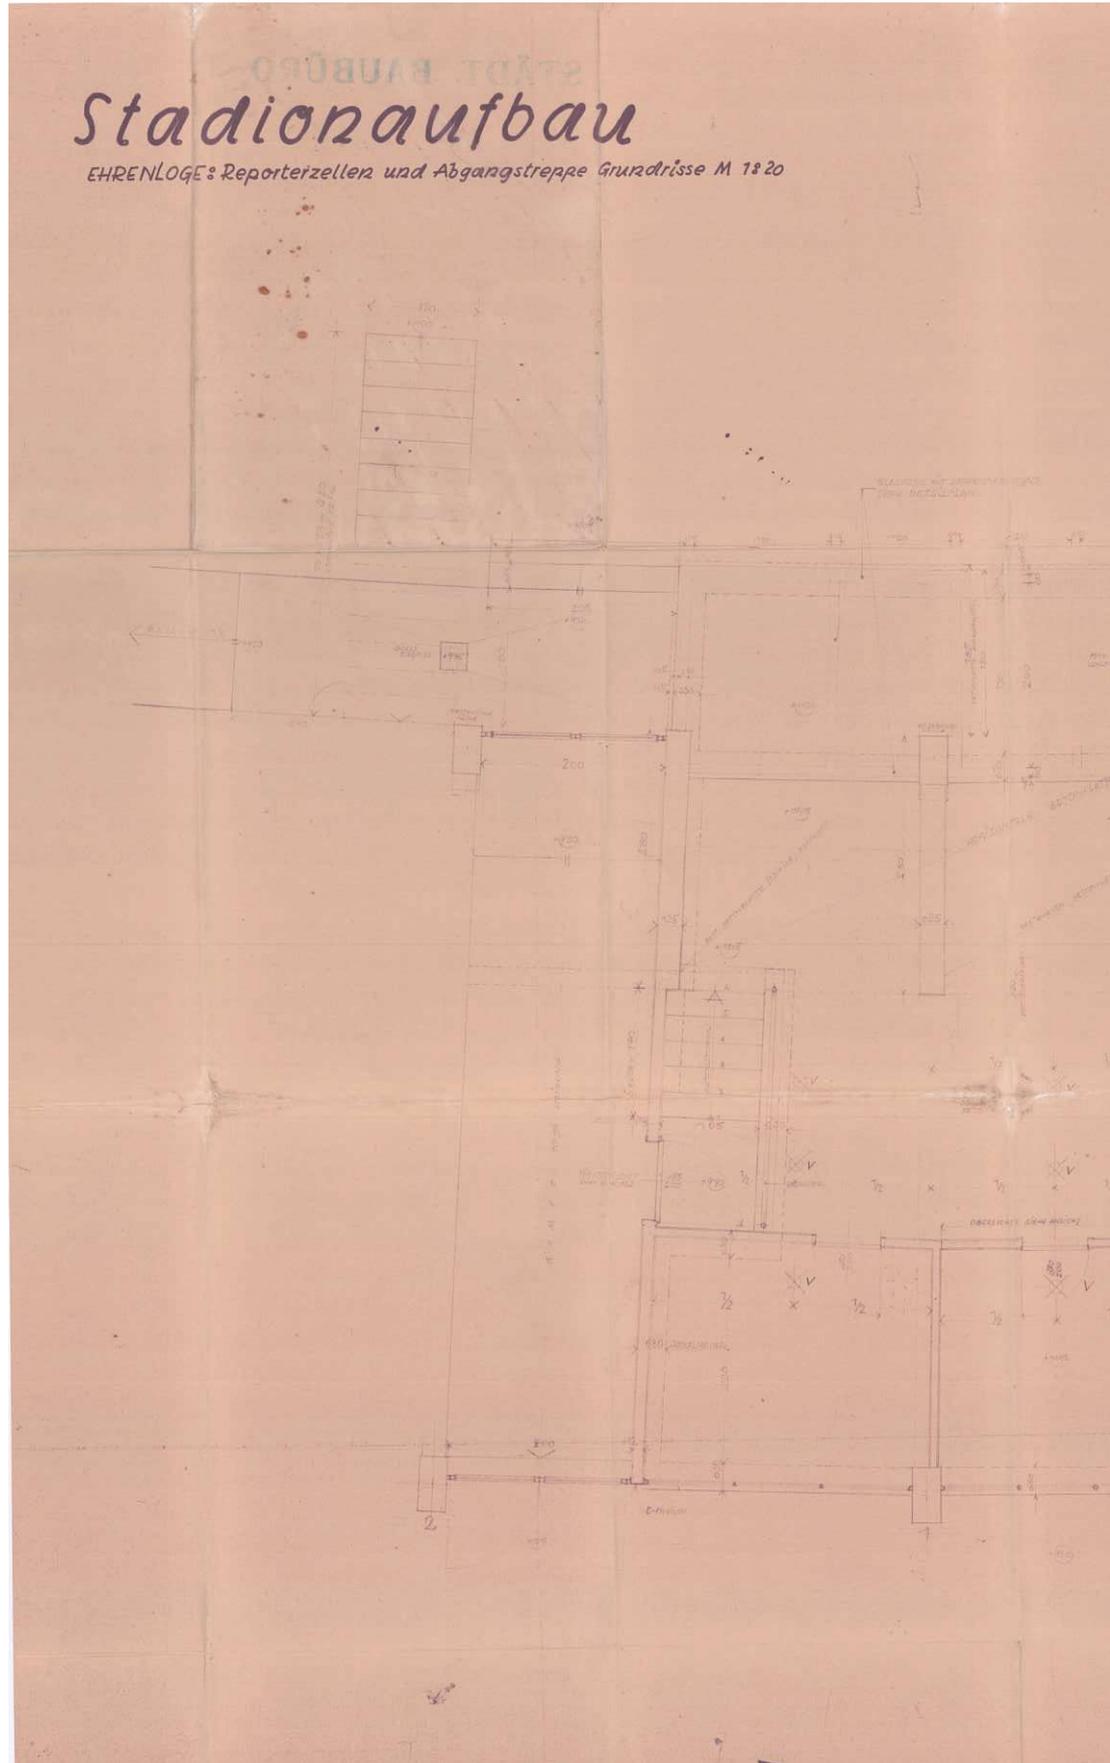

BL. NR. 84. a
ERGÄNZ AM 27. VII. 57.

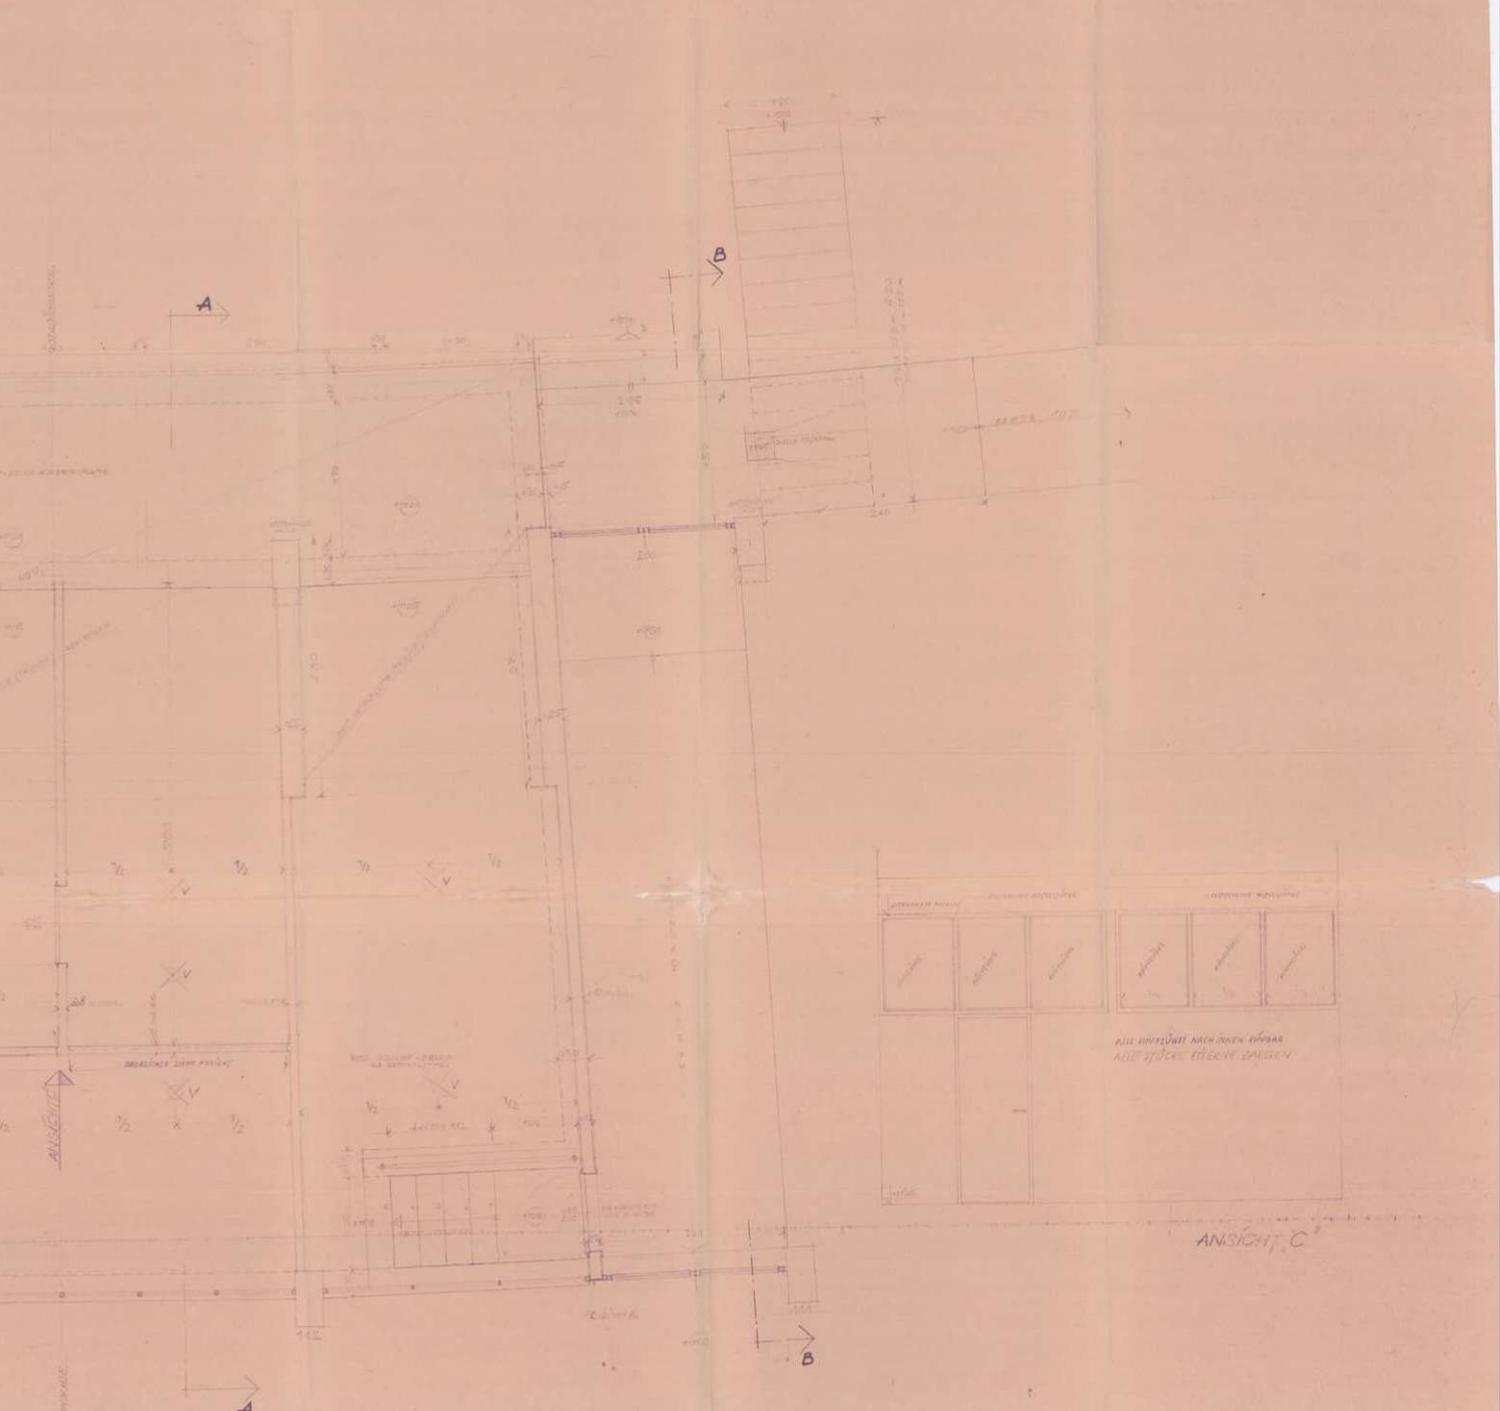


V-VENTILATION NACH ARCH. NR. 85

ANSICHT C

Planzeichner
Arch. Prof. Theodor SCHÖLL
5. VII. 1957.

DAS WIENER ERNST HAPPEL STADION

KAPITEL 2_Buch 3 | ARCHIVMATERIAL INKL. QUELLEN UND BEZÜGE

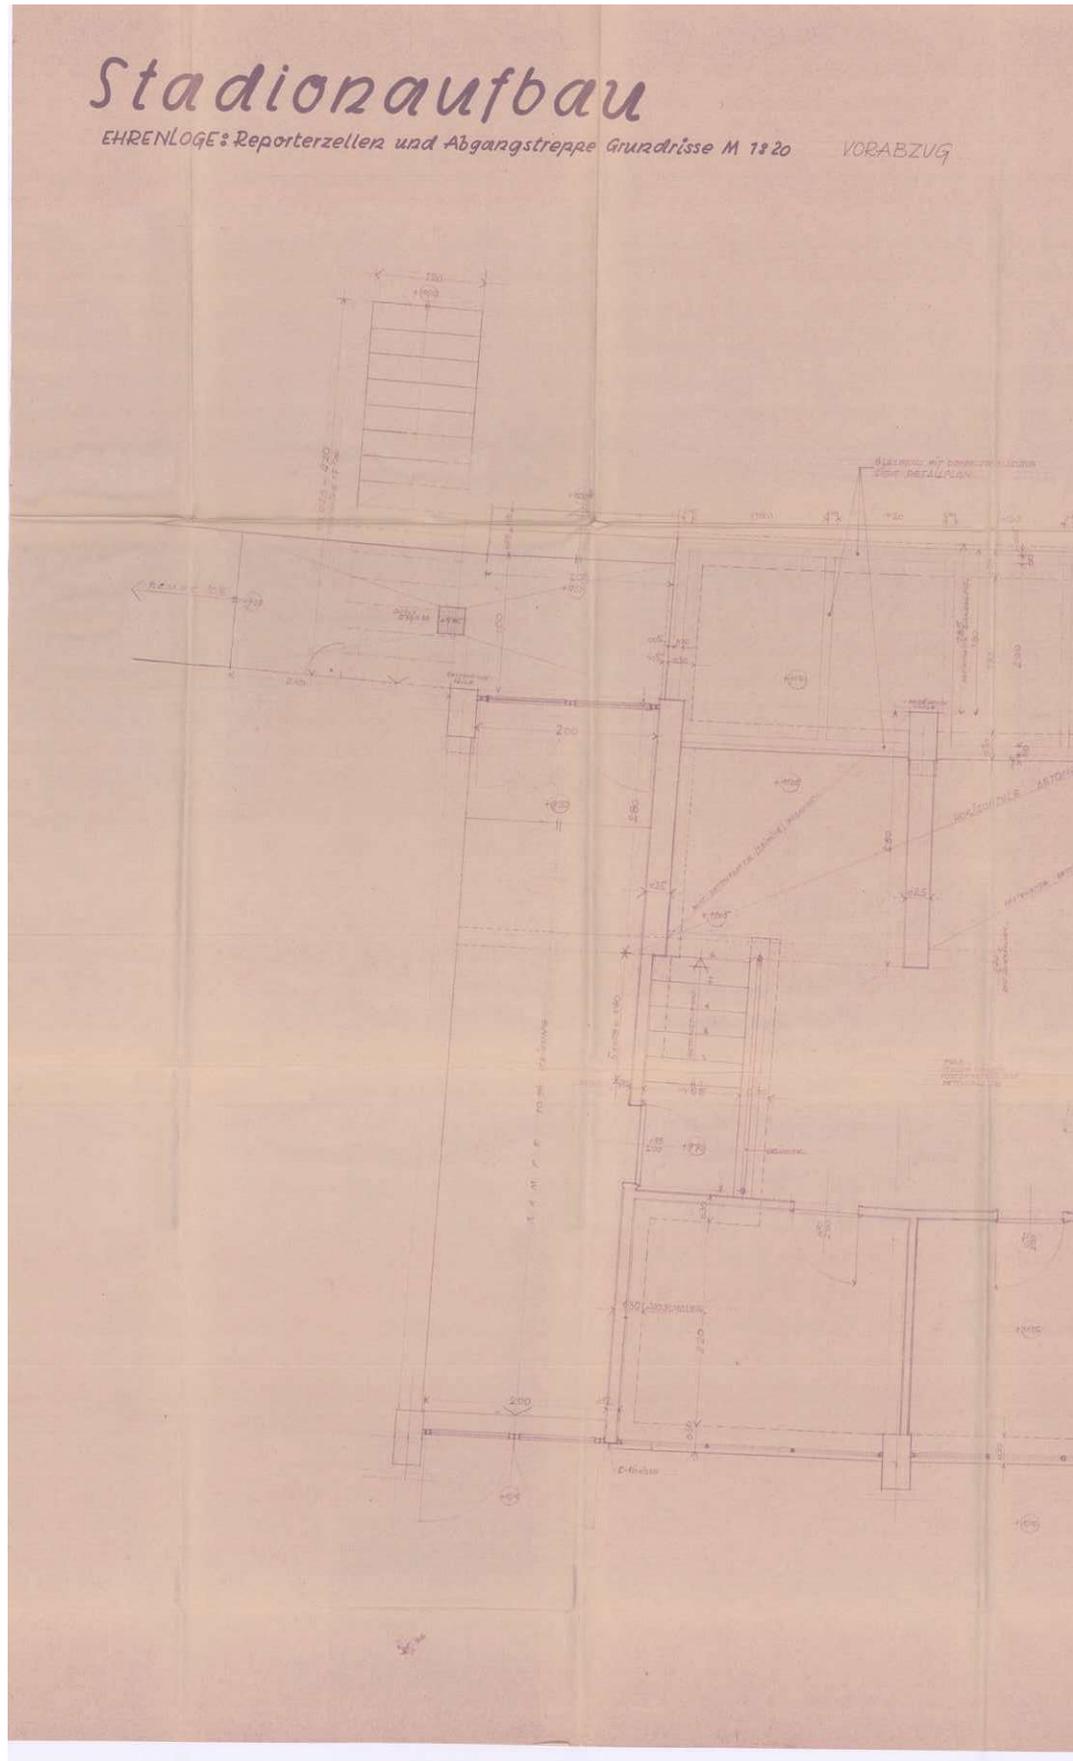


1957_07_05-Blatt 84-Arch Schöll-Ehrenloge Reporterzellen u Abgangstreppe Grundr-Ausführungspl.pdf


Bl. NR. 84.




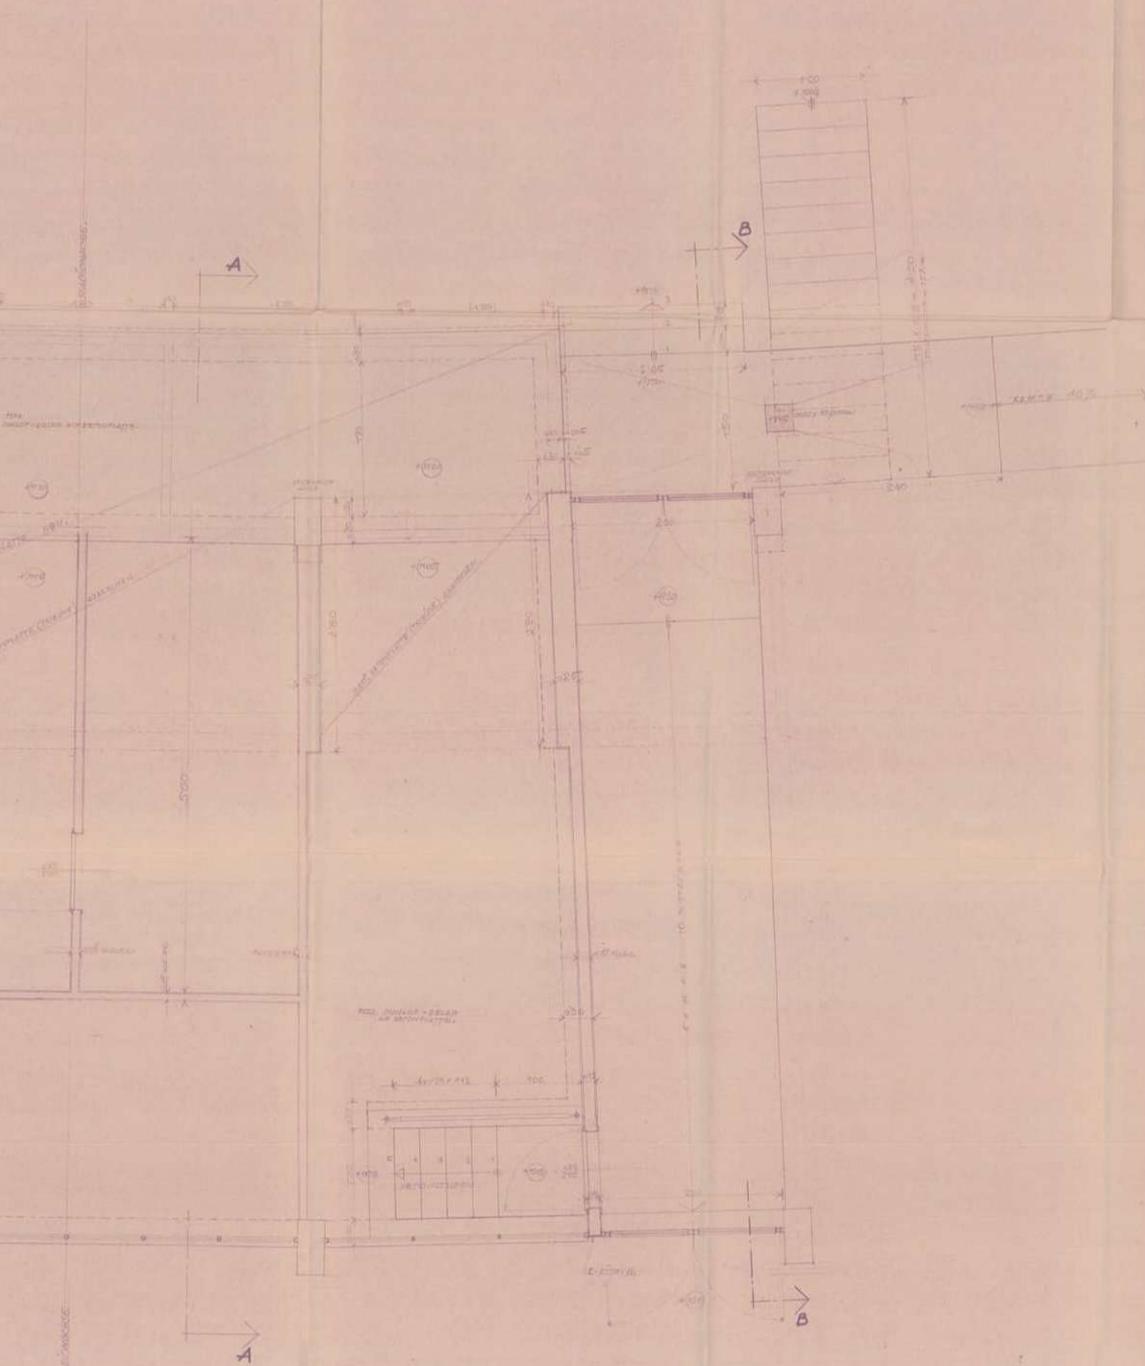

Planoerfassers
Arch. Prof. Theodor SCHÖLL
5. VIII. 1953.

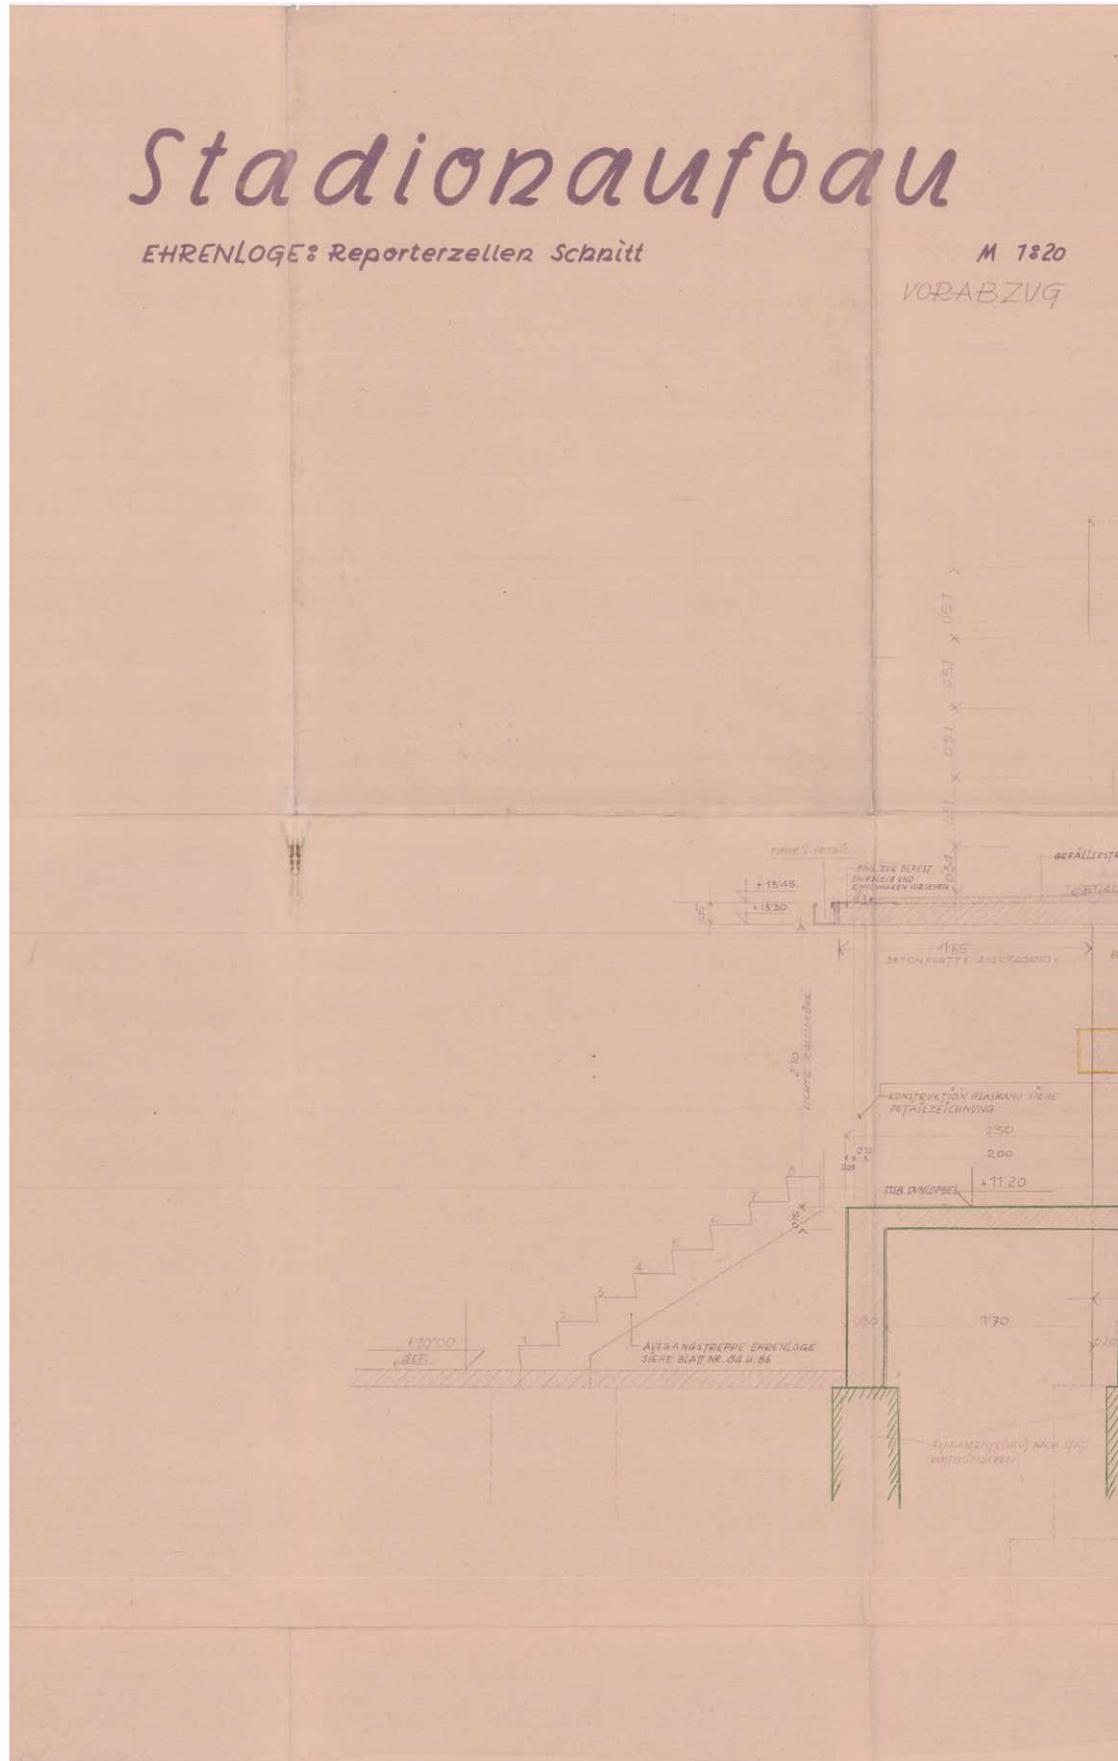


Bl. NR. 85.

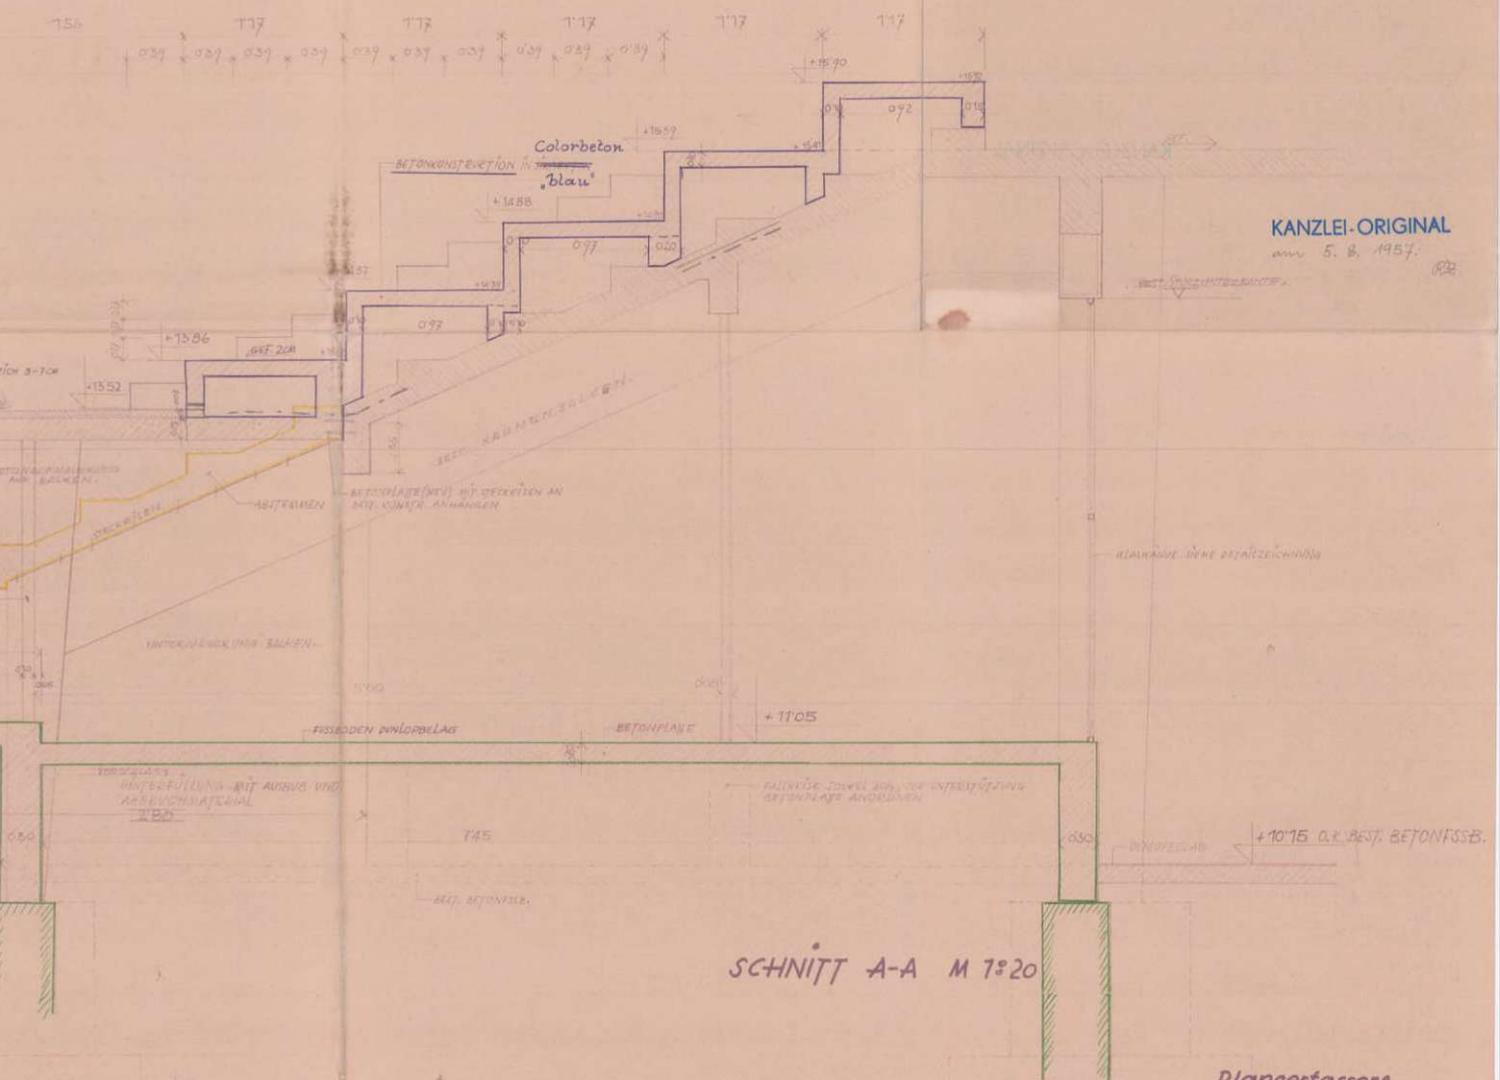


KANZLEI-ORIGINAL
am 5. 8. 1957.

Planoerfassers
Arch. Prof. Theodor SCHÖLL
5. VII. 1957.

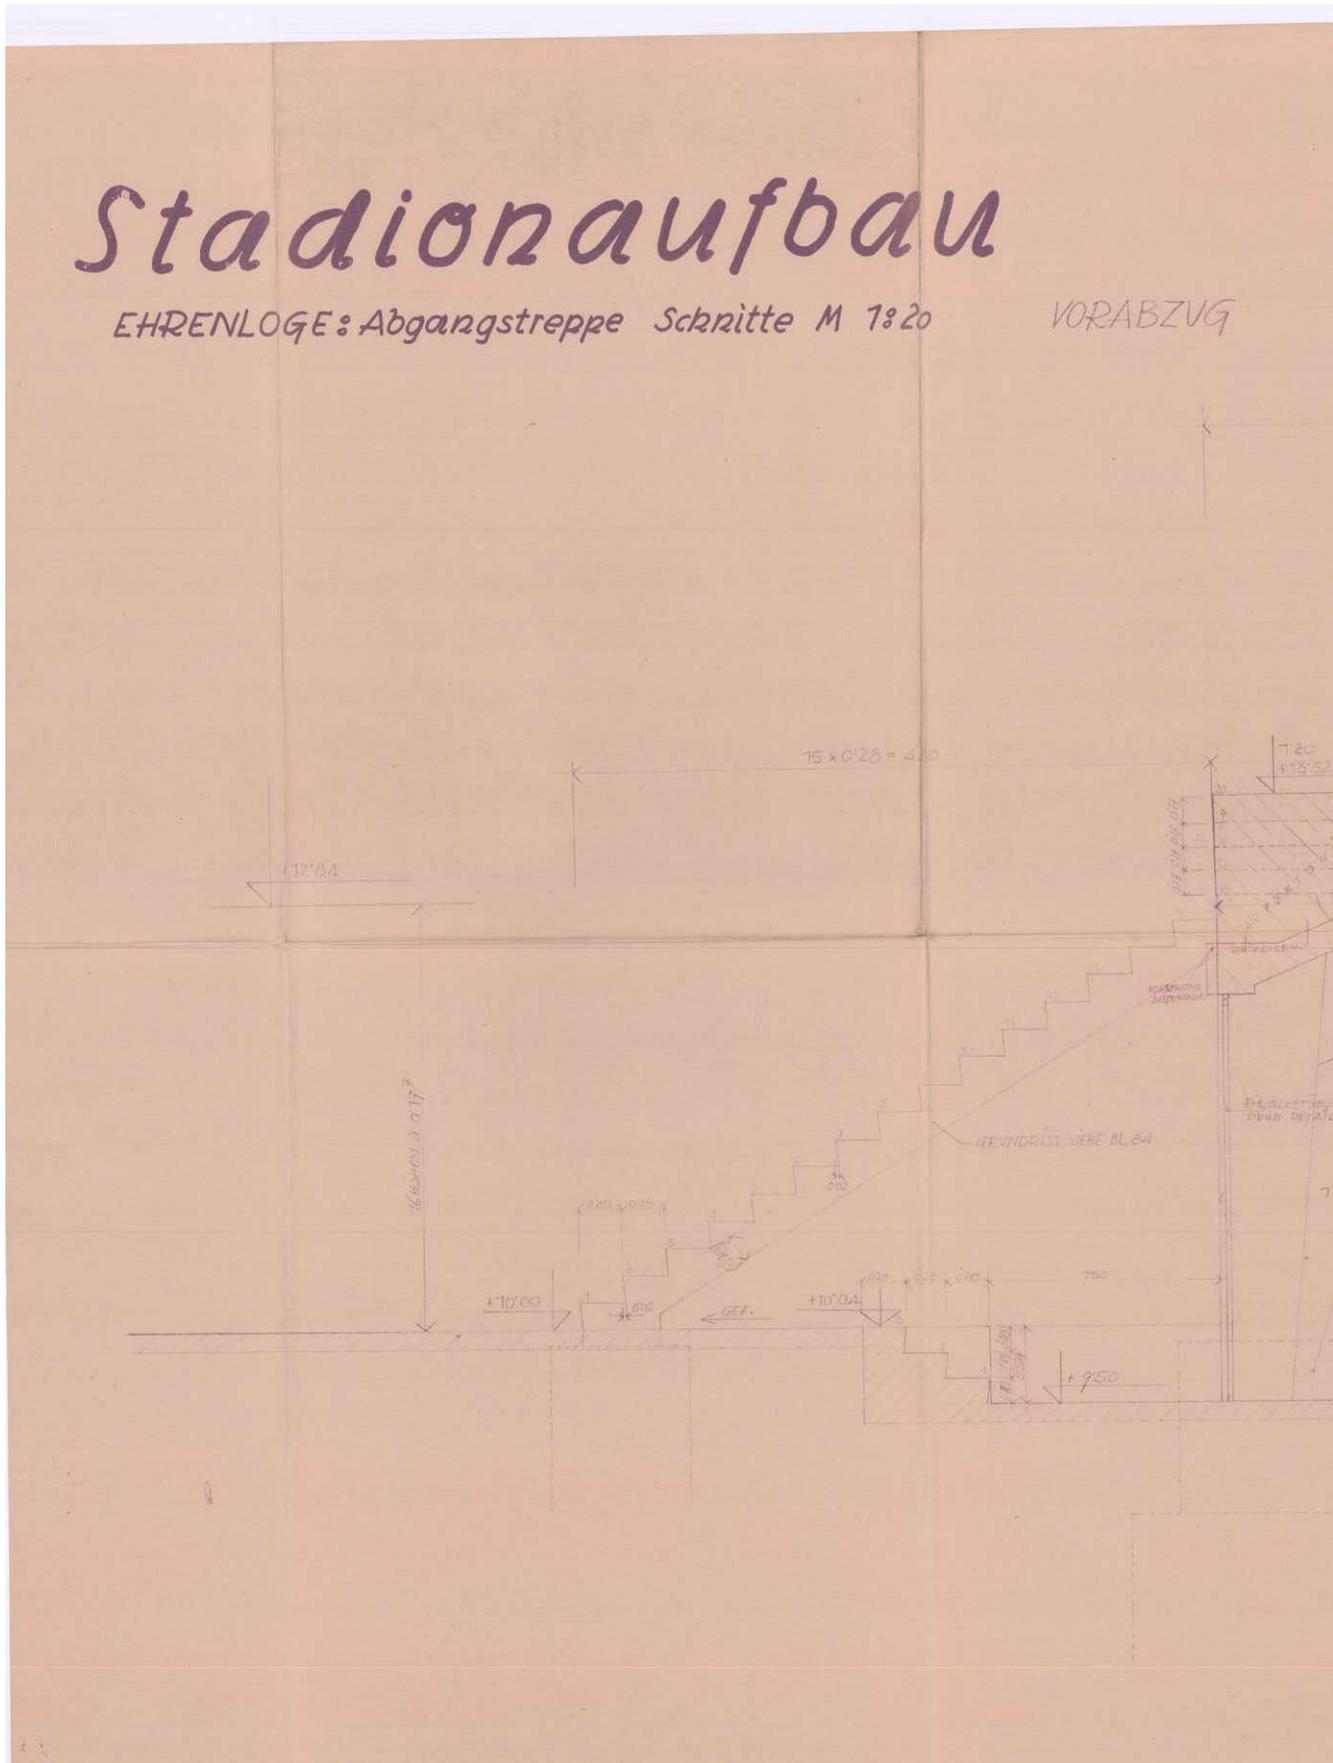

BL. NR. 86

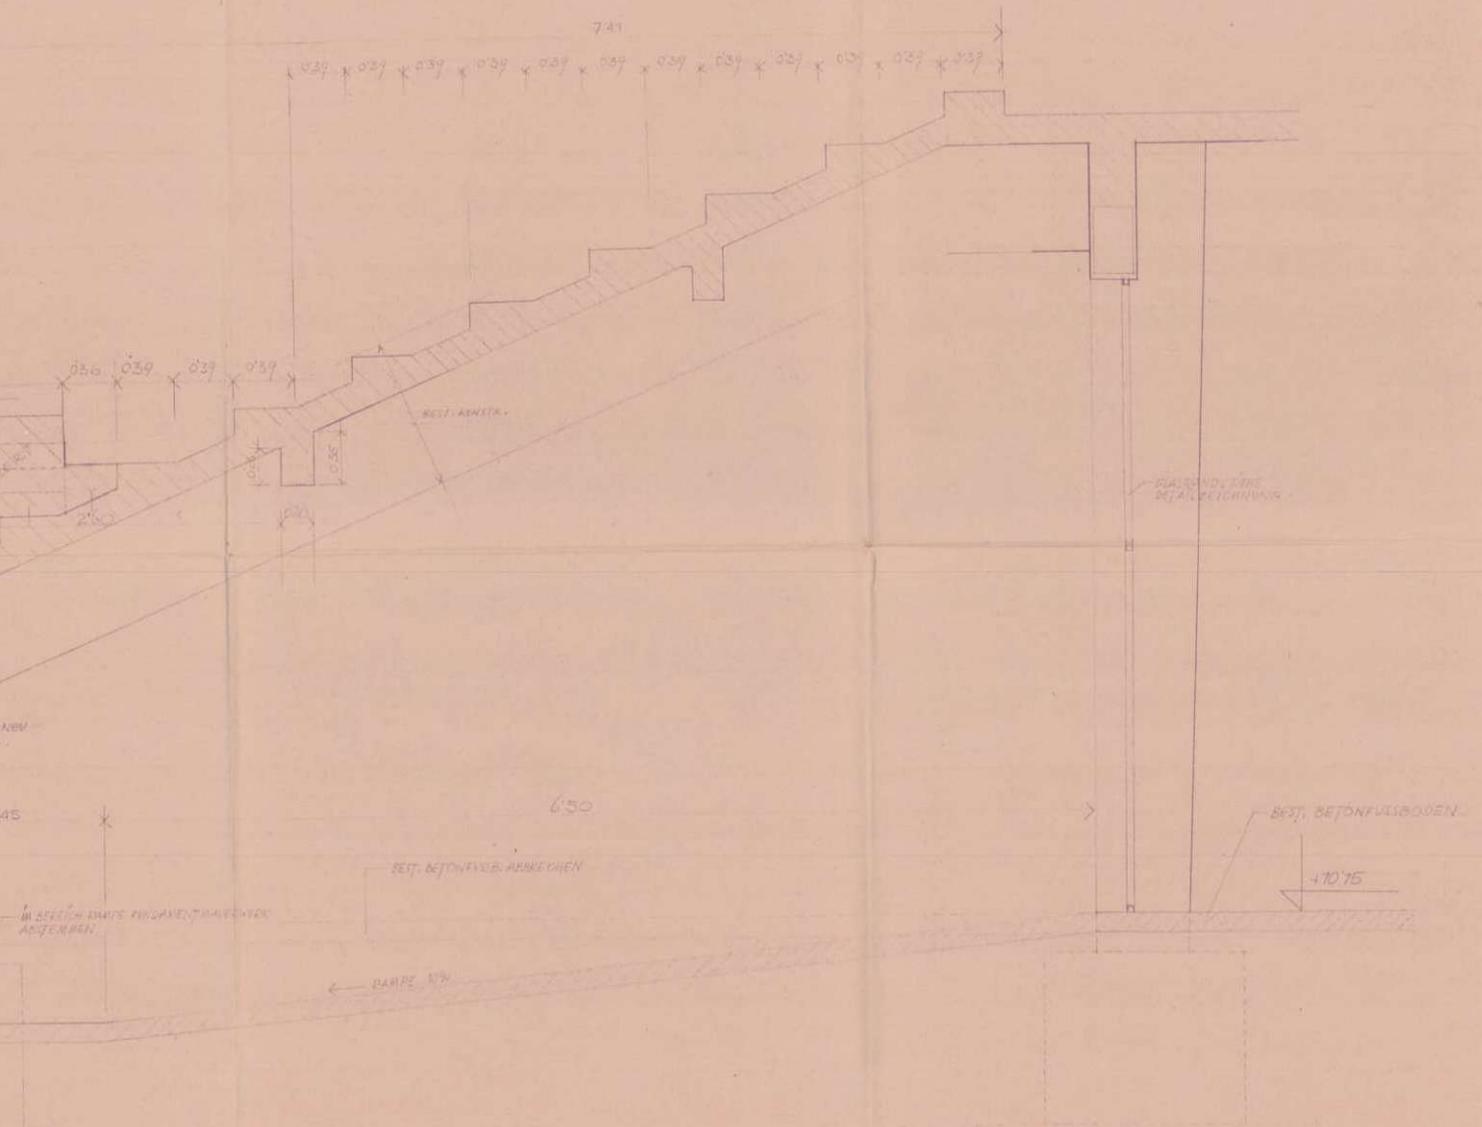


SCHNITT B-B M 1:20

Planverfasser:
Arch. Prof. Theodor SCHÖLL
5. VII. 57.

DAS WIENER ERNST HAPPEL STADION

KAPITEL 2_Buch 3 | ARCHIVMATERIAL INKL. QUELLEN UND BEZÜGE

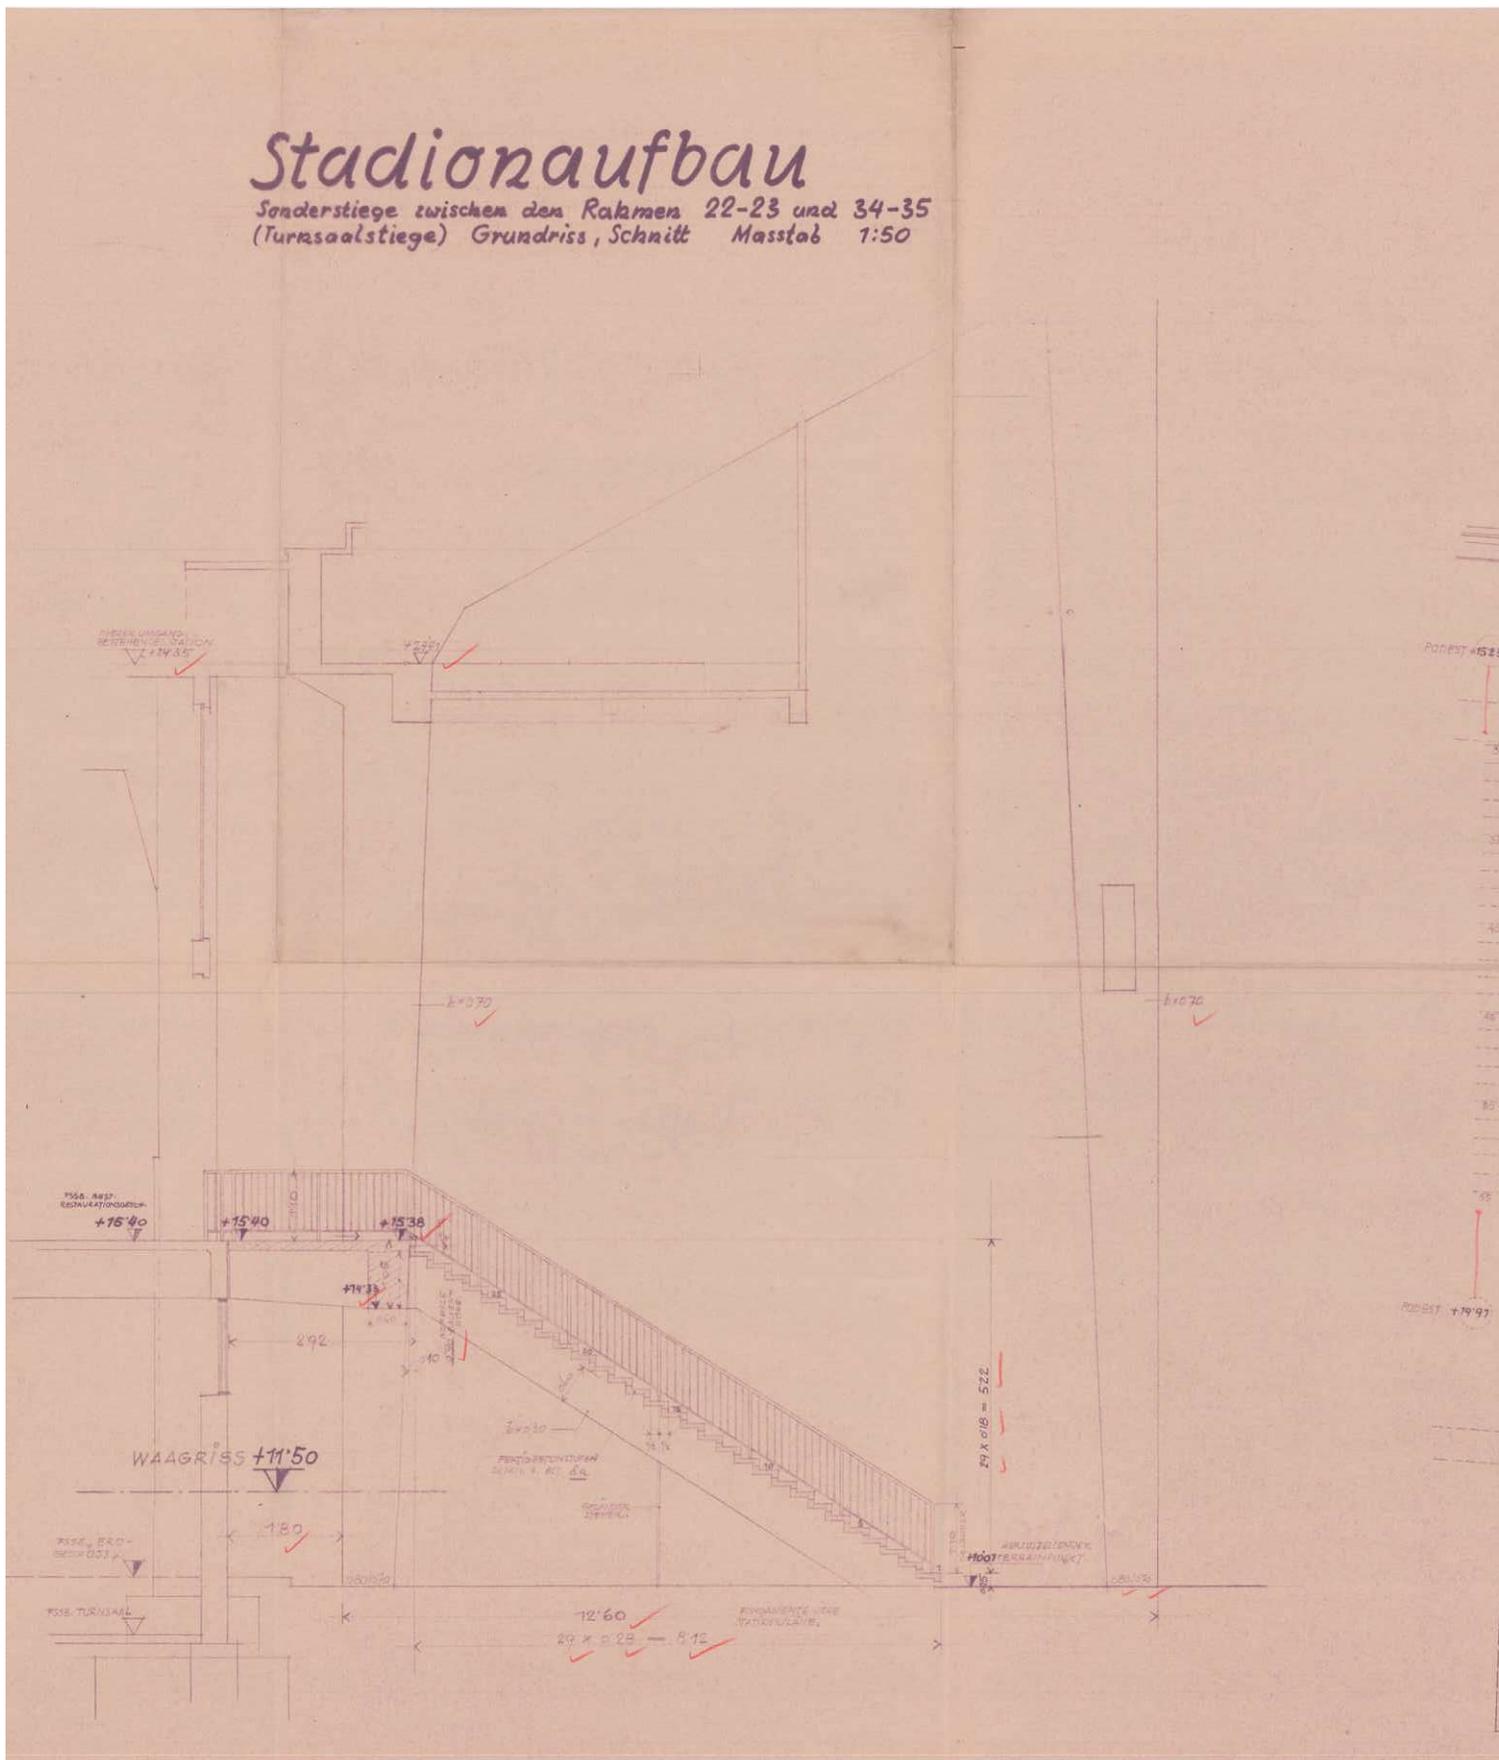

1957_07_06-Blatt 17a-Arch Schöll-Sonderstiege zw Rahmen 22-23_34-35_Erg-Ausführungspl.pdf


Variante XIII. Blatt NR. 17

ERGÄNZT D. RICHTIGEST. 6. VIII. 1956

KANZLEI-ORIGINAL

am 9.8.1956

Alberhalt durch 17a

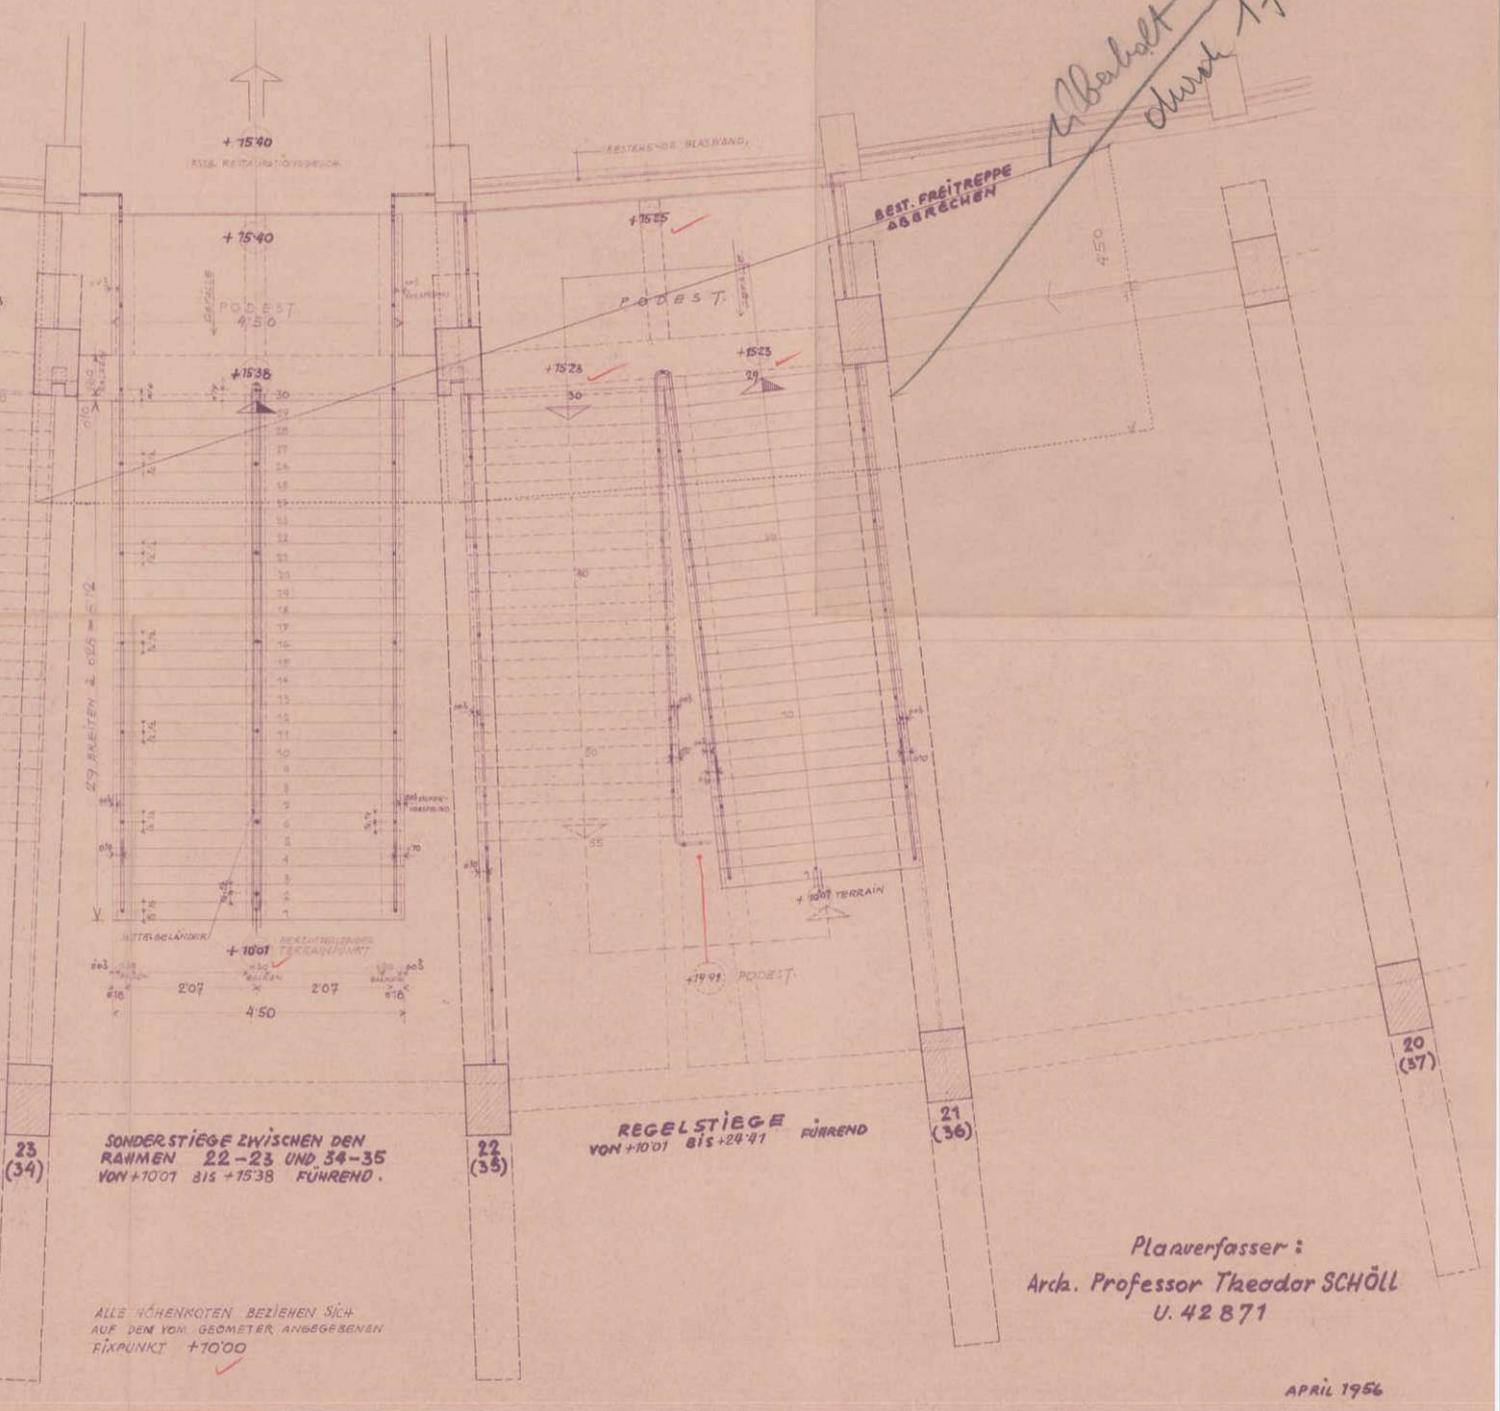

SONDERSTIEGE ZWISCHEN DEN
RAHMEN 22-23 UND 34-35
VON +1001 BIS +1538 FÜHREND.


REGELSTIEGE FÜHREND
VON +1001 BIS +24'11

Planverfasser:
Arch. Professor Theodor SCHÖLL
U. 42 871

APRIL 1956


DAS WIENER ERNST HAPPEL STADION

KAPITEL 2_Buch 3 | ARCHIVMATERIAL INKL. QUELLEN UND BEZÜGE

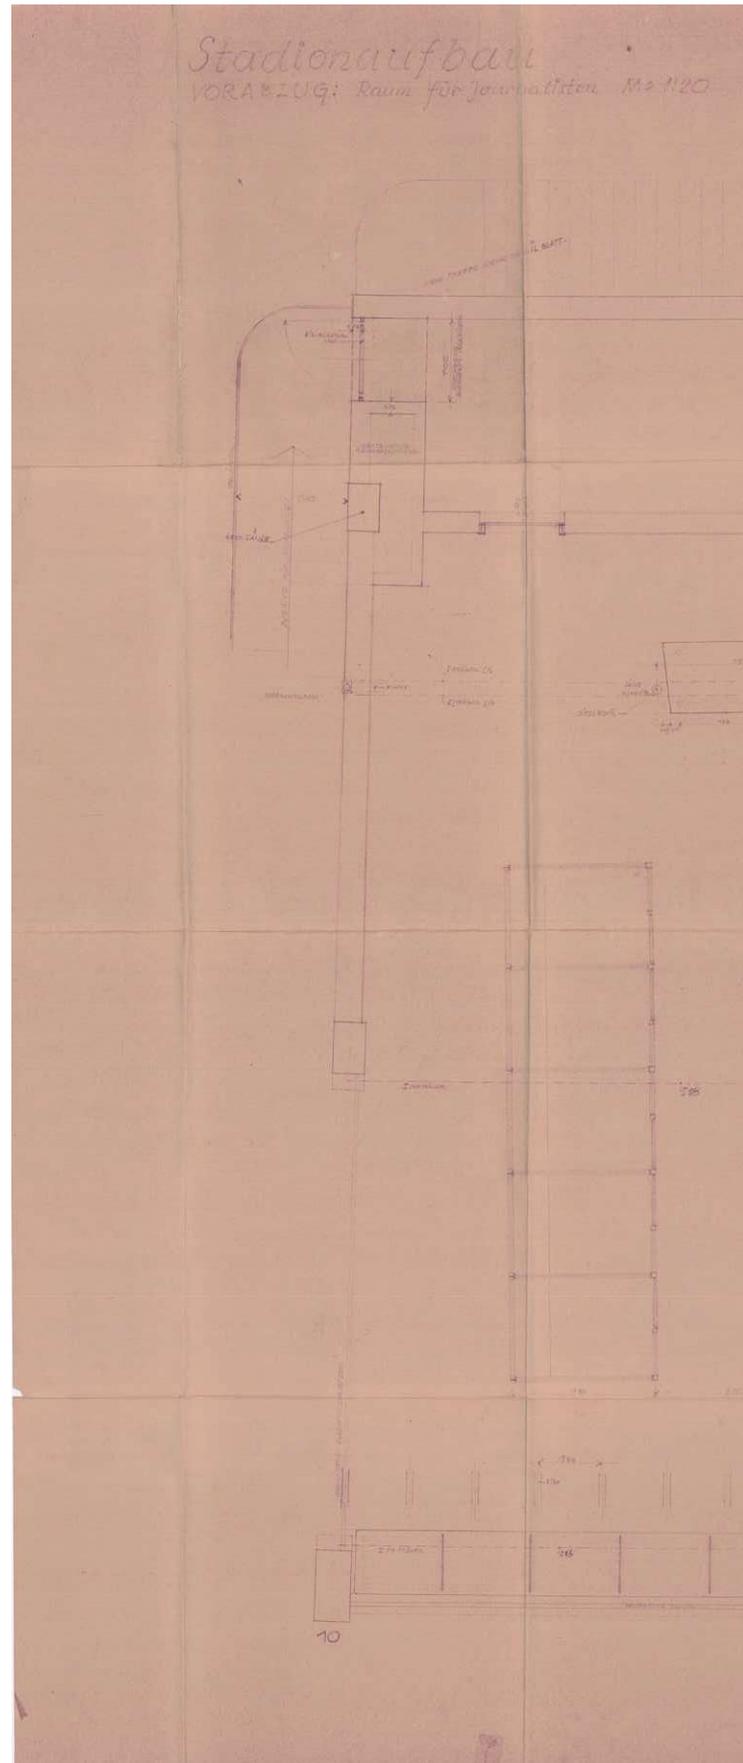

BLT.NR. 62a


BRUNNEN 24.10.1957
BRUNNEN 24.10.1957

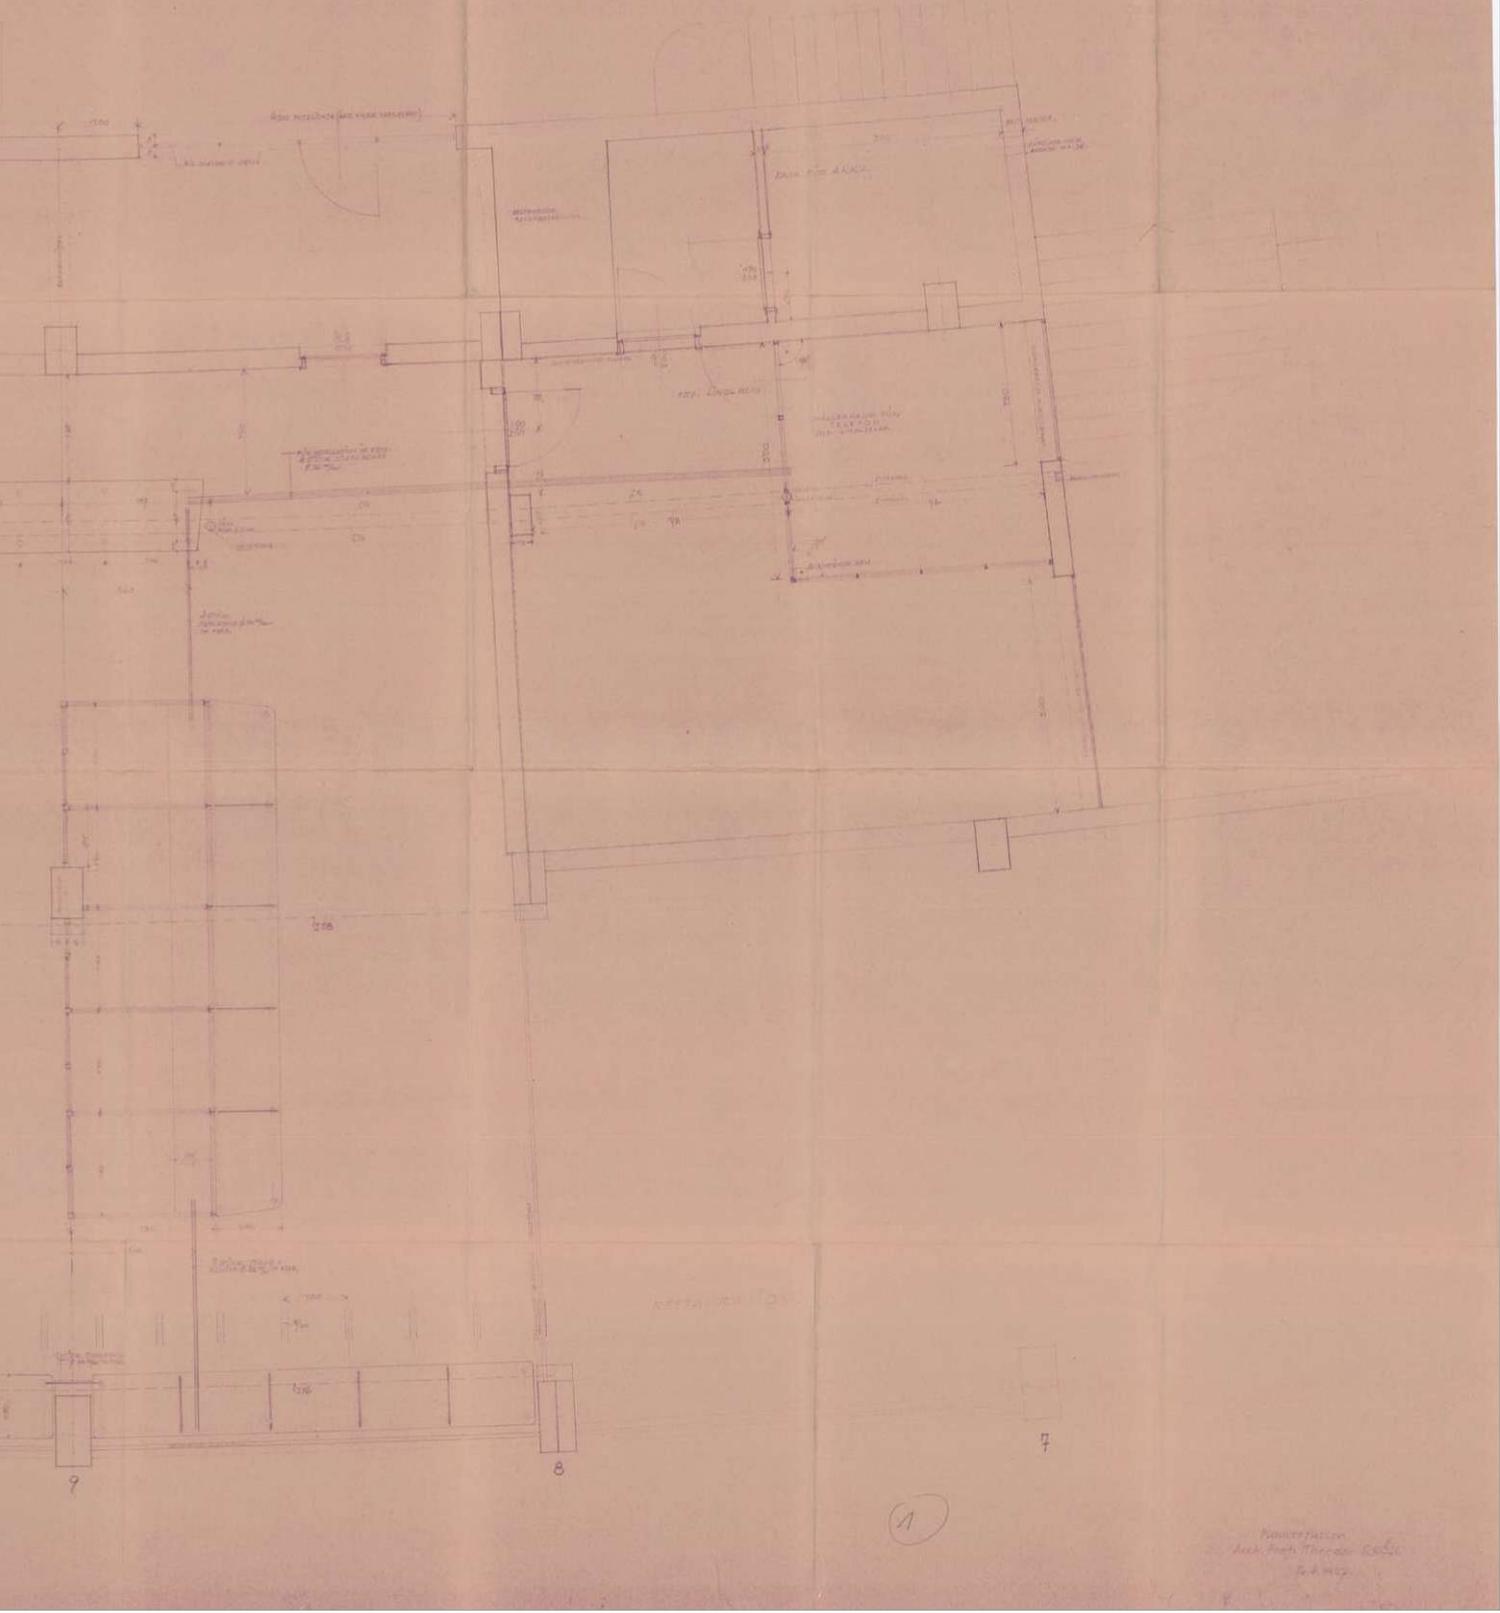

BRUNNEN
BRUNNEN 24.10.1957


DAS WIENER ERNST HAPPEL STADION

KAPITEL 2_Buch 3 | ARCHIVMATERIAL INKL. QUELLEN UND BEZÜGE

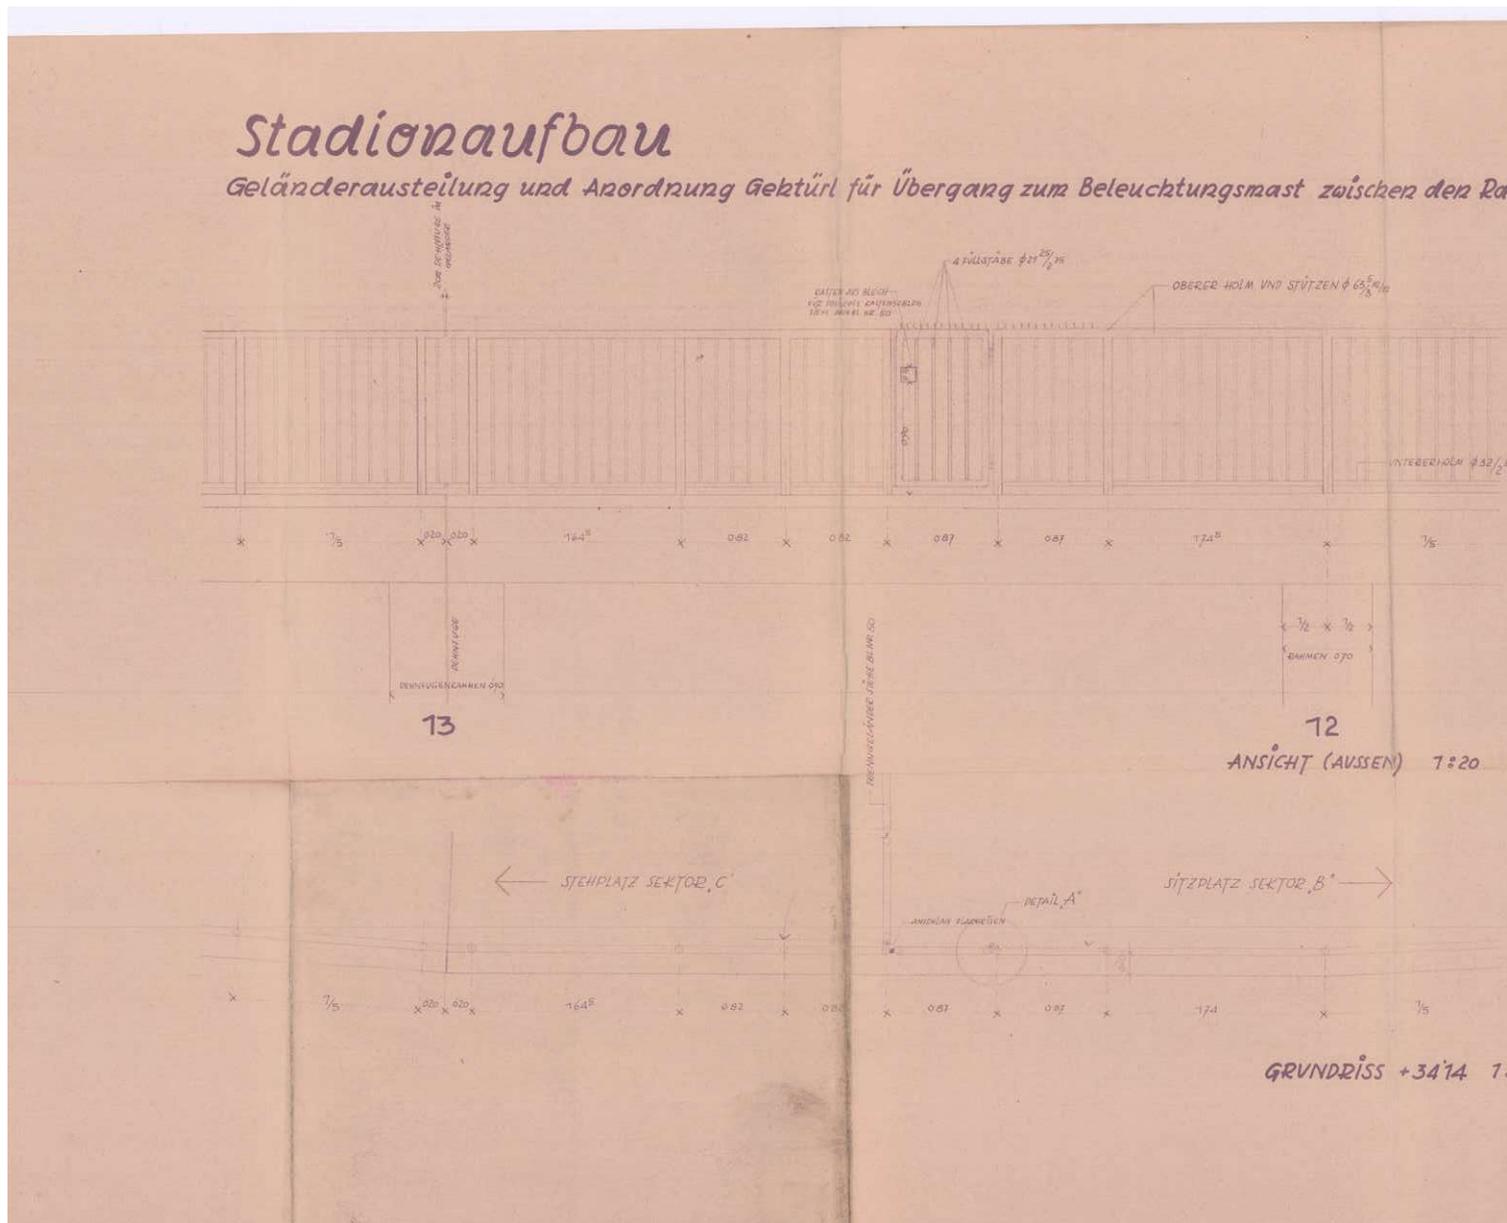

Stützen 12-13 und 100-101 M 1:20 1:1


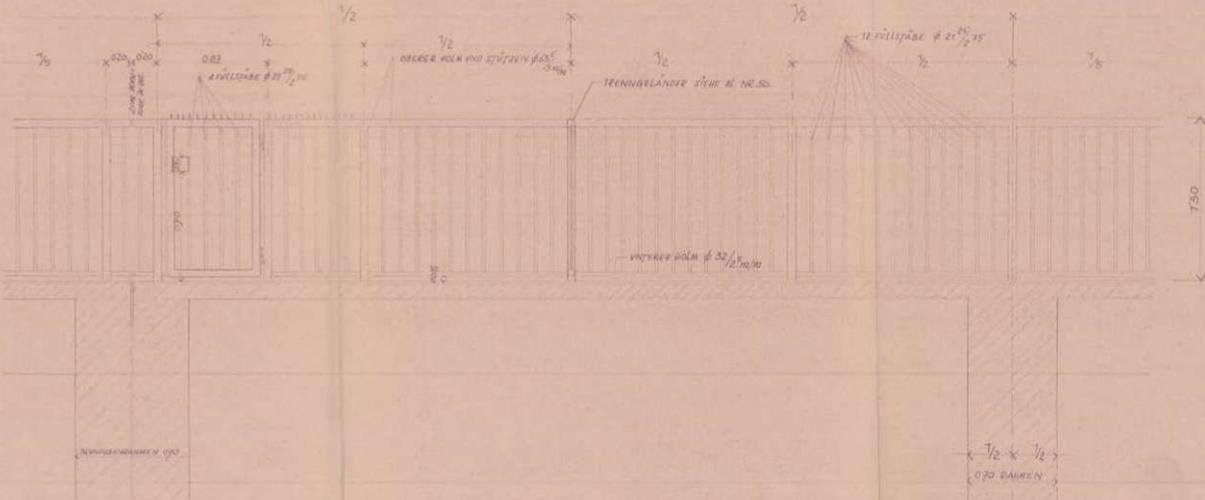


100

101

ANSICHT (INNEN) 1:20

POLIER-PLAN

am 5.8.1957
Schöll

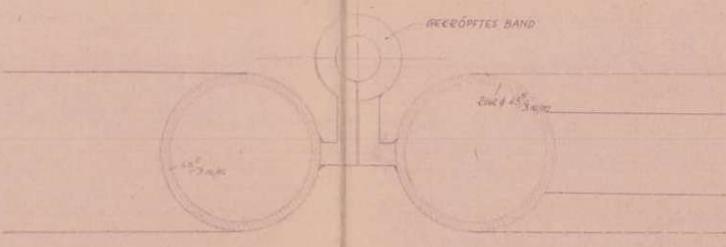


DETAIL "A" 1:1

NATURMASSE NEHMEN!!

Planoerfasser:
Arch. Prof. Theodor SCHÖLL
16. VII. 57.


DAS WIENER ERNST HAPPEL STADION

KAPITEL 2_Buch 3 | ARCHIVMATERIAL INKL. QUELLEN UND BEZÜGE

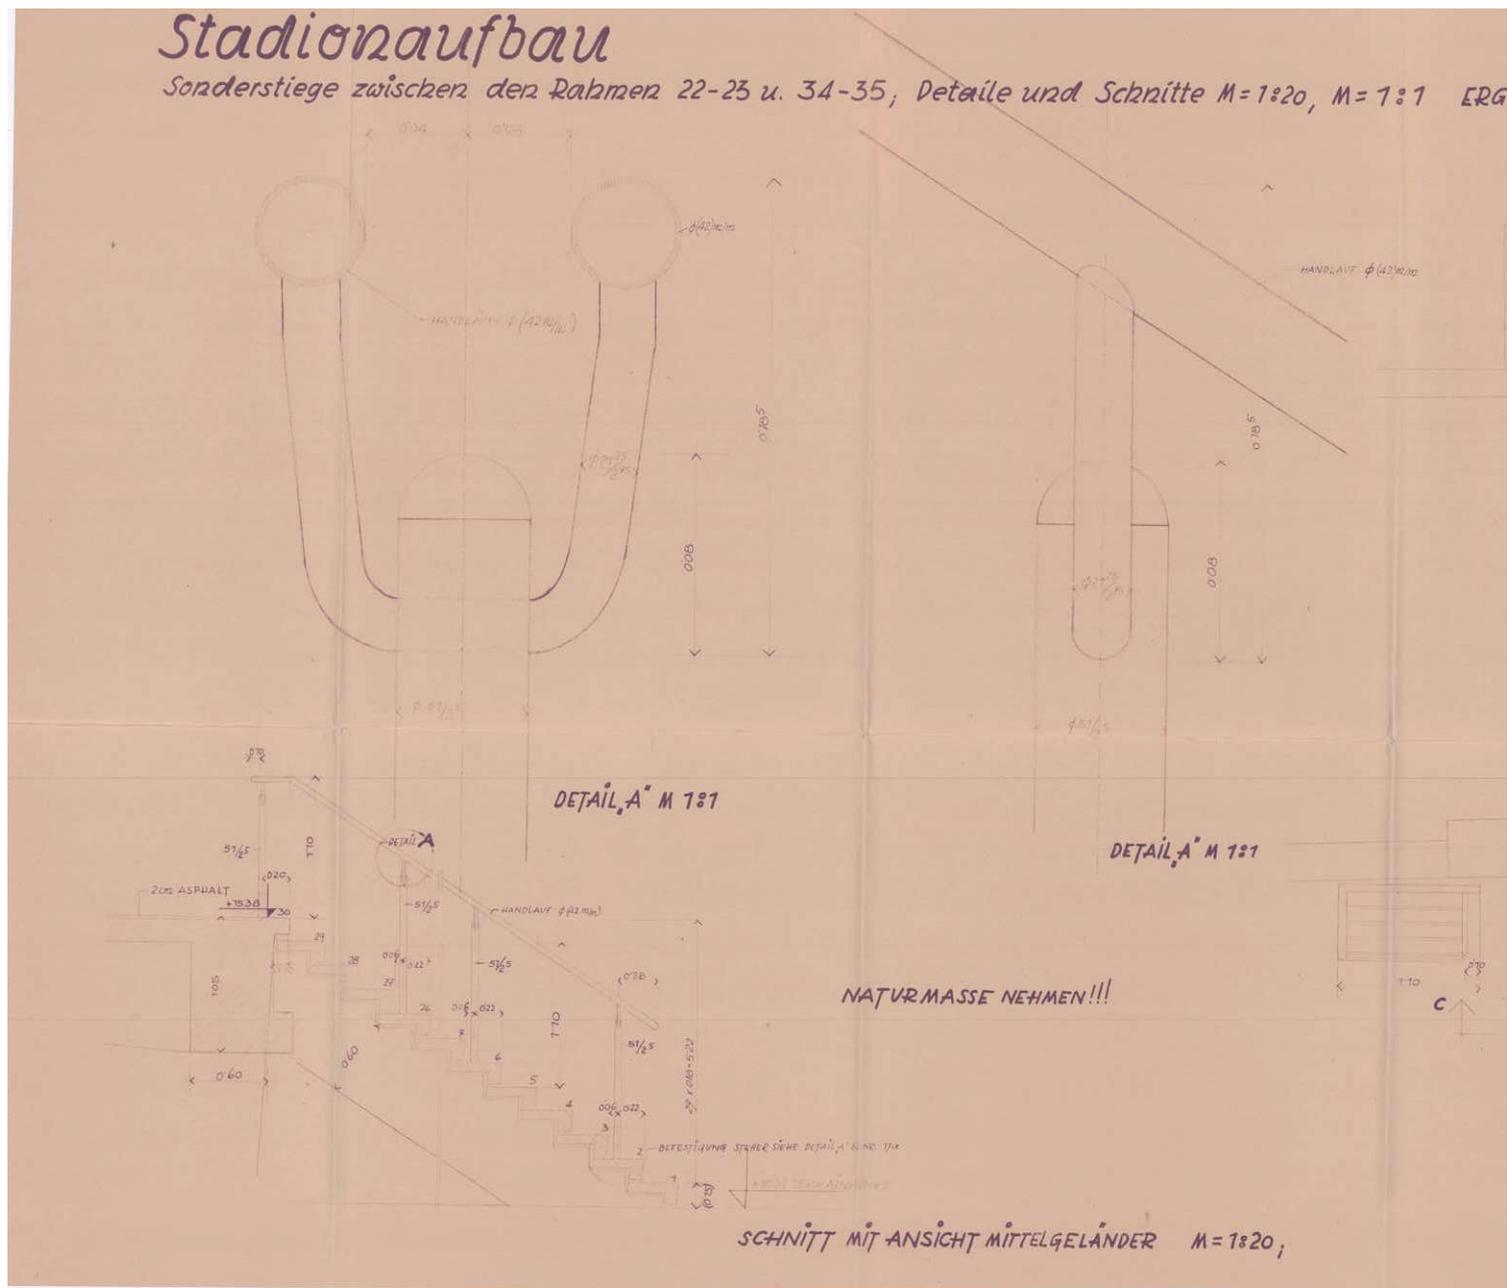

ÄNDERUNG zu Bl. Nr. 17a

BL. NR. 89.

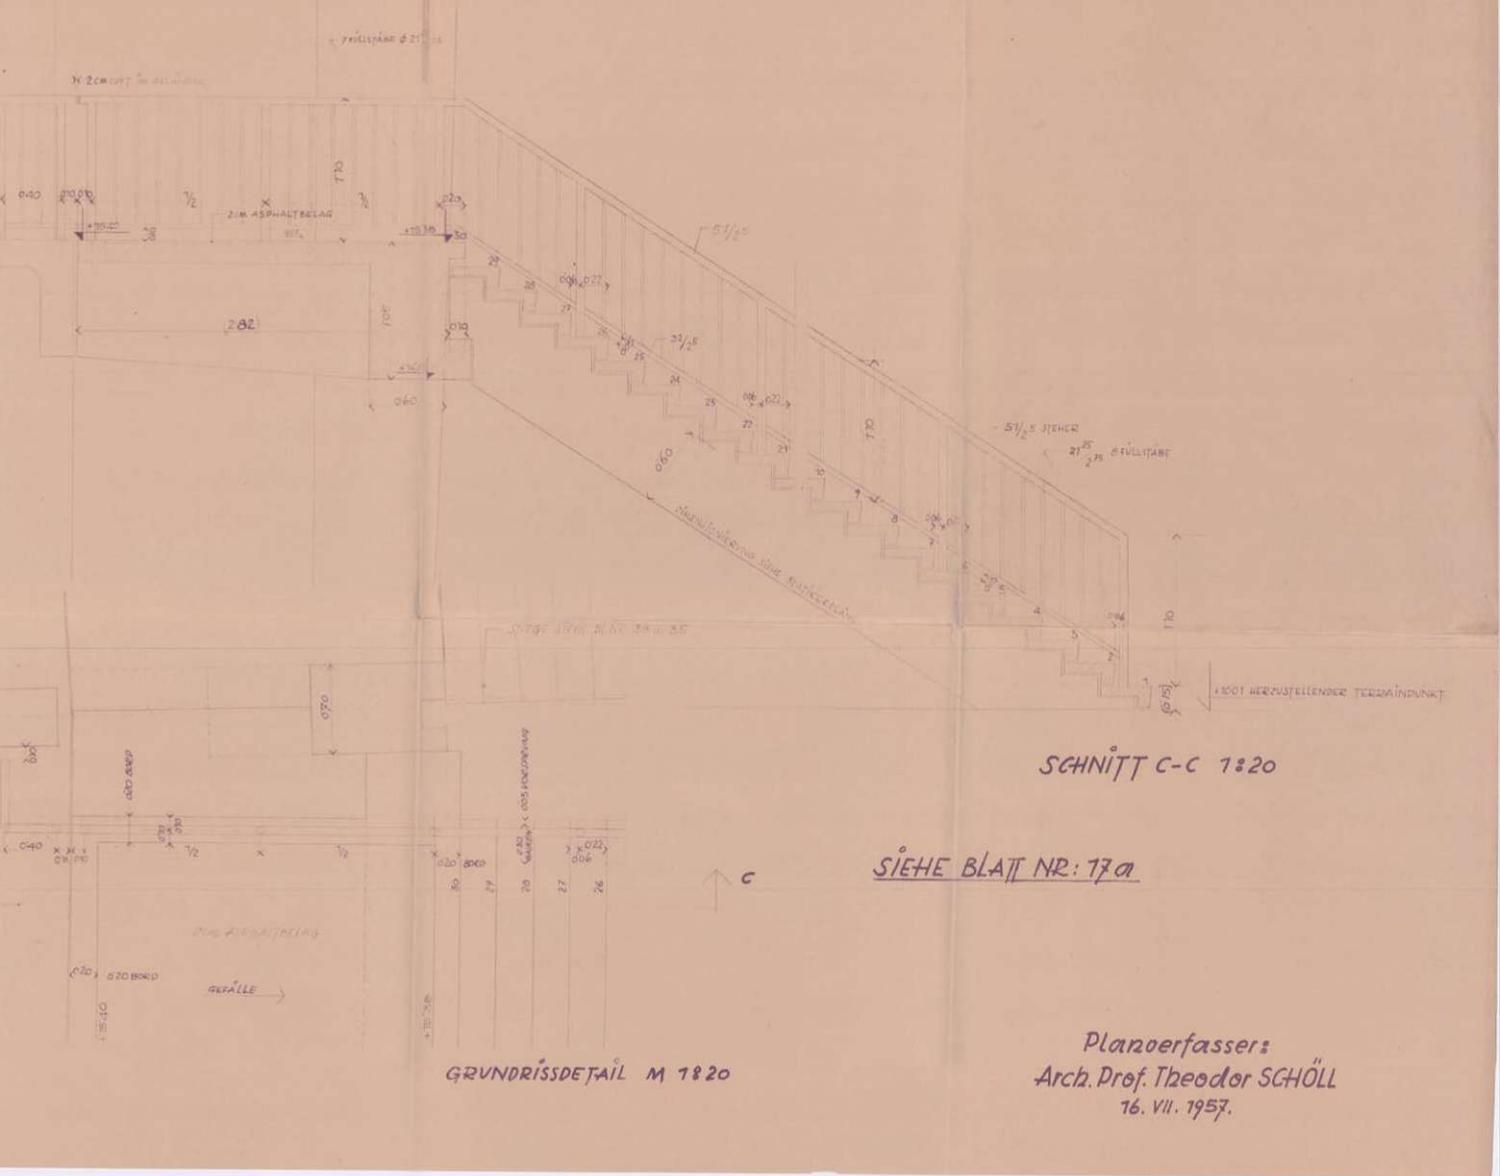

SCHNITT C-C 1:20

SIEHE BLATT NR: 17a

GRUNDRISSDETAIL M 1:20

Planverfasser:
Arch. Prof. Theodor SCHÖLL
16. VII. 1957.

DAS WIENER ERNST HAPPEL STADION

KAPITEL 2_Buch 3 | ARCHIVMATERIAL INKL. QUELLEN UND BEZÜGE



WAND POST 2
N.




Planerfasser:
Arch. Prof. Theodor SCHÖLL

16.11/5


DAS WIENER ERNST HAPPEL STADION

KAPITEL 2_Buch 3 | ARCHIVMATERIAL INKL. QUELLEN UND BEZÜGE

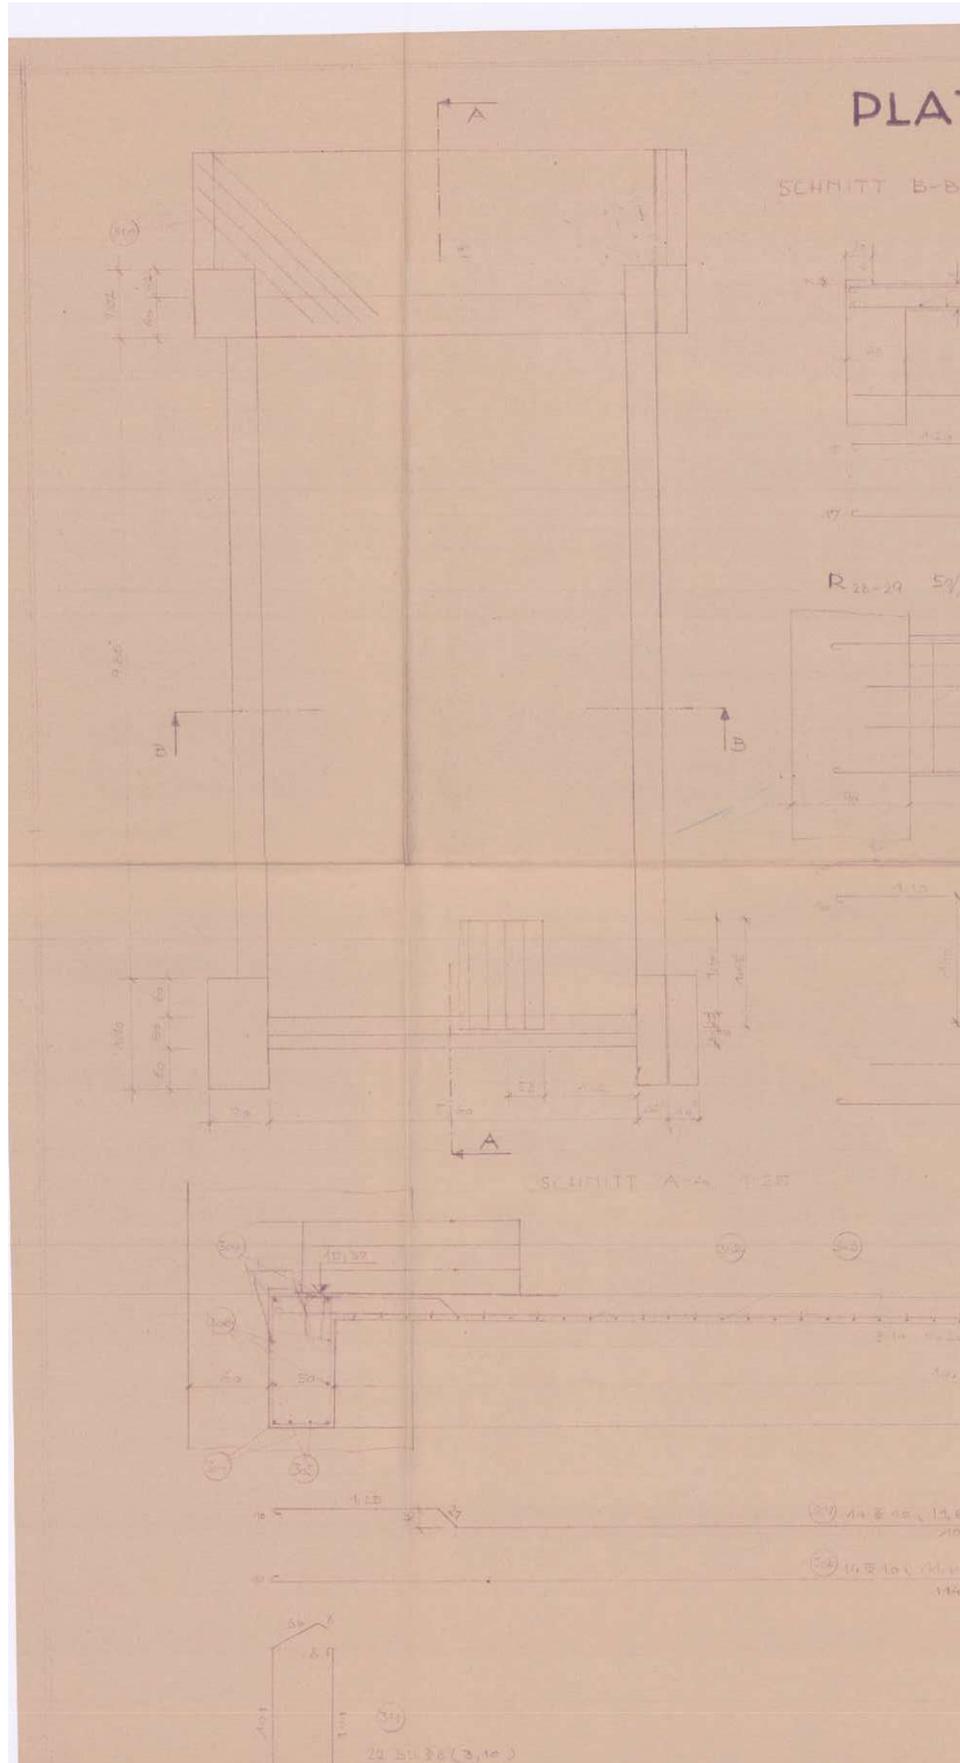

PLATTE BEI DER RITTUNGSSTIEGE

1:25

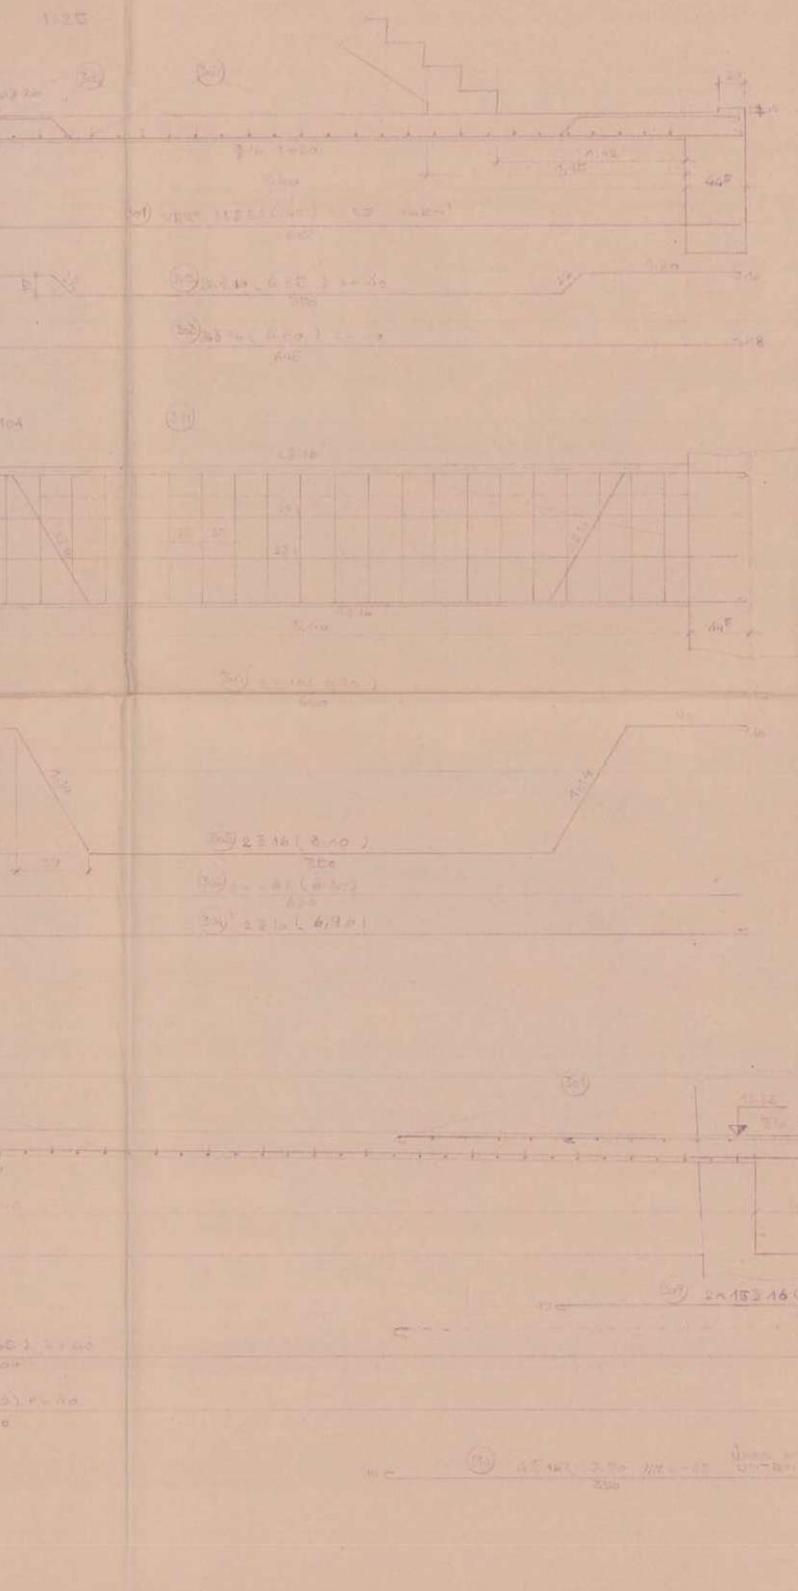

STAHLLISTE TOBEBAU Nr. 1

Pos.	Stück	Stärke	Stange	Stange	Stange
101	8	12	2,35	110,40	2,76
102	16	20	2,65		172,16
103	16	20	2,65		105,28
104	16	1	6,10		27,36
105	16	2	6,10		16,28
106	5	4	2,65		
107	10	14	2,65		
108	0	1	2,65		
109	16	20	2,65		
110	5	4	2,65		
111	5	20	3,10		

BETON: B 300


! NATURMASSE NEHMEN!
ARCHITEKTENPLAN
BEACHTEN!

STÄDT. BAUBÜRO

DR. ING. ERNST SCHISCHKA KUNST- UND ARCHITECTUR-GENOSSENSCHAFT WIEN IV. KORNBLATTGASSE 3 TELEFON 65 2314		Entwurf:	
		1:50, 1:25	
STADIONAUSBAU			
Datum:		PLATTE ZWISCHEN DEN RAHMEN N ^o 21,-28. (84,-85)	
No. 986/91		BEWEHRUNGSPLAN	


DAS WIENER ERNST HAPPEL STADION

KAPITEL 2_Buch 3 | ARCHIVMATERIAL INKL. QUELLEN UND BEZÜGE

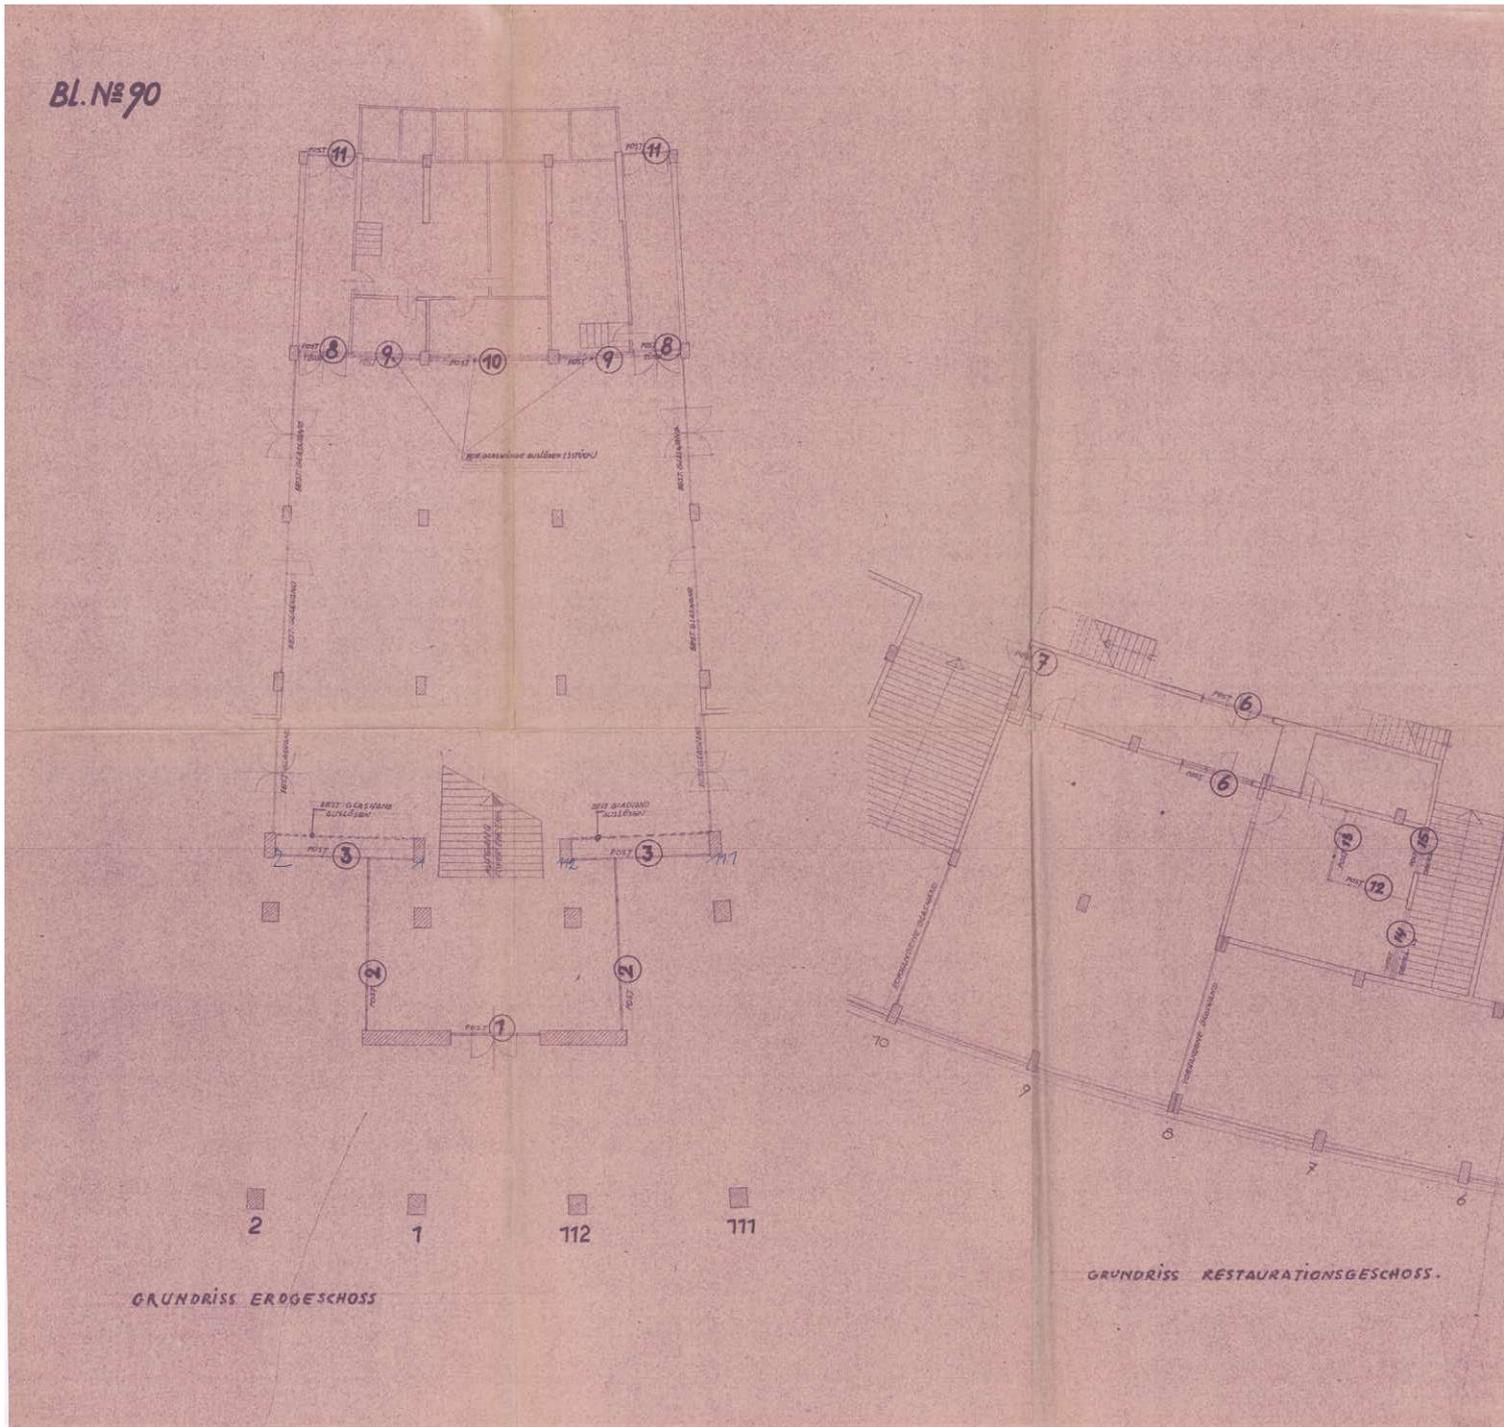

Stadionaufbau


Übersichtsskizze Schlosserarbeiten Sektor B

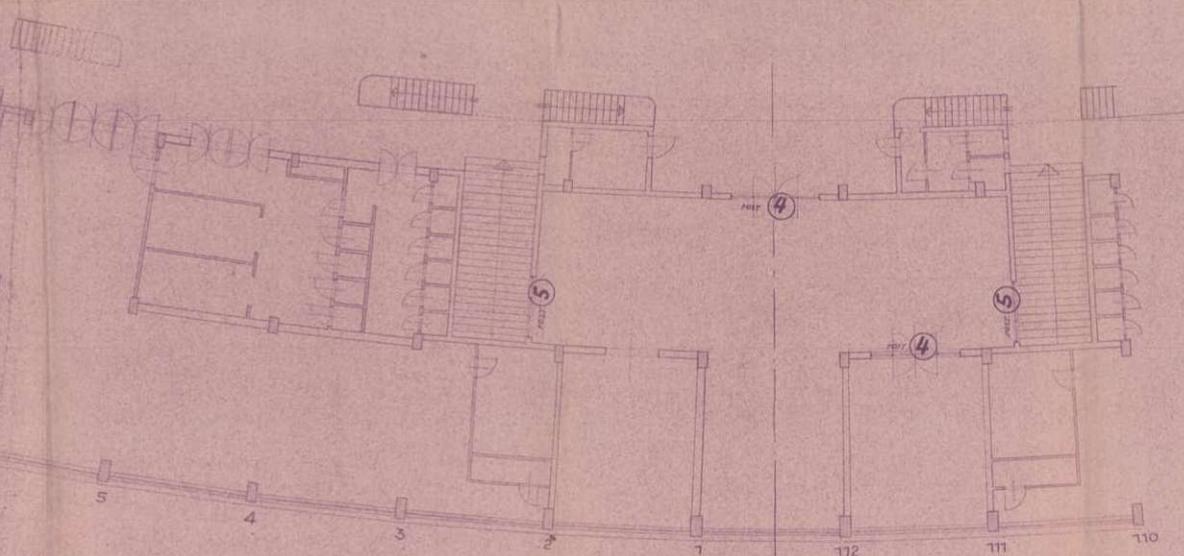

Planoerfassers
Arch. Prof. Theodor SCHÖLL.
17. II. 1957.

DAS WIENER ERNST HAPPEL STADION

KAPITEL 2_Buch 3 | ARCHIVMATERIAL INKL. QUELLEN UND BEZÜGE

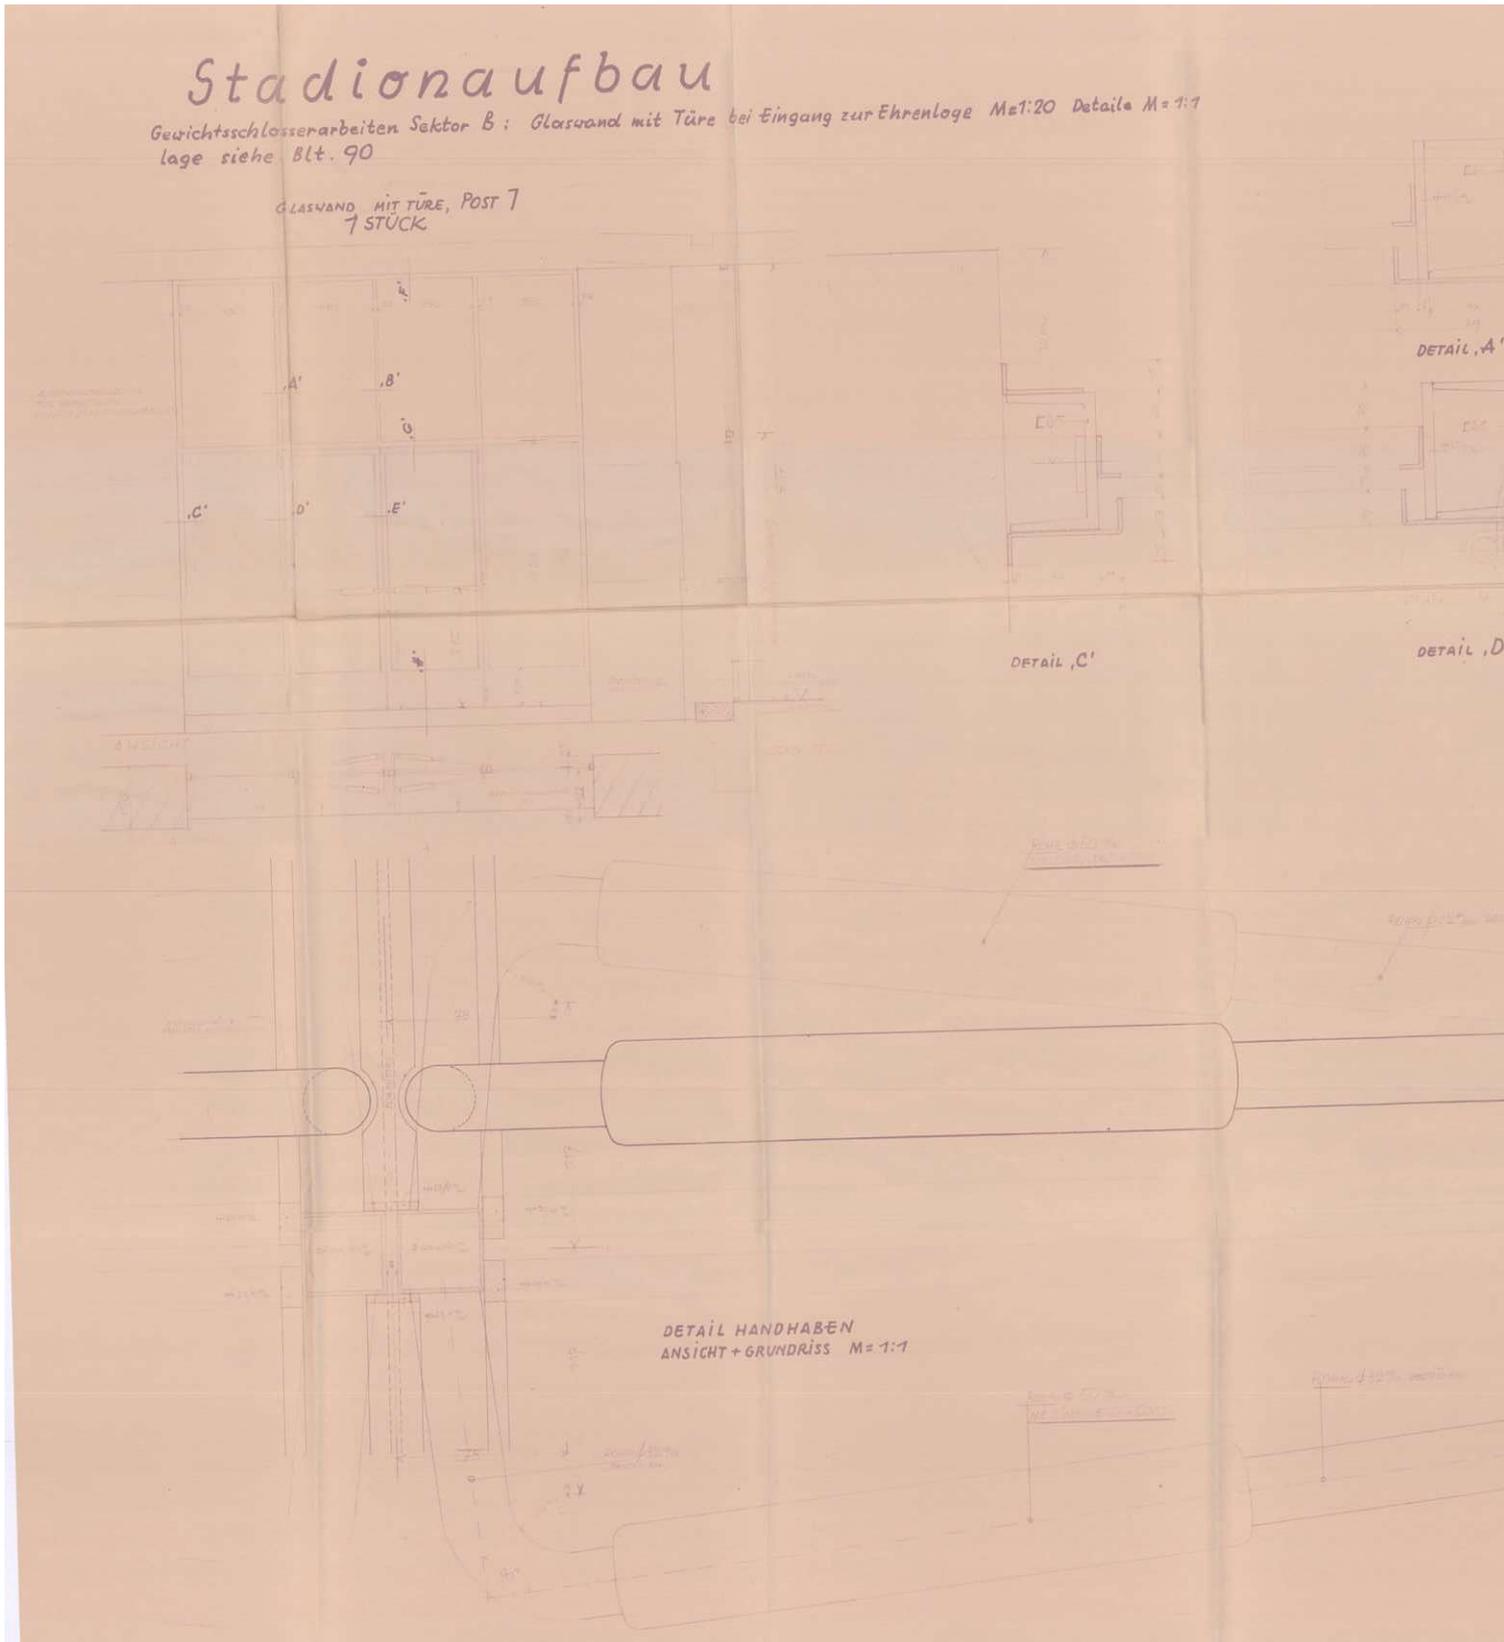

BLATT NR. 91

bei Eingang zur Ehrenloge.

DETAIL ,B'

DETAIL ,F'

DETAIL ,E'

DETAIL ,G'

DETAIL ,H'

KONSTRUKTIONSTÄRKEN STATISCH ÜBERPRÜFEN
BEI KONSTRUKTIONSÄNDERUNG. AUSFÜHRUNGSZEICHNUNG
DEM ARCHITEKTEN ZUR EINSICHTNAHME VORLEGEN!
NATURMASSE NEHMEN!



GRANITSTUFE BEHÜTEN!

Planverfasser:
Arch. Prof. Theodor SCHÖLL


18. VII. 1957

DAS WIENER ERNST HAPPEL STADION


KAPITEL 2_Buch 3 | ARCHIVMATERIAL INKL. QUELLEN UND BEZÜGE

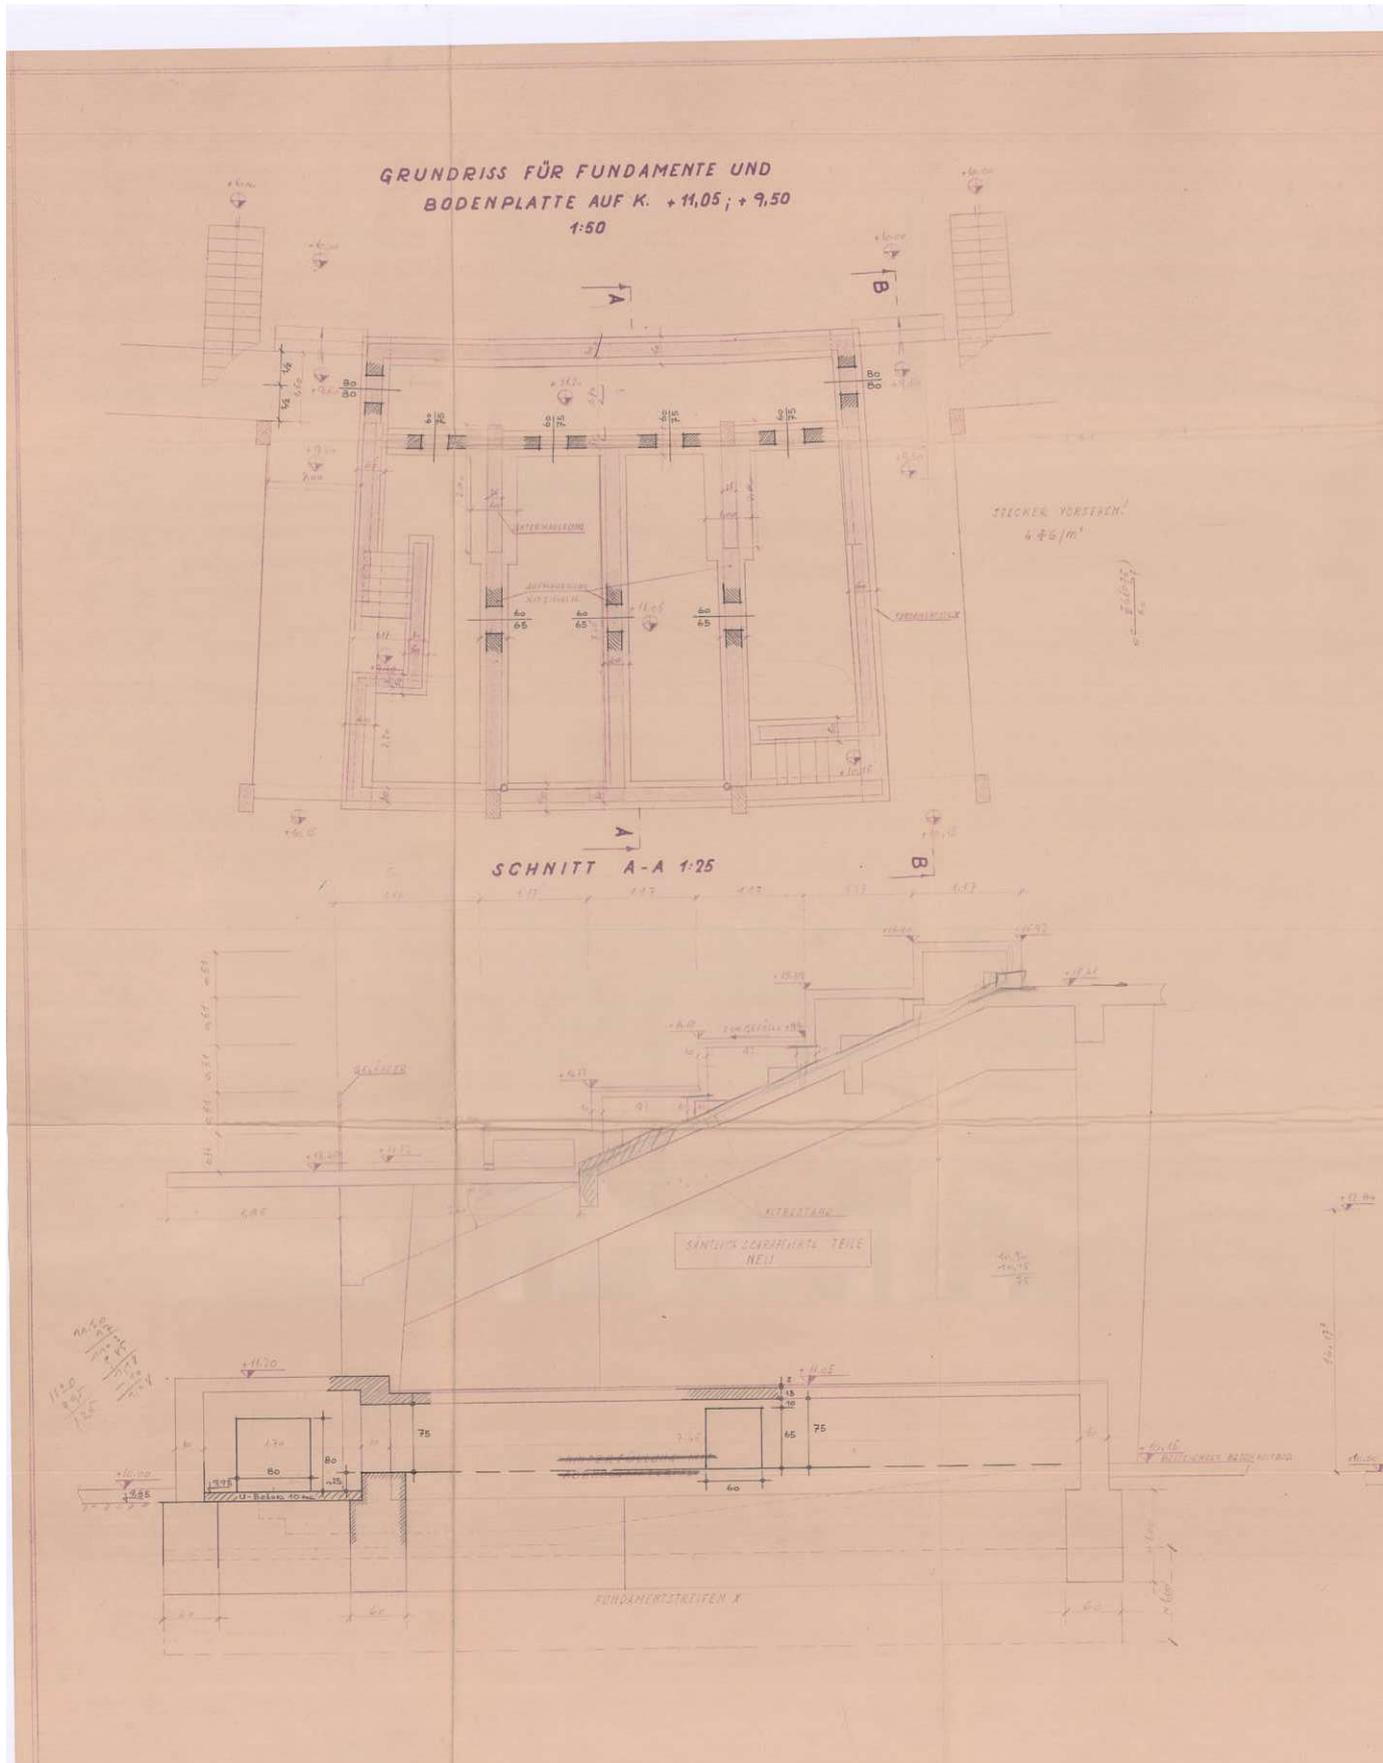

GRUNDRISS DER TRIBÜNENPLATTE 1:50

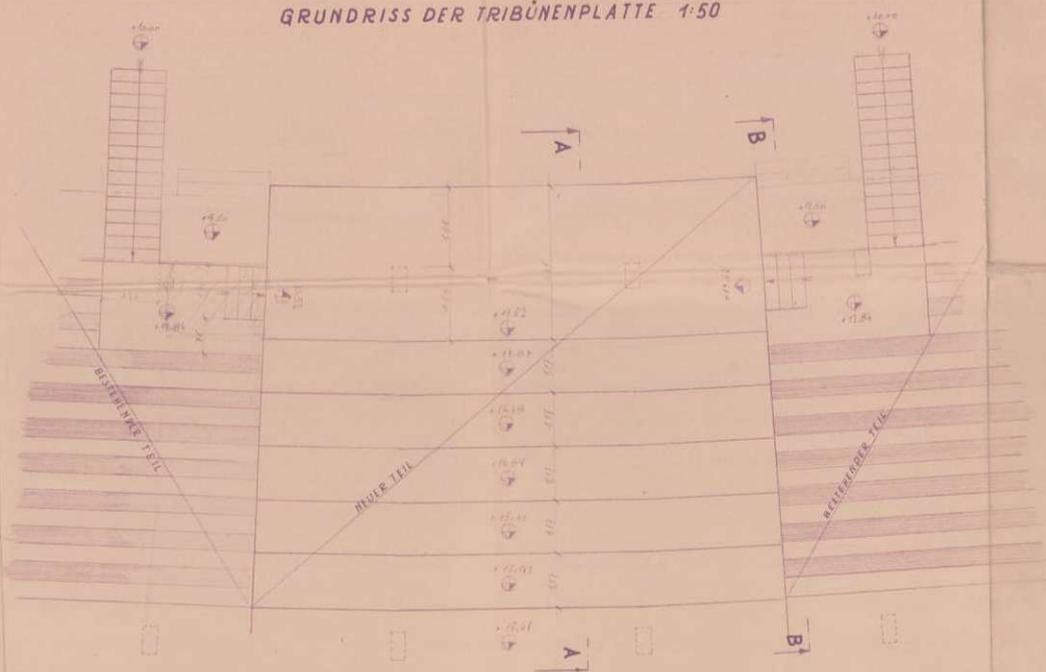

SCHNITT B-B 1:25

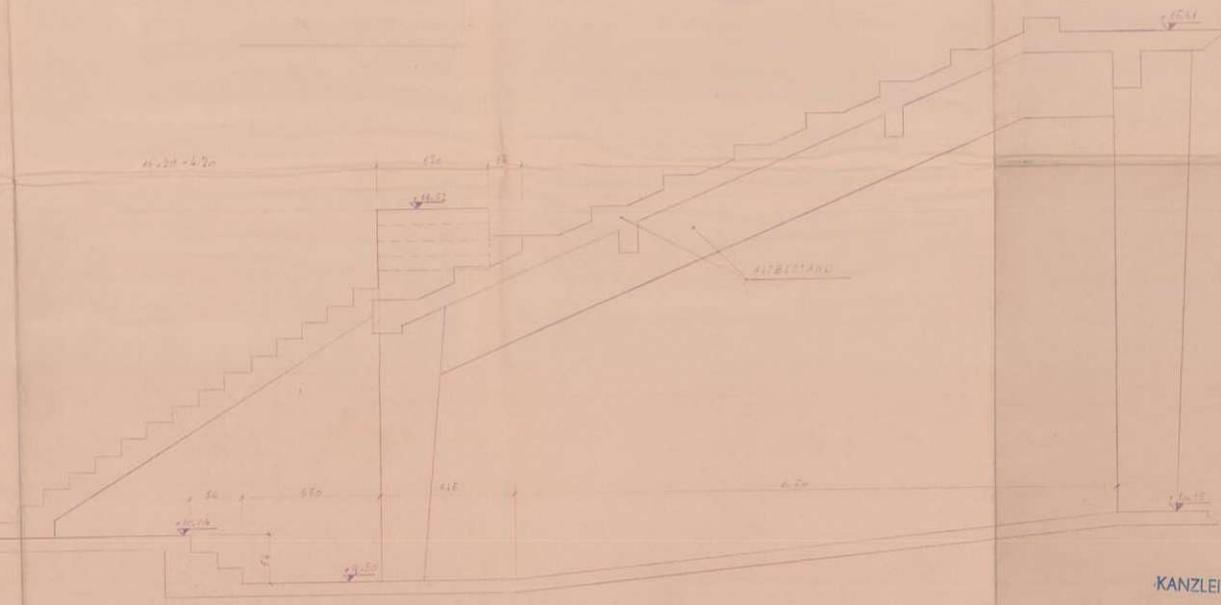


KANZLEI-ORIGINAL


		Architekt 1:50; 1:25
STADIENZUBAU		
SEKTOR B		TRIBÜNENPL. FUNDAMENTE FUNDAMENT UND ÜBERSICHTSPLAN
93.041 KGH	936/92	
PL. NR.		

DAS WIENER ERNST HAPPEL STADION

KAPITEL 2_Buch 3 | ARCHIVMATERIAL INKL. QUELLEN UND BEZÜGE

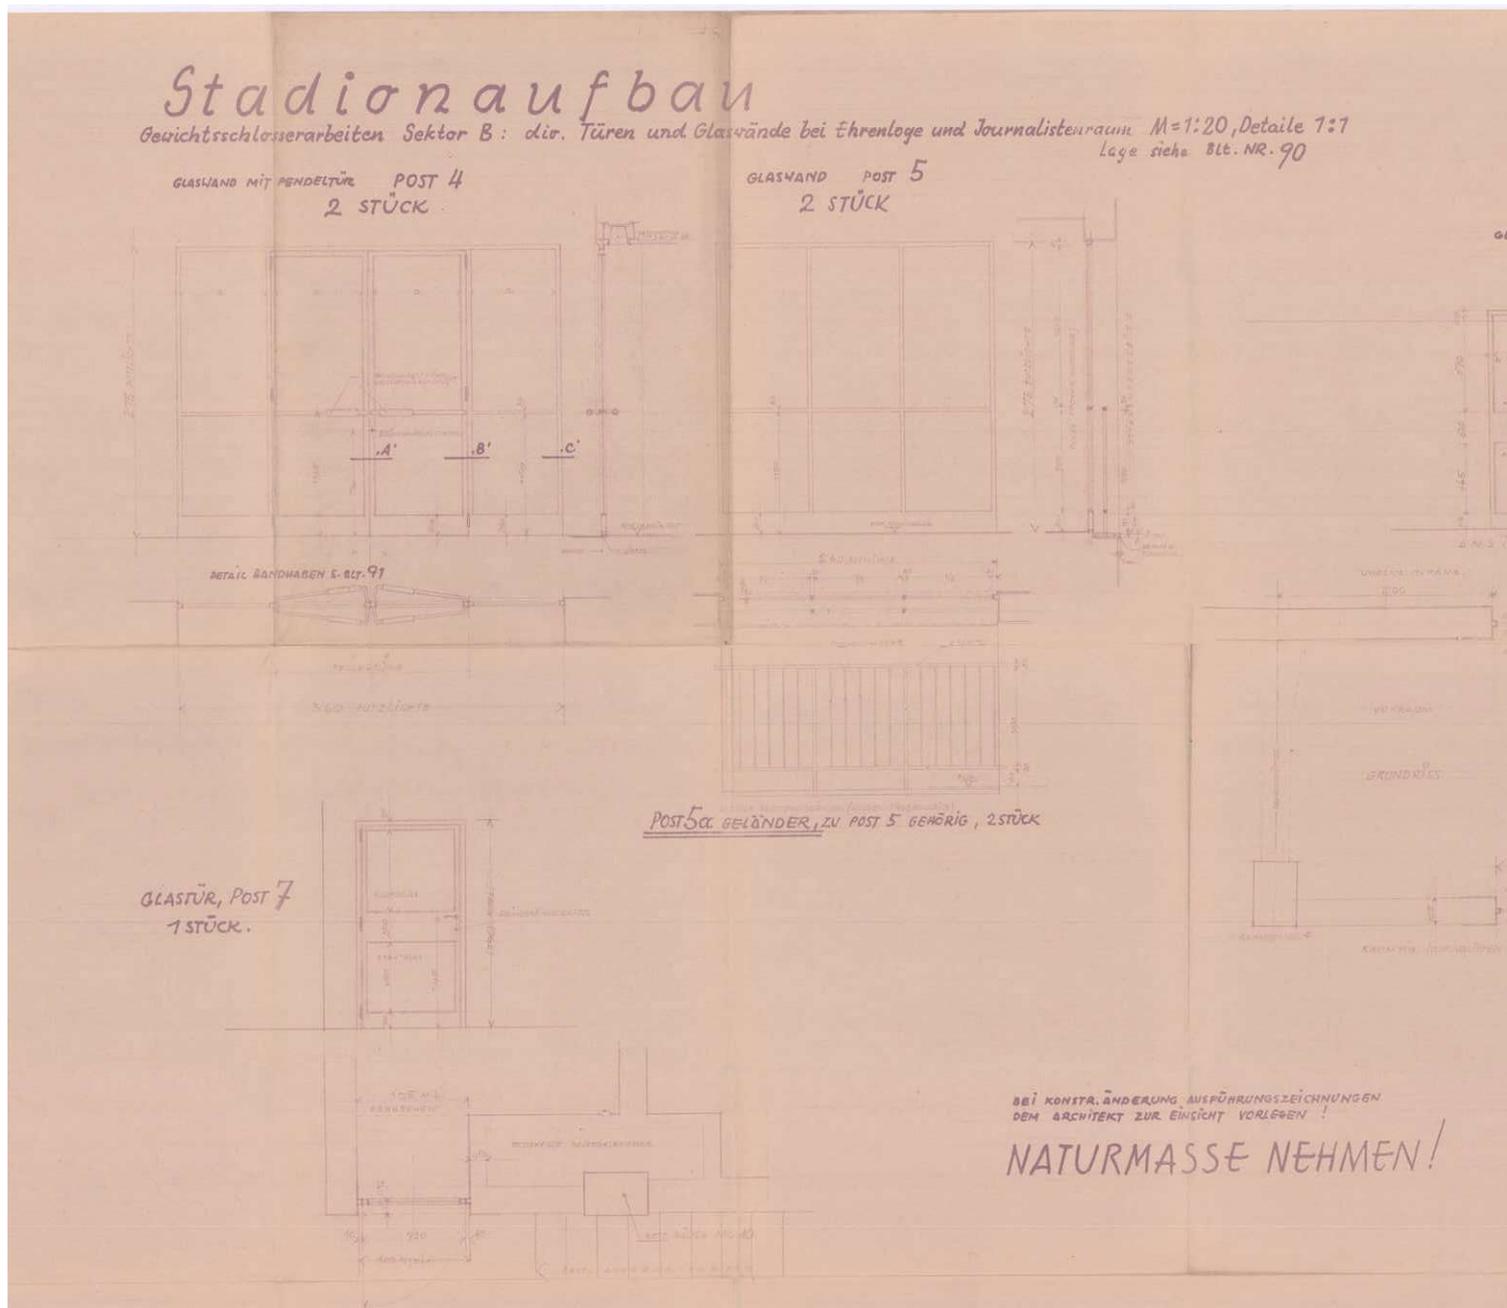

LAISHAND MIT TÜR, POST 6
2 STÜCK

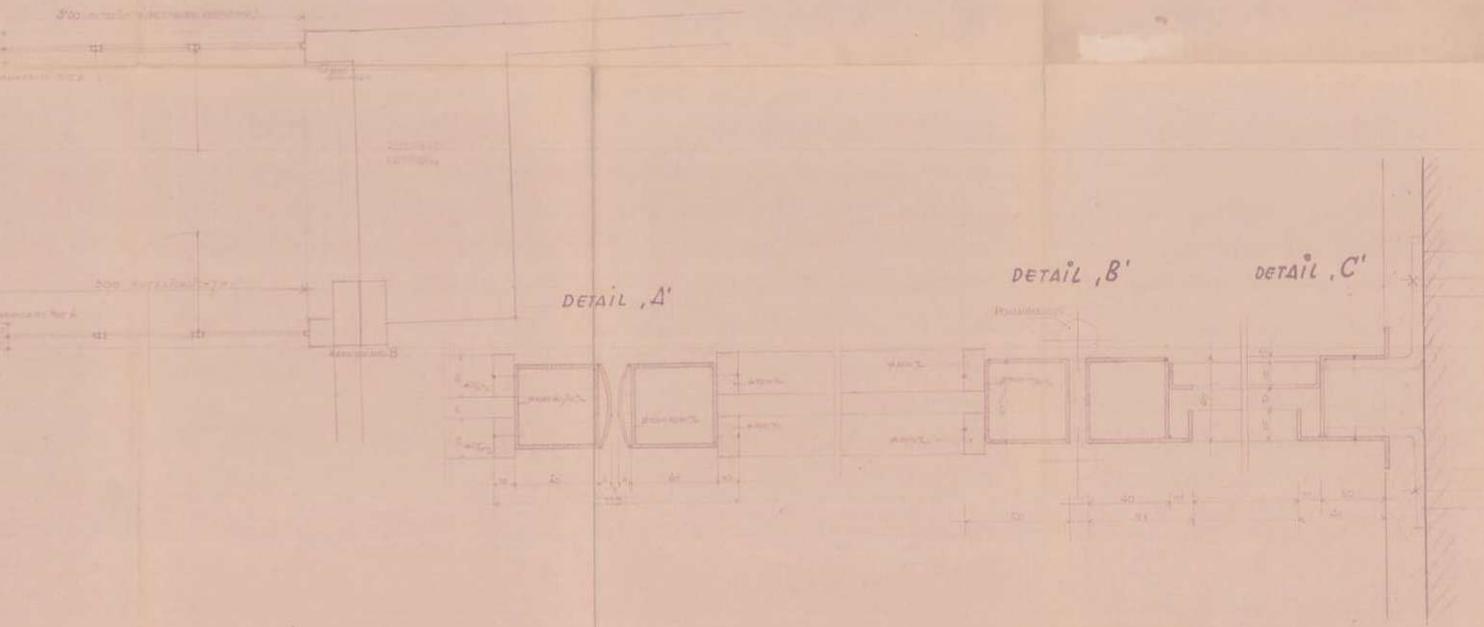



Planerfasser:
Arch. Prof. Theodor SCHÖLL


23. VII. 67.

DAS WIENER ERNST HAPPEL STADION

KAPITEL 2_Buch 3 | ARCHIVMATERIAL INKL. QUELLEN UND BEZÜGE

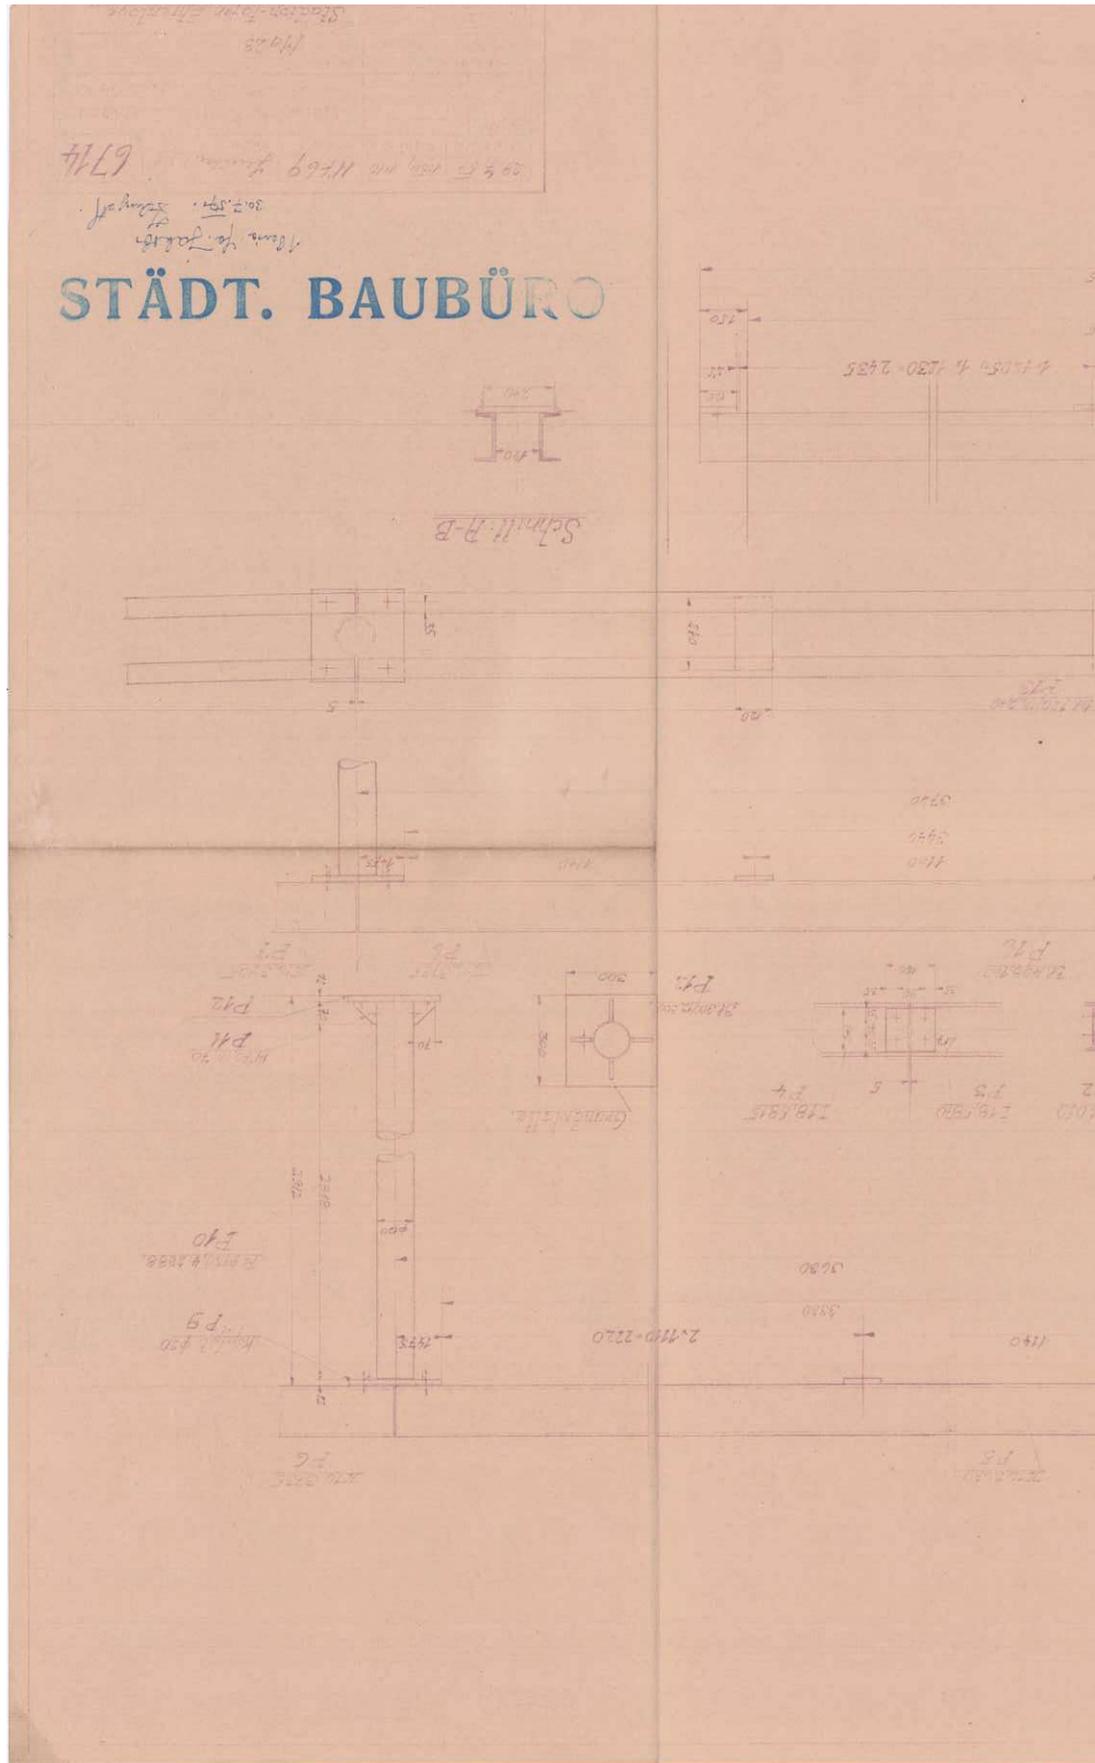

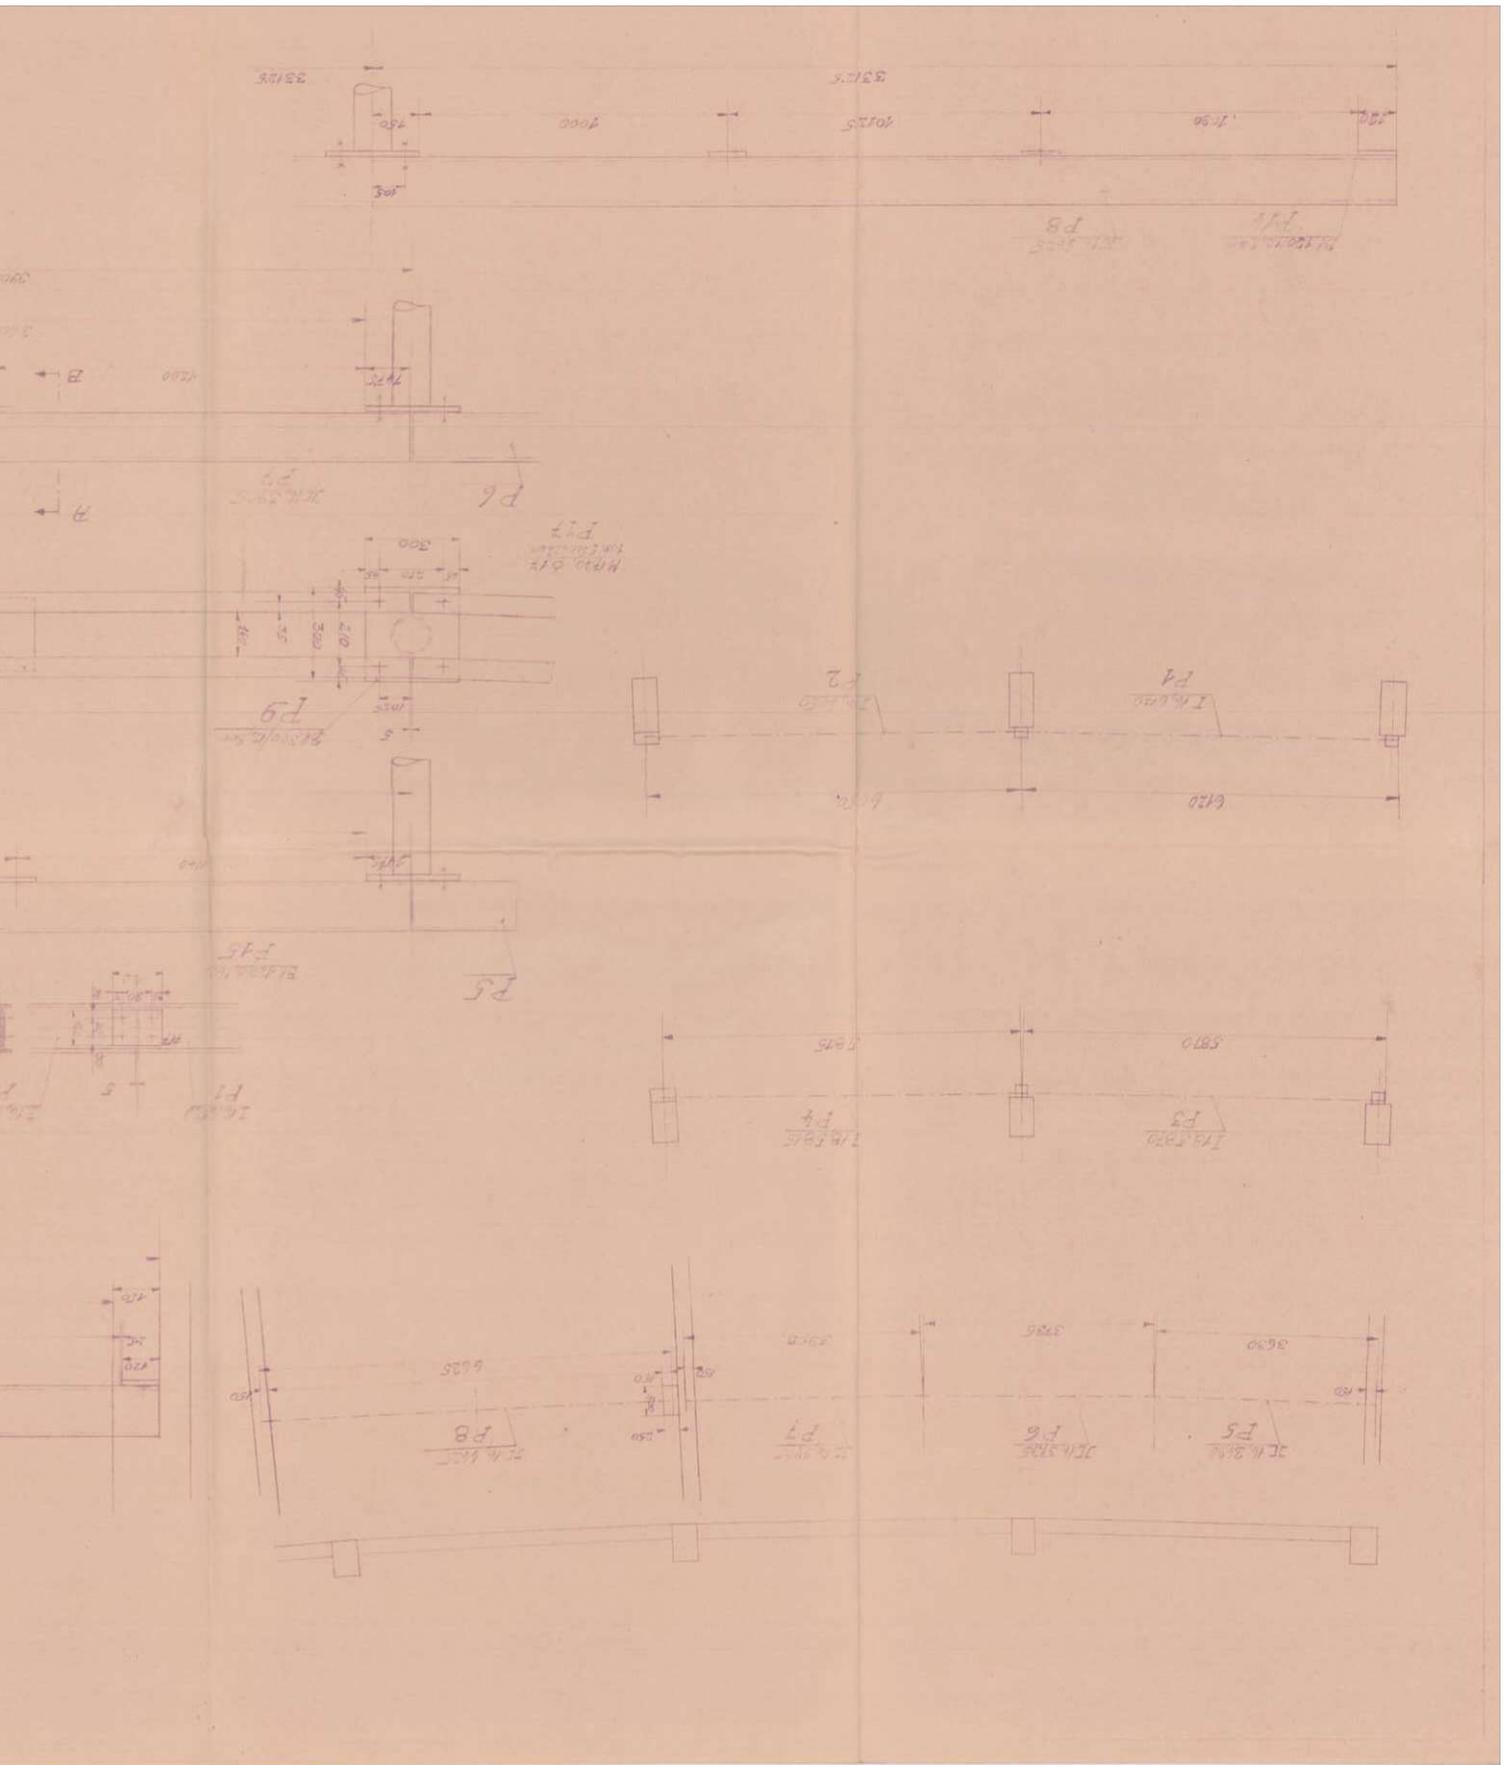

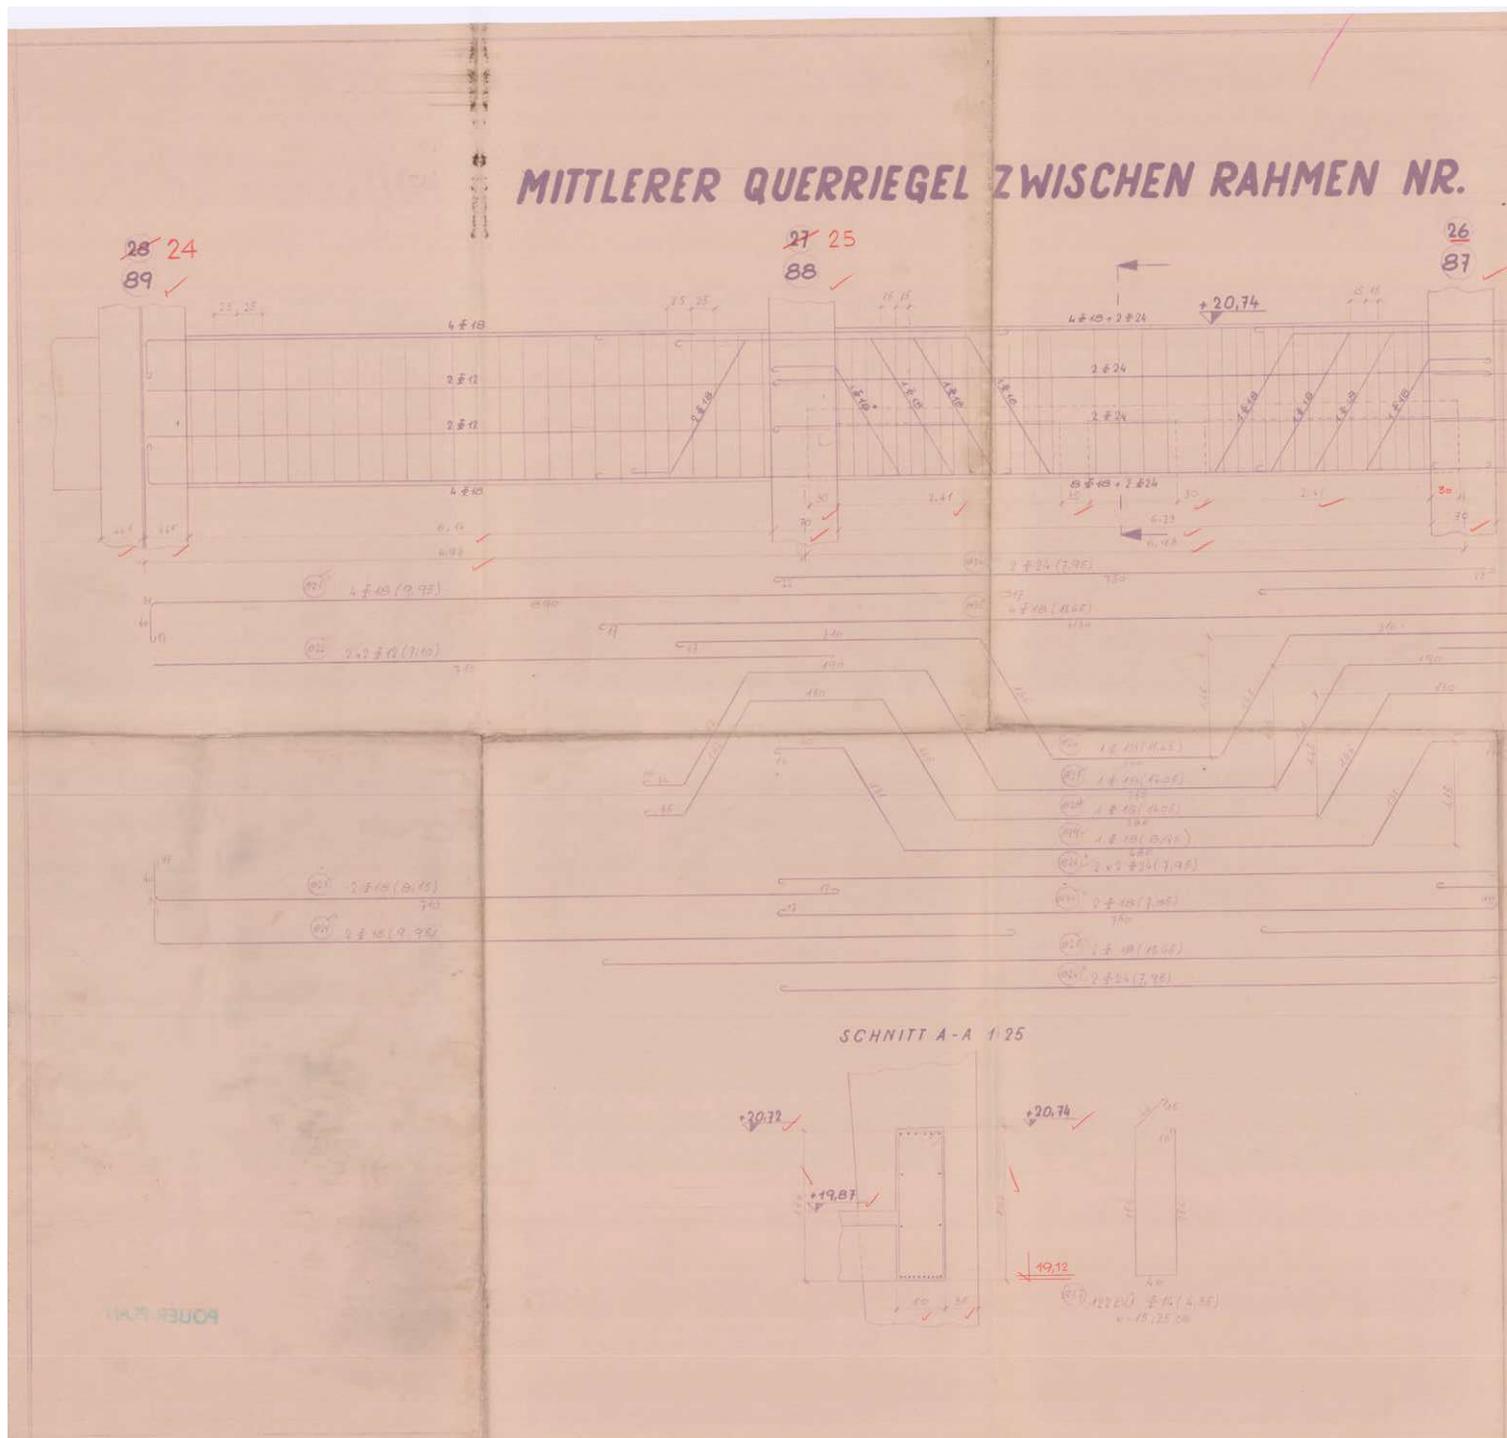


89 - 85

1:25

28 - 24

25 27
86

24 28
85

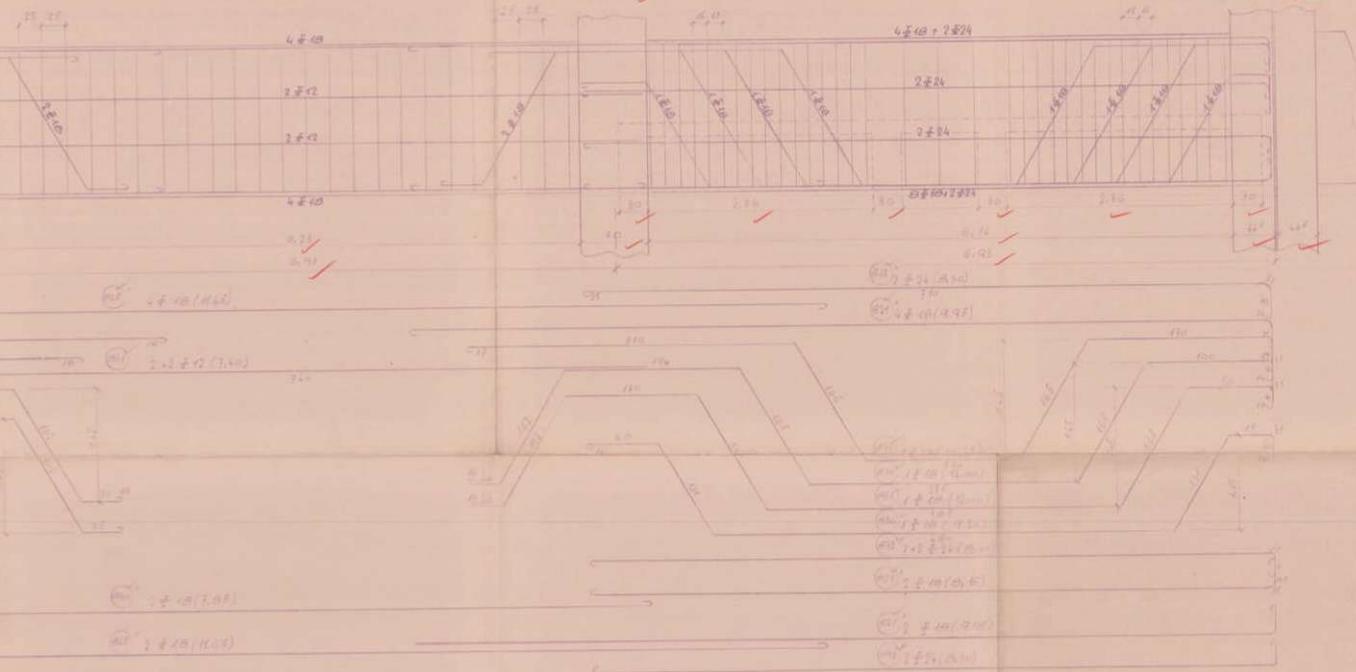


STAHL-AUZUG FÜR STABSTAH 40


POS. #	STÜCK LANG	GESAMTLÄNGE m			

DAS WIENER ERNST HAPPEL STADION

KAPITEL 2_Buch 3 | ARCHIVMATERIAL INKL. QUELLEN UND BEZÜGE

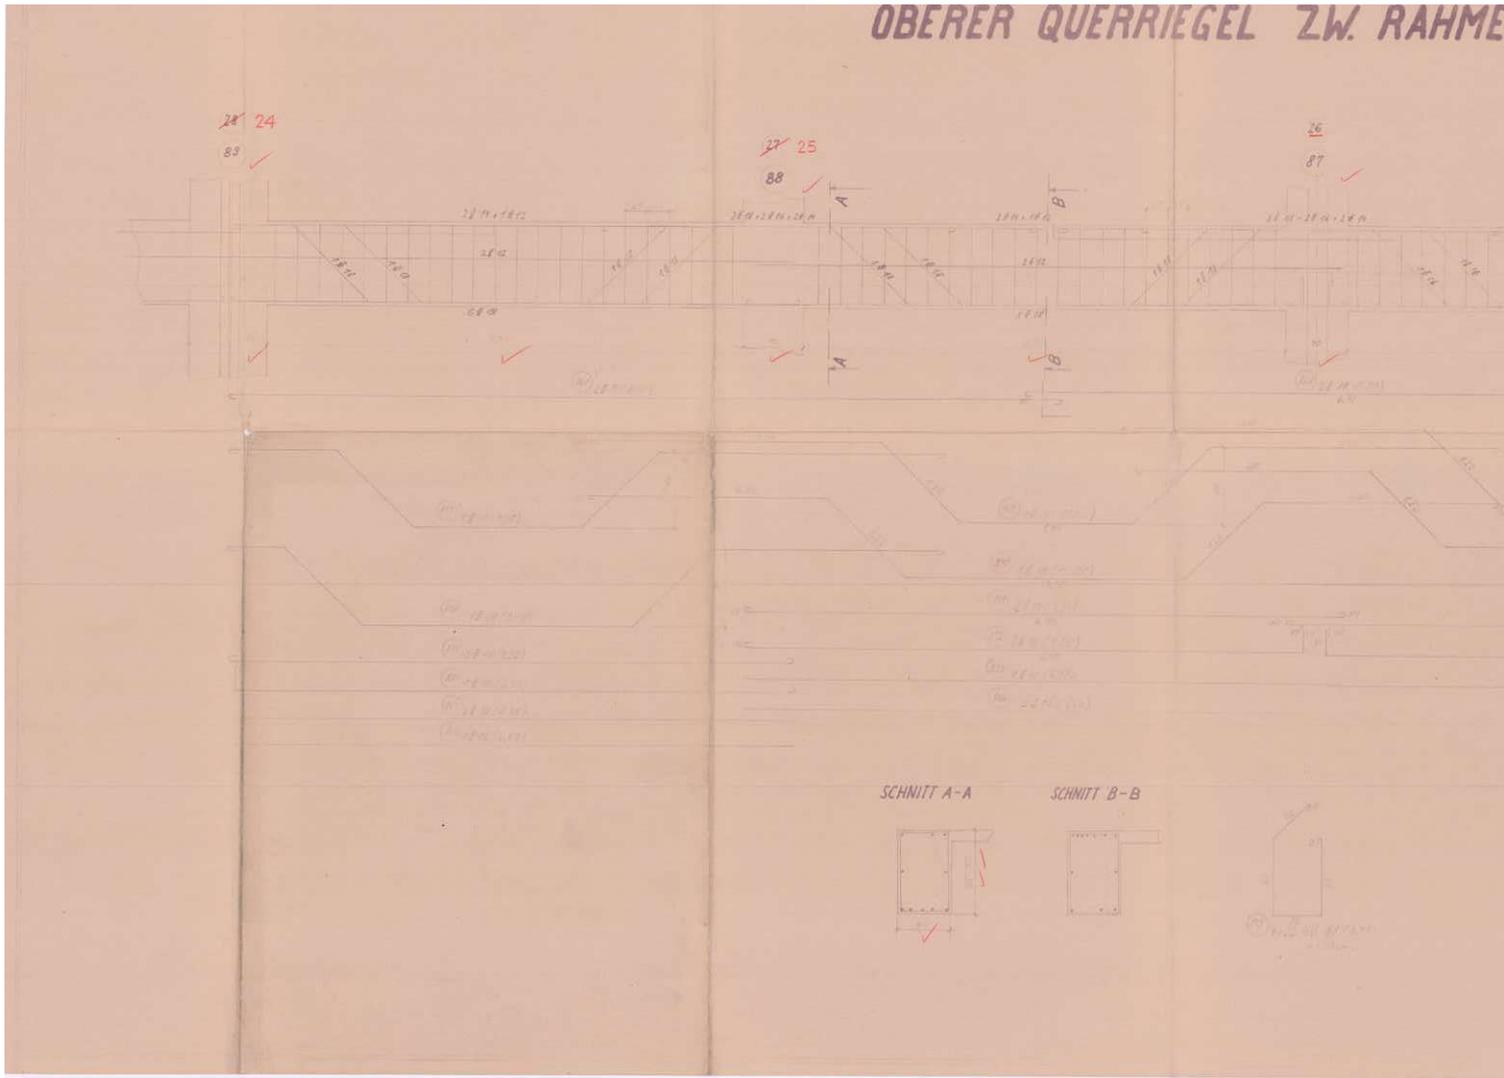

Nr. 28-24 1:25

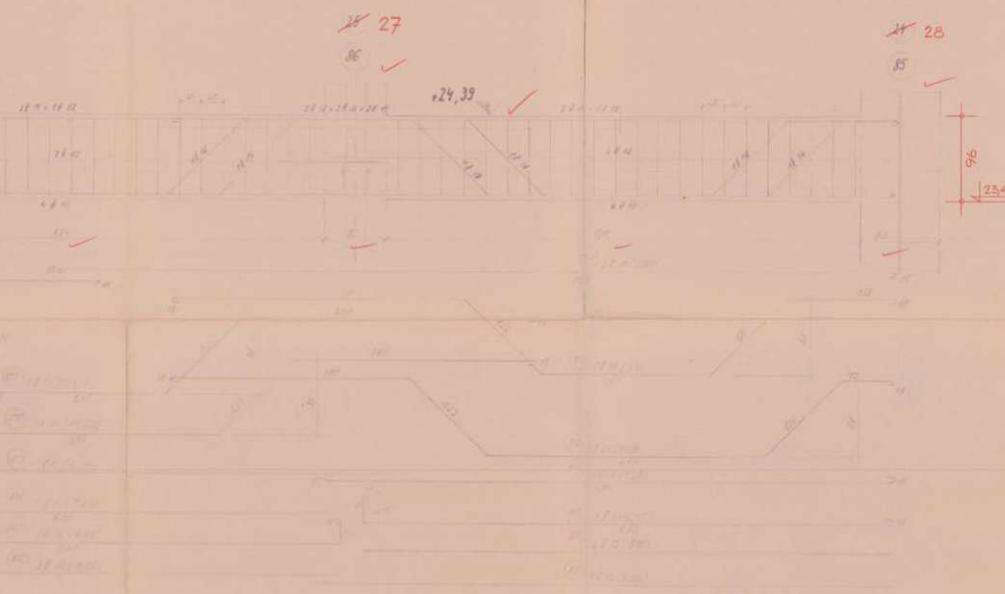

STAHL-AUSZUG FÜR TORSTAHL 40

POS.	STÜCK	LÄNGE	GESAMTLÄNGE m				
			2.4	4.10	4.11	4.14	4.16
1	1	2.20					
2	1	2.20					
BETON B 300
NATURMASSE NEHMEN!


POLIER-PLAN / I

am 5.8.1957 *Seliger*

DR. ING. FR. SELIGER ARCHITECT WILHELMSTRASSE 10 1040 WIEN		1:25
STADIUMZUG		
SEKTOR A und C OBERER QUERRIEGEL AUF KOTE + 24,35		
386/87 BEWEHRUNGSPLAN		


DAS WIENER ERNST HAPPEL STADION

KAPITEL 2_Buch 3 | ARCHIVMATERIAL INKL. QUELLEN UND BEZÜGE

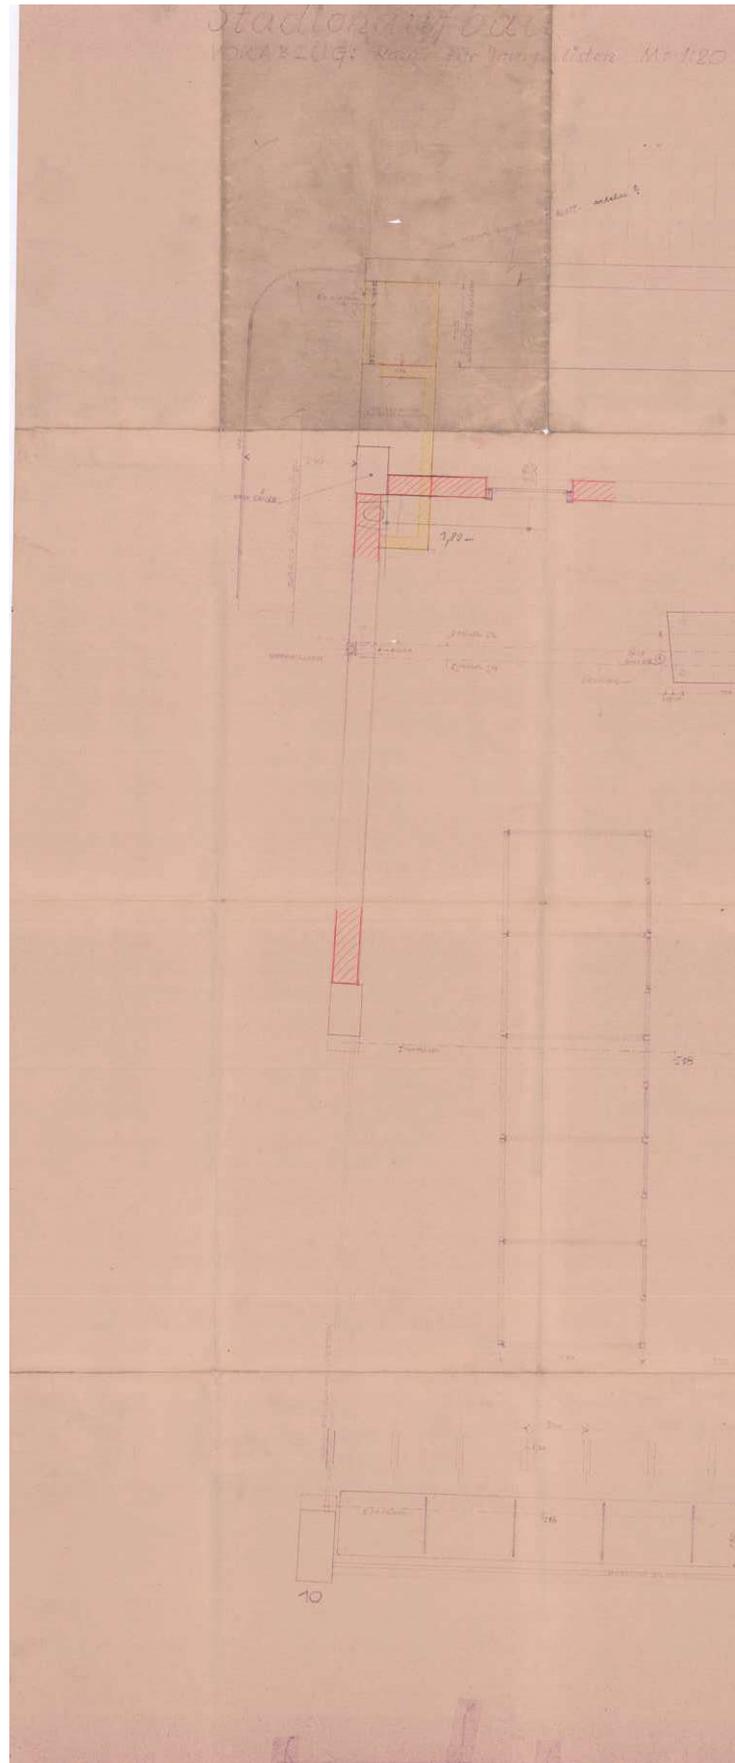


Bl. Nr. 62 a
 Datum: 22. III. 1957
 (Architekt: ...)

POLIER-PLAN
 S. 1972

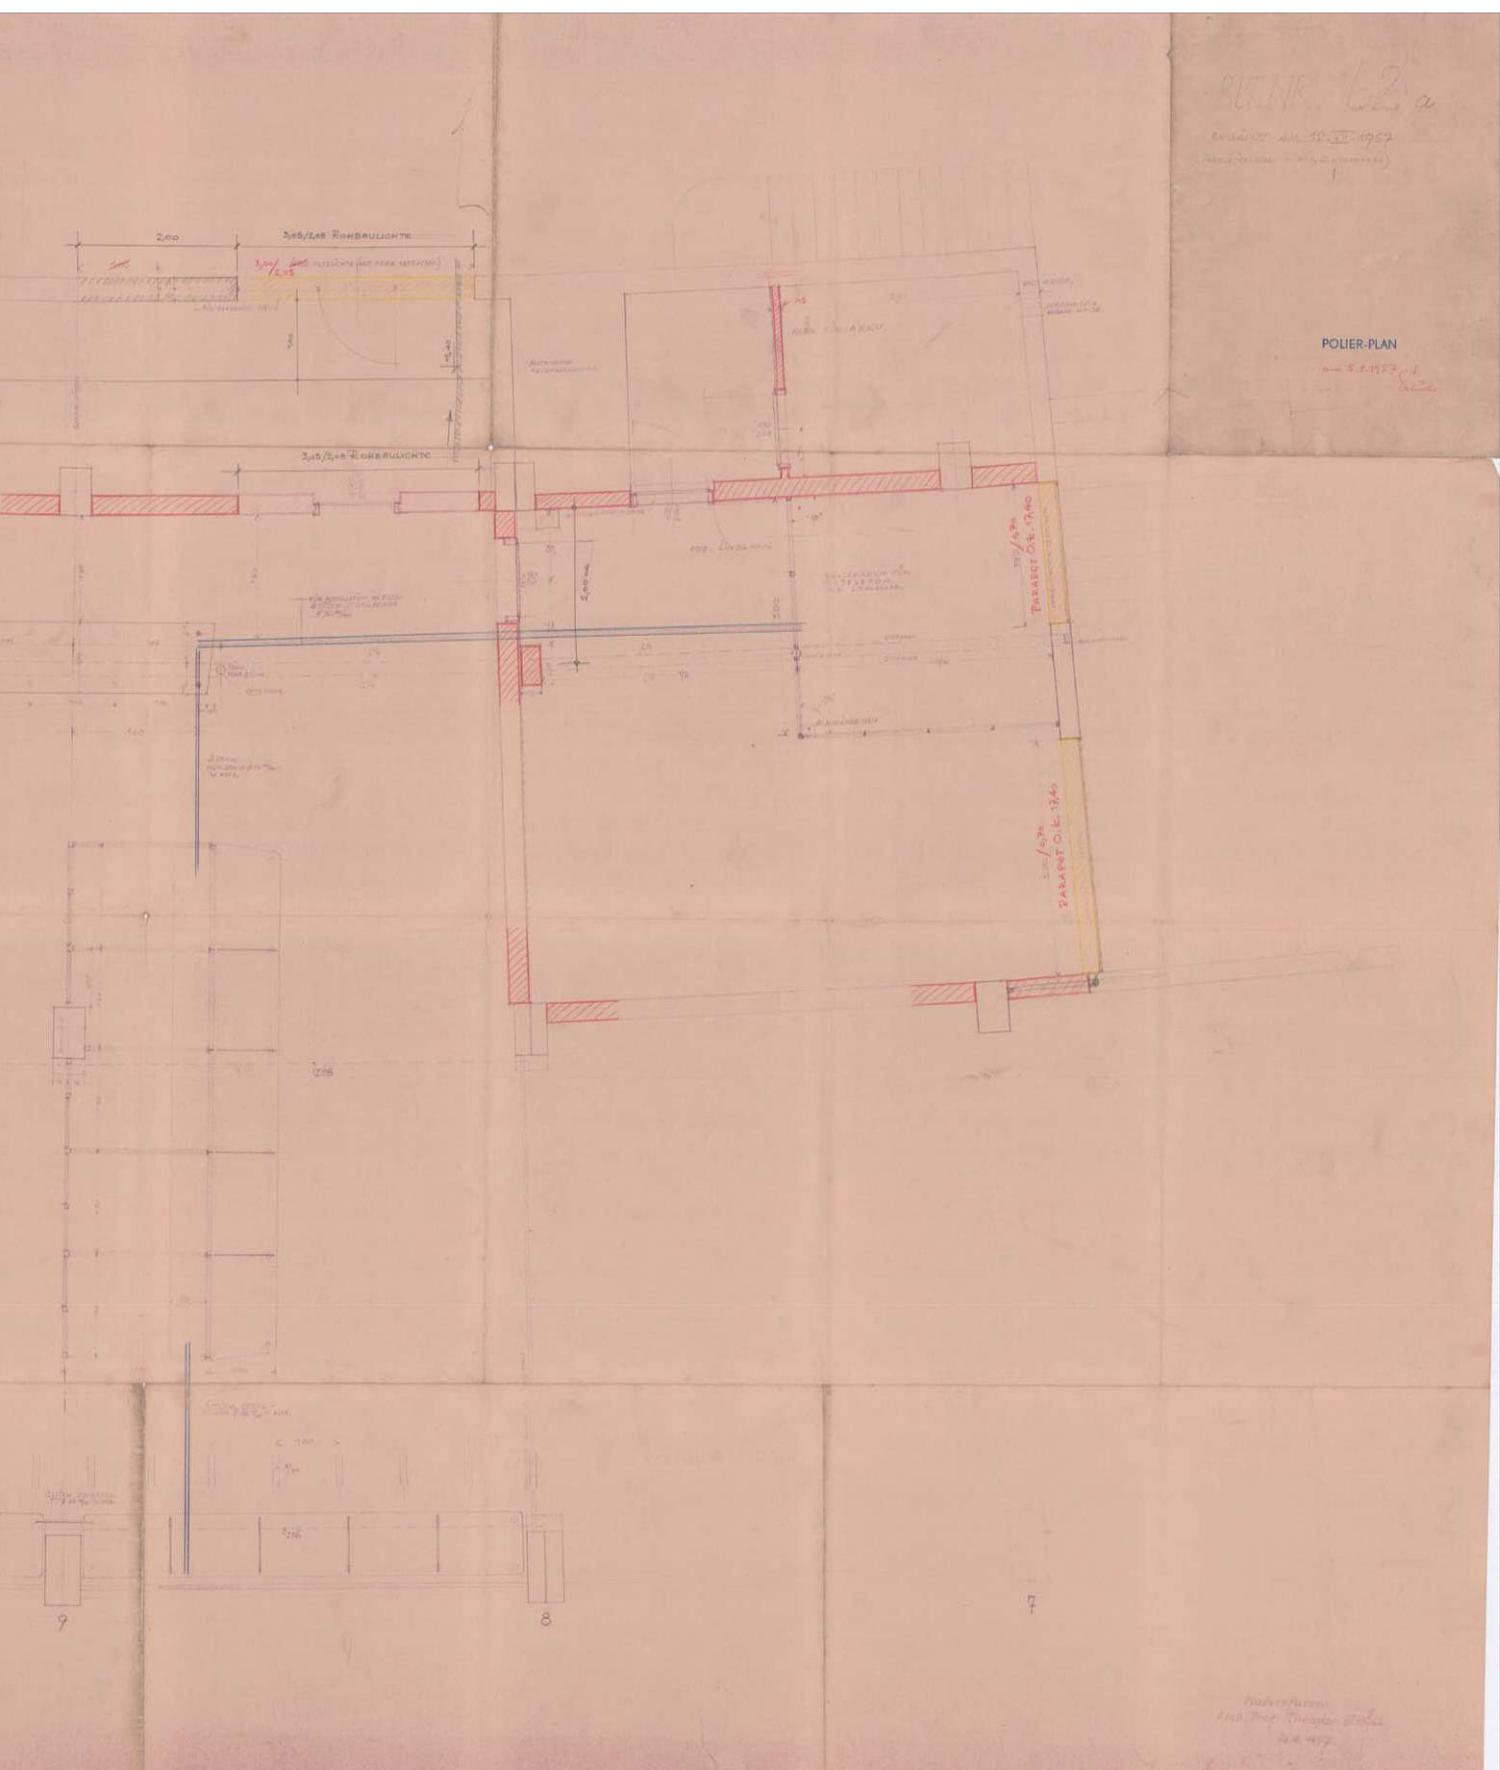

DAS WIENER ERNST HAPPEL STADION

KAPITEL 2_Buch 3 | ARCHIVMATERIAL INKL. QUELLEN UND BEZÜGE

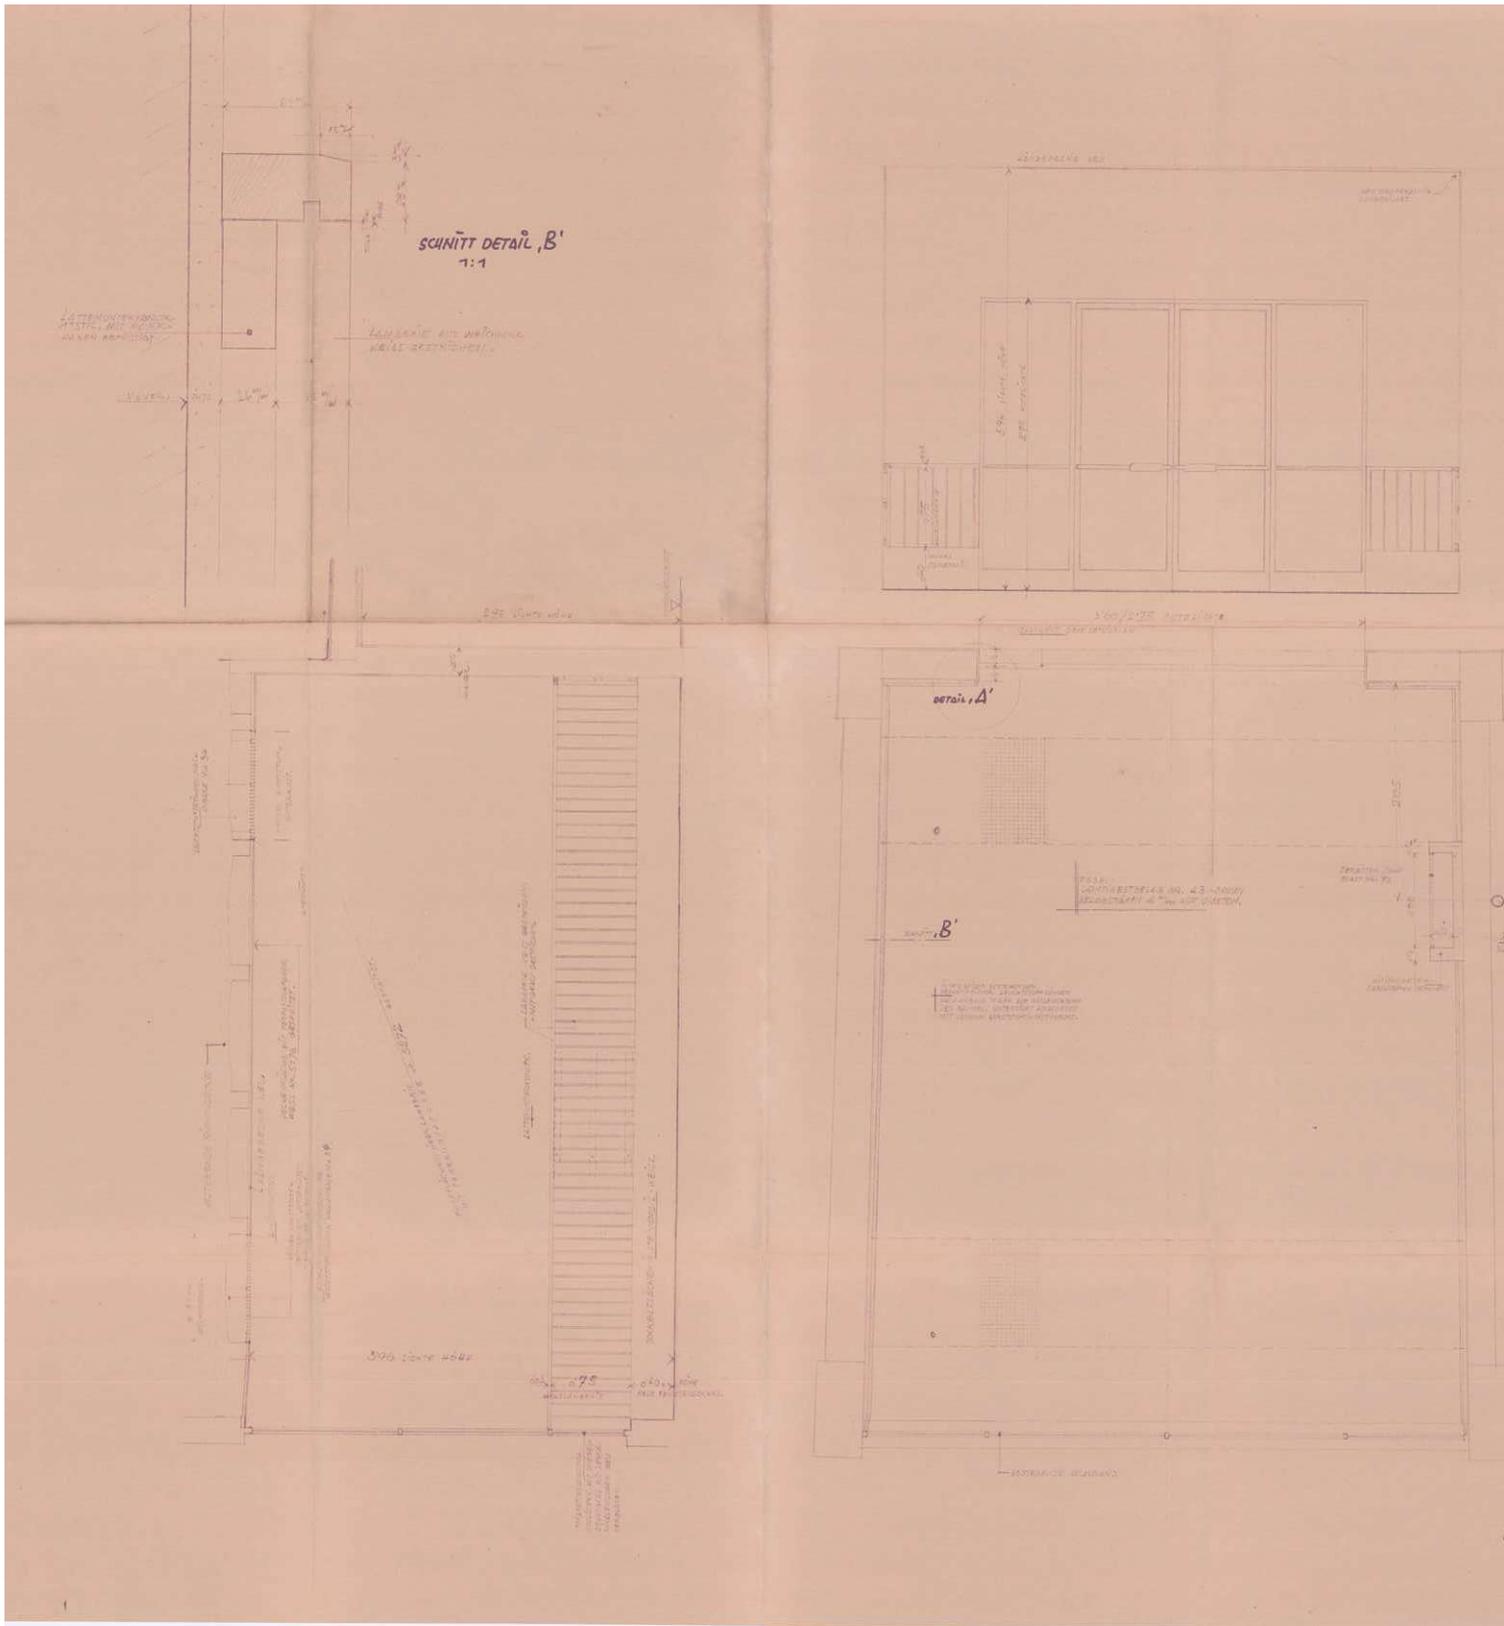

DECKWAND STEIN-STAHL-PLATTEN

BLT.NR. 78

DETAIL 'A' 1:1

MASER

PUTZ

POLIER-PLAN

am 2.8.1957
Schulz

Stadionaufbau

Ausstattung des Repräsentationsraumes NR.3 M=1:20

NATURMASSE NEHMEN.

Planverfasser:
Arch. Prof. Theodor SCHÜLL
65 39 82

19. VI / 57

DAS WIENER ERNST HAPPEL STADION



KAPITEL 2_Buch 3 | ARCHIVMATERIAL INKL. QUELLEN UND BEZÜGE

Stadionaufbau


Beleuchtungskörper für Repräsentationsraum NR. 2
M = 1:35, M = 1:21.

BL. NR. 79.


POLIER-PLAN

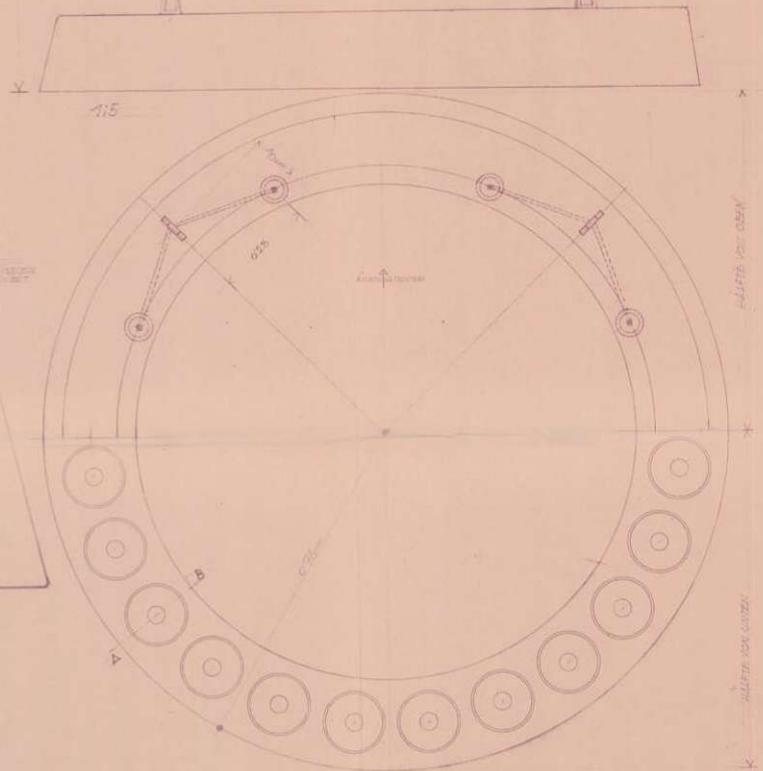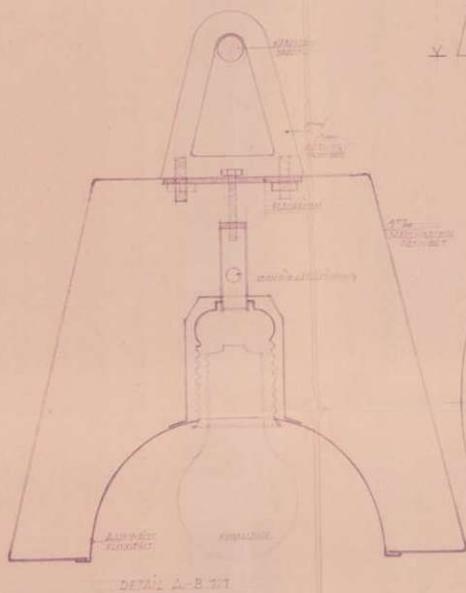

Planoerfasser:
Arch. Prof. Theodor SCHÖLL
25. II. 57.

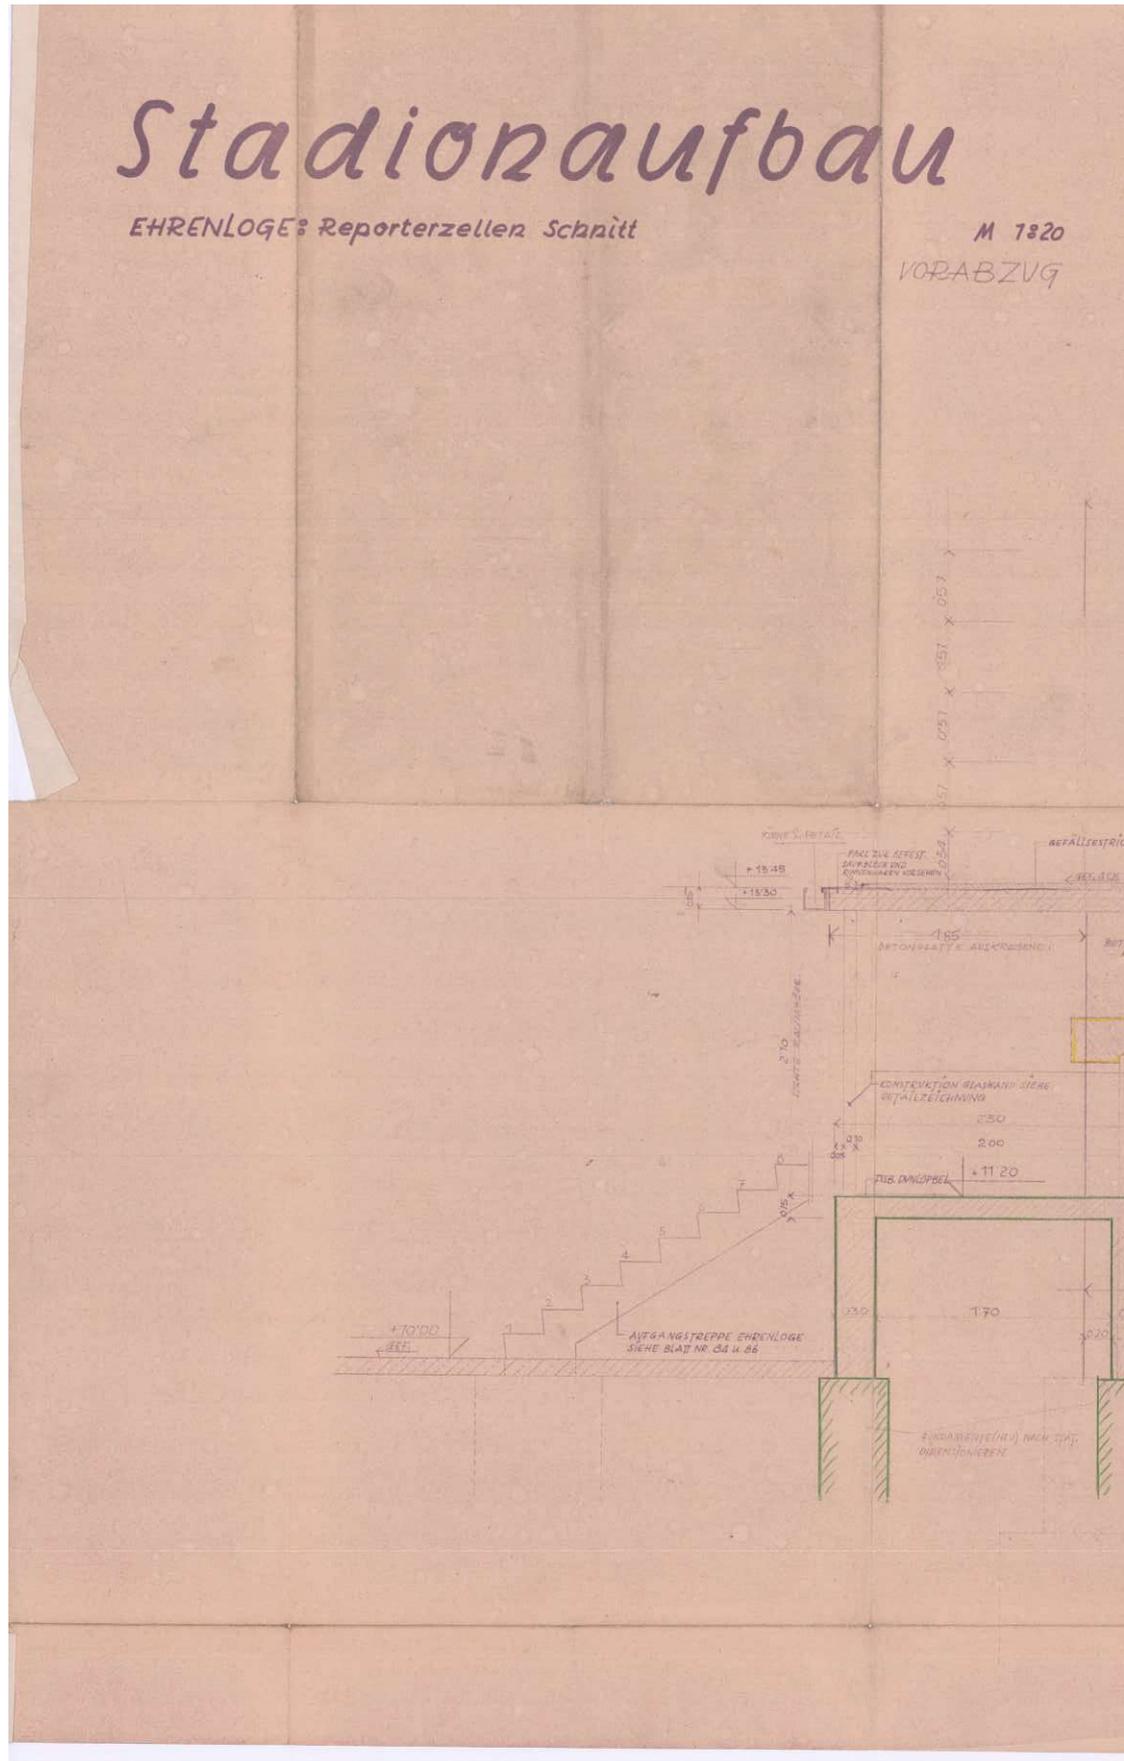

BL. NR. 85.

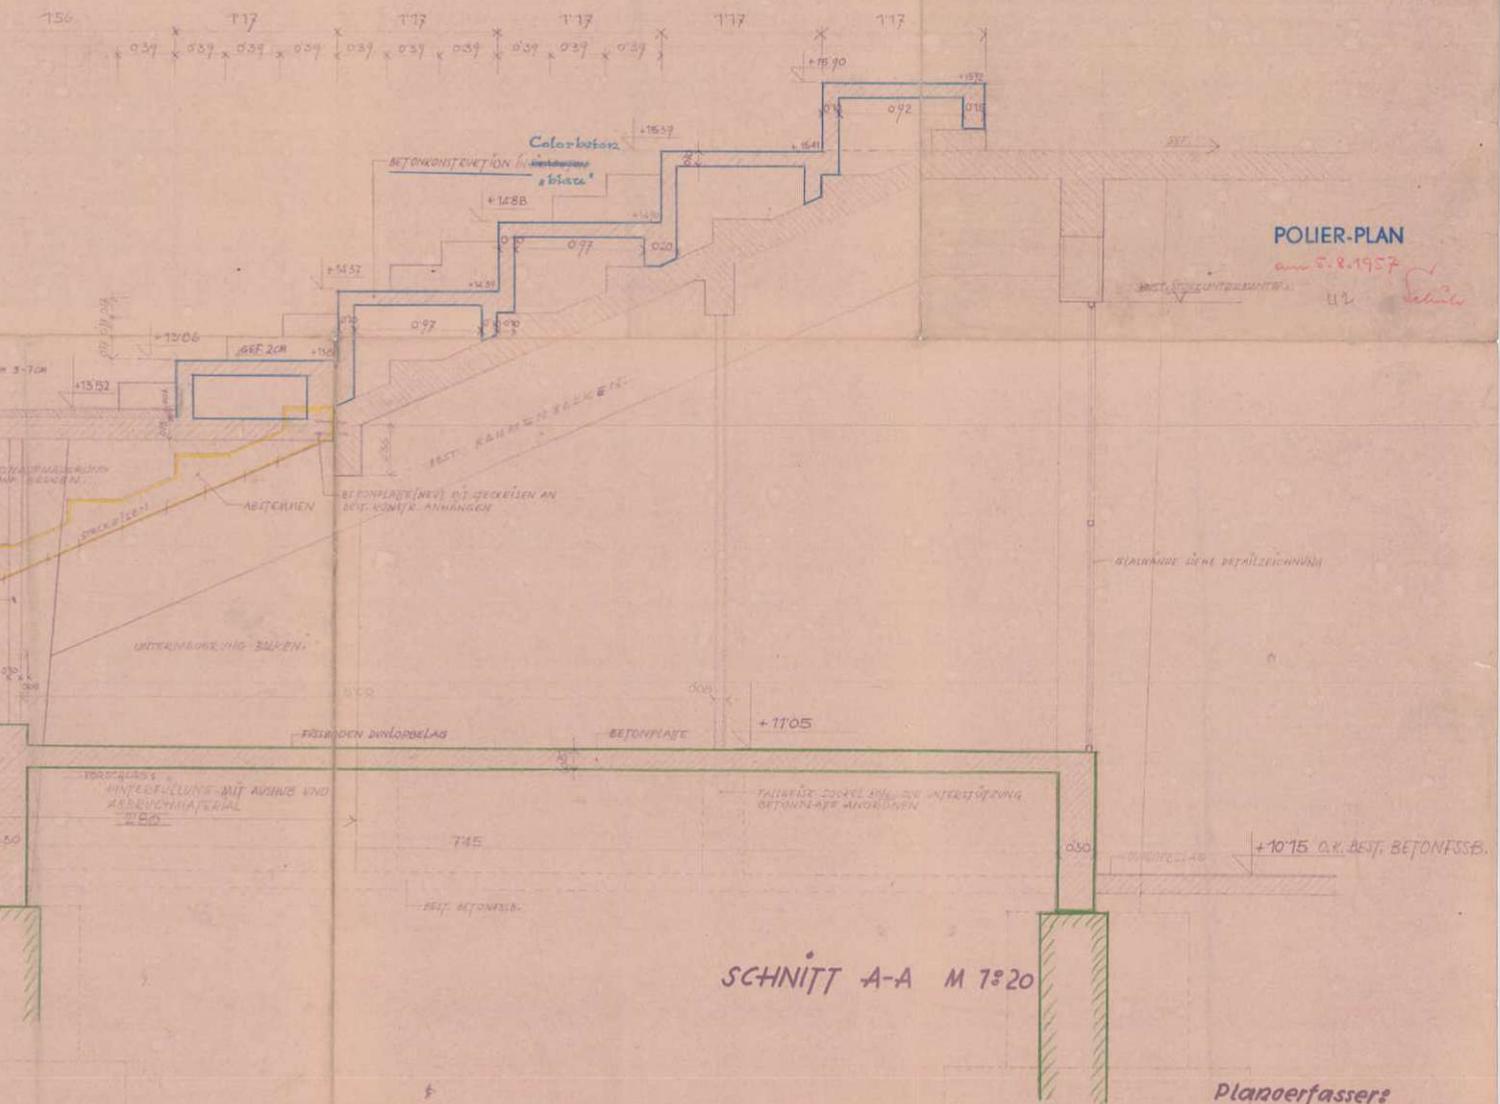


SCHNITT A-A M 1:20

Planoerfasser:
Arch. Prof. Theodor SCHÖLL
5. VII. 1957.


DAS WIENER ERNST HAPPEL STADION

KAPITEL 2_Buch 3 | ARCHIVMATERIAL INKL. QUELLEN UND BEZÜGE

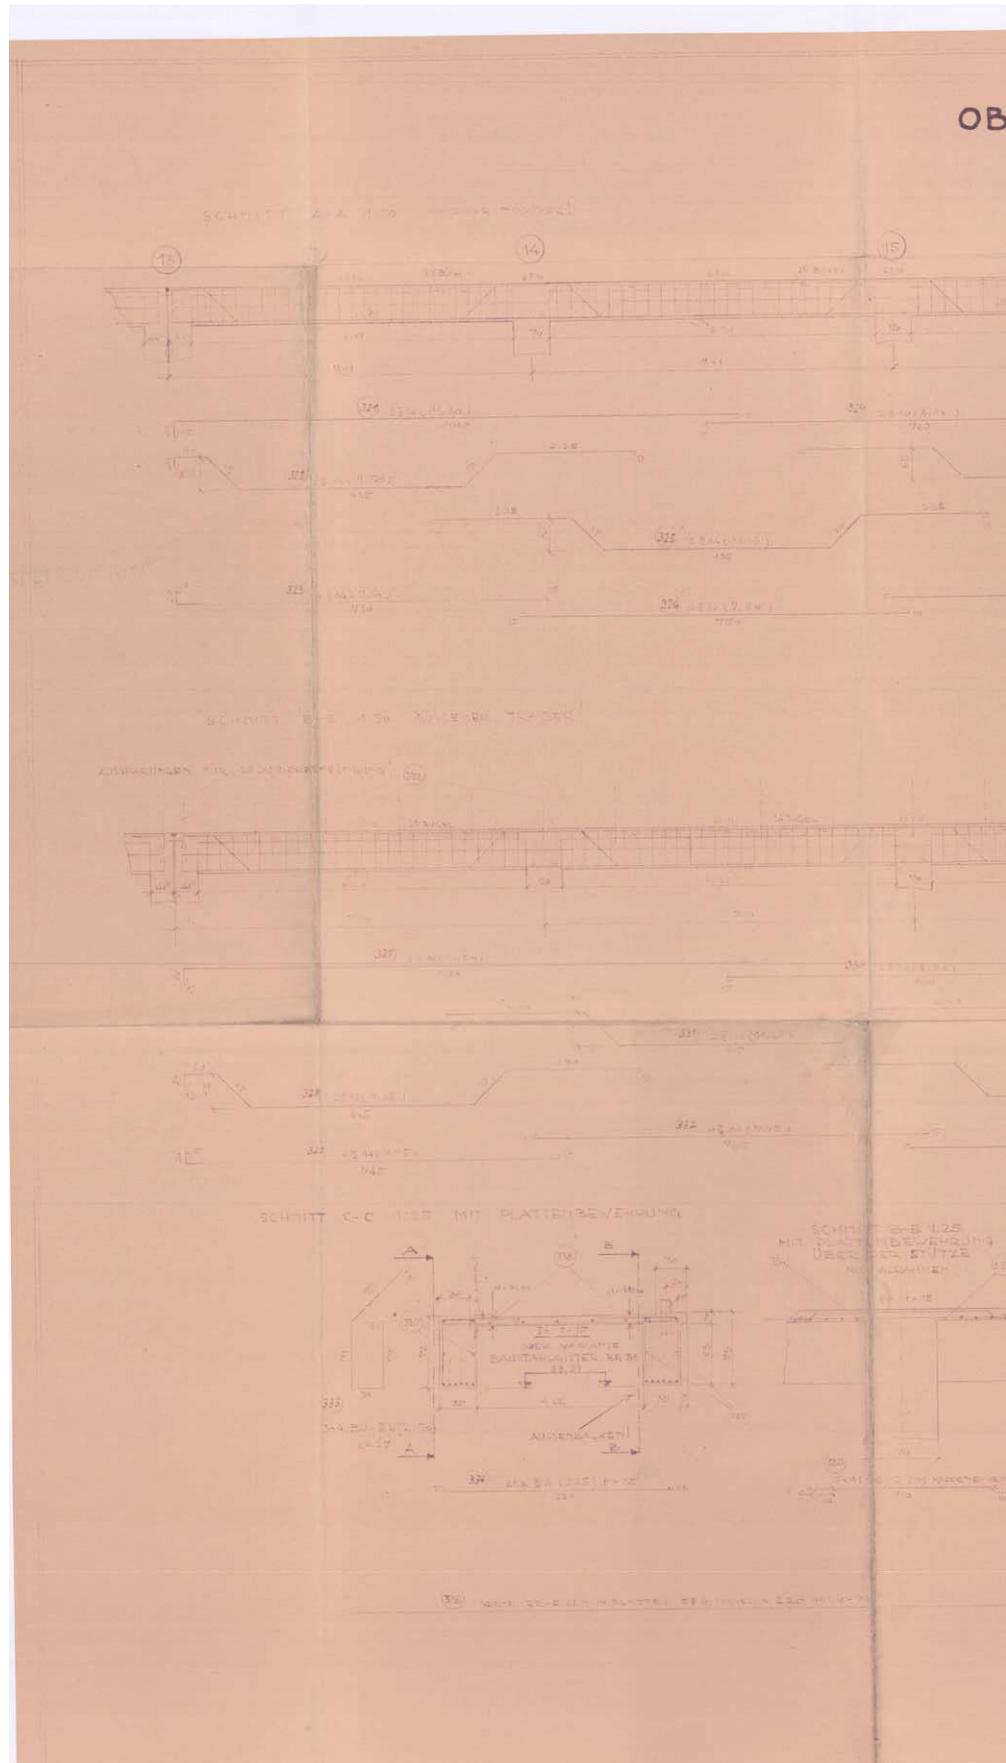


OBERER UMGANG IM SEKTOR C

1:50

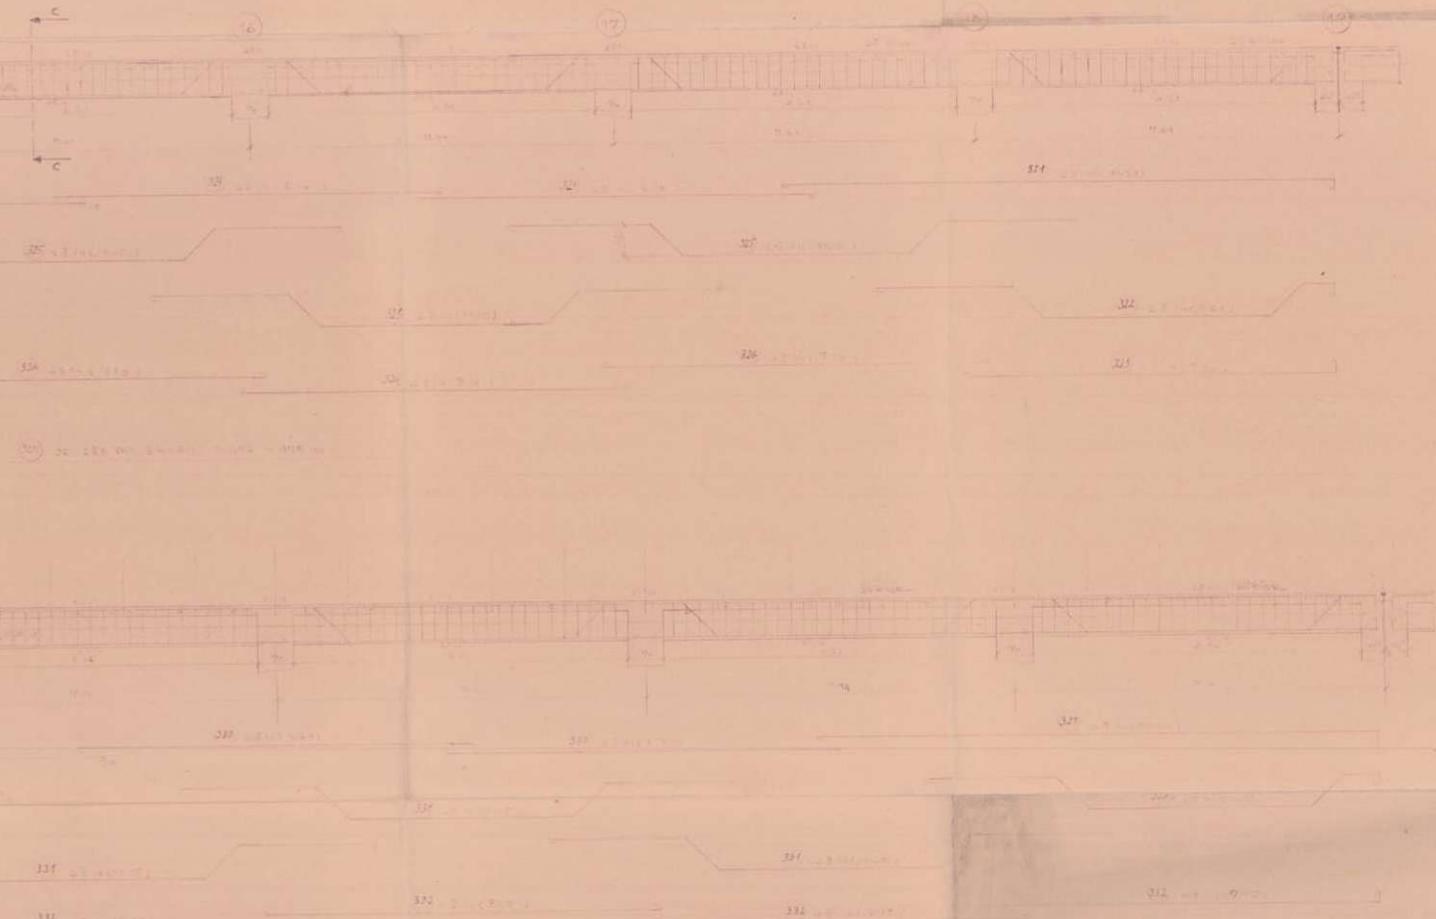

MIT PLATTENBEWEHRUNG
ÜBER DER STÜTZE

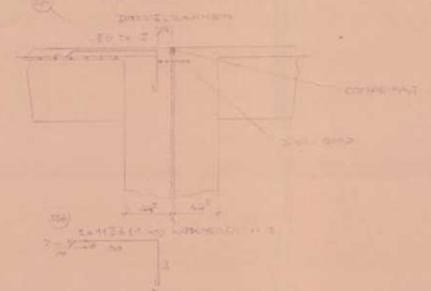

BETON: B 300

STÄHLLISTE TORSTAHL 40


!NATURMASSE NEHMEN!
ARCHITEKTENPLAN BEACHTEN!


BEWEHRUNG GILT AUCH FÜR DEN
OBEREN UMGANG ZWISCHEN DEN
RAHMEN NR 100-94 IM SEKTOR A,
ZWISCHEN NR 44-38 IM SEKTOR D U.
ZWISCHEN NR 69-75 IM SEKTOR F.

STÄDT. BAUBÜRO

STADIONBAU	
SEKTOR C: OBERER UMGANG MIT PLATTE	
P. Nr. 986/93 A	BEWEHRUNGSPLAN

DAS WIENER ERNST HAPPEL STADION


KAPITEL 2_Buch 3 | ARCHIVMATERIAL INKL. QUELLEN UND BEZÜGE

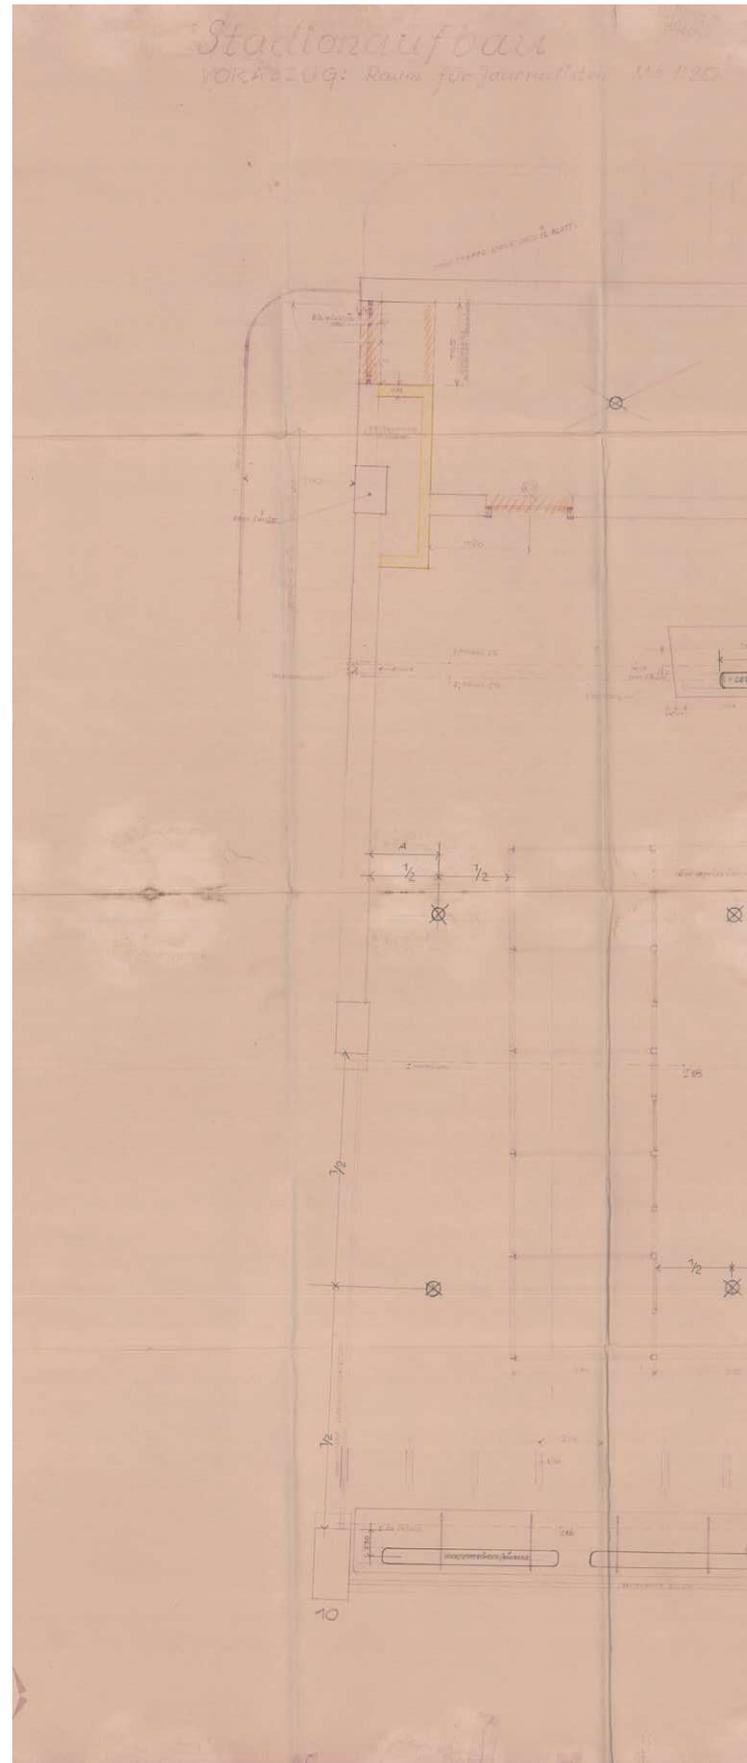




DAS WIENER ERNST HAPPEL STADION

KAPITEL 2_Buch 3 | ARCHIVMATERIAL INKL. QUELLEN UND BEZÜGE

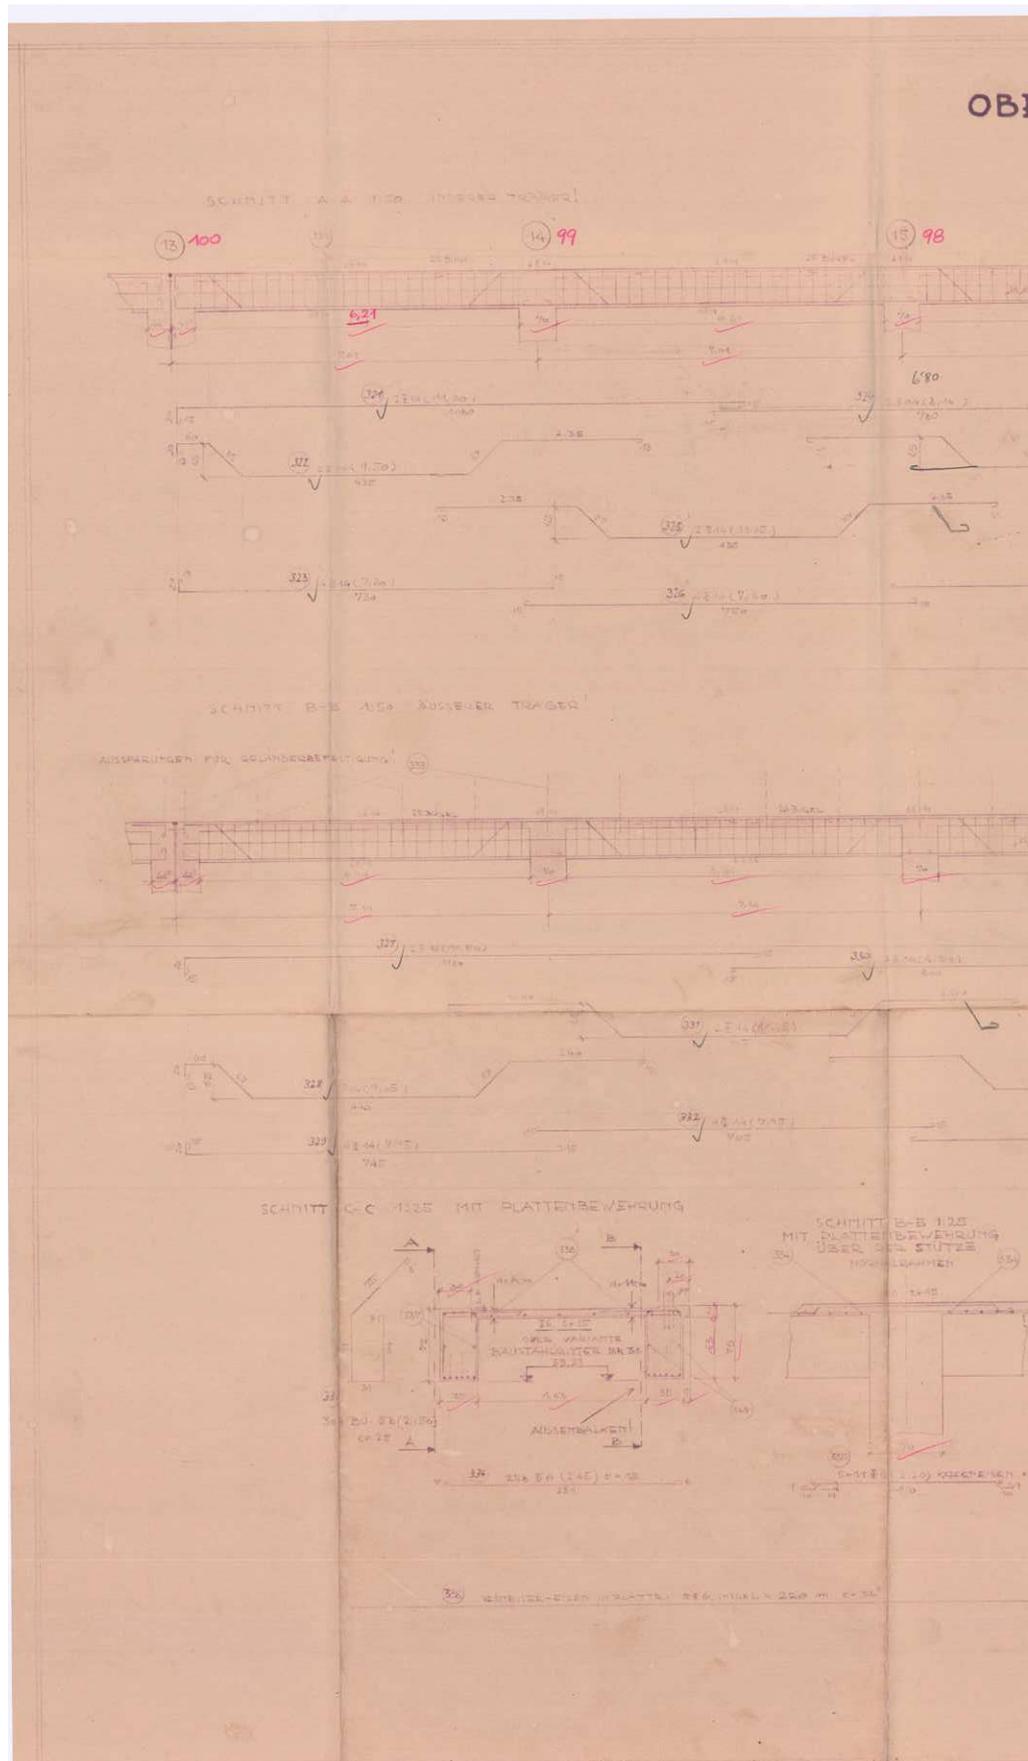


OBERER UMGANG IM SEKTOR C

1:50

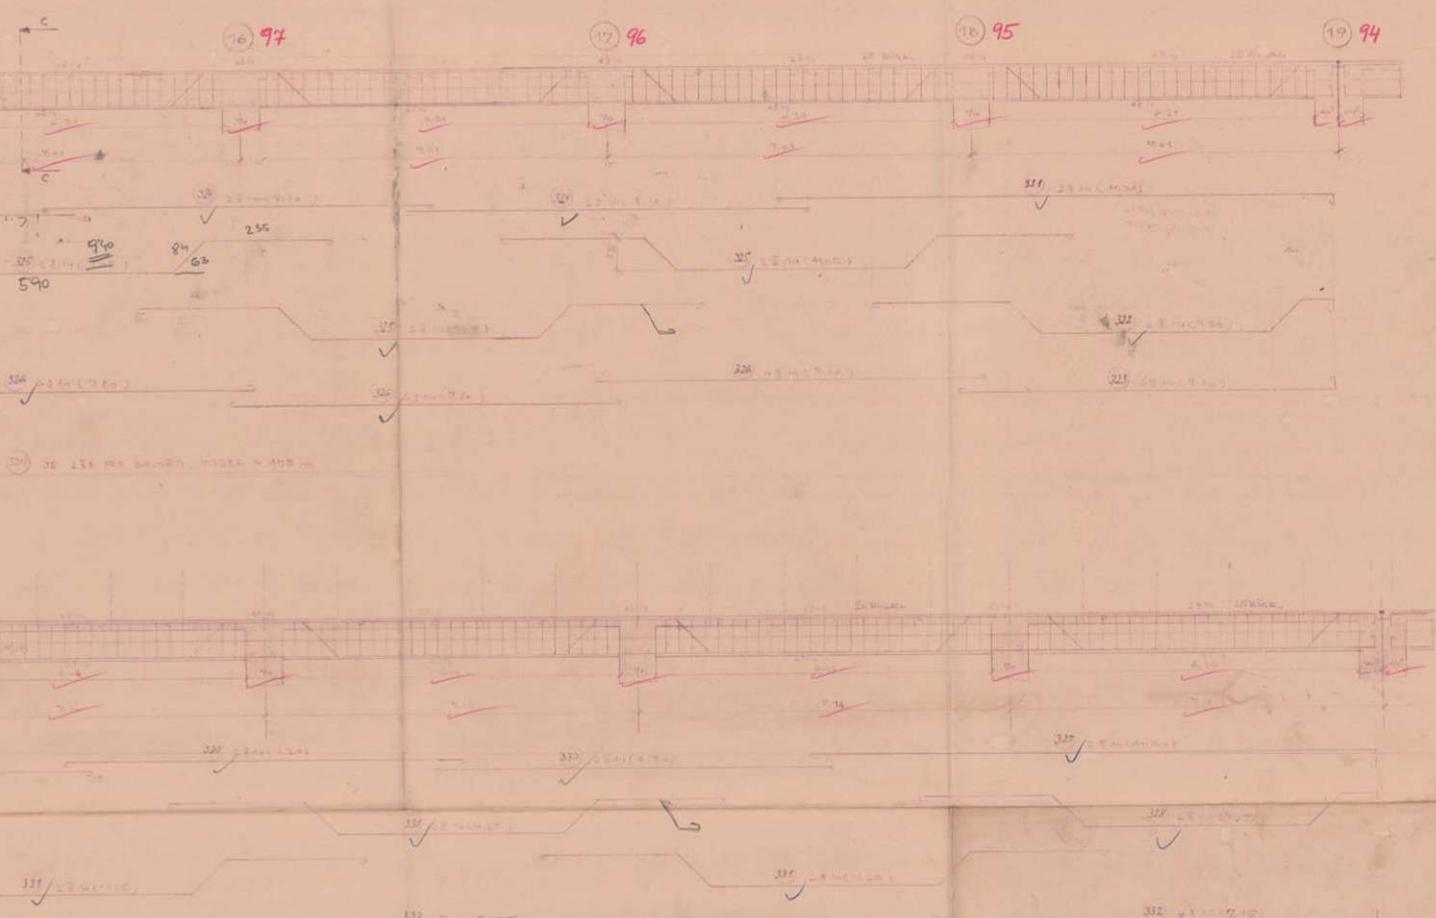

SCHNITT B-B 1/25
MIT PLATTENBEWEHRUNG
ÜBER DER STÜTZE

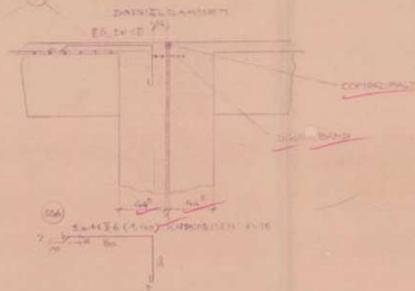

BETON: B 300

STAHLLISTE TORSTAHL 40



!NATURMASSE NEHMEN!
ARCHITEKTENPLAN BEACHTEN!


DES OBEREN UMGANGS - SEKTOR A
ENTSPRUCHT ÜBERHAUPT NICHT
DES OBEREN UMGANGS - SEKTOR C

POLIER-PLAN

	1:50
STADIOMAUSBAU	
SEKTOR C: OBERER UMGANG MIT PLATTE	
Pl. N. 986/93	BEWEHRUNGSPLAN
	13-19

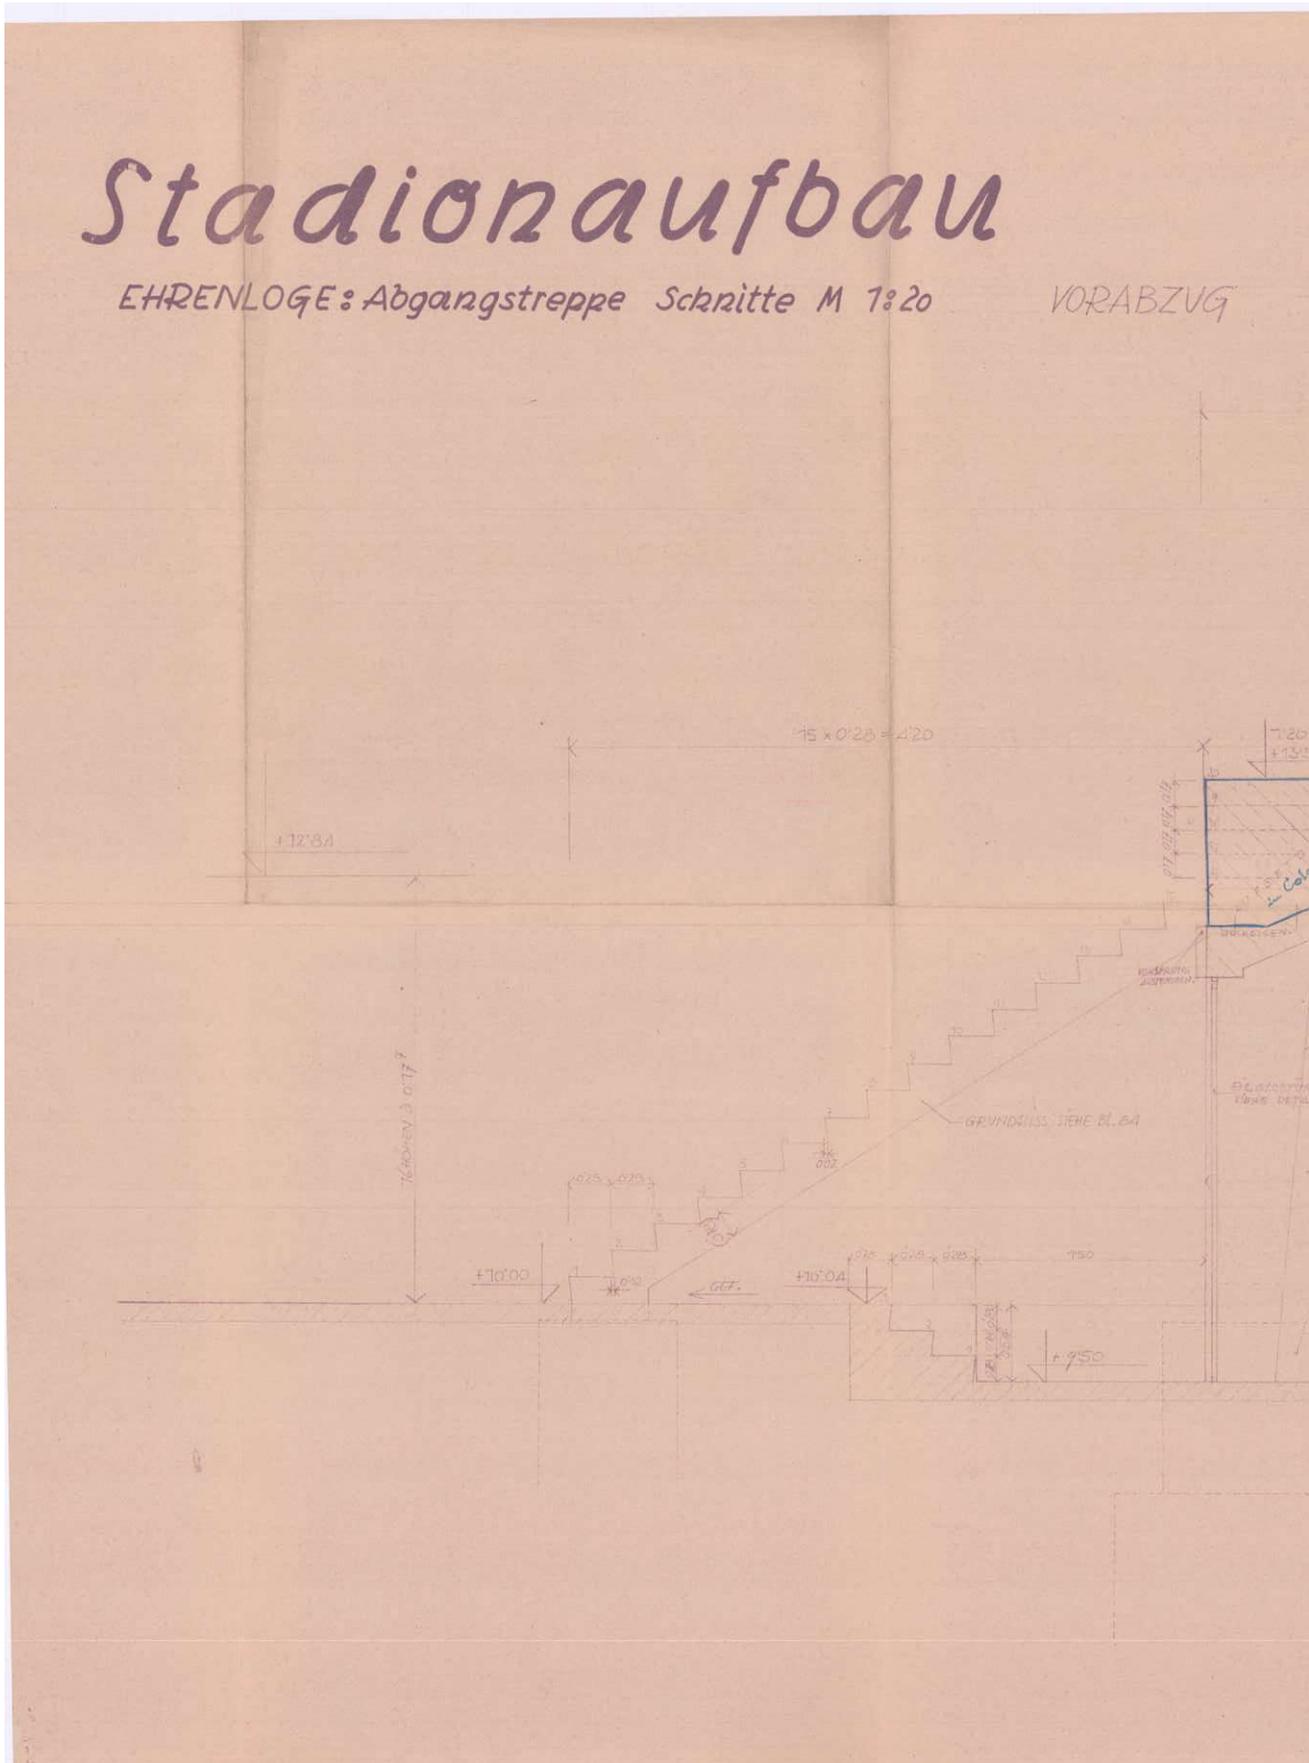

BL. NR. 86

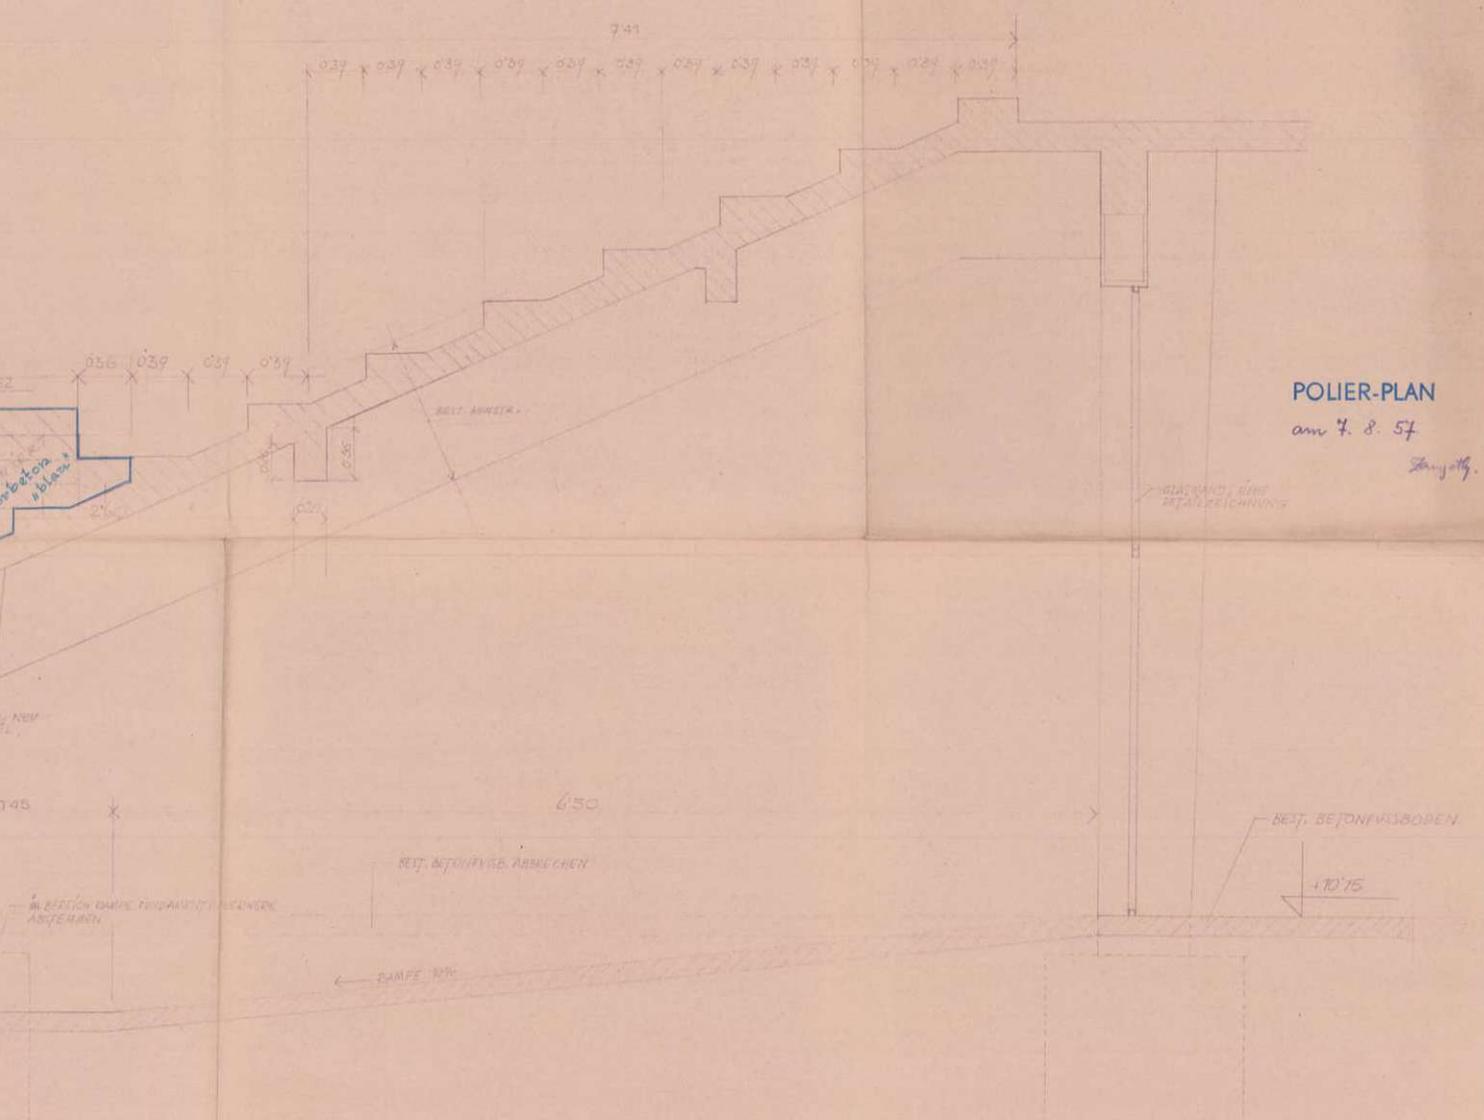

POLIER-PLAN

am 7. 8. 57


Strojny

SCHNITT B-B M 1:20

Planverfasser:
Arch. Prof. Theodor SCHÖLL
5. VII. 57.



DAS WIENER ERNST HAPPEL STADION

KAPITEL 2_Buch 3 | ARCHIVMATERIAL INKL. QUELLEN UND BEZÜGE

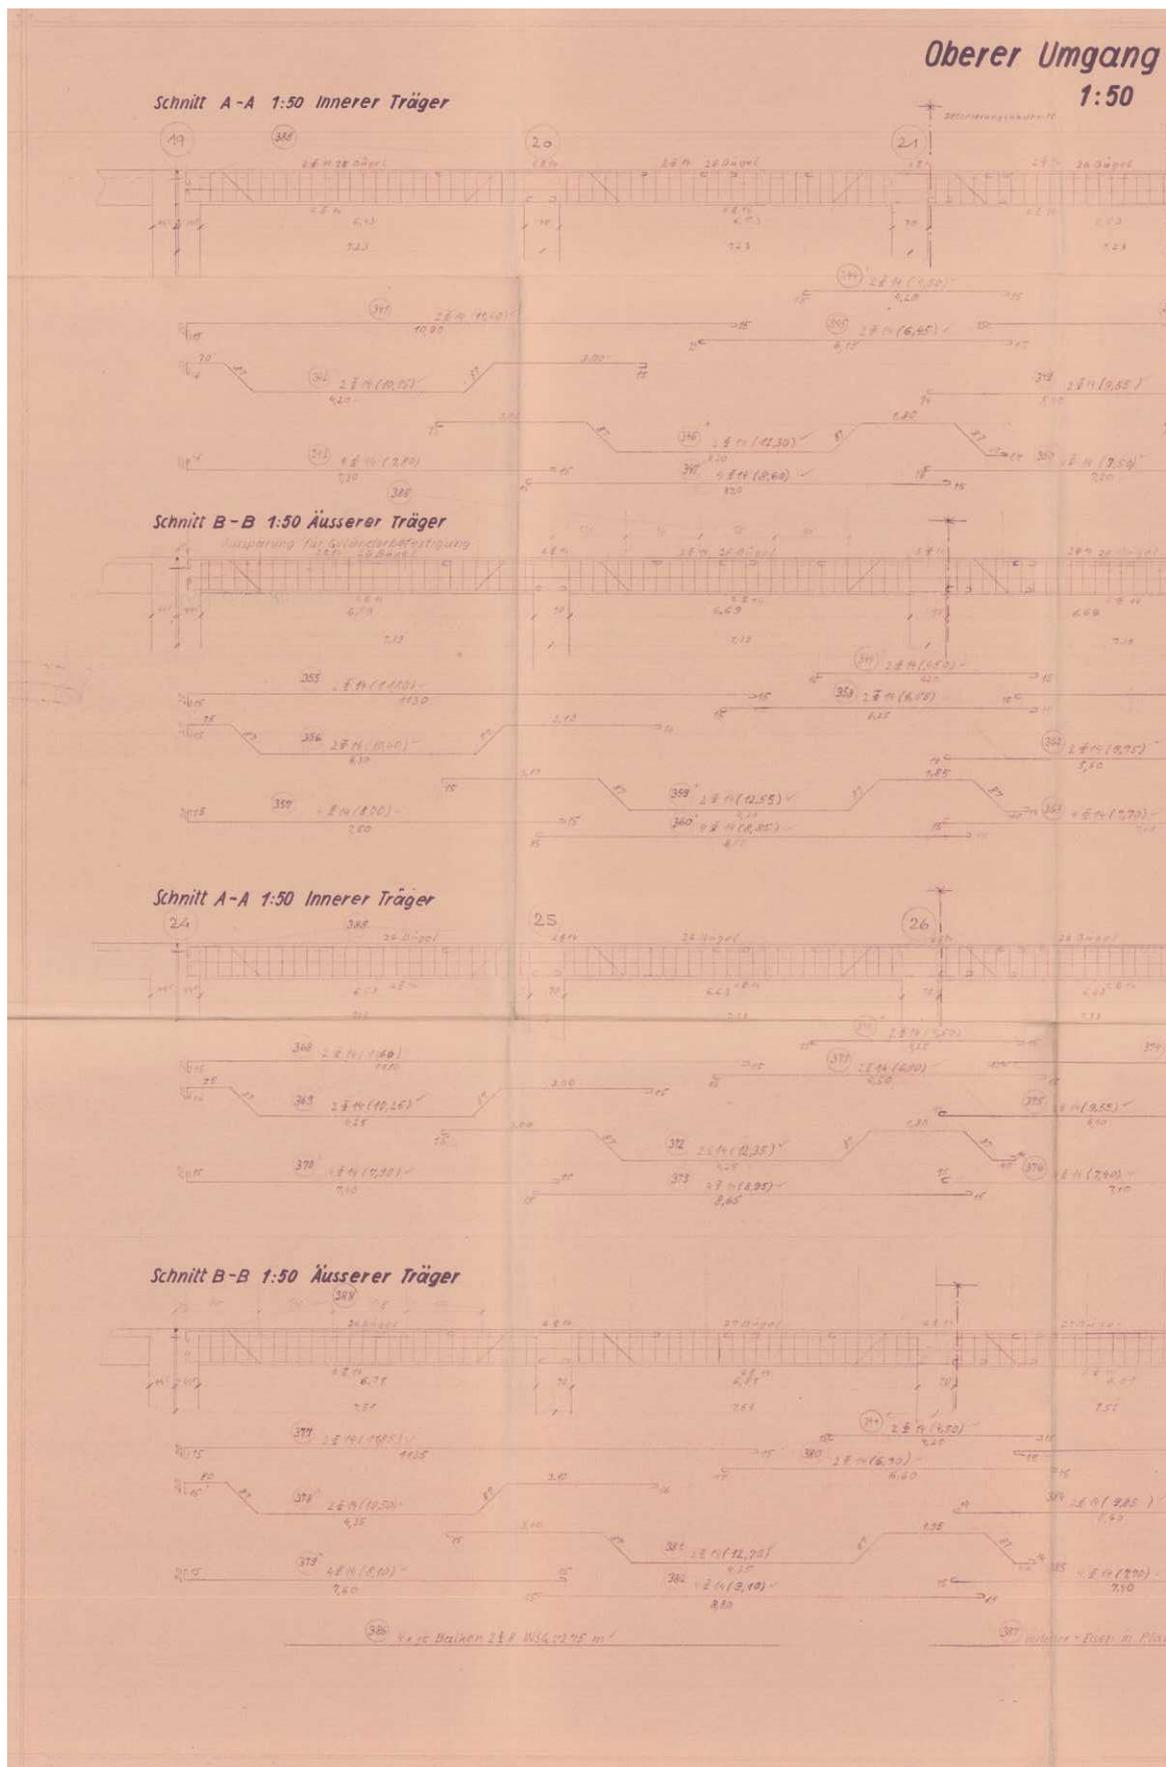

1957_08_08-986_94A-Ing Schischka-Oberer Umgang m Platte_Sekt C-Bewehrungspl.pdf

im Sektor C

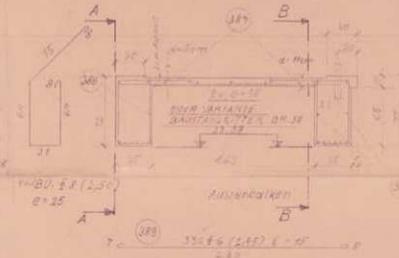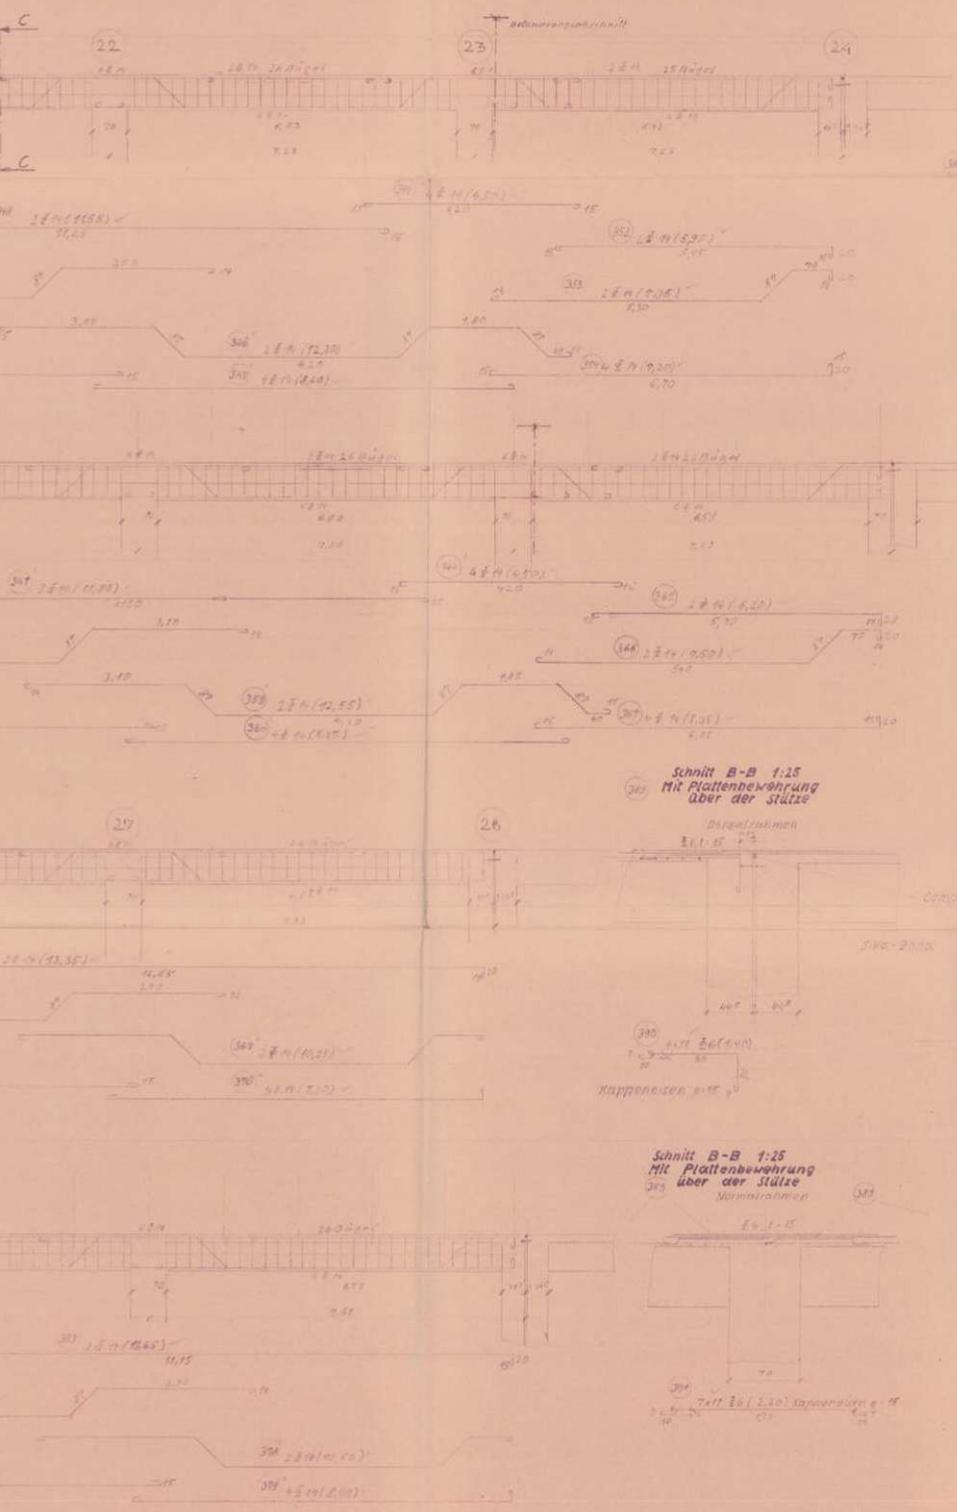

Stahlliste Torstahl 90



BETON : B 300

!Naturmasse nehmen!
Architektenplan beachten!


BEWEHRUNG GILT AUCH FÜR DEN OBEREN UMGANG ZWISCHEN DEM RAHMEN N: 94-89 u. 89-85 IM SEKTOR A

KANZLEI ORIGINAL
pl an. 2 B. 17. 9.

Stadionaufbau		
Sektor C: Oberer Umgang mit Platte		Bewehrungsplan
986/94 A		



DAS WIENER ERNST HAPPEL STADION

KAPITEL 2_Buch 3 | ARCHIVMATERIAL INKL. QUELLEN UND BEZÜGE

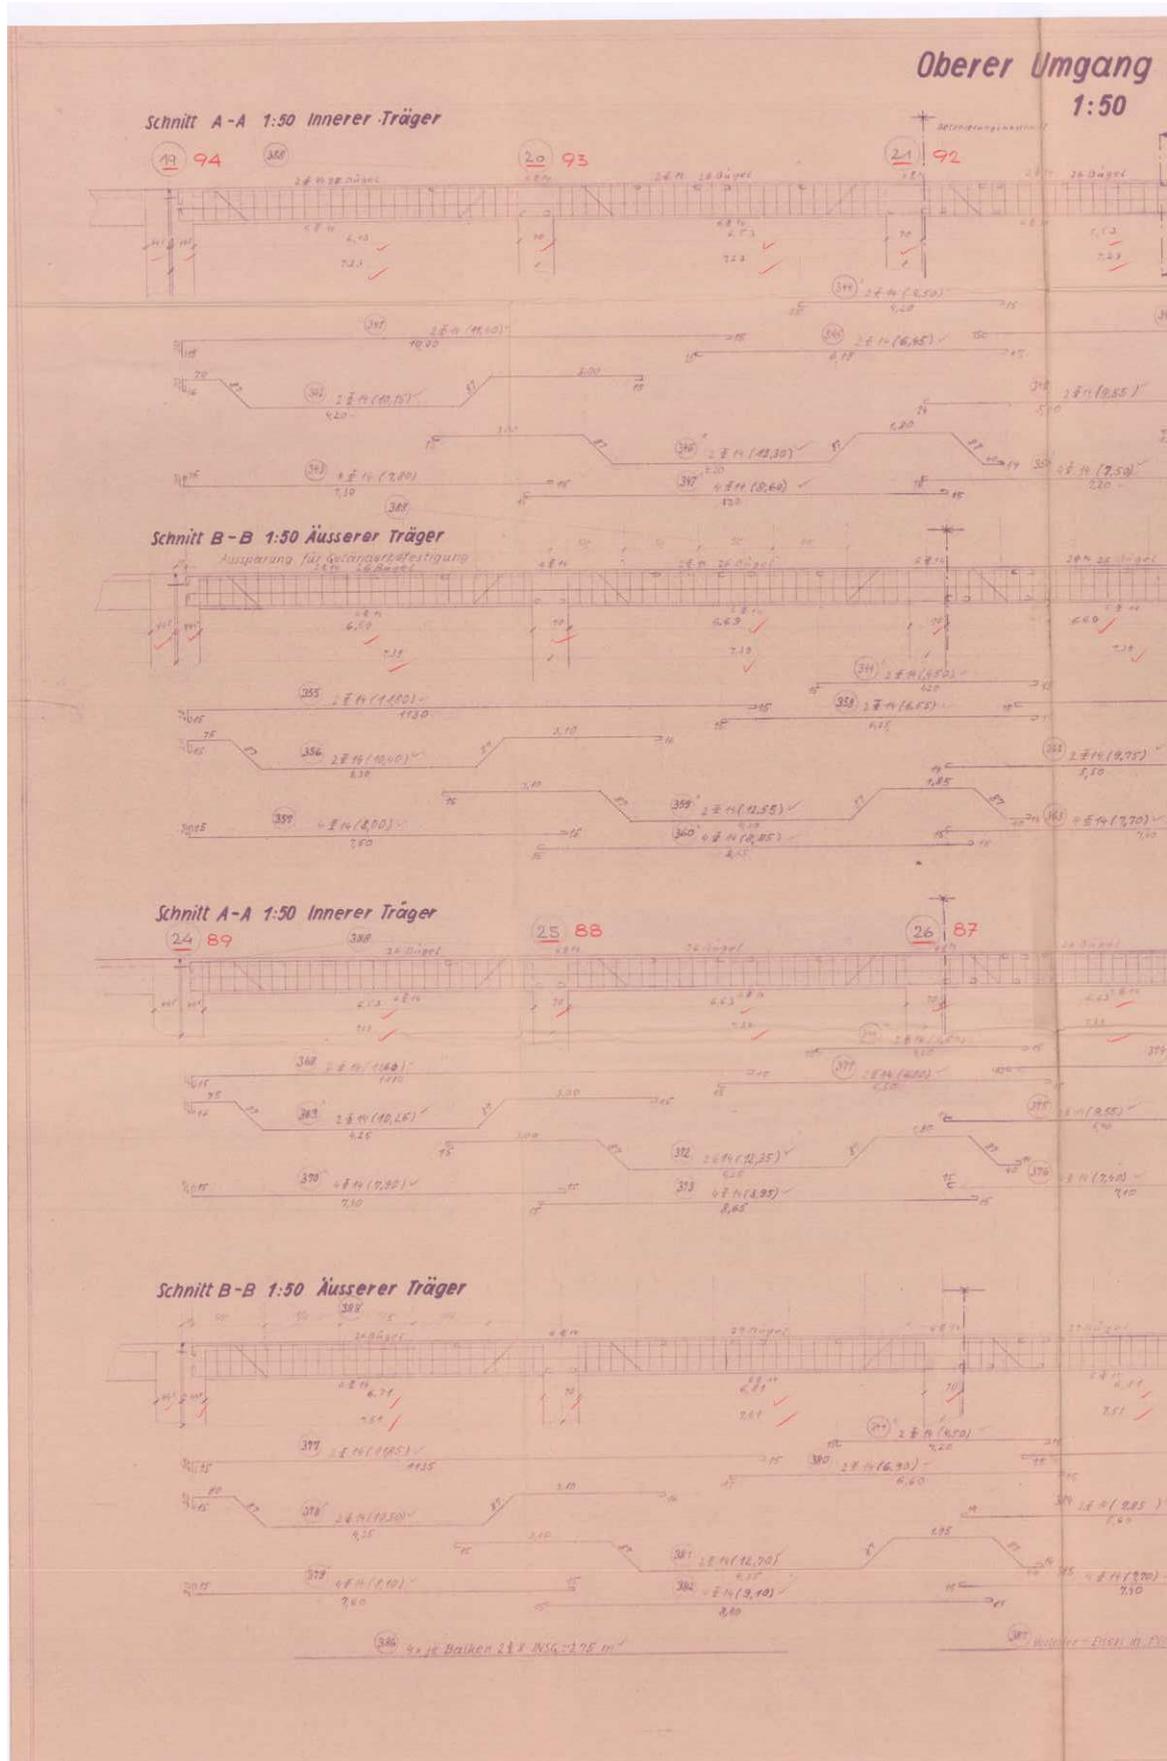

1957_08_08-986_94-Ing Schischka-Oberer Umgang m Platte_Sekt C_Korr-Bewehrungspl.pdf

im Sektor C

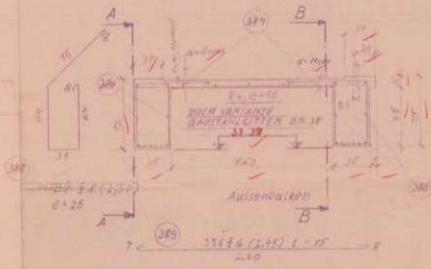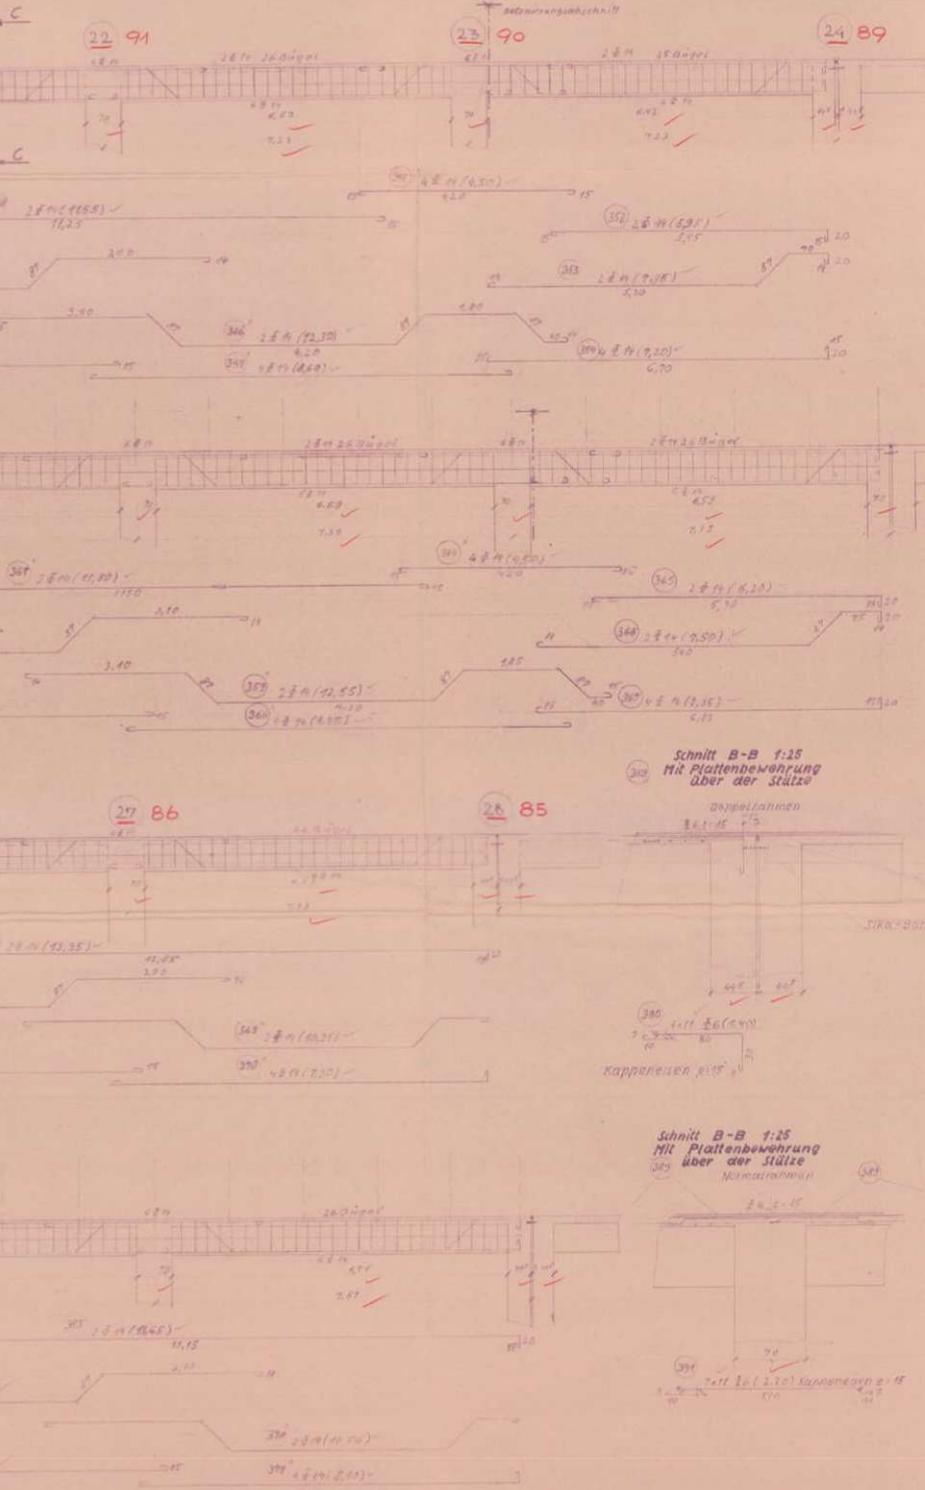


BETON : B 300

!Naturmasse nehmen!
Architektenplan beachten!

DER OBERE UMGANG IM SEKTOR A
UNTERER UMGANG IM SEKTOR B
ÜBERER UMGANG IM SEKTOR C

KANZLEI-ORIGINAL



Stationaufbau		





DAS WIENER ERNST HAPPEL STADION

KAPITEL 2_Buch 3 | ARCHIVMATERIAL INKL. QUELLEN UND BEZÜGE

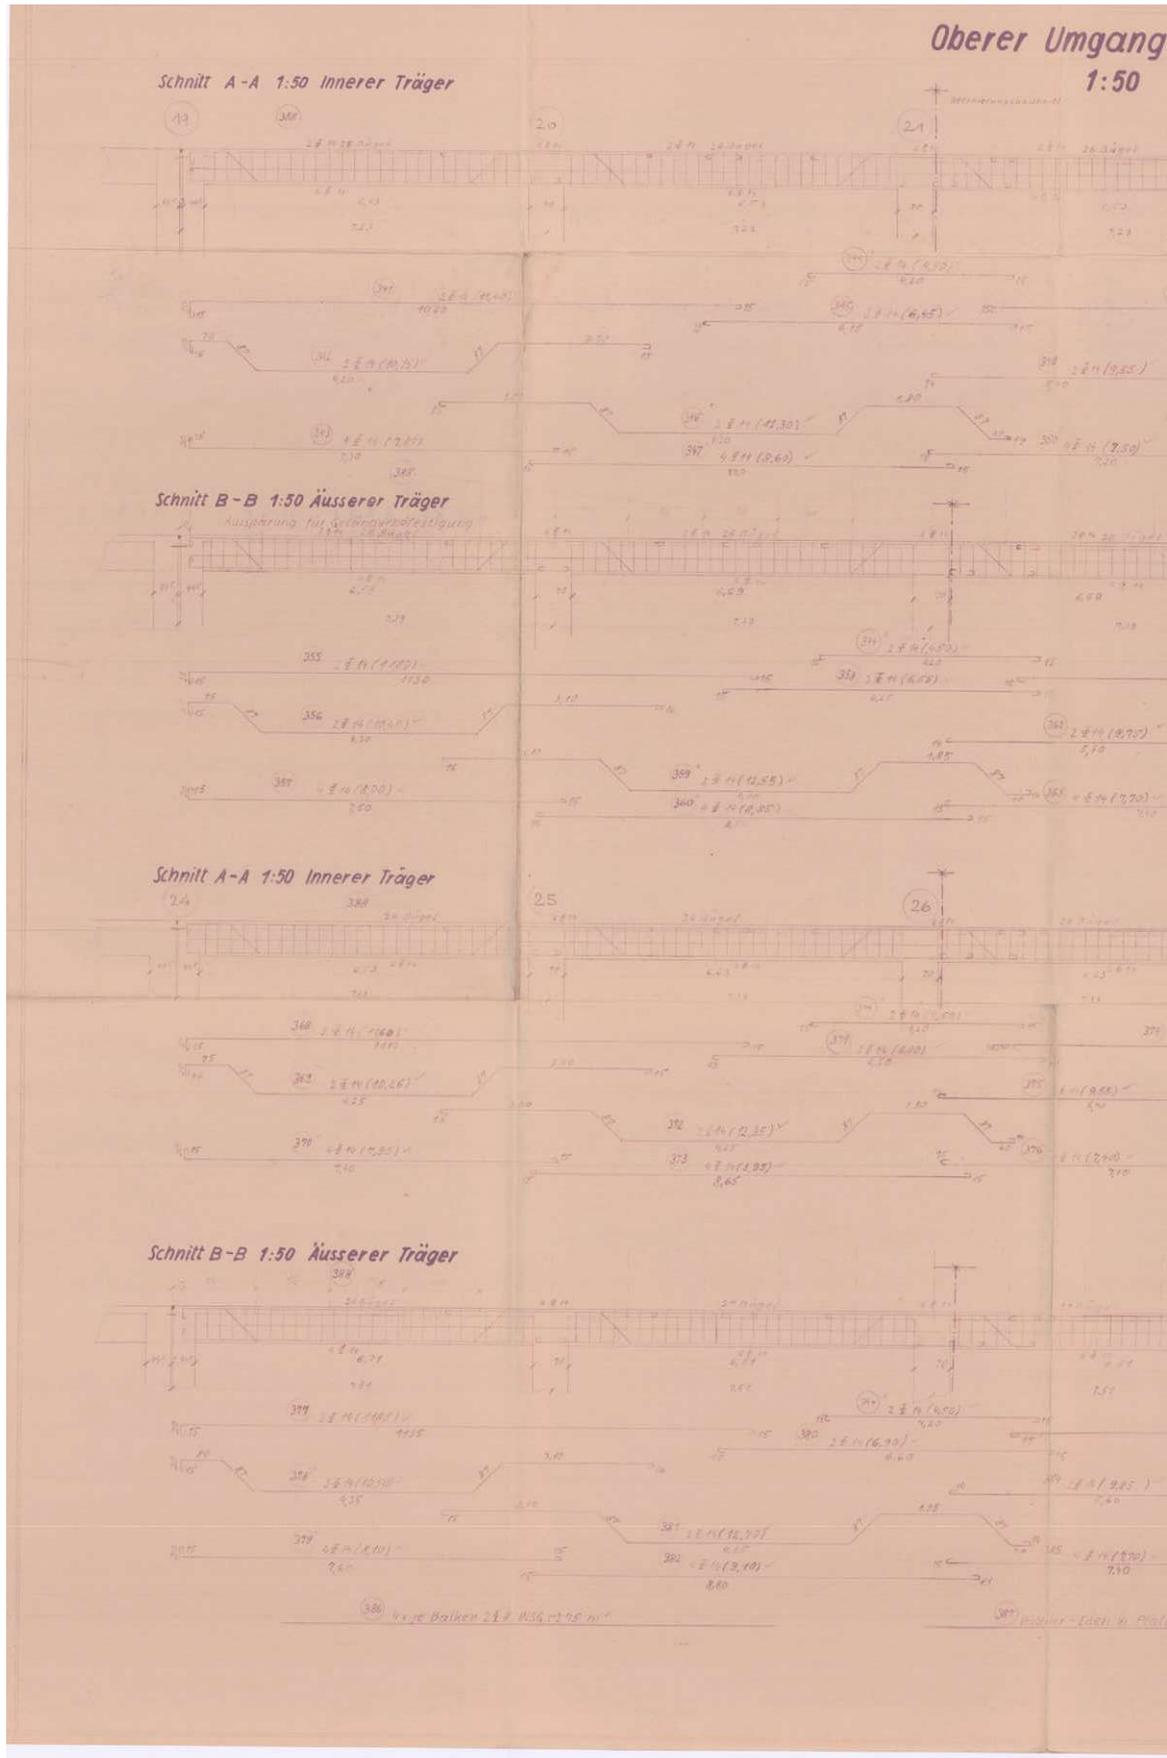

im Sektor C

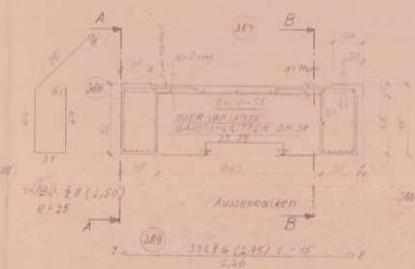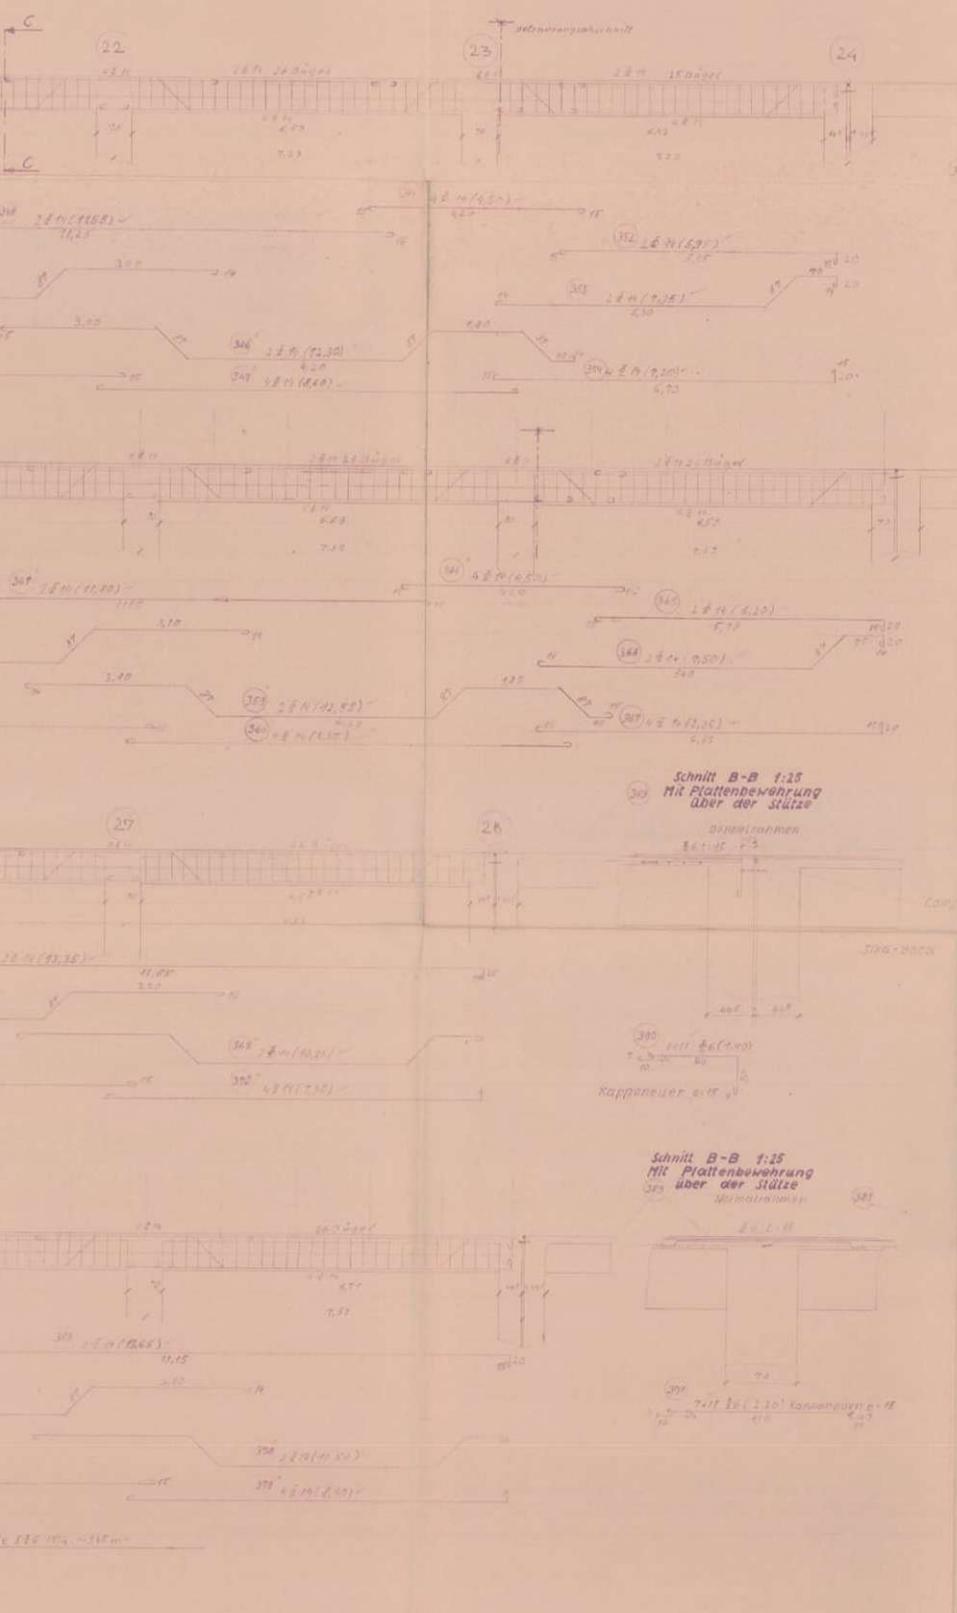

Stahlliste Torstahl 40

BETON : B 300

!Naturmasse nehmen!
Architektenplan beachten!

DER OBERE UMGANG IM BETON 1°
UND IM BETON 2°
UND IM BETON 3°

STÄDT. BAUBÜRO

DR. ING. ERNST SCHÖNHA
Bauhauptamt
WOLFGANG-GASSE 3
1040 WIEN

4:50, 1:25

Stadionaufbau

AKW
Sektor C:
Oberer Umgang
mit Platte


986/94

Bewehrungsplan



**WIENER
SPORTSTÄTTEN**
ein unternehmen der **wienholding**




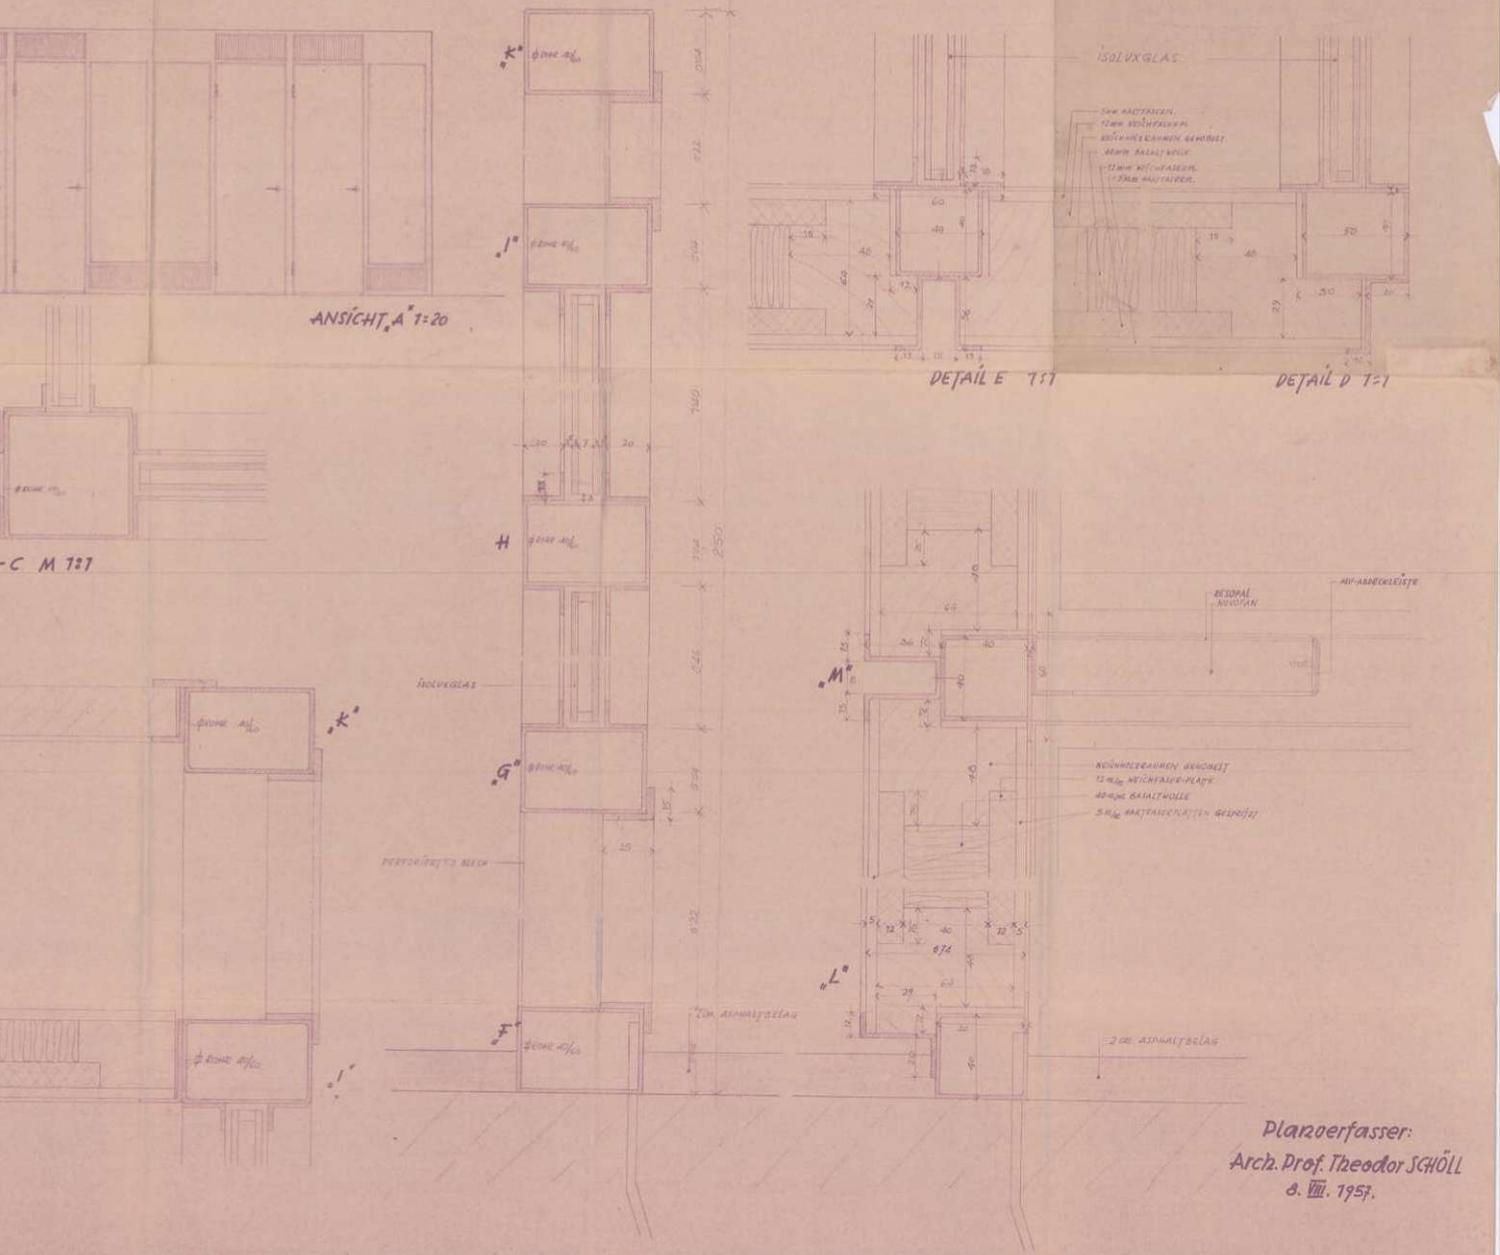


Planverfasser:
Arch. Prof. Theodor SCHÖLL

DAS WIENER ERNST HAPPEL STADION


KAPITEL 2_Buch 3 | ARCHIVMATERIAL INKL. QUELLEN UND BEZÜGE

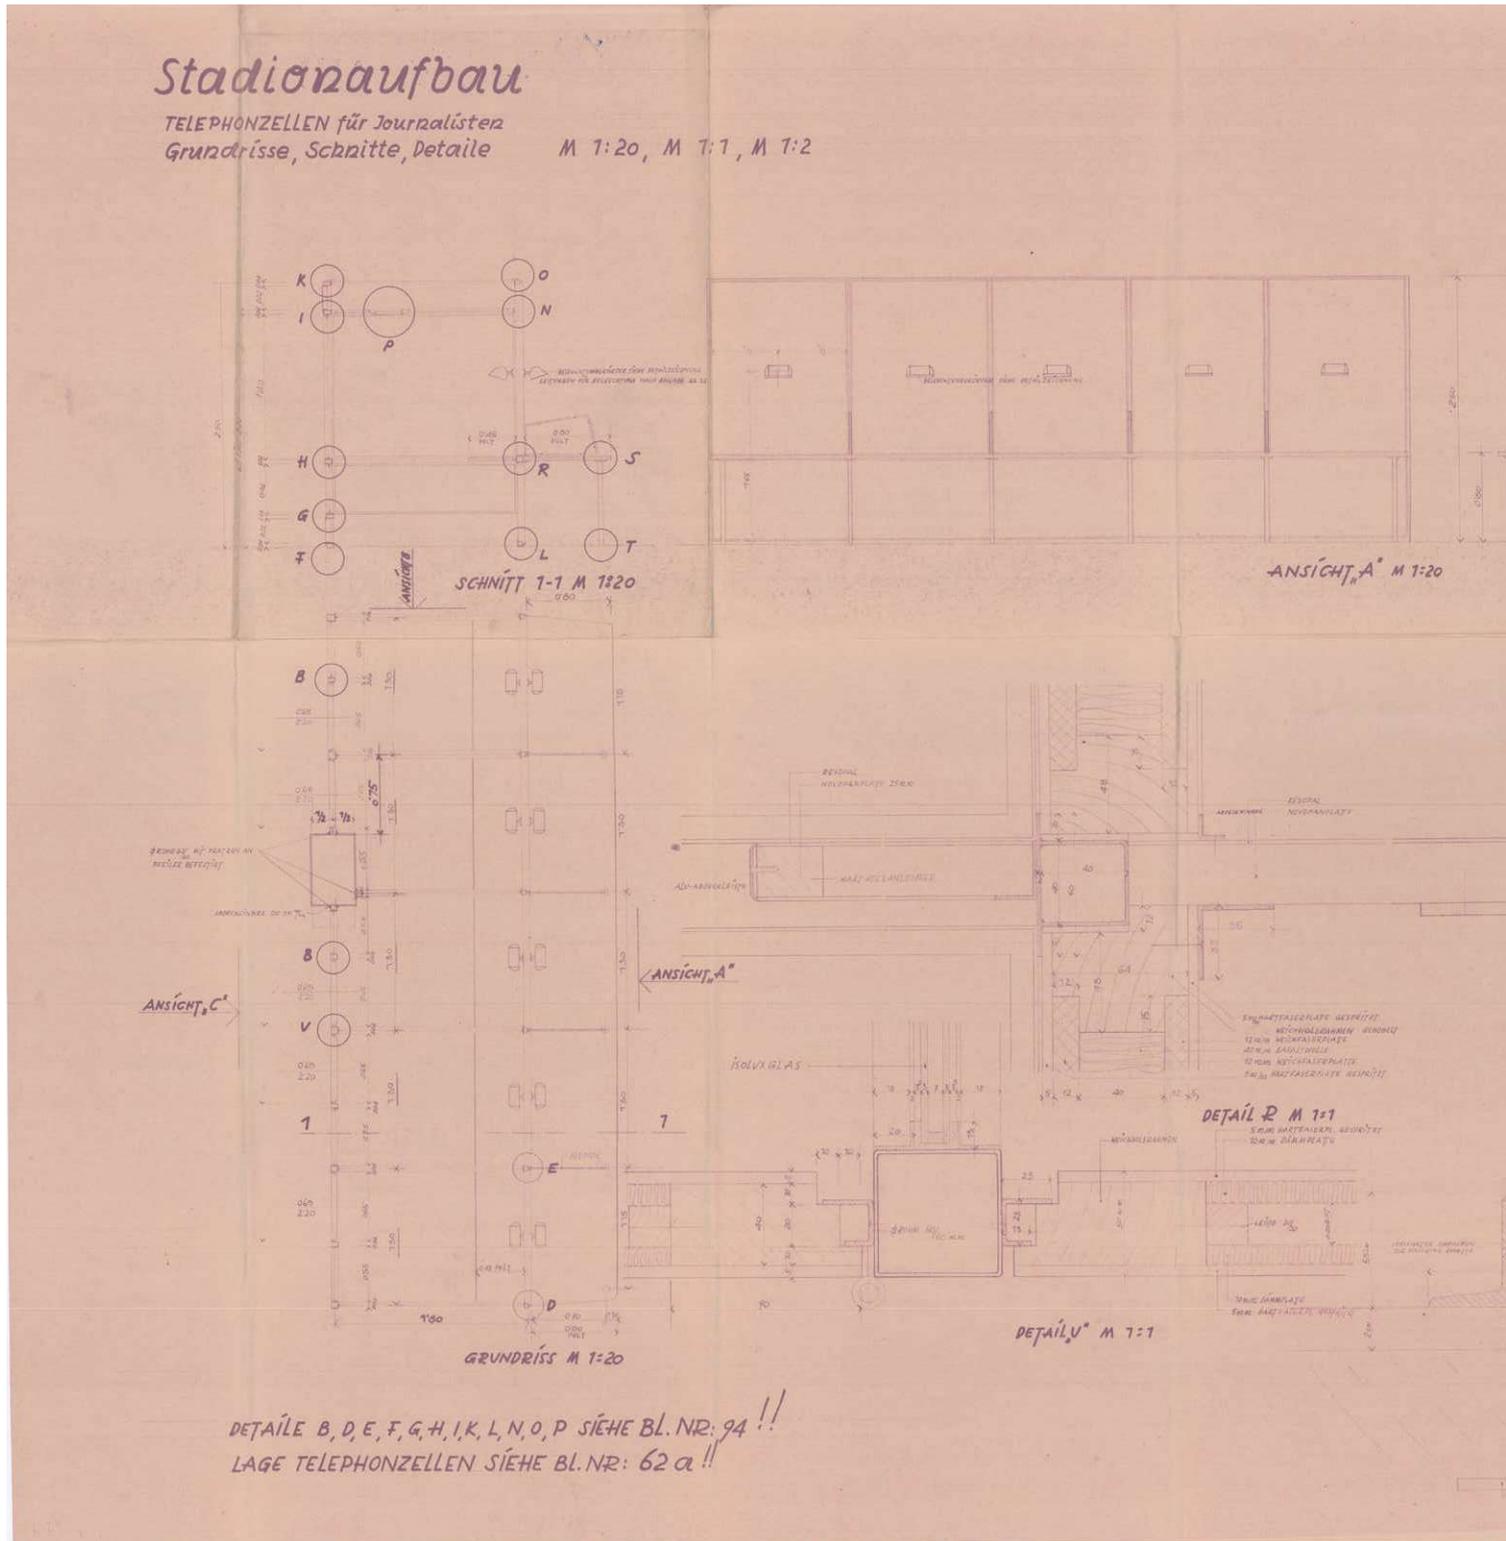

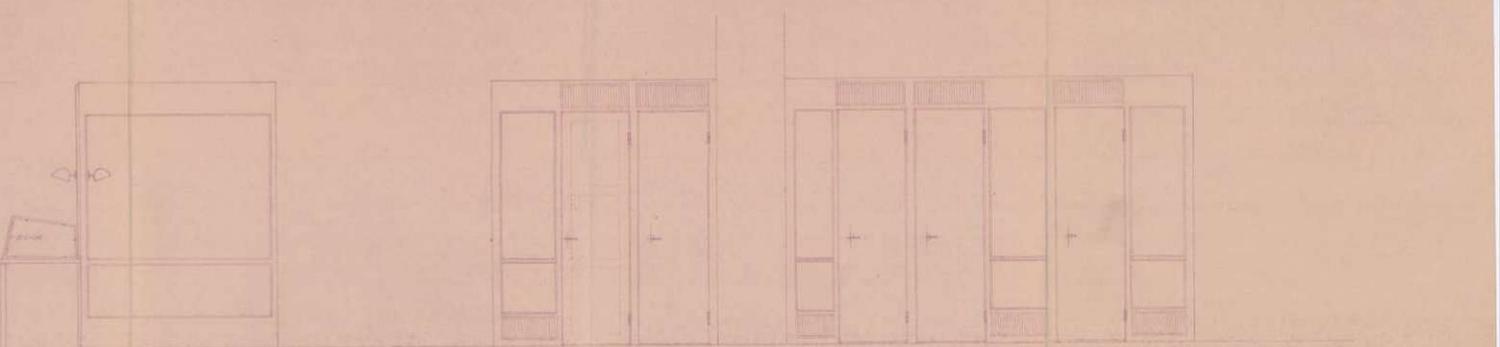

ANSICHT „B“ M 1:20

ANSICHT „C“ M 1:20

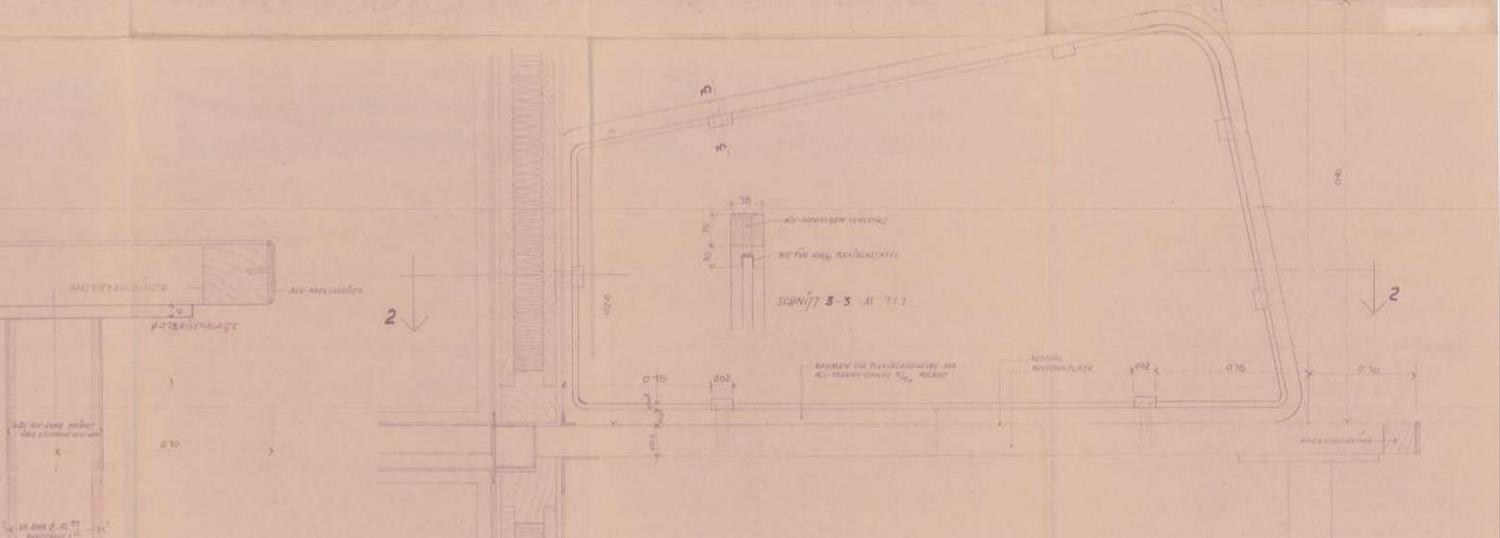

SCHNITT DURCH DULT MIT ANSICHT BLENDE M 1:2



DETAIL 5-7 1:1



SCHNITT 2-2 M 1:2


Planverfasser:
Arch. Prof. Theodor SCHÖLL
8. VIII. 1957.

DAS WIENER ERNST HAPPEL STADION

KAPITEL 2_Buch 3 | ARCHIVMATERIAL INKL. QUELLEN UND BEZÜGE

DAS WIENER ERNST HAPPEL STADION

KAPITEL 2_Buch 3 | ARCHIVMATERIAL INKL. QUELLEN UND BEZÜGE

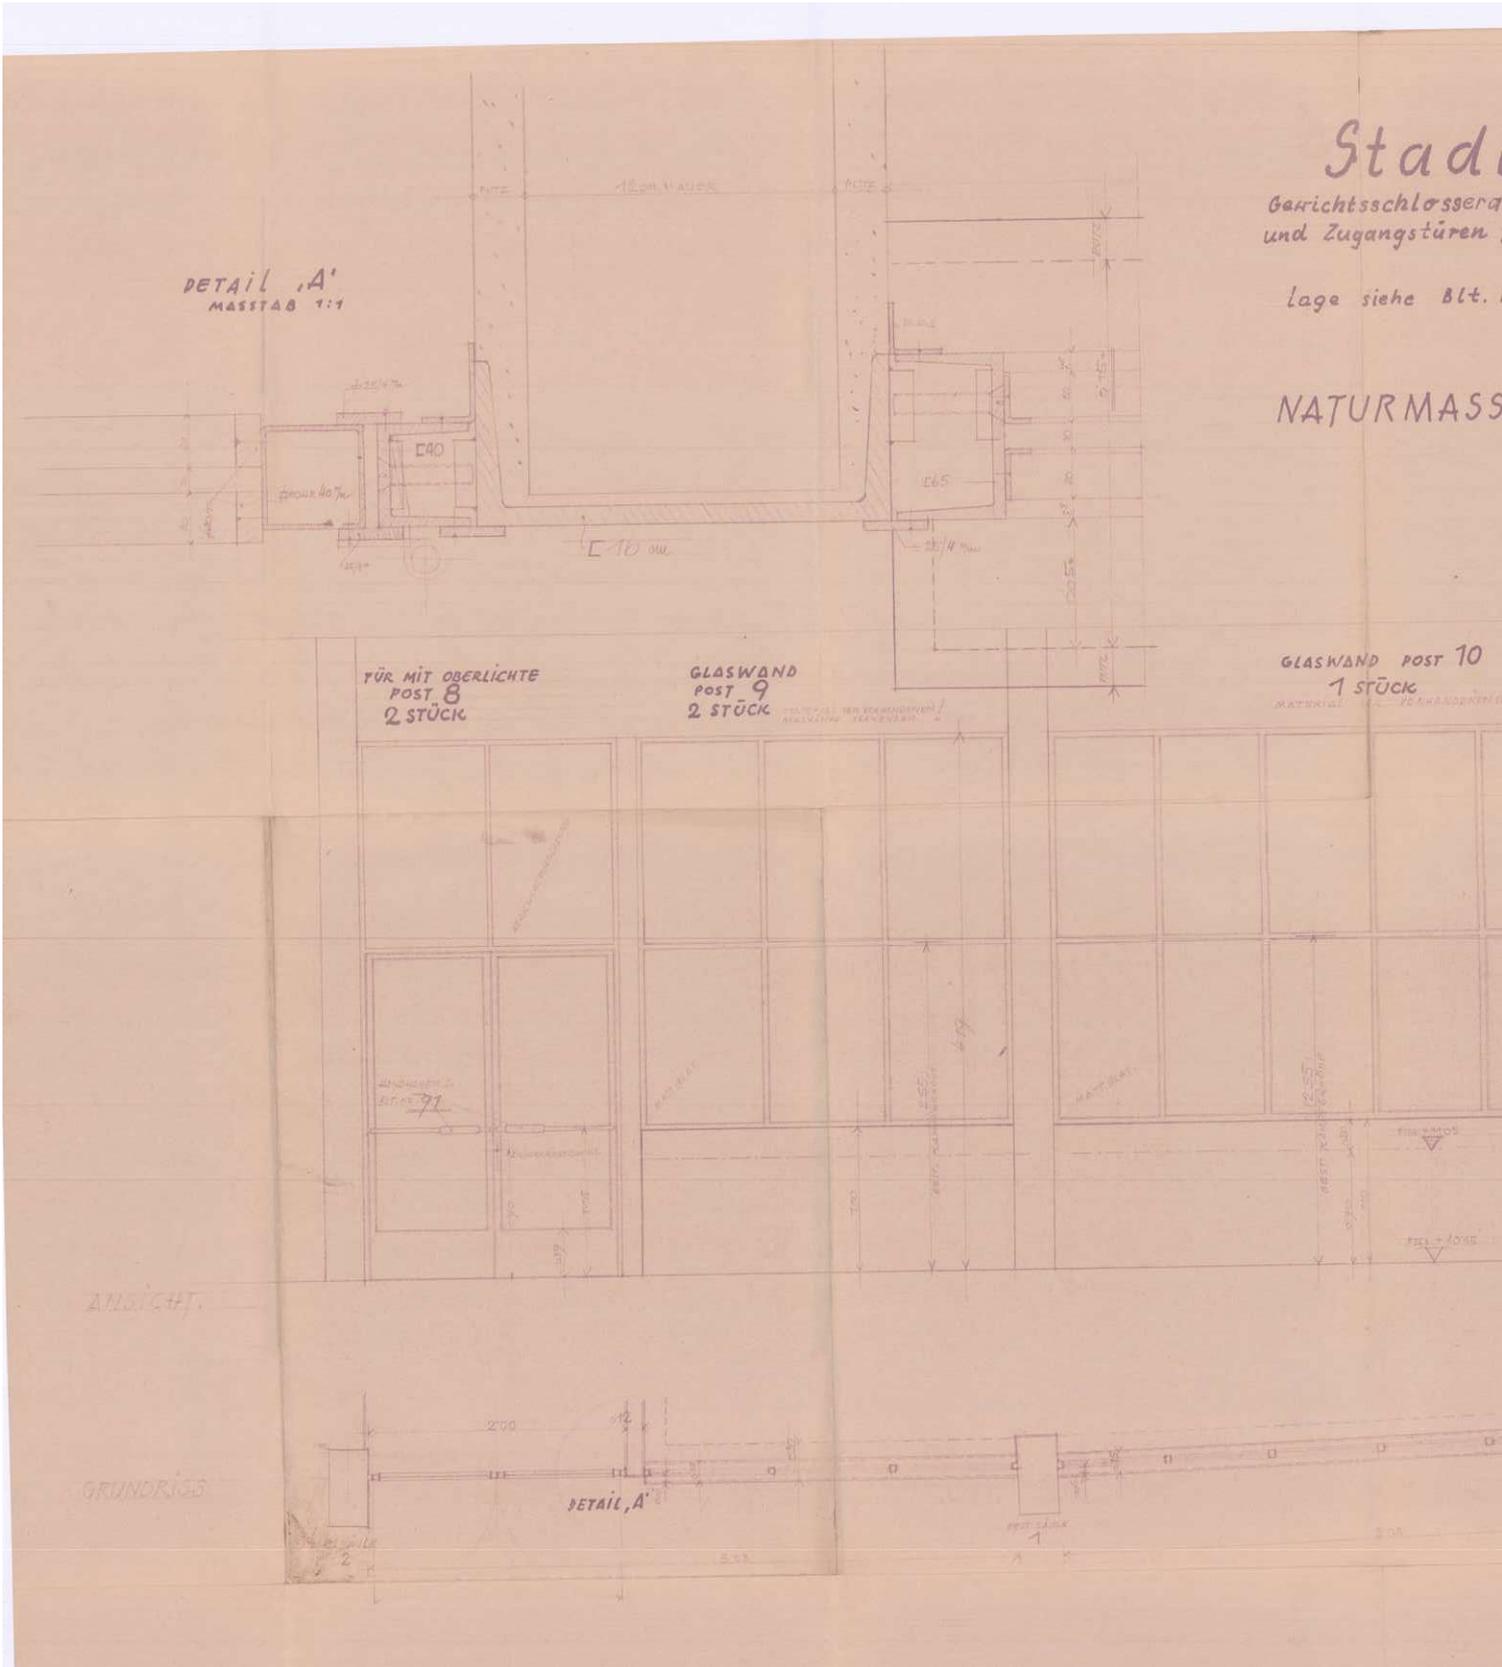

STÄDT. BAUBÜRO

BLT. NR. 96

ionaufbau


arbeiten Sektor B: Glasände unter Ehrenloge
für Estradebesucher

M = 1:20





NR. 90

E NEHMEN

POST 9 UND 10 UMWÄNDERN
IM SINNE DER POST 9 UND 10 UMWÄNDERN

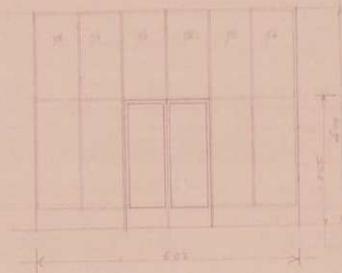

TÜRE POST 11
2 STÜCK.

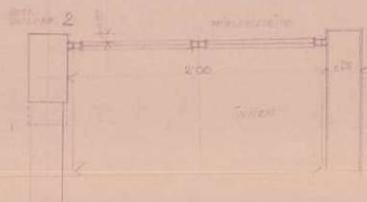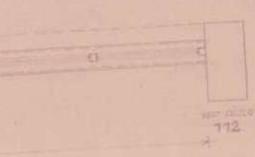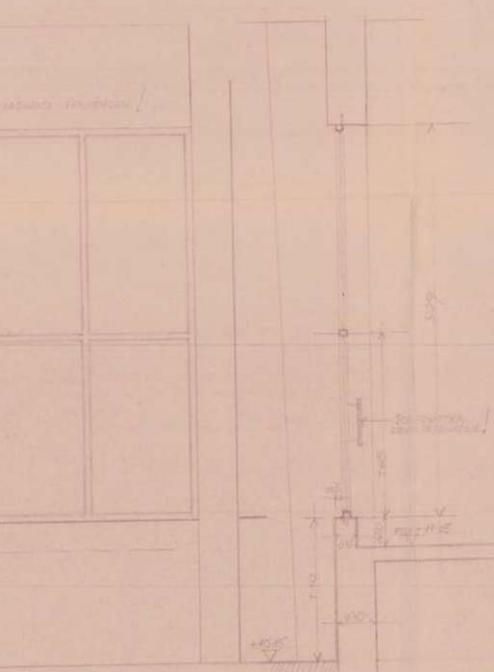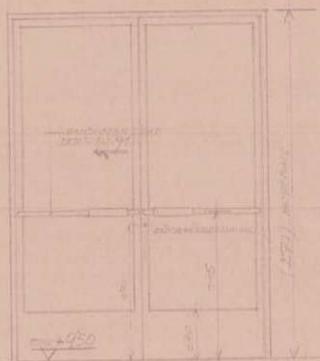


Planerfasser:
Arch. Prof. Theodor SCHÖLL.

12. V. 1457

DAS WIENER ERNST HAPPEL STADION

KAPITEL 2_Buch 3 | ARCHIVMATERIAL INKL. QUELLEN UND BEZÜGE

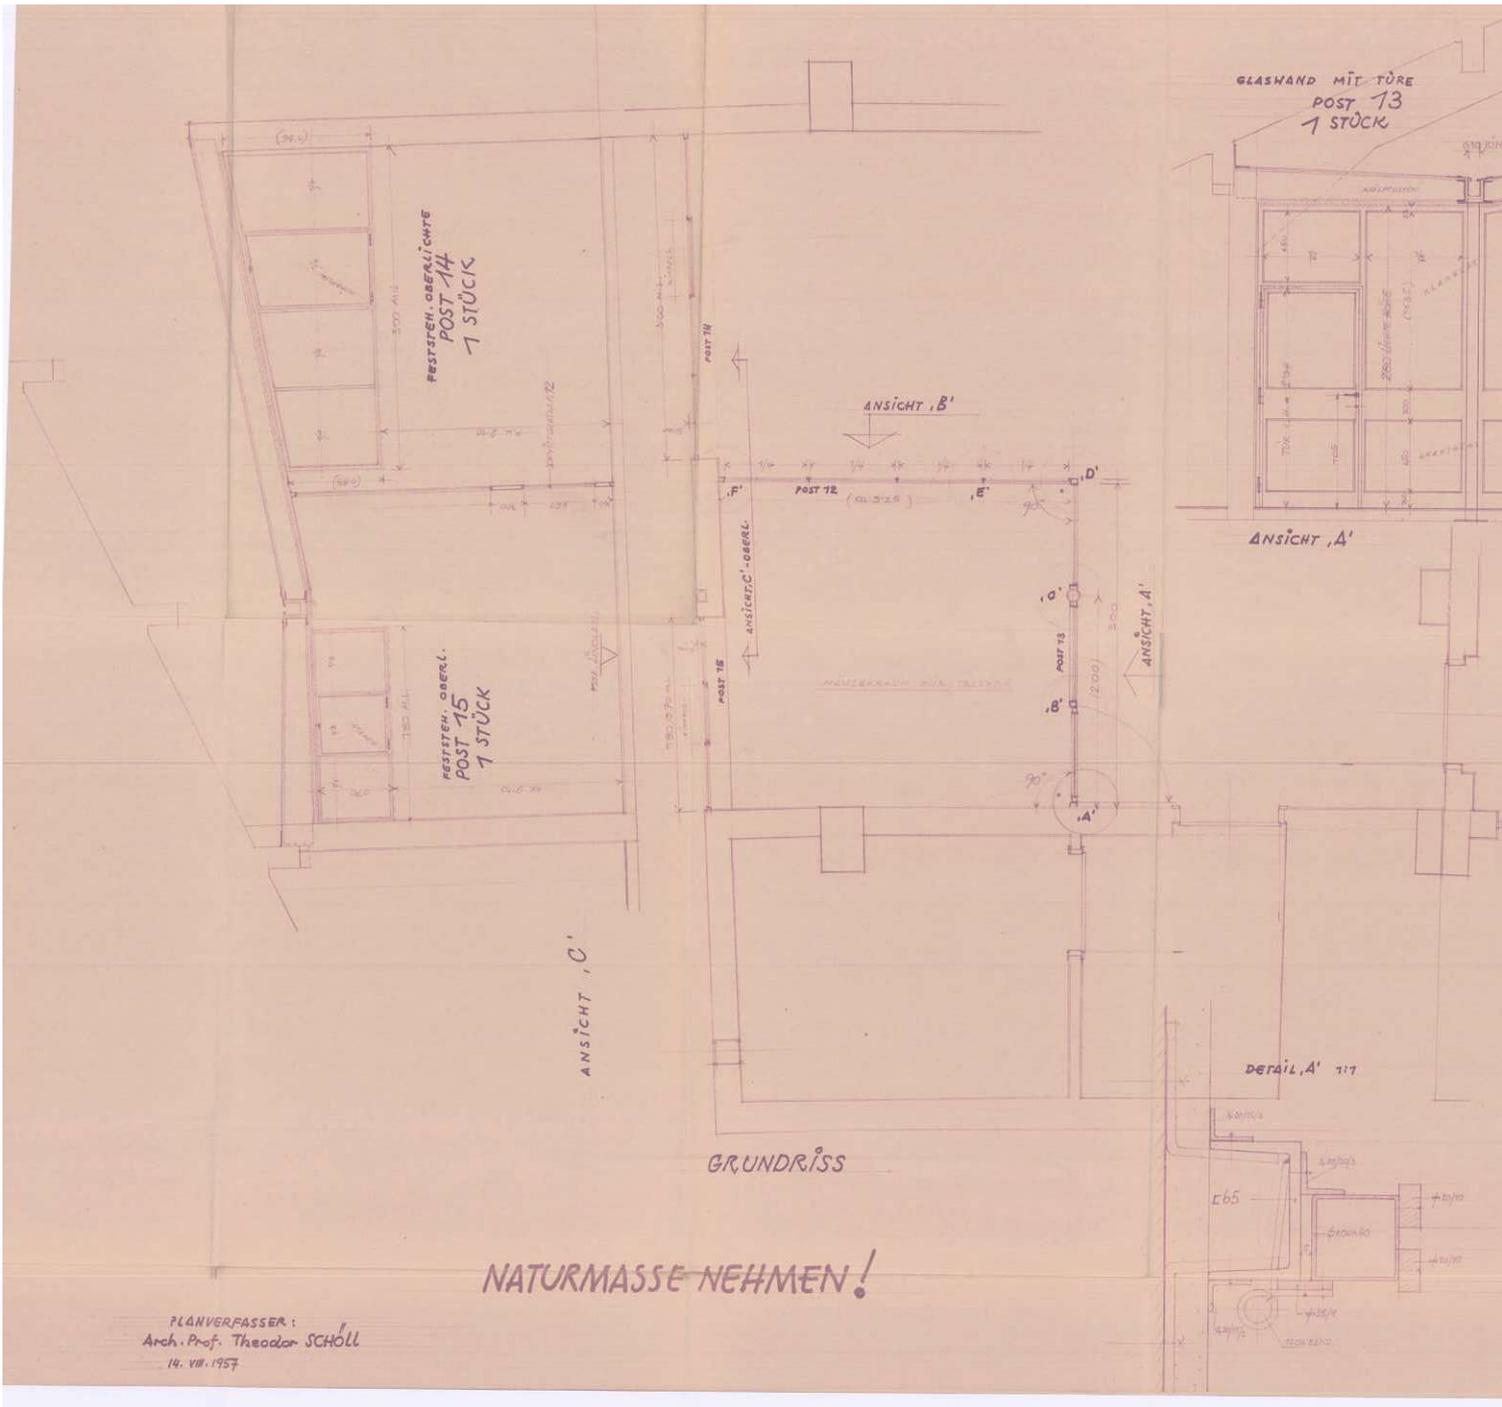



Stadionaufbau

Gewichtelöserarbeiten Sektor B: die Glaswände
bei Journalistenraum

M: 7:20, 1:1

lage siehe Bit. NR. 90




FESTSTEHENDE GLASWAND
POST 12
1 STÜCK

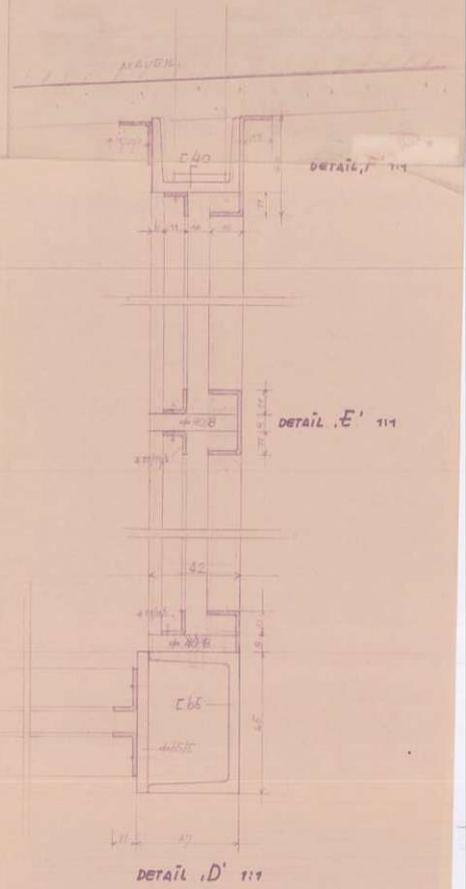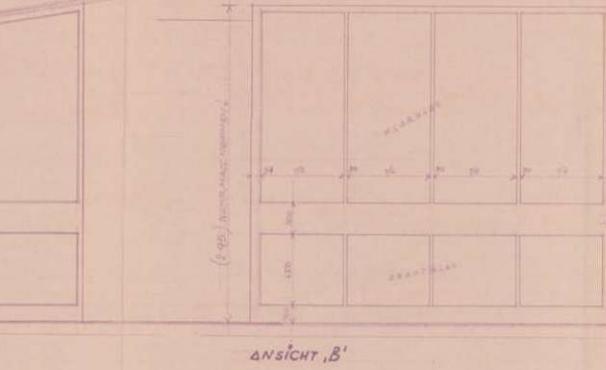


DETAIL, B' 1:1

DETAIL, C' 1:1

DETAIL, D' 1:1

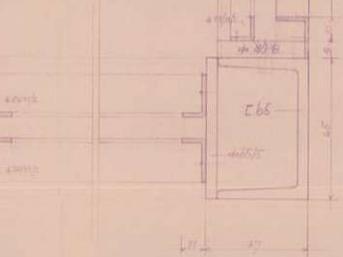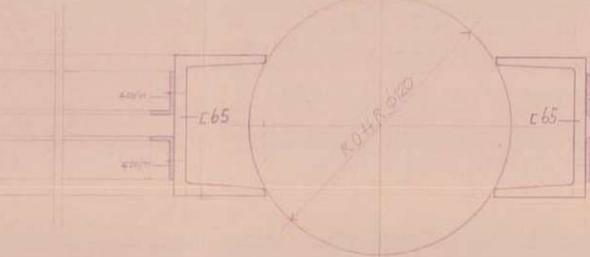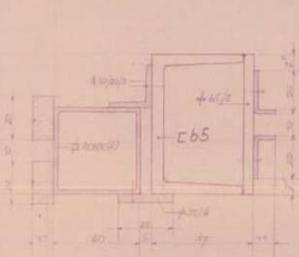


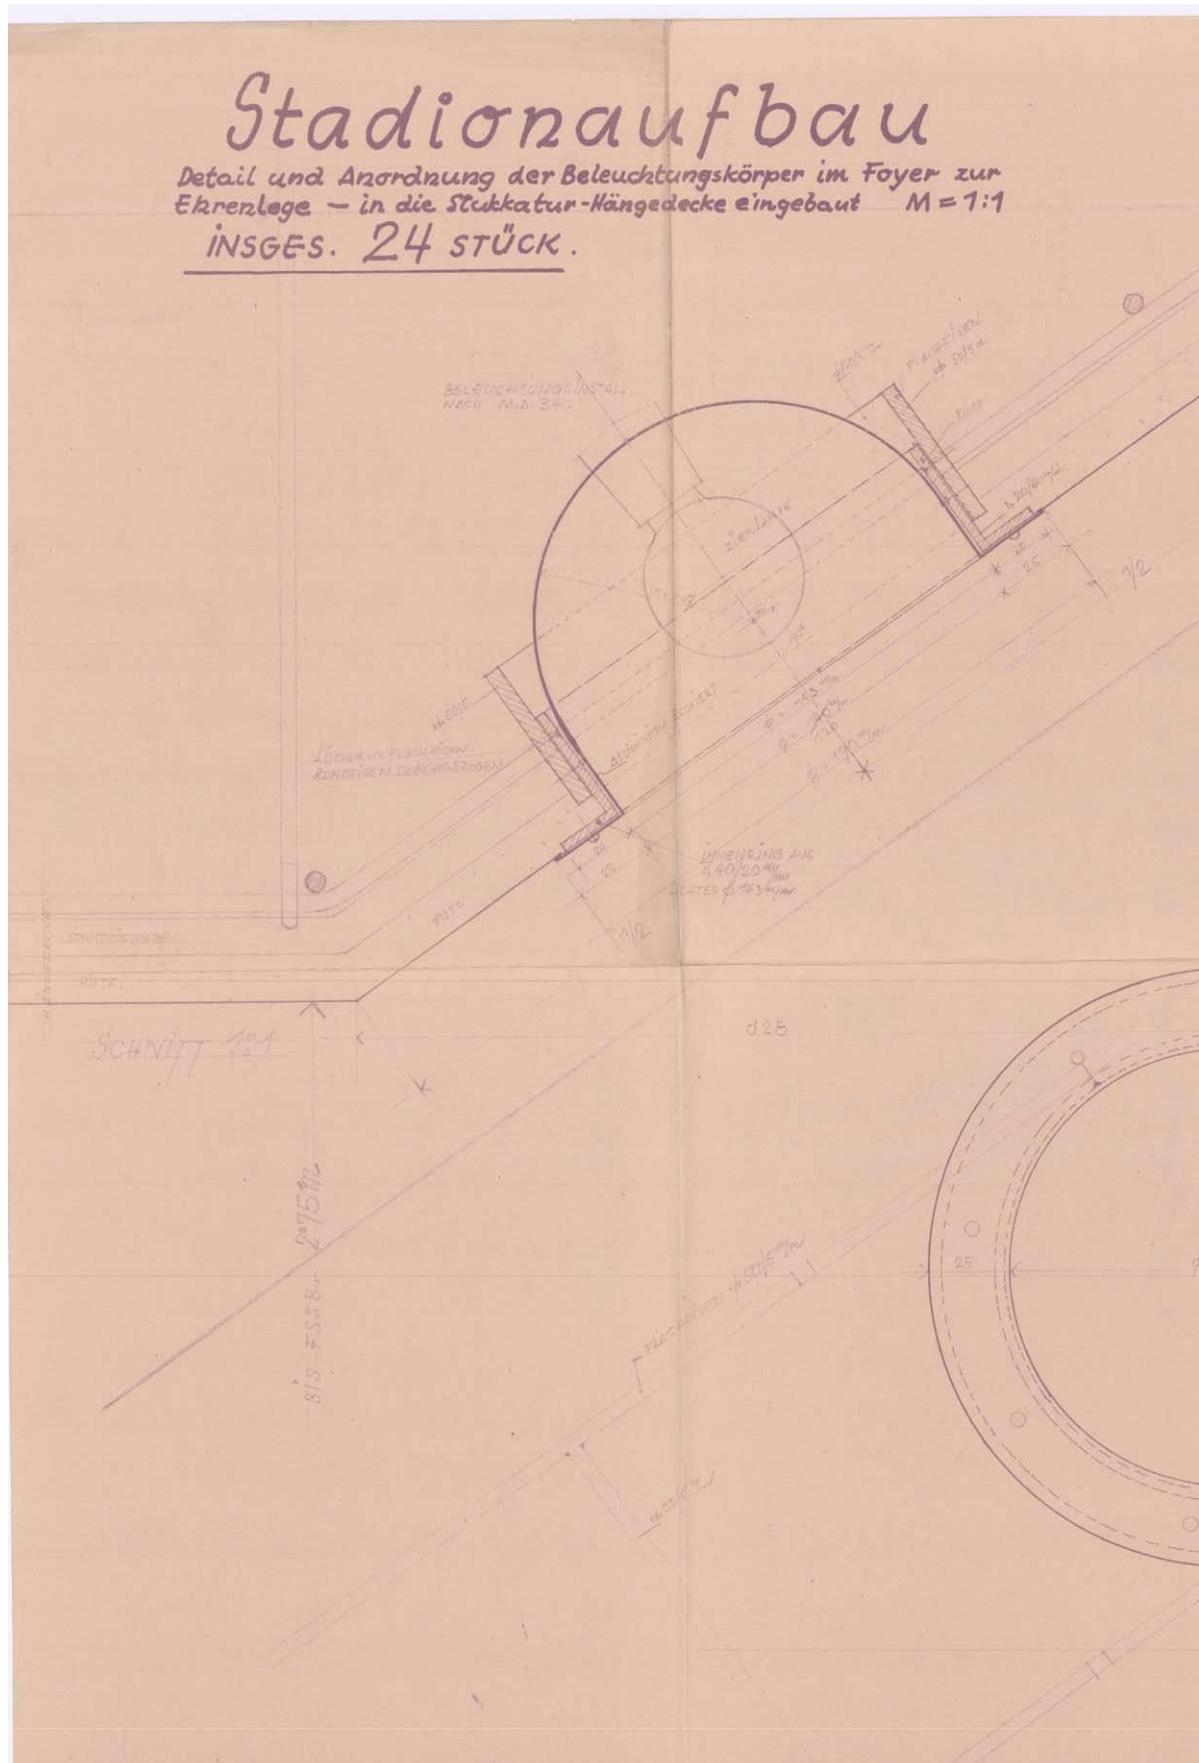

Blatt NR. 99

Stadion-Aufbau.

Detail u. Anordnung d. Beleuchtungskörper im Foyer zur Ehrenloge - in die Stukkatur -Hängendecke eingebaut.

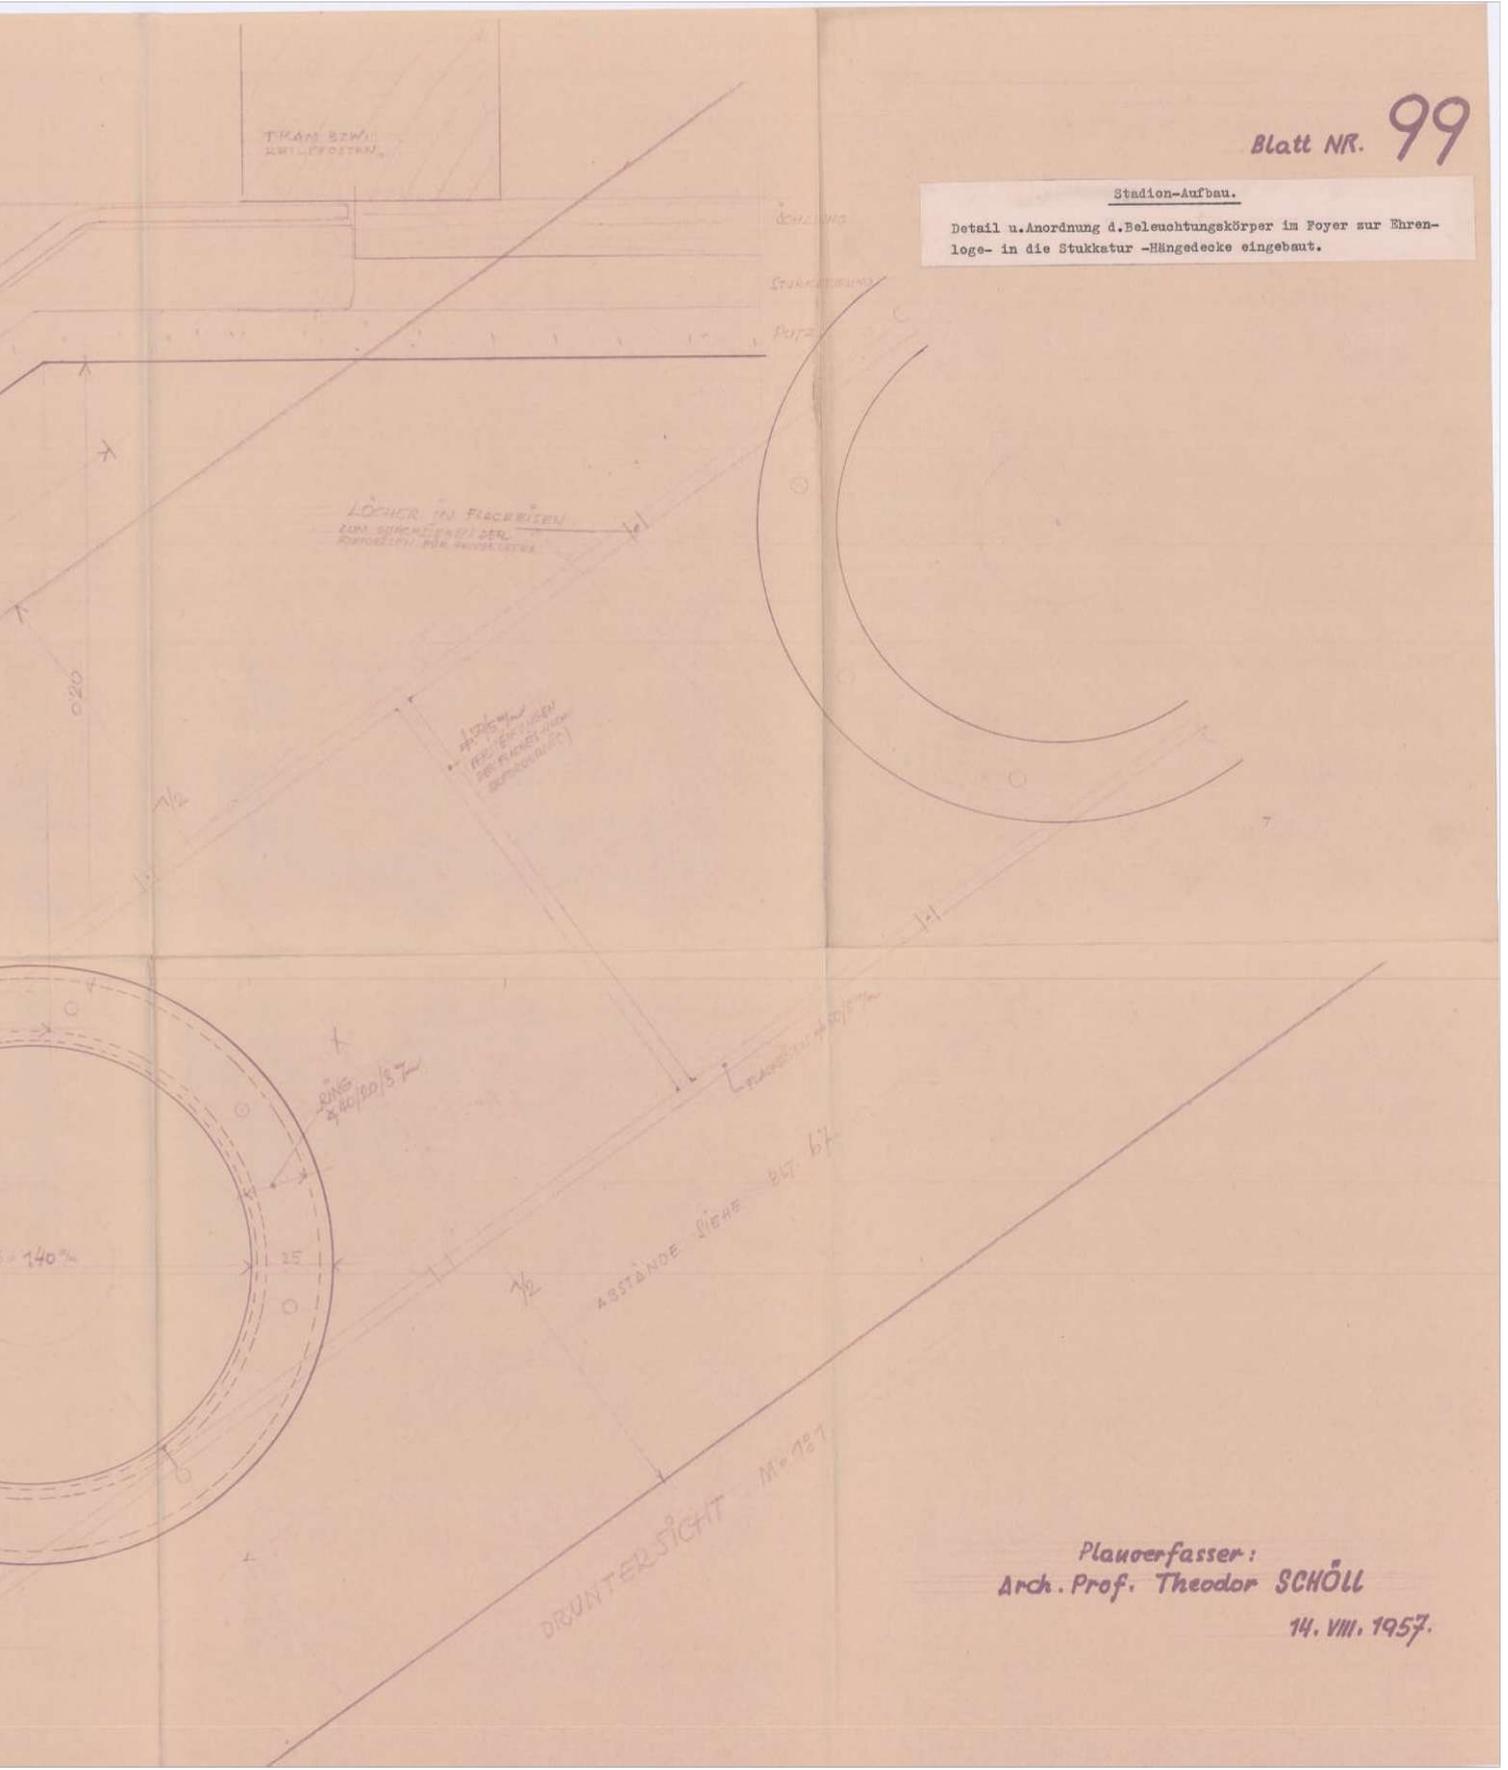


Planverfasser:
Arch. Prof. Theodor SCHÖLL

14. VIII. 1957.


DAS WIENER ERNST HAPPEL STADION

KAPITEL 2_Buch 3 | ARCHIVMATERIAL INKL. QUELLEN UND BEZÜGE

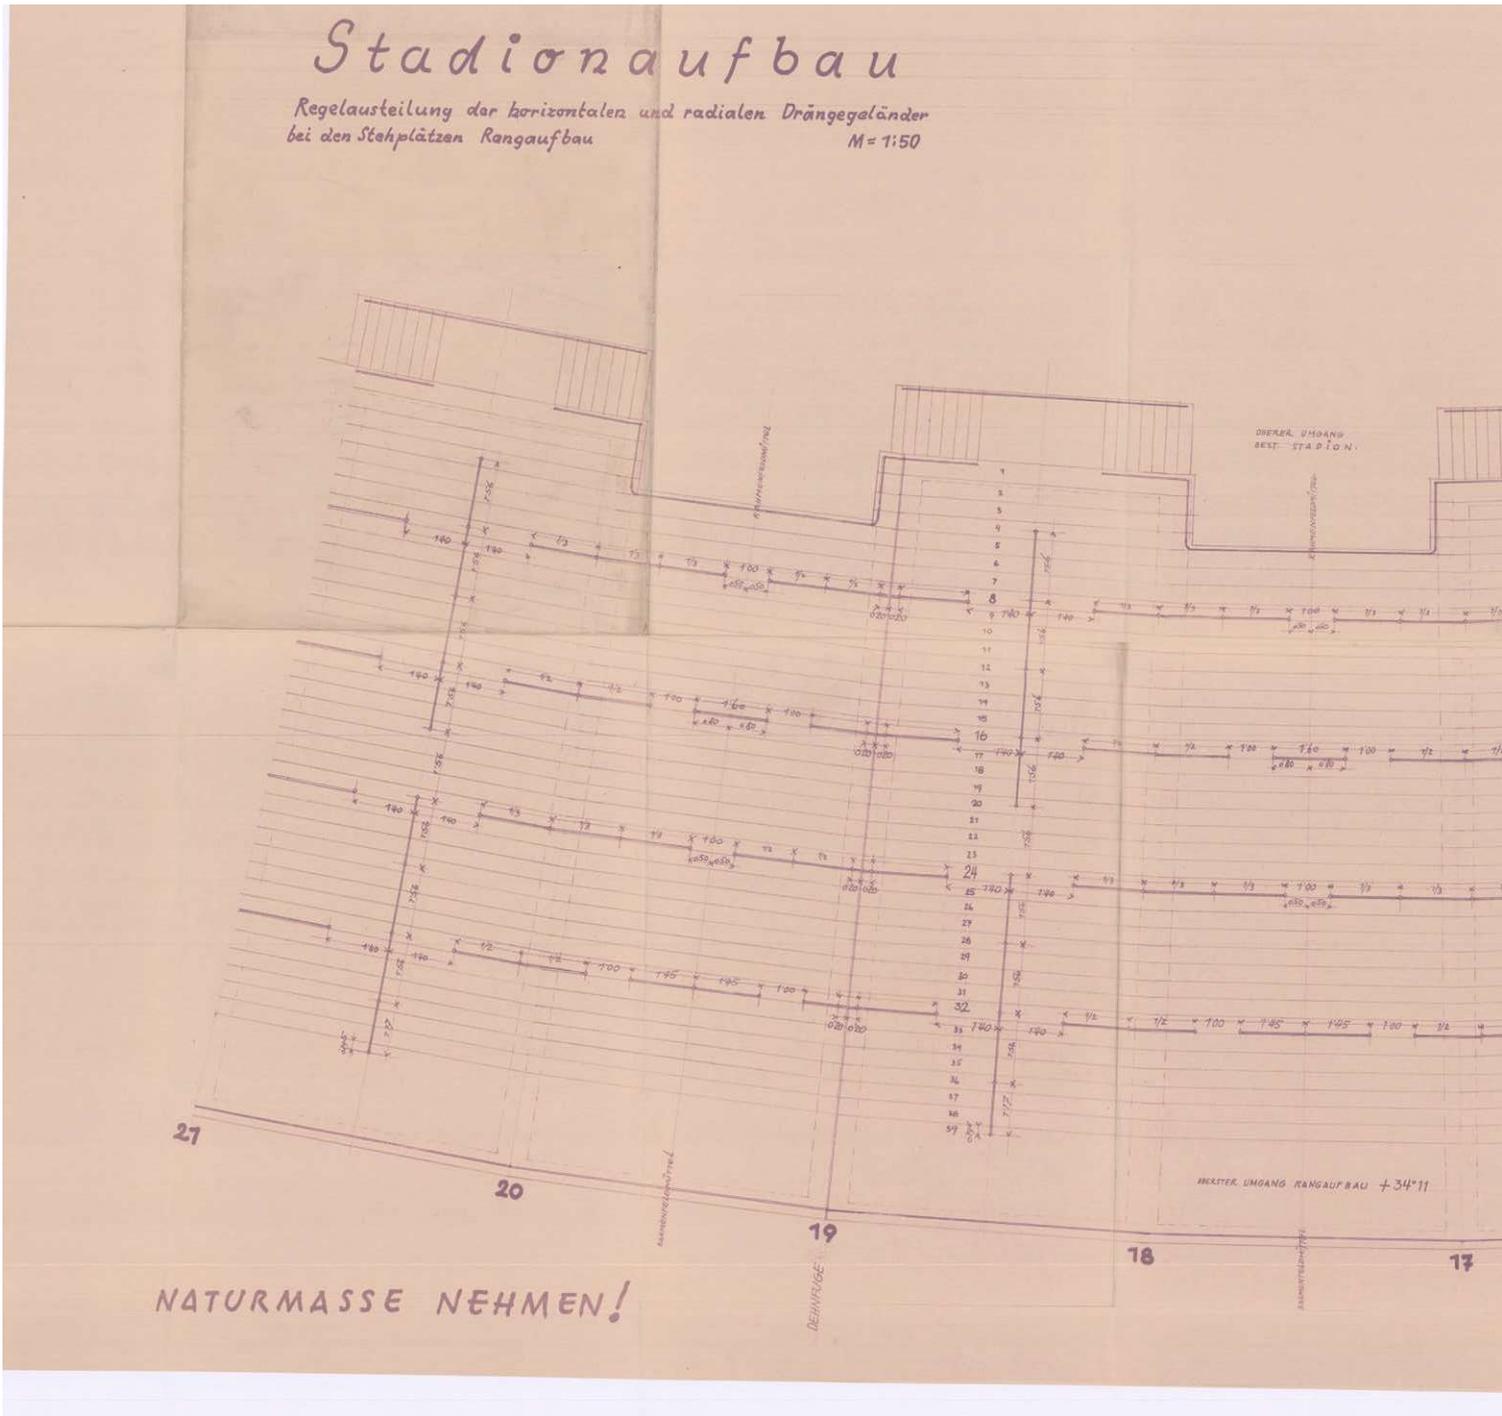

Stadion-Aufbau,
Regelanstellung der horizontalen und radialen Dringegeländer
bei den Stehplätzen Hangaufbau.

BLT. NR. 100

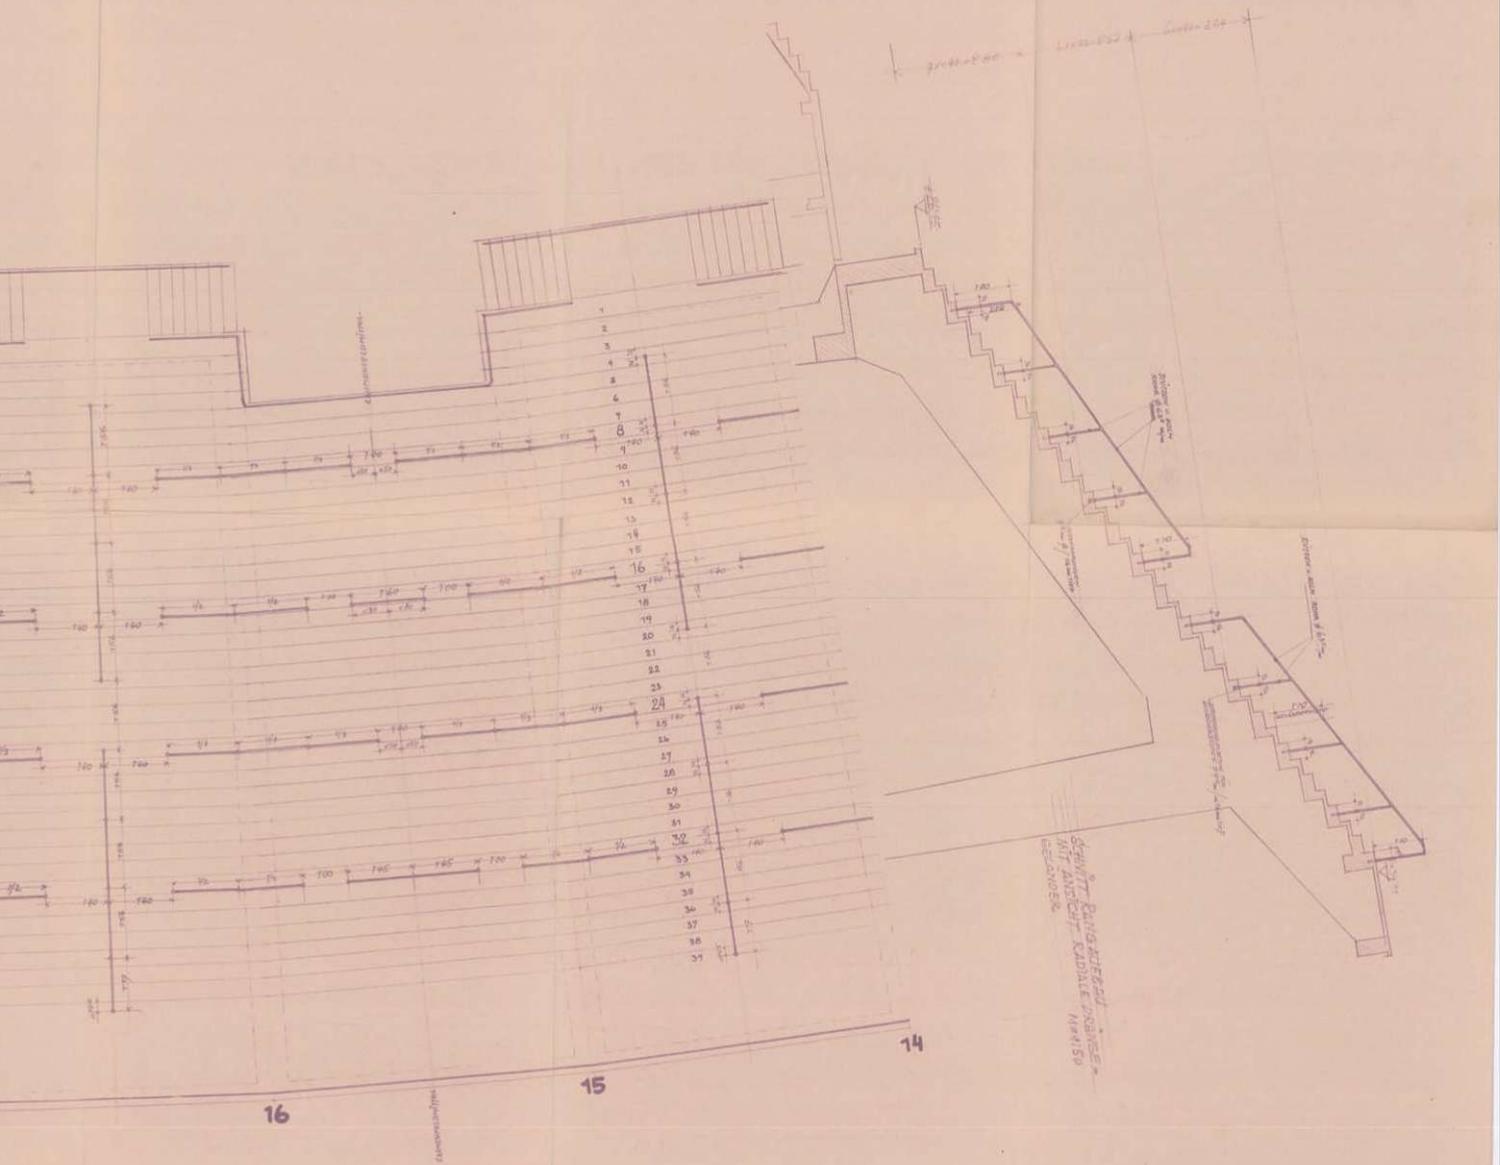



Planverfasser:
Arch. Prof. Theodor SCHÖLL
16. VIII. 1957.


Stadionaufbau

Rückenlehne für letzte Sitzbankreihe Oberer Umgang best. Stadion

M 1:5

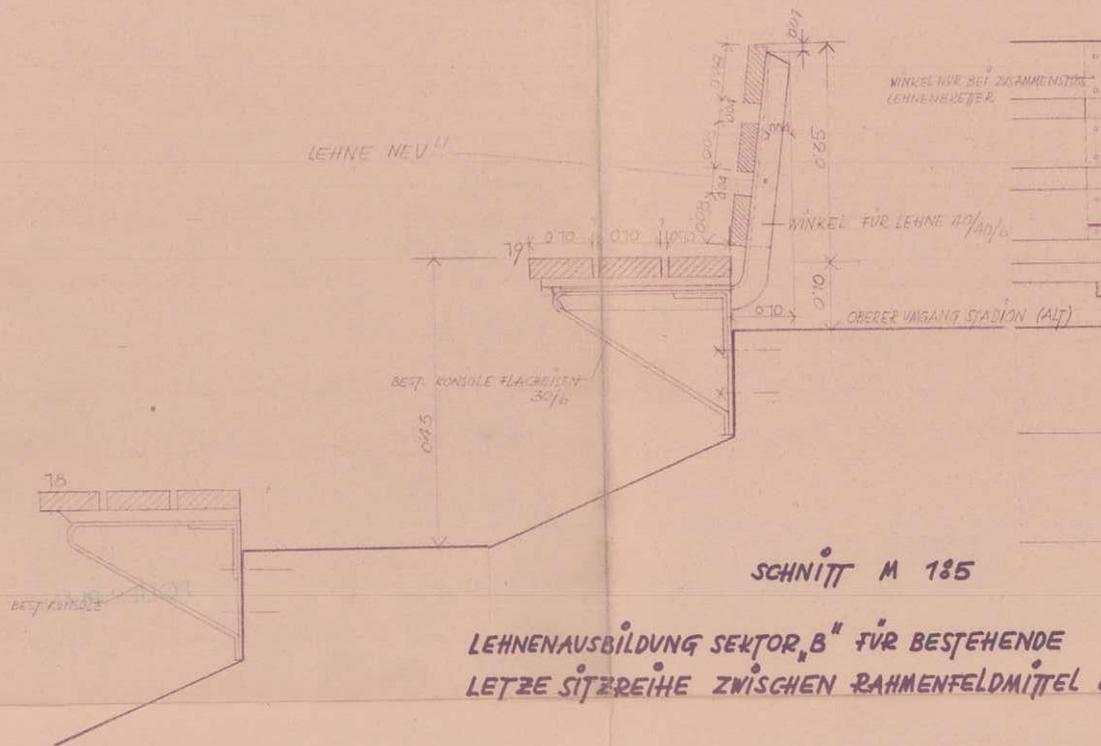


NATURMASSE NEHMEN!!

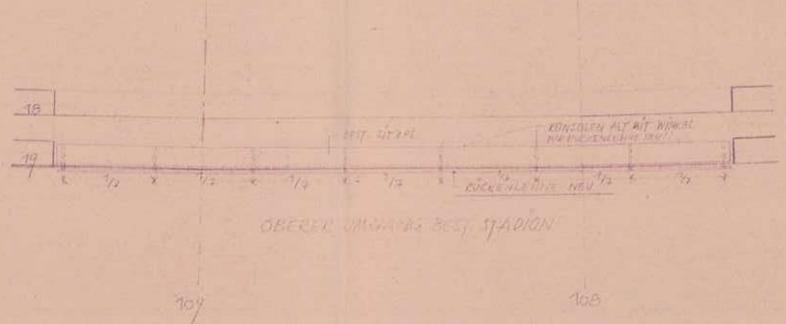

BL. NR. 87. a

ERGÄNZT UND RICHTIGGESTELLT 18. VII. 1957.

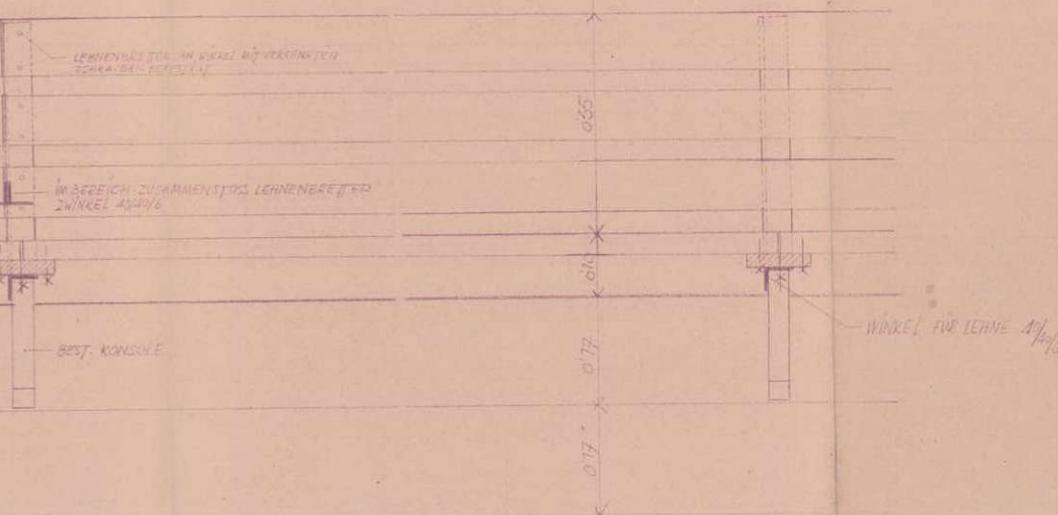

3-9 und 105-104

ANSICHT M 1:85

POLIER-PLAN

am 8. 8. 1957 *schöll*

WINKEL 50/50/5

WINKEL 50/50/5 lg 800 mm

2cm ASPHALT NEV

OBERER VERGANG BEST. STADION

AVSTELLUNG GRÖSSE UND ANORDNUNG DER KONSOLEN SIEHE BL. NR. 56

ANSICHT 1:5

SCHNITT 1:5 BEI SITZPLATZAVSWEITUNG SEKTORS

Planoerfasser:
Arch. Prof. Theodor SCHÖLL
9. VII. 1957.

DAS WIENER ERNST HAPPEL STADION

KAPITEL 2_Buch 3 | ARCHIVMATERIAL INKL. QUELLEN UND BEZÜGE

Stadionaufbau

Skizze Austeilung Drängegelande

VORABZUG

BESTEHENDES ABSCHLUSSGELÄNDER :

GESAMTLÄNGE = 112 BINDERFELDER \times 6'08 m = 112 \times 6'08 = 680'96 m

BEST. BINDERFELD 4 ZWISCHENFELDER GETEILT, STÜTZENENTFERNUNG ca 152 m

ERFORDERLICHE LÄNGE DER HORIZONTALEN DRÄNGEGELÄNDER :

DRÄNGEGELÄNDER IM BEREICH 2 BINDERFELDERN (ZEICHNUNG) ca 35'44 m

DRÄNGEGELÄNDER (HORIZONTAL) GESAMT = 35'44 m \times 32 = ca 1134'08 m

BEST. ABSCHLUSSGELÄNDER

= ca 681'00 m

AB 10% VERSCHNITT 68'00 m


613'00 m

ERFORDERLICHE LÄNGE DRÄNGEGEL. (HORIZONTAL) ca 1134'00 m

Plan durch Bl. NR. 100
für den äußeren Ausbau
übermittelt!

21.8.1957
KANZLEI-ORIGINAL


Dr. G. B. St. Jungw. 11.48

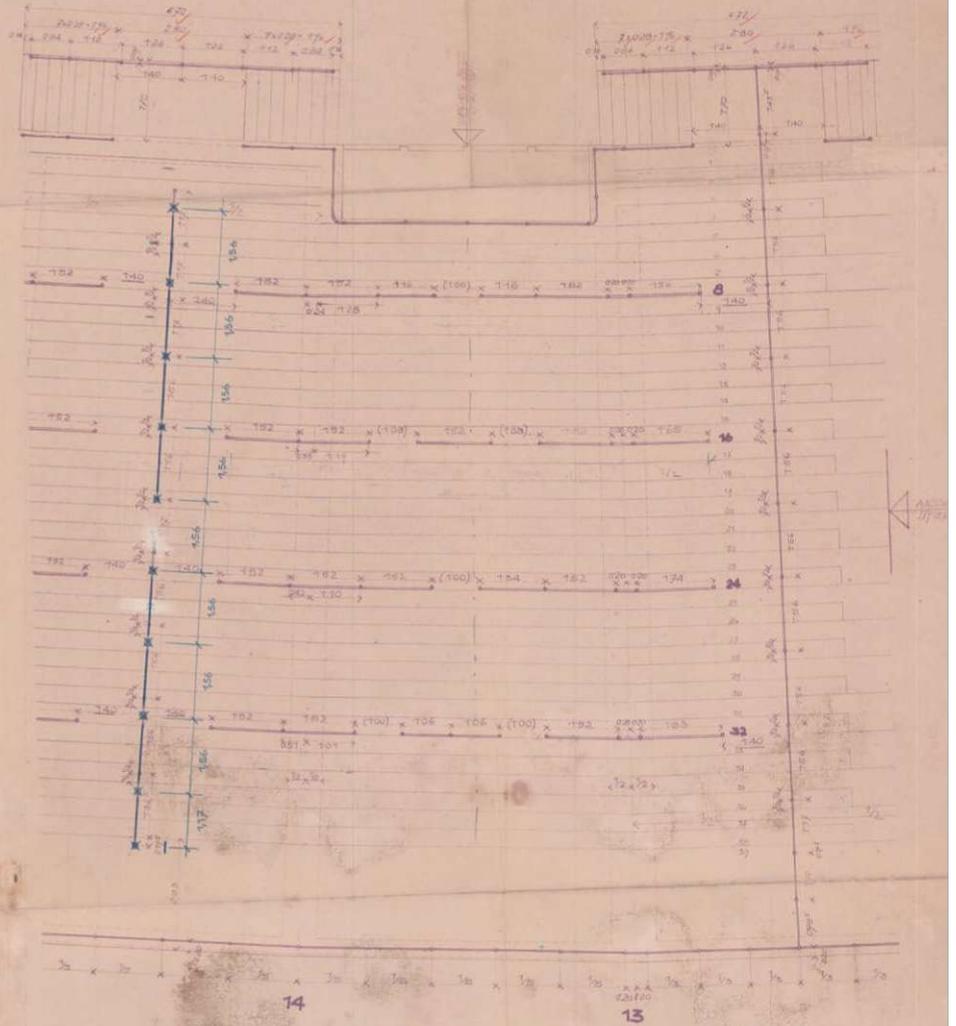

Platzverfasser
Prof. Arch. Theodor SCHÖLL
4.12.57

DAS WIENER ERNST HAPPEL STADION

KAPITEL 2_Buch 3 | ARCHIVMATERIAL INKL. QUELLEN UND BEZÜGE

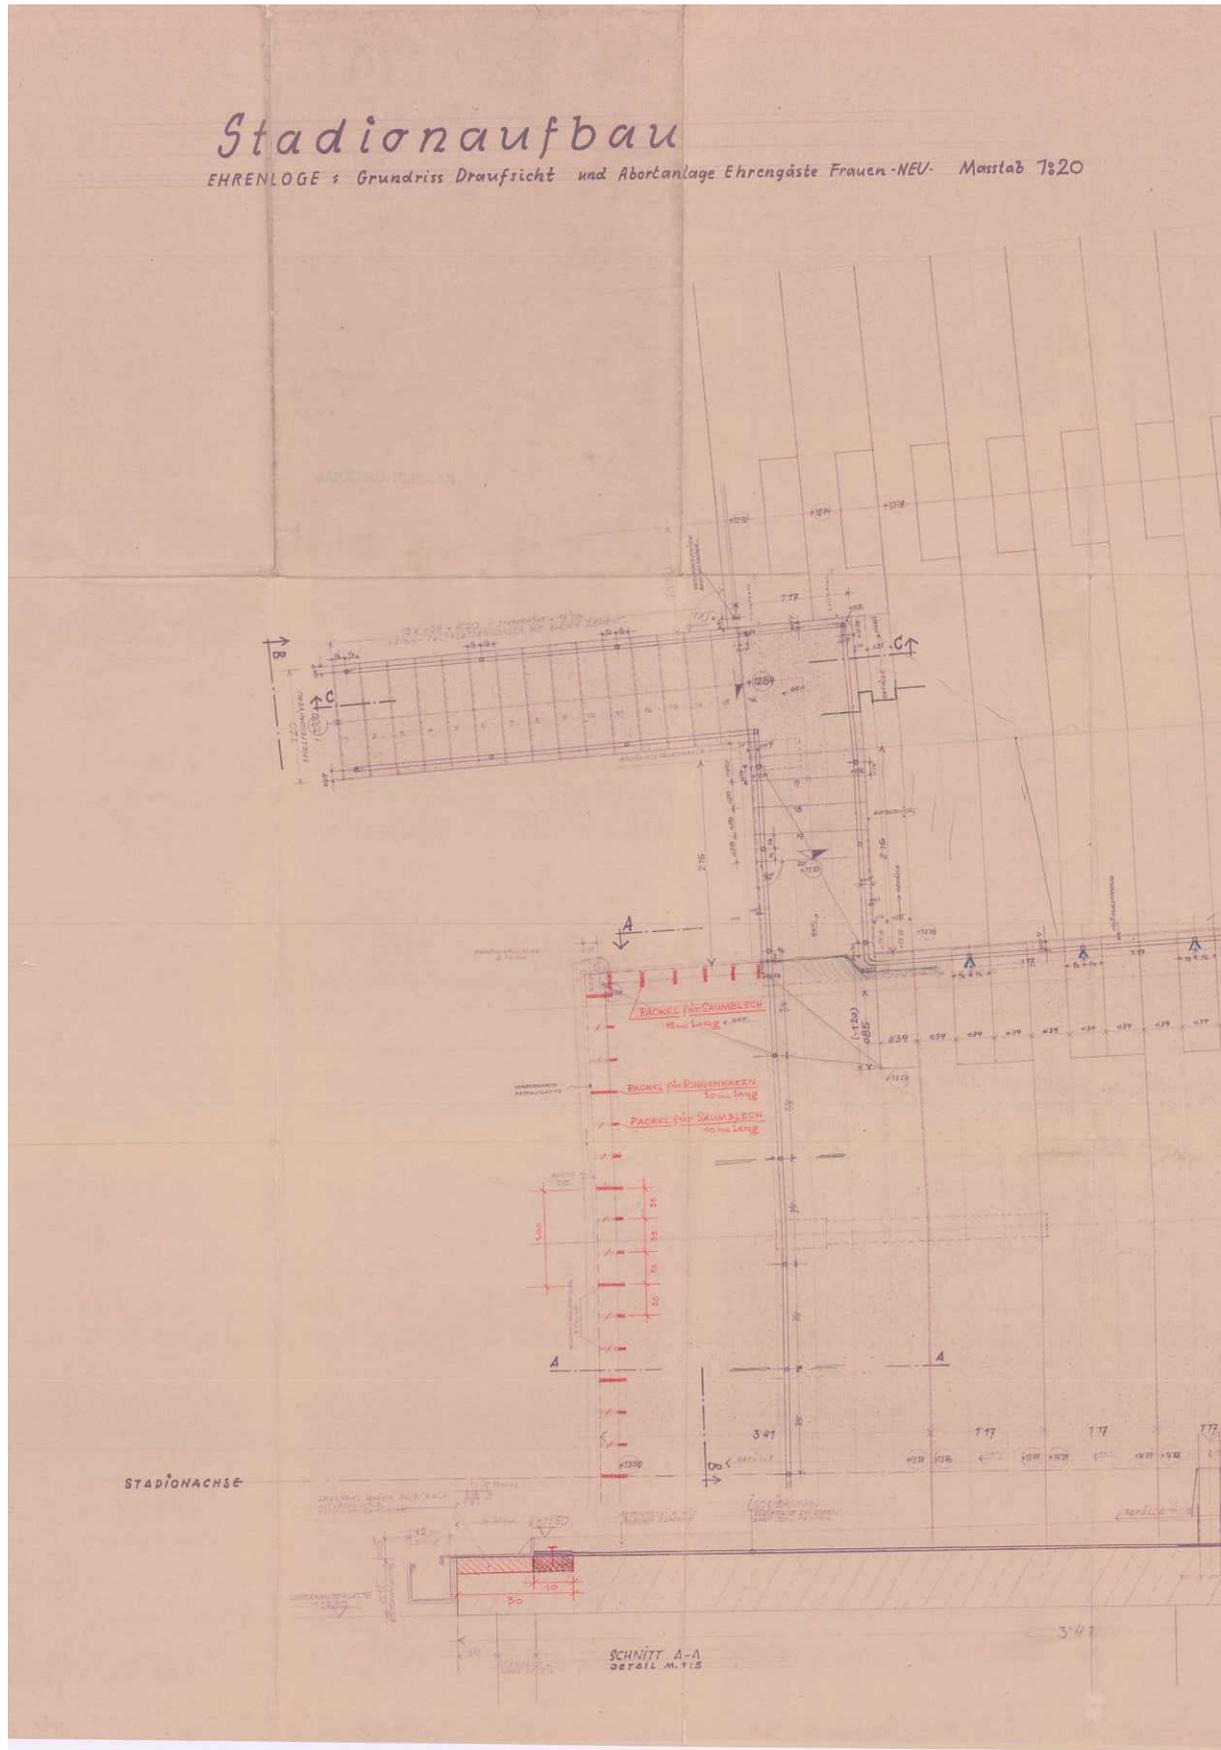


BLATT NR. 101

KANZLEI-ORIGINAL

am 20.9.1957

← BEST. AUFGANGSTREIFE NR. II

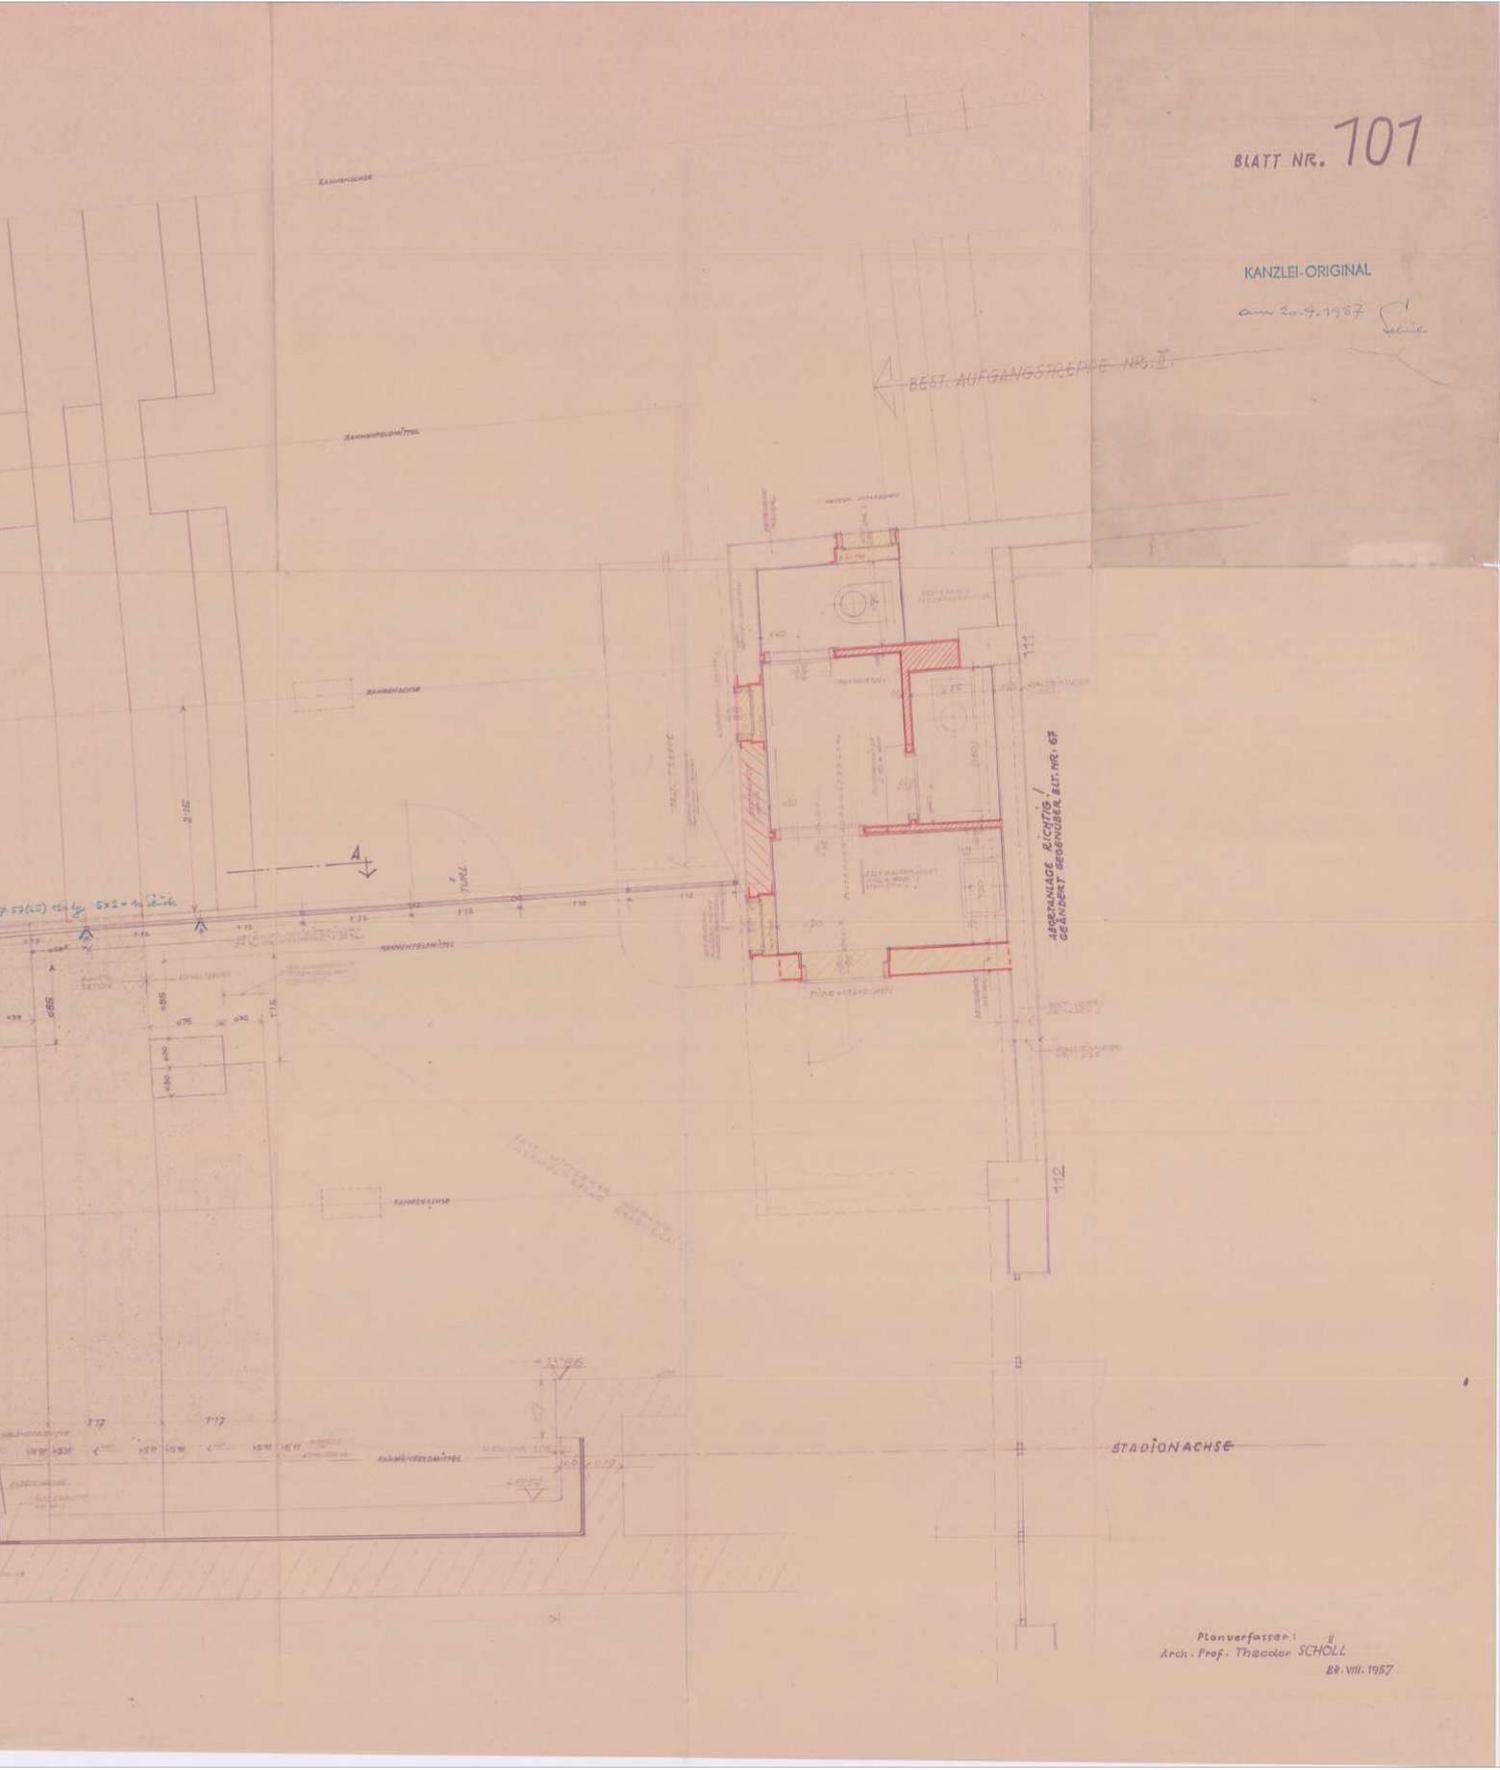




Planverfasser: //
Arch. Prof. Theodor SCHOLL
29. VIII. 1957

DAS WIENER ERNST HAPPEL STADION

KAPITEL 2_Buch 3 | ARCHIVMATERIAL INKL. QUELLEN UND BEZÜGE

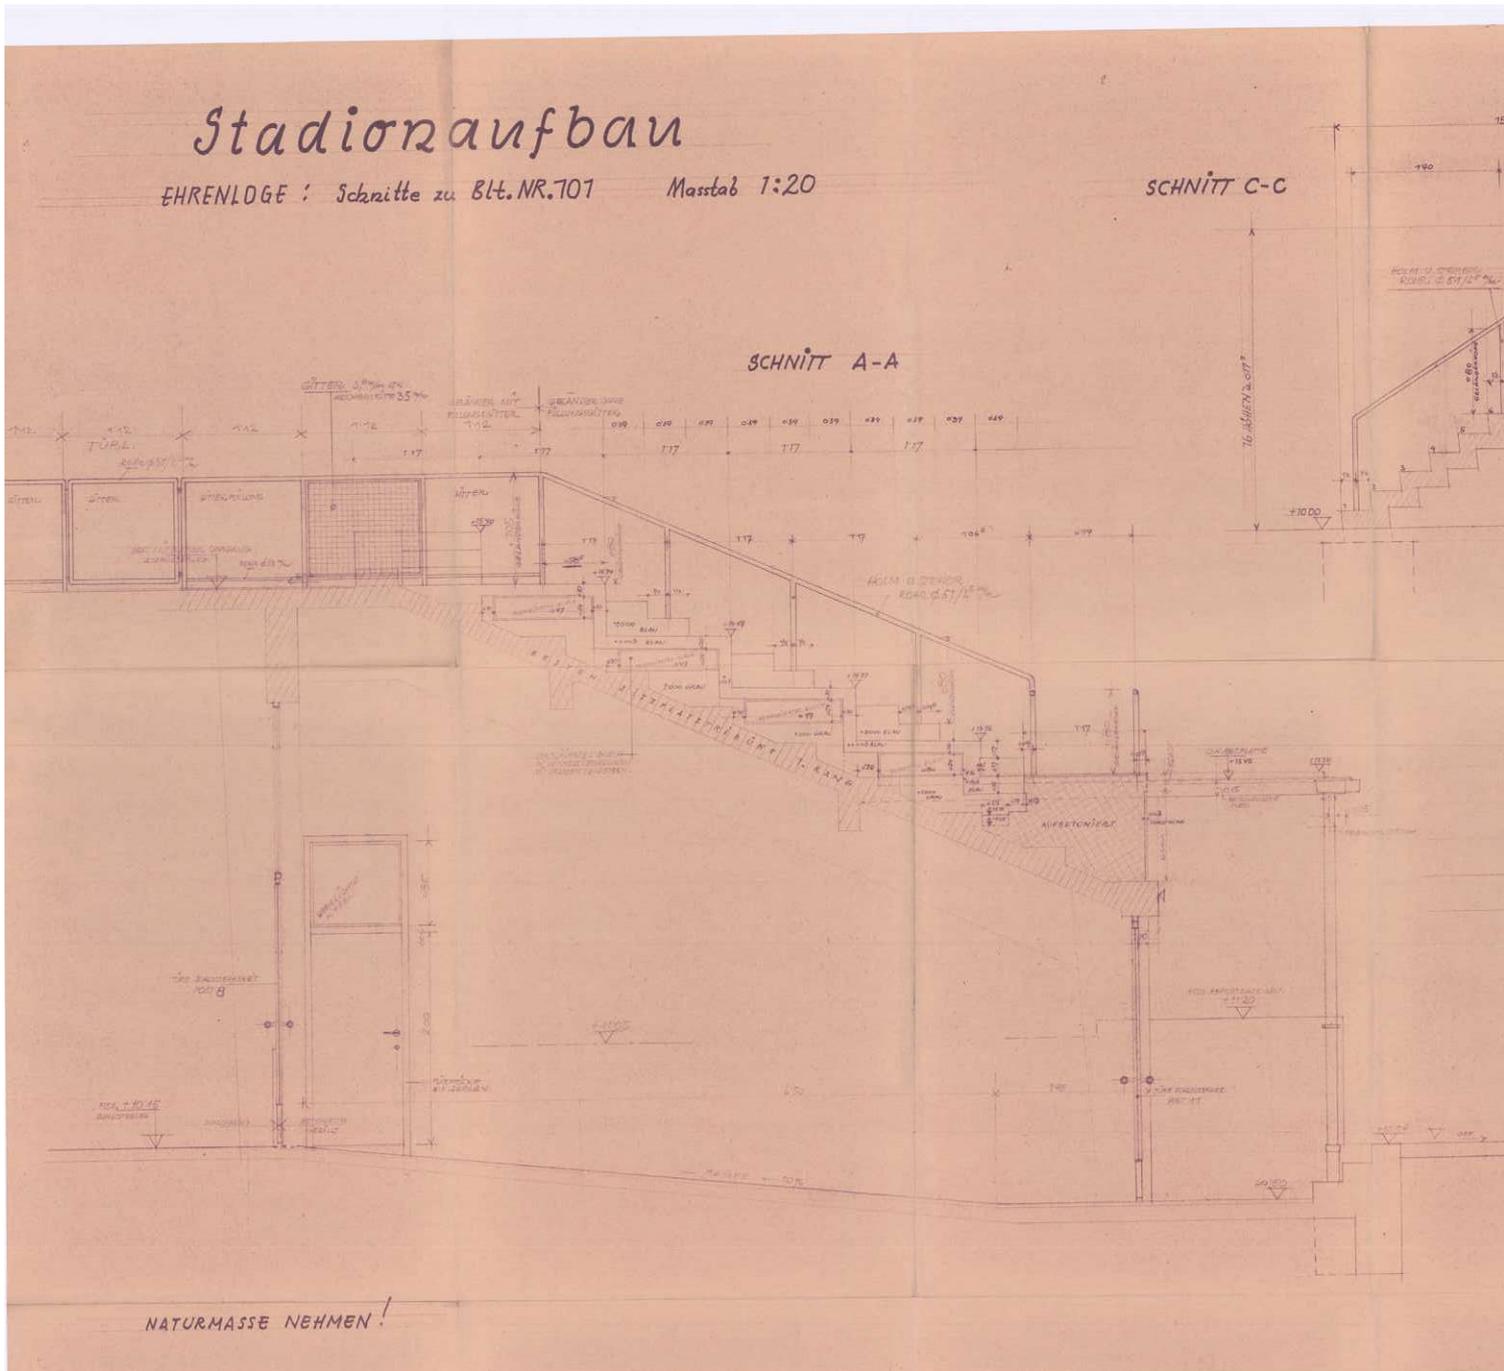

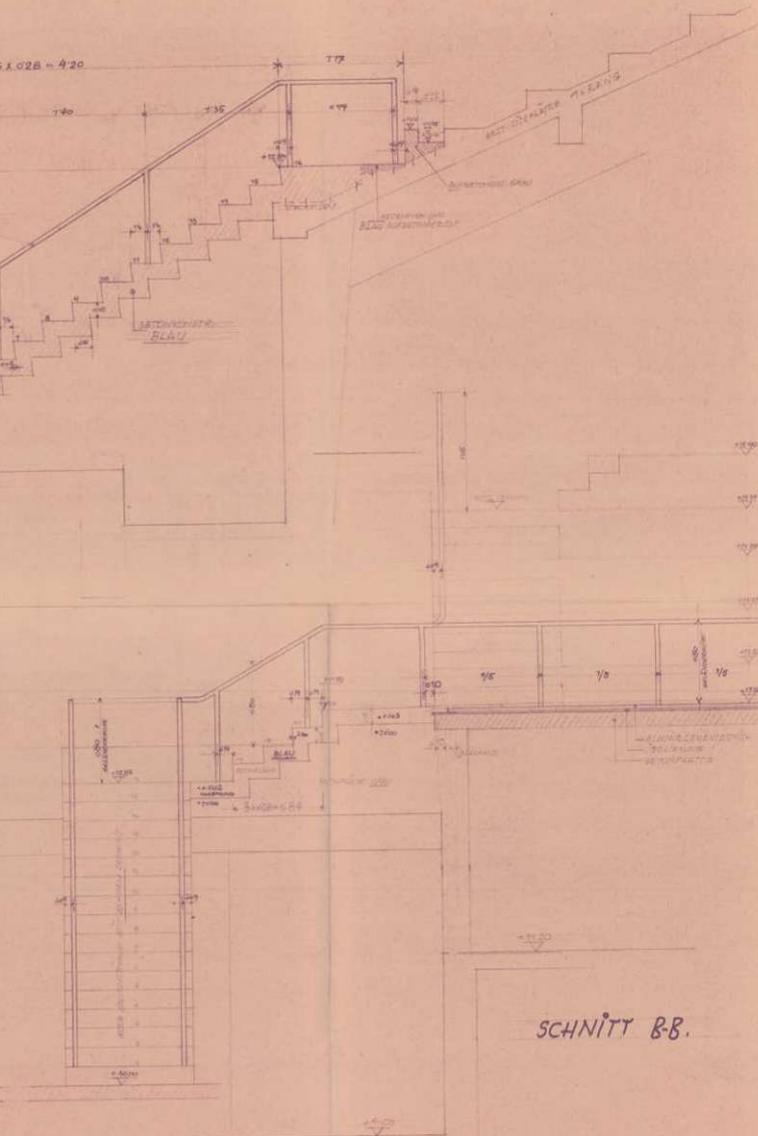

BLATT NR. 102


SCHNITT BB.


Planverfasser:
Arch. Prof. Theodor SCHÖLL

26. VII. 1957

DAS WIENER ERNST HAPPEL STADION

KAPITEL 2_Buch 3 | ARCHIVMATERIAL INKL. QUELLEN UND BEZÜGE

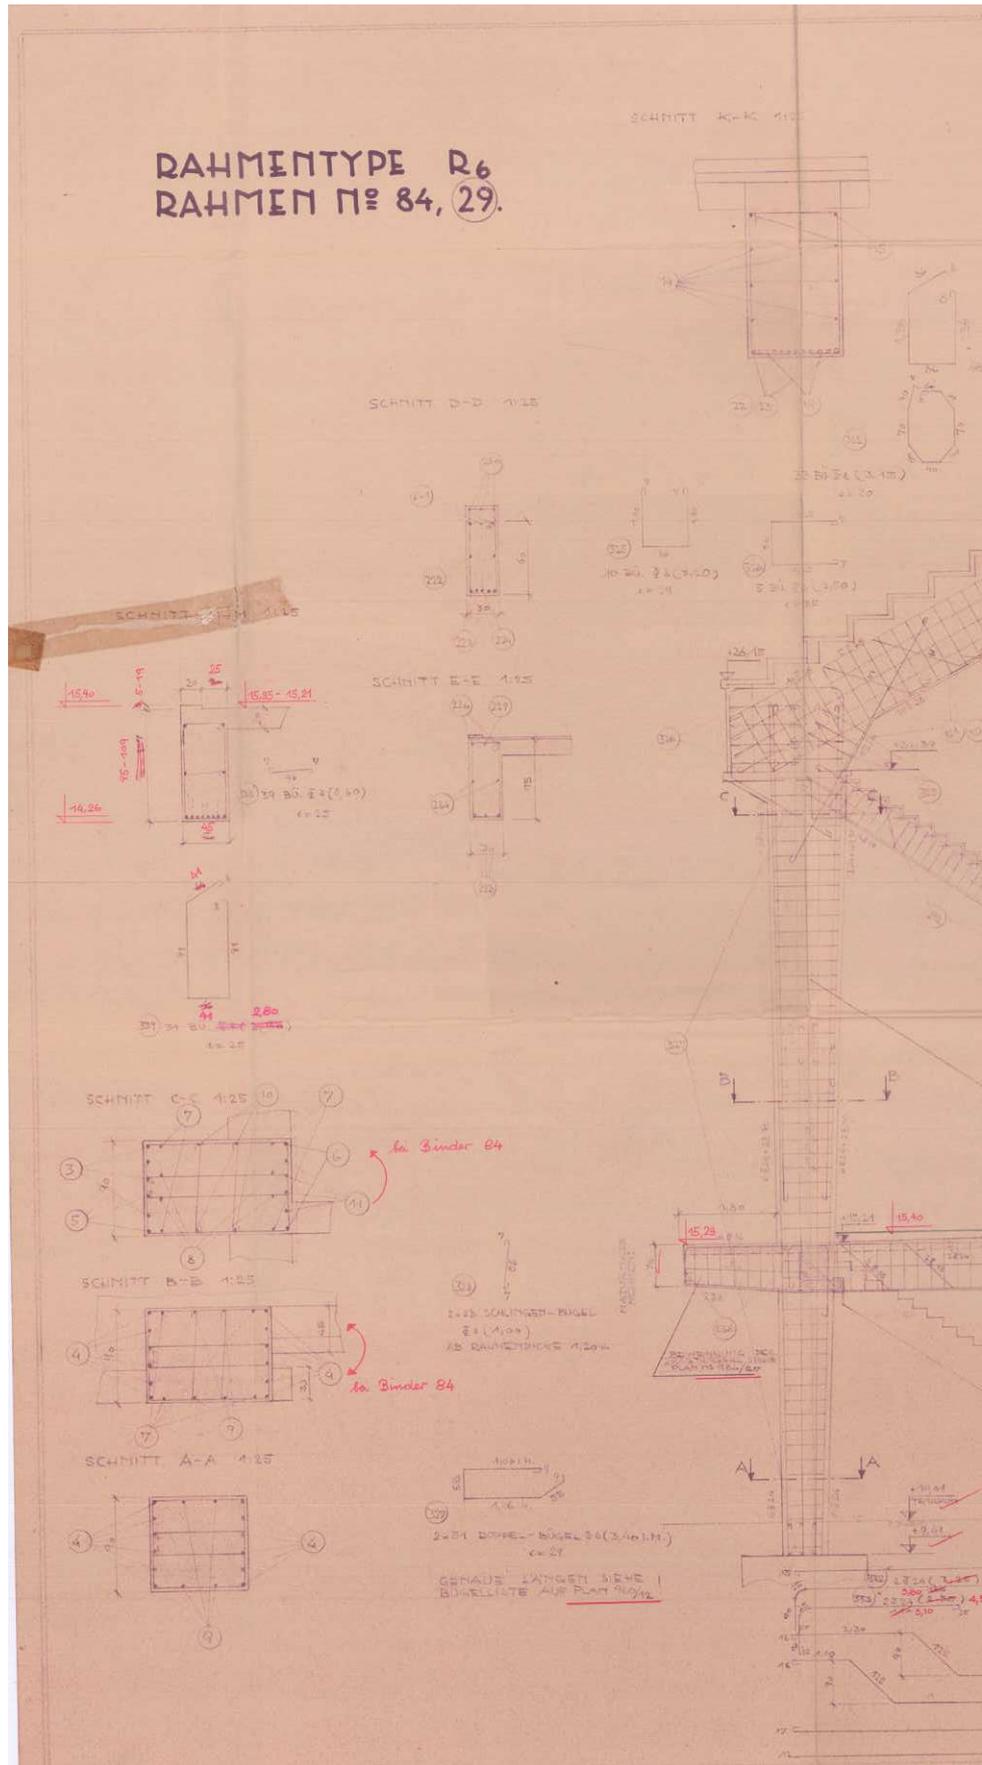

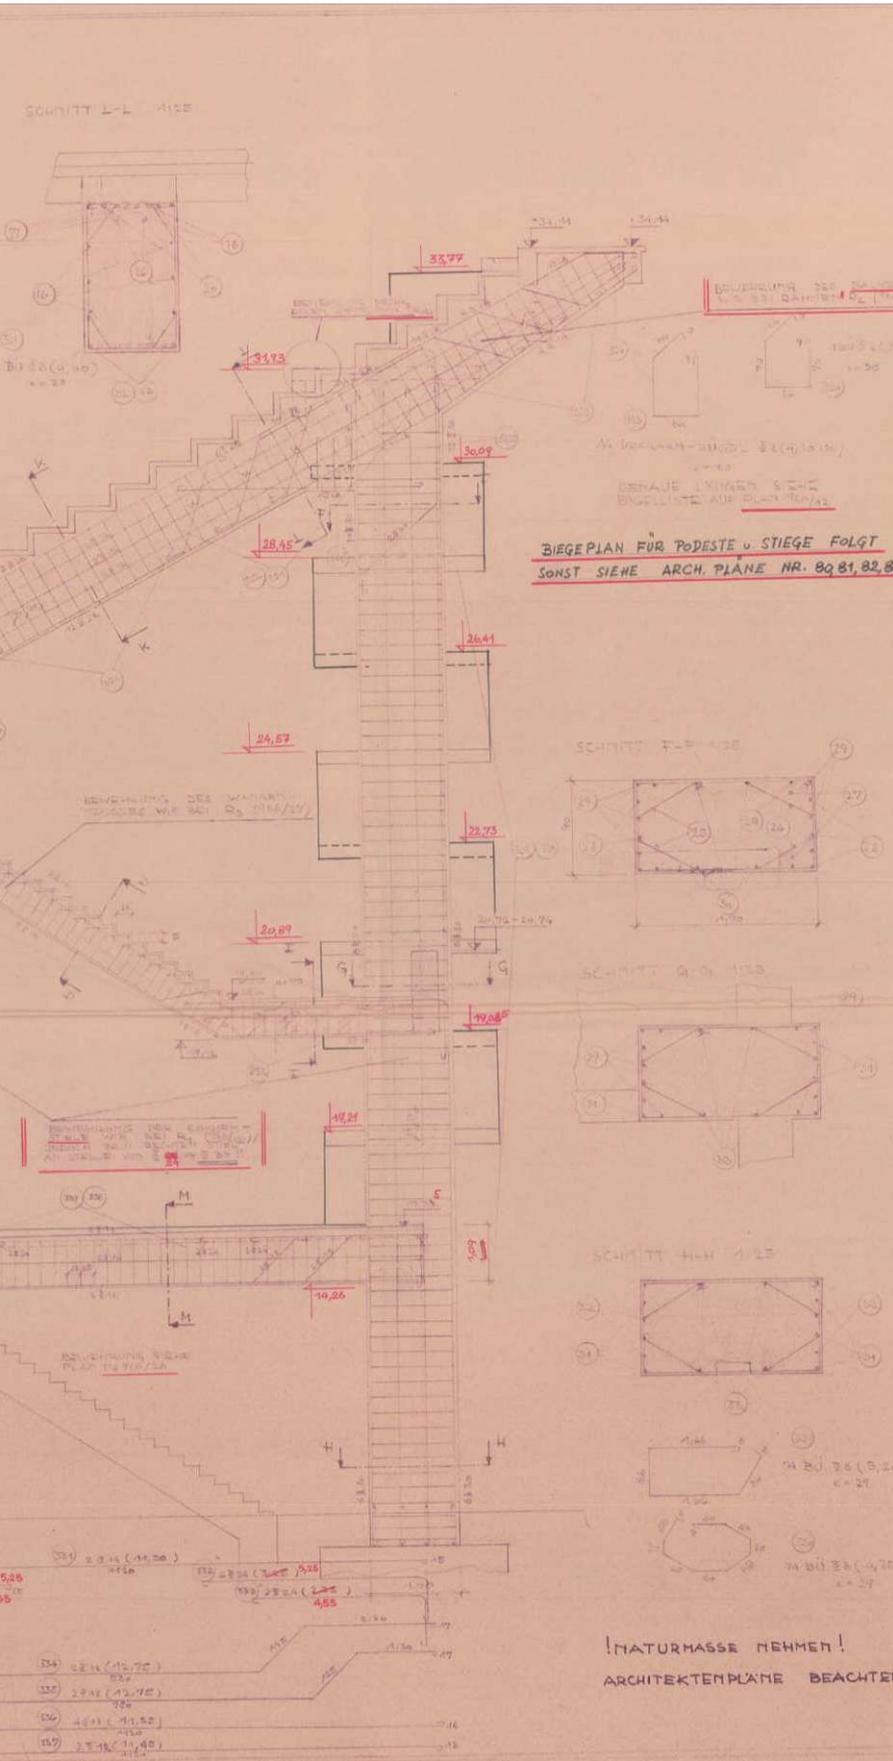

RAHMEN D₆ STÄNDIGSTE TORSTÄHLE

St. Nr.	P. SOLL	TÜR	LÄNGE	GRENZLÄNDE		BETON	STÄHLE
				St. Nr.	St. Nr.		
1	1		3,10	1,50	1,60		

BETON: B300

1:25, 1:50


KANZLEI-ORIGINAL STADIONAUSBAU

POKER-PLAN / I


SEKTOR D; F: RAHMENTYP R₆ NR 29, (84.)

PL. Nr. **986/48** BEWEHRUNGSPLAN

DR. ING. MUST. SCHNEIDER
 DIPL. INGENIEUR FÜR TRAGWERKE
 WIEN IX, JOHANNES-BOGNER-STR. 3
 TEL. 48 33 34

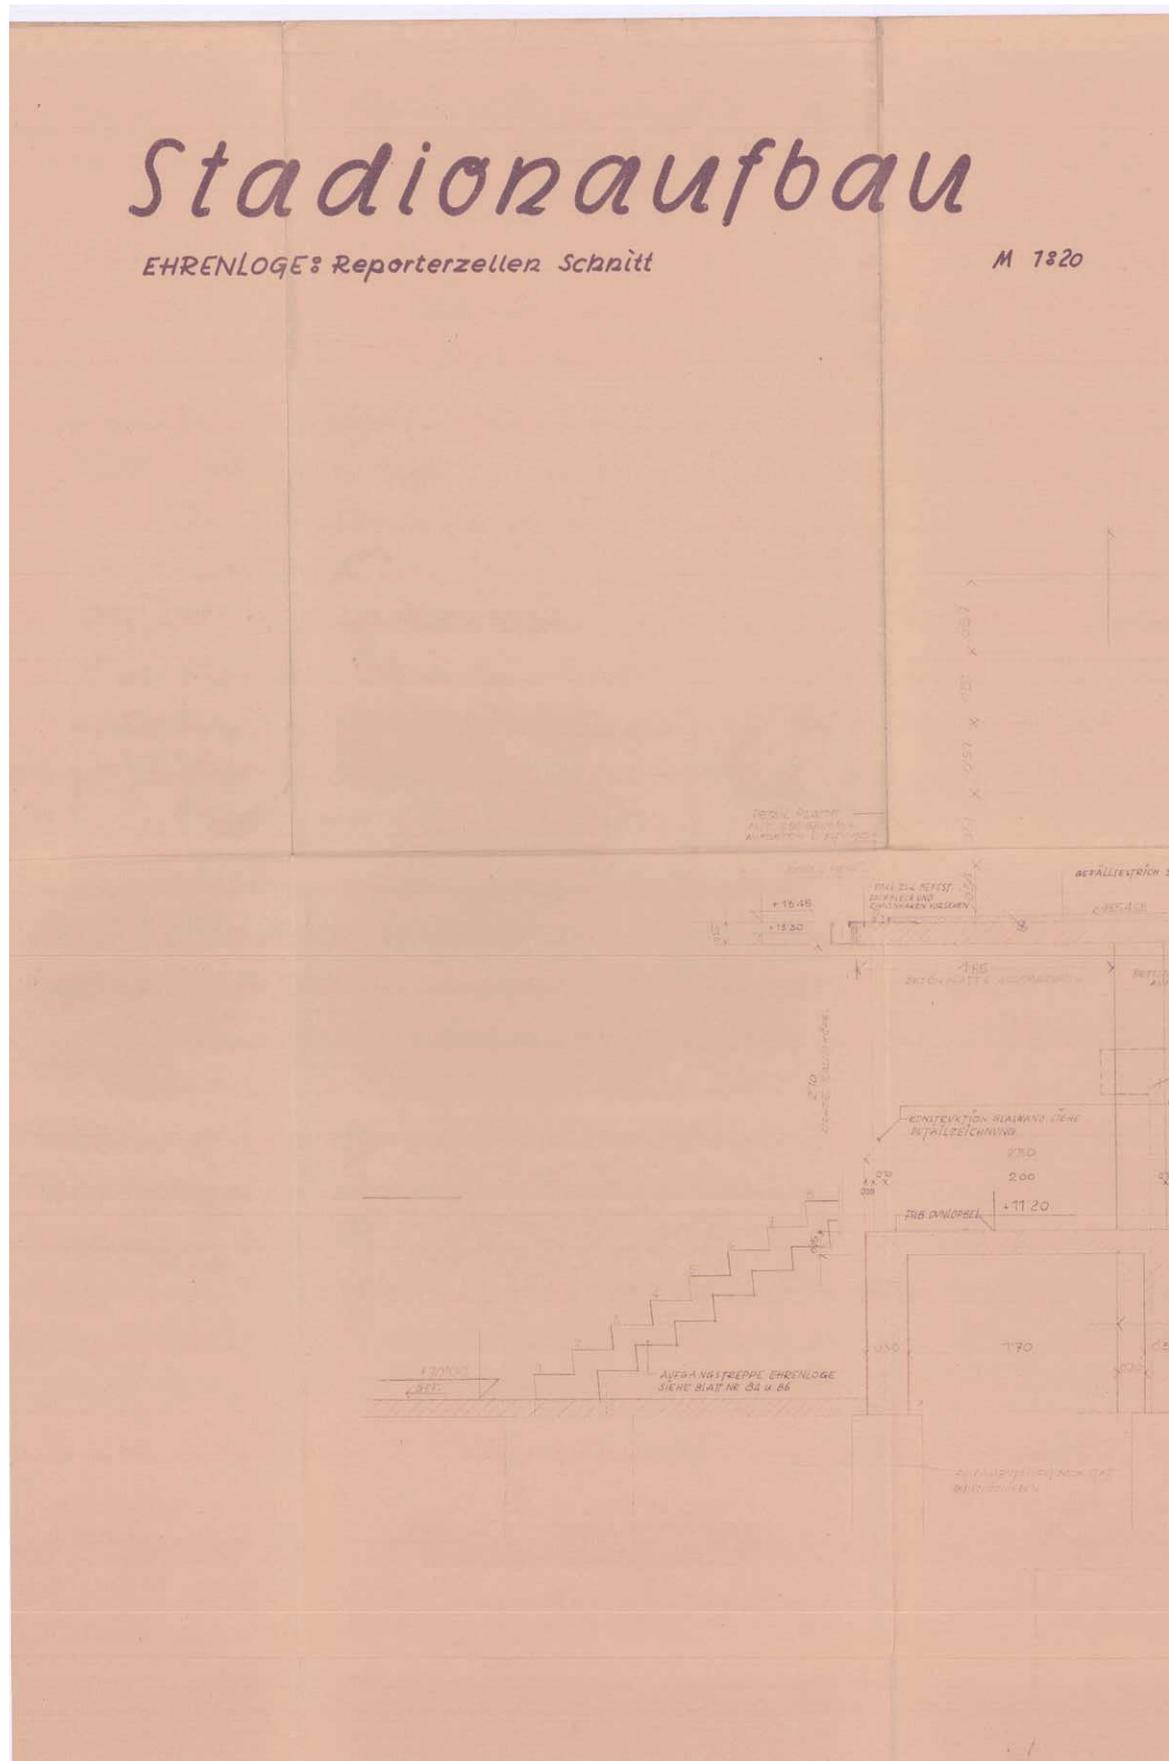

BL. NR. 85. a
ERGÄNZT AM 27. VIII. 57.

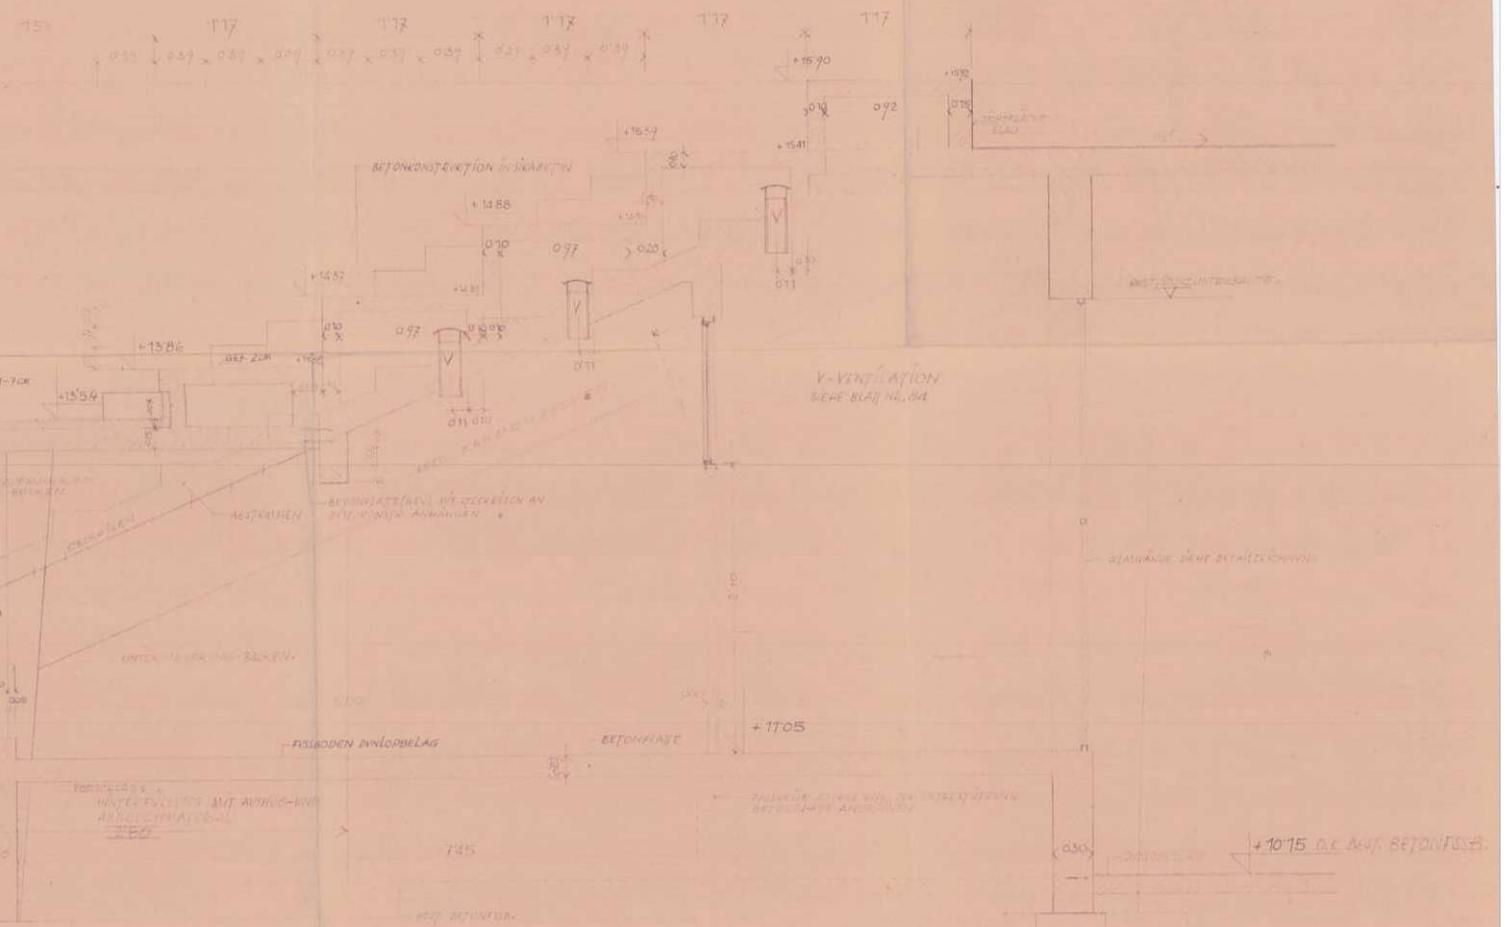

SCHNITT A-A M 1:20

Planoerfasser:
Arch. Prof. Theodor SCHÖLL
5. VII. 1957.

DAS WIENER ERNST HAPPEL STADION

KAPITEL 2_Buch 3 | ARCHIVMATERIAL INKL. QUELLEN UND BEZÜGE

BL.NR. 58

B

STADIONAUFBAU
Vergrößerung und Umbau der bestehenden
Abortanlagen für Sitzplatzbesucher im
bestehenden Stadion Sektor B
Einreichplan M 1:100

MAGISTRAT DER STADT WIEN
M. Abt. 35

Allgemeine Baupolizeiangelegenheiten
Hierauf bezieht sich der Bescheid

M. Abt. 35 - 4104/ 19 57
Wien, am 30. VII. 19 57

Der Abteilungsleiter:




[Handwritten signature]

Senatsrat

DAS WIENER ERNST HAPPEL STADION


KAPITEL 2_Buch 3 | ARCHIVMATERIAL INKL. QUELLEN UND BEZÜGE

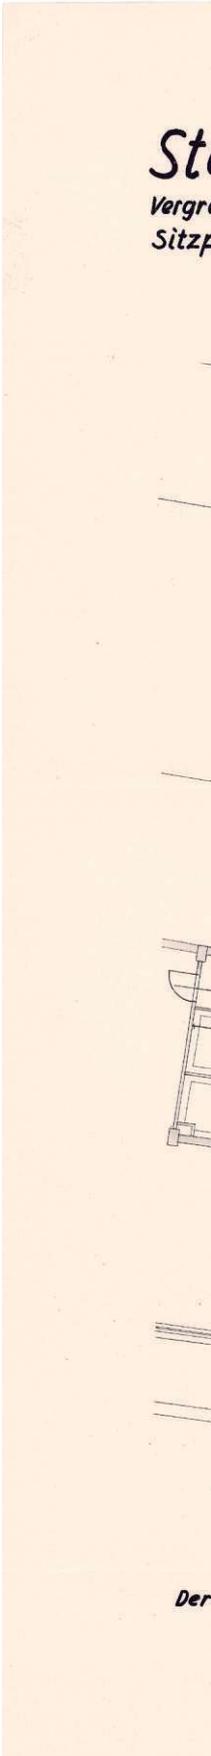



BL. NR. 58

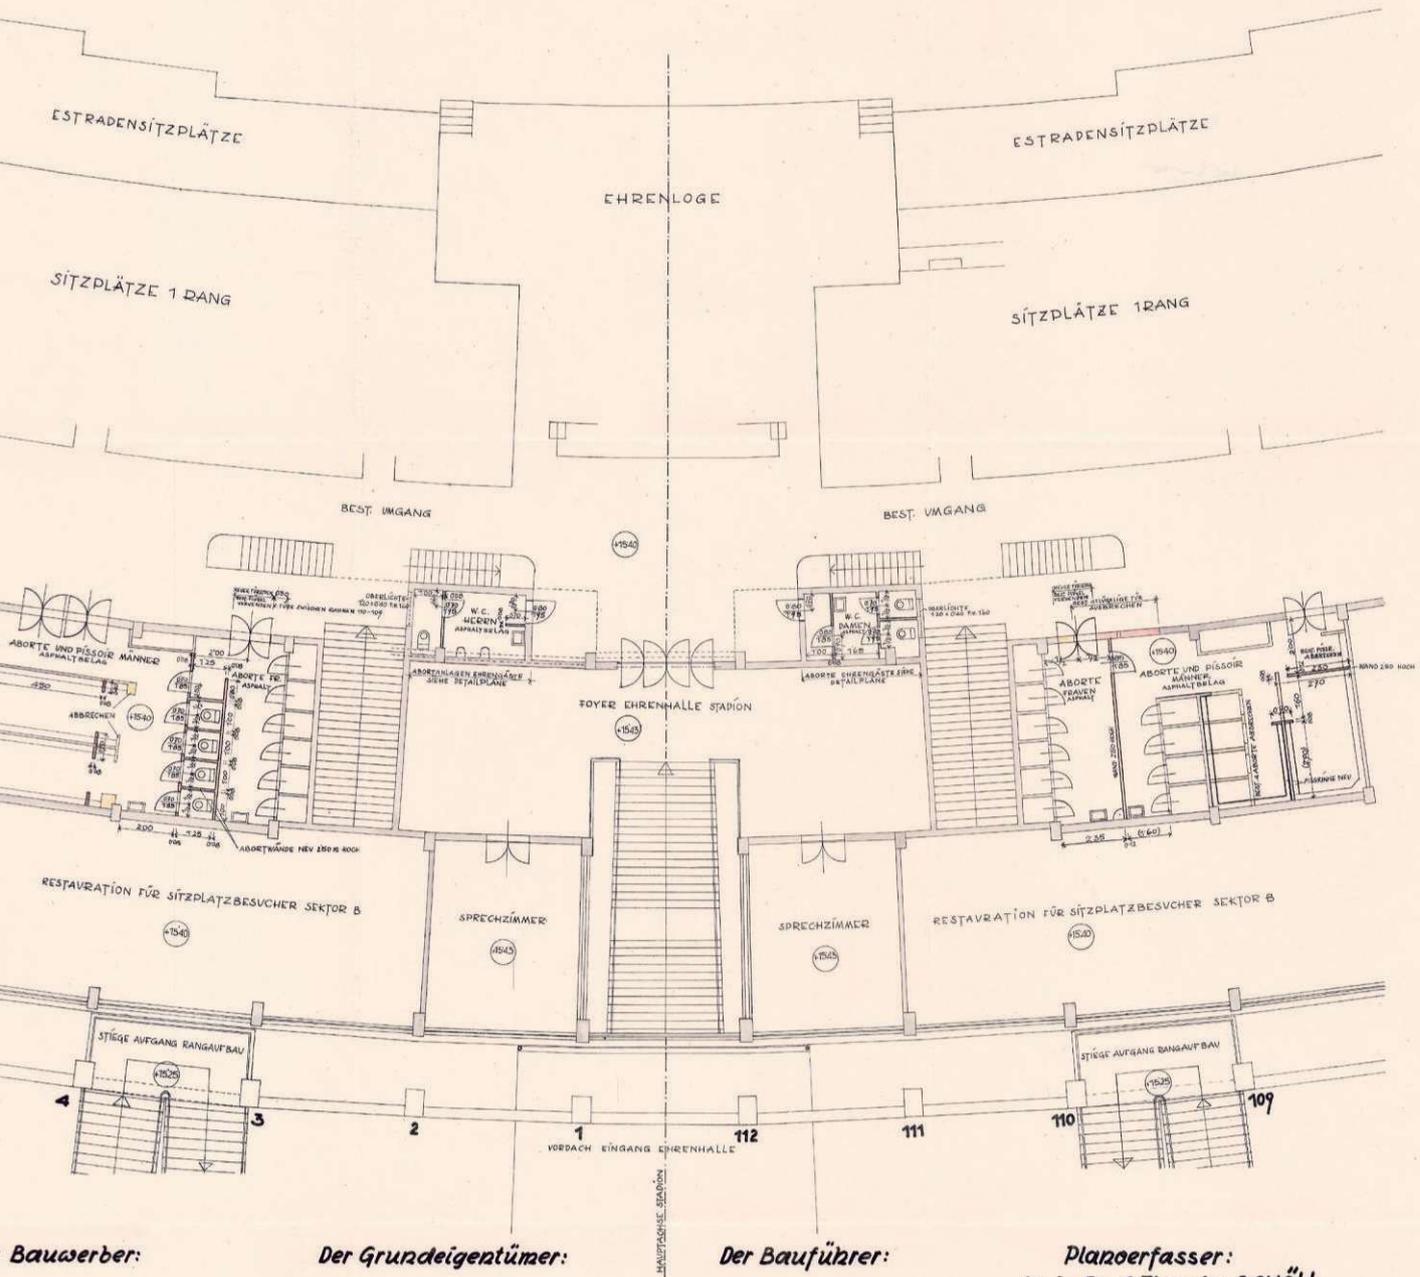

Bauwerber:

Der Grundeigentümer:

Der Bauführer:

Planoerfasser:
Arch. Prof. Theodor SCHÖLL


25. III. 1957.

Dufekow


Magistratsabteilung 7
Sportstelle der Stadt Wien
VIII, Friedrich Schmidplatz 5
2.8. Juni 1957
Kapeller

DAS WIENER ERNST HAPPEL STADION



KAPITEL 2_Buch 3 | ARCHIVMATERIAL INKL. QUELLEN UND BEZÜGE

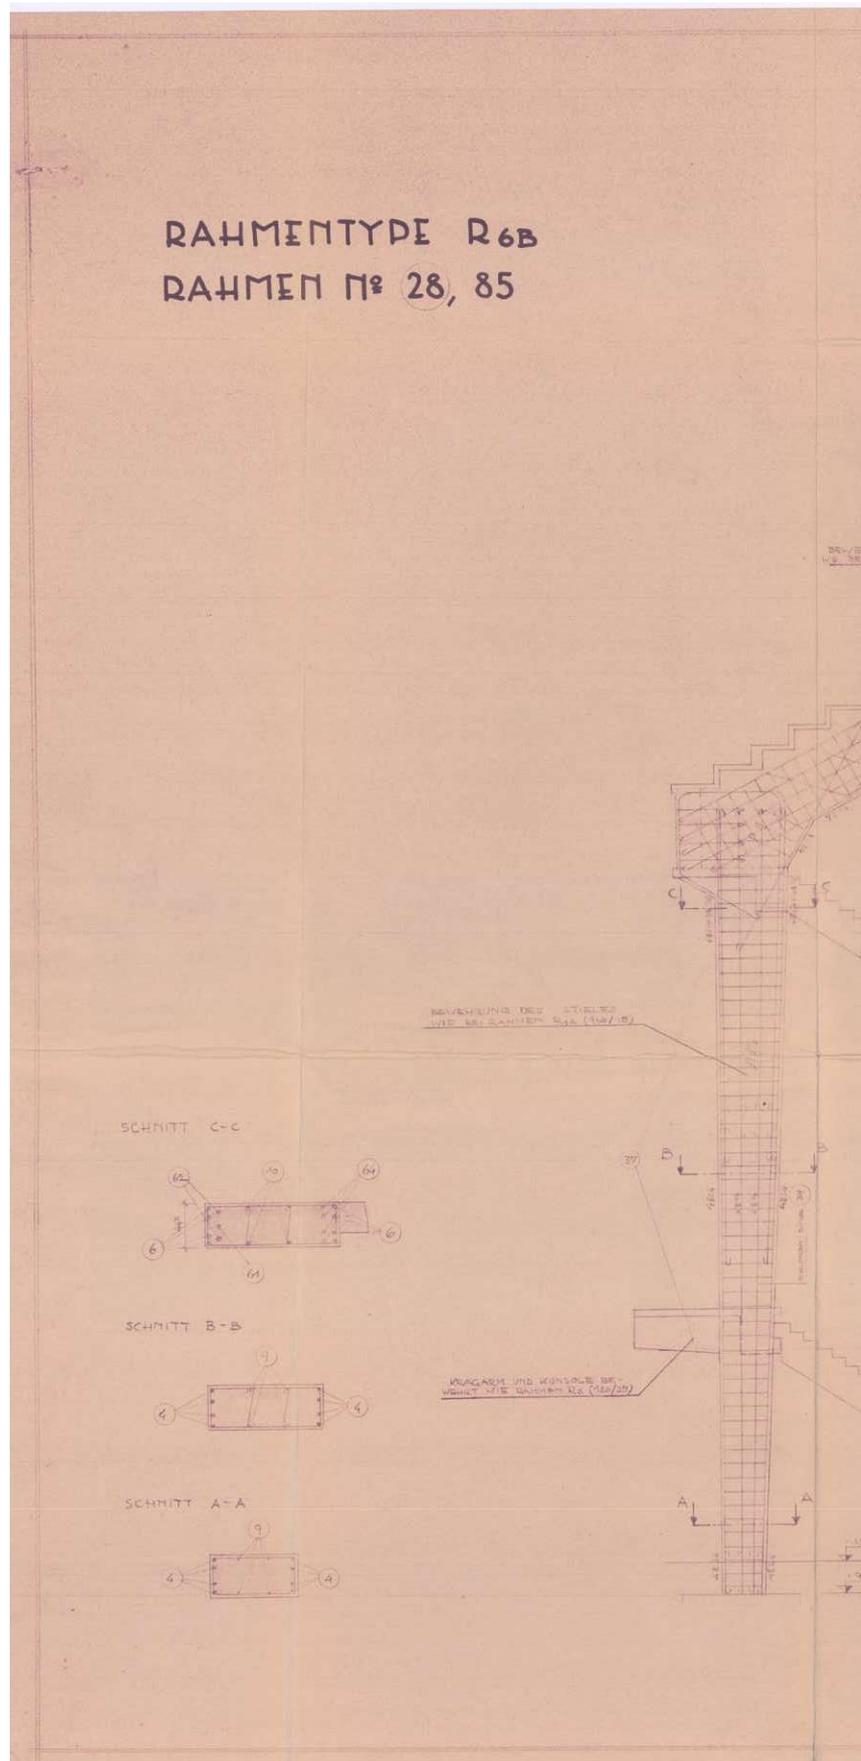

SCHNITT D-D

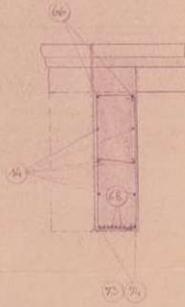

SCHNITT E-E

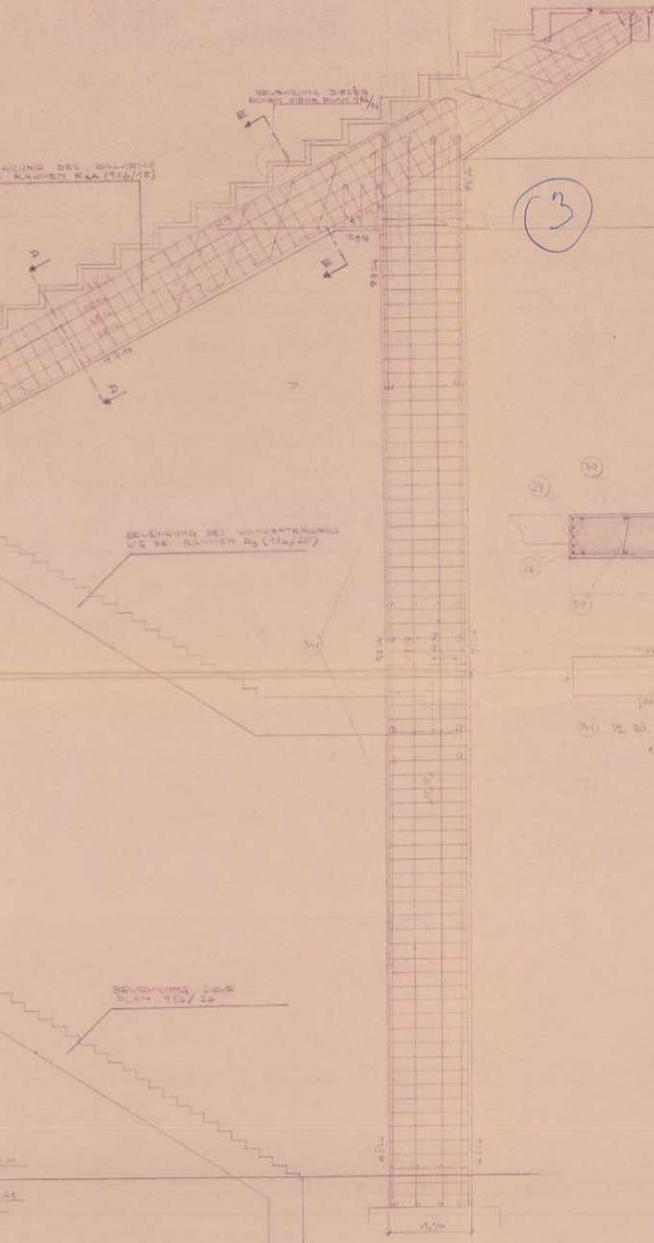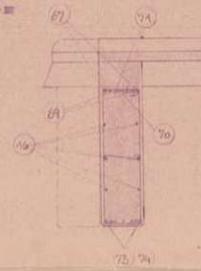


STADIENAUSBAU		
SEKTOR A und C, RAHMENTYPEN R6a		
Nr. 986/50 BEWEHRUNGSPLAN		


DAS WIENER ERNST HAPPEL STADION

KAPITEL 2_Buch 3 | ARCHIVMATERIAL INKL. QUELLEN UND BEZÜGE

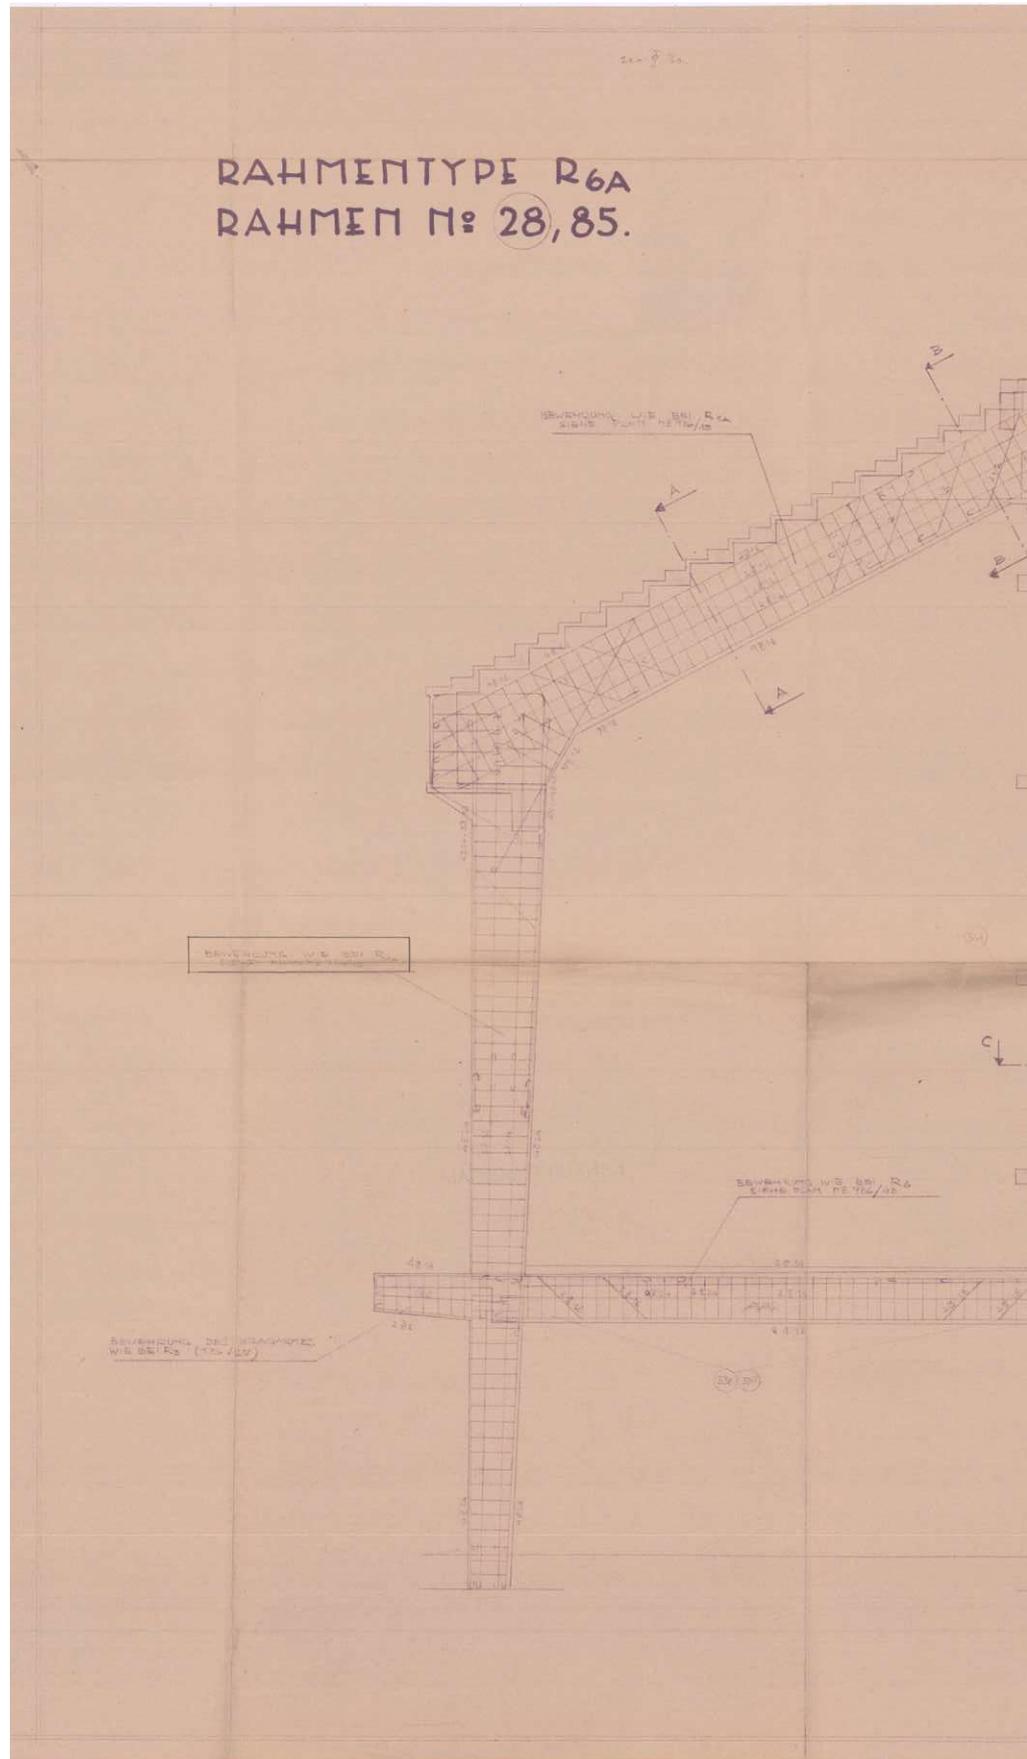

SCHNITT A-A 1:25

SCHNITT B-B 1:25

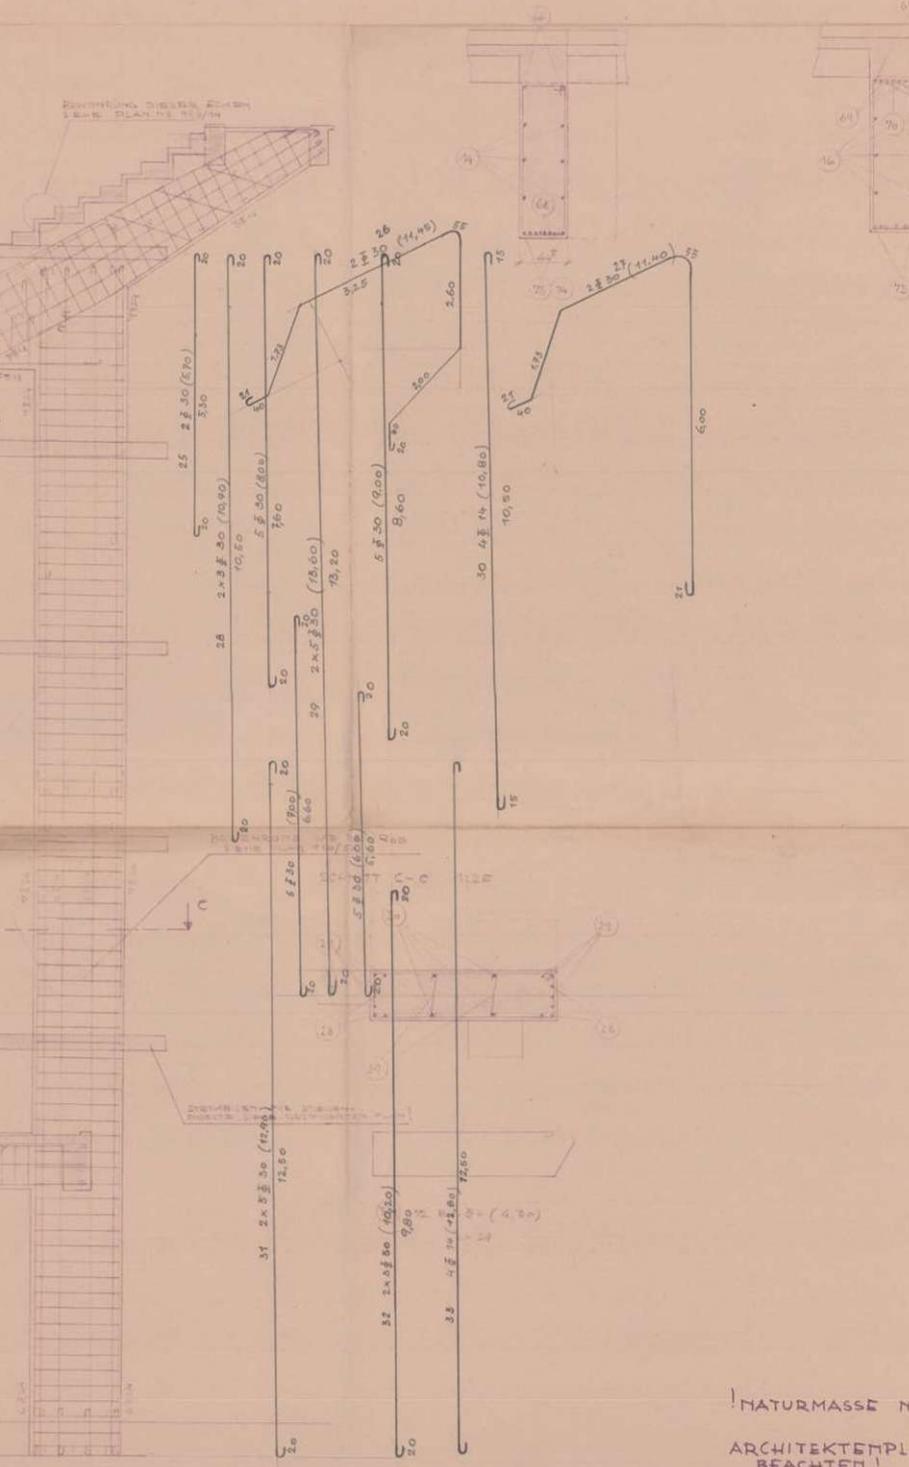

STAHLLISTE TORSTAHL 40 !

Nr	φ	Dicke	Länge	Gesamtmenge			
				Stk	m	kg	Stk
14	24	5	16,00				80,00
15	24	8	9,20				25,20
16	24	4	49,20		44,00		
17	24	4	7,20		37,20		
18	24	6	9,20			58,00	
19	24	6	10,75		64,50		
20	24	4	1,75				12,00
21	24	2	7,00				22,00
22	24	4	10,90				43,00
23	24	10	10,00				130,00
24	24	4	10,00		40,00		
25	24	4	10,00				57,00
26	24	4	10,00				81,00
27	24	4	42,00		57,00		
28	24	4	3,00			105,00	
29	24	2	0,25			104,50	
30	16	4	6,00				8,00
31	16	2	10,15				22,30
32	16	7	20,75				28,00
33	16	3	10,00				21,00
34	16	5	1,25				17,00
35	16	3	9,25				24,00
36	16	3	10,75				28,00
37	16	4	10,00				40,00
38	16	4	11,20				44,00
39	16	4	10,00				40,00
40	16	2	10,00				20,00
41	16	2	13,00				26,00
42	16	2	13,00				26,00
BITON: B300

! NATURMASSE NEHMEN!
ARCHITEKTENPLAN
BEACHTEN!

DR. ING. FRANZ SCHUBERT
VERBAND DER INGENIEURE UND ARCHITECTEN
WIEN 1060, KLOSTERNEUBAU 1
204001001

1:50, 1:25

STADIUMBAU


SEKTOR C und A
RAHMENTYPEN R6A

986/49


BEWEHRUNGSPLAN

DAS WIENER ERNST HAPPEL STADION



KAPITEL 2_Buch 3 | ARCHIVMATERIAL INKL. QUELLEN UND BEZÜGE

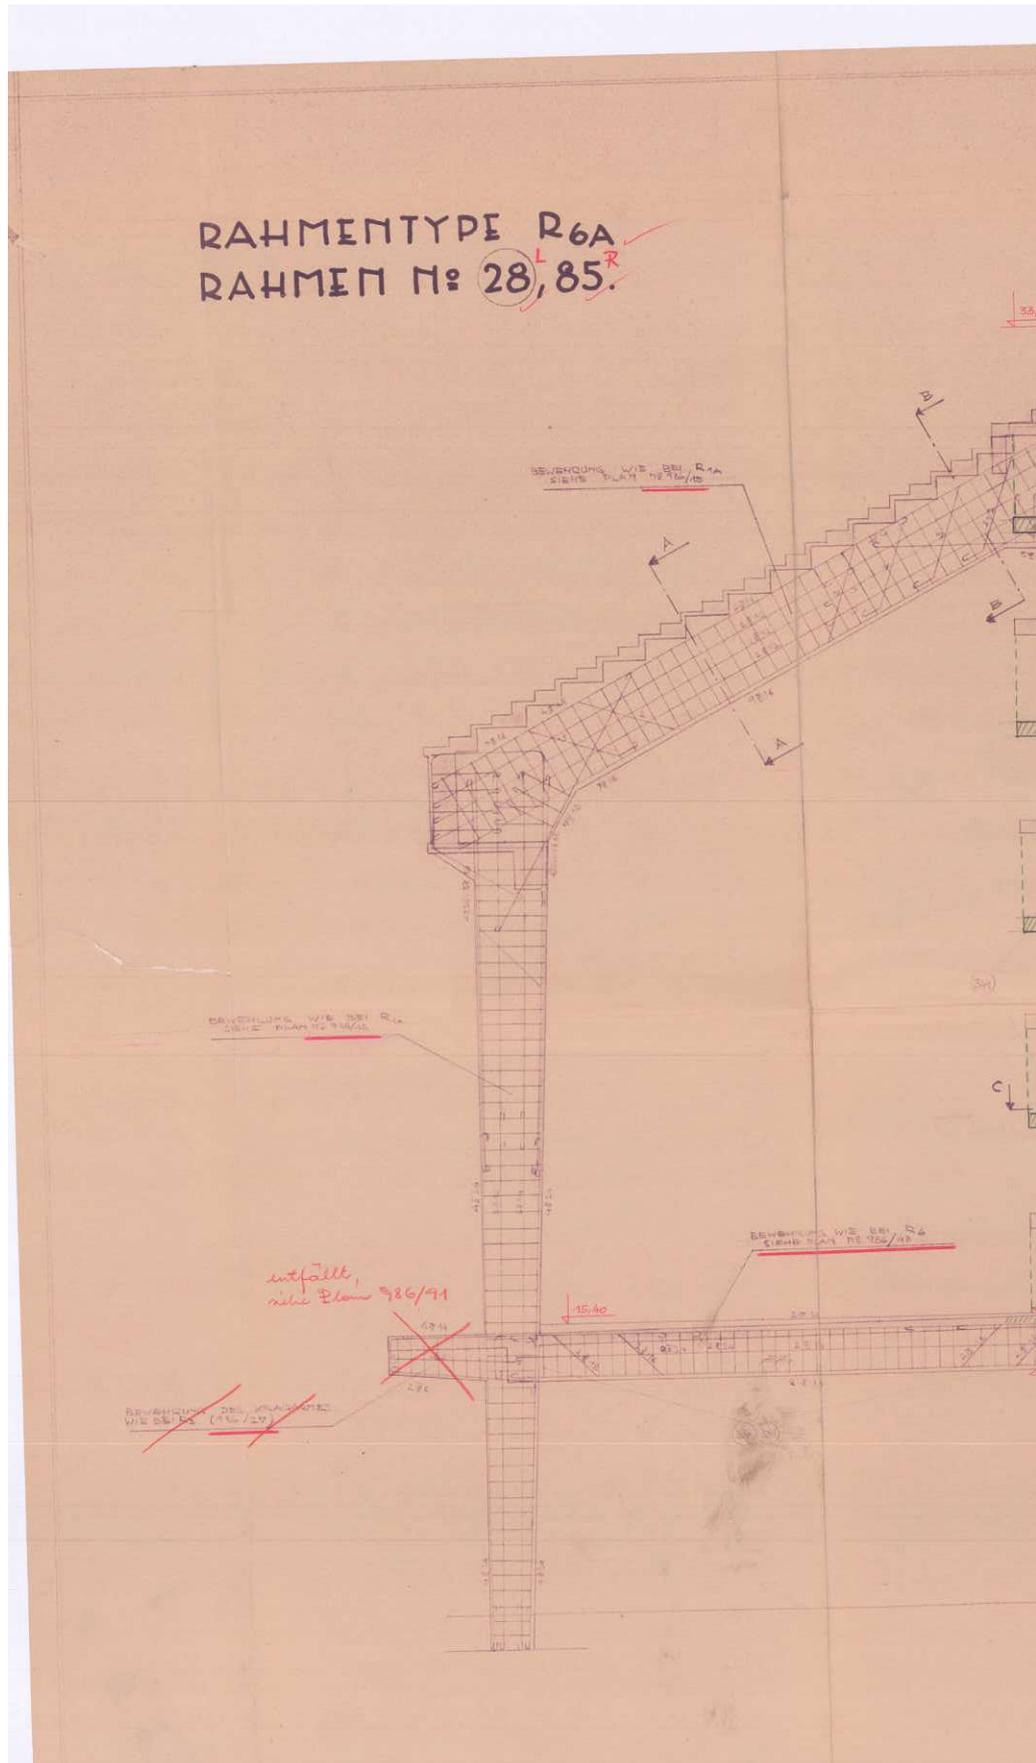

SCHNITT A-A 1:25

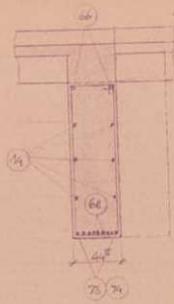

SCHNITT B-B 1:25

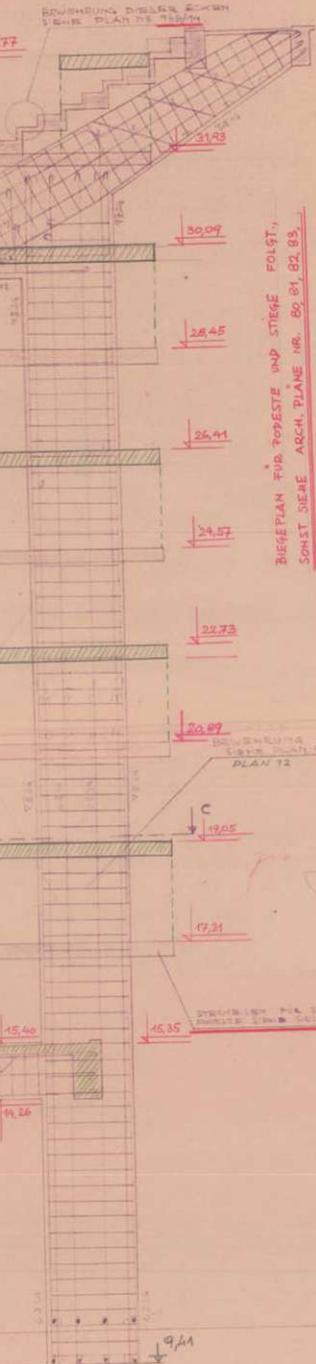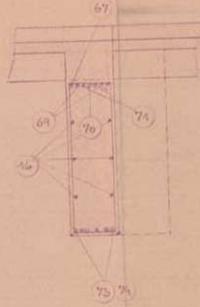

STAHLISTE TORSTAHL 4a:

Pos.	Stück	Länge	Gesamtlängen			E 22
			E 12	E 11	E 10	
1	20	0	10,10			81,80
2	24	8	7,40			43,50
3	14	4	10,20		44,00	
4	14	4	9,50		27,20	
5	12	6	9,20			
6	12	6	10,70	55,00		11,60
7	24	2	8,70	64,50		24,60
8	24	2	11,40			43,00
9	24	4	10,90			150,00
10	14	10	10,00		43,20	53,00
11	14	4	10,80			81,00
12	24	4	12,10			81,00
13	24	4	12,50		21,20	
14	8	47	3,70	173,40		
15	8	21	3,10	156,10		
16	8	10	0,80			4,70
17	16	4	6,40			42,00
18	16	2	11,20			40,50
19	16	7	5,70			28,00
20	16	2	14,00			11,70
21	16	5	1,20			12,50
22	16	2	9,20			12,50
23	16	2	10,70			14,70
24	16	2	10,40			12,00
25	16	3	11,20			12,00
26	16	3	10,60			12,00
27	16	3	9,20			12,00
28	16	2	7,20			12,00
29	16	2	15,40			12,00
30	16	2	6,70			12,00
31	8	10	2,70	27,00		
32	8	1	4,70	9,40		
33	8	5	3,10	15,50		
34	8	1	2,40	4,80		
35	8	10	2,20	22,00		
36	8	2	7,50	15,00		
37	8	1	4,80	9,60		


BETON: B300


POLIERPLAN
KANZLEI-ORIGINAL

!NATURMASSE NEHMEN!
ARCHITEKTEPLAN BEACHTEN!

STADIOMBAU
SEKTOR C und A
RAHMENTYP R6A
Bewehrungsplan
986/49
1:50, 1:25

DAS WIENER ERNST HAPPEL STADION

KAPITEL 2_Buch 3 | ARCHIVMATERIAL INKL. QUELLEN UND BEZÜGE

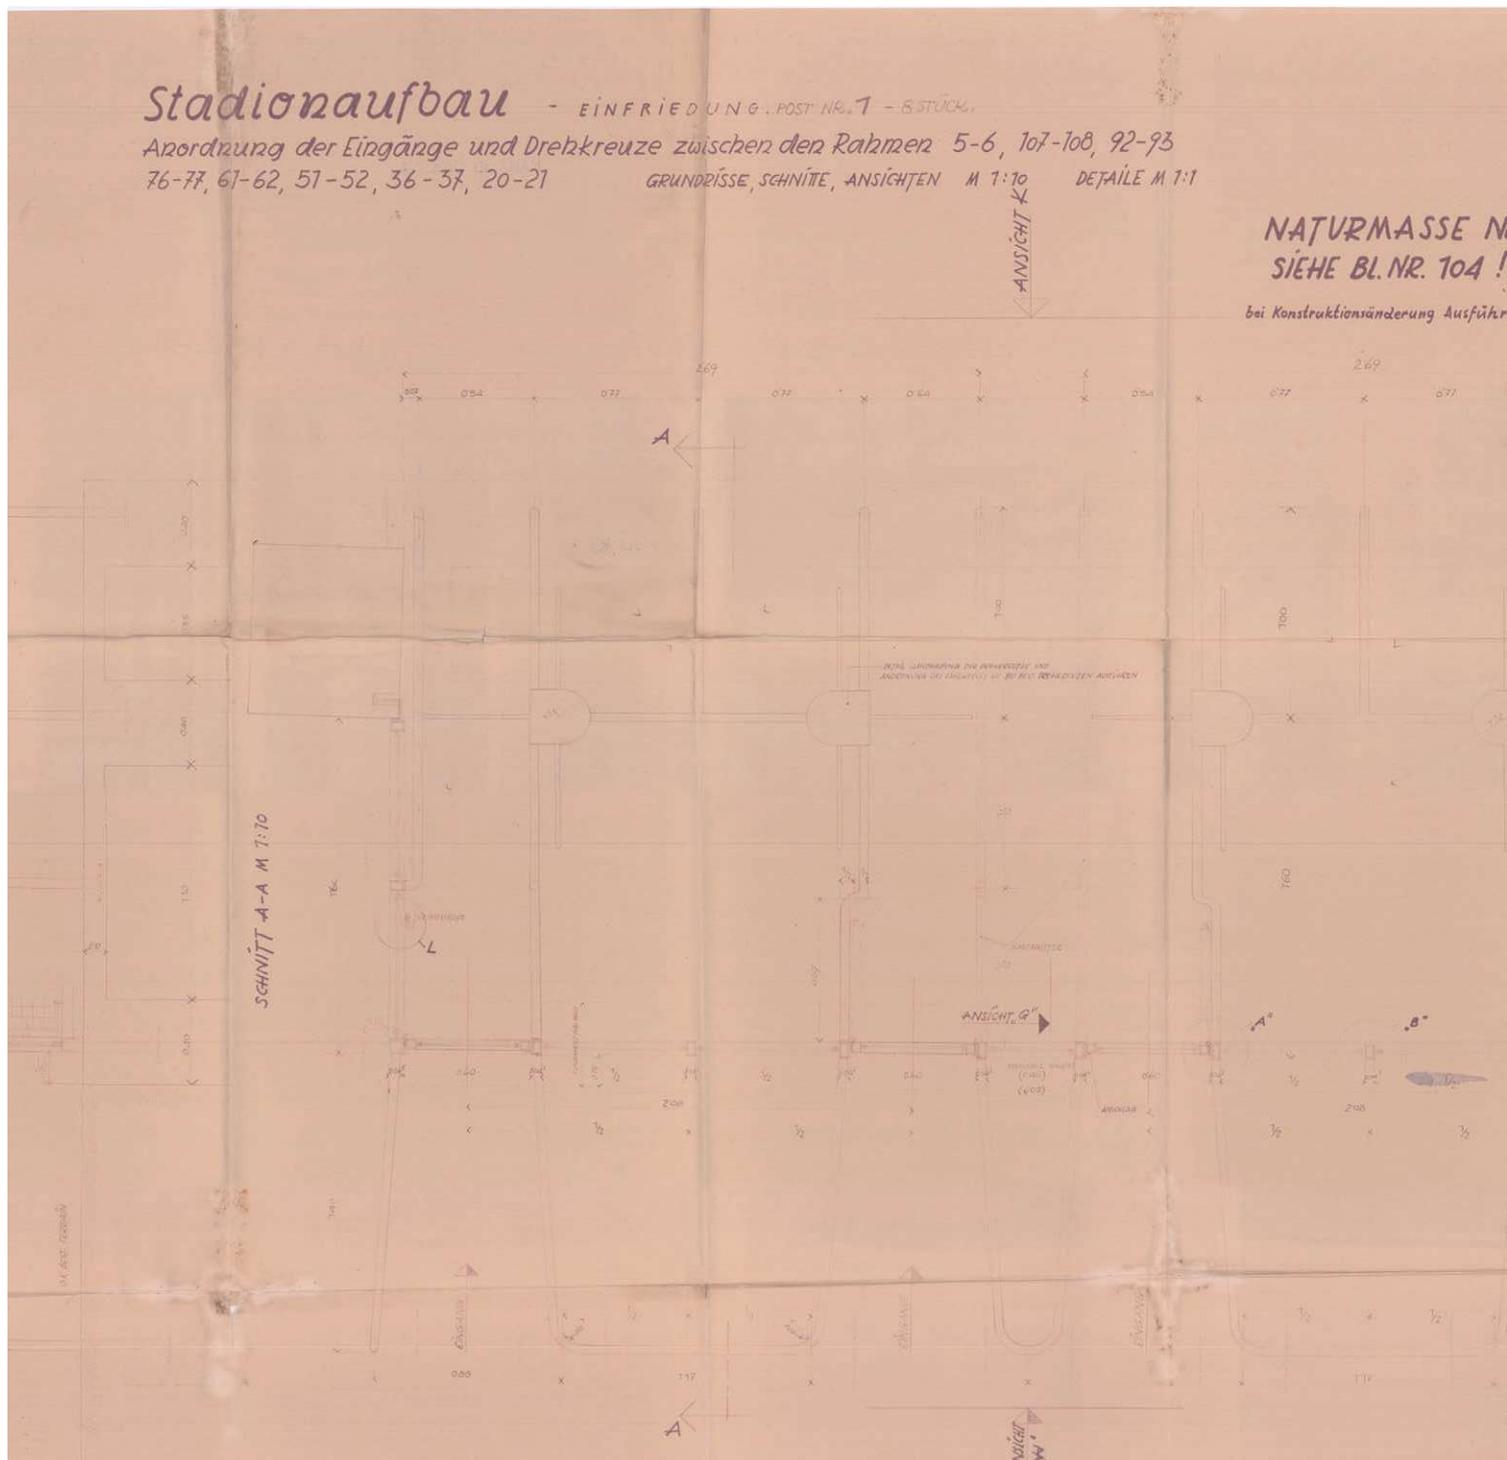

NEHMEN!!!
!!
ungszzeichnung vorlegen!

Bl. NR. 103

Mi - 11
Bo = 1. Falttür

DETAIL „L“ TÜRFESTSTELLER M 7:7

KANZLEI ORIGINAL
am 11. II. 1957

ANSICHT „I“

ANSICHT „G“ 1:10

DETAIL „A“ M 7:7

„B“ M 7:7

„C“ M 7:7

„D“ M 7:7


GRUNDRISS M 7:10

Planzeichner
Arch. Prof. Theodor SCHÖLL
3. III. 1957.


**NATURMASSE NEHMEN!!

Bei Konstruktionsänderung Ausführungszeichnung
vorlegen !!

KANTZLEI-ORIGINAL
gl. n. n. 11

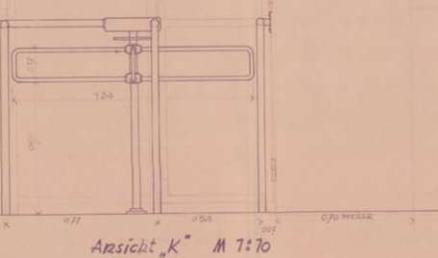


Ansicht „K“ M 1:10

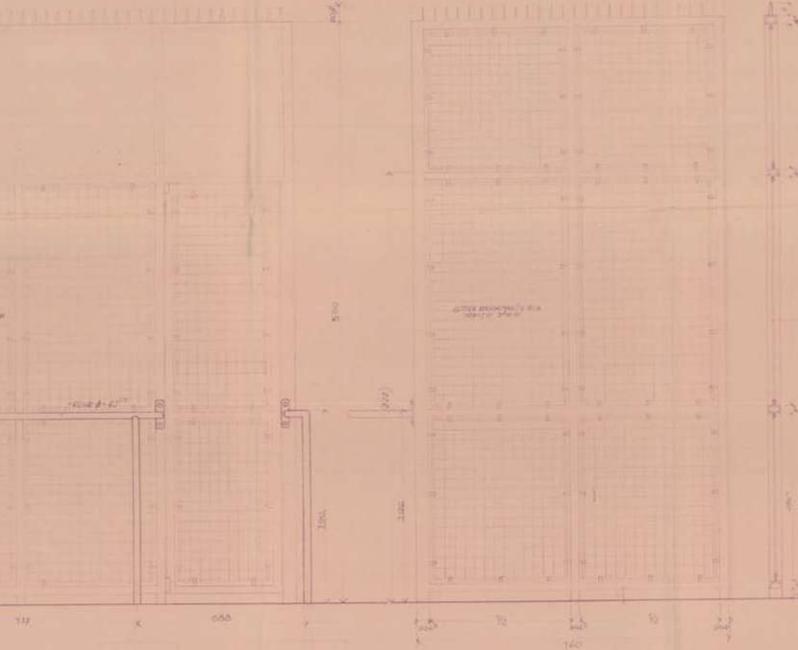

Ansicht „H“ M 1:10


Ansicht „I“ M 1:10

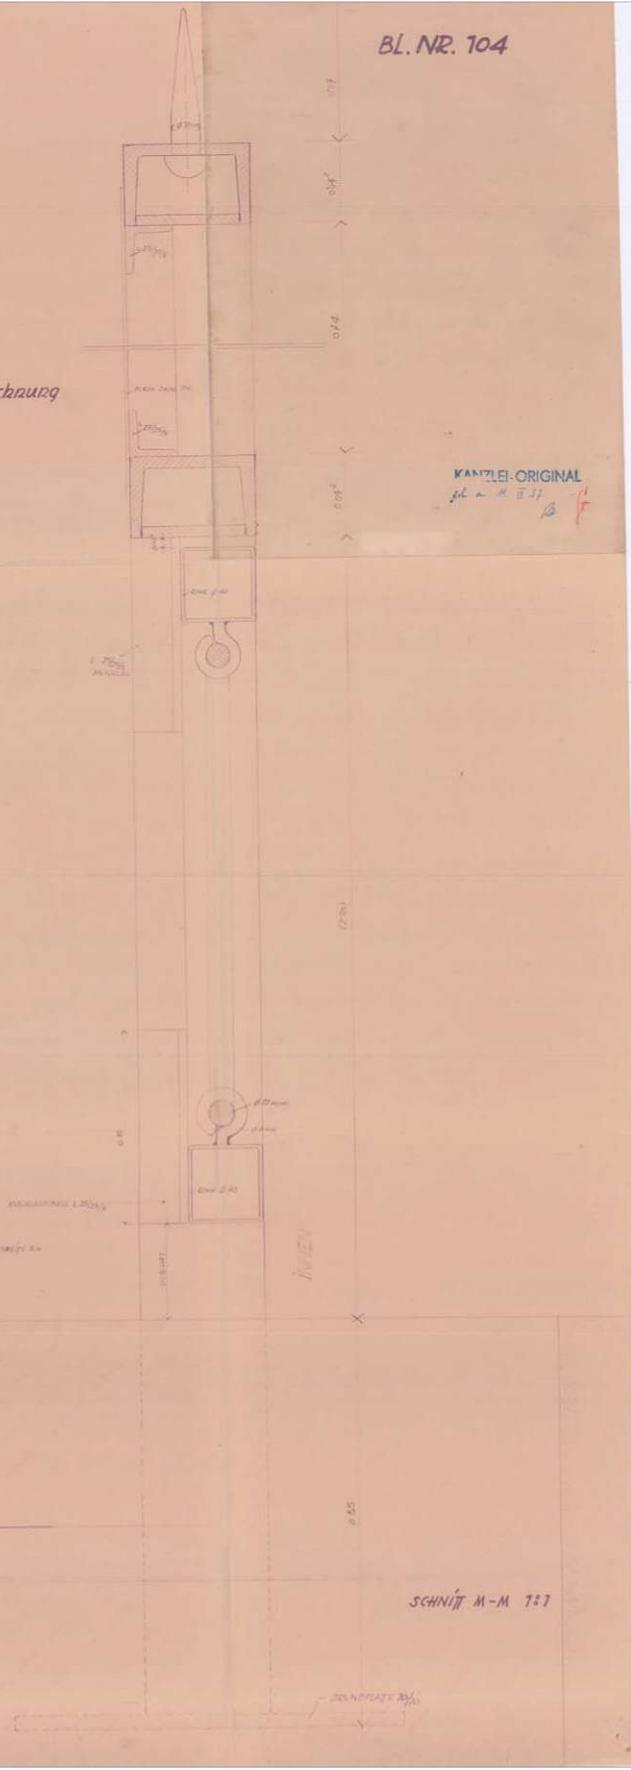

SCHNITT M-M 1:1

DAS WIENER ERNST HAPPEL STADION


KAPITEL 2_Buch 3 | ARCHIVMATERIAL INKL. QUELLEN UND BEZÜGE

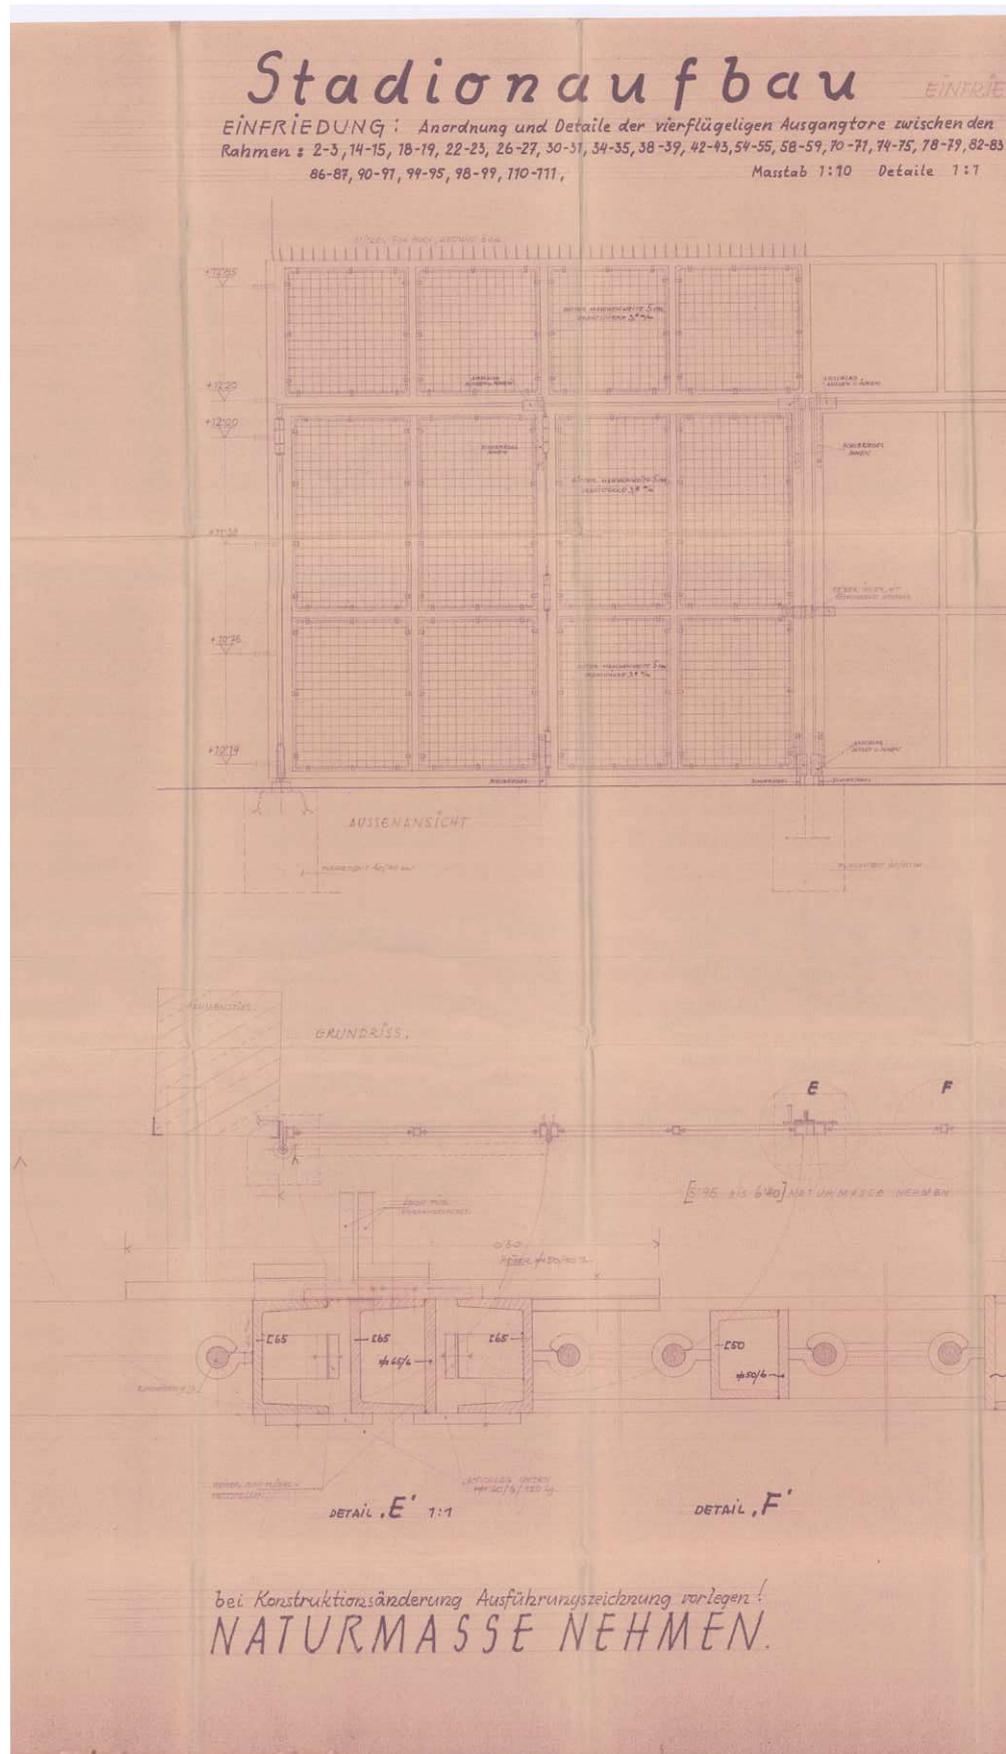

DUNG POST NR. 2 - 20 STÜCK.

BLATT NR. 105


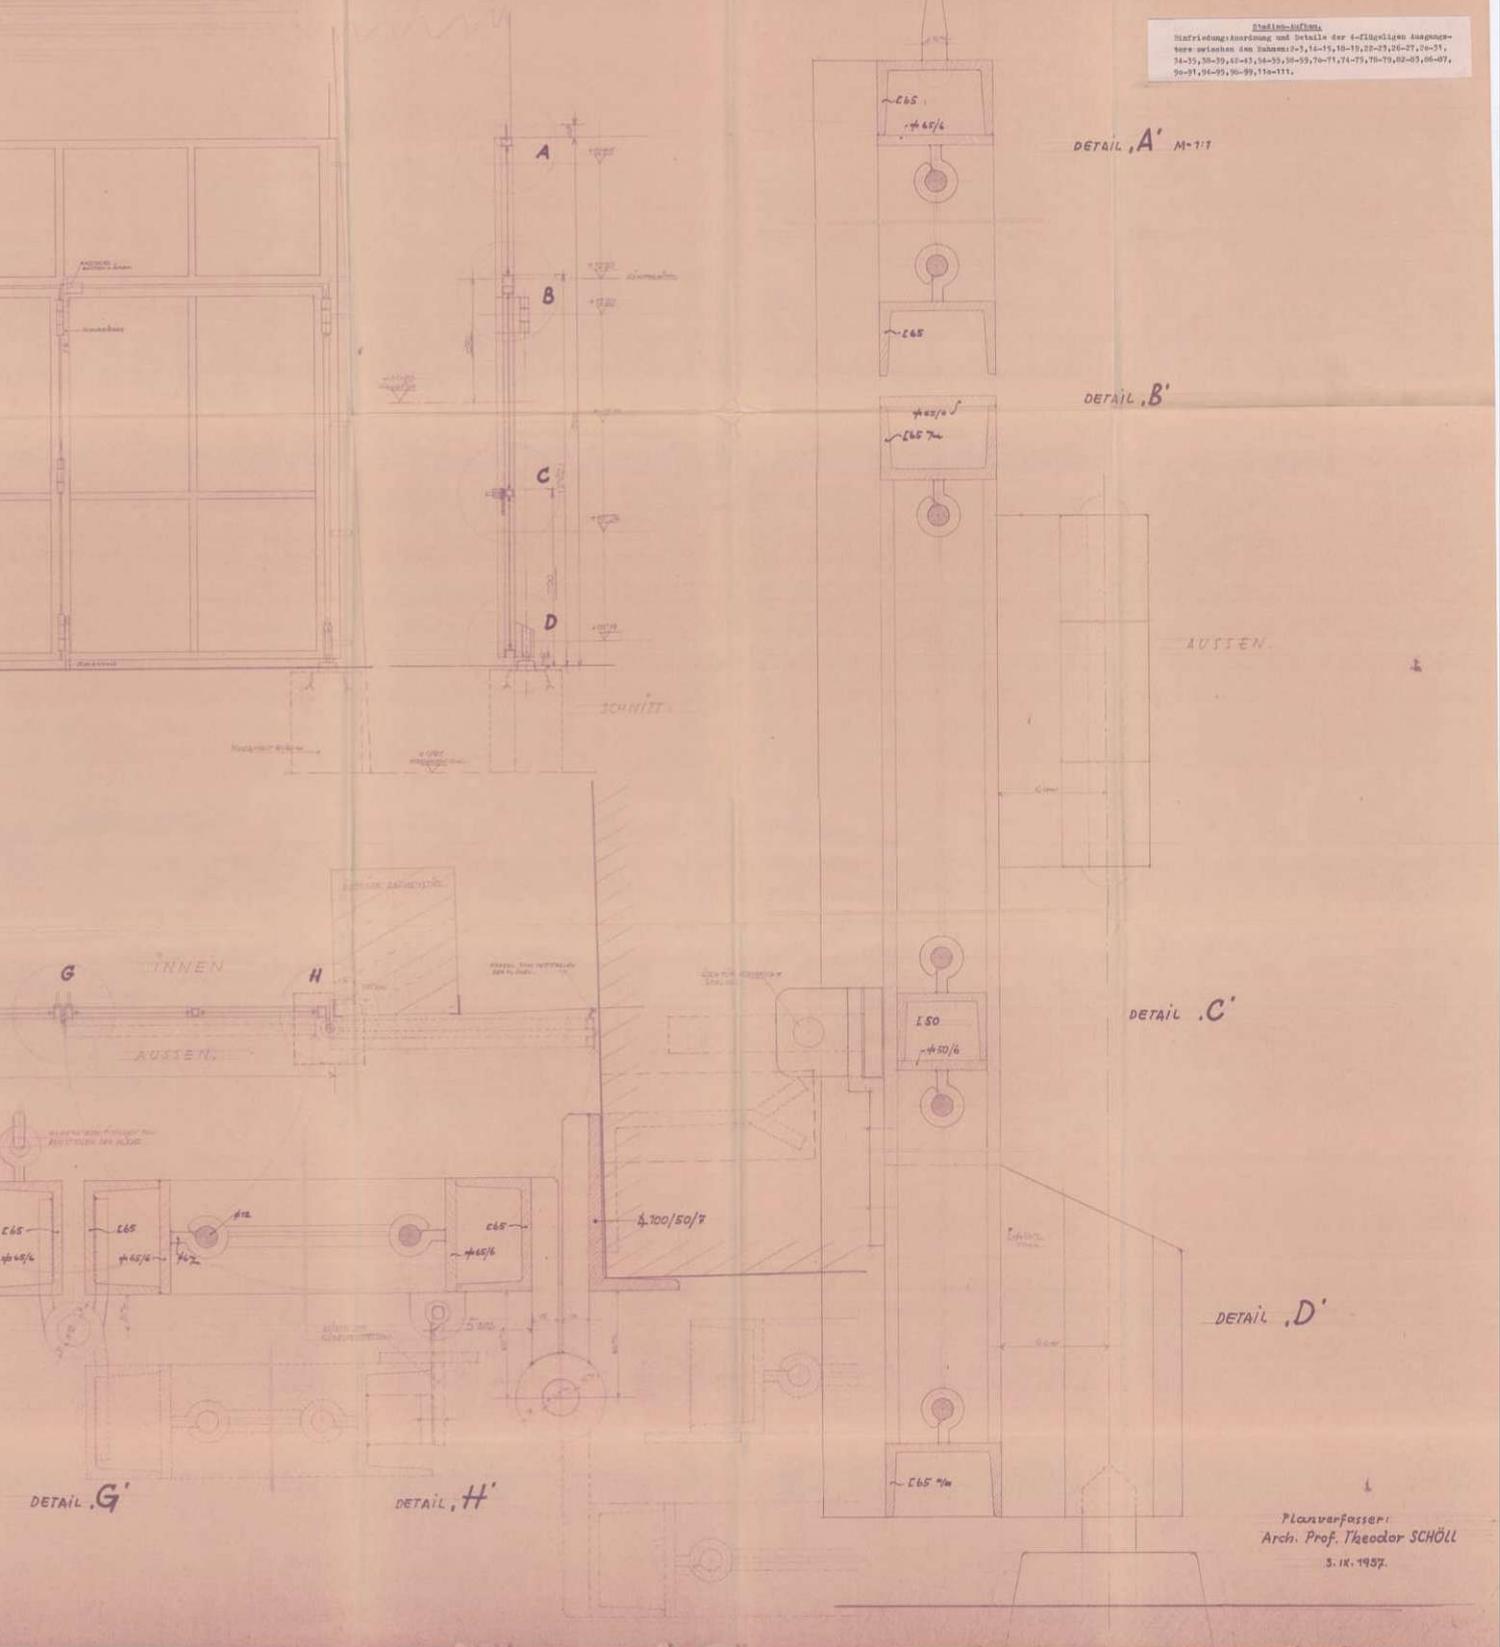

DETAIL .A' M=1:1

DETAIL .B'

DETAIL .C'

DETAIL .D'


DETAIL .G'

DETAIL .H'

Planverfasser:
Arch. Prof. Theodor SCHÖLL

DAS WIENER ERNST HAPPEL STADION

KAPITEL 2_Buch 3 | ARCHIVMATERIAL INKL. QUELLEN UND BEZÜGE

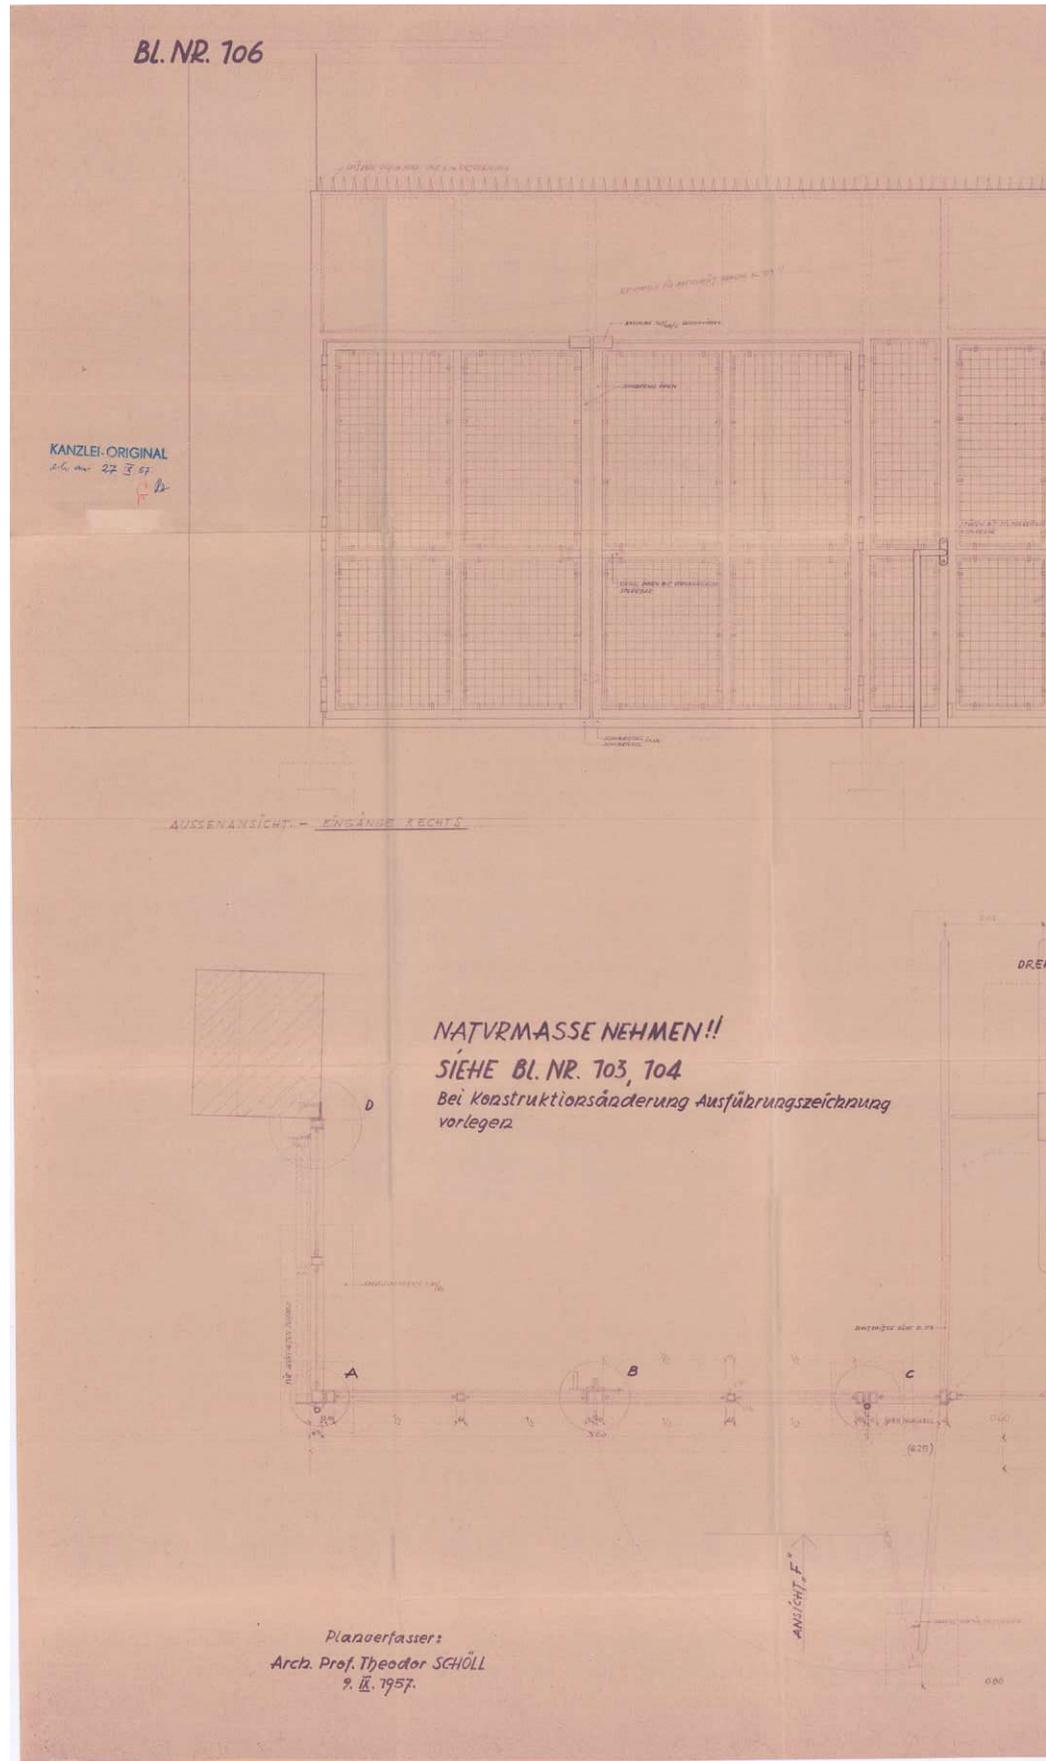


Stadionaufbau

EINFRIEDUNG: Post NR.3 - 8 STÜCK

AVSGANG mit Eingang und Drehkreuze zwischen den Rahmen 16-17, 24-25
32-33, 40-41, 72-73, 80-81, 88-89, 96-97



M 1:10 M 1:1

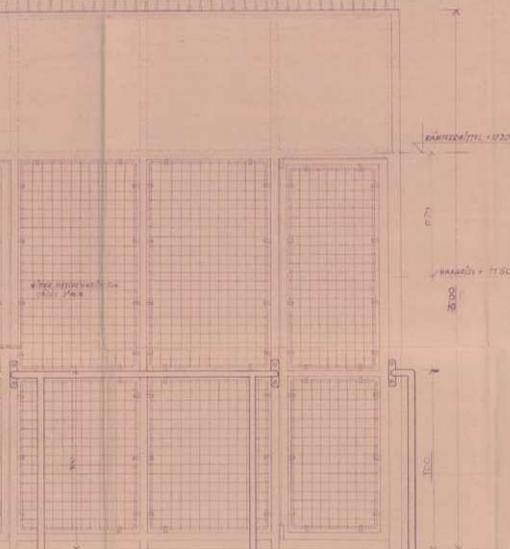


ANSICHT „F“ M 1:10

EINGÄNGE LINKS ANGEORDNET. [SPIEGELBILDLICH ZEICHNUNG]


EINGÄNGE RECHTS ANGEORDNET [ZEICHNUNG]

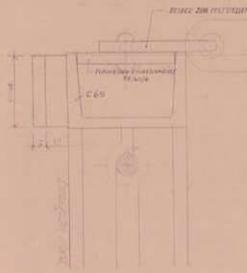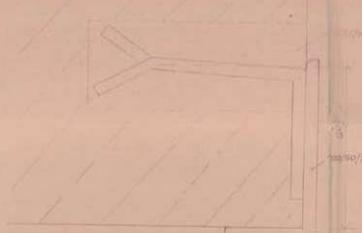


DETAIL „D“ M 1:1

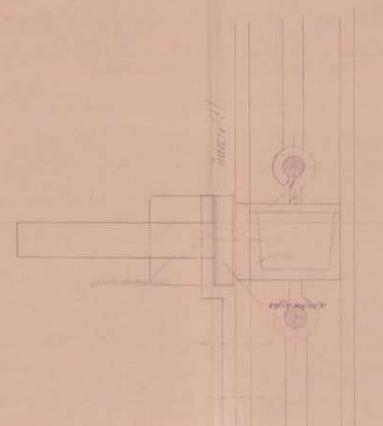


ANSICHT „E“ ZU DETAIL „B“

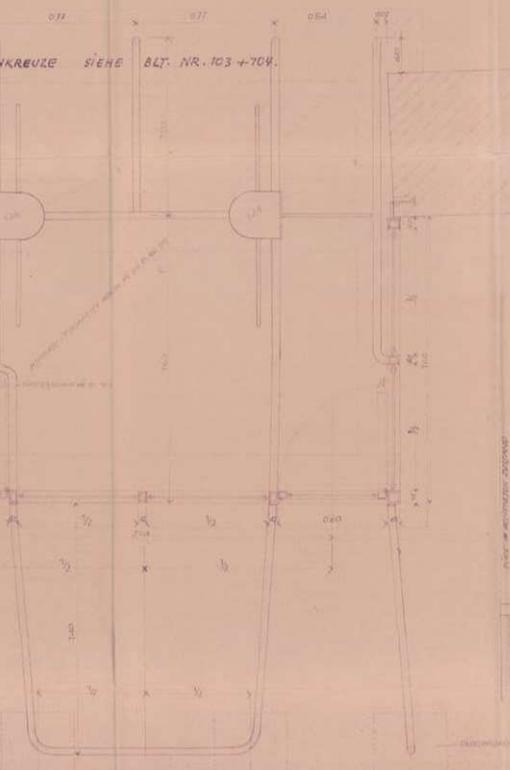

GRUNDRISS M 1:10

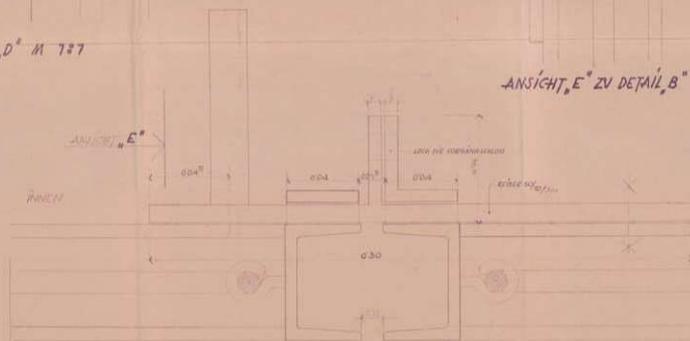

DETAIL „B“ 1:1

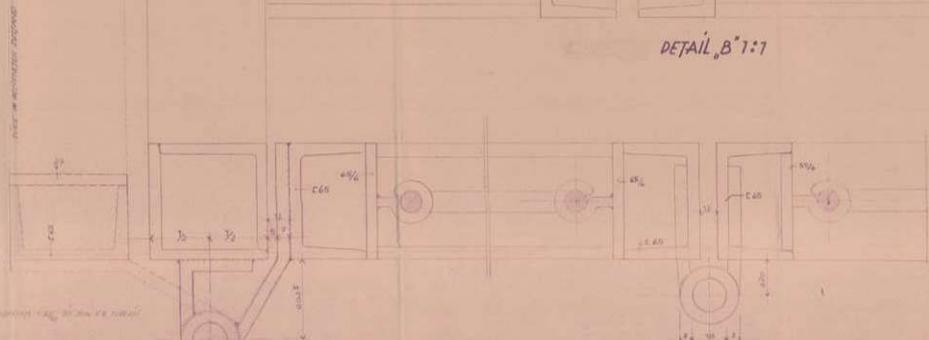


DETAIL „C“ M 1:1

DETAIL „A“ M 1:1



DAS WIENER ERNST HAPPEL STADION

KAPITEL 2_Buch 3 | ARCHIVMATERIAL INKL. QUELLEN UND BEZÜGE

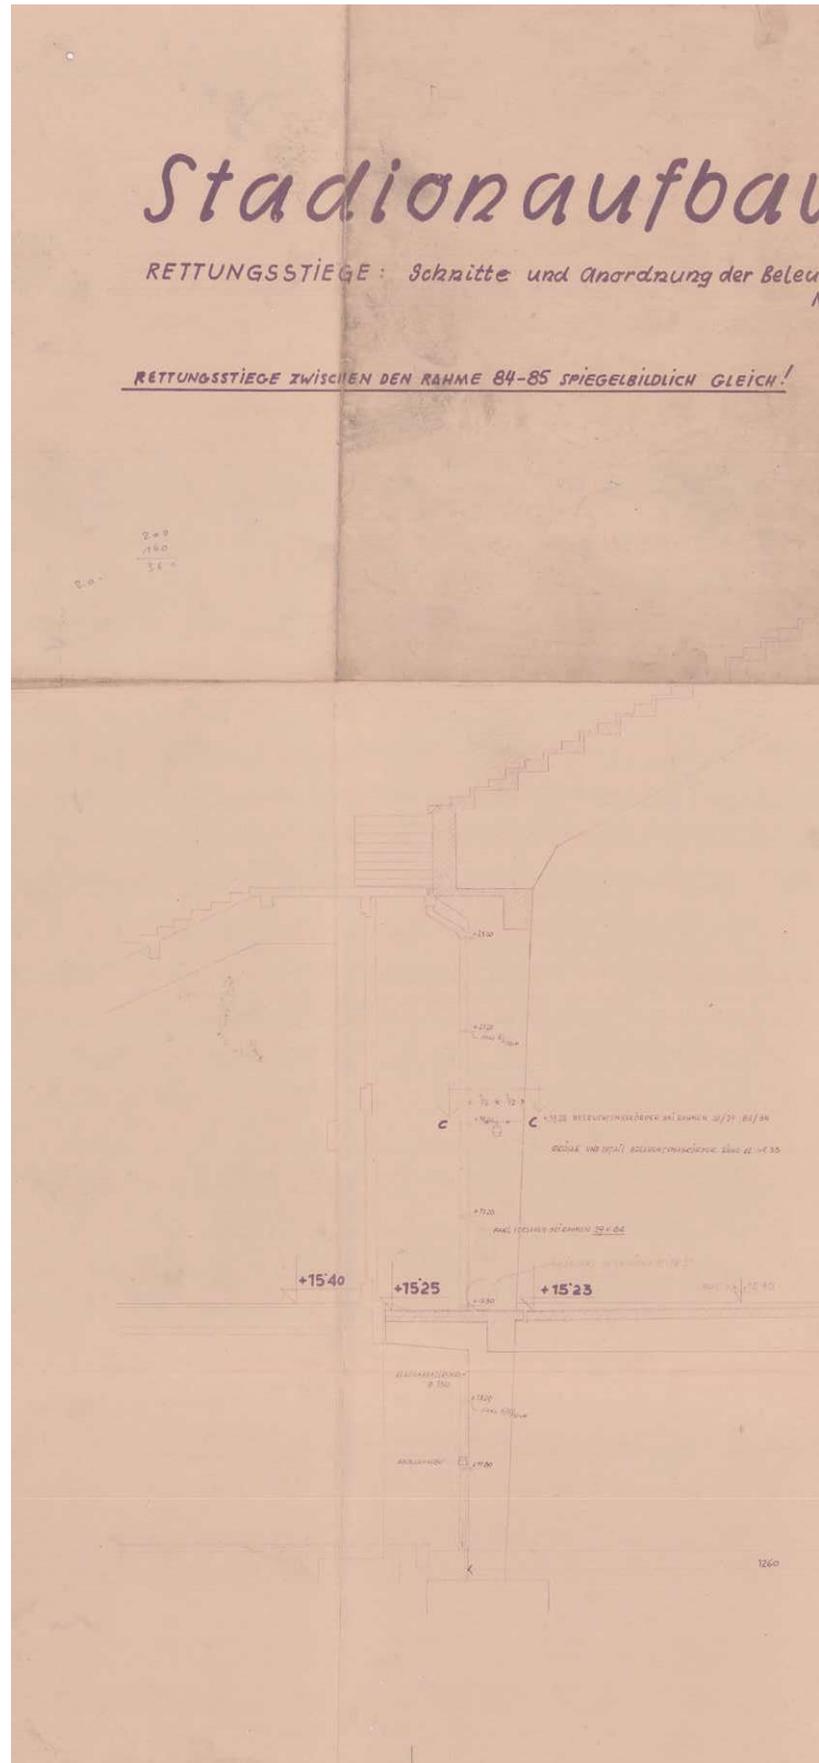

BLATT NR. 80


Leuchtungskörper
M = 1:50

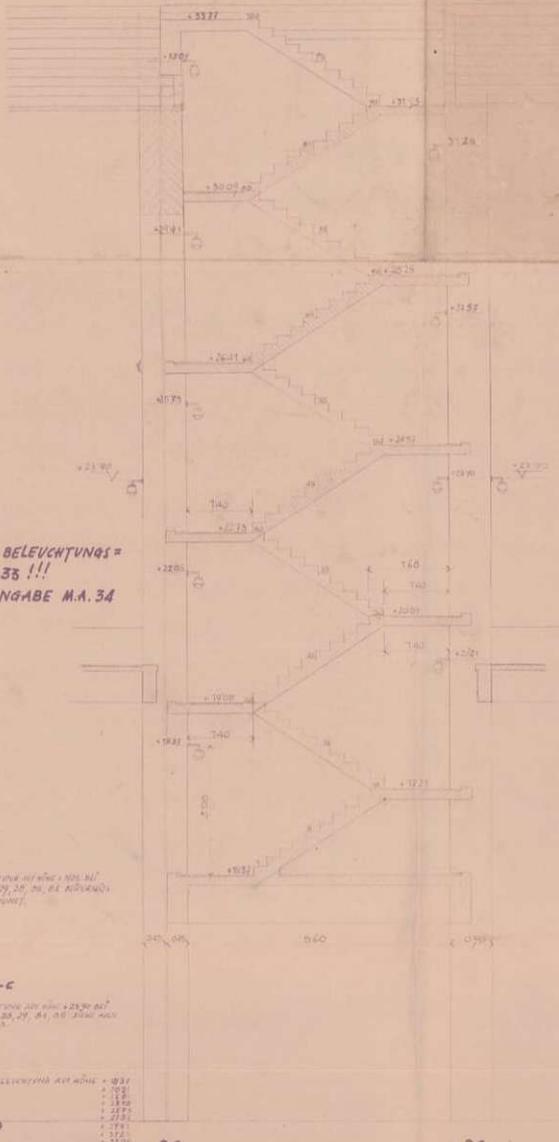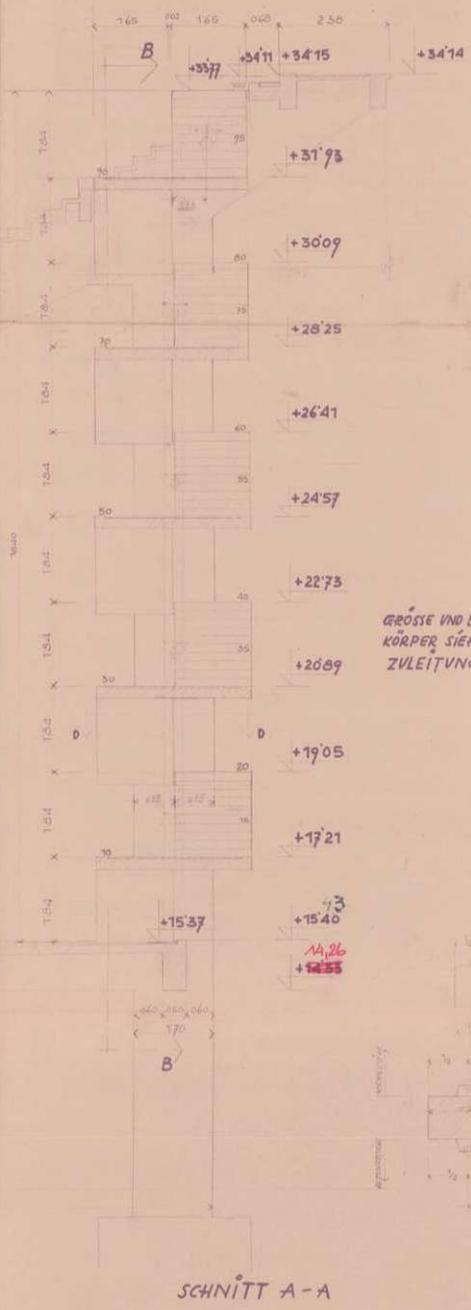

POLIER-PLAN
Menge 10.9.17

3377
941
2436

GRÖSSE UND BEFESTIGUNG BELEUCHTUNGS-
KÖRPER SIEHE BLATT NR. 35 !!!
ZULEITUNGEN NACH ANGABE M.A. 34

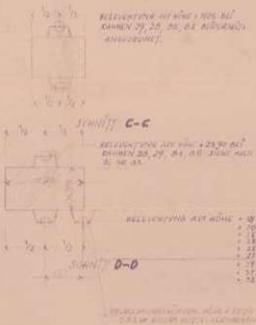


28

29
SCHNITT B-B


Planverfasser:
Arch. Prof. Theodor SCHÖLL
1. VII. 1957

DAS WIENER ERNST HAPPEL STADION



KAPITEL 2_Buch 3 | ARCHIVMATERIAL INKL. QUELLEN UND BEZÜGE

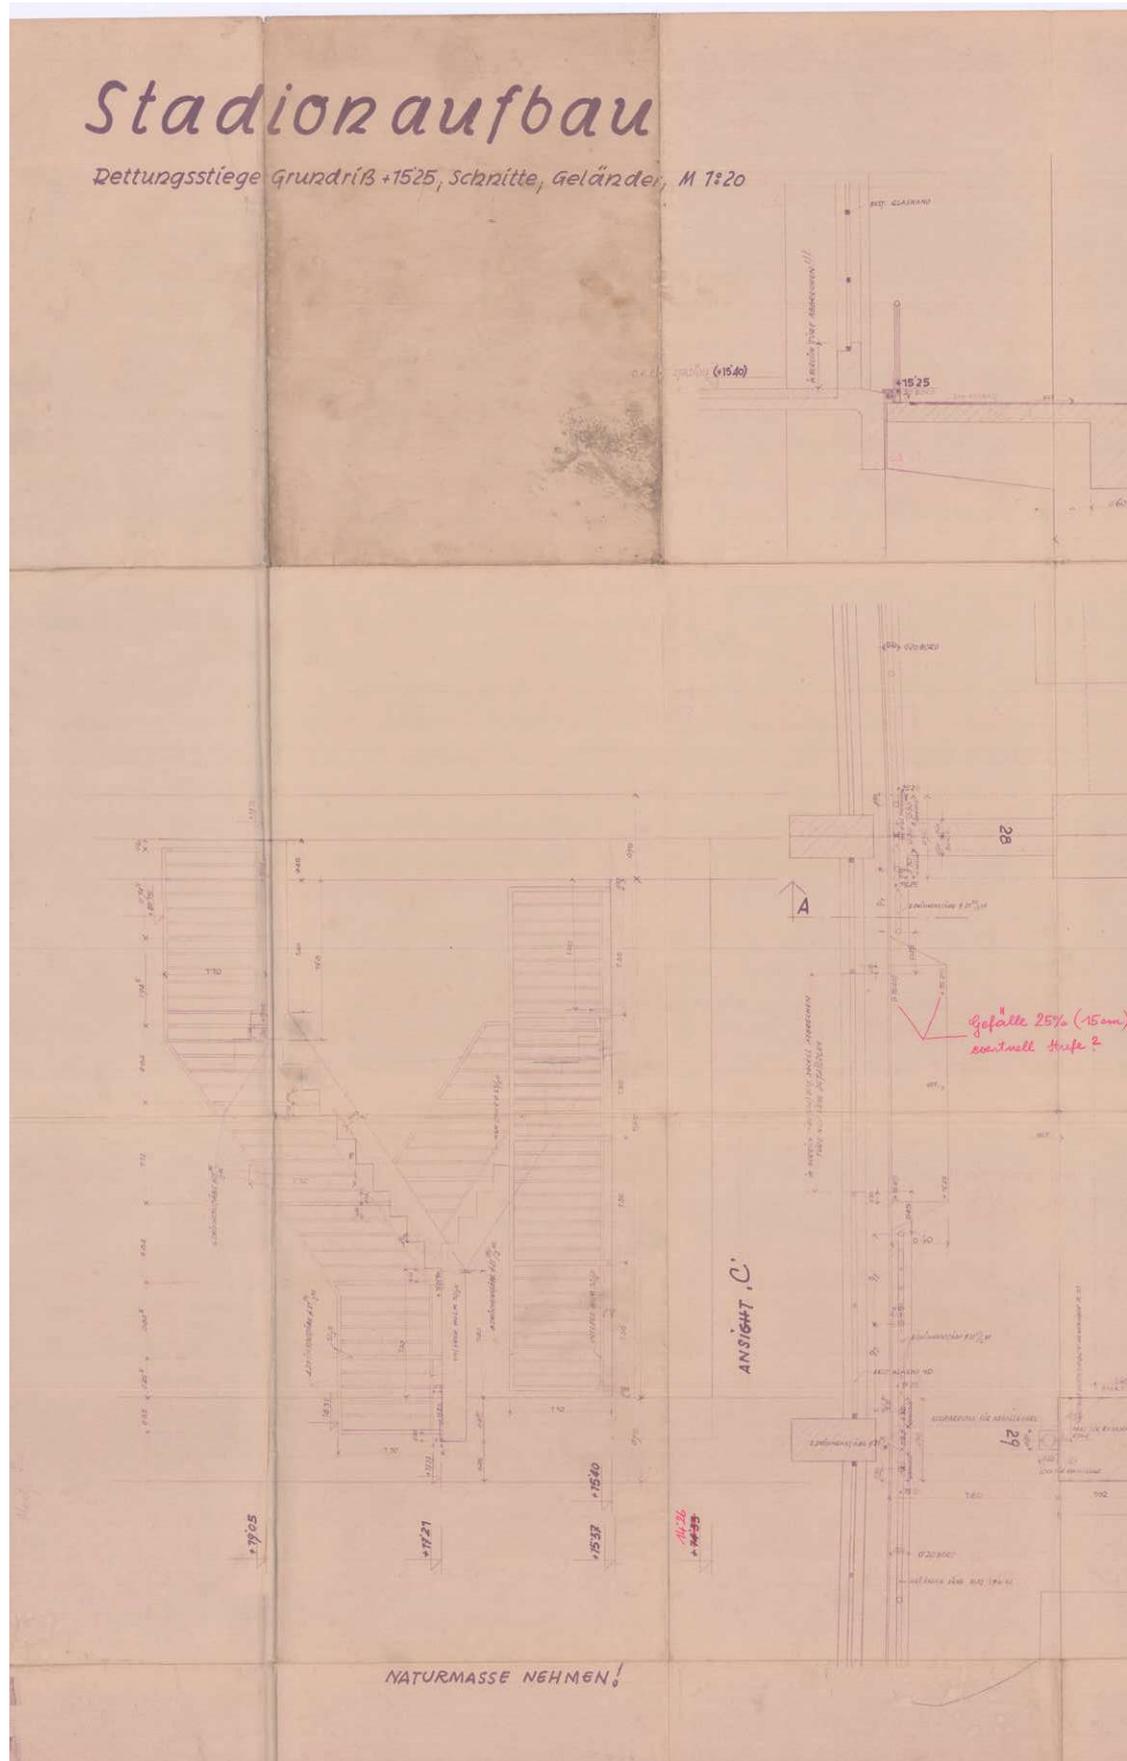

BL. NR. 81

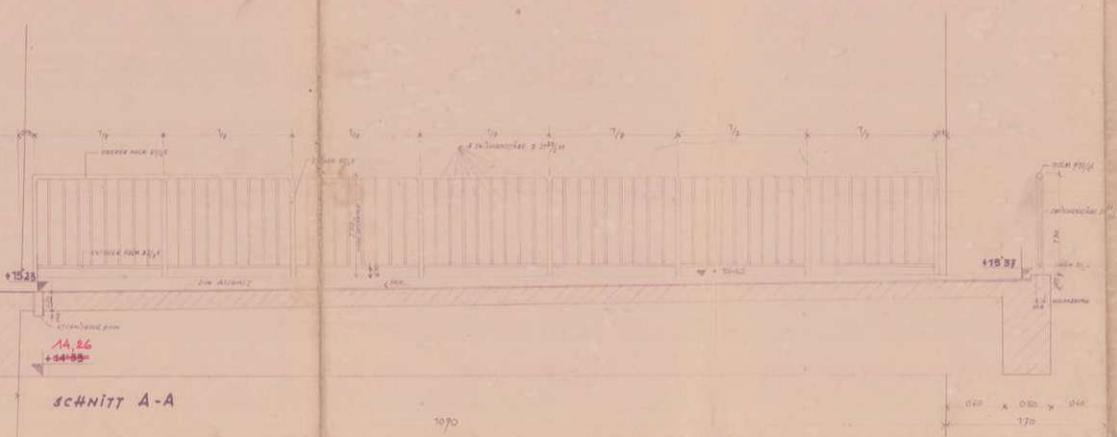


POLIER-PLAN
verf. 16. 9. 17.

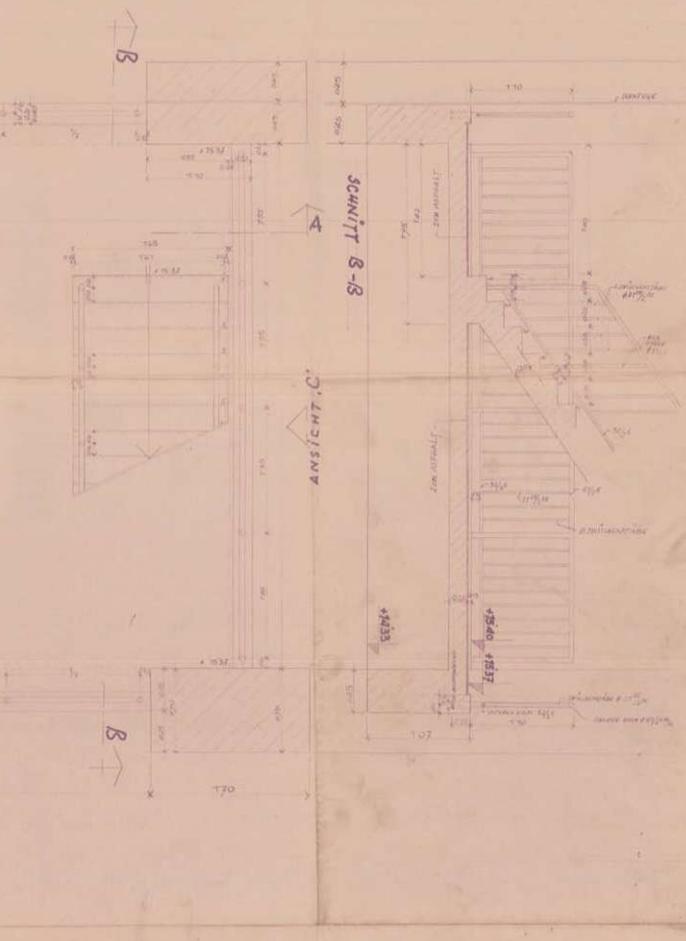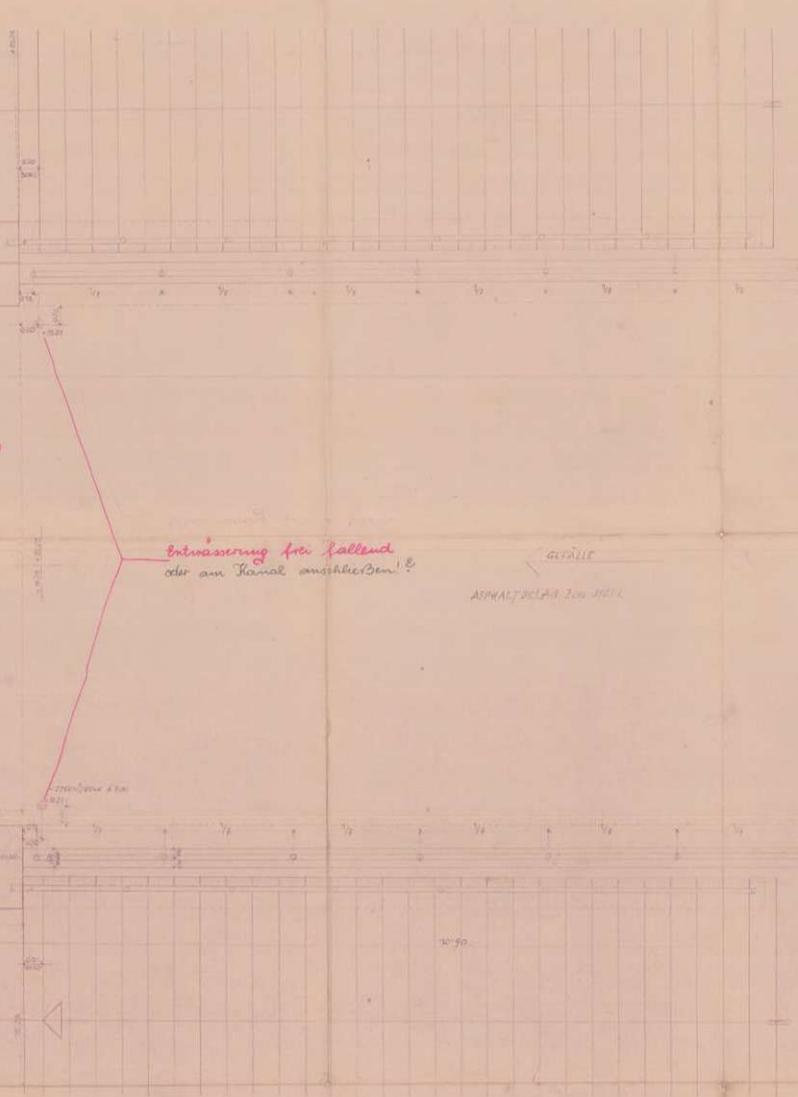

Planverfasser
Arch. Prof. Theodor SCHÖLL
1. III. 1957.

DAS WIENER ERNST HAPPEL STADION

KAPITEL 2_Buch 3 | ARCHIVMATERIAL INKL. QUELLEN UND BEZÜGE

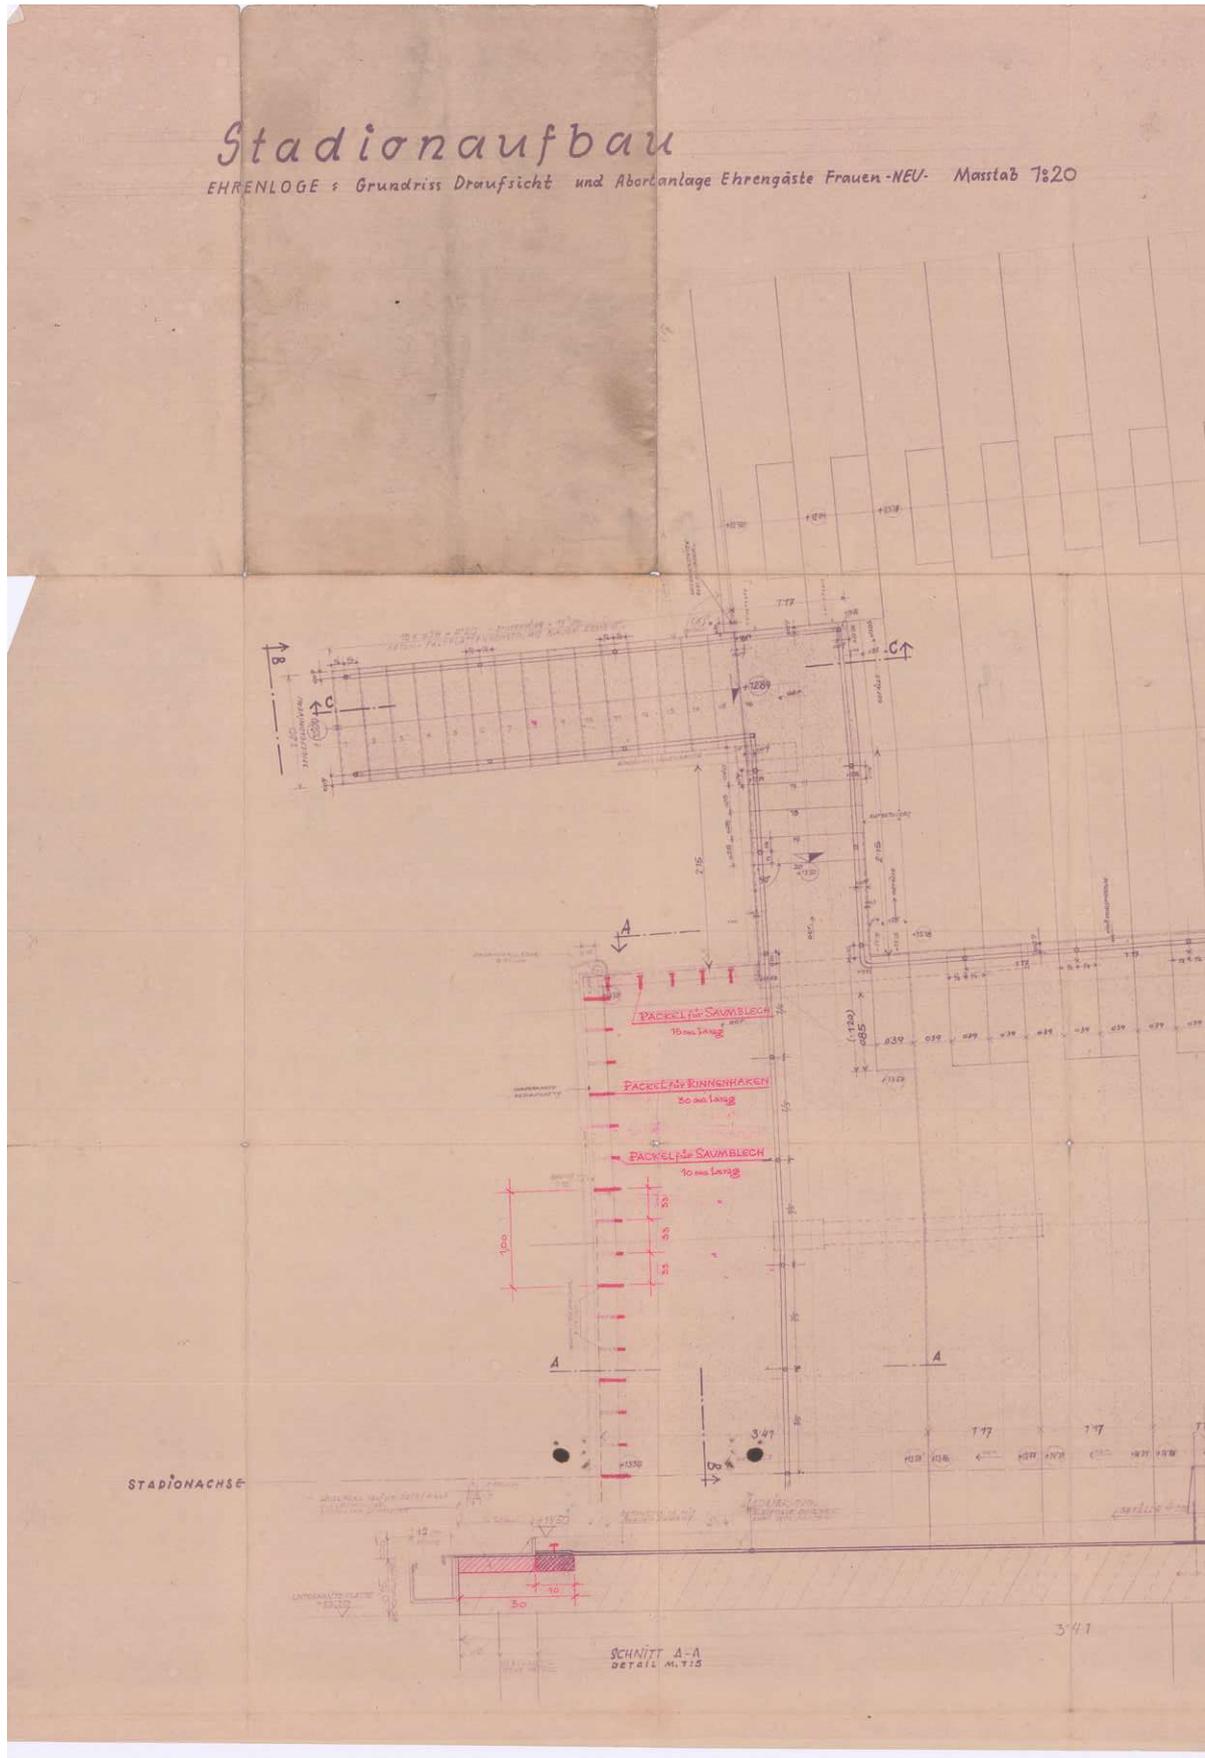

1957_09_10-Blatt 101-Arch Schöll-Ehrenloge Grundriss u Abortanlage VAR2-Polierpl.pdf

BLATT NR. 101

POLIER-PLAN


am 20. 9. 1957

BEST. AUFGANGSTREIFEN NR. 1

ABSPANNUNG LICHTIG /
GEWÄSSER GEGENÜBER BIT. NR. 67


STADIONACHSE

Planverfasser:
Arch. Prof. Theodor SCHÖLL
29. VII. 1957

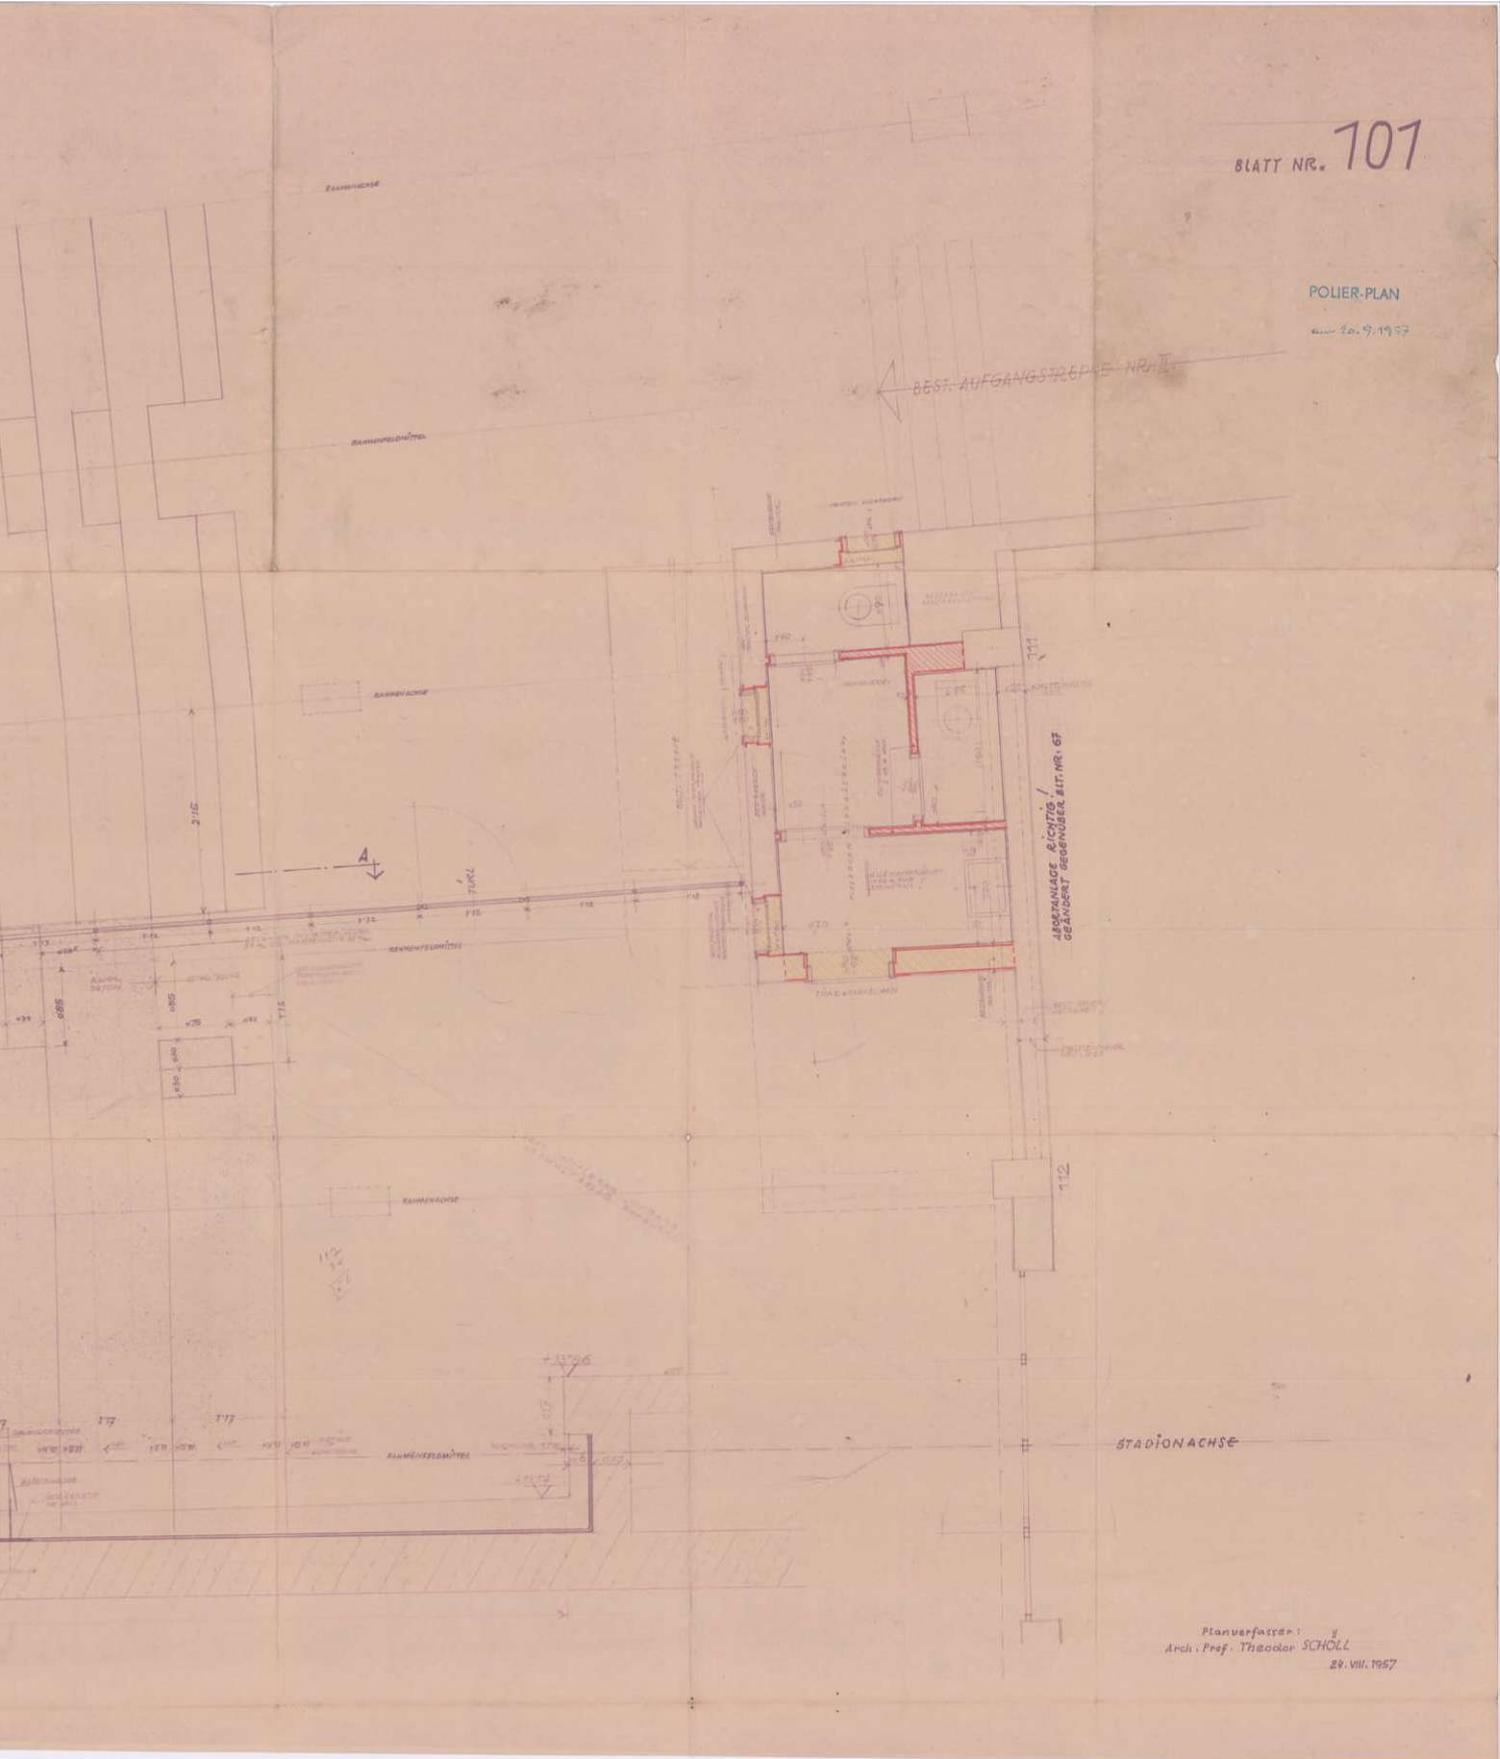

DAS WIENER ERNST HAPPEL STADION


KAPITEL 2_Buch 3 | ARCHIVMATERIAL INKL. QUELLEN UND BEZÜGE

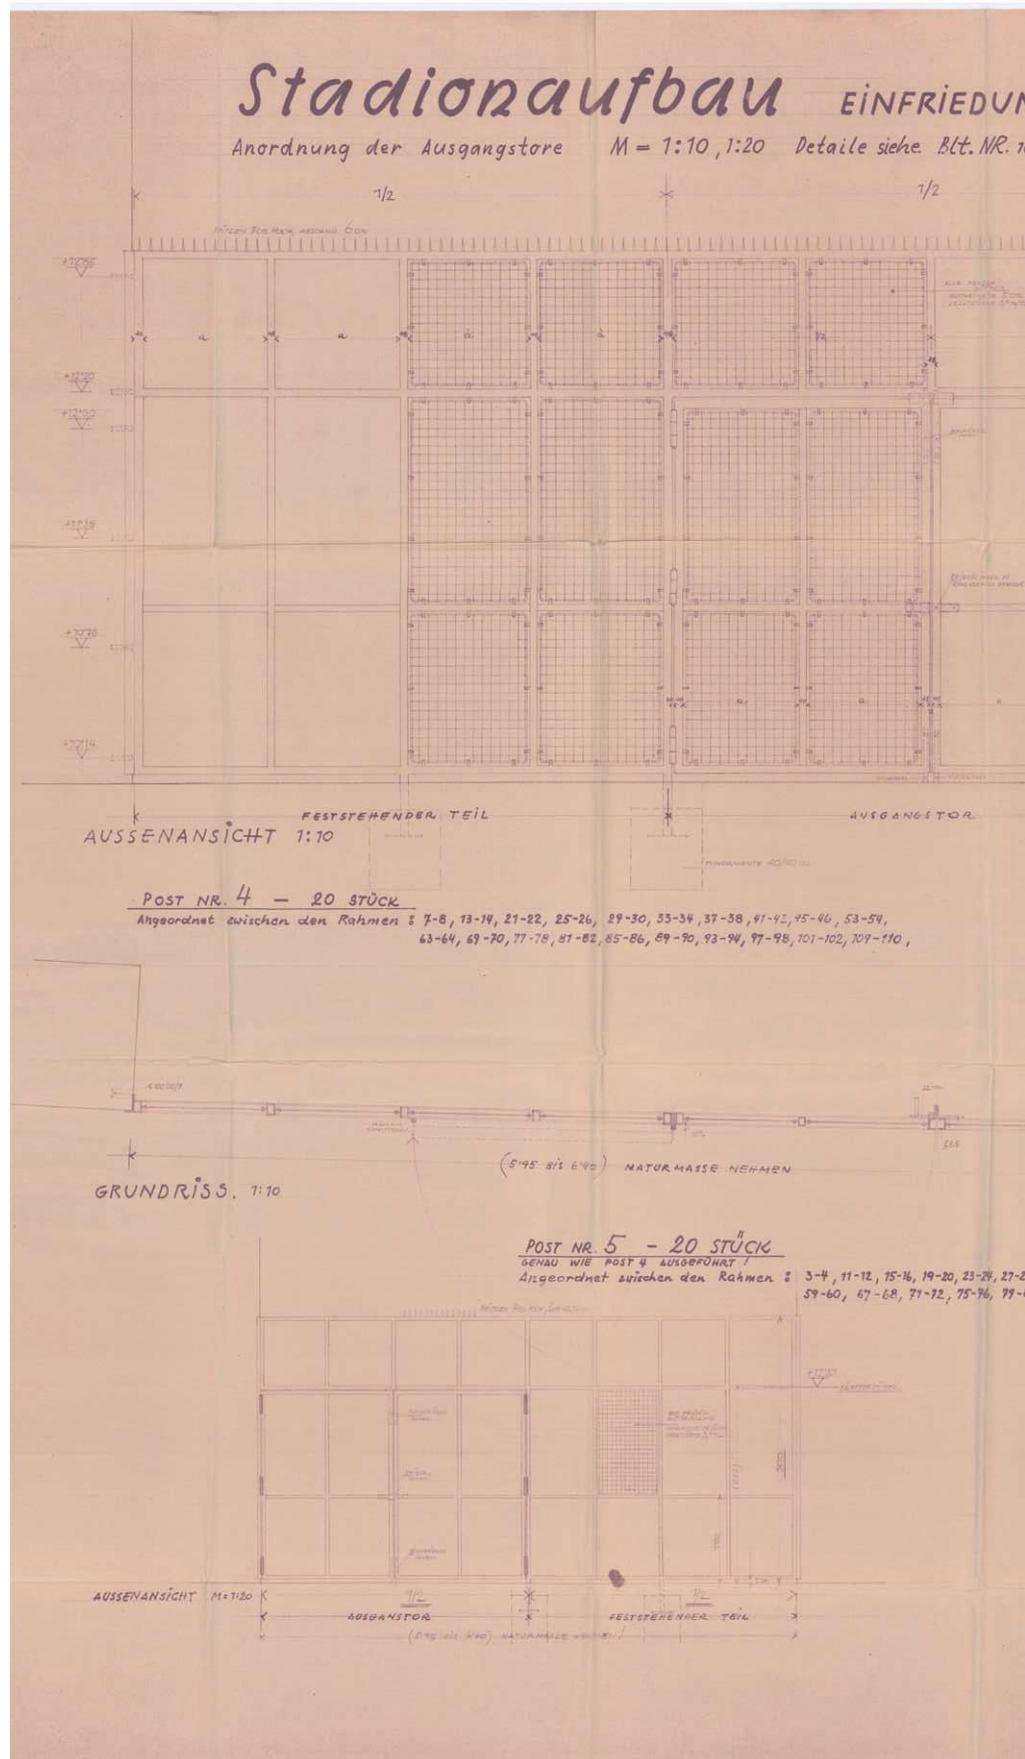


NG
05 + 106

Bl. Nr. 107

Station-Infirma
Anordnung der Ausgänger, Detail w. Blatt 105 u. 106

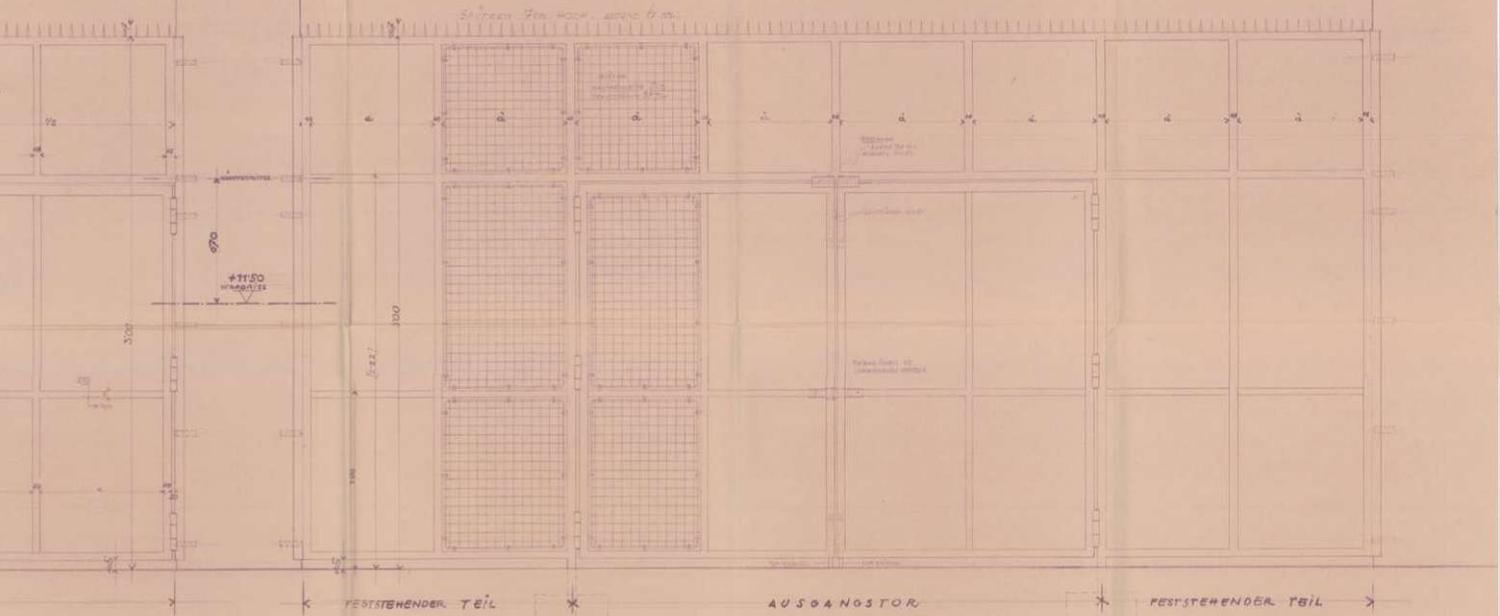

POST NR. 6 - 8 STÜCK
 Eingelöst zwischen den Rahmen: 6-7, 12-13, 44-45, 50-51, 62-63, 68-69, 100-101, 106-107,

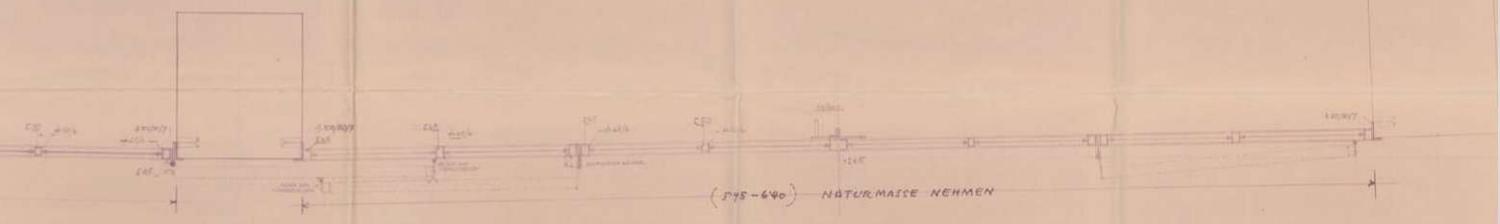


8, 37-32, 35-36, 43-44, 49-50,
 50, 63-64, 67-68, 71-72, 79-100, 105-106,

bei Konstruktionsänderungen Ausführungszeichnungen vorlegen!
NATURMASSE NEHMEN.

Planverfasser:
 Arch. Prof. Theodor SCHÖLL.
 10. IX. 1957.

DAS WIENER ERNST HAPPEL STADION

KAPITEL 2_Buch 3 | ARCHIVMATERIAL INKL. QUELLEN UND BEZÜGE

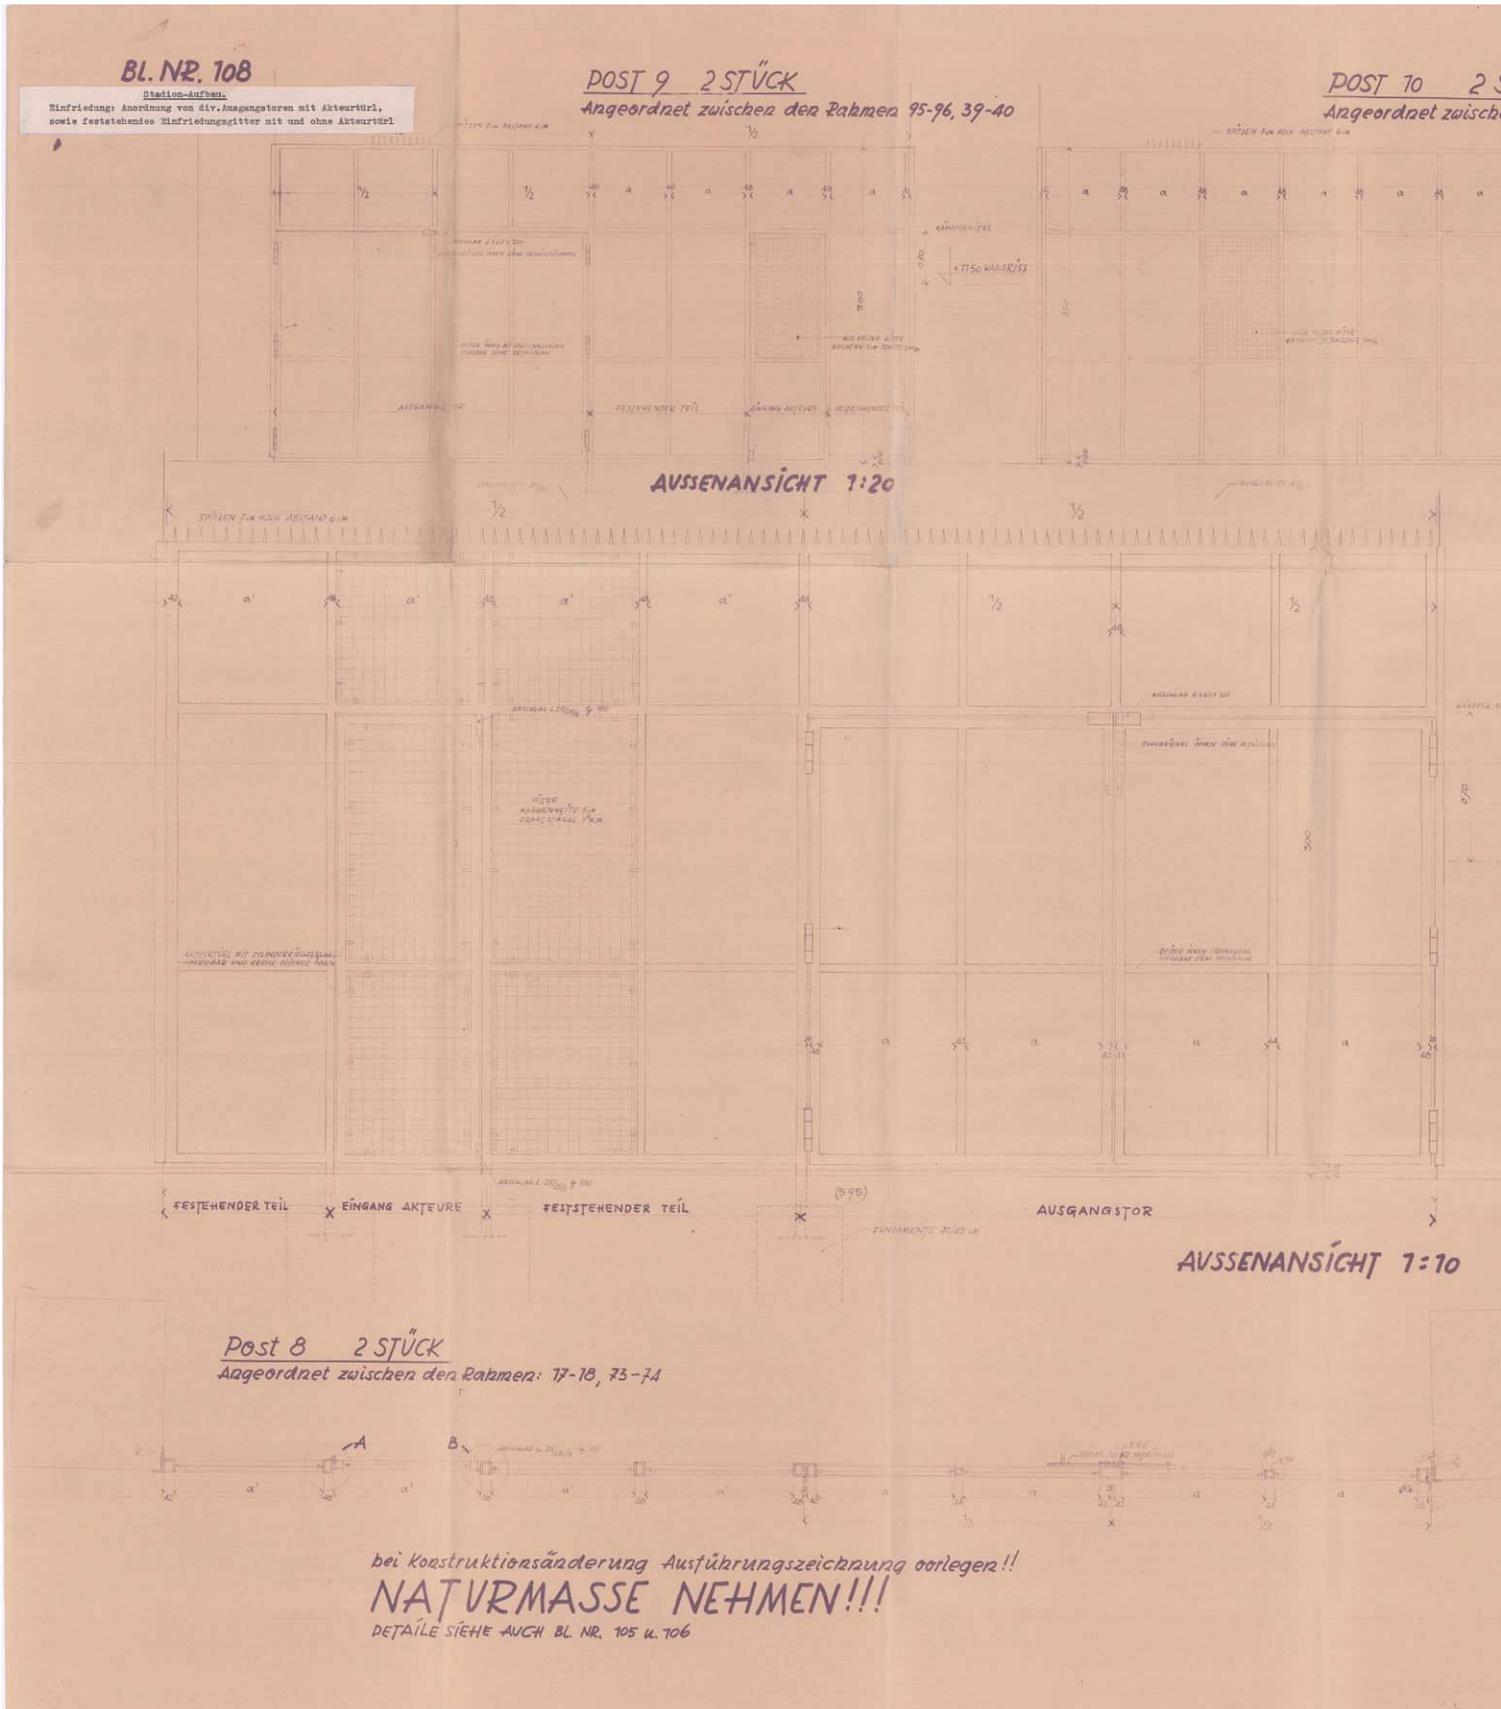

STÜCK

er den Rahmen 55-56, 57-58,

EINFRIEDUNG

Stadionaufbau

Anordnung von div. Ausgangstoren mit Akteurtür, sowie feststehendes Einfriedungsgitter mit und ohne Akteurtür

M 1:10, M 1:20 Details 1:1



ALLE AKTEURTÜR MIT ZYLINDERRIEßELSCHLOSS SPERRBAR, MIT KREISRUHMEN DRÜCKER NACH INNEN

ANGABEN L. 1078


DETAIL A-B M 1:1

AVSSENANSICHT 1:20

STÜCK 7, 4, 5, 6,100

KANTEN MIT

MIT ANHANG

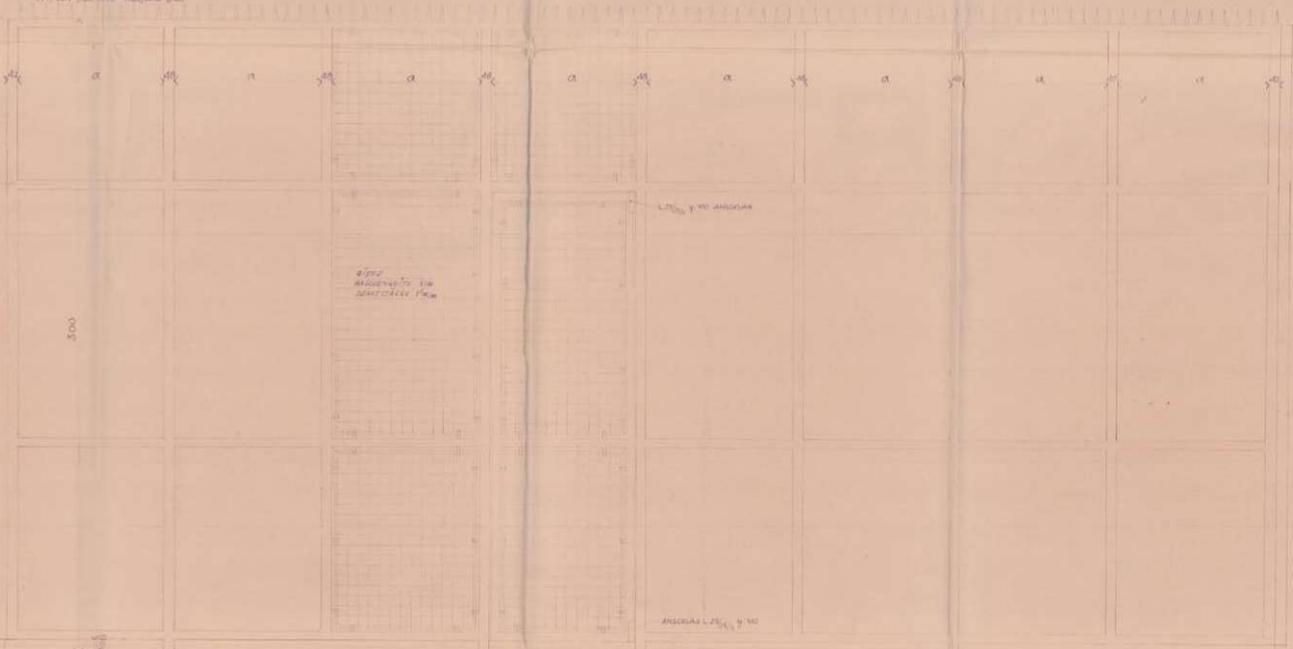

FESTSTEHENDER TEIL

X EINGANG AKTEURE X

FESTSTEHENDER TEIL

AVSSENANSICHT 1:10


POST 7 4 STÜCK

Angeordnet zwischen den Rahmen: 4-5, 708-709, 52-53, 60-61

Planverfasser:
Arch. Prof. Theodor SCHÖLL
17. II. 1957


DAS WIENER ERNST HAPPEL STADION

KAPITEL 2_Buch 3 | ARCHIVMATERIAL INKL. QUELLEN UND BEZÜGE

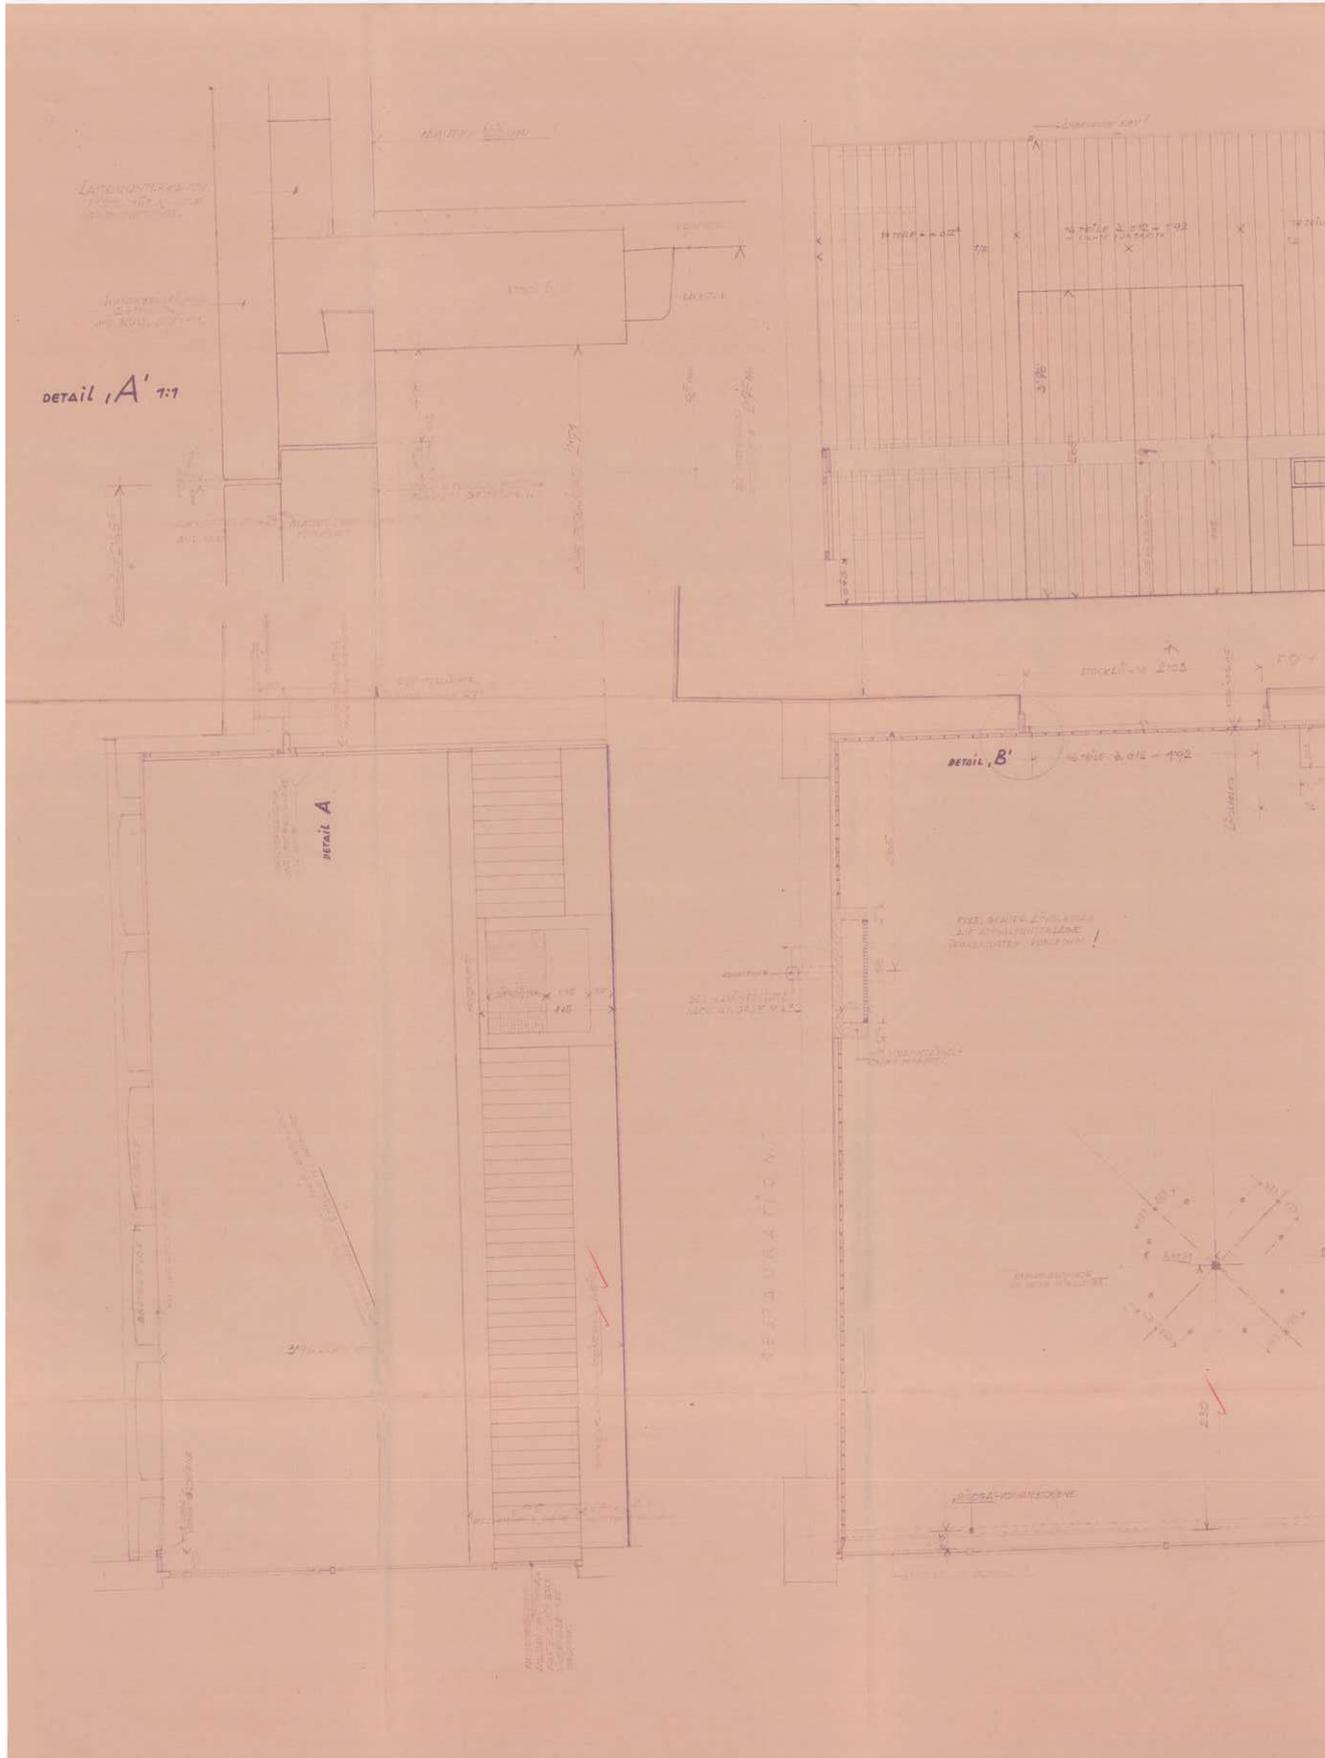

SCHNITT C' 1:1

BLATT NR. 73

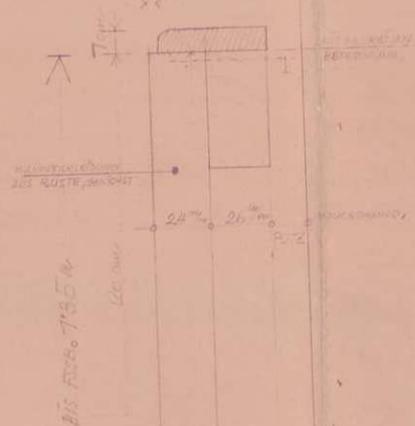


SCHNITT D' 1:5
WANDSCHRANK

POLIER-PLAN

am 20.9.1957
Schöll

LETZTUNTERBROCHEN
FÜR STA. MIT KLEINER
WAND BEFESTIGT.

SCHNITT D'

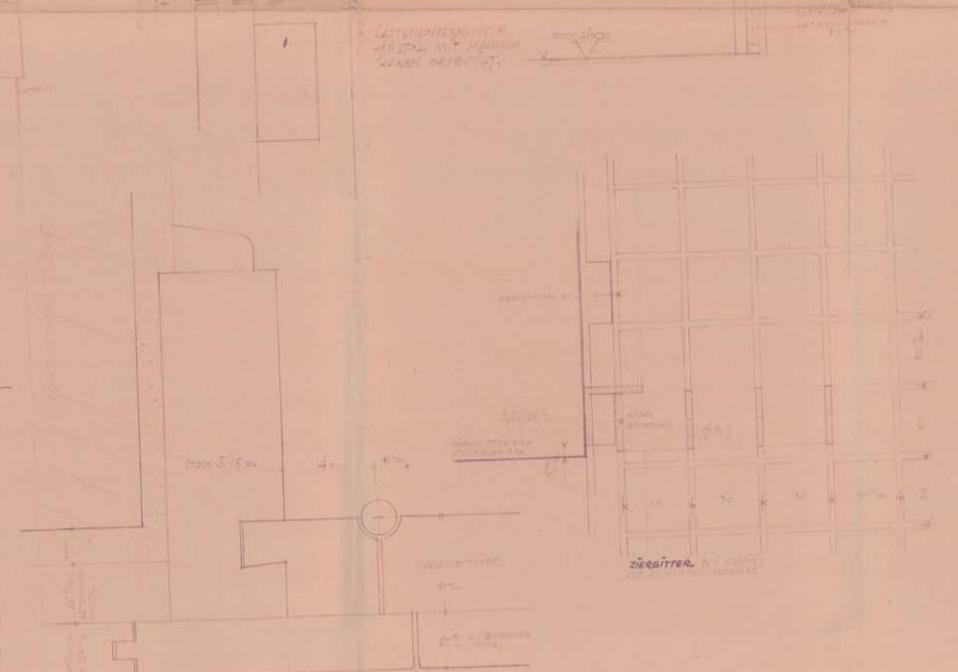

DETAIL B' 1:1

Stadionaufbau

Ausstattung des Repräsentationsraumes Nr. 2 M = 1:20

NATURMASSE NEHMEN.

Planverfasser:
Arch. Prof. Theodor SCHÖLL
11.5/57

DAS WIENER ERNST HAPPEL STADION


KAPITEL 2_Buch 3 | ARCHIVMATERIAL INKL. QUELLEN UND BEZÜGE




Bl. NR. 84. a
ERGÄNZ. AM 27. 8. 57.
KANZLEI-ORIGINAL
am 20. 7. 1957

zu PLAN NR 84

fa.

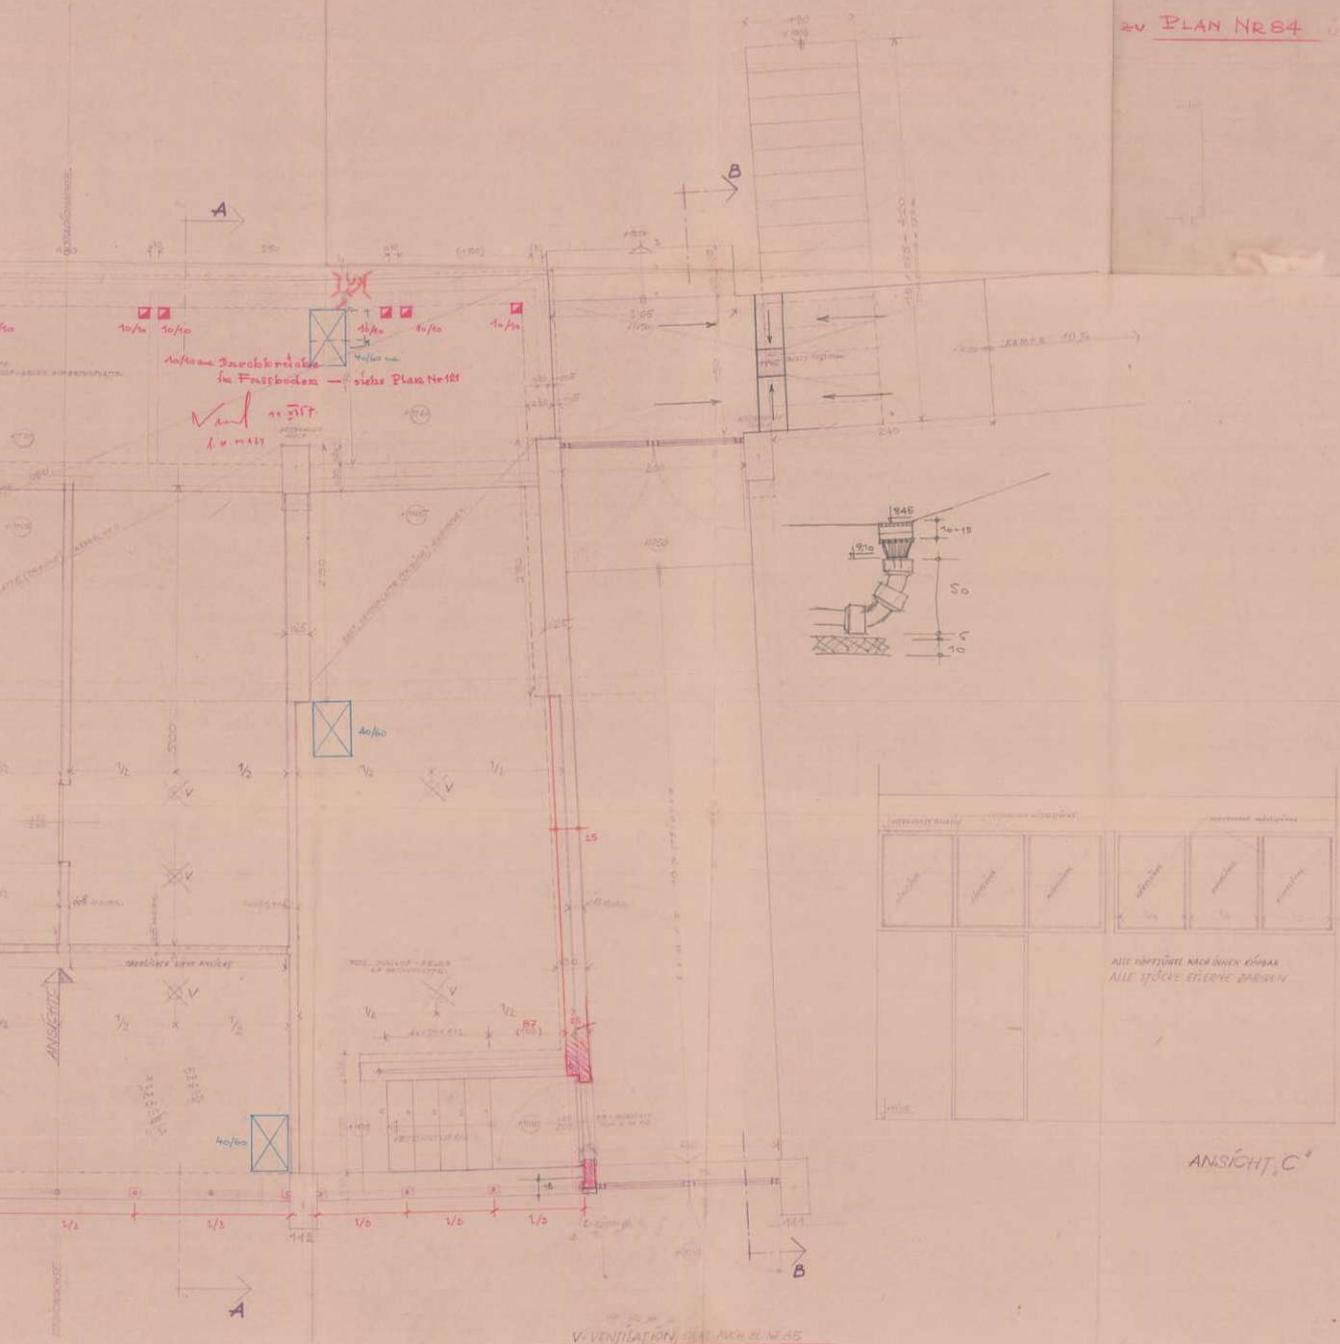

1. u. 2. Stg.

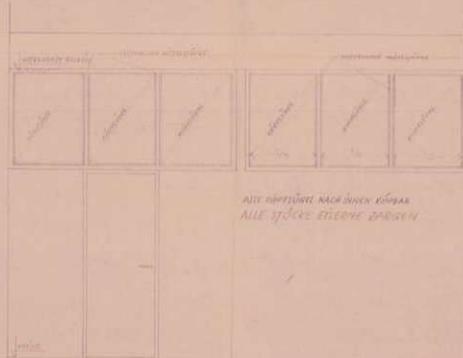



ANSICHT C


Planzeichners
Arch. Prof. Theodor SCHÖLL
5. VIII. 1957.

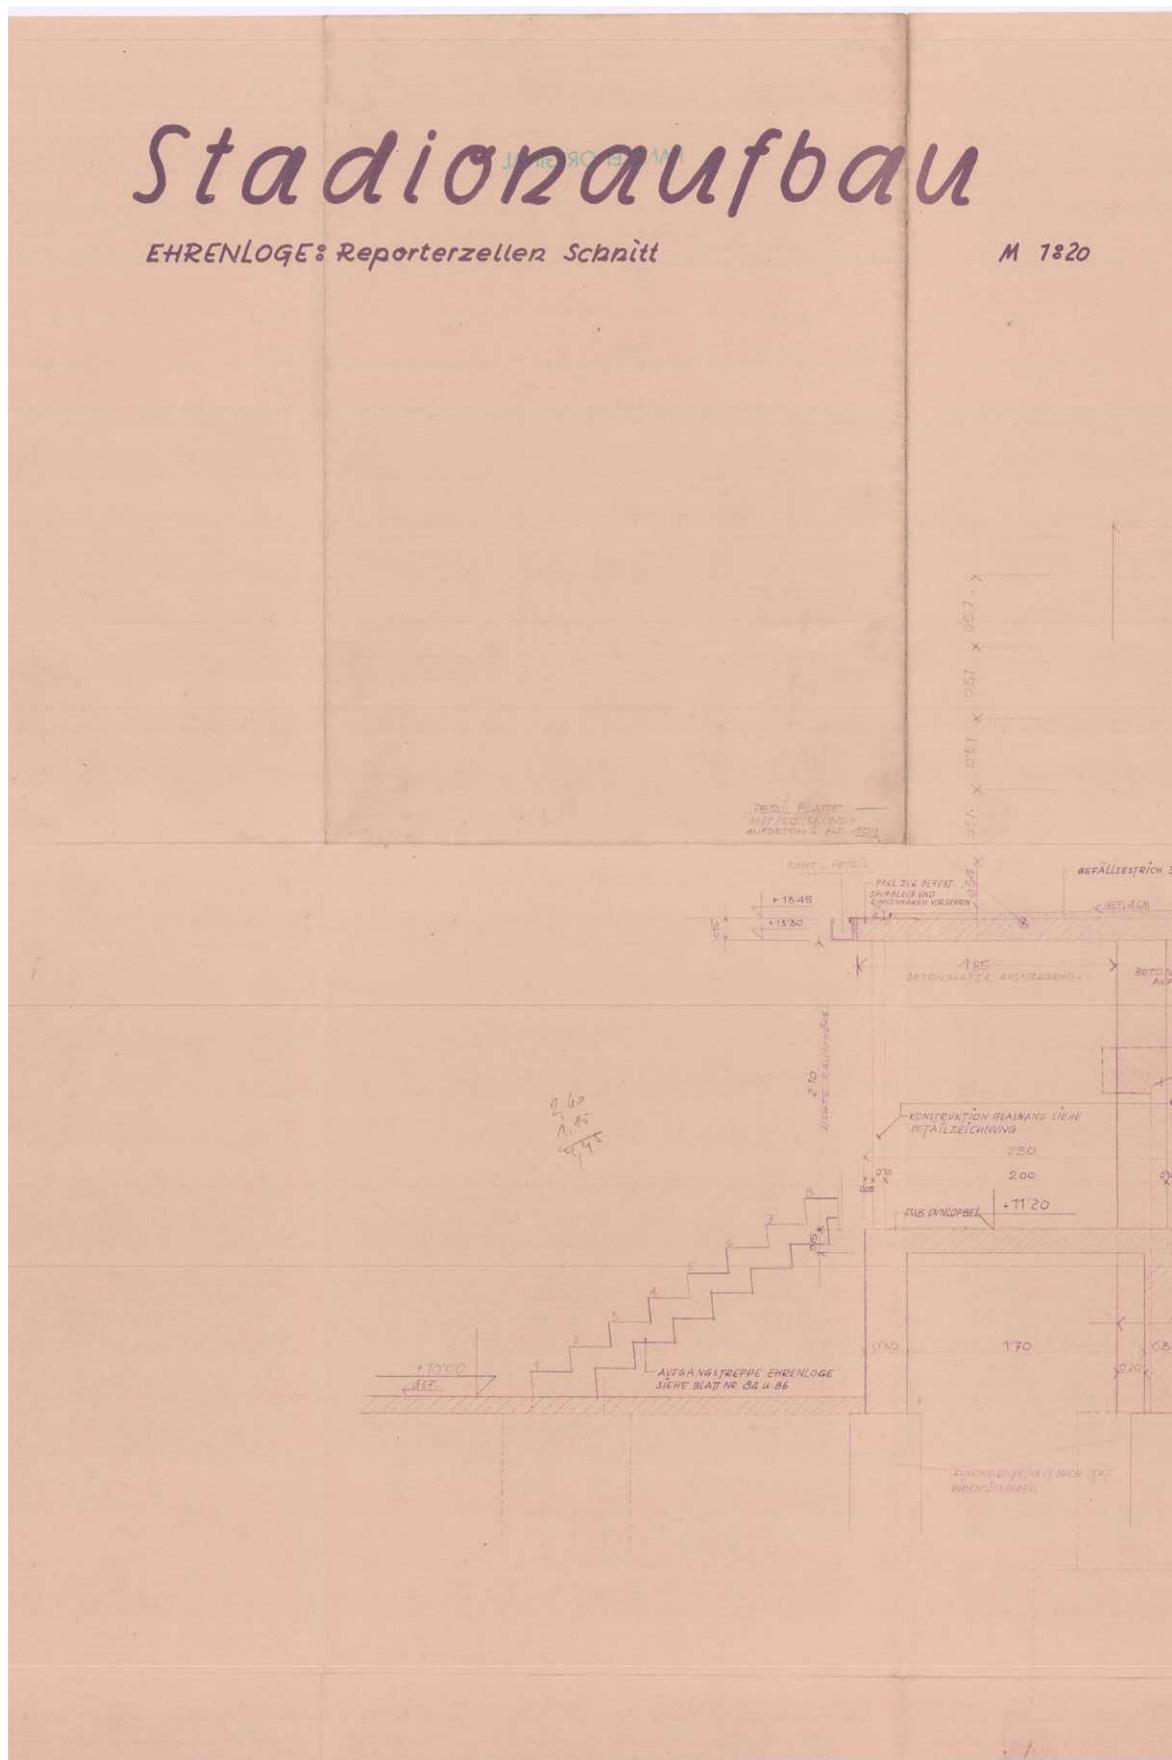

BL. NR. 85. a

ERGÄNZT AM 27. VIII. 57.


KANZLEI-ORIGINAL

am 20. 9. 1957

Seitel

ERGÄNZUNG zu PLAN NR. 85

fa.

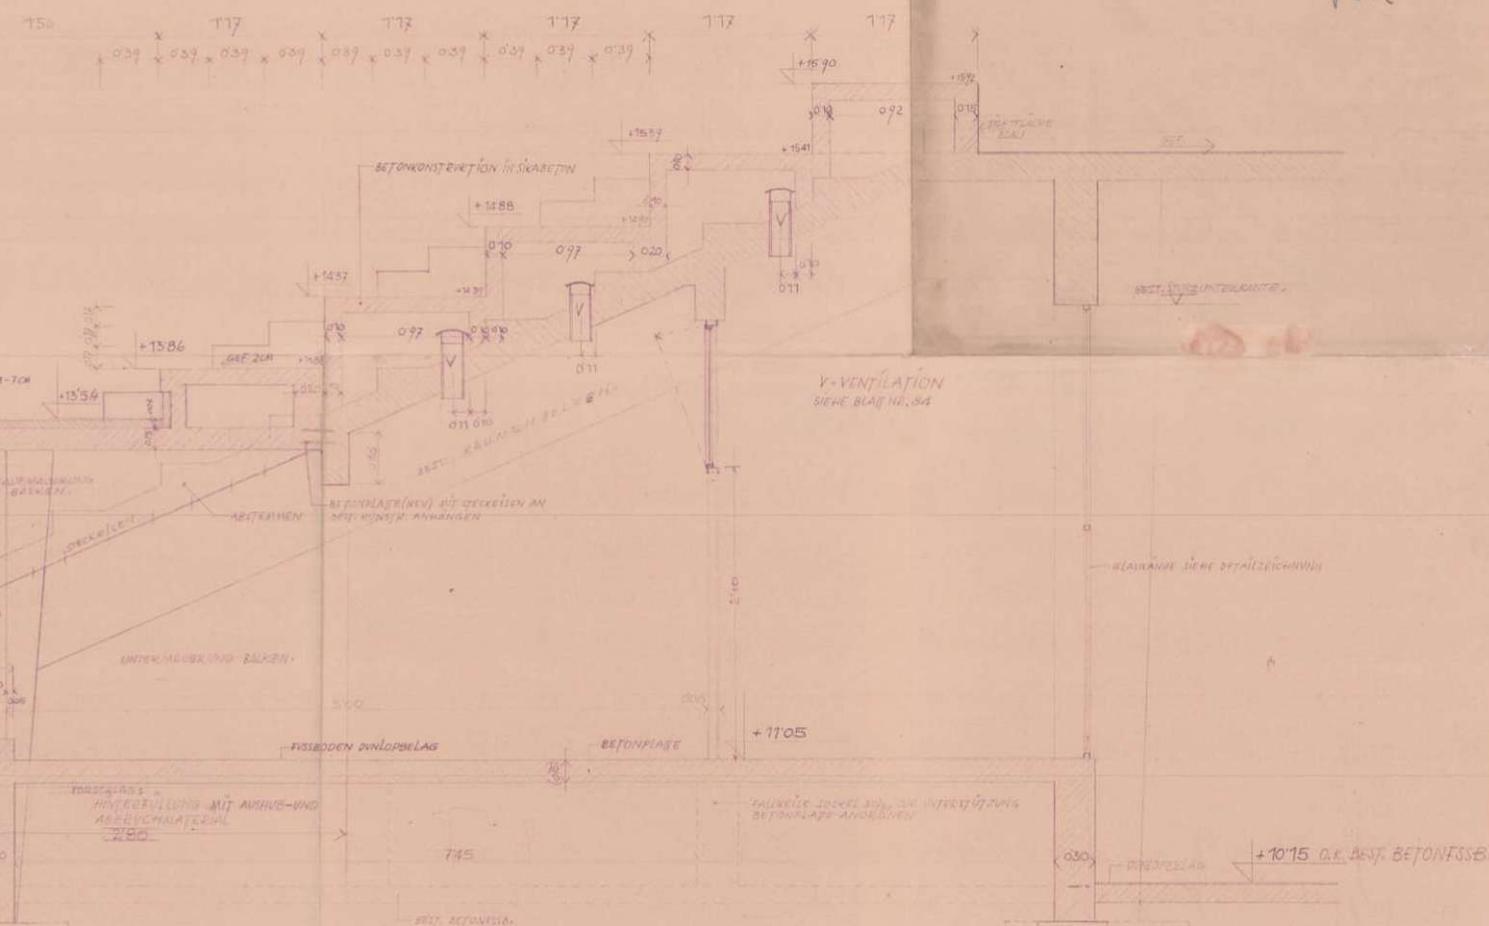


SCHNITT A-A M 1:20

Planoerfasser:
Arch. Prof. Theodor SCHÖLL
5. VII. 1957.


DAS WIENER ERNST HAPPEL STADION

KAPITEL 2_Buch 3 | ARCHIVMATERIAL INKL. QUELLEN UND BEZÜGE

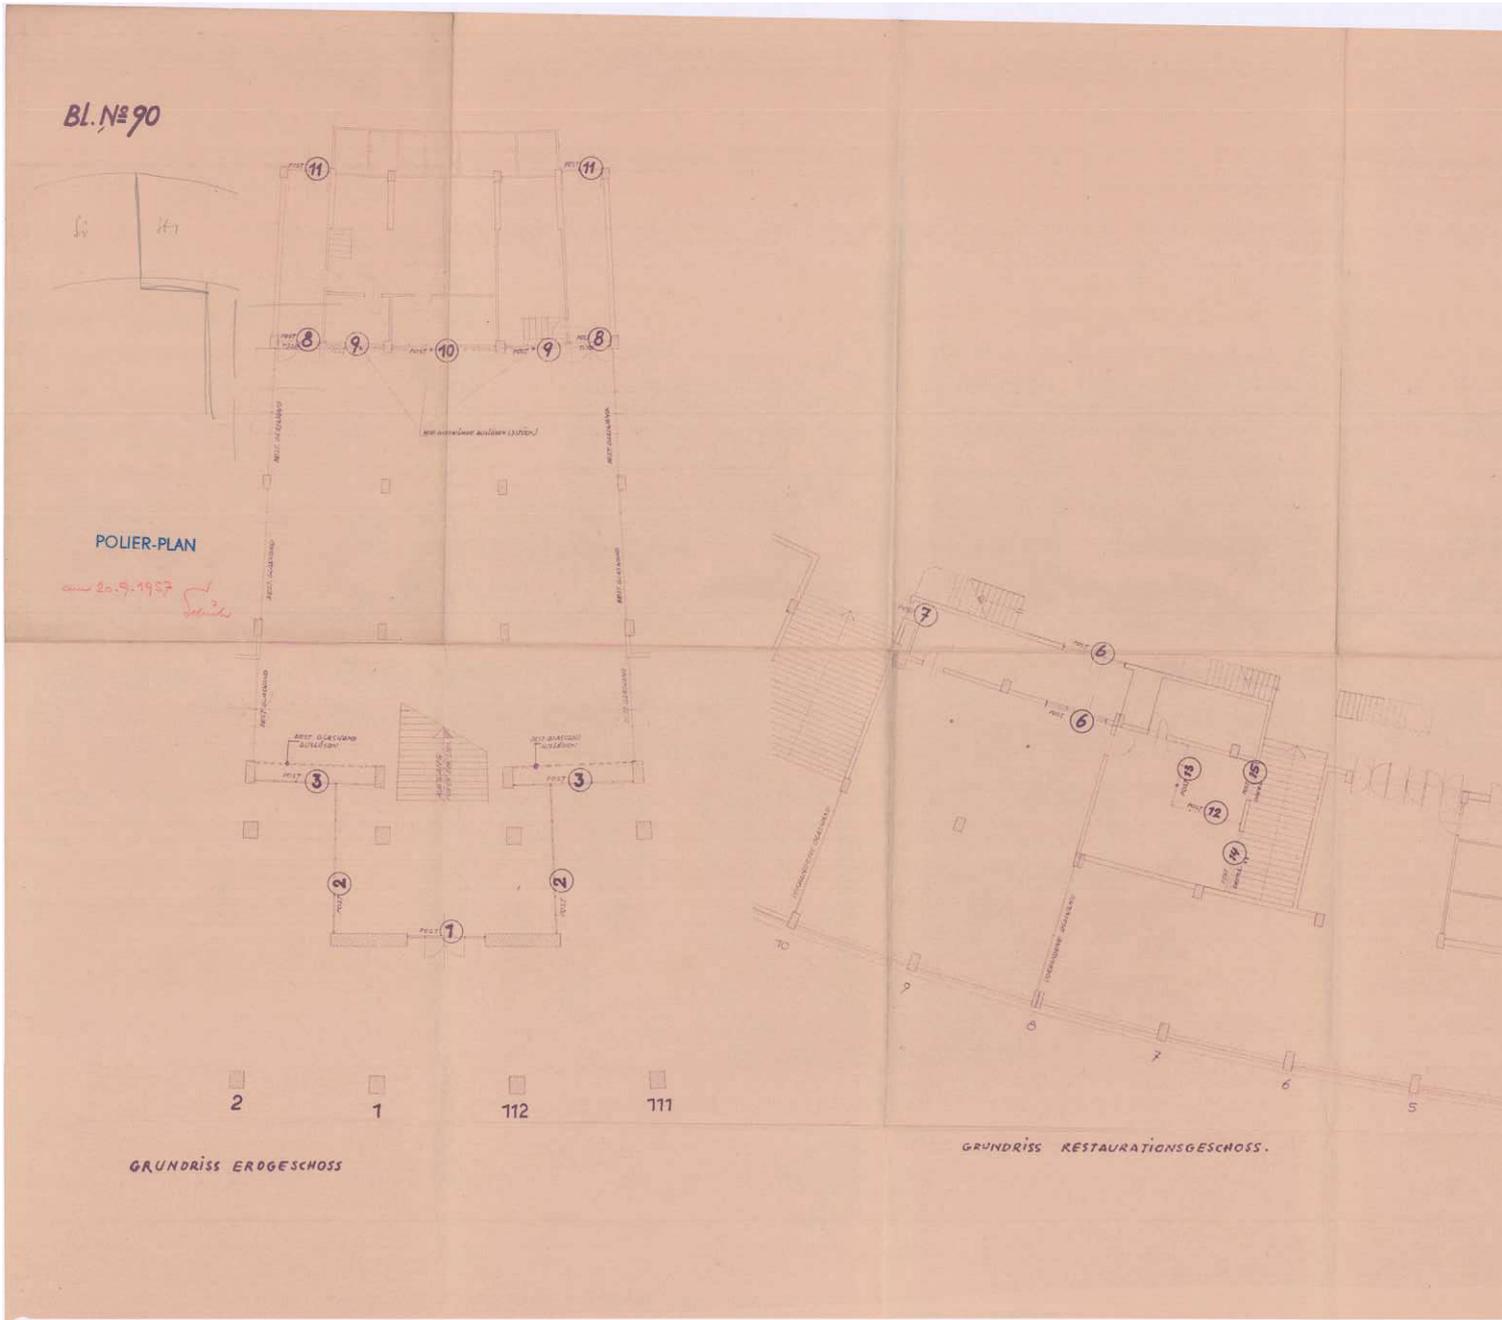


Stadionaufbau

Übersichtsskizze Schlosserarbeiten Sektor B

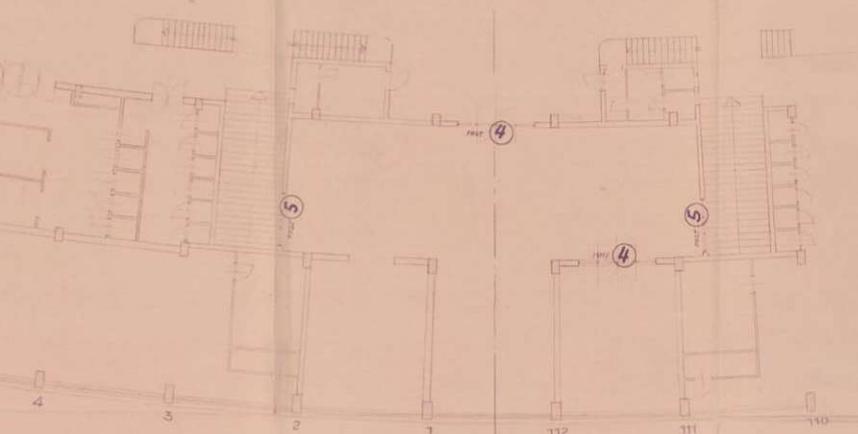

Planoerfasser:
Arch. Prof. Theodor SCHÖLL.
17. II. 1957.

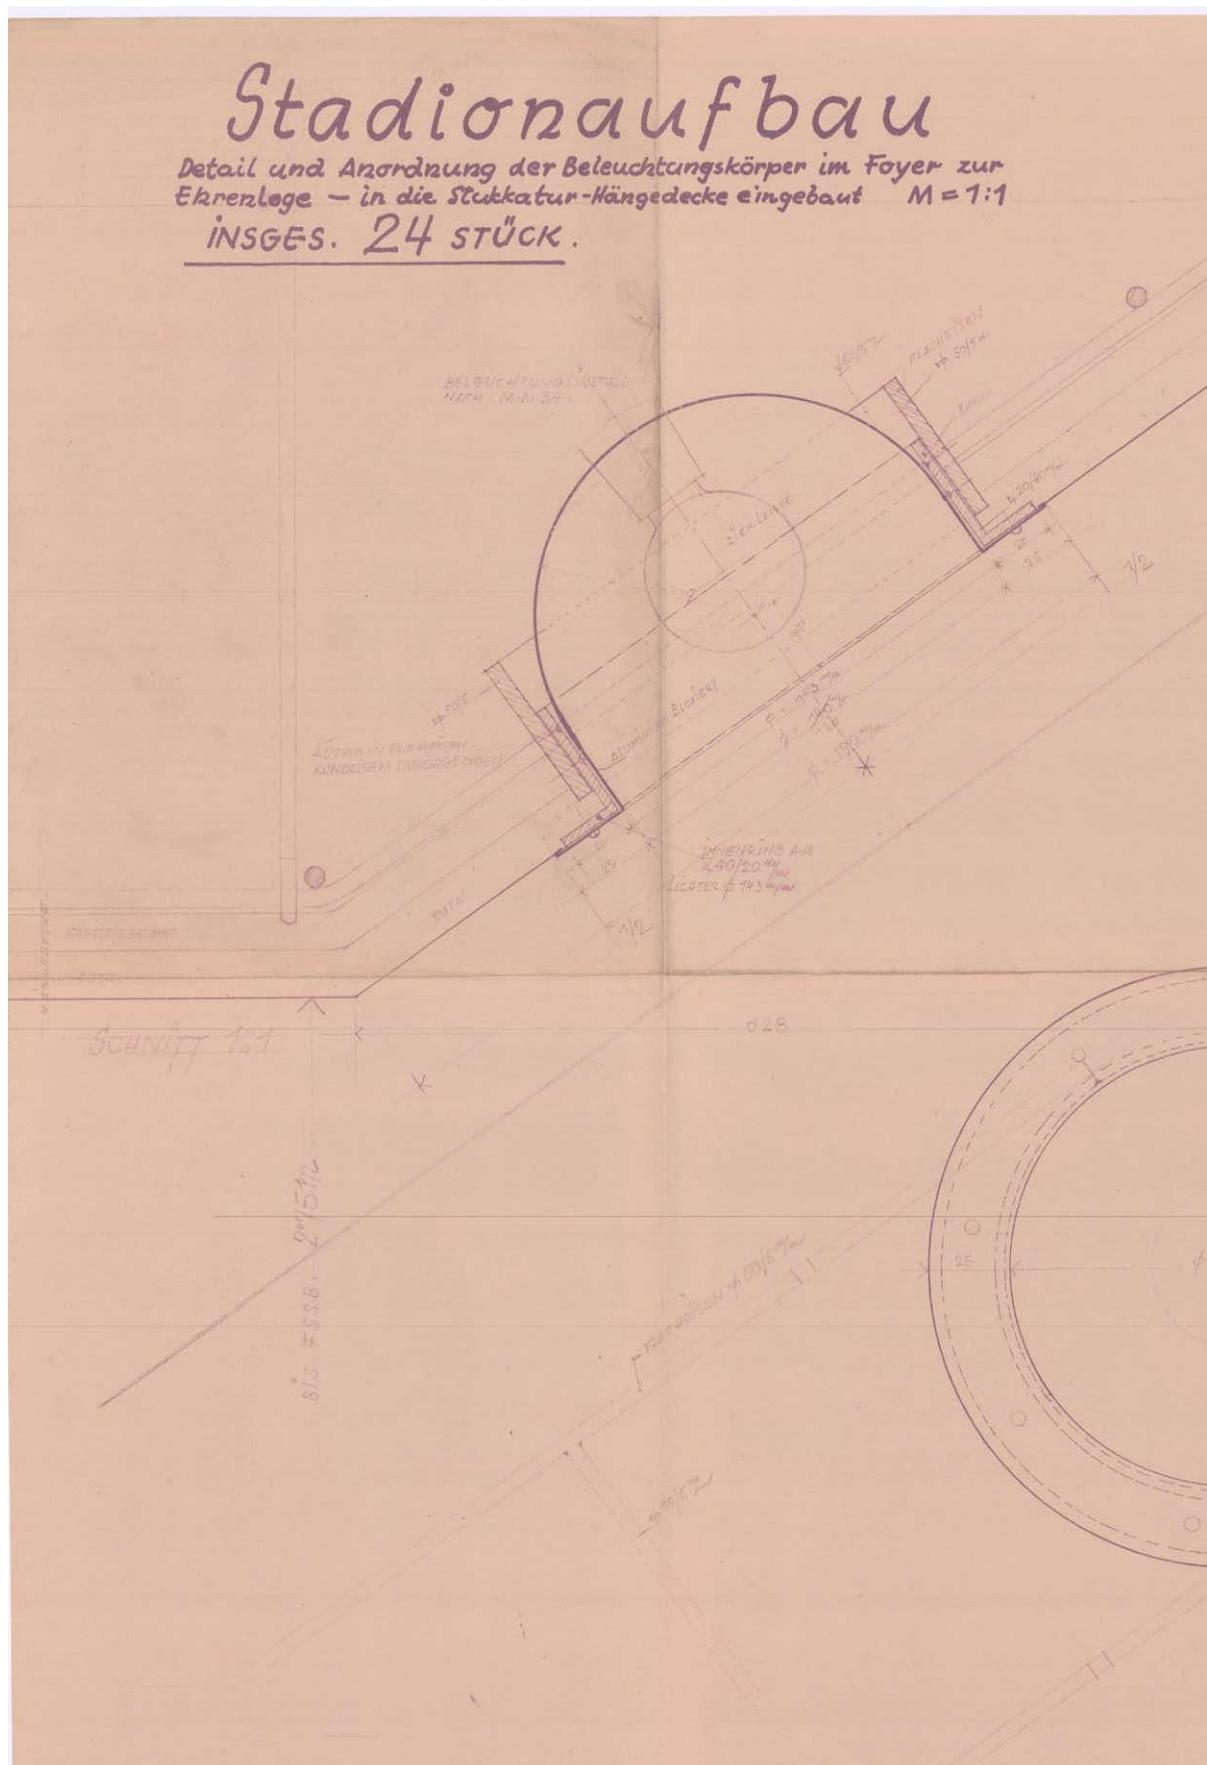


TRANS 52W,
KRIELOFSTADL

Blatt NR. 99

POLIER-PLAN

am 20.9.1957

Schöll

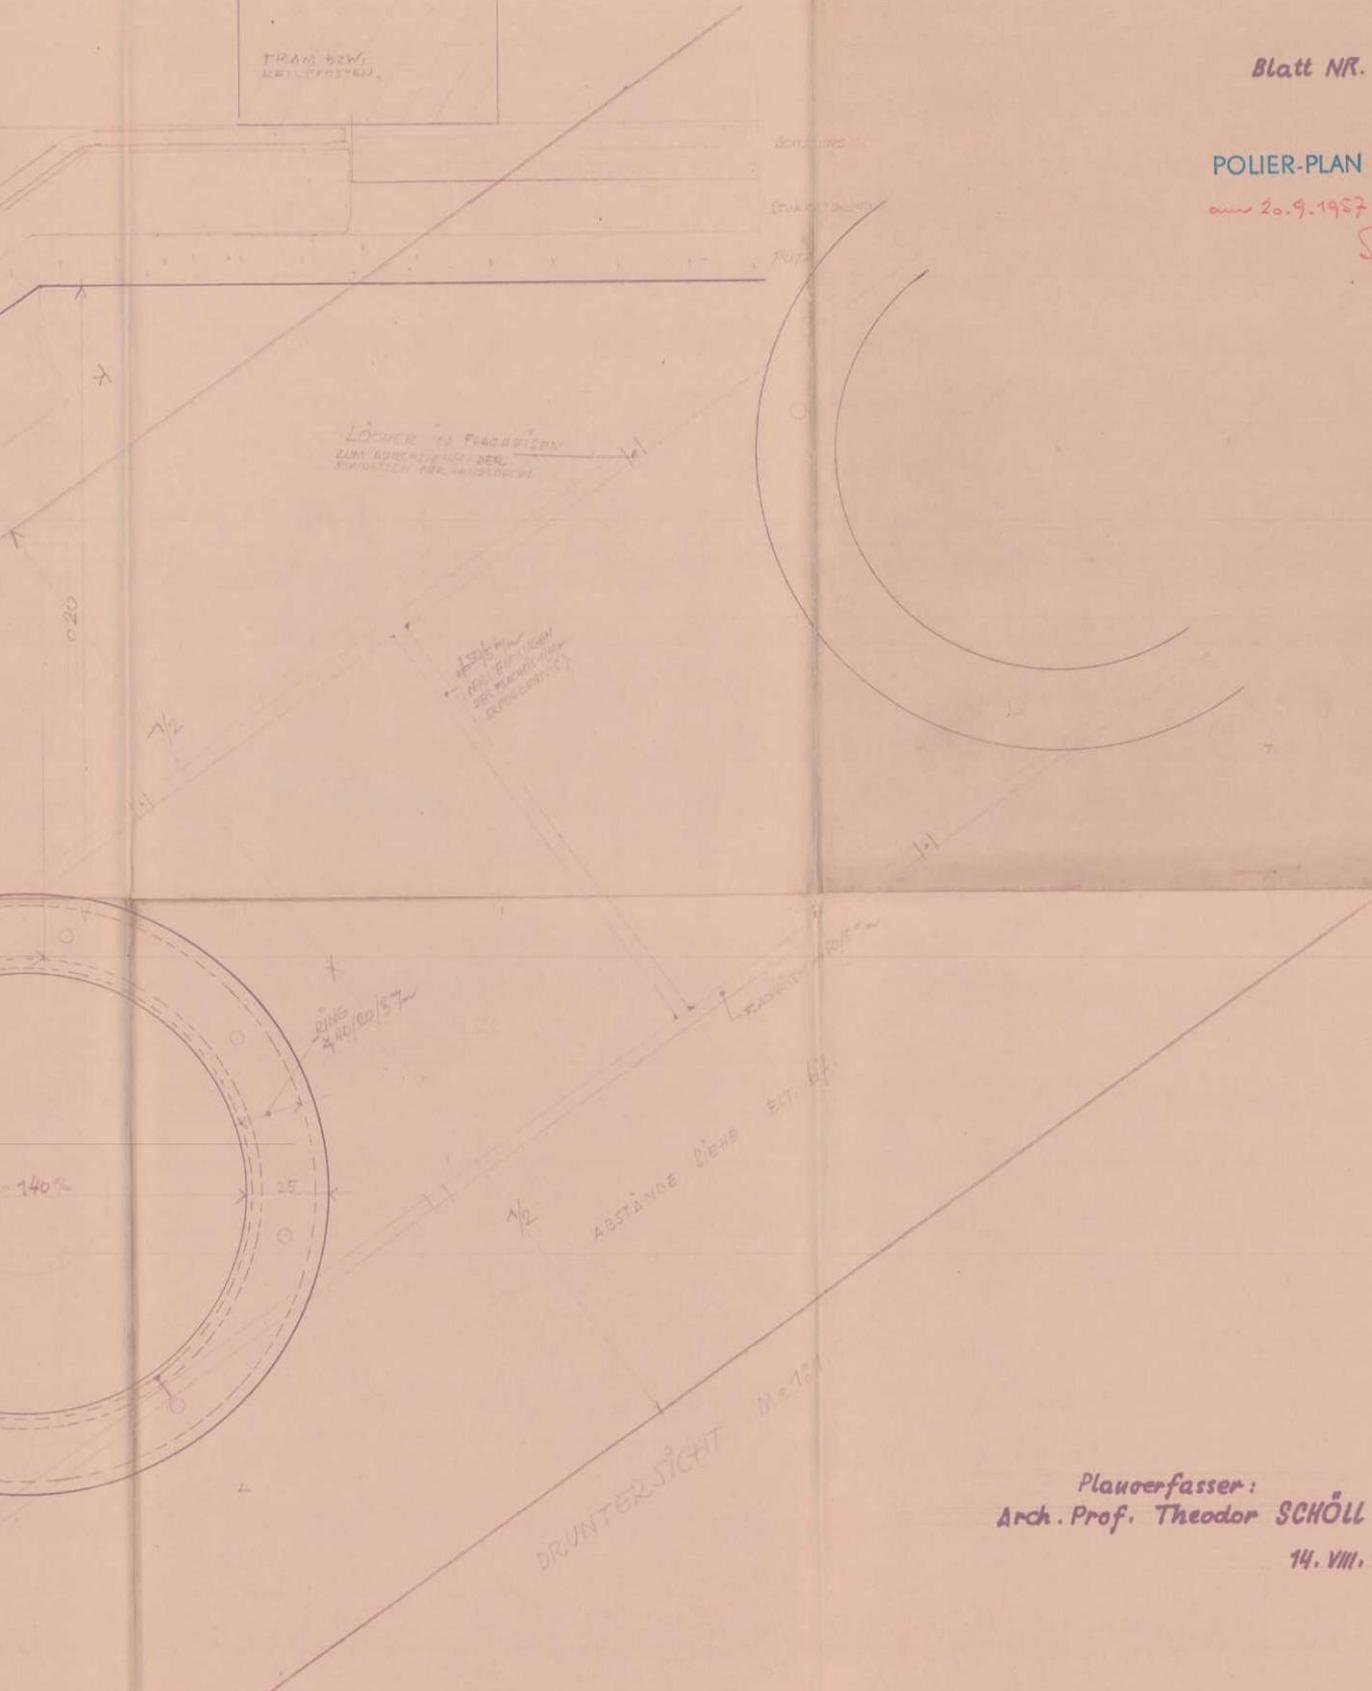



Planverfasser:
Arch. Prof. Theodor SCHÖLL

14. VIII. 1957.

DAS WIENER ERNST HAPPEL STADION

KAPITEL 2_Buch 3 | ARCHIVMATERIAL INKL. QUELLEN UND BEZÜGE

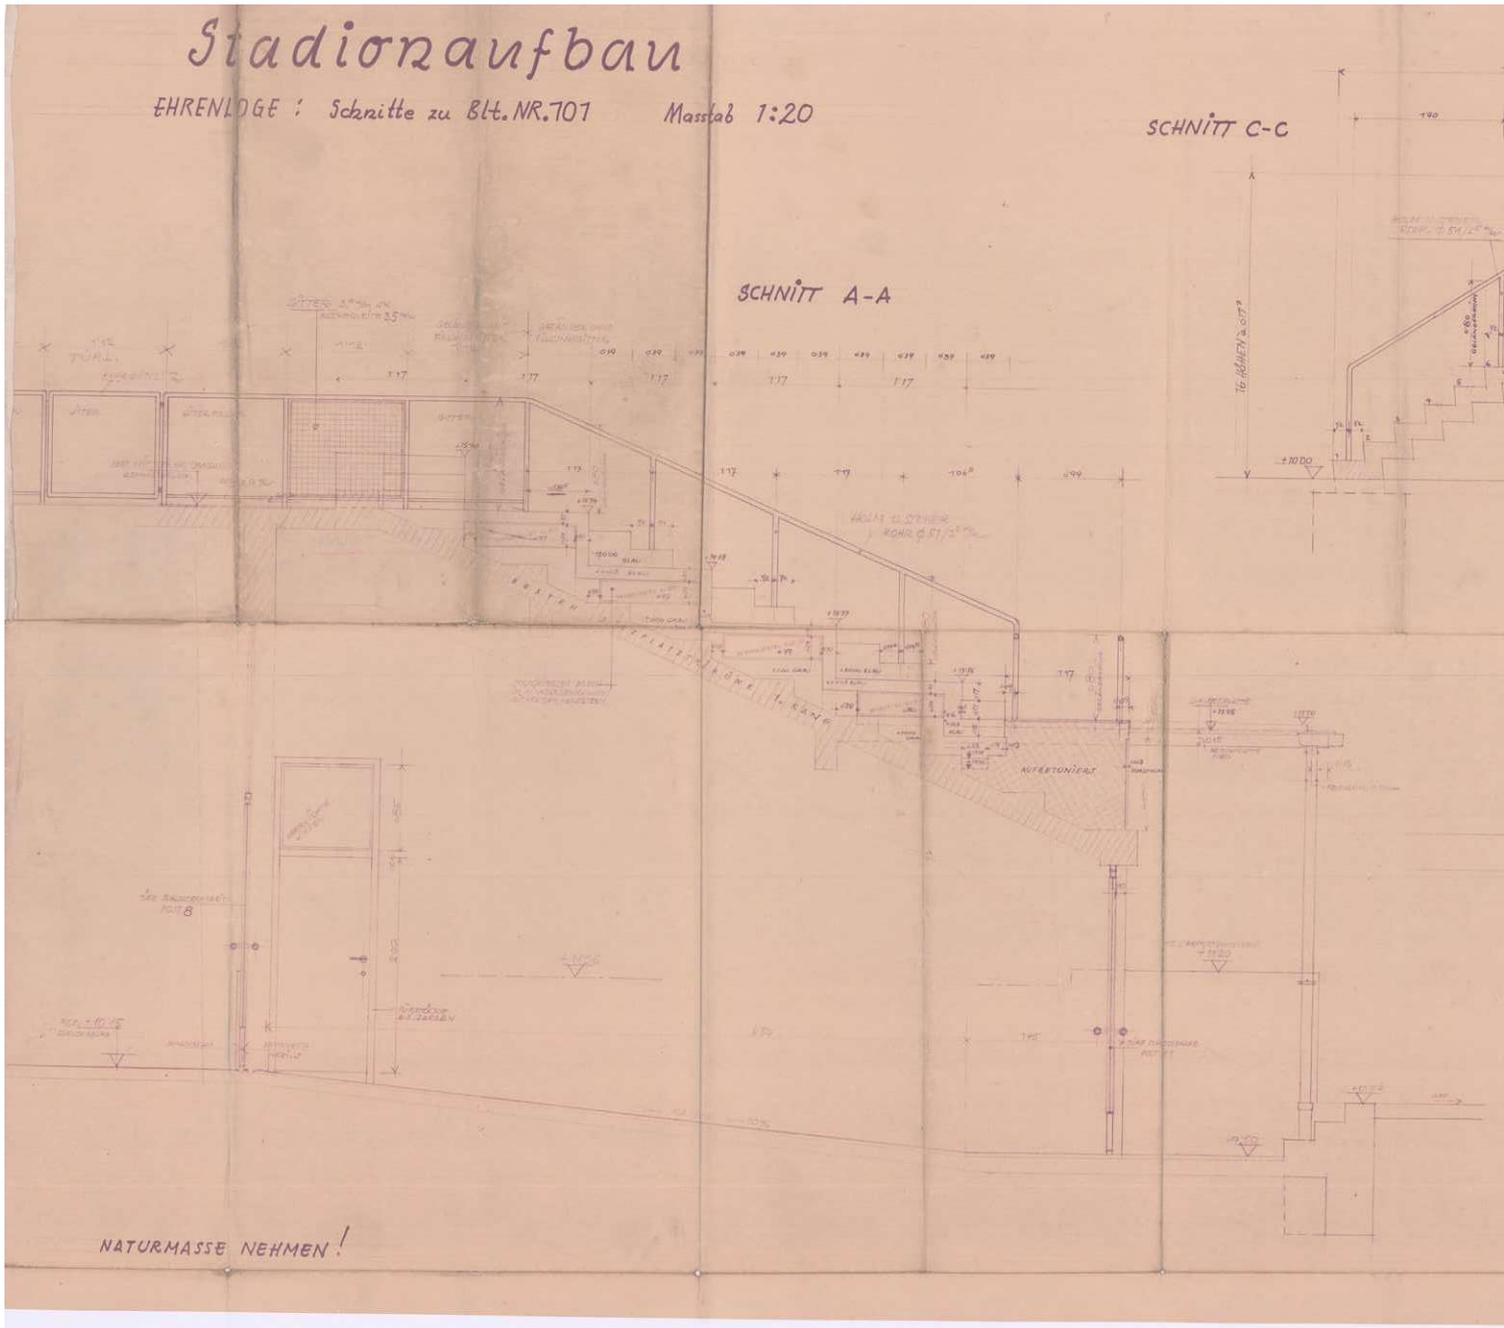

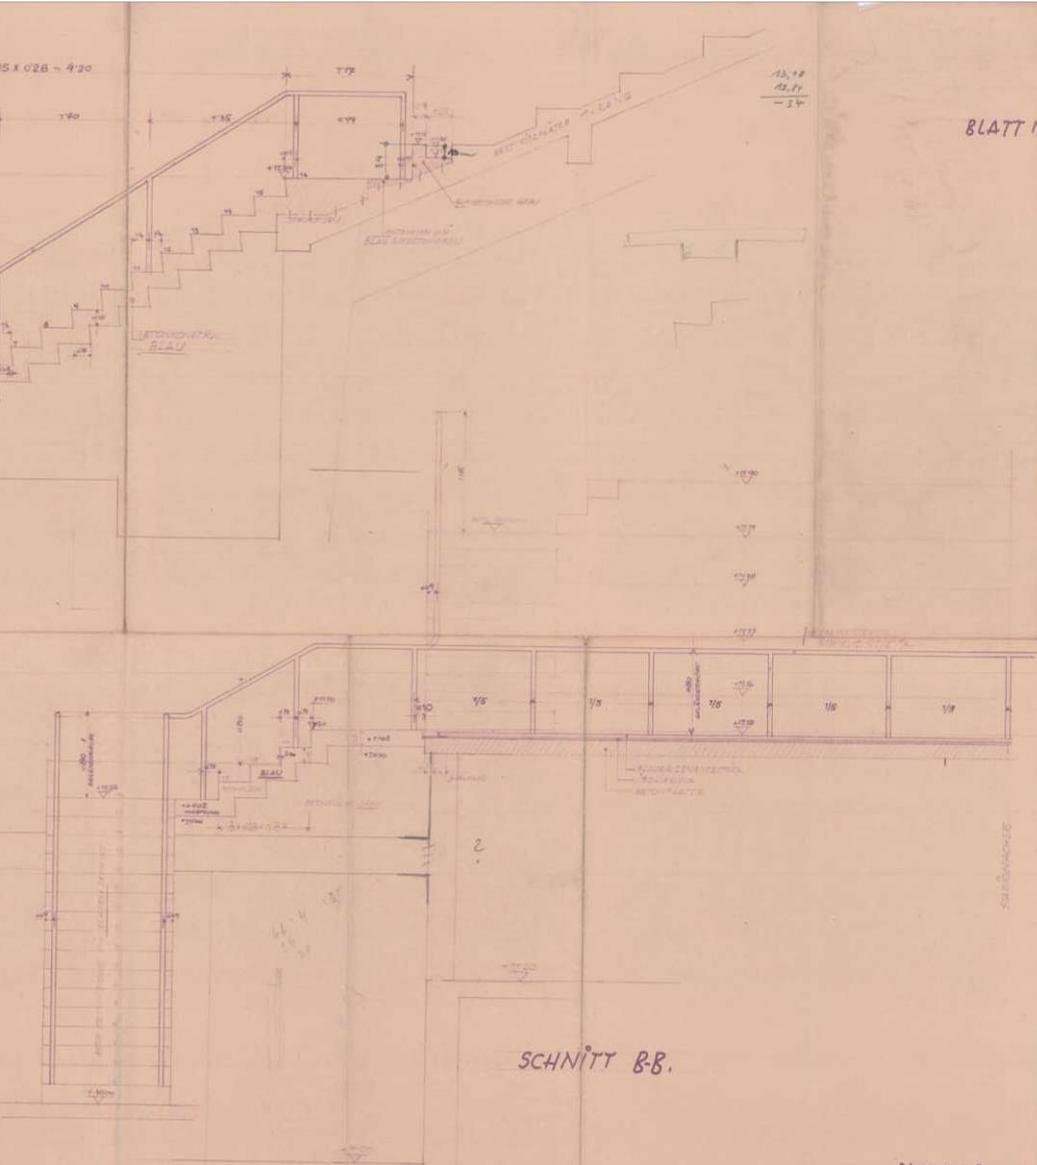

BLATT NR. 102

POLIER-PLAN

am 20.9.1957
Schöll


SCHNITT B-B.

Planverfasser:
 Arch. Prof. Theodor SCHÖLL

26. VII. 1957

DAS WIENER ERNST HAPPEL STADION

KAPITEL 2_Buch 3 | ARCHIVMATERIAL INKL. QUELLEN UND BEZÜGE

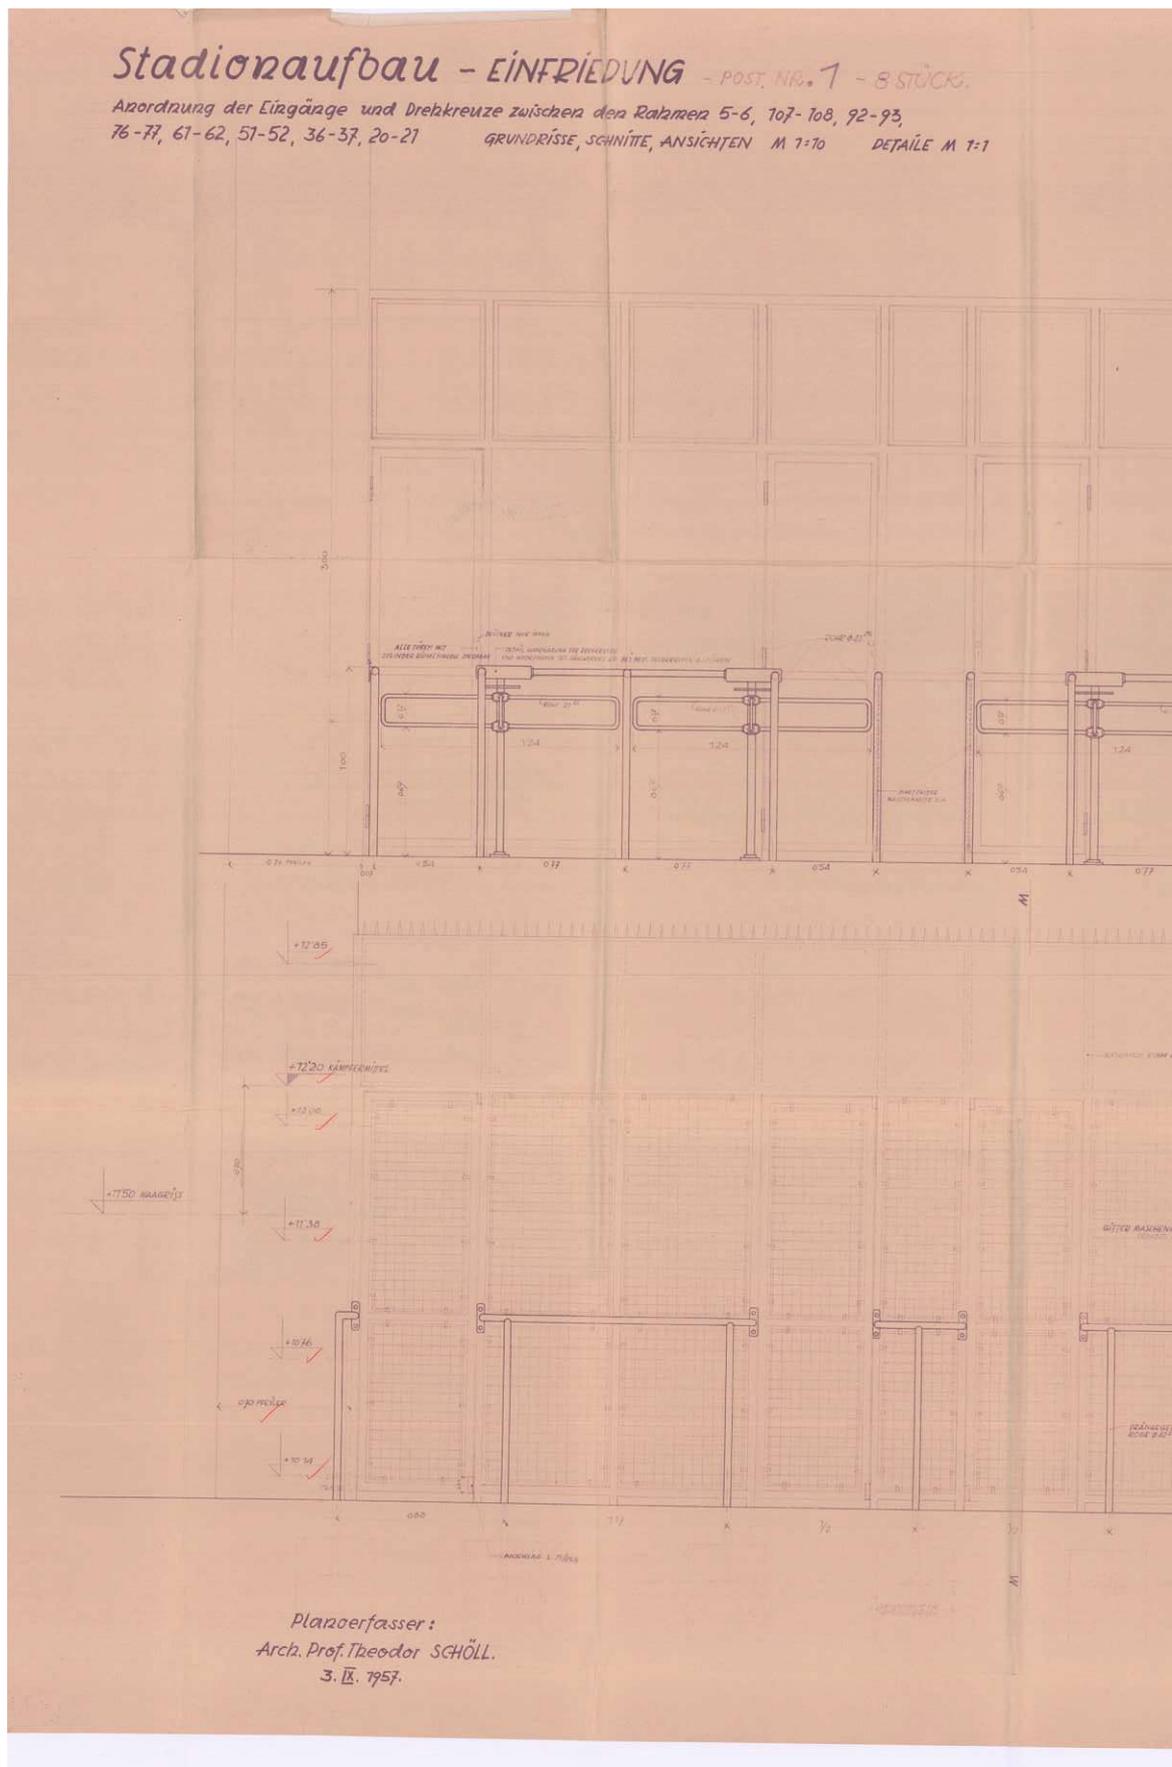


BL. NR. 104

NATURMASSE NEHMEN!!
SIEHE BL. NR. 103 !!

Bei Konstruktionsänderung Ausführungszeichnung
vorlegen!!

POLIER-PLAN



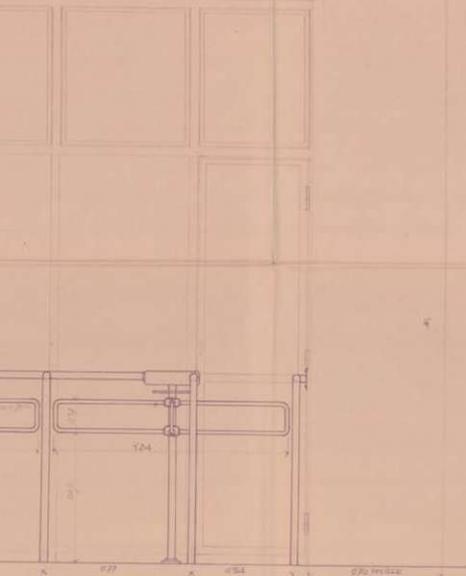

Ansicht „K“ M 1:10



Ansicht „H“ M 1:10

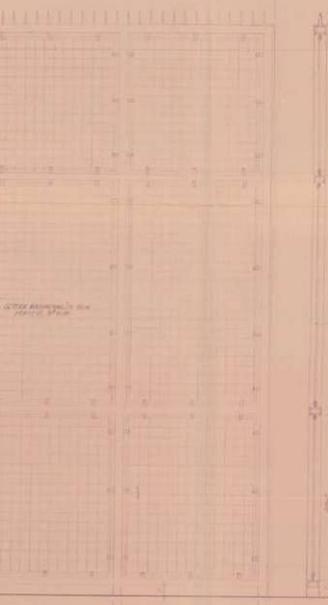


Ansicht „I“ M 1:10






Schnitt M-M 1:1

DAS WIENER ERNST HAPPEL STADION

KAPITEL 2_Buch 3 | ARCHIVMATERIAL INKL. QUELLEN UND BEZÜGE

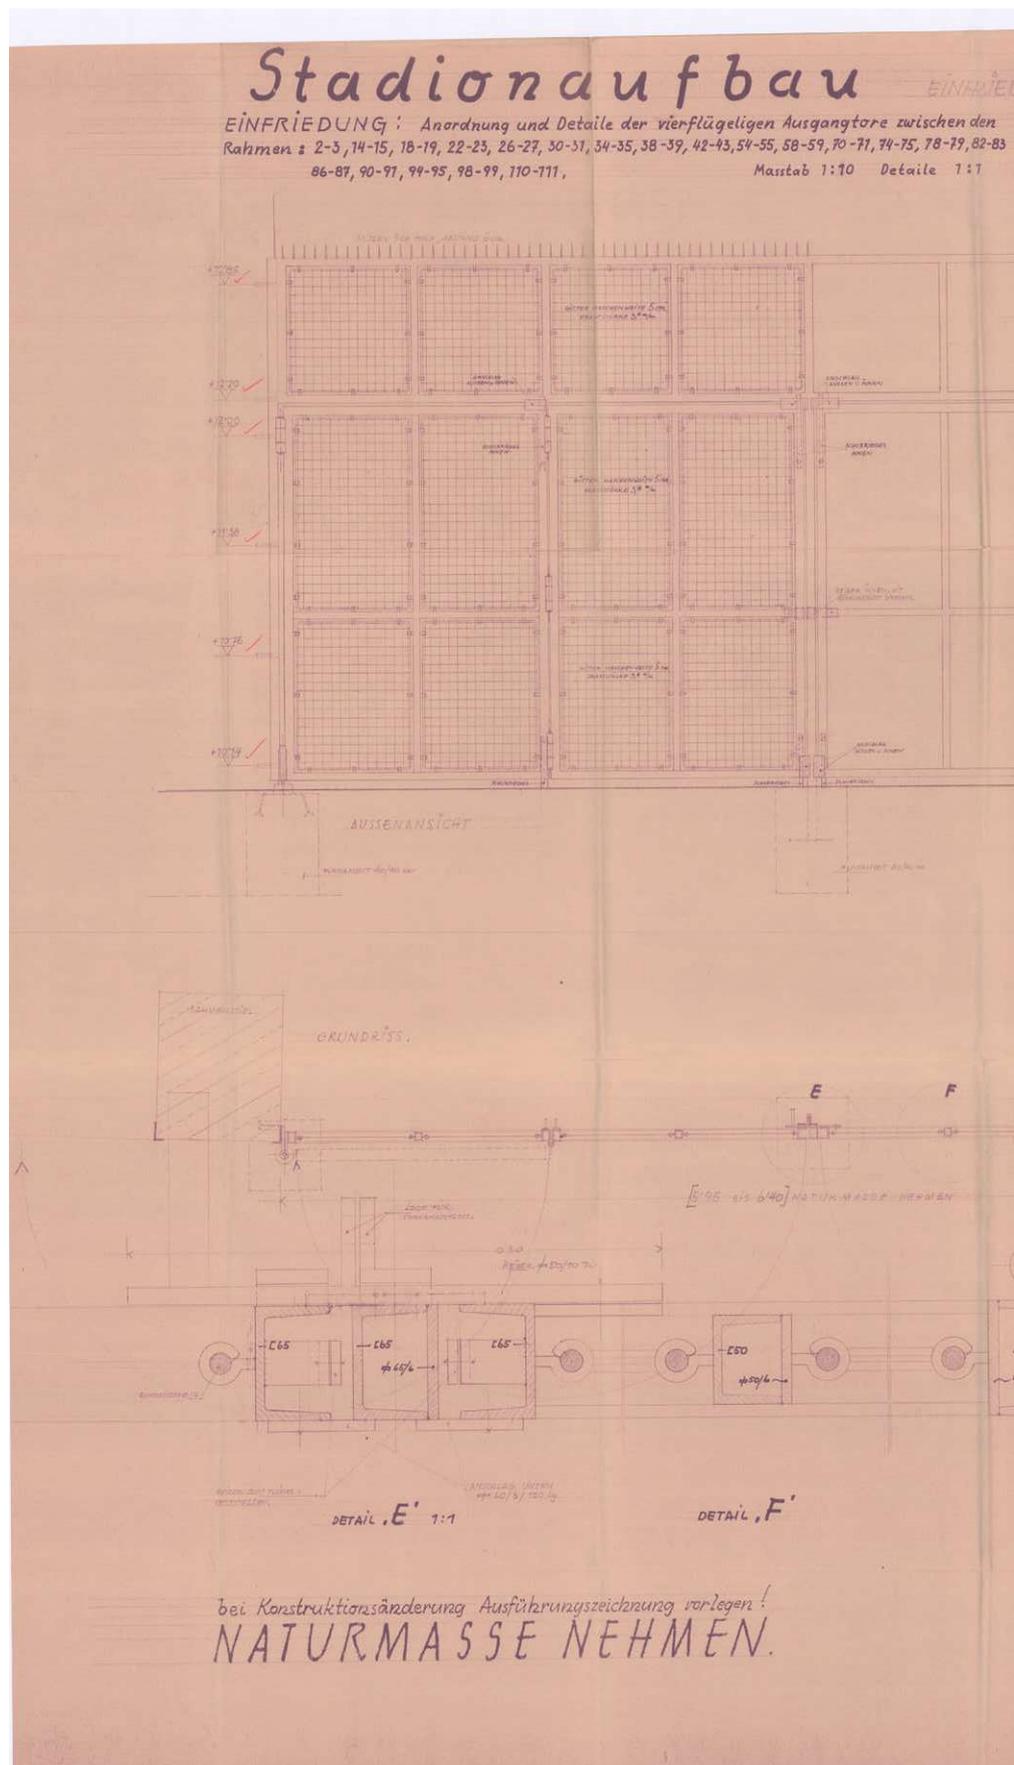

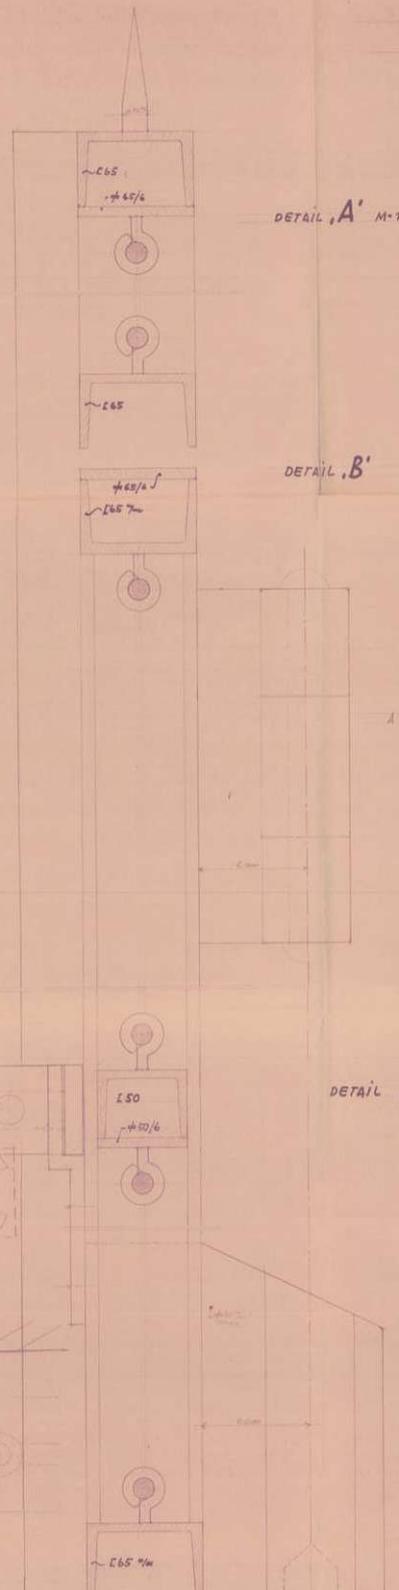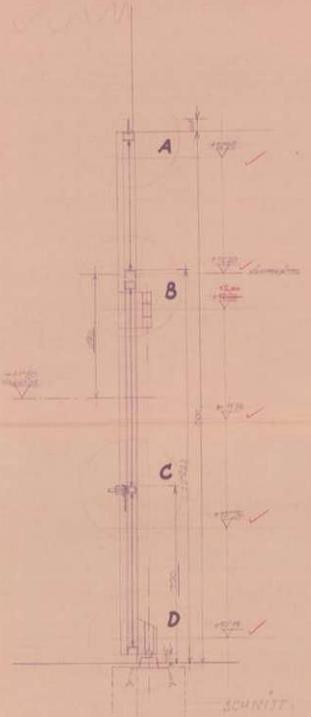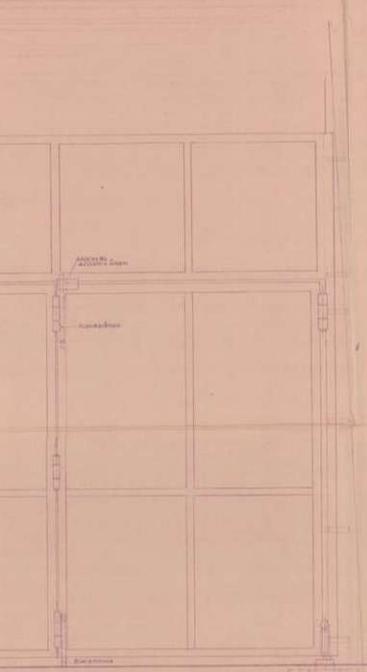

DETAIL .A' M=1:1

DETAIL .B'


AUSSEN

DETAIL .C'

DETAIL .D'

POLIER-PLAN

20.9.1957

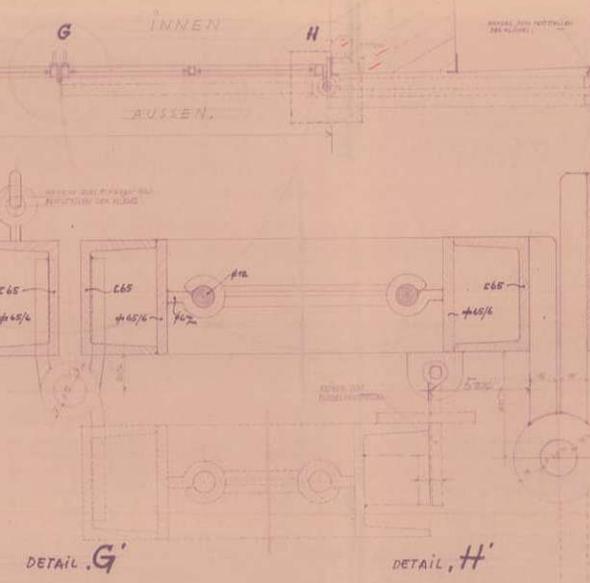


DETAIL .G'

DETAIL .H'

Planverfasser:
Arch. Prof. Theodor SCHÖLL
3. IX. 1957.

DAS WIENER ERNST HAPPEL STADION


KAPITEL 2_Buch 3 | ARCHIVMATERIAL INKL. QUELLEN UND BEZÜGE

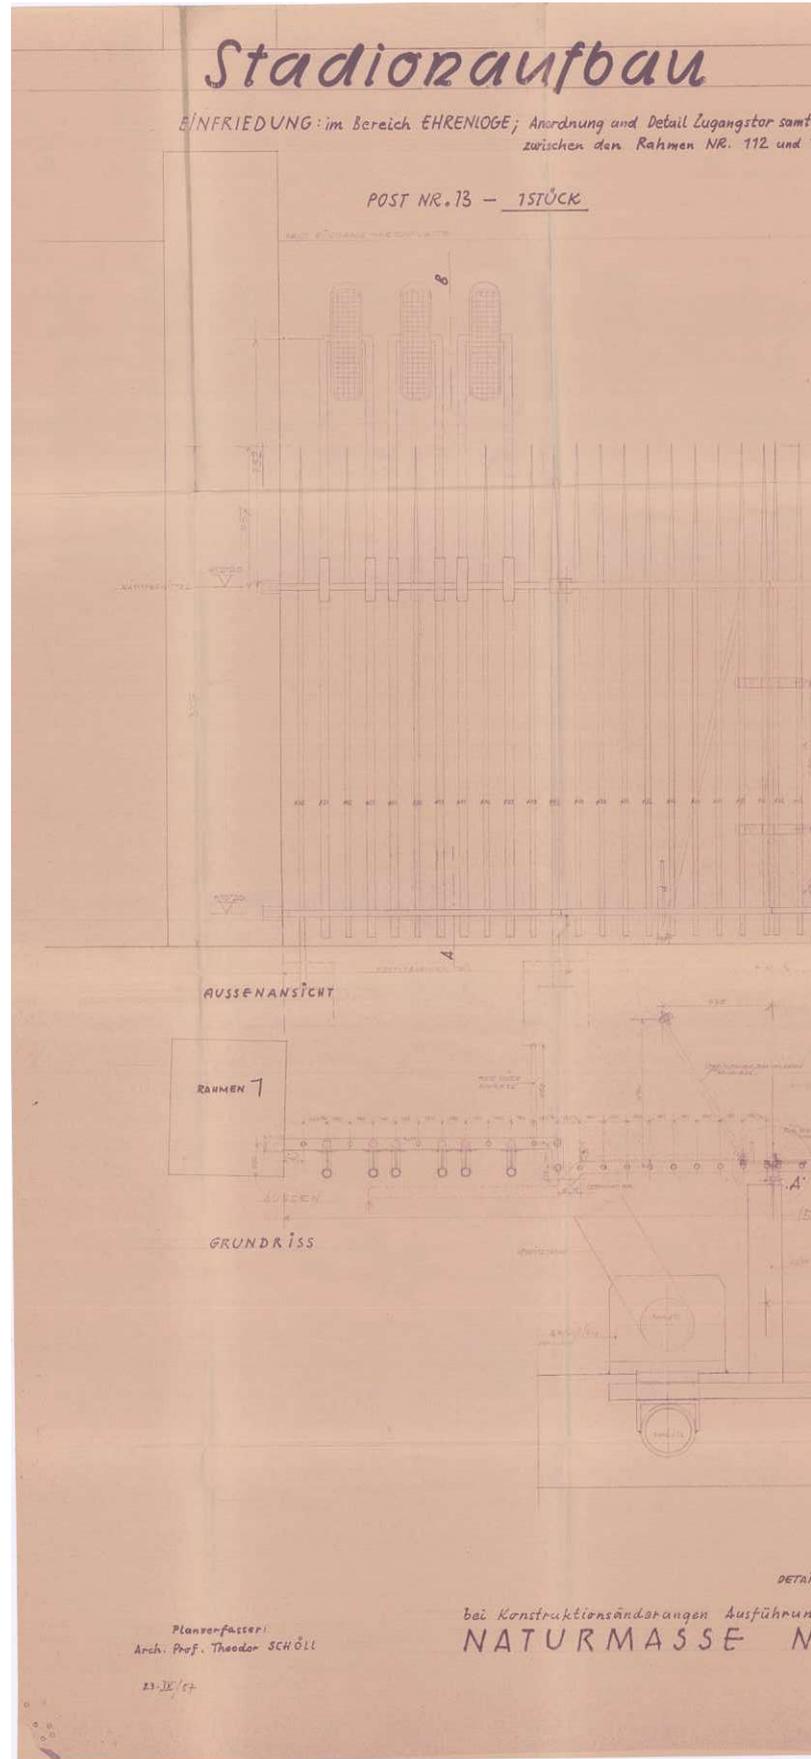


BLZ. NR. 110


seitl. angeordnete Beleuchtung
Maßstab 1:10

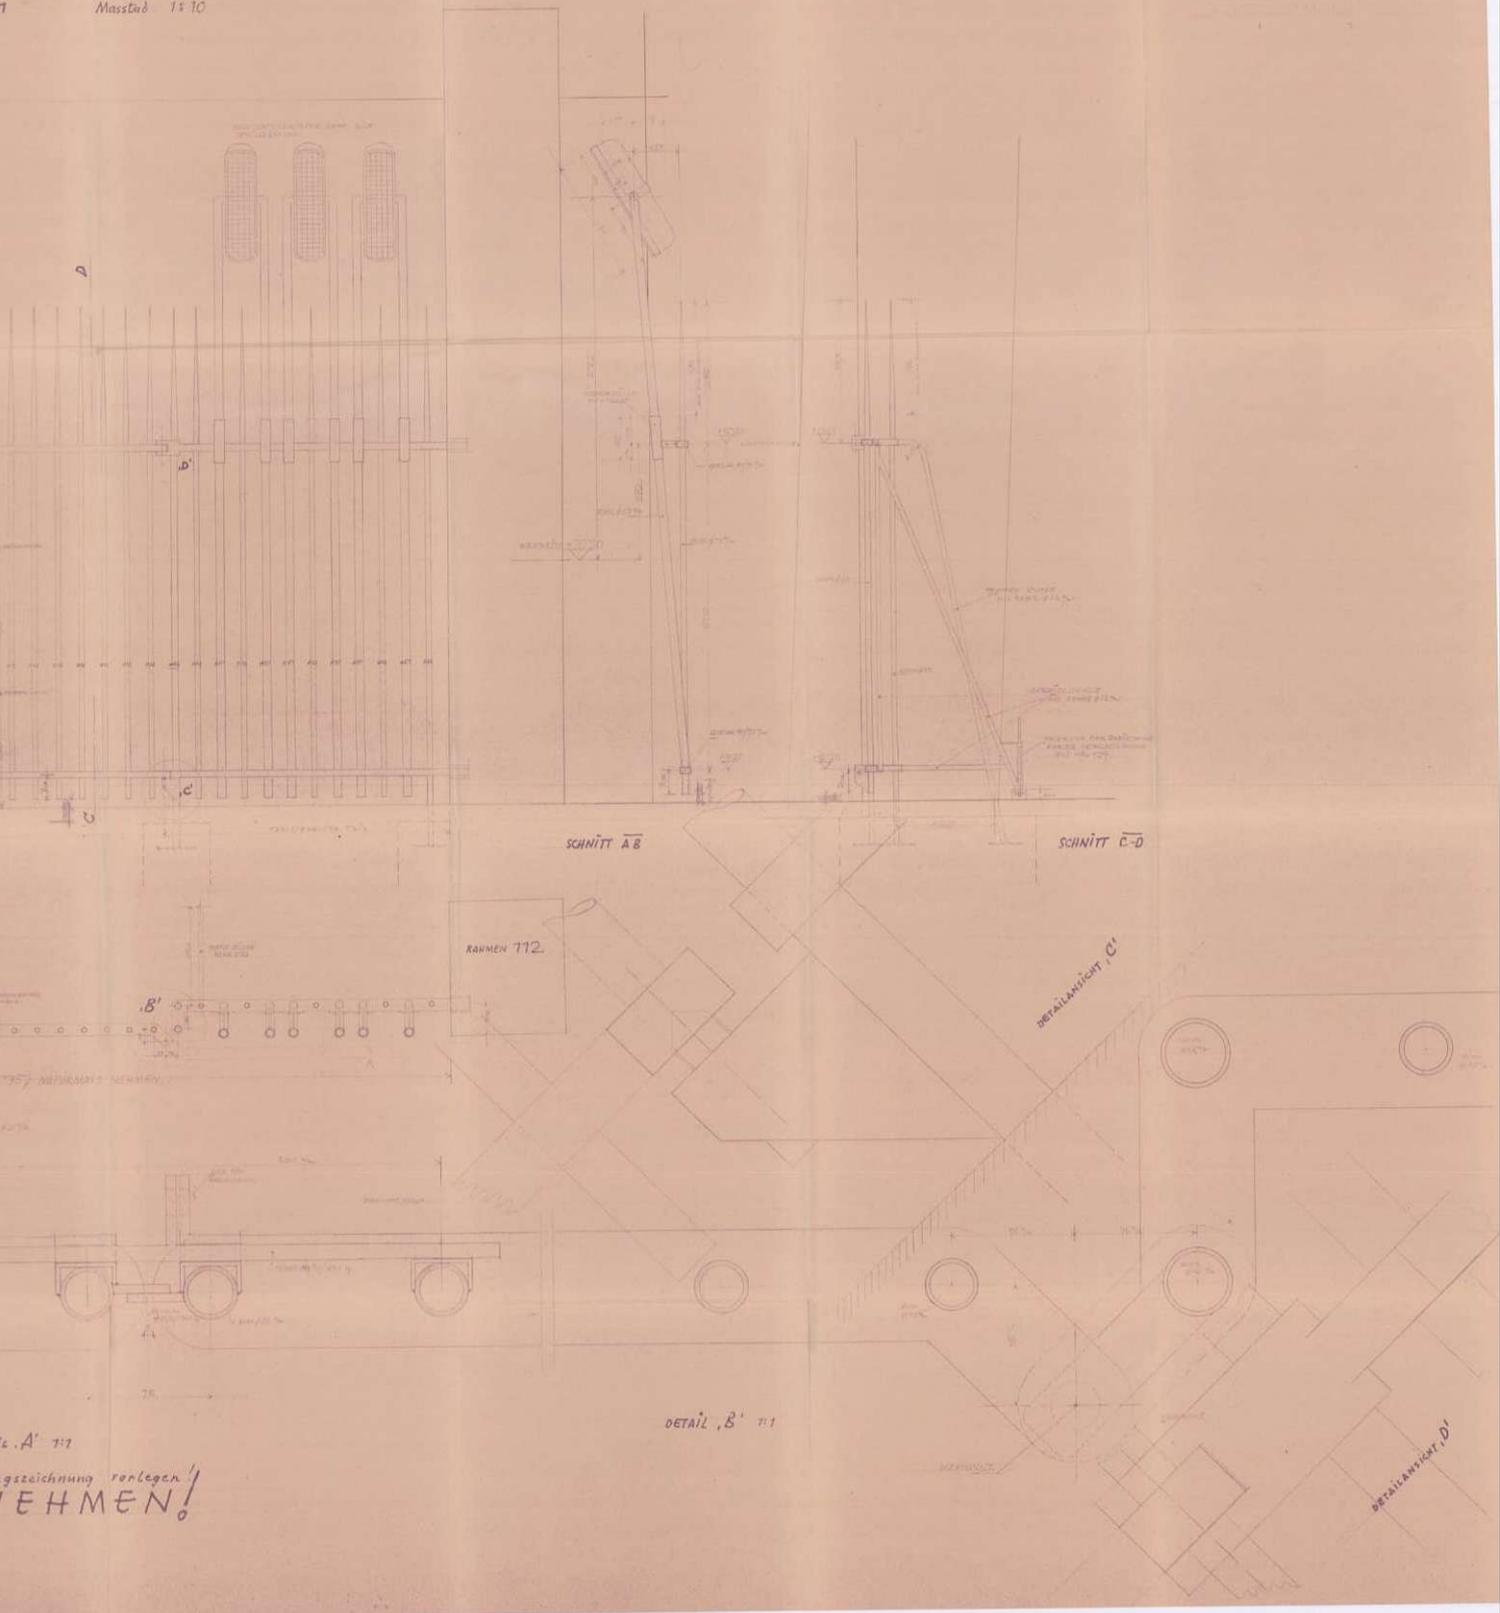


...A' 1:1
...zeichnung vorlegen!
...NEHMEN!

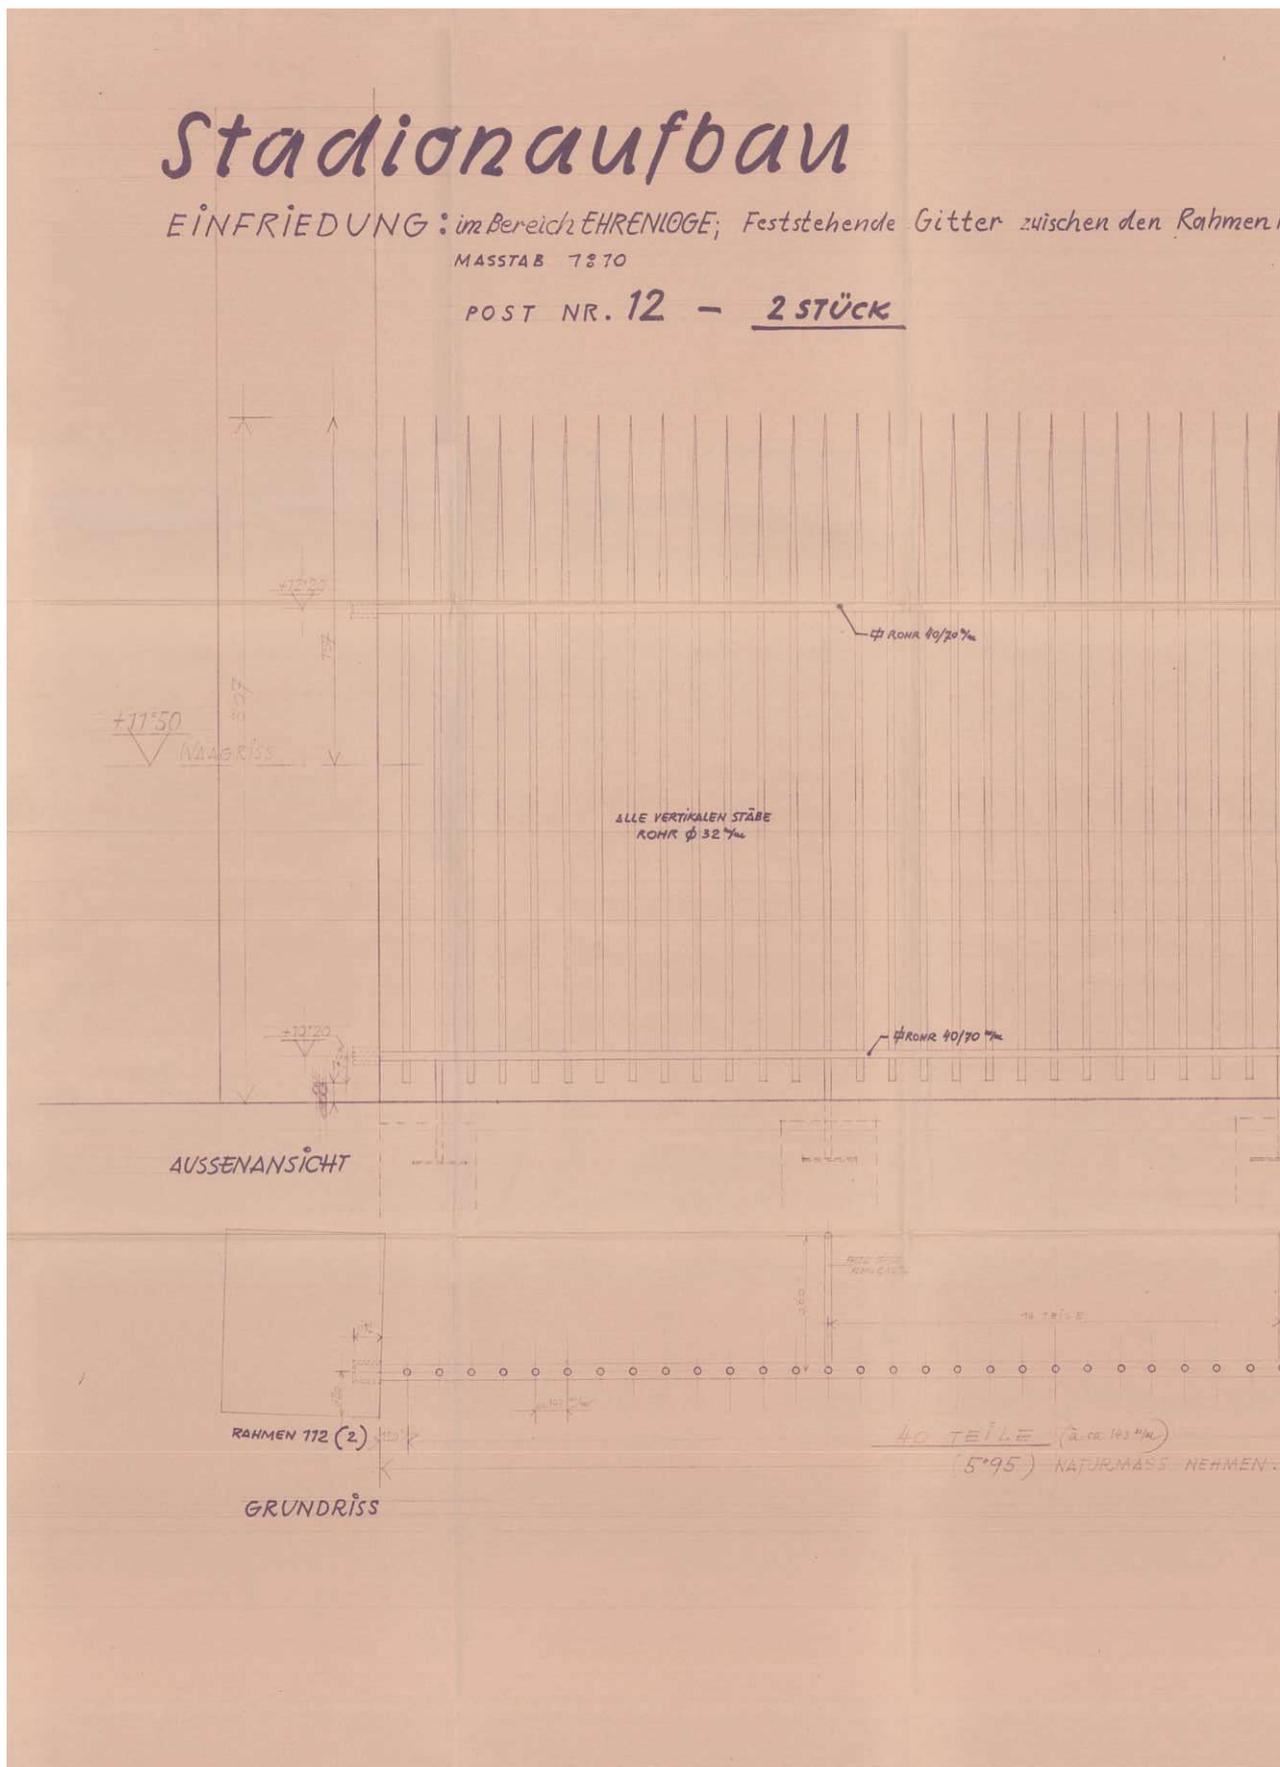

BLATT NR. 777

NR. 111-112 und 7-2.


Schnitt-Aufbau.
Einfriedung im Bereich Ehrenloge; feststehende Sitter
Zwischen den Rahmen Nr. 111-112 und 1-2.

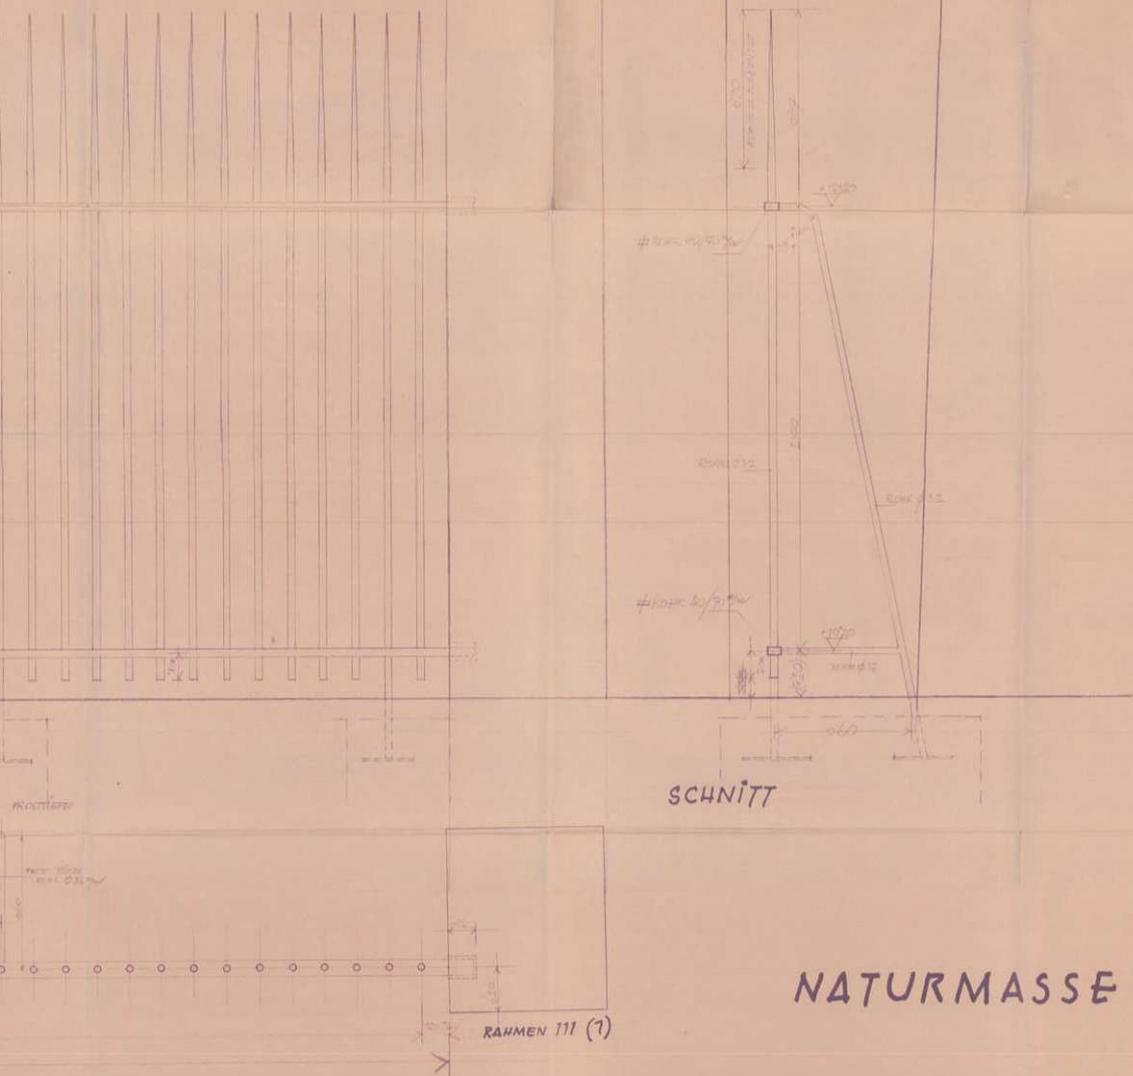

NATURMASSE NEHMEN!


Planverfasser:
Arch. Prof. Theodor SCHÖLL

23 IX / 57.

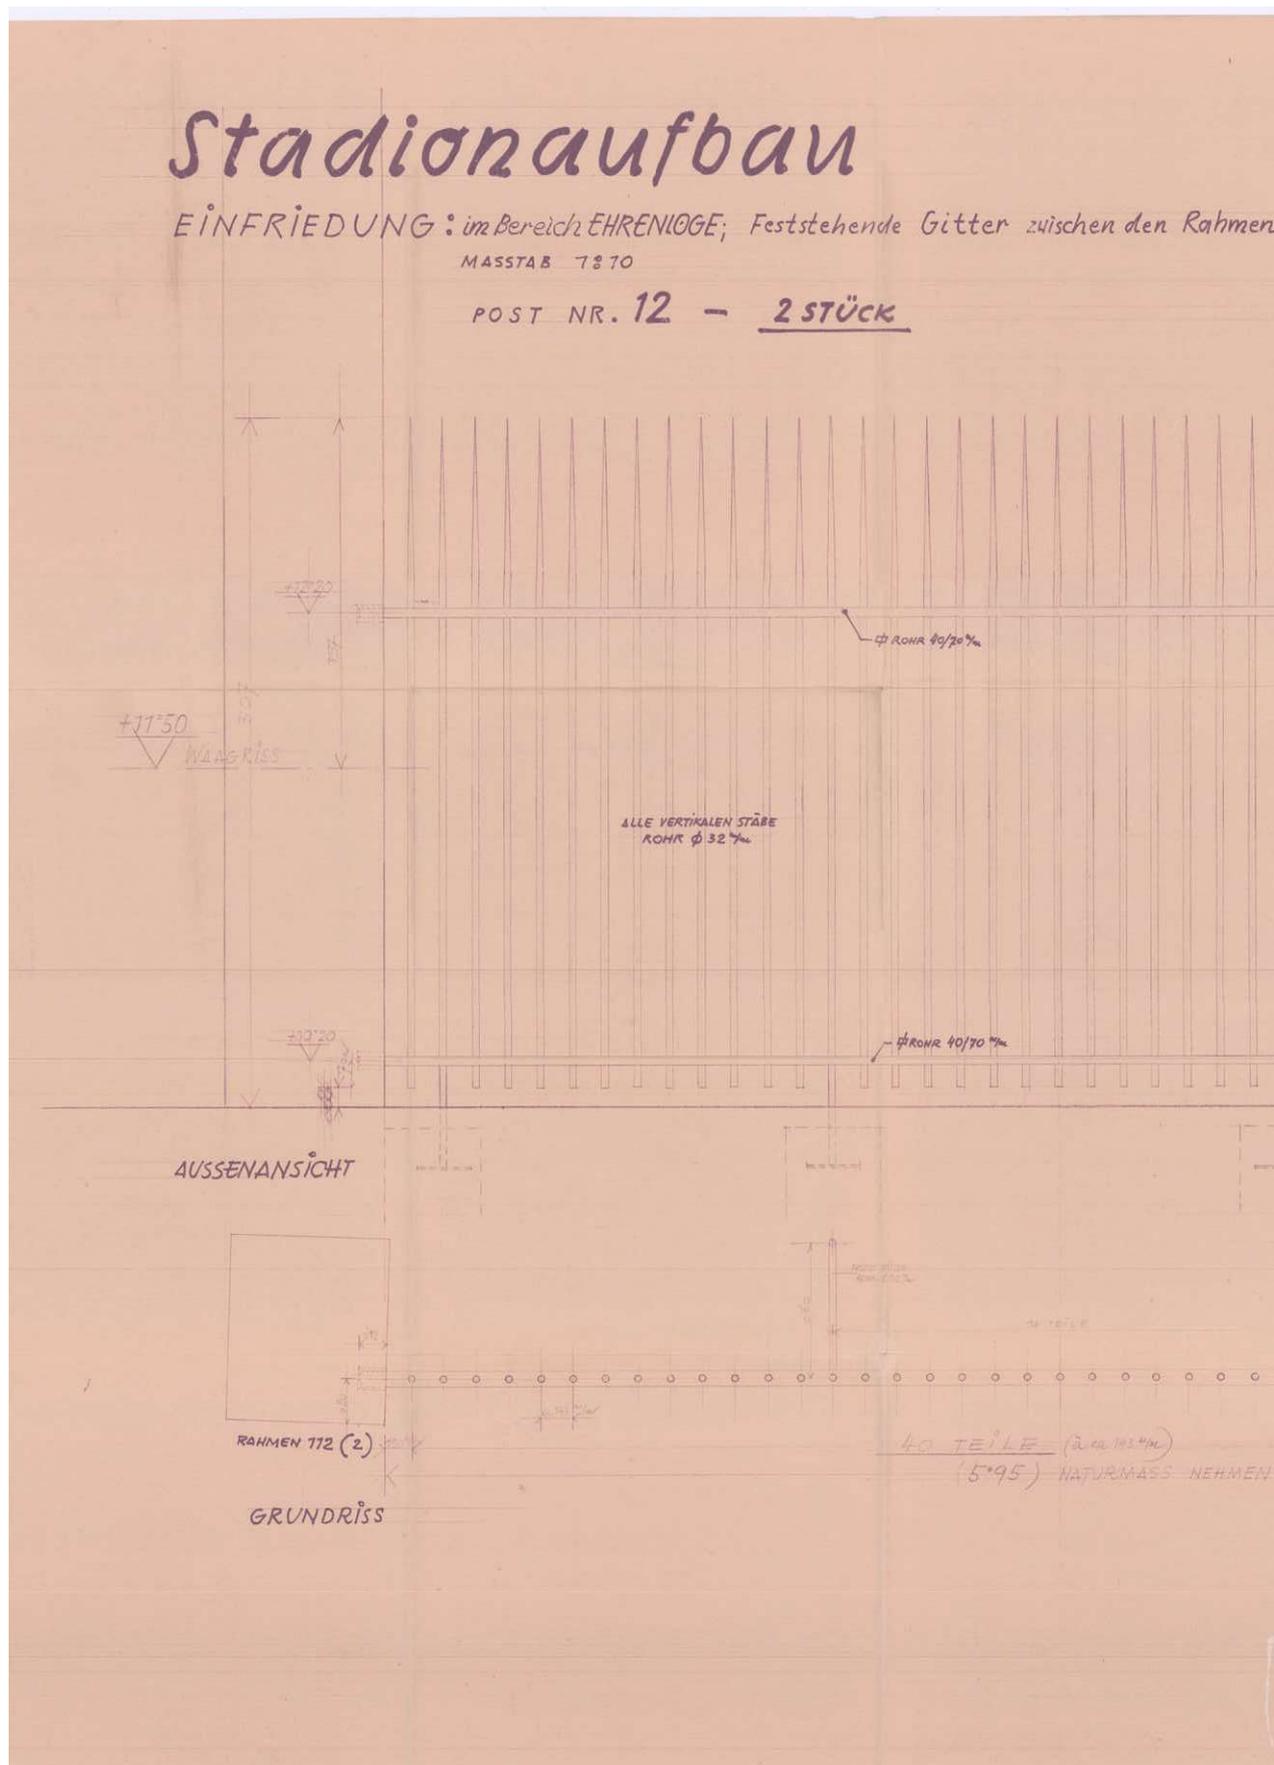

BLATT NR. 111

NR. 111-112 und 1-2.

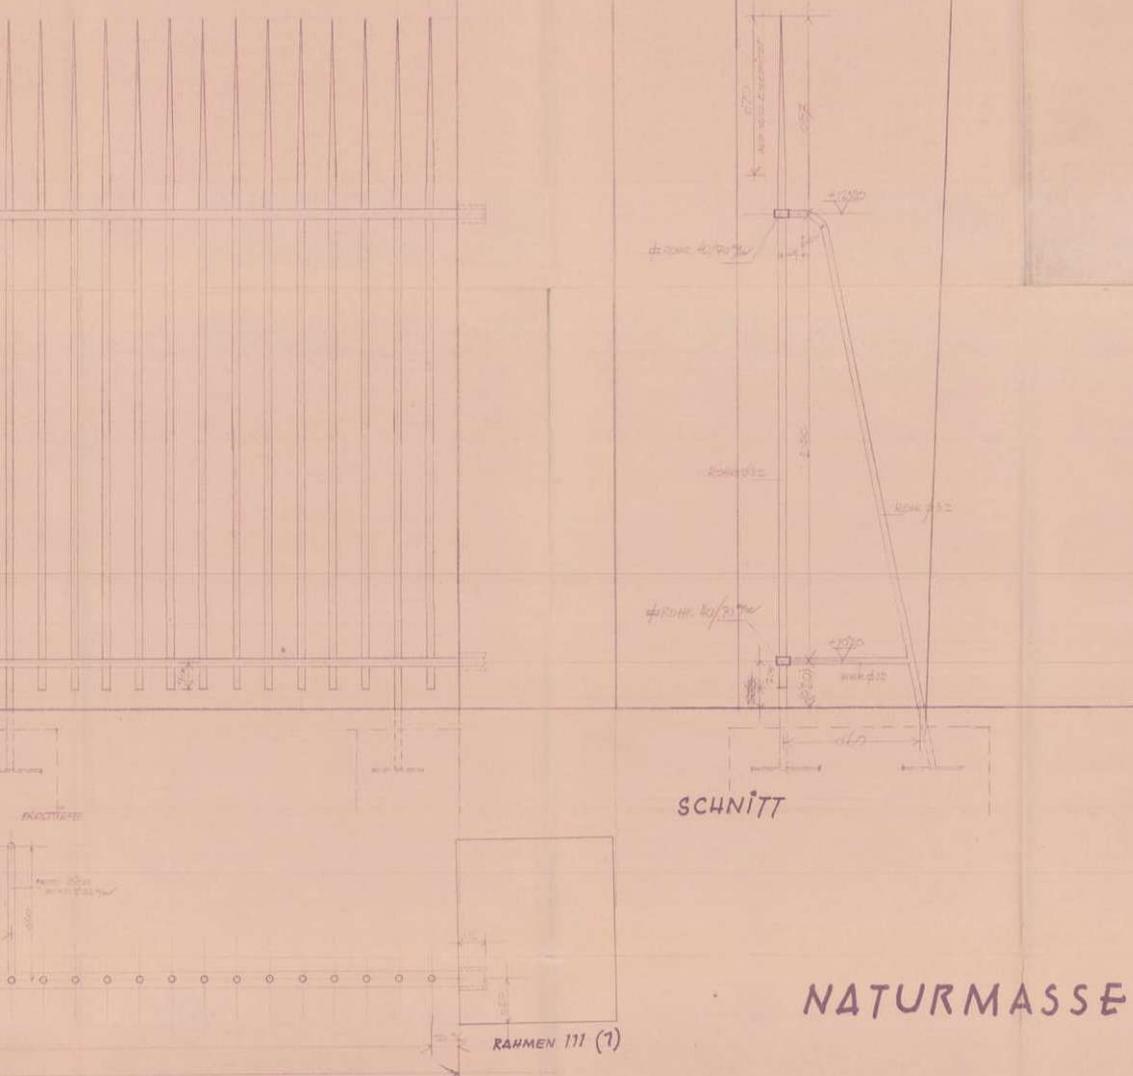

NATURMASSE NEHMEN!

Planverfasser:
Arch. Prof. Theodor SCHÖLL

23.11/57.

DAS WIENER ERNST HAPPEL STADION


KAPITEL 2_Buch 3 | ARCHIVMATERIAL INKL. QUELLEN UND BEZÜGE



Variante XIII; Blatt NR. 2/p

ERGÄNZT AM 16. IX. 57.
Eintragung Pos. NR. Einfriedung

Pos. NR. Einfriedung endgültig
24. IX. 1957.

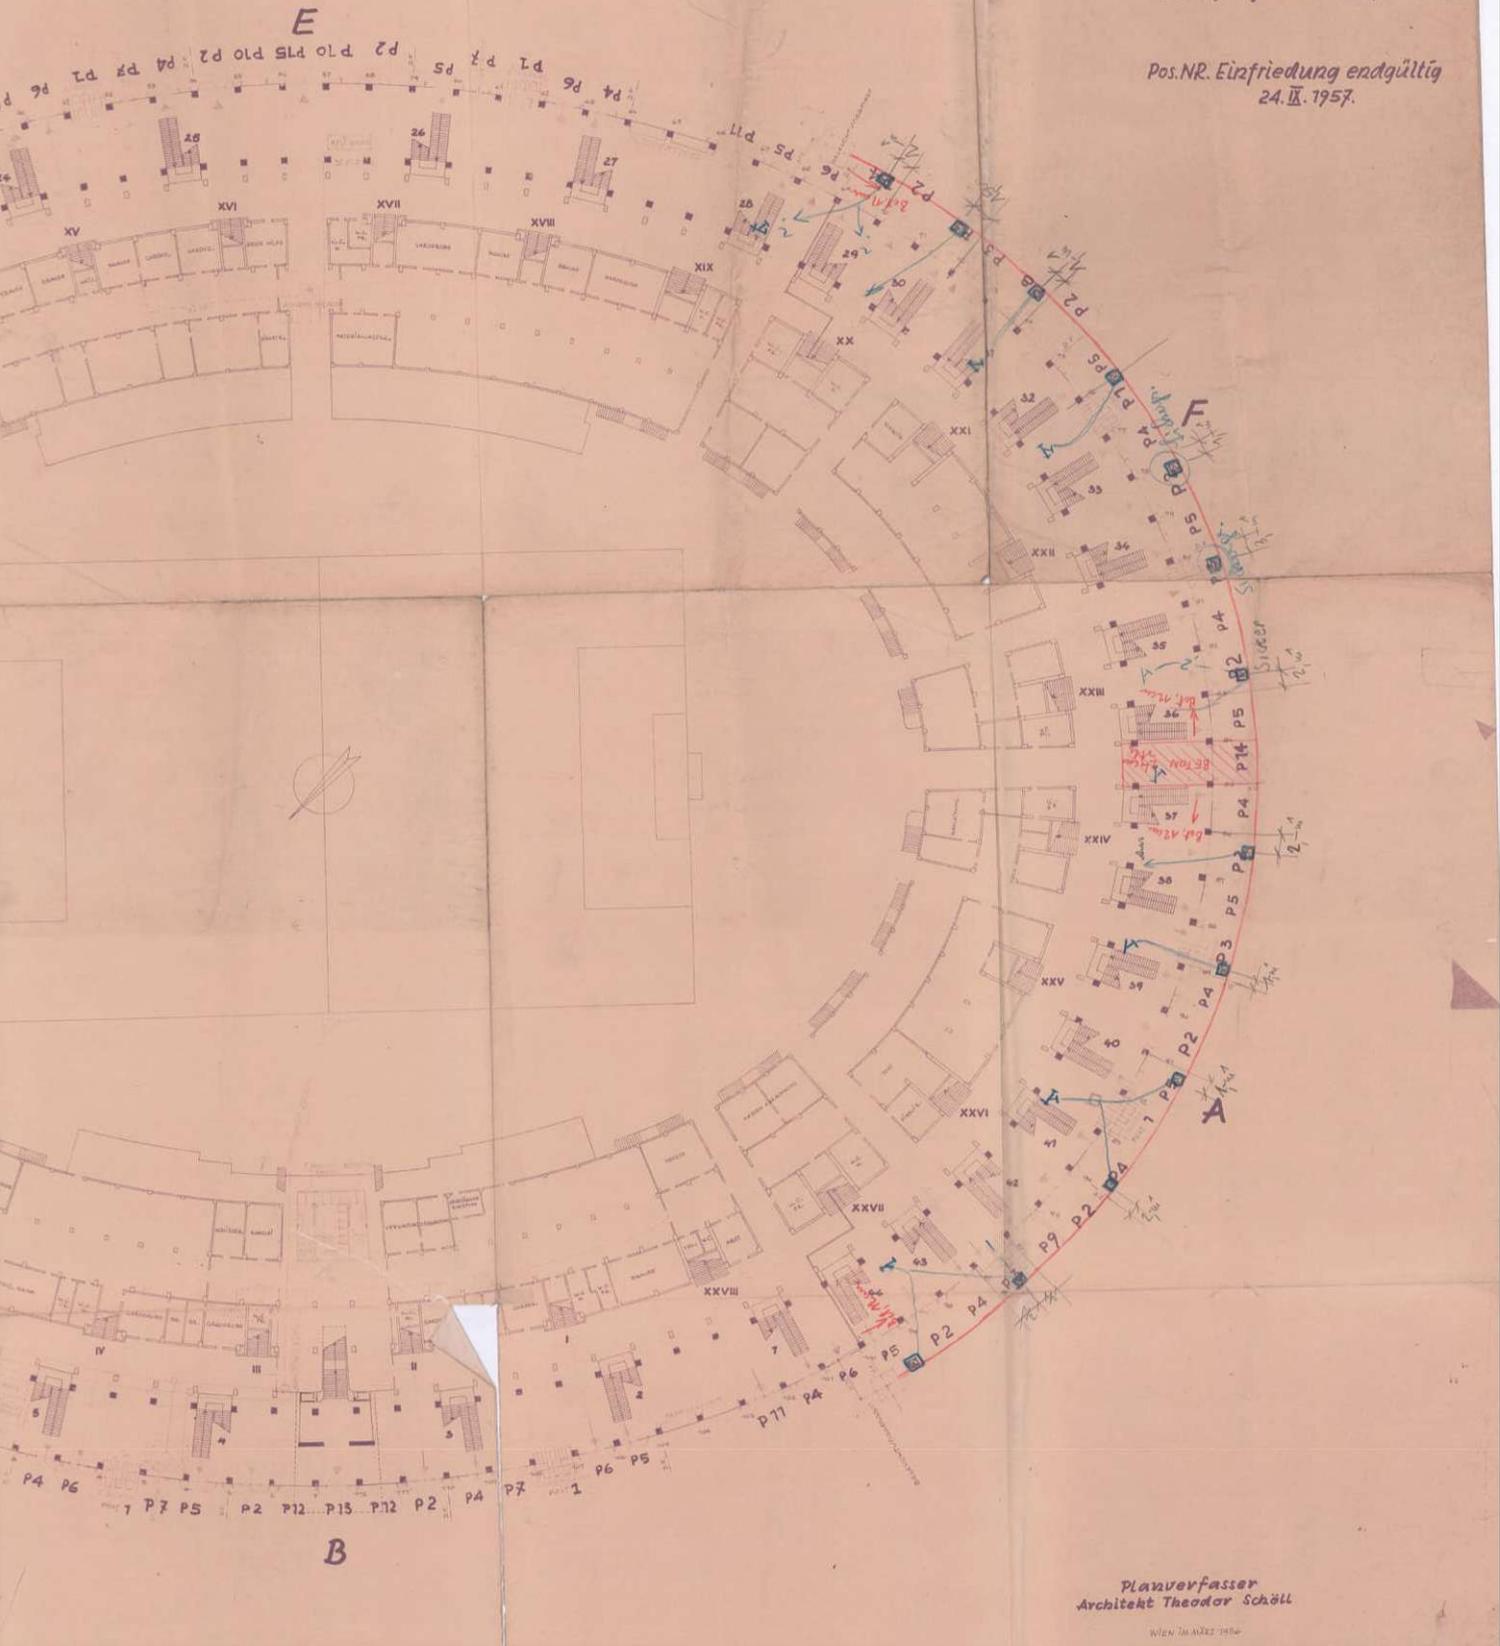


Planverfasser
Architekt Theodor Schöll

WIEN IM APRIL 1956

DAS WIENER ERNST HAPPEL STADION


KAPITEL 2_Buch 3 | ARCHIVMATERIAL INKL. QUELLEN UND BEZÜGE

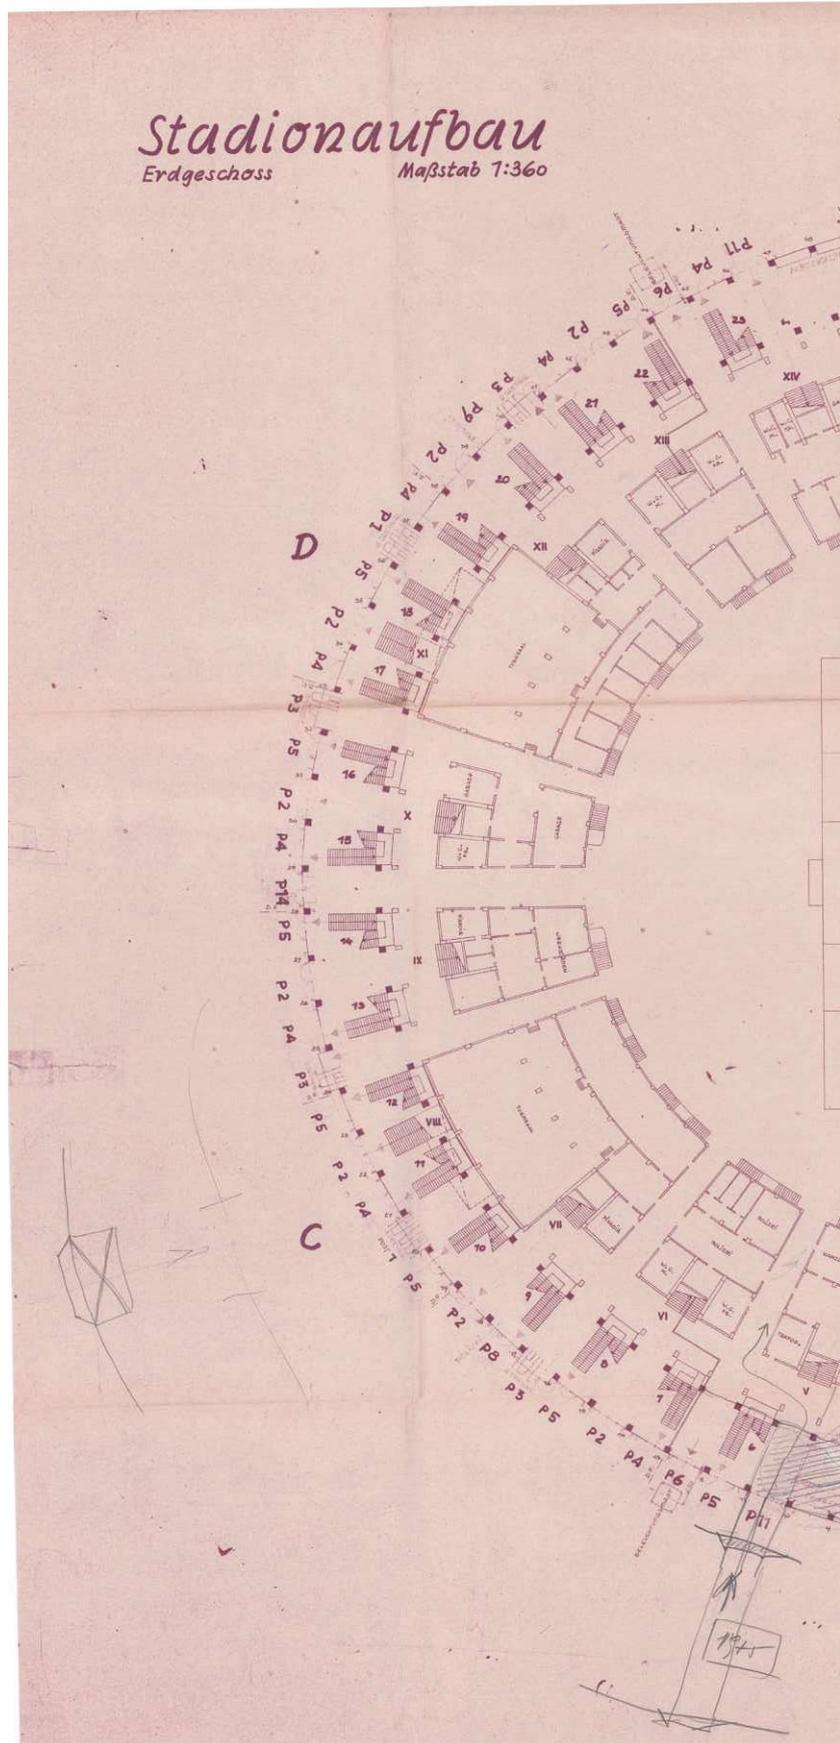

Variante XIII, Blatt NR. 2/P


ERGÄNZT AM 16. II. 57.
Eintragung Pos. NR. Einfriedung

Pos. NR. Einfriedung endgültig
24. II. 1957.

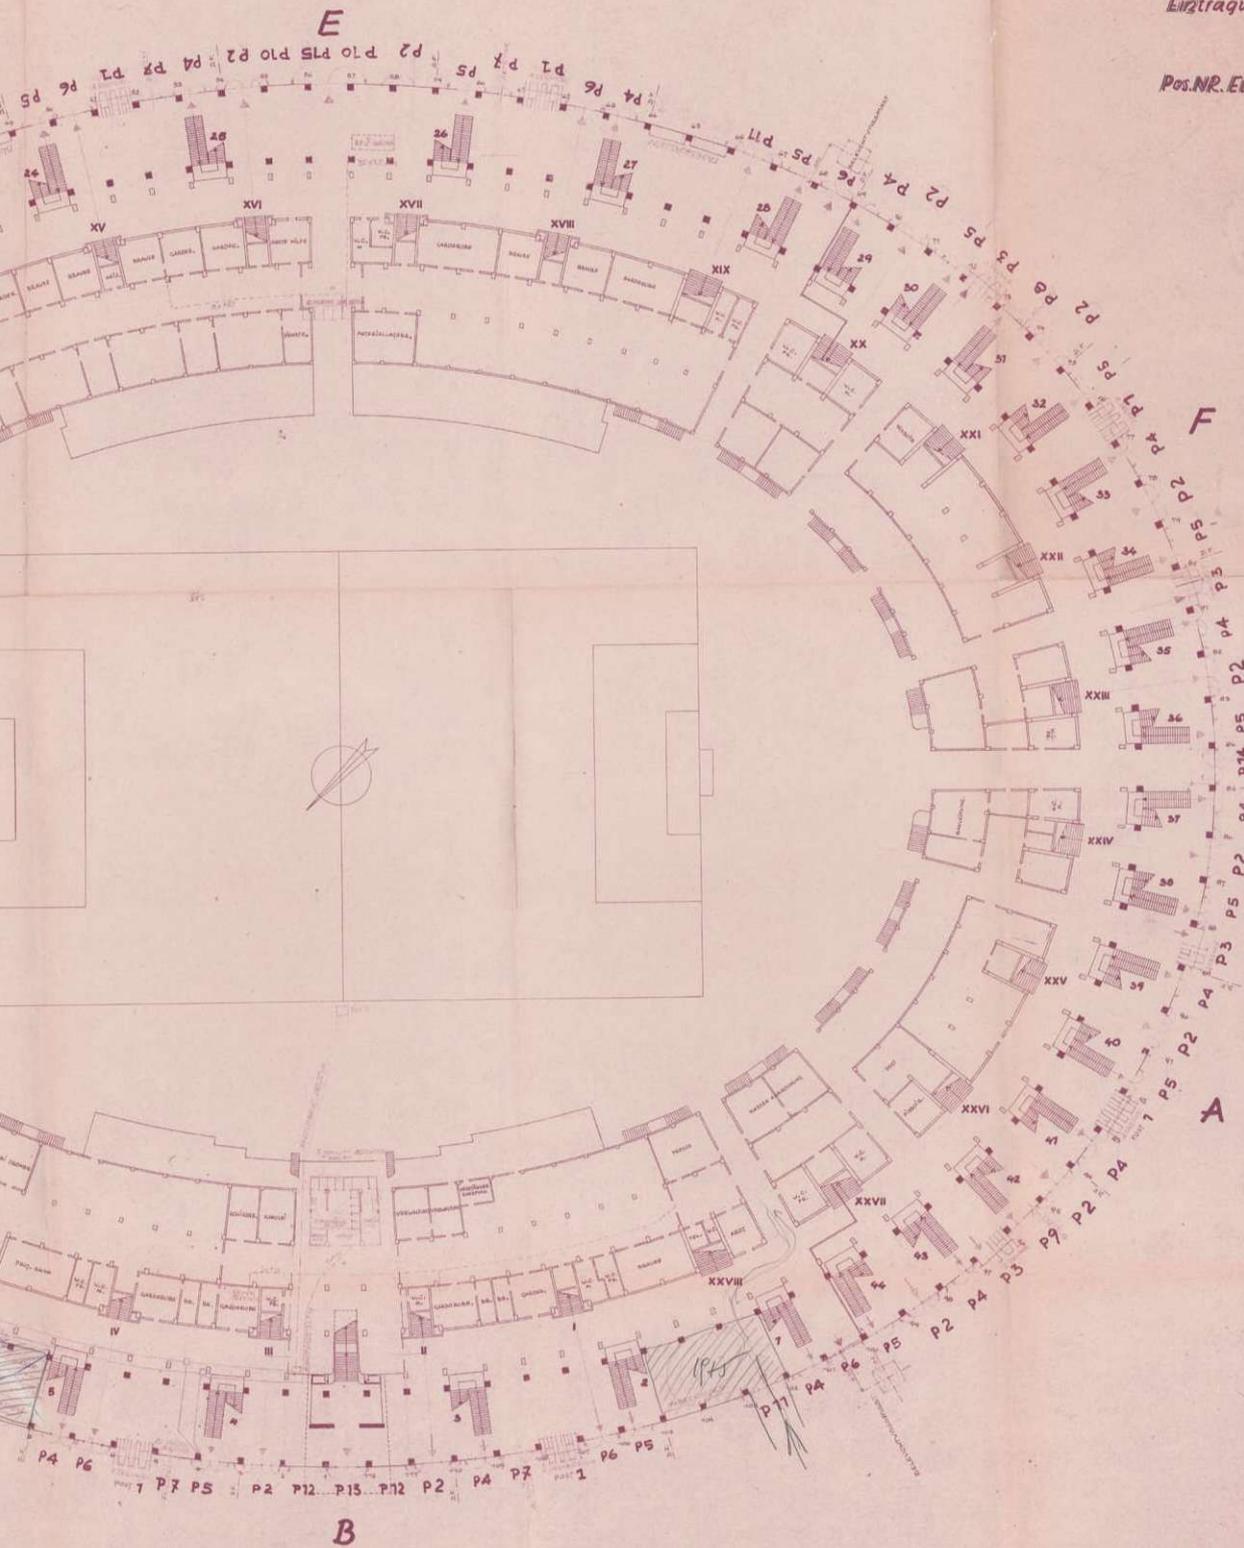

Planverfasser
Architekt Theodor Schüll

Wien im März 1956





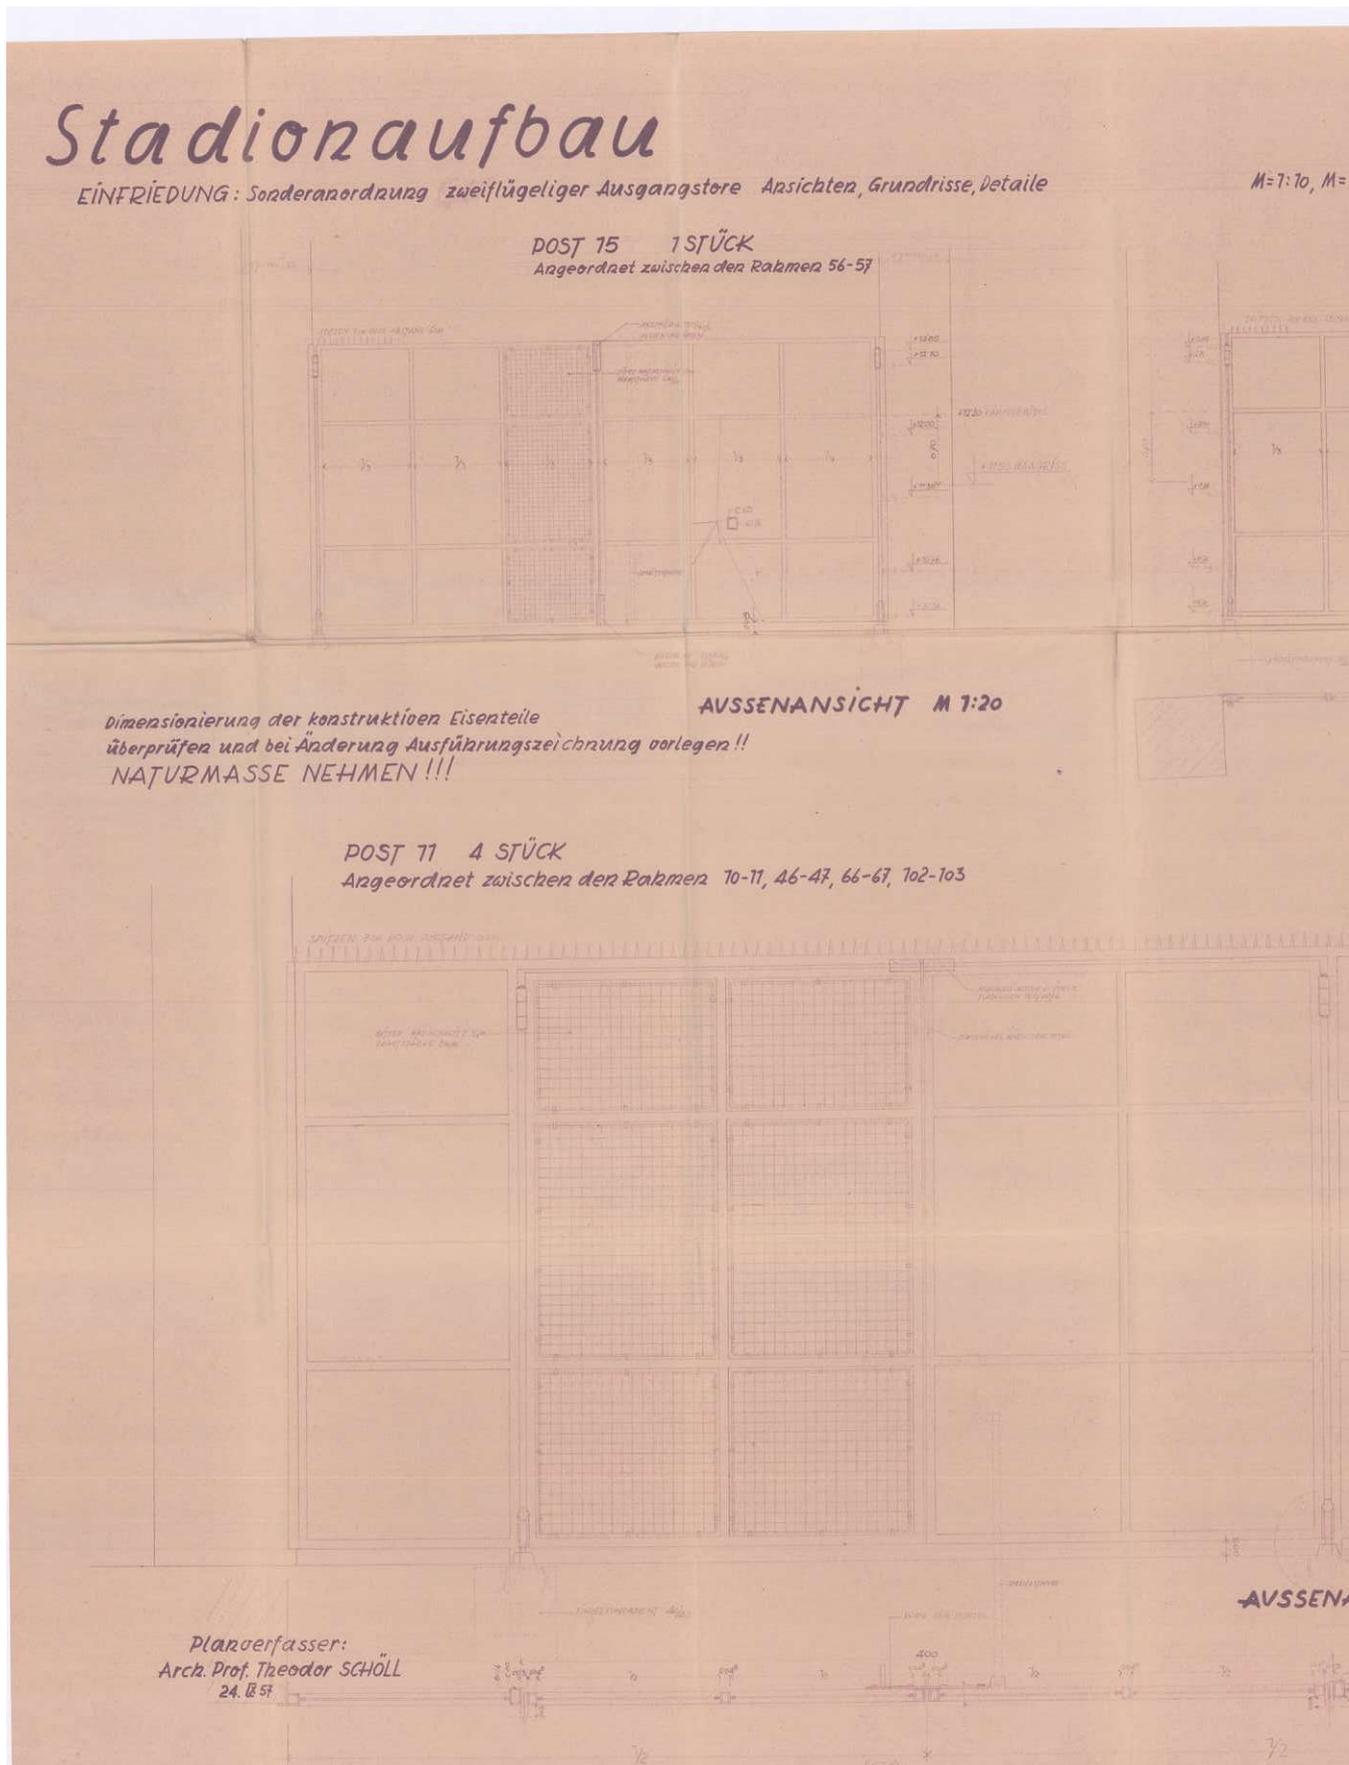


1:20, M 1:1

POST 74 2 STÜCK
Angeordnet zwischen den Rahmen 28-29, 34-35

BL. NR. 109

Station-ur/wm.
Ansichten, Grundrisse, Details

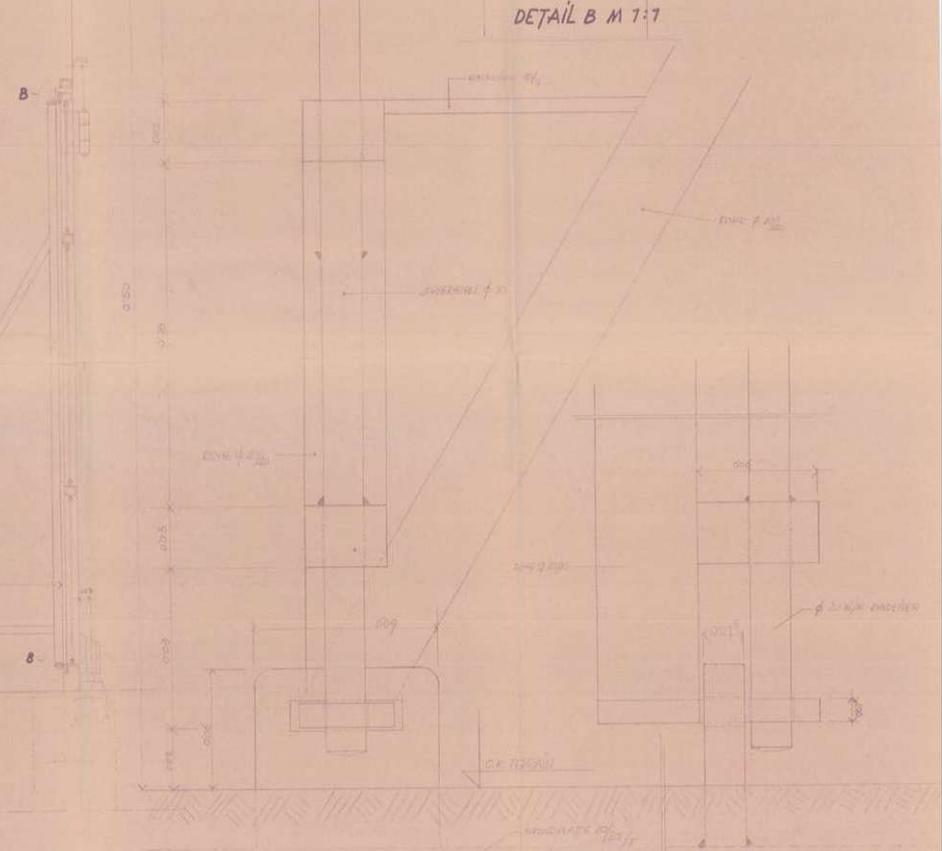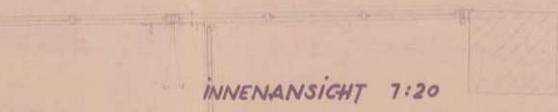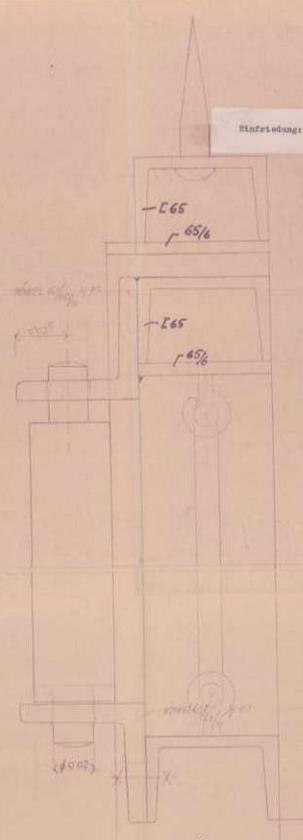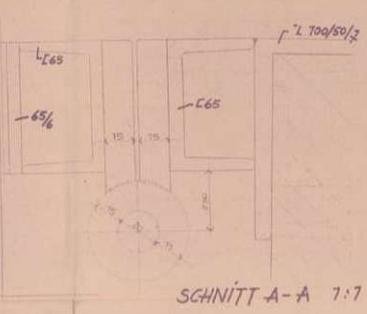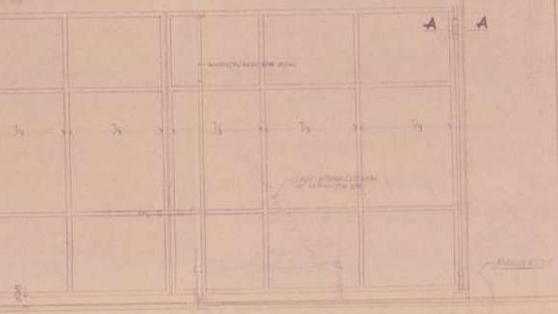


Stadionaufbau


Detailplan als Ergänzung zu Bl. NR. 105, 106, 107, 108, 109

M=1:1, M=1:10,

Detail Schubriegel Einfriedungstore, gilt für Post.NR. 2, 3, 4, 5, 6, 8, 9 bei Post 11 Länge SCHUBRIEGEL 125m - 140m siehe Detail.
Detail Schliessreiber Einfriedungstore, gilt für Post NR. 3, 4, 5, 6, 8, 9, 11 Post 2 analog ausführen

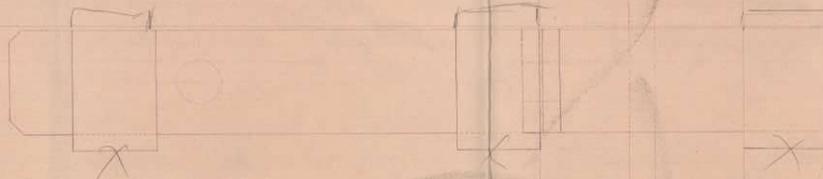

ANSICHT SCHLISSREIBER

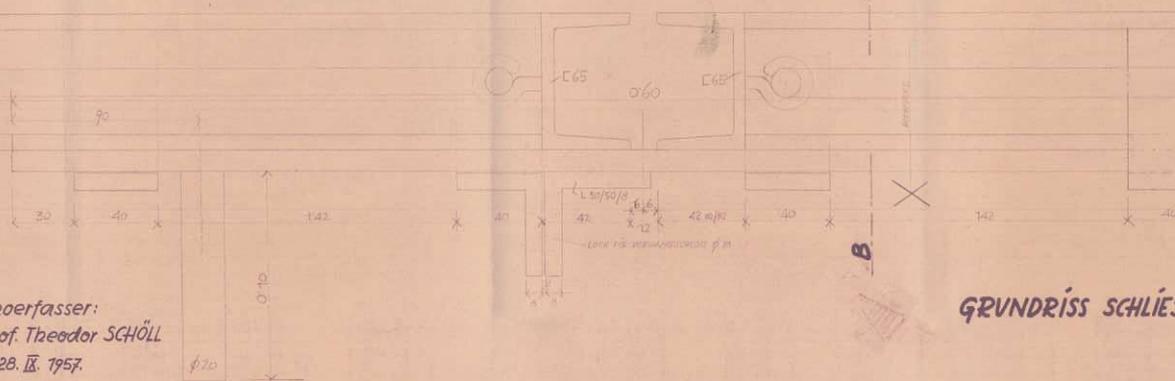

GRUNDRISS SCHLIESSREIBER

Planoerfasser:
Arch. Prof. Theodor SCHÖLL
28. IX. 1957.

BL. NR. 712

Stadion-Anfohm.
Detailplan als Ergänzung zu Bl. Nr. 105, 106, 107, 108, 109
Einfriedungstür: Detail, Schübriegel, Schließeisen.

ANSICHT SCHÜBRIEGEL Post. NR. 11 1:1

ÜBER M 1:1

SCHNITT B-B 1:1

SSREIBER M 1:1


SCHNITT A-A 1:1

SEITENANSICHT SCHÜBRIEGEL 1:1

ANSICHT SCHNITT A-A 1:1

DAS WIENER ERNST HAPPEL STADION


KAPITEL 2_Buch 3 | ARCHIVMATERIAL INKL. QUELLEN UND BEZÜGE

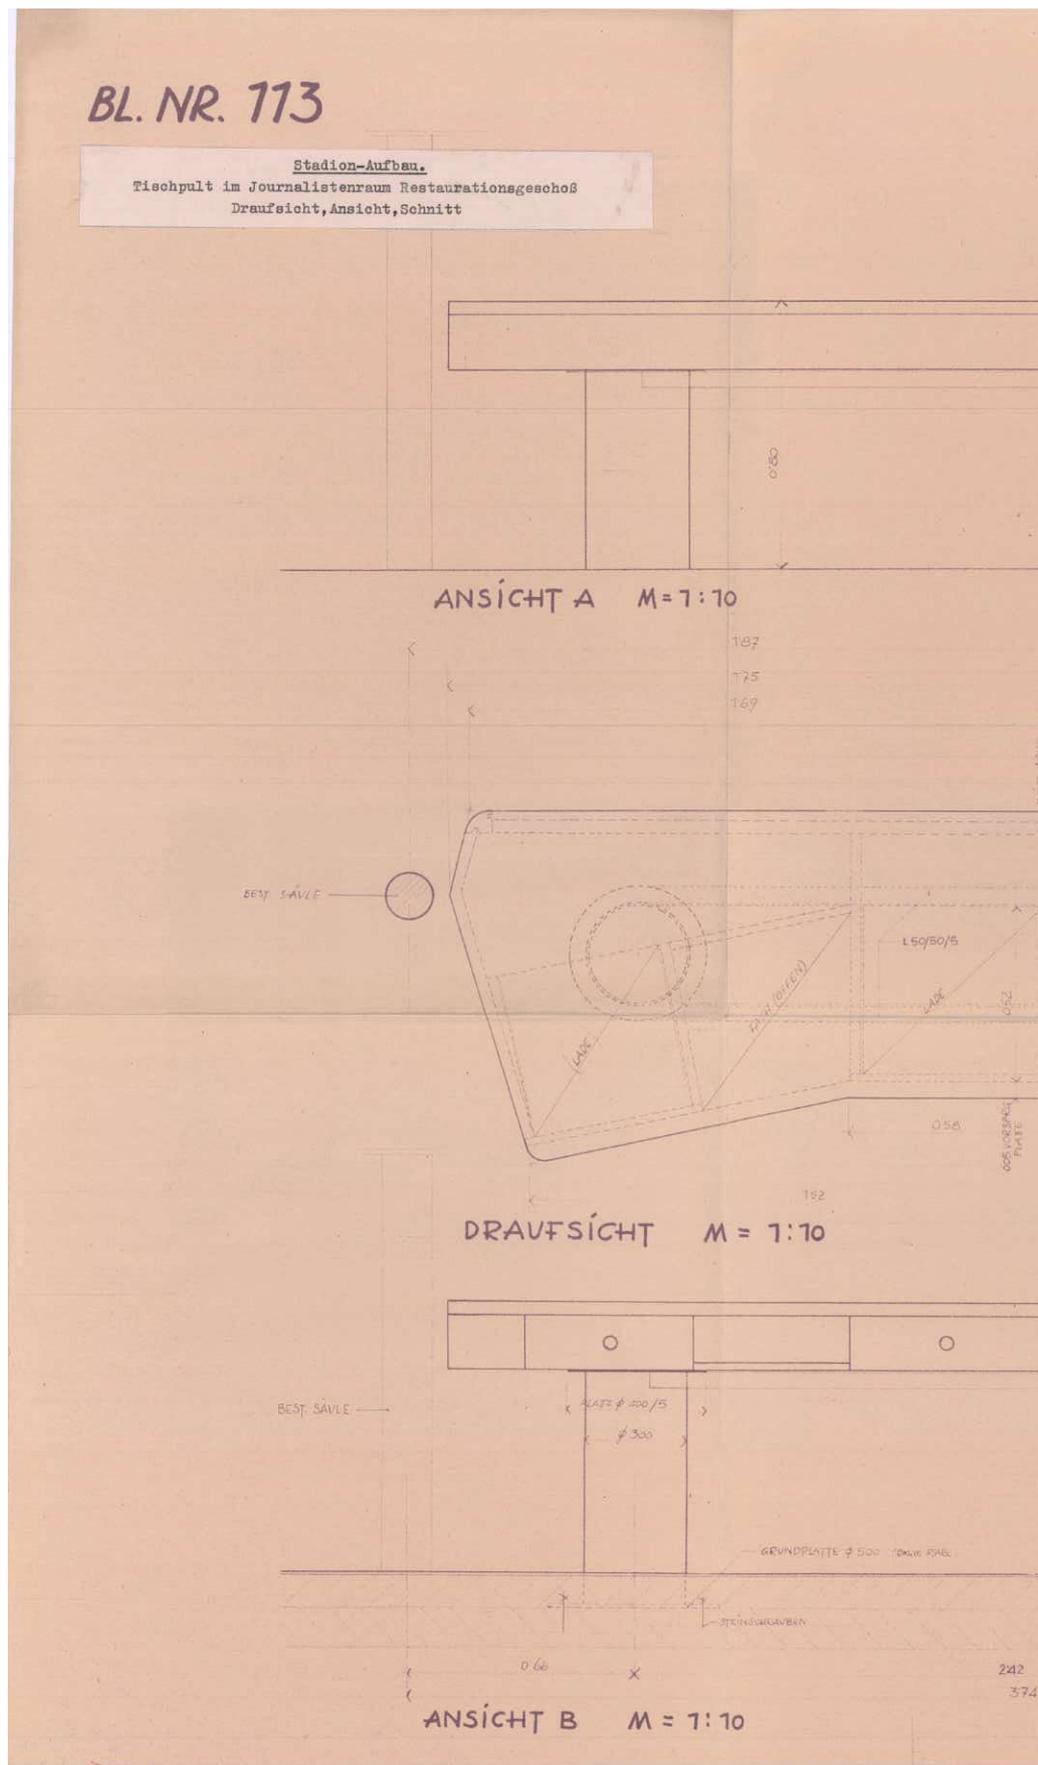

Stadienaufbau

Tischpult im Journalistenraum Restaurationsgesch.
Draufsicht, Ansicht, Schnitt


M = 7:70

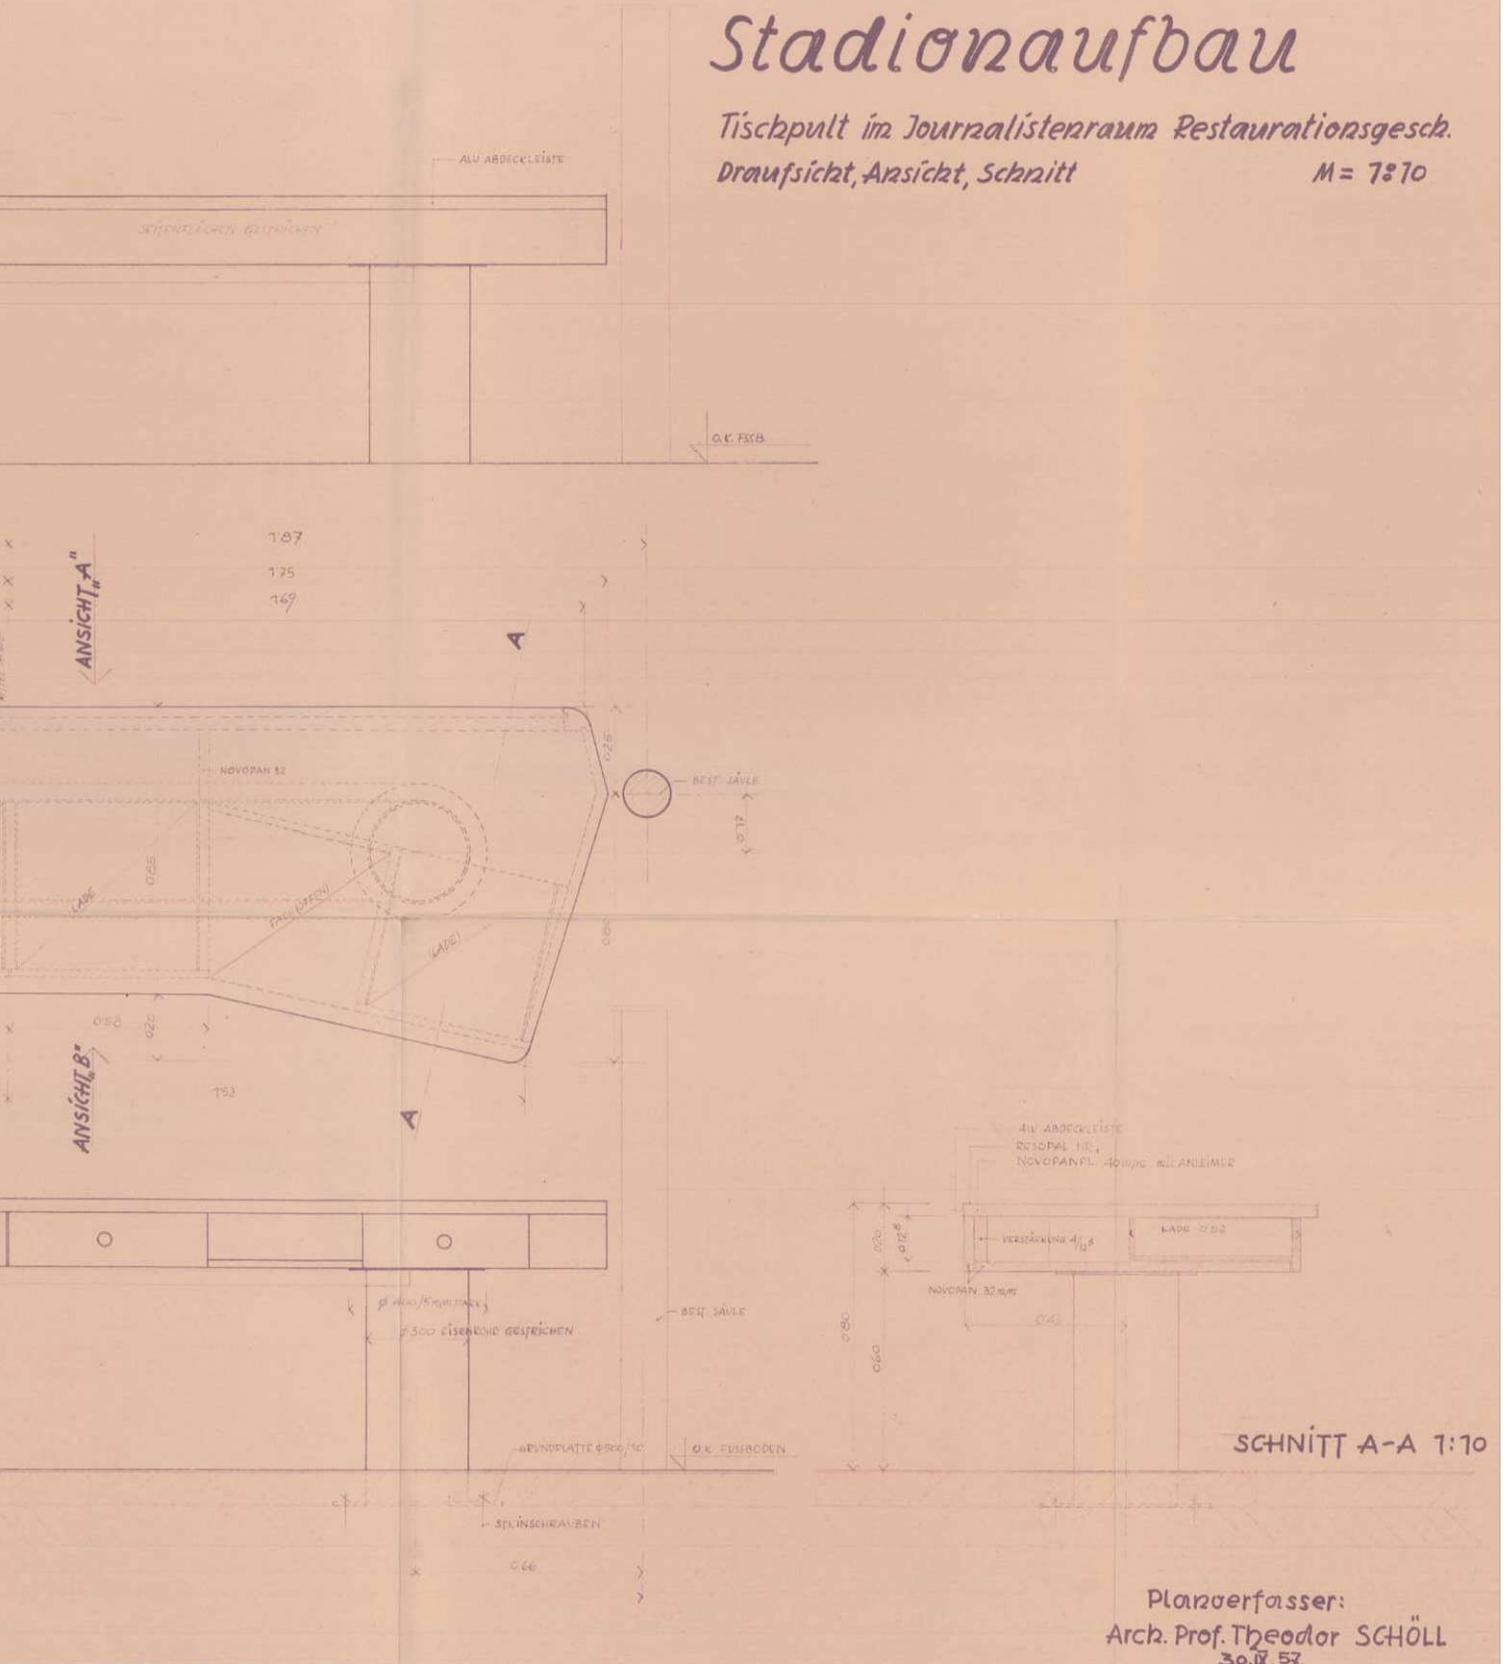



Planverfasser:
Arch. Prof. Theodor SCHÖLL
30.12.57.

BLATT NR. 174

Anordnung und Details der Schloßererschichte und
daran Abdeckung.

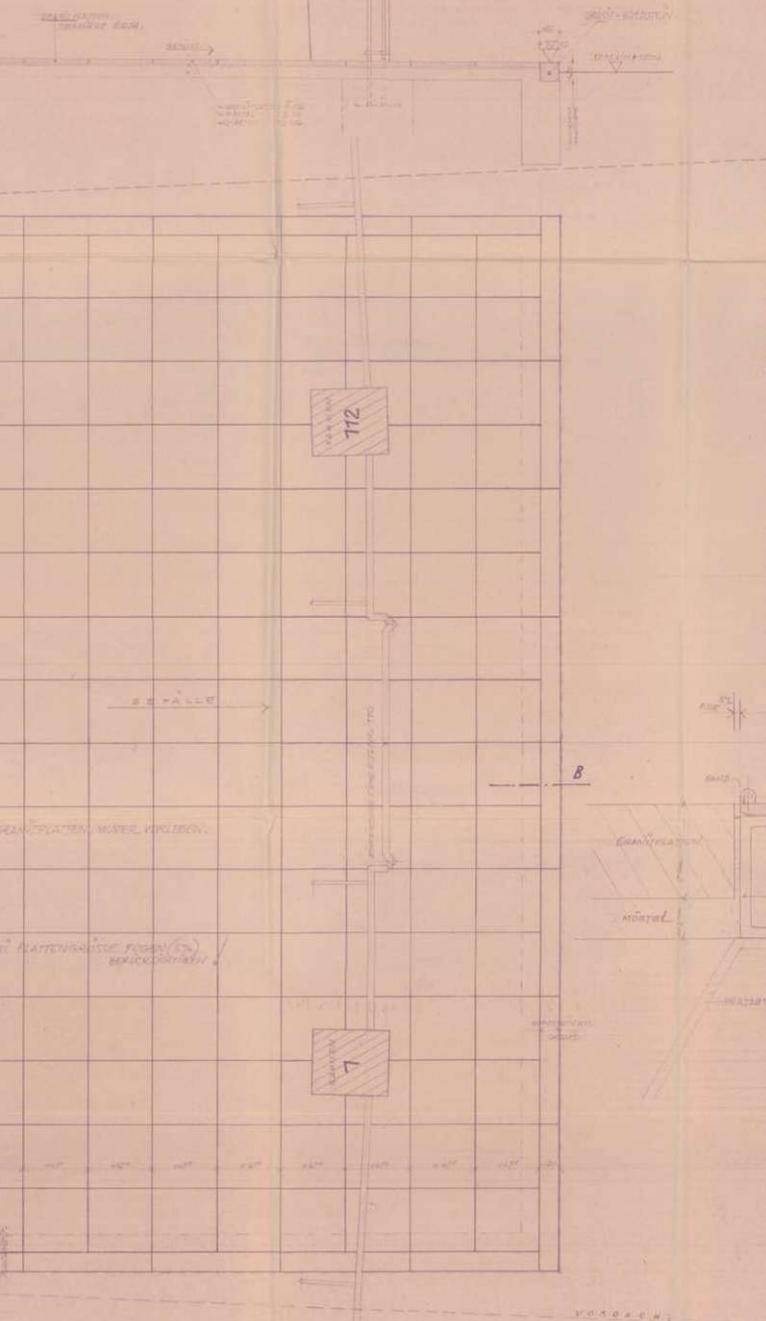

DETAILE SCHACHTABDECKUNG MIT
BRONZEPLATTE.
GRUNDRISS + SCHNITTE M=1:10

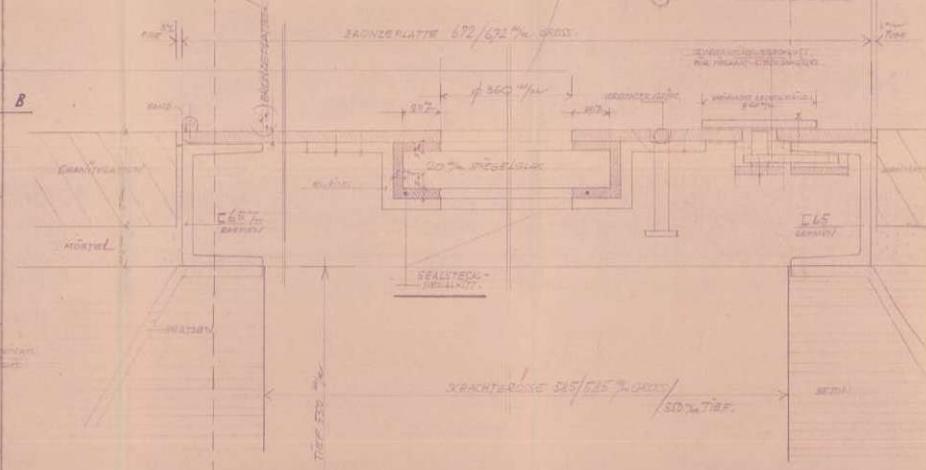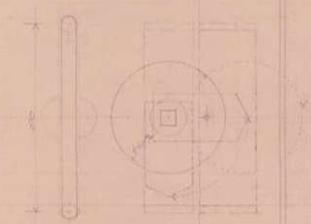


NATURMASSE NEHMEN!

Planverfasser:
Arch. Prof. Theodor SCHÖLL
30.12/07



DAS WIENER ERNST HAPPEL STADION

KAPITEL 2_Buch 3 | ARCHIVMATERIAL INKL. QUELLEN UND BEZÜGE

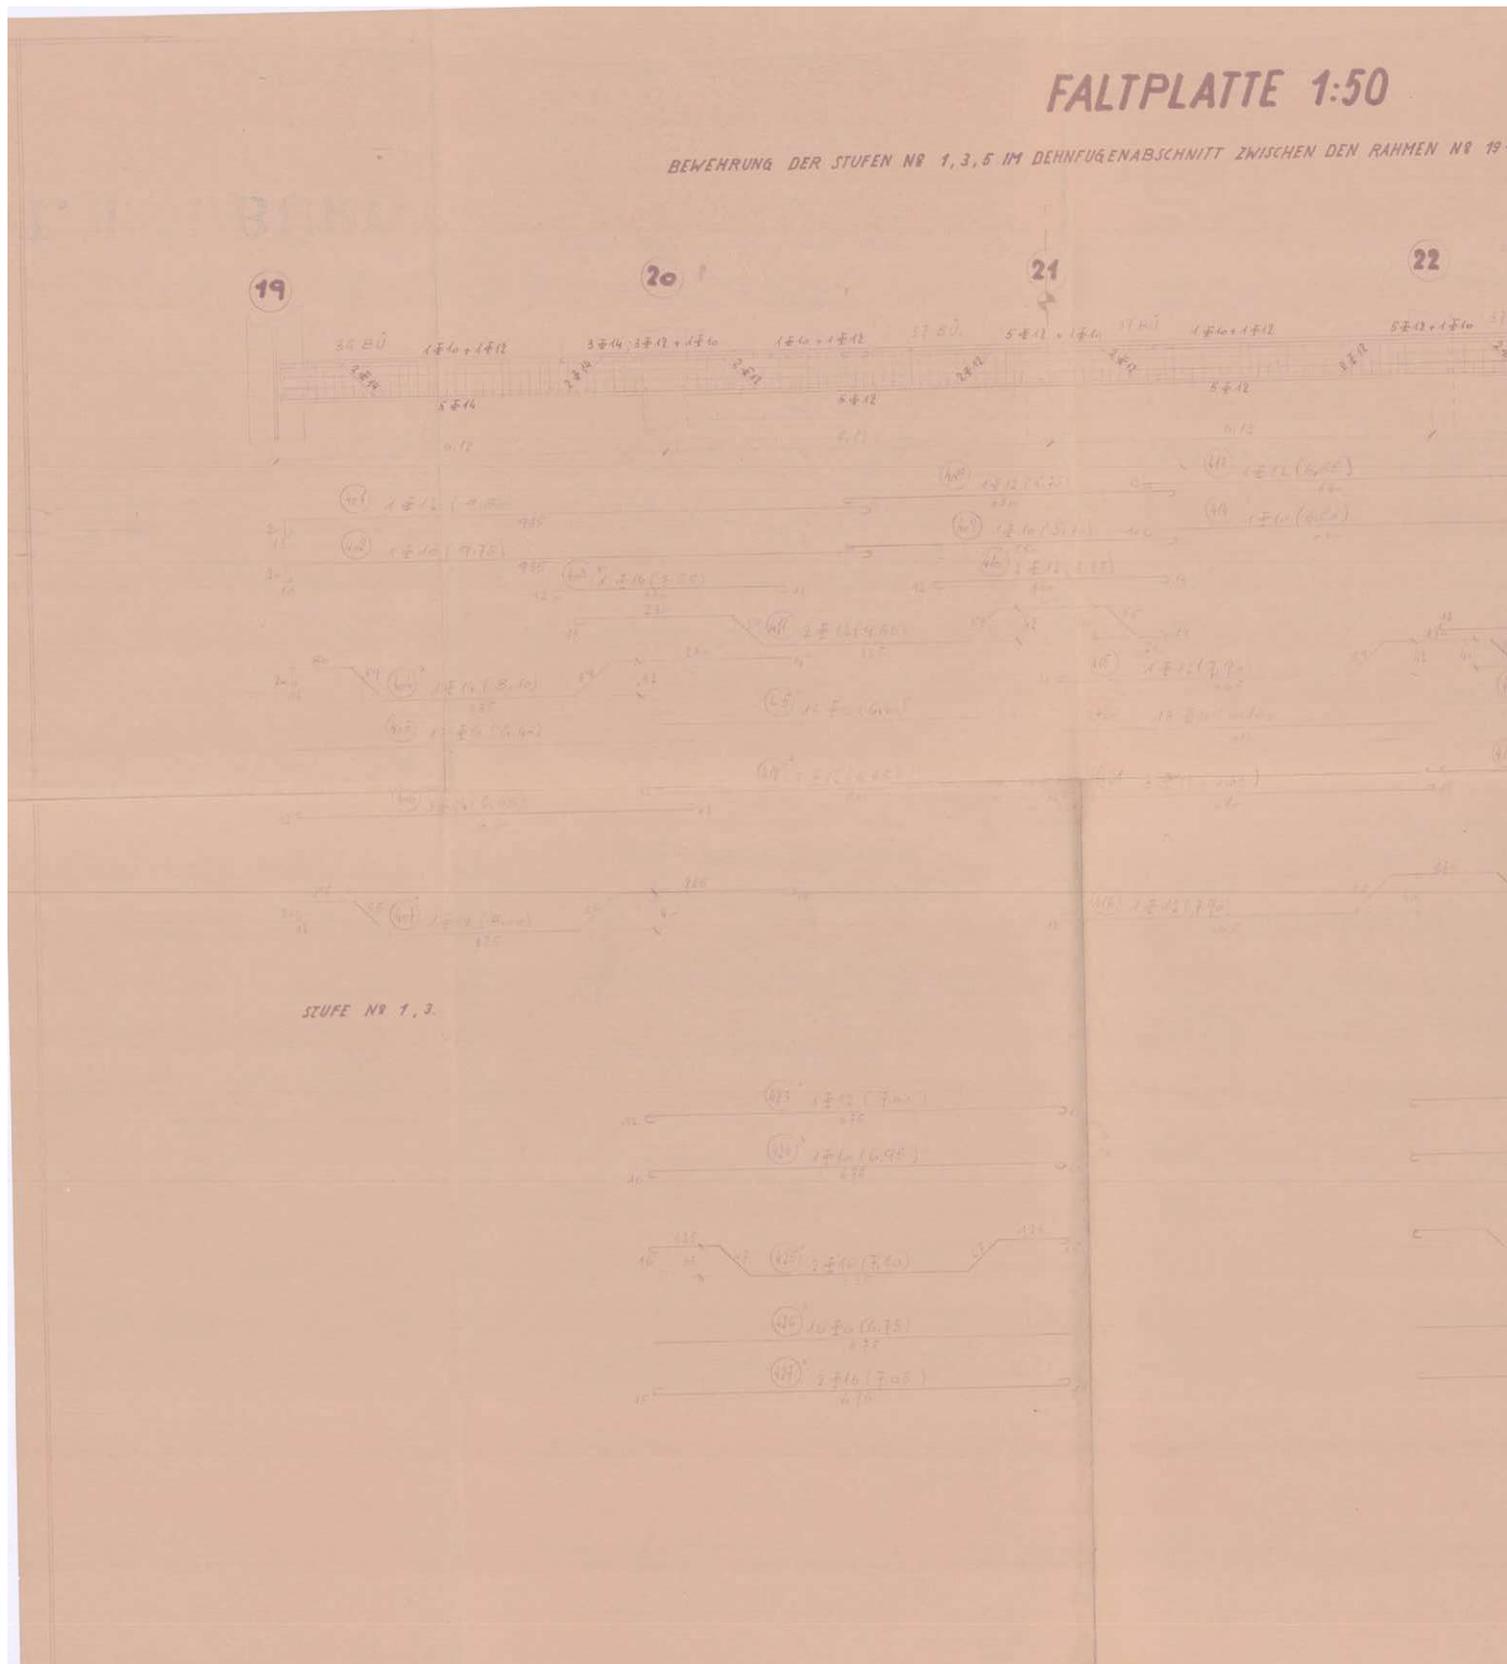

SCHNITT A-A 1:25

SCHNITT B-B 1:25

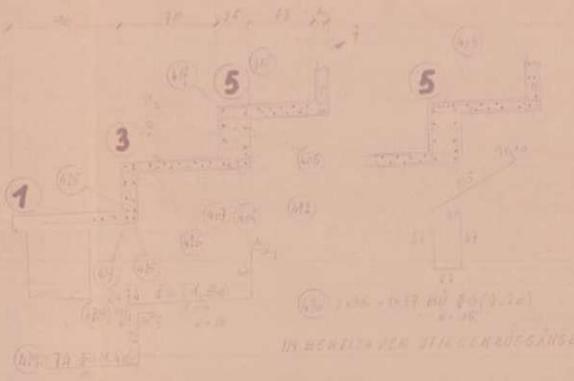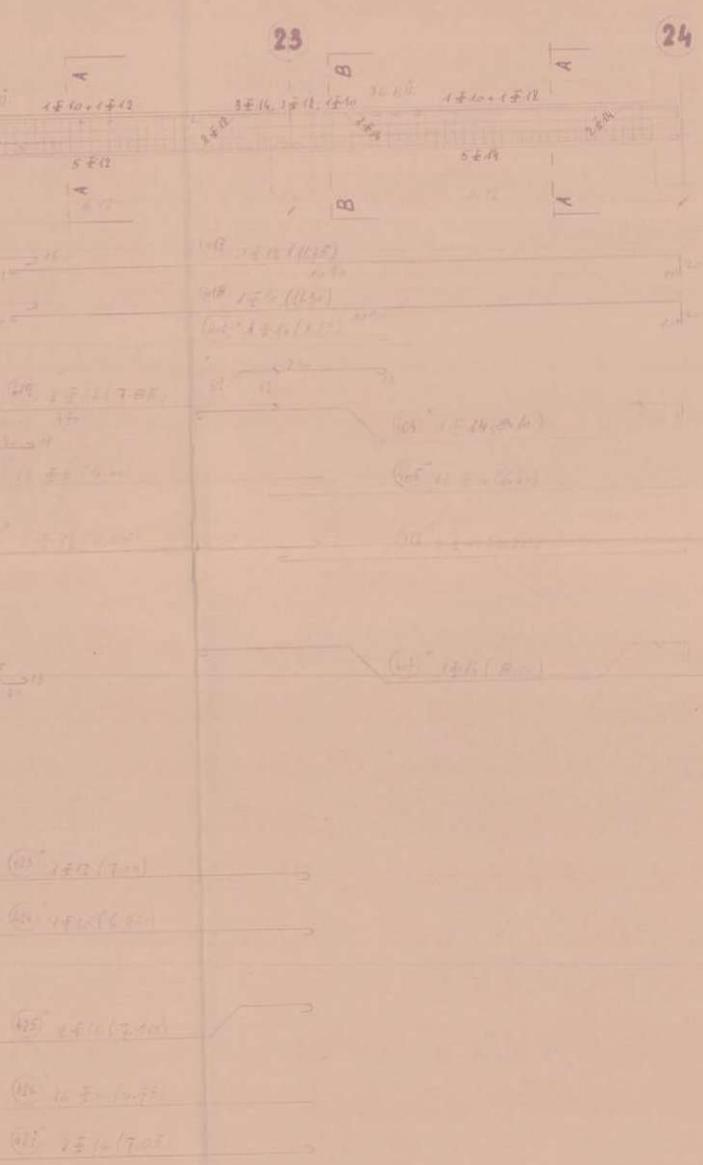

STAHLLISTE TORSTAHL 40:

NO.	BEWEHRUNG	STÄHLE	STÄHLE	STÄHLE	STÄHLE	STÄHLE	STÄHLE
1							
2							
BETON: STÄDT. BAUBÜRO

BEWEHRUNG GILT AUCH FÜR DIE FALT-
PLATTE ZWISCHEN DEN RAMMEN N° 75-80
IM SEKTOR F ZWISCHEN N° 94-89 IM SEK-
TOR A u. N° 34-33 IM SEKTOR D

1:50


STADIONZUBAU

FALTPLATTE
19 - 24
BEWEHRUNGSPLAN

986/96 A



DAS WIENER ERNST HAPPEL STADION

KAPITEL 2_Buch 3 | ARCHIVMATERIAL INKL. QUELLEN UND BEZÜGE

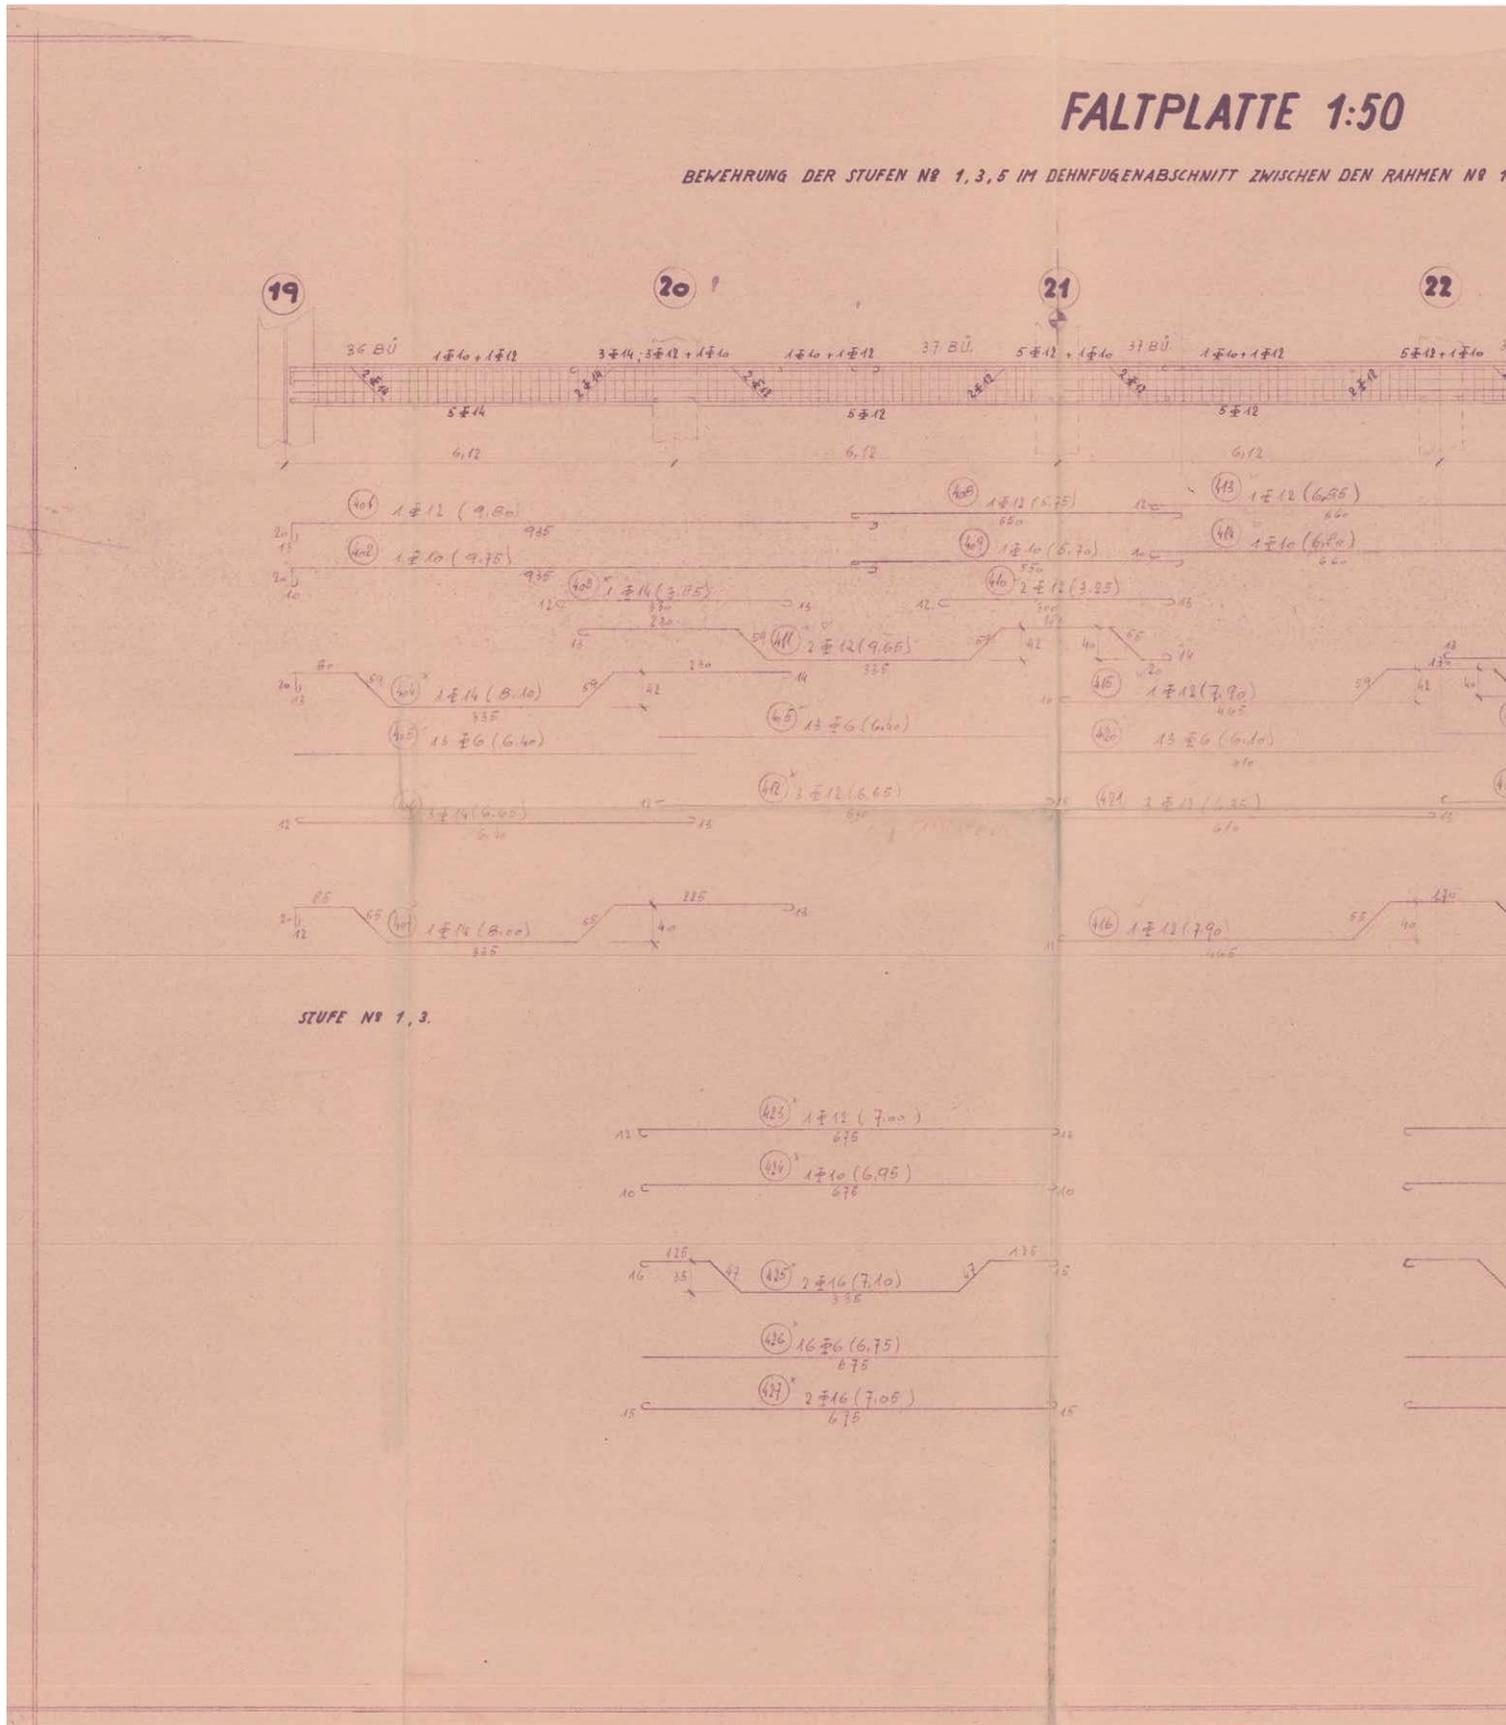

SCHNITT A-A 1:25

SCHNITT B-B 1:25

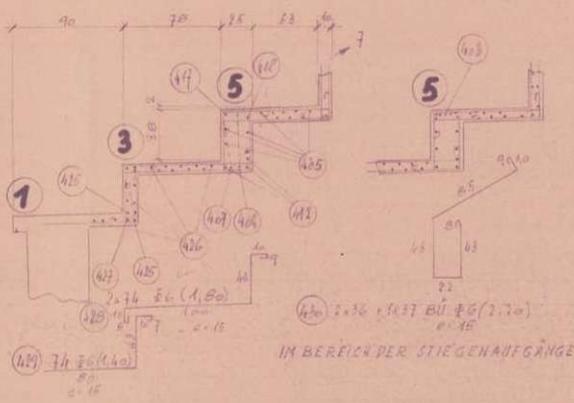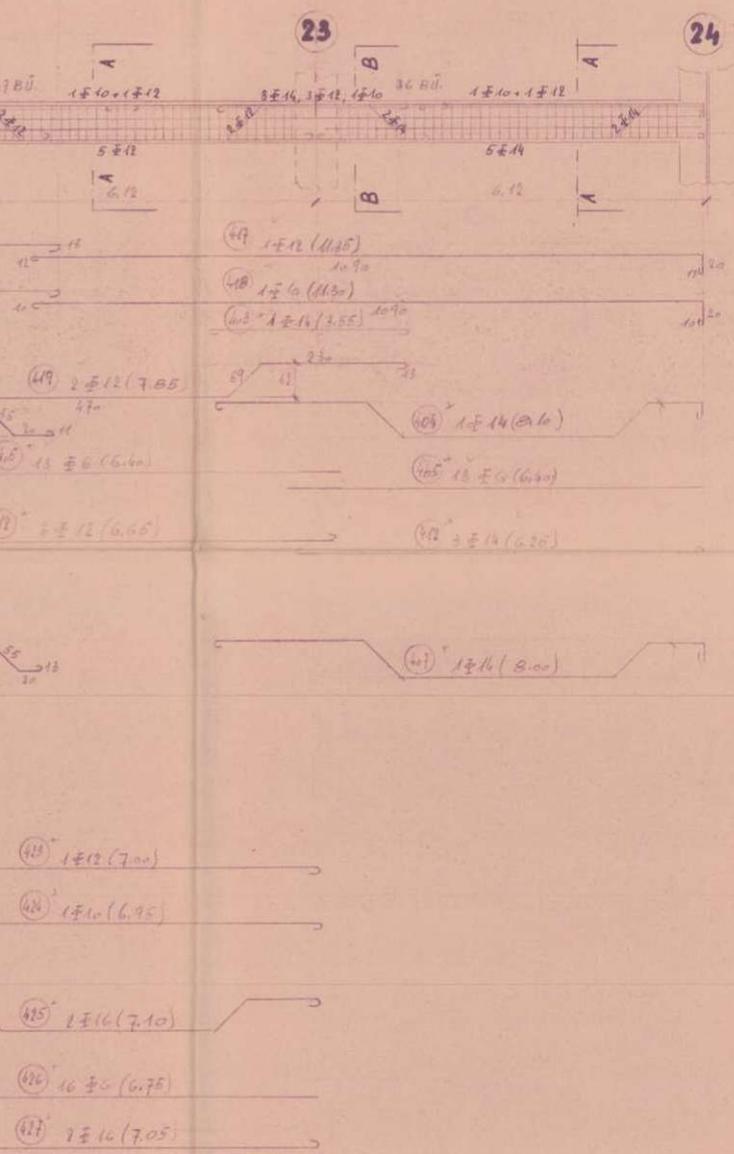


STAHLISTE TORSTAHL 40:

POS	Ø	STÜCK	LANG	Ø6	Ø10	Ø12	Ø14	Ø16

DAS WIENER ERNST HAPPEL STADION

KAPITEL 2_Buch 3 | ARCHIVMATERIAL INKL. QUELLEN UND BEZÜGE

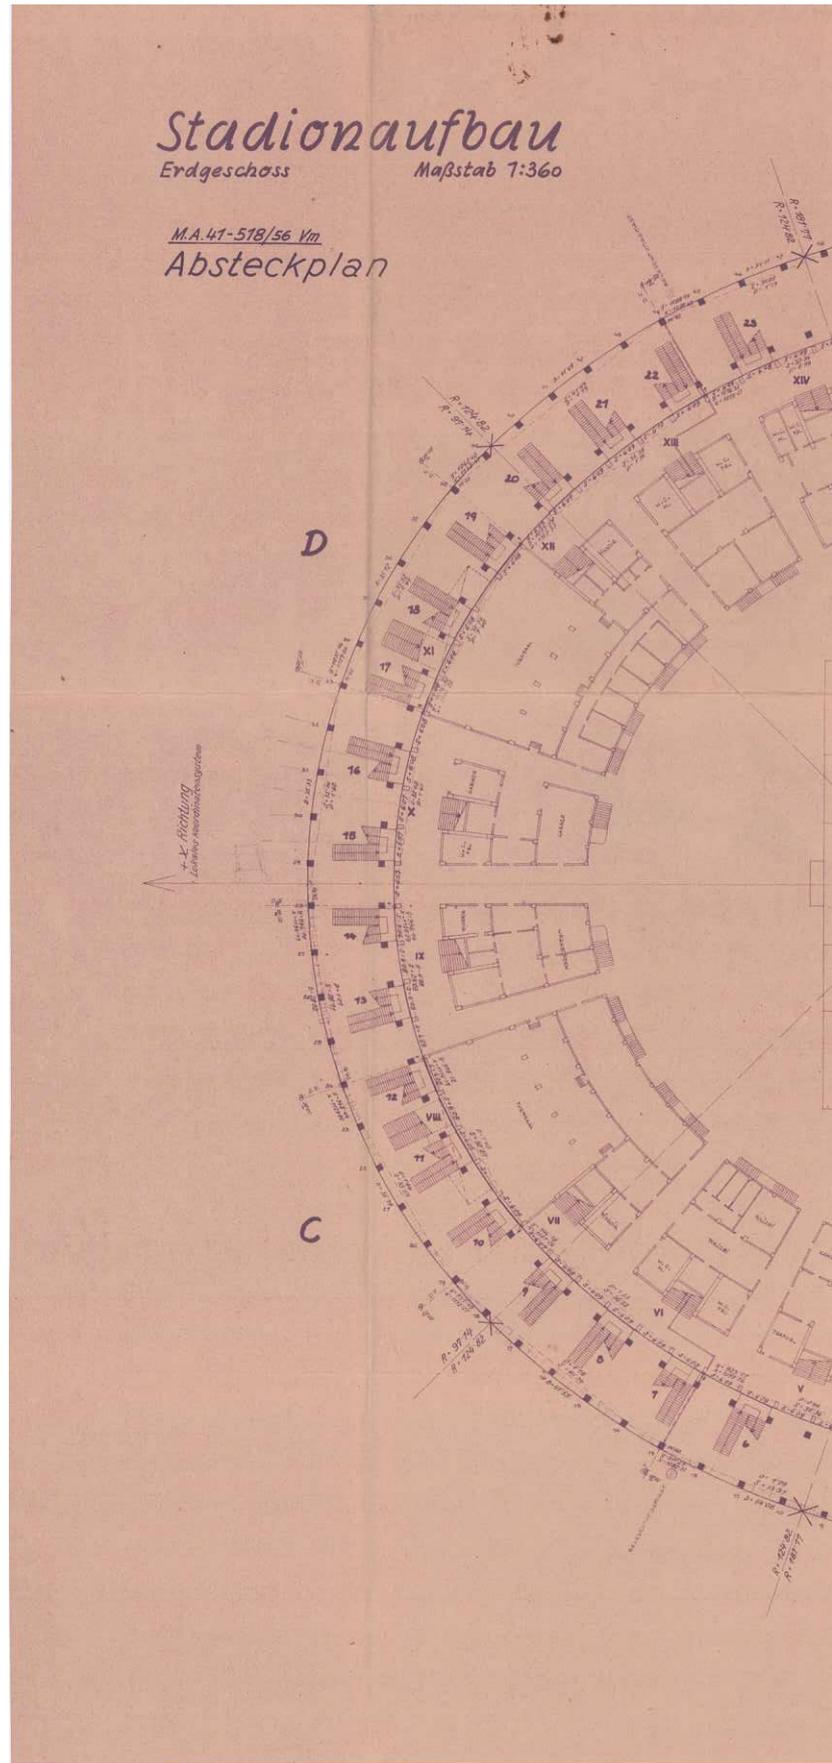


Variante XIII; Blatt NR.2

JAKOB

7

am 2.7.1956


KANZLEI-ORIGINAL

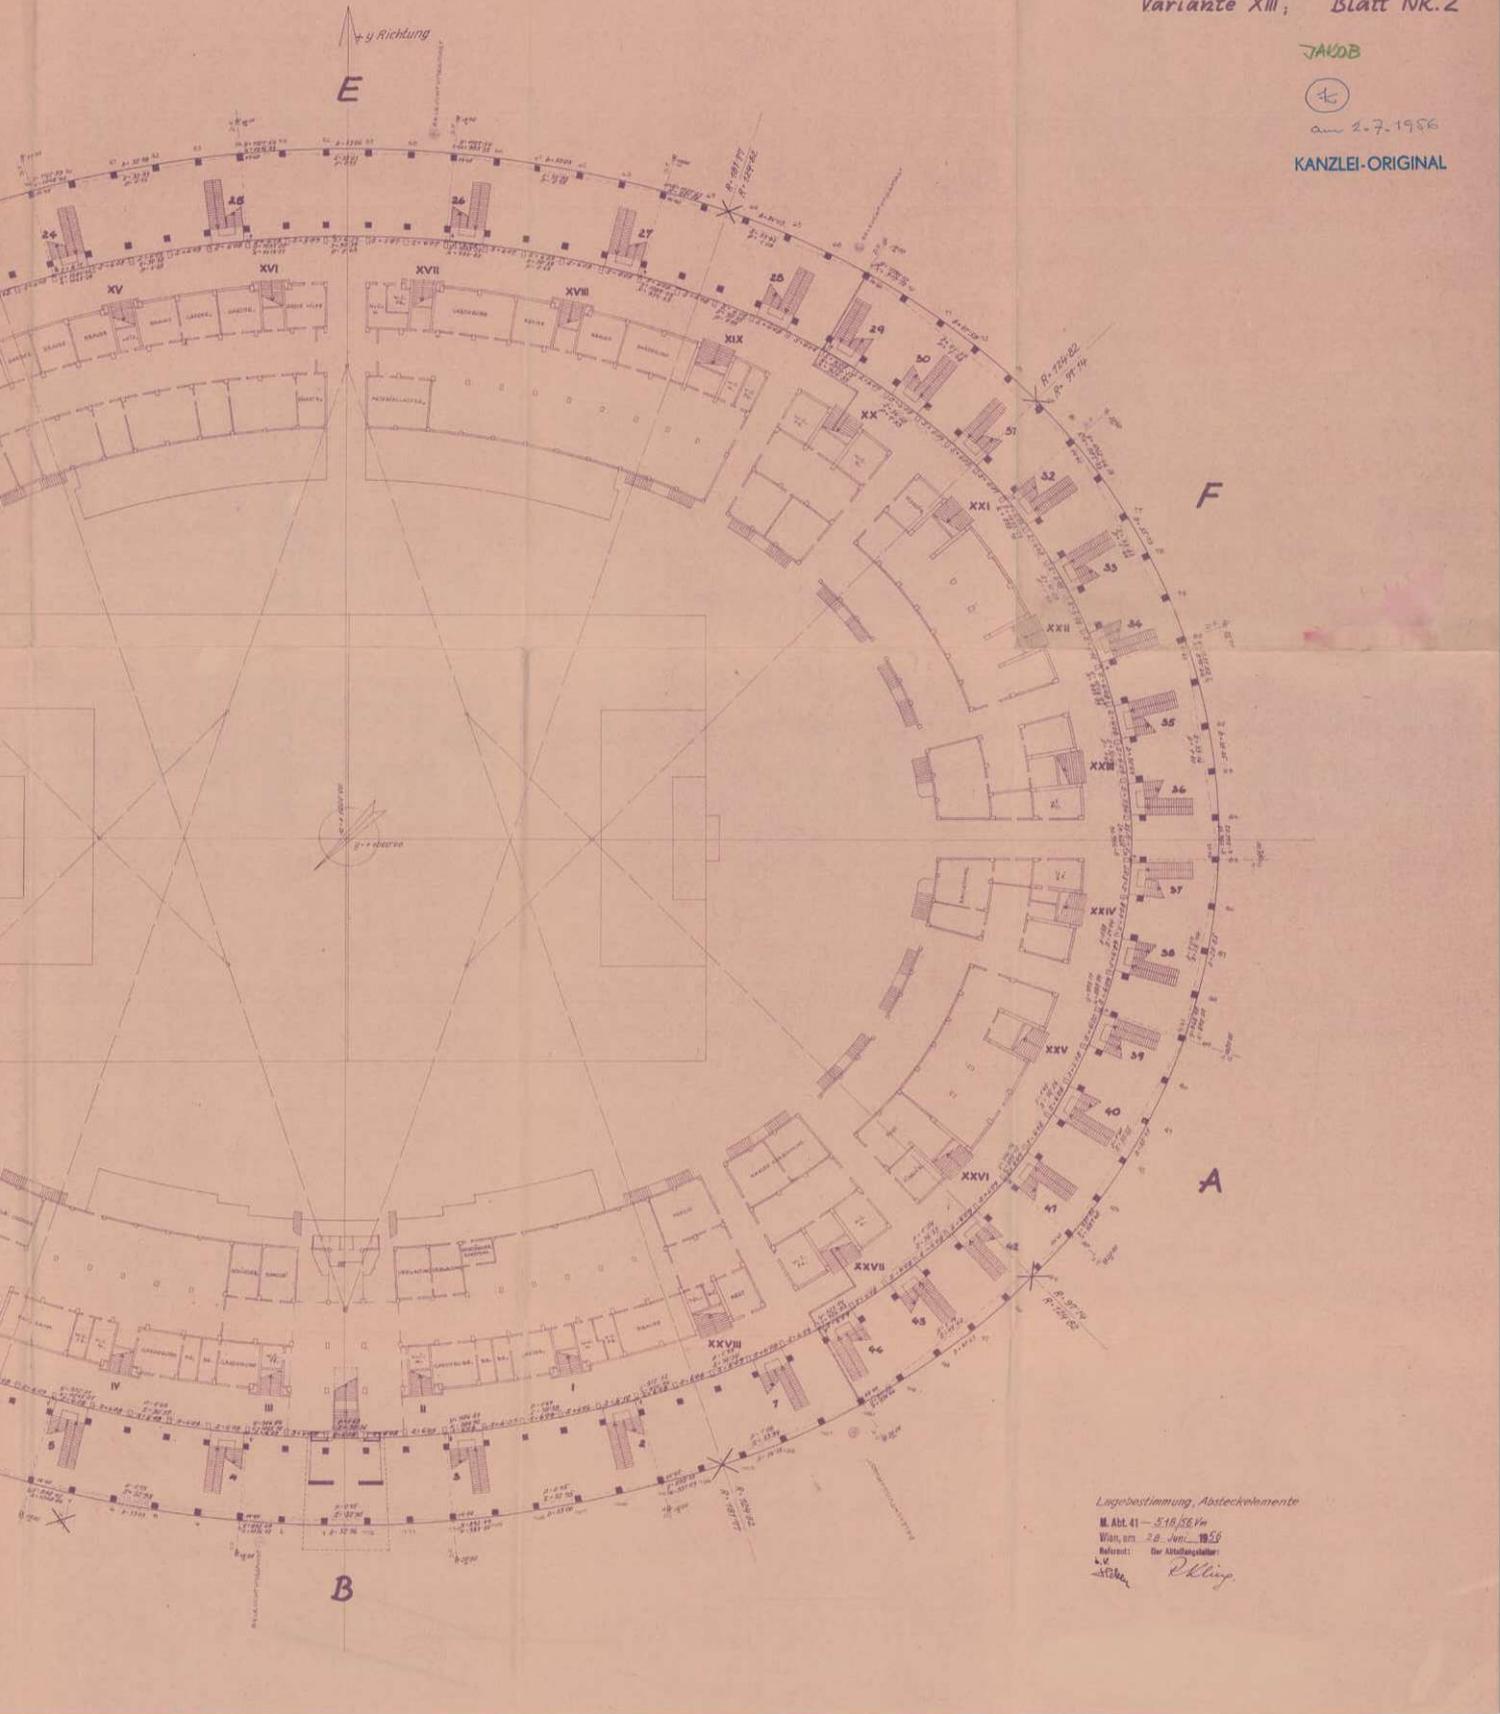

Lagebestimmung, Absteckelemente
M. Abl. 41 - 518, 56 Vm
Wien, am 28. Juni 1956
Hofmeister: Der Architekt
L. V. Stöckl
Stöckl

DAS WIENER ERNST HAPPEL STADION

KAPITEL 2_Buch 3 | ARCHIVMATERIAL INKL. QUELLEN UND BEZÜGE

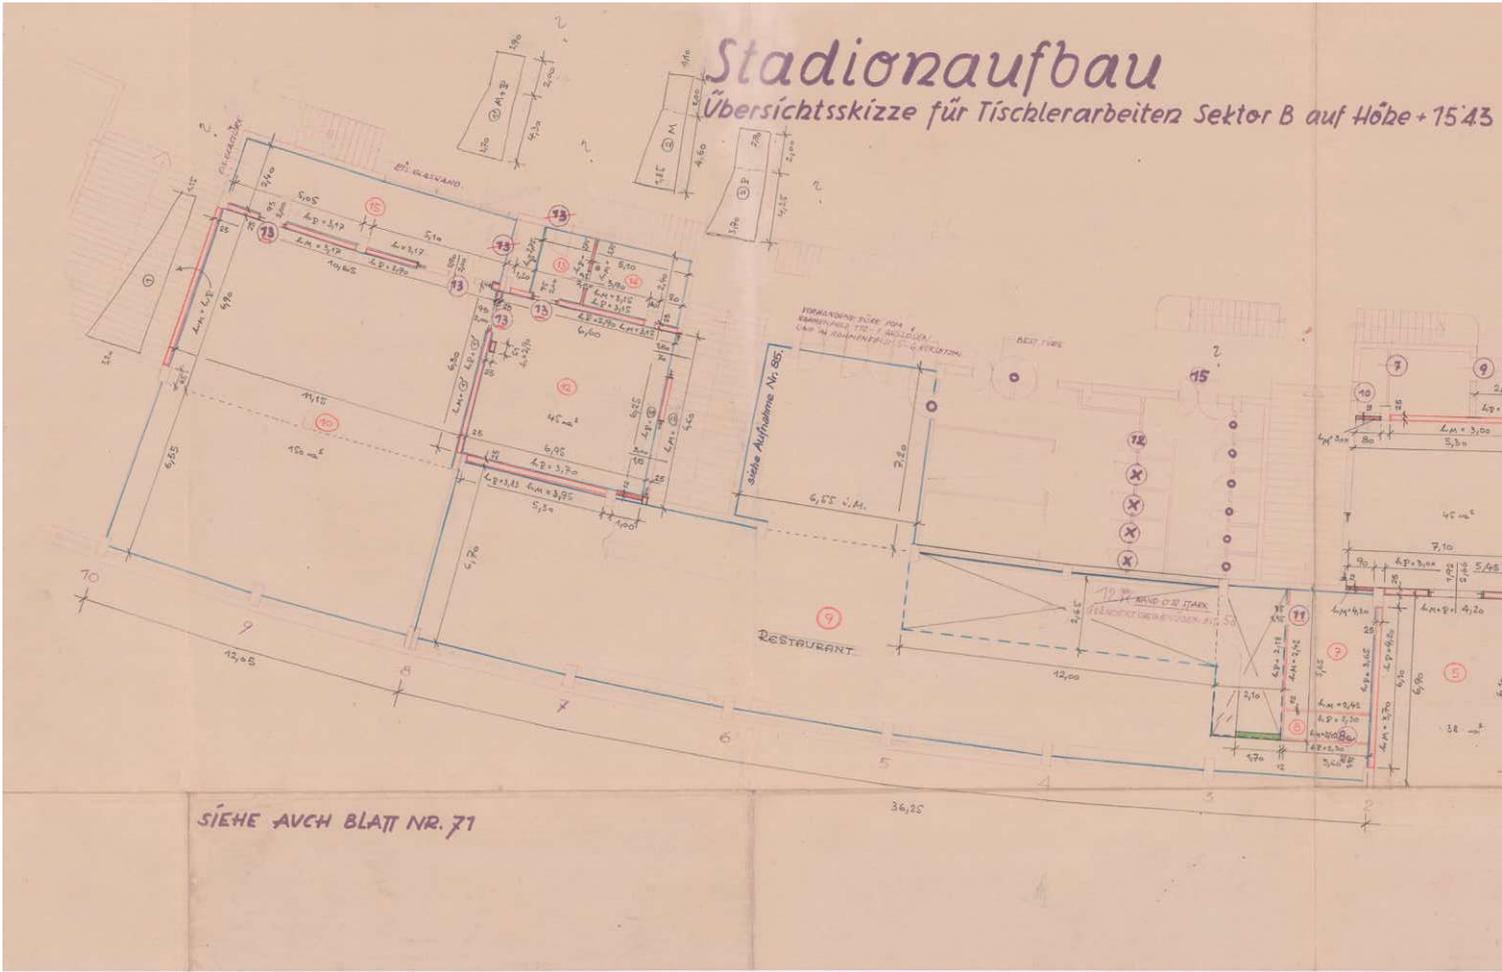

BL. NR 72

M = 1:100

○ = BESTEHENDE TÜREN

X = VORHANDENE TÜREN, IM RÄHMENFELD 108-109 AUSLESEN UND IM RÄHMENFELD 3-4 VERSETZEN

$3. P. 2.20 \text{ auf Stühle} = 38 \text{ m}^2 = 2 \cdot 19 \text{ m}^2 = 156 \text{ m}^2$
 $40 = 2 \cdot 20 = 80 \text{ m}^2$
 $150 = 2 \cdot 75 = 150 \text{ m}^2$
 $45 = 2 \cdot 22.5 = 90 \text{ m}^2$

Starklitten
Gehlen
112




L_m = Höhe Mauerwerk
 L_v = Höhe Verputz

- = Ziegelmauerwerk
- = Scheidemauerwerk
- = Schlackenbeton 10 cm stark
- - - = + 12 cm stark
- - - = Betonstufe

Anfertigung
11. 8. 57


Planverfasser:
 Arch. Prof. Theodor SCHÖLL
 27. V. 1957.

KAZLEI-ORIGINAL
 als am 17. II. 57
 10,

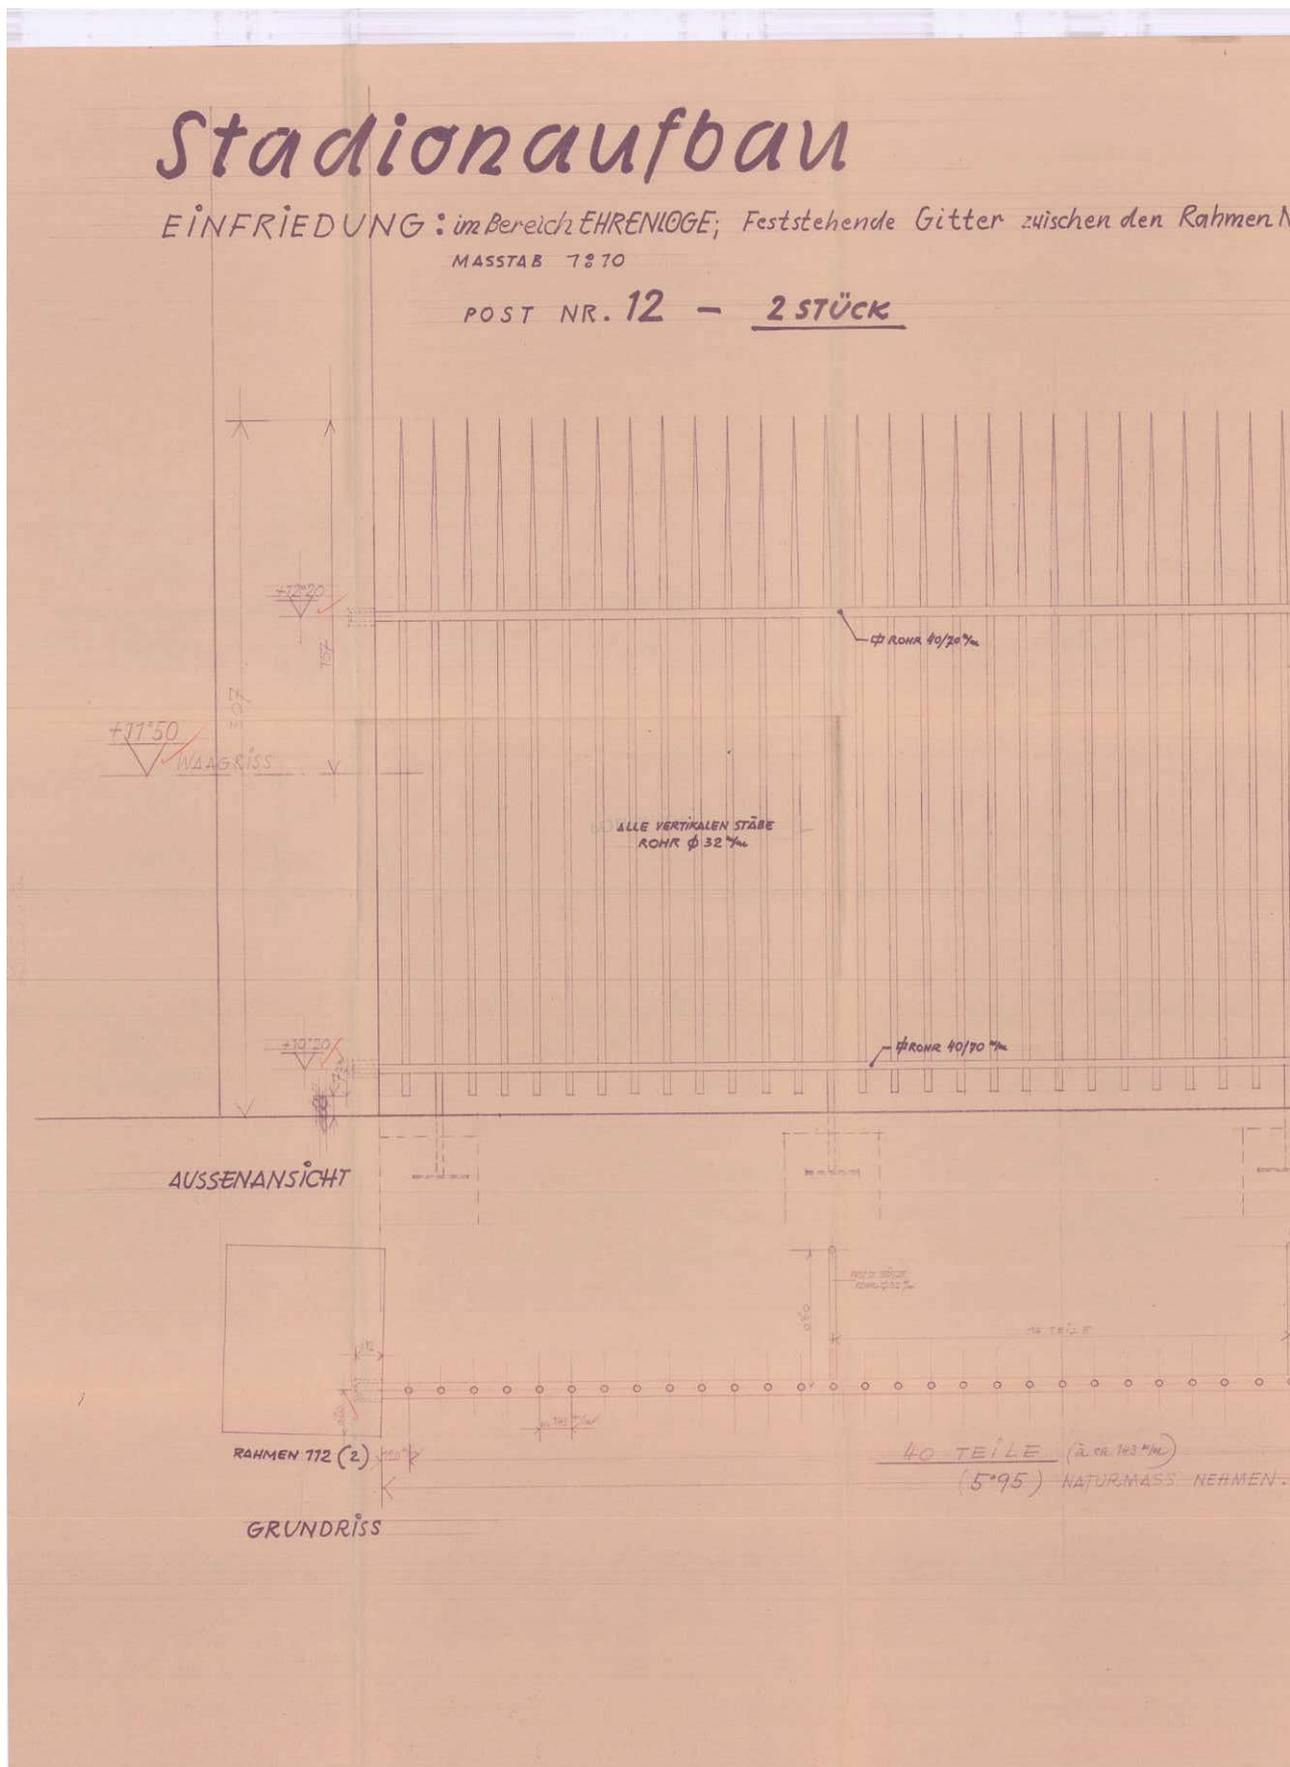

BLATT NR. 777

NR. 111-112 und 1-2.

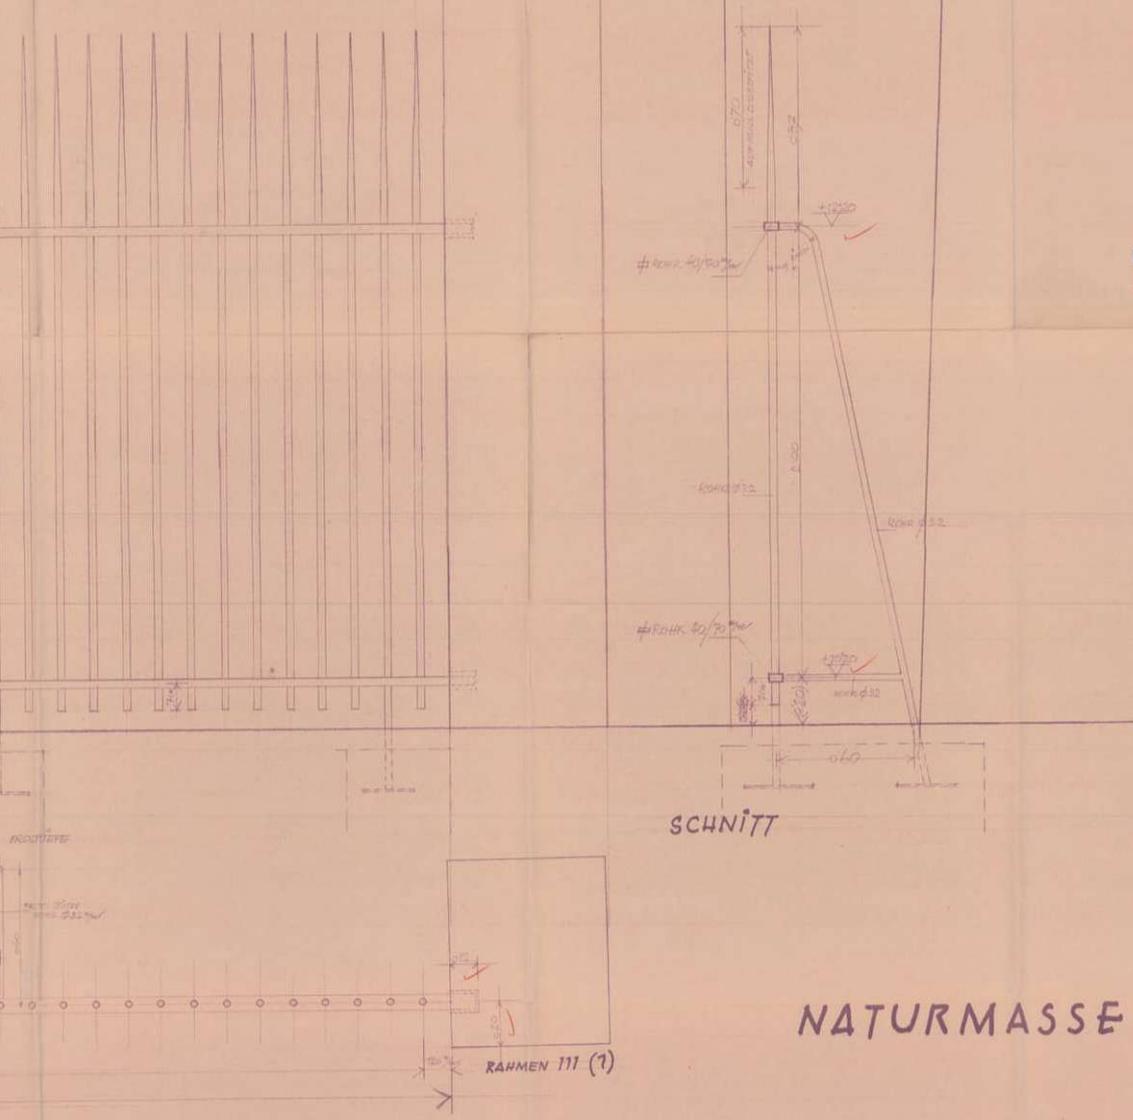

POLIER-PLAN
am 4.10.1927
Süts


NATURMASSE NEHMEN!

Planverfasser:
Arch. Prof. Theodor SCHÖLL

23.11/27.

DAS WIENER ERNST HAPPEL STADION




KAPITEL 2_Buch 3 | ARCHIVMATERIAL INKL. QUELLEN UND BEZÜGE

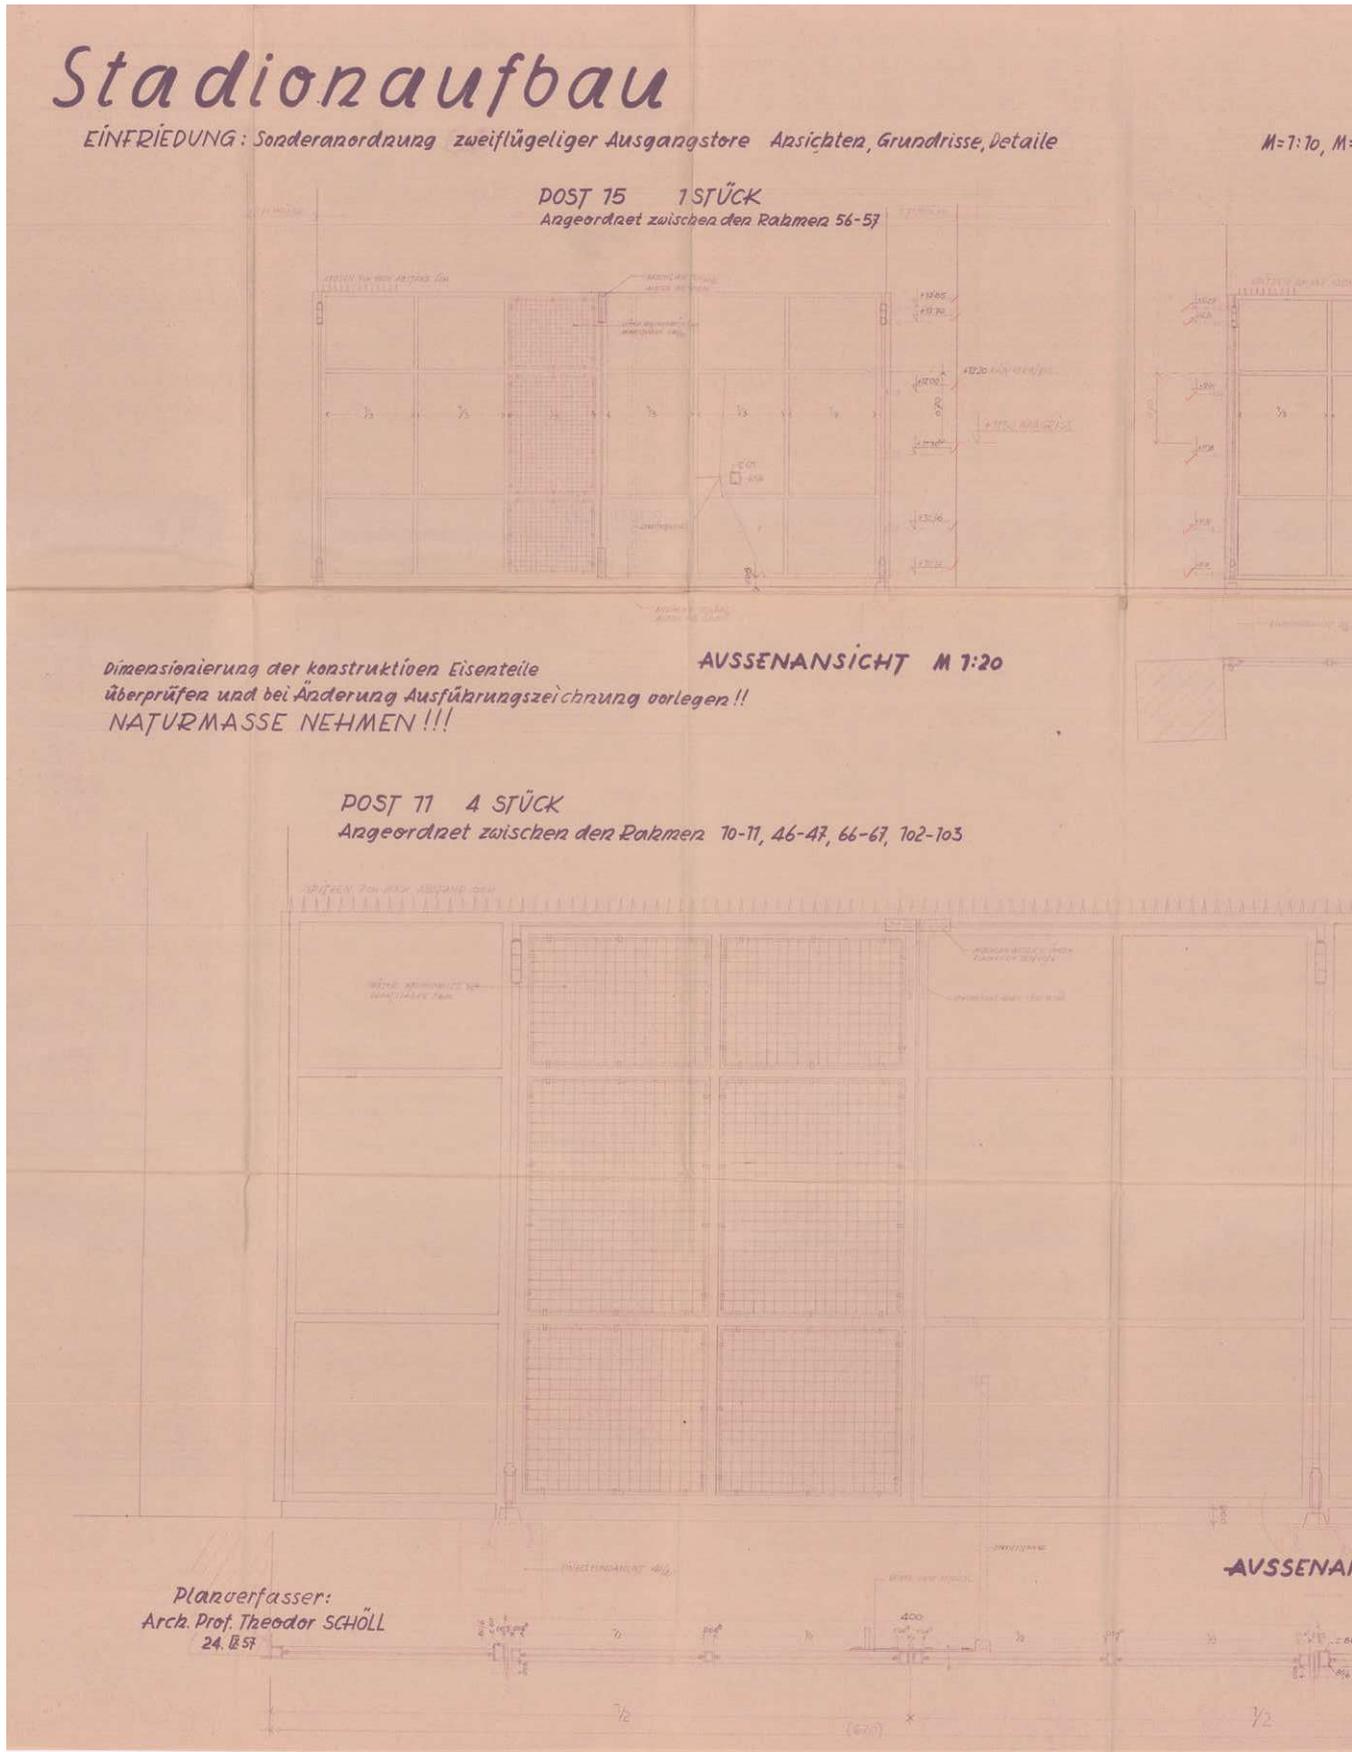

Bl. NR. 109

1:20, M 1:1

POST 14 2 STÜCK
Angeordnet zwischen den Rahmen 28-29, 34-35

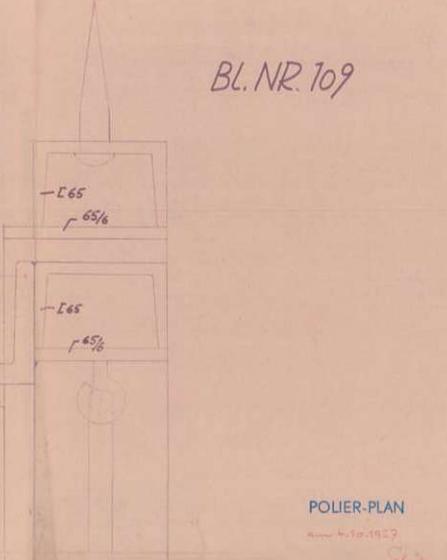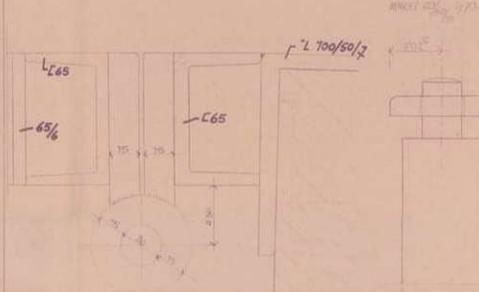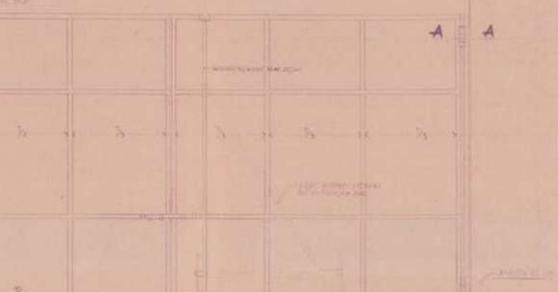


SCHNITT A-A 1:1

POLIER-PLAN

4.10.1927


INNENANSICHT 1:20

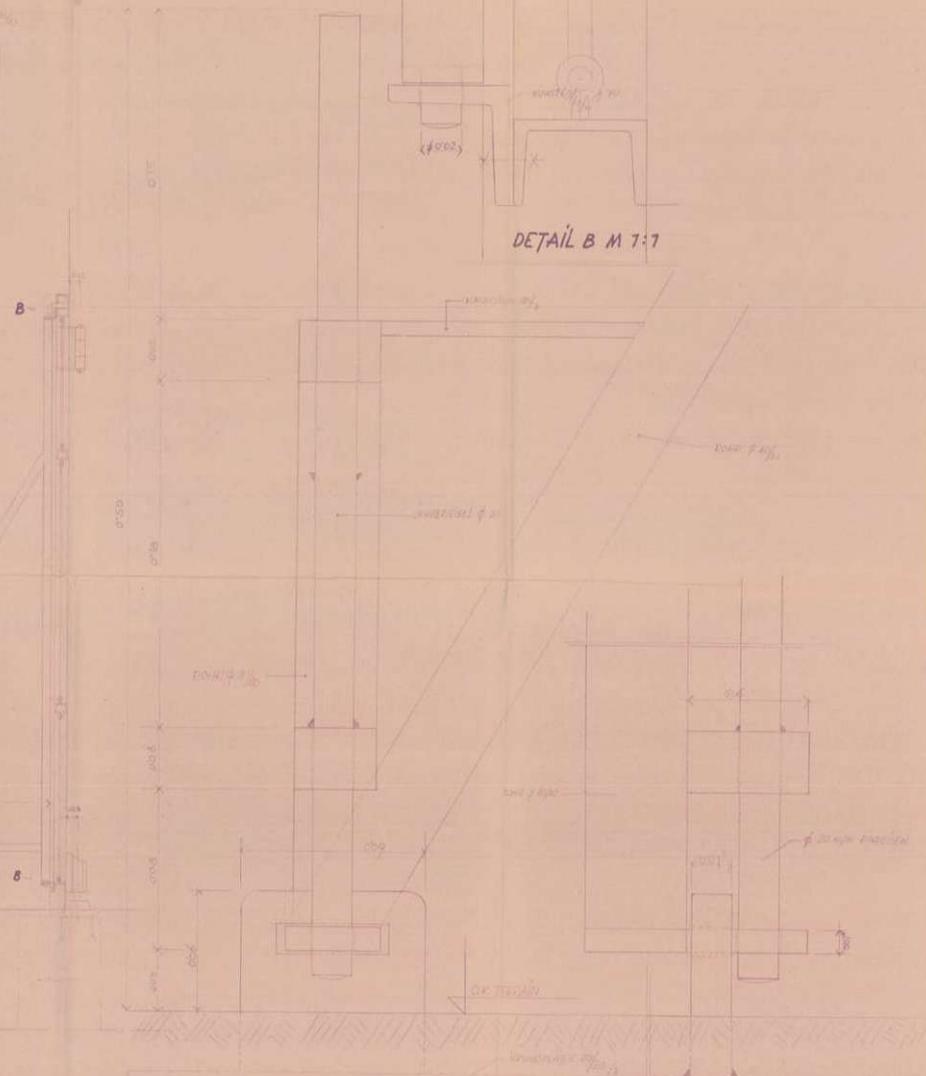

DETAIL B M 1:1


ANSICHT M 1:20

DETAIL C M 1:1

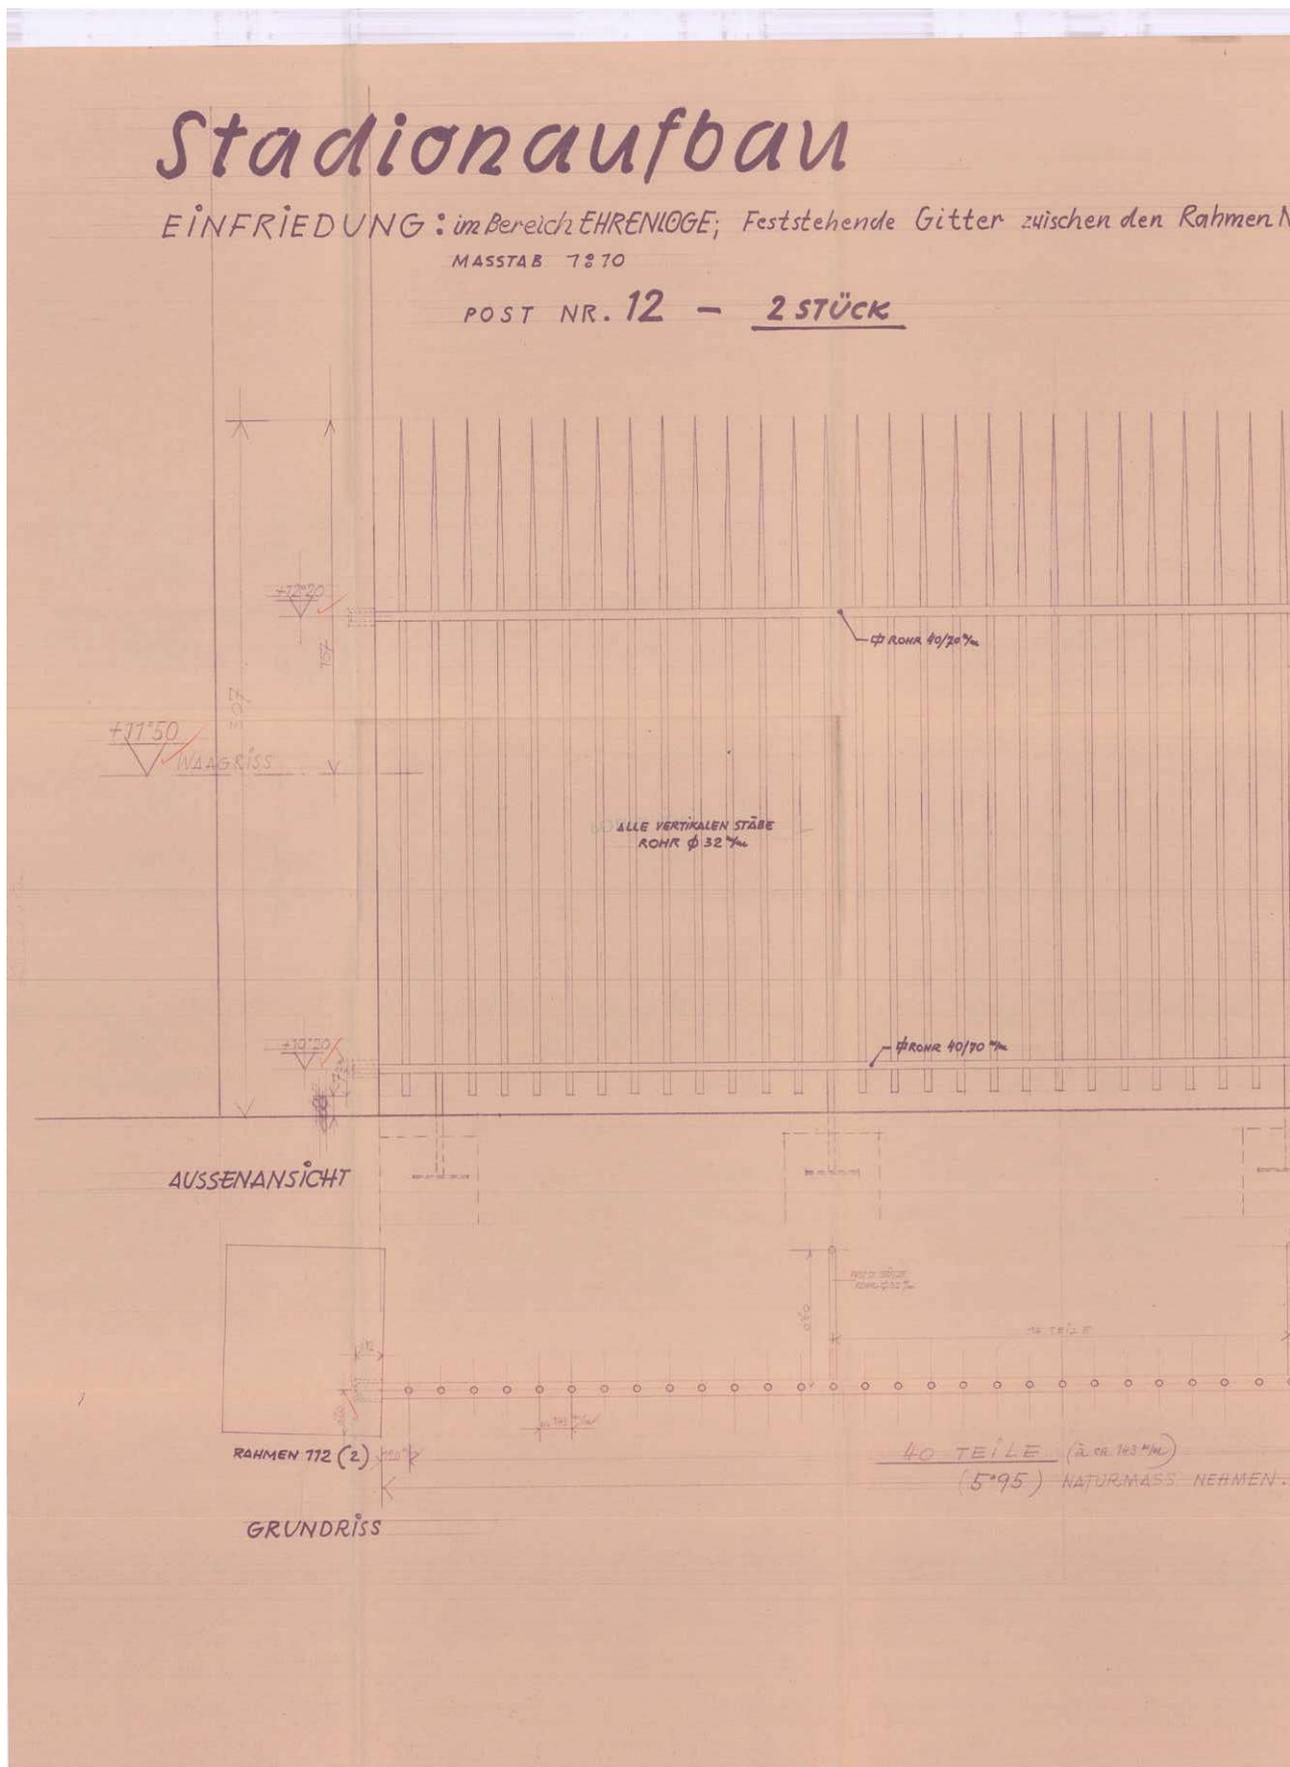

BLATT NR. 711

NR. 111-112 und 1-2.

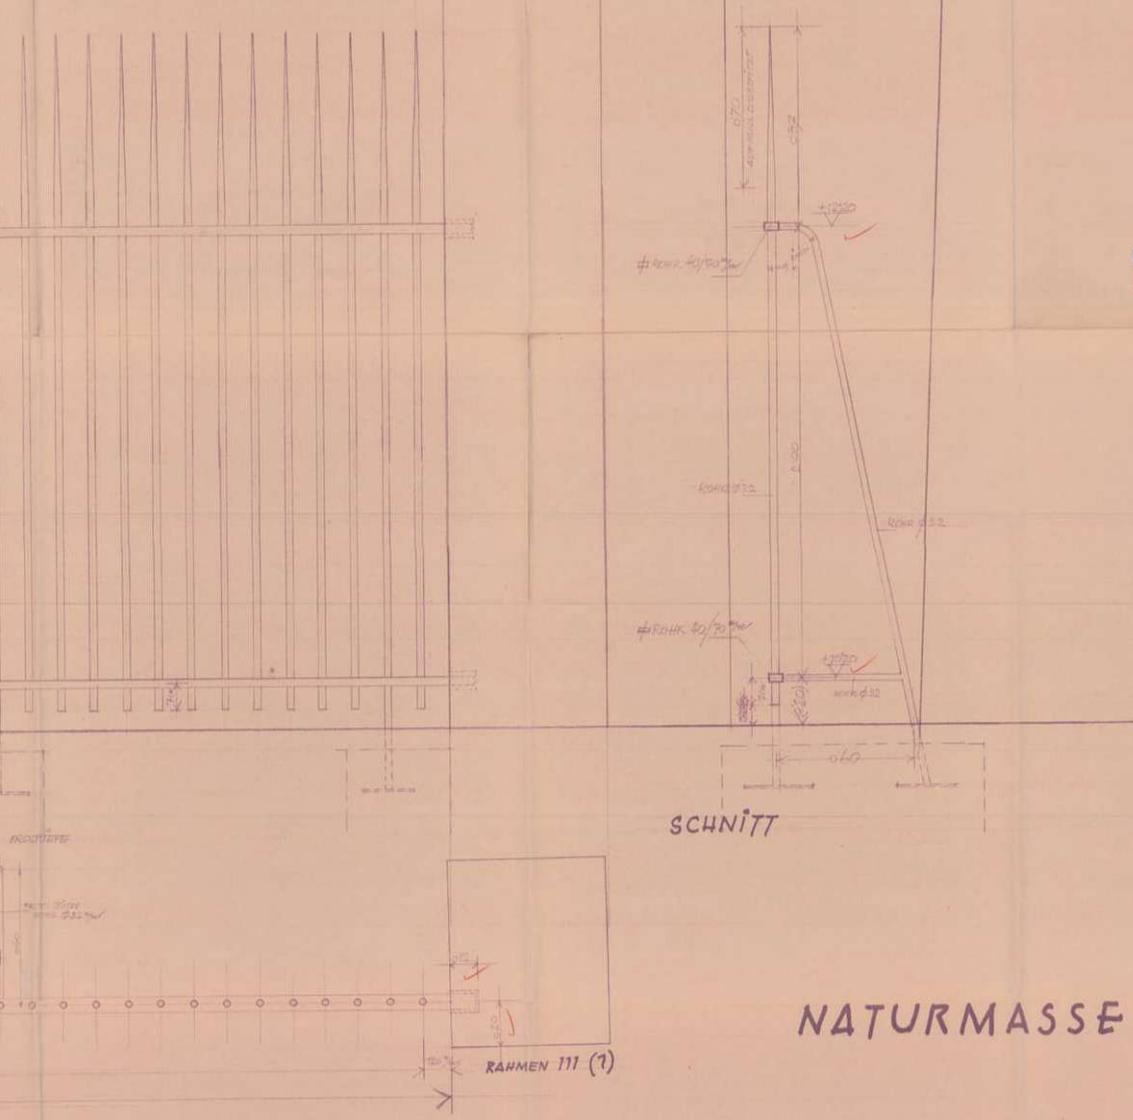

POLIER-PLAN
am 4.10.1927
S. 111


NATURMASSE NEHMEN!

Planverfasser:
Arch. Prof. Theodor SCHÖLL


23.11/27.

DAS WIENER ERNST HAPPEL STADION


KAPITEL 2_Buch 3 | ARCHIVMATERIAL INKL. QUELLEN UND BEZÜGE

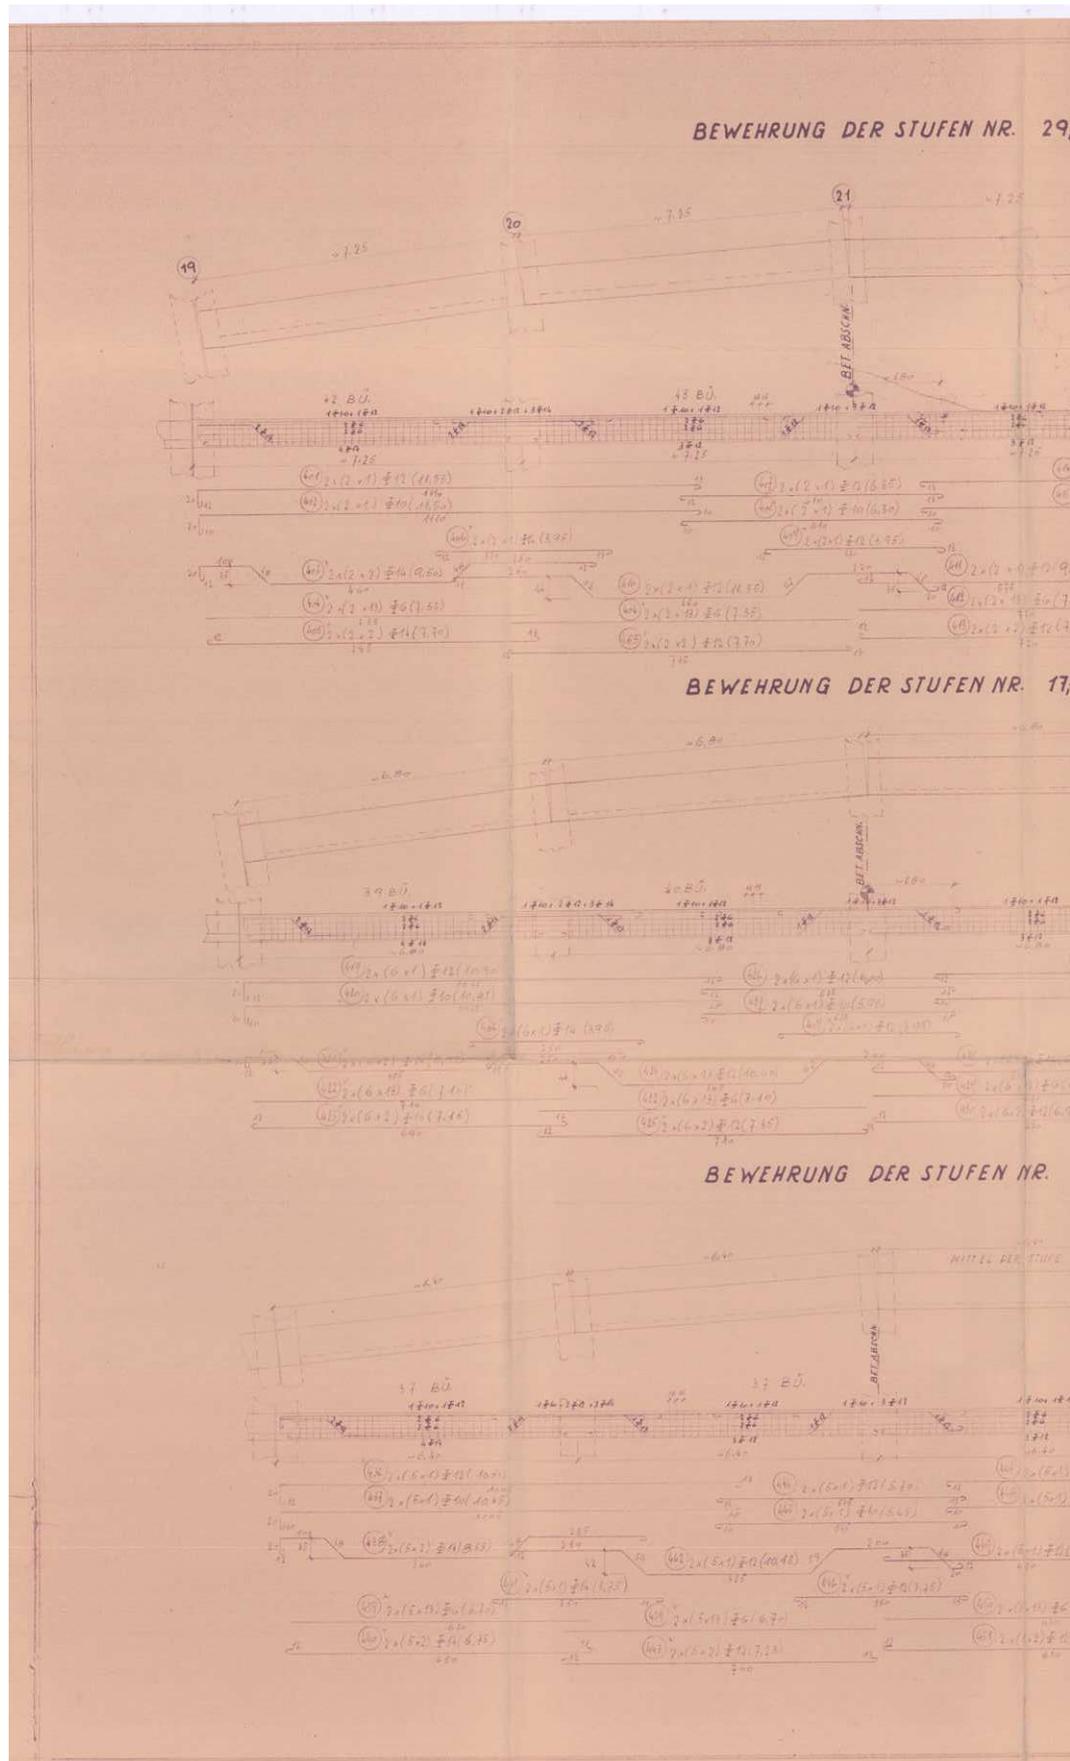

37 1:50

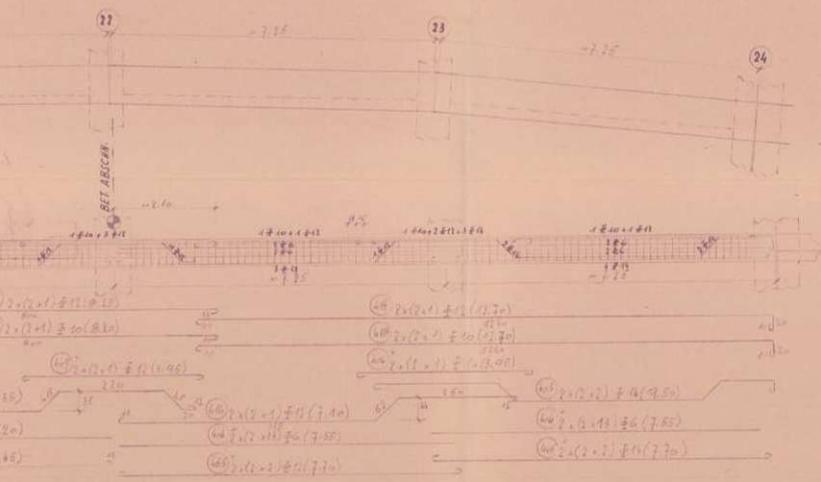

19; 21; 23; 25; 27; 1:50

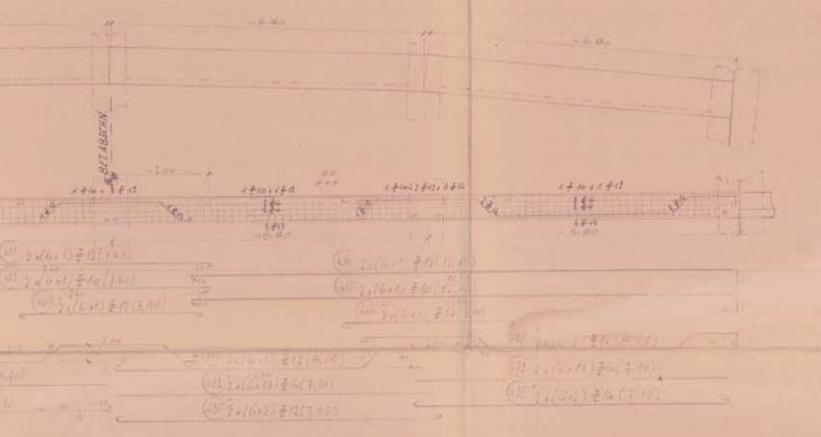

7; 9; 11; 13; 15; 1:50




STANLAUSZUG

POS.	STÜCK	LANG	# 6	# 10	# 12	# 14
21	4	11.55				
22	4	11.55				
23	4	9.55				
24	4	11.55				
25	4	11.55				
DAS WIENER ERNST HAPPEL STADION


KAPITEL 2_Buch 3 | ARCHIVMATERIAL INKL. QUELLEN UND BEZÜGE

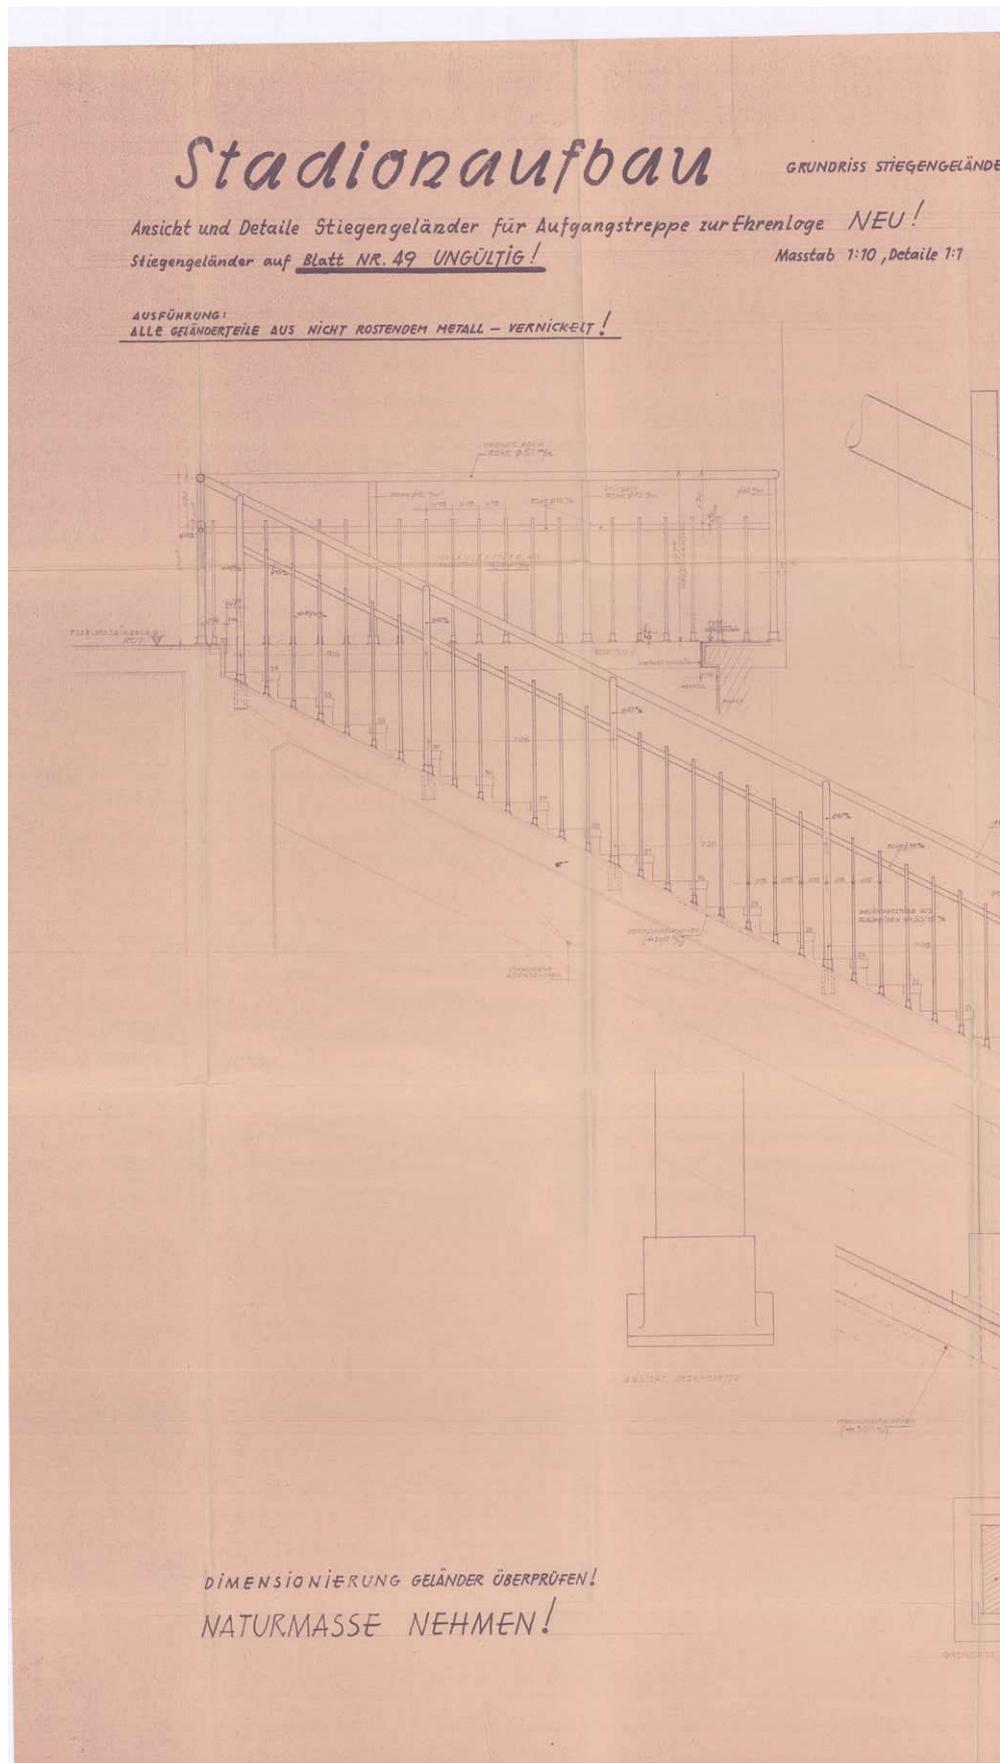

RIEHE BLT.NR. 48 A

BLT. NR. 115



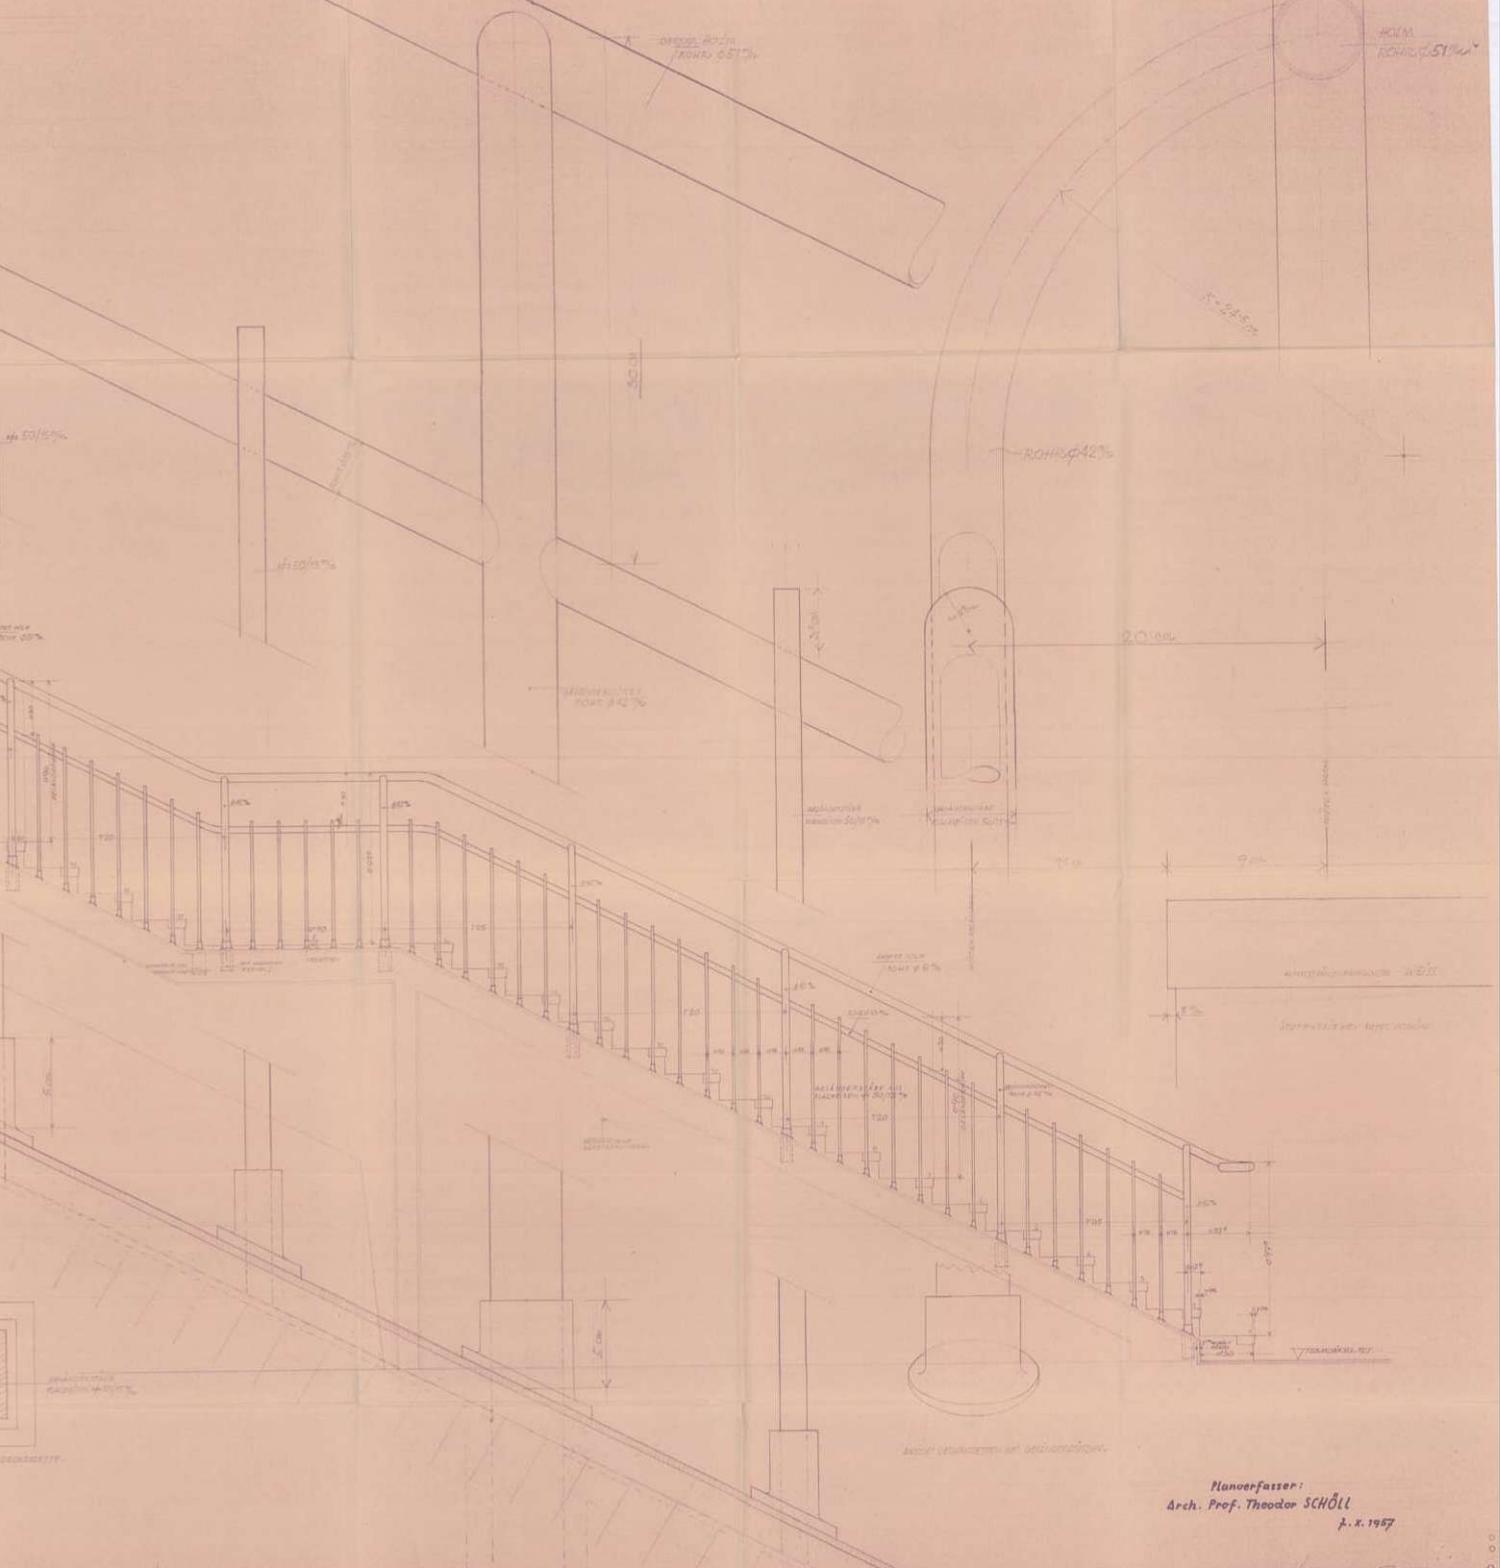

Planerfasser:
Arch. Prof. Theodor SCHÖLL
J. J. 1957

DAS WIENER ERNST HAPPEL STADION

KAPITEL 2_Buch 3 | ARCHIVMATERIAL INKL. QUELLEN UND BEZÜGE

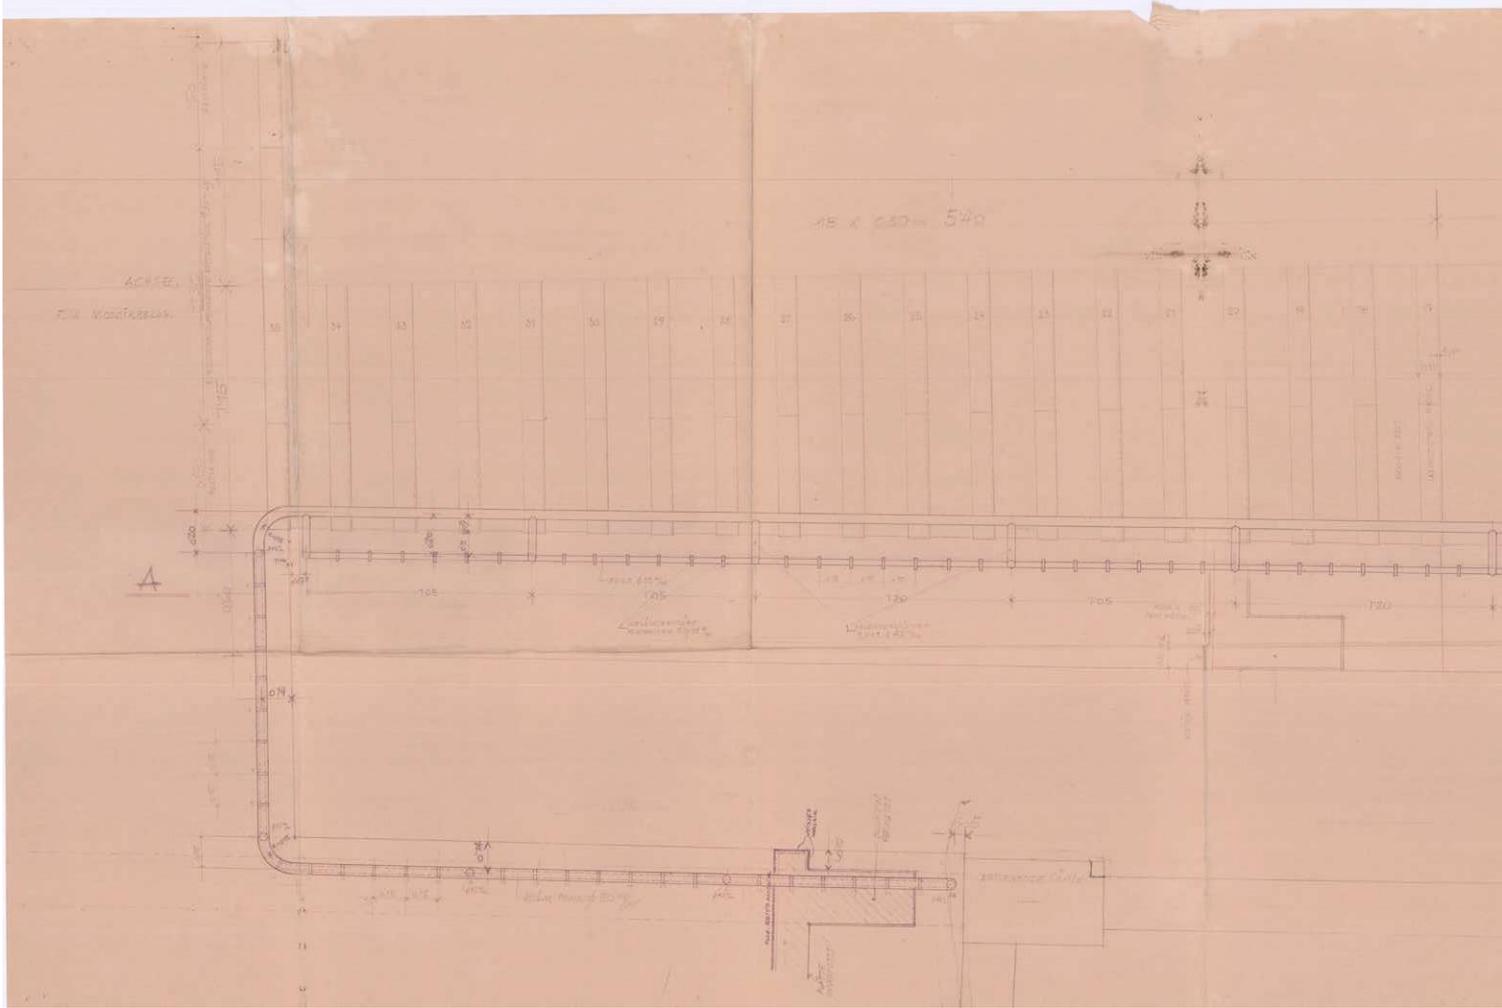

NATURMASSE NEHMEN!


Stadionaufbau

Grundriss Stiegengeländer für Aufgangstreppe zur Ehrenloge
M=1:10

BLT.NR. 48A


GEÄNDERT U. RICHTIGGESTELLT
AM 7. X. 1957


ANSICHT U. DETAILLE SIEHE BLT.NR. 115

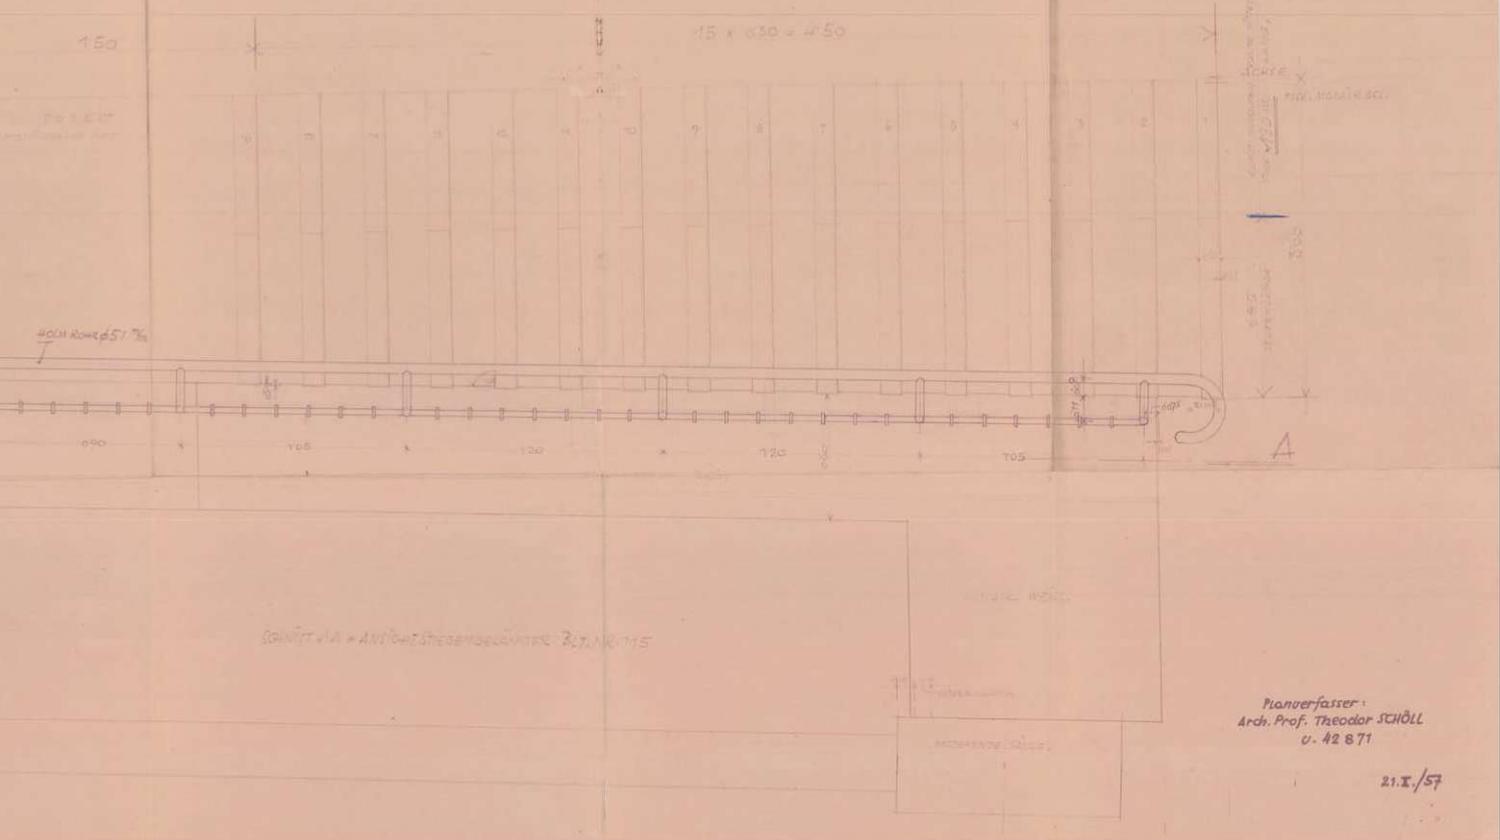

DAS WIENER ERNST HAPPEL STADION

KAPITEL 2_Buch 3 | ARCHIVMATERIAL INKL. QUELLEN UND BEZÜGE

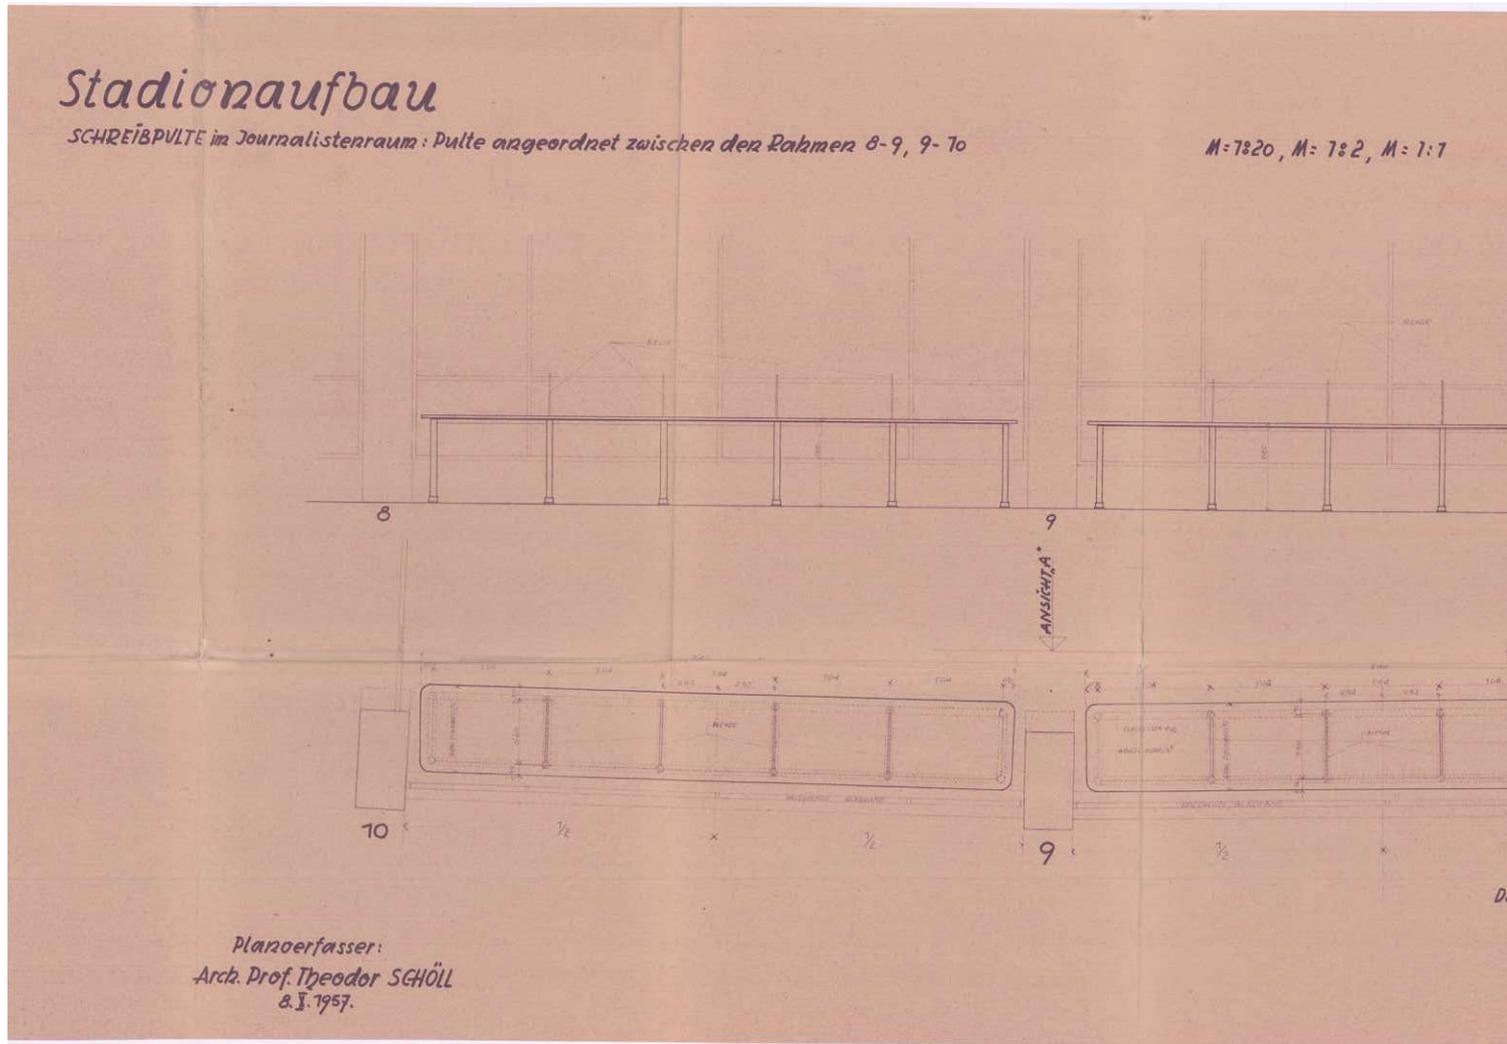

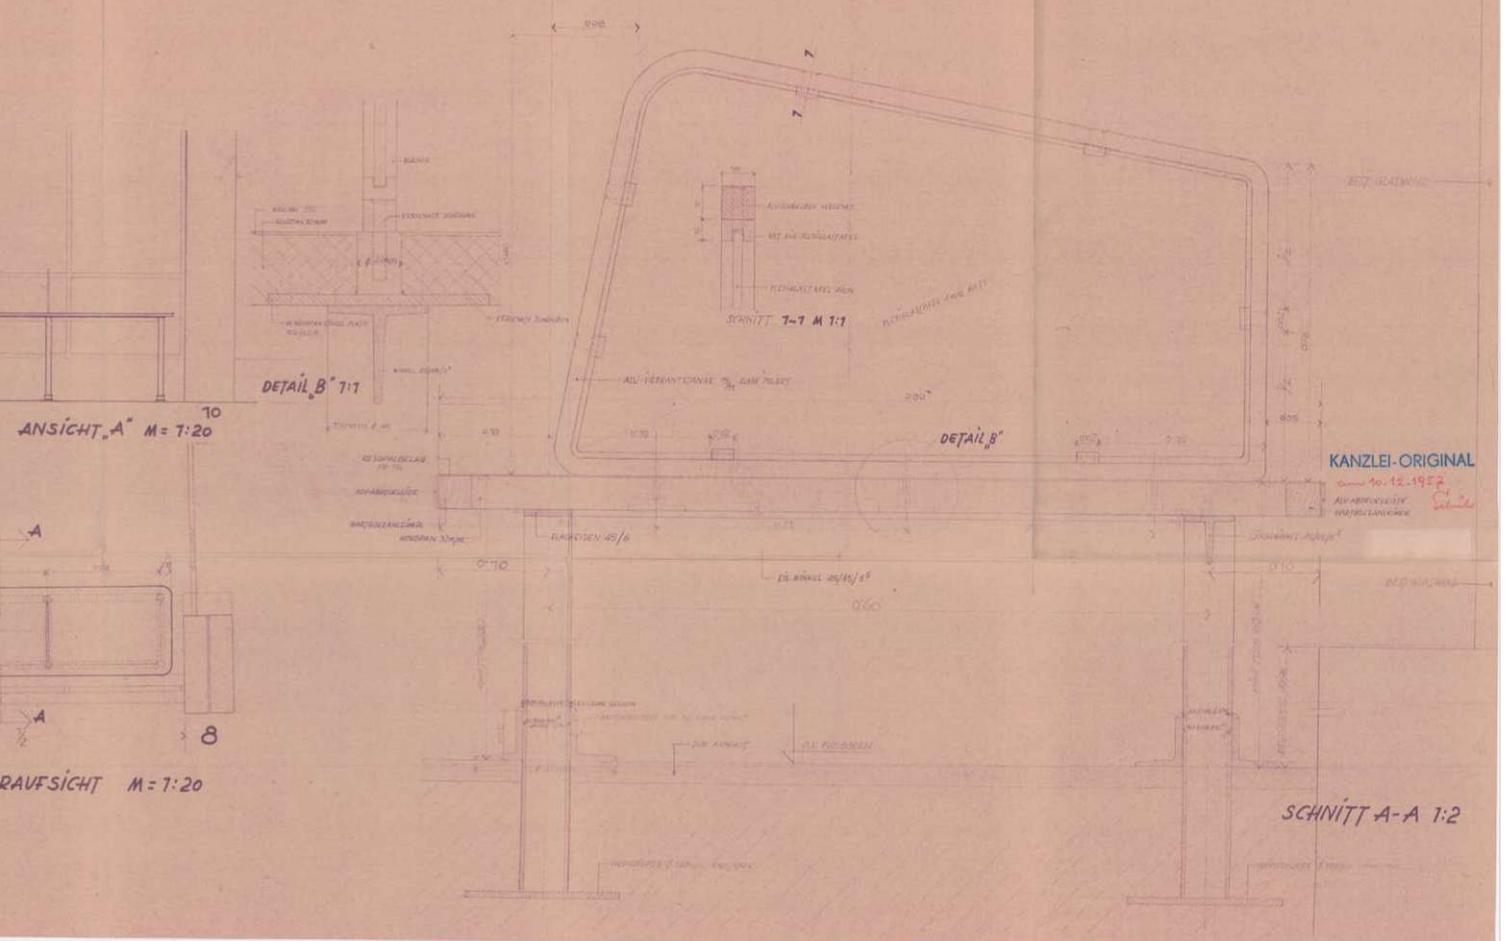

DAS WIENER ERNST HAPPEL STADION

KAPITEL 2_Buch 3 | ARCHIVMATERIAL INKL. QUELLEN UND BEZÜGE




Stadionaufbau

Tisch im Repräsentationsraum № 2 für Ehrengäste




blatt nr. 117

masstab 1:5

Stadion-Aufbau,
Tisch im Repräsentationsraum Nr.2 für Ehrengäste

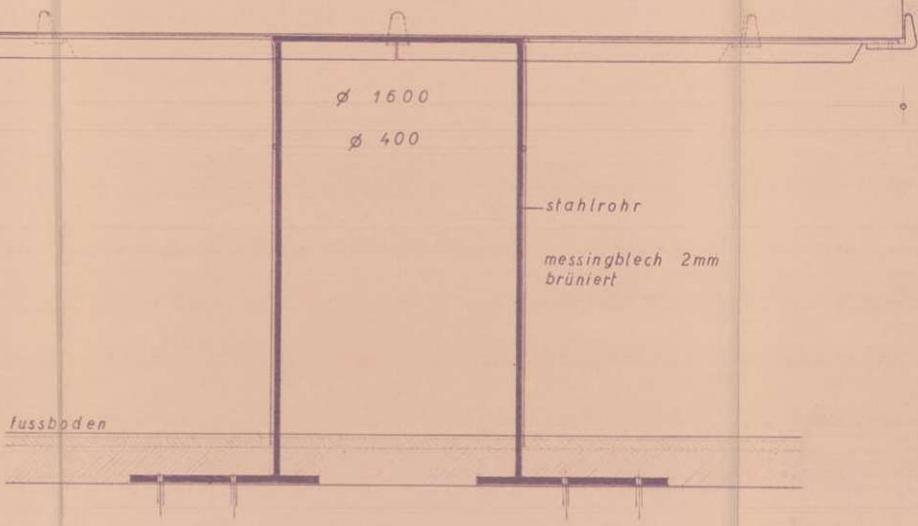

Detail m = 1:1

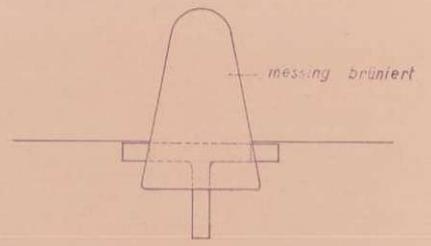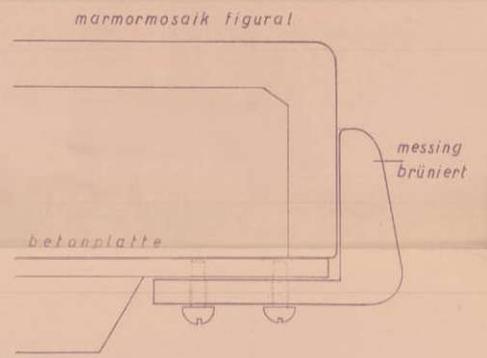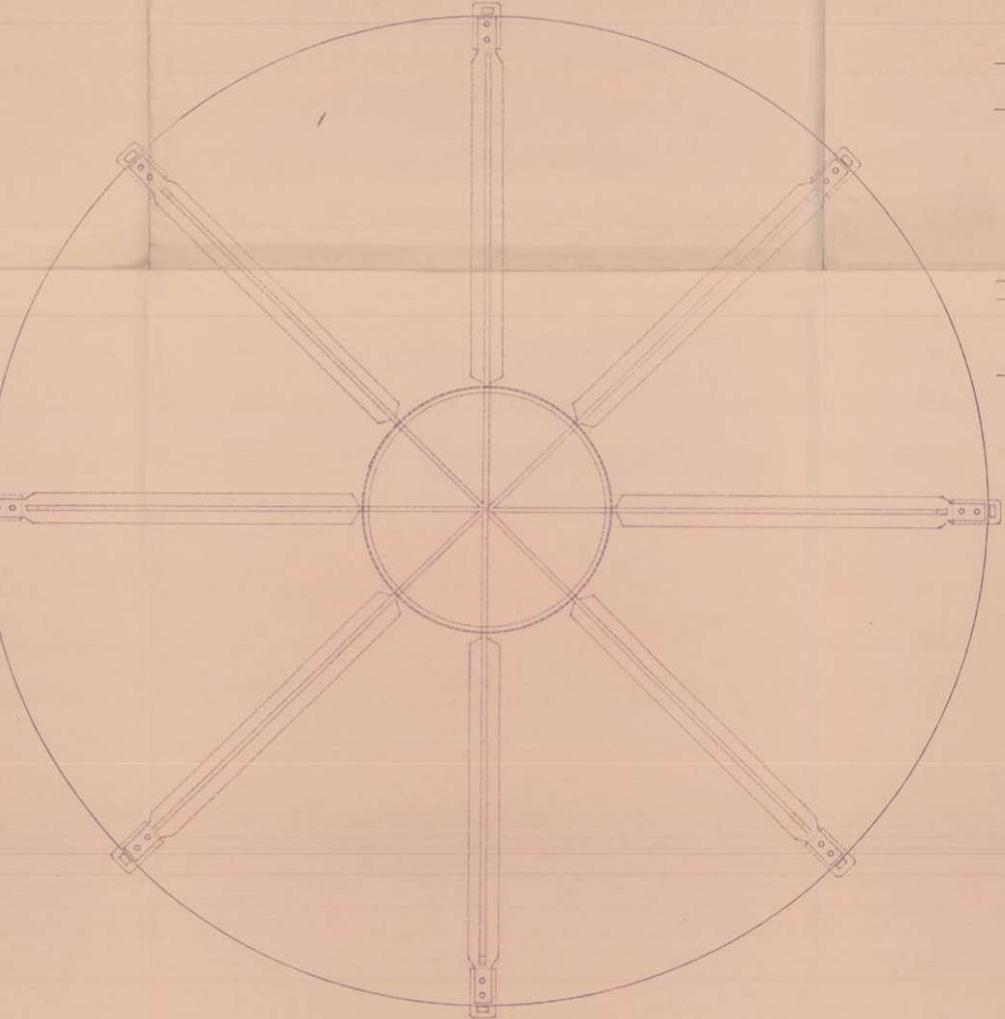

Planverfasser
Arch. Prof. Theodor SCHÖLL

12. 6. 1927

DAS WIENER ERNST HAPPEL STADION

KAPITEL 2_Buch 3 | ARCHIVMATERIAL INKL. QUELLEN UND BEZÜGE